

AUTOSTRADA (A1) : MILANO — NAPOLI
TRATTO : BARBERINO — FIRENZE NORD

AMPLIAMENTO ALLA TERZA CORSIA
BARBERINO DI MUGELLO — INCISA VALDARNO


PROGETTO AS-BUILT
LOTTO 2

A1 — NUOVA CARREGGIATA SUD
IMPIANTI GALLERIA SANTA LUCIA A COLLINA SISTEMA ACQUA ANTINCENDIO SCHEMA IDRAULICO IMPIANTO DI MITIGAZIONE PARTICOLARI COLLETTORI NICCHIE E NAP

		
IL DIRETTORE TECNICO: GEOM. ITALO MENEGOLA	IL PROGETTISTA DI DETTAGLIO :	IL DIRETTORE DEI LAVORI ING. CARLO LOMBARDI ORDINE INGEGNERI ANCONA N. A3957

WBS	RIFERIMENTO ELABORATO														DATA: DICEMBRE 2021		REVISIONE:						
	DIRETTORE						FILE										n.	data					
	Codice Commessa						ATI		unità		n. progressivo						0	Dicembre 2021					
	3	1	0	1	8	2	P	S	C	I	M	P	1	2	7	9	3	A	R	O	SCALA: 1:50	1	
																						2	
																							3




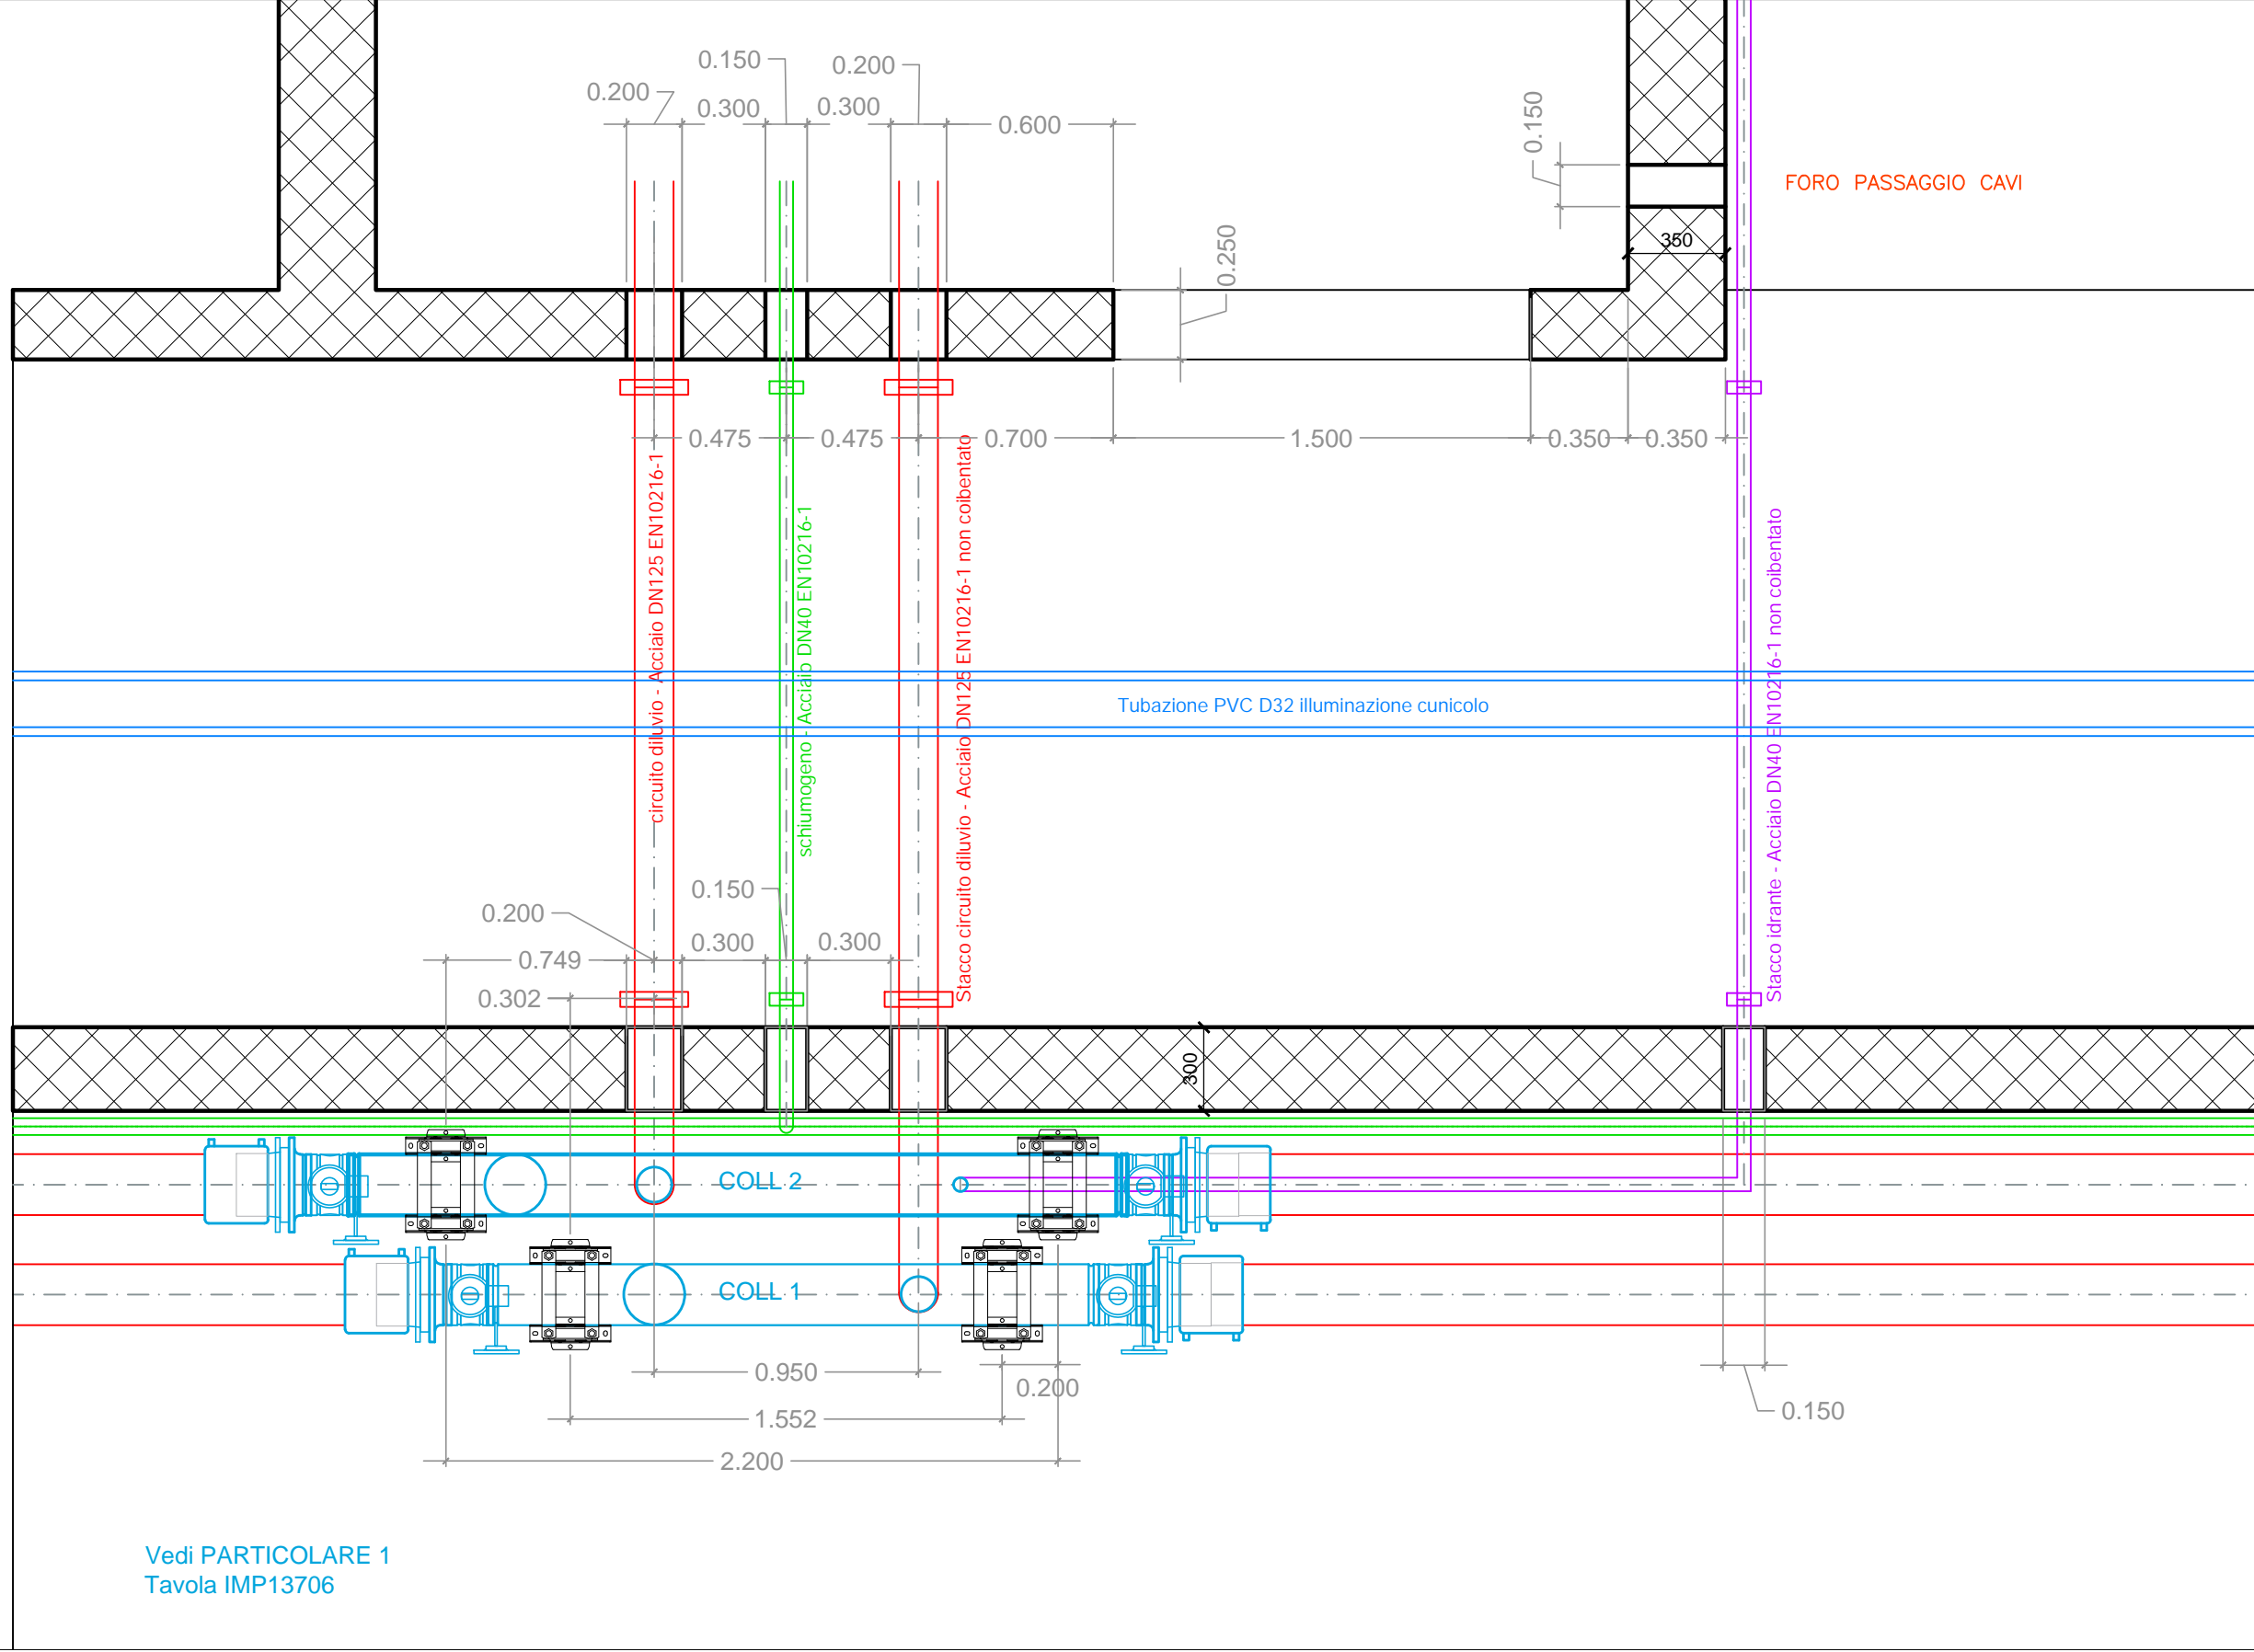

N28 ← NAP 30 ← N27

scala 1:25




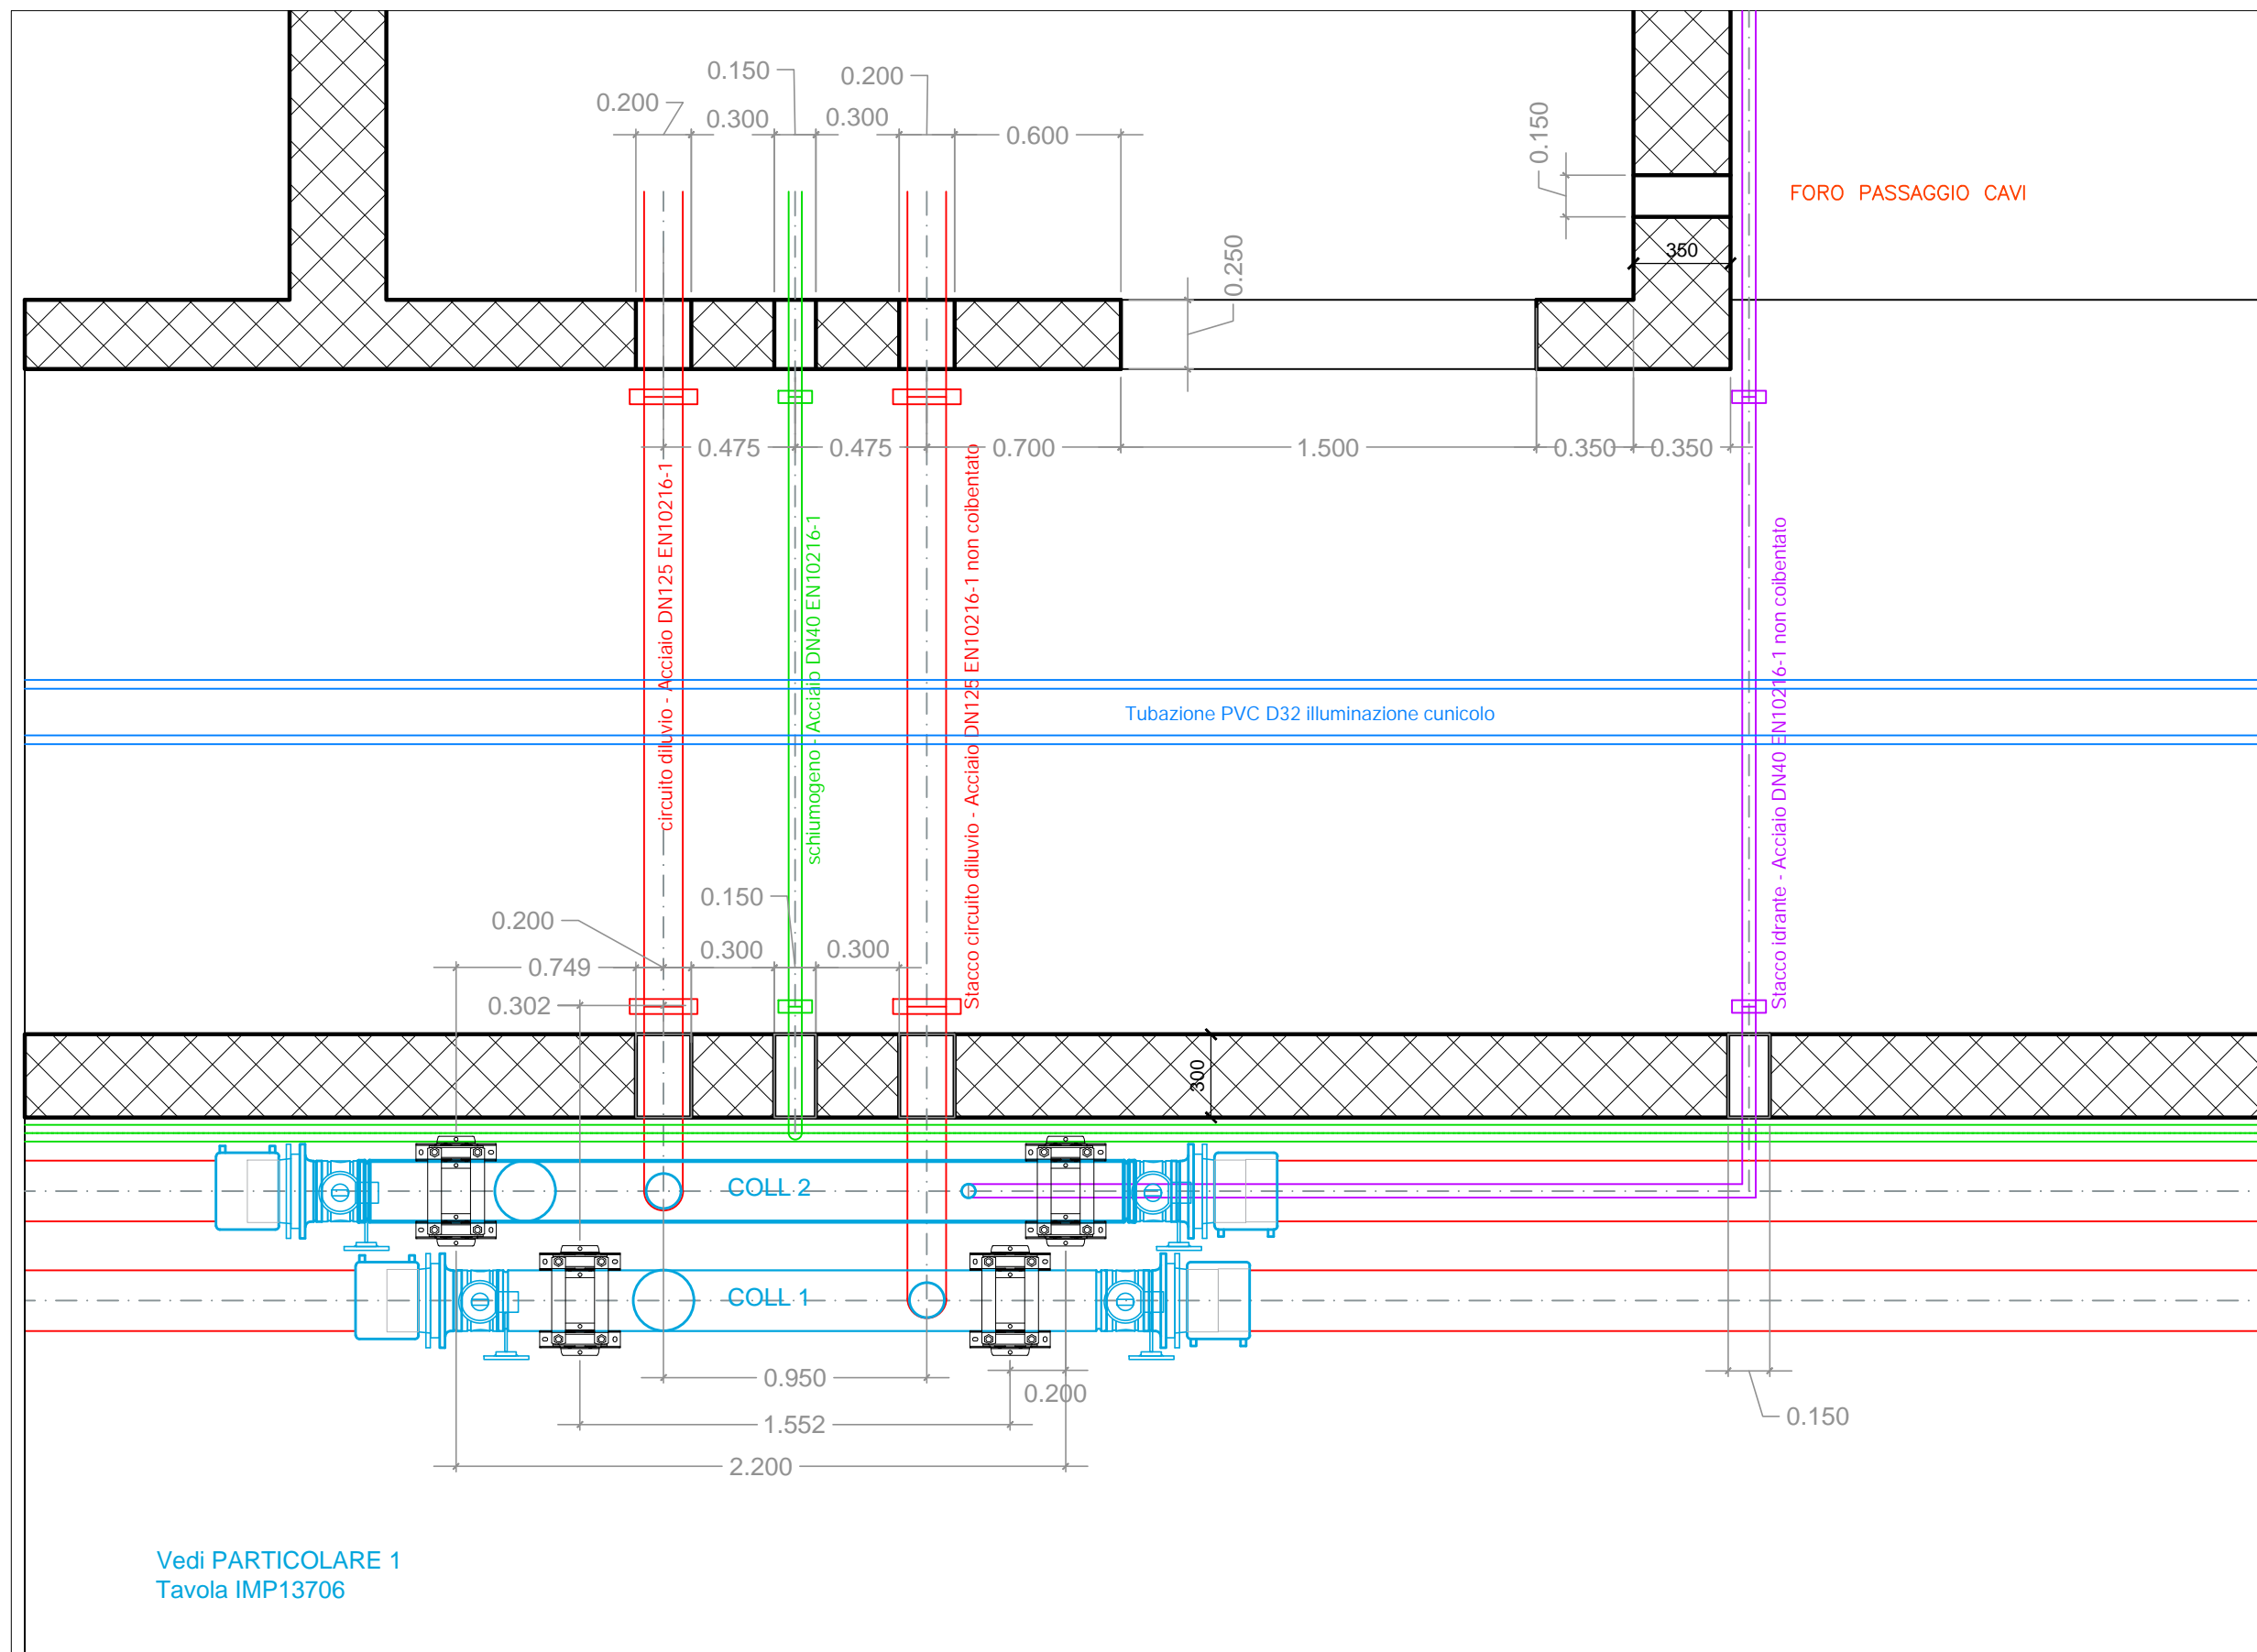

N27 ← NAP 29 ← N26


scala 1:25

scala 1:25

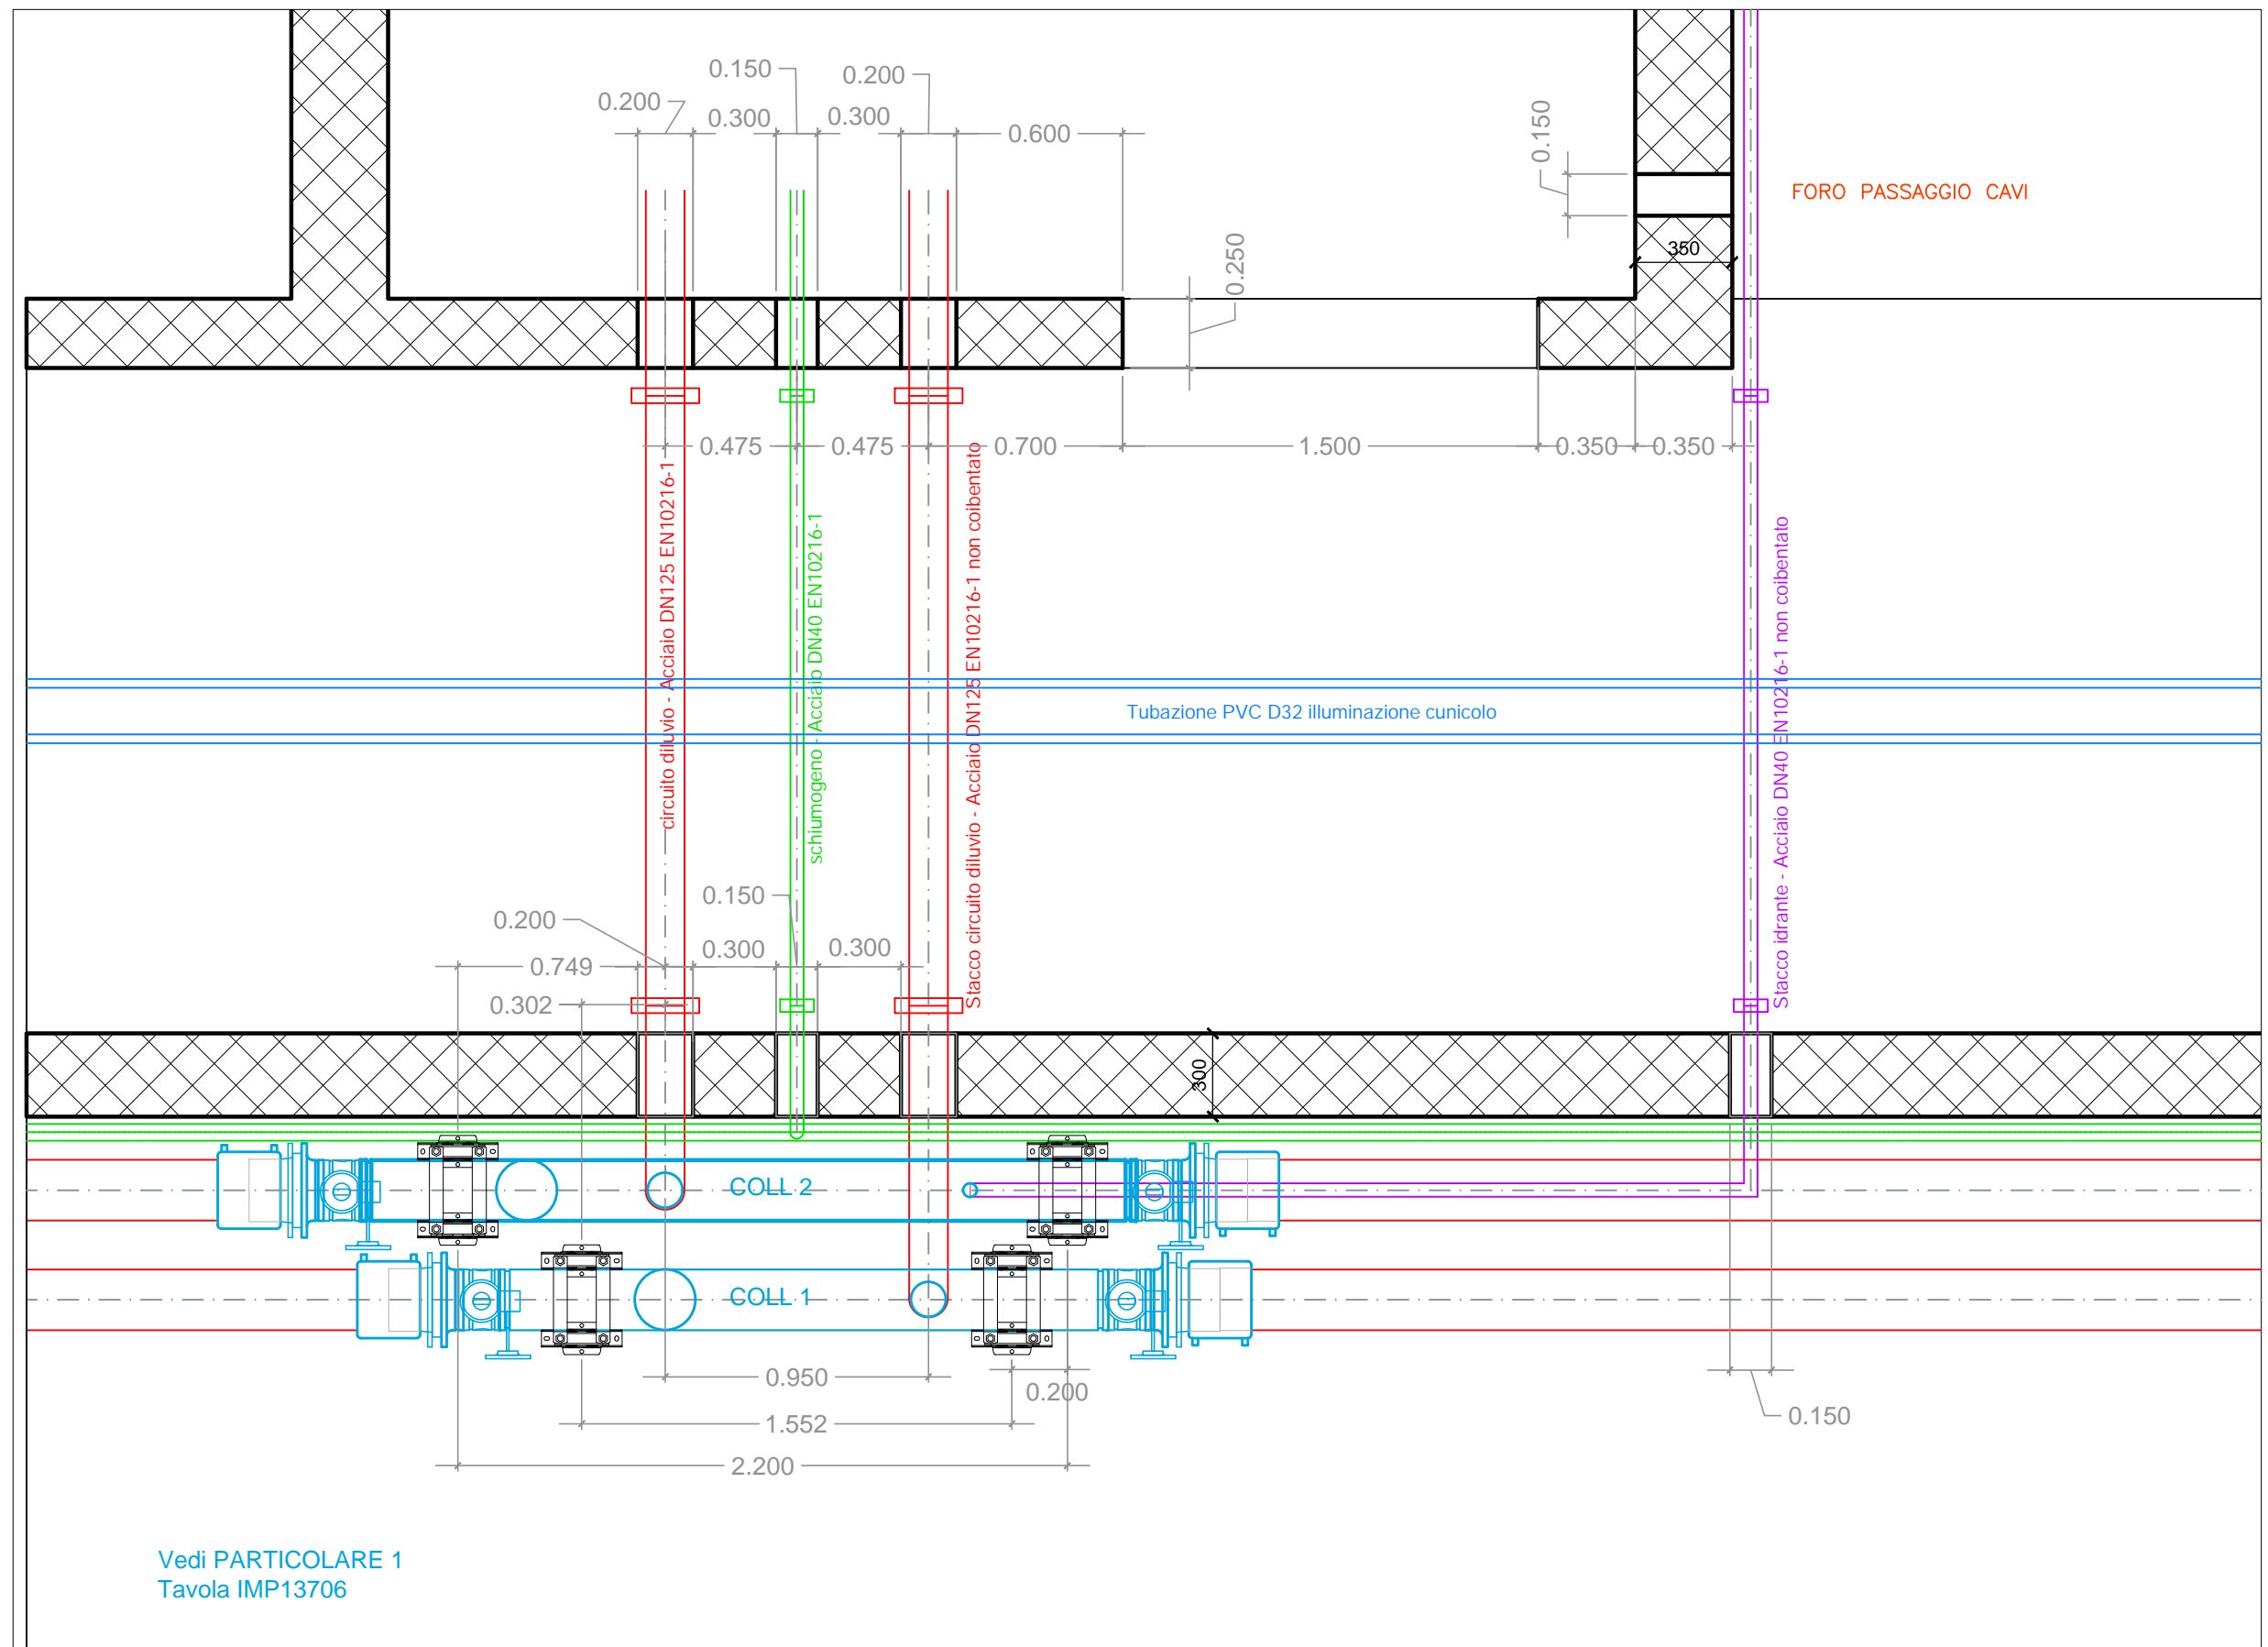

N26 ← NAP 28 ← N25

scala 1:25

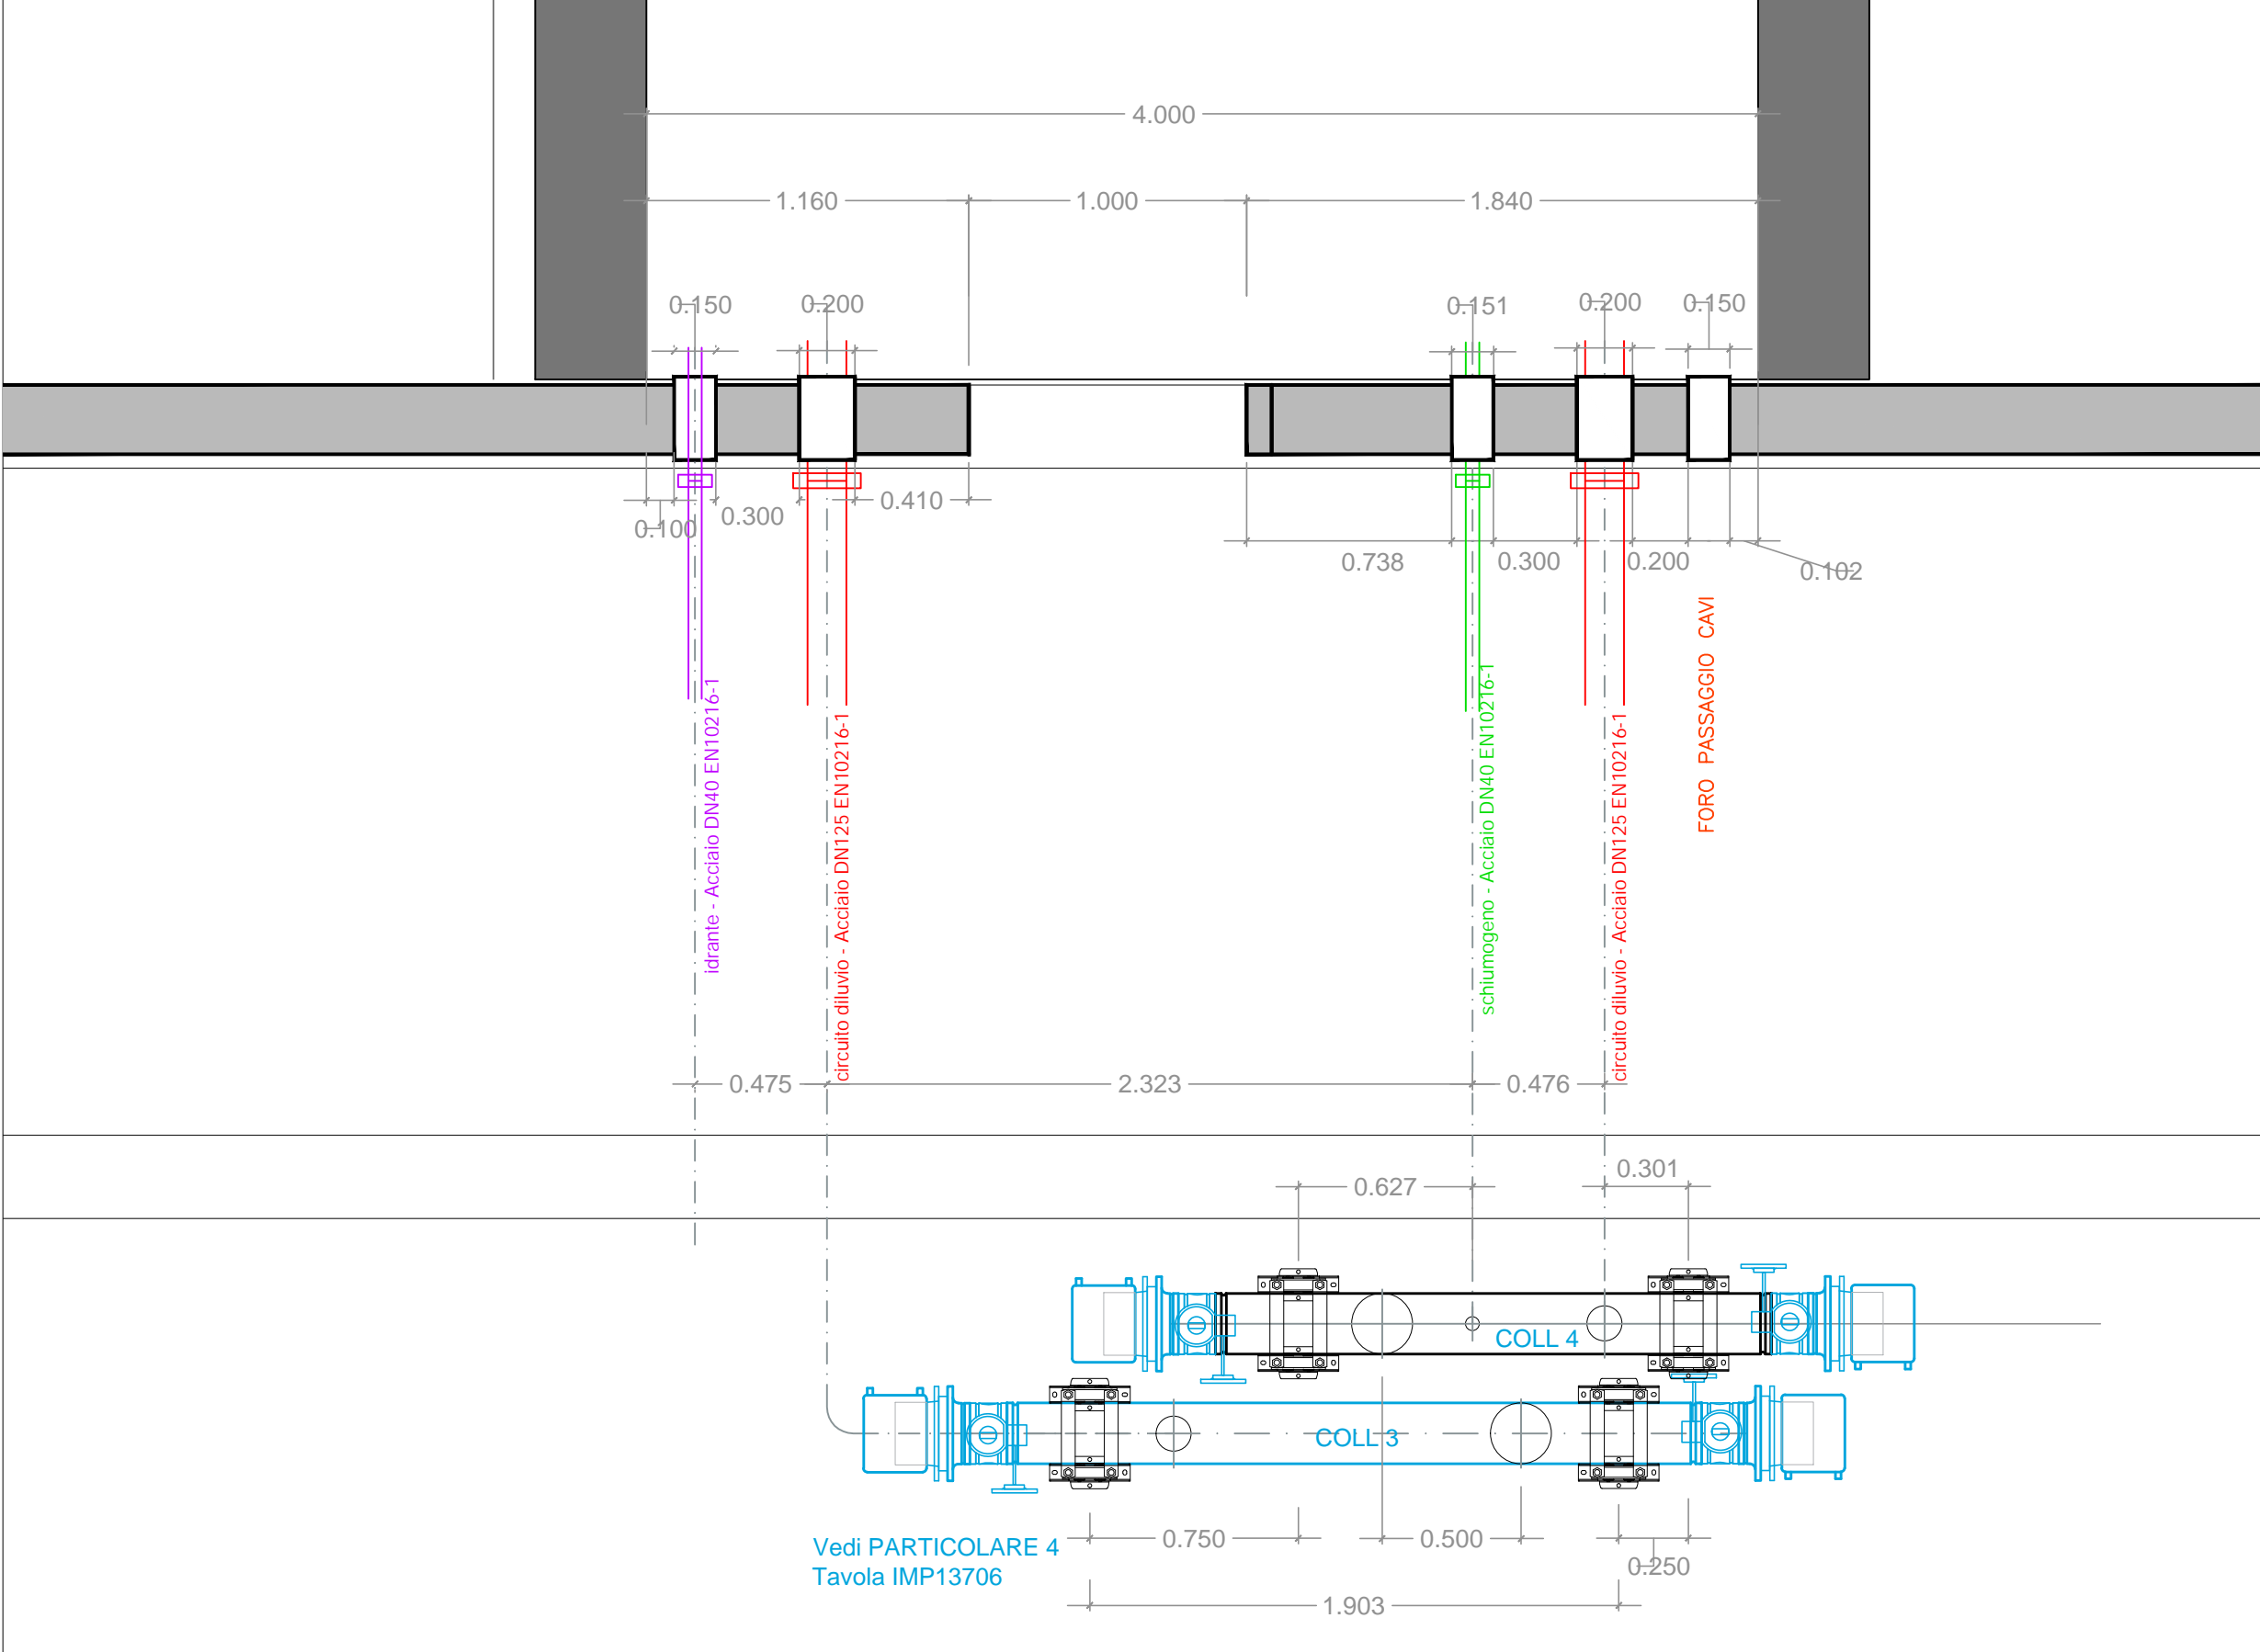


NAP28

N25

NAP27

scala 1:25

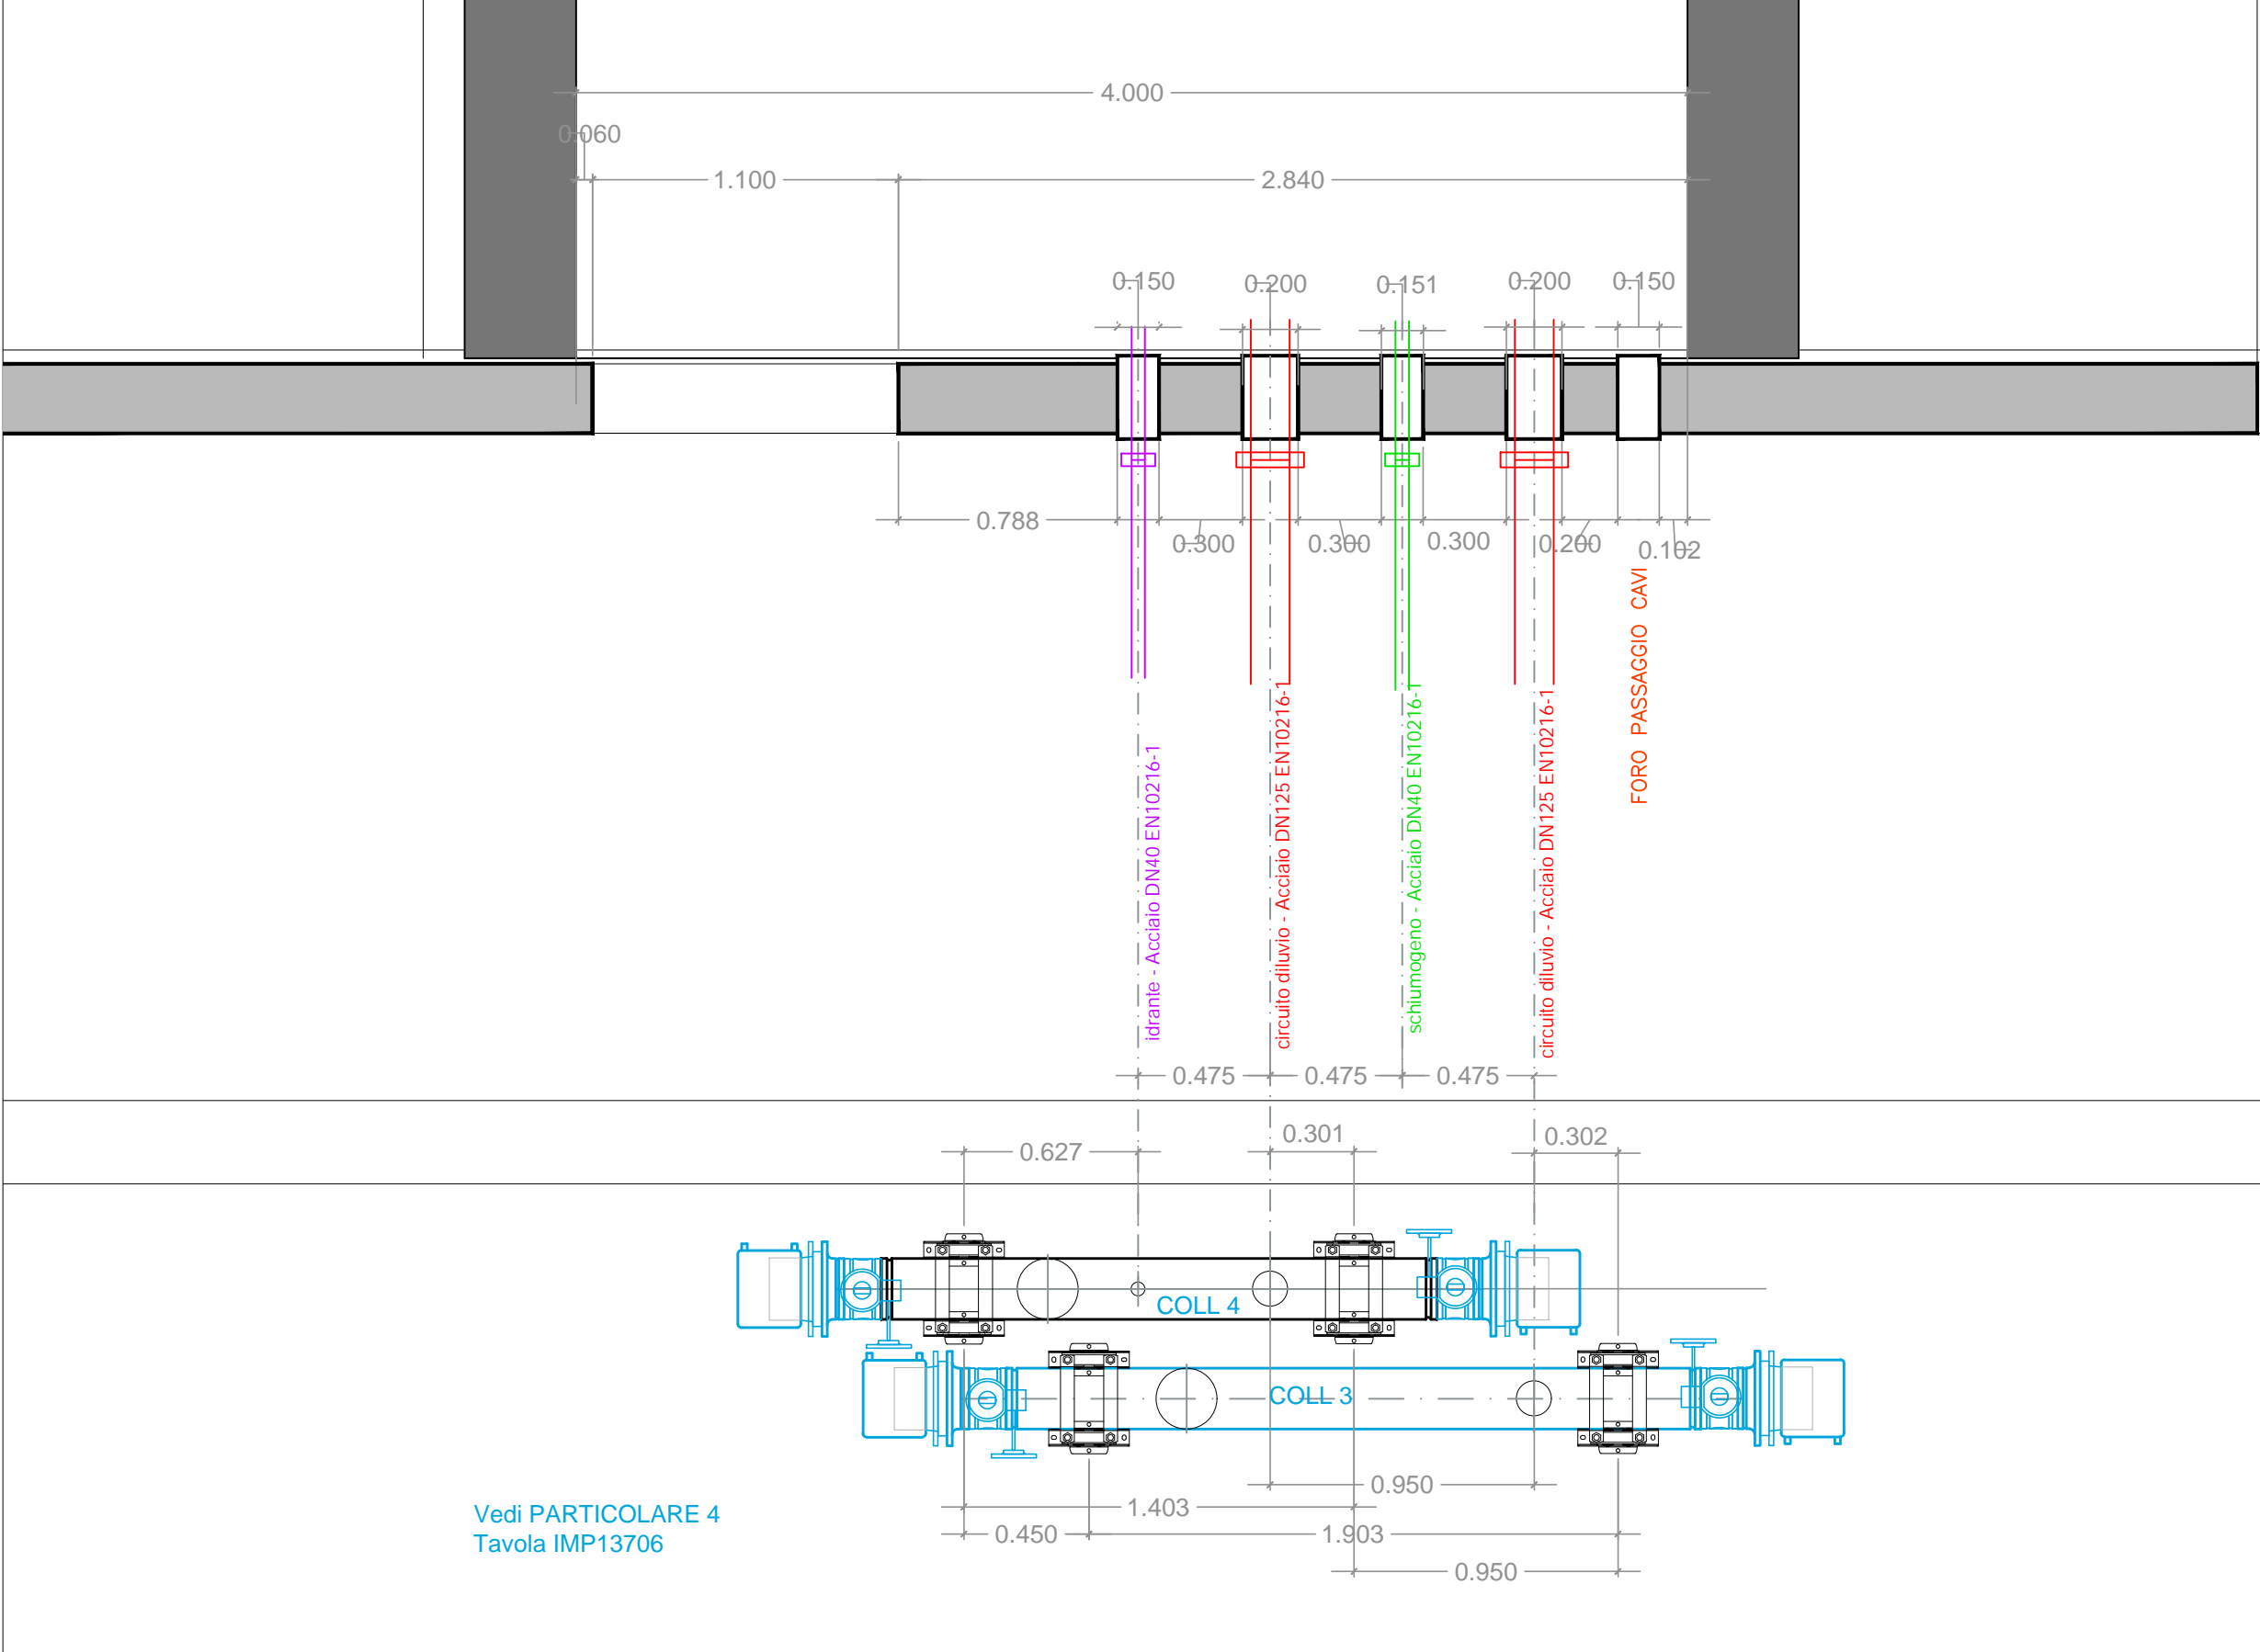


NAP27

N24

NAP26


scala 1:25

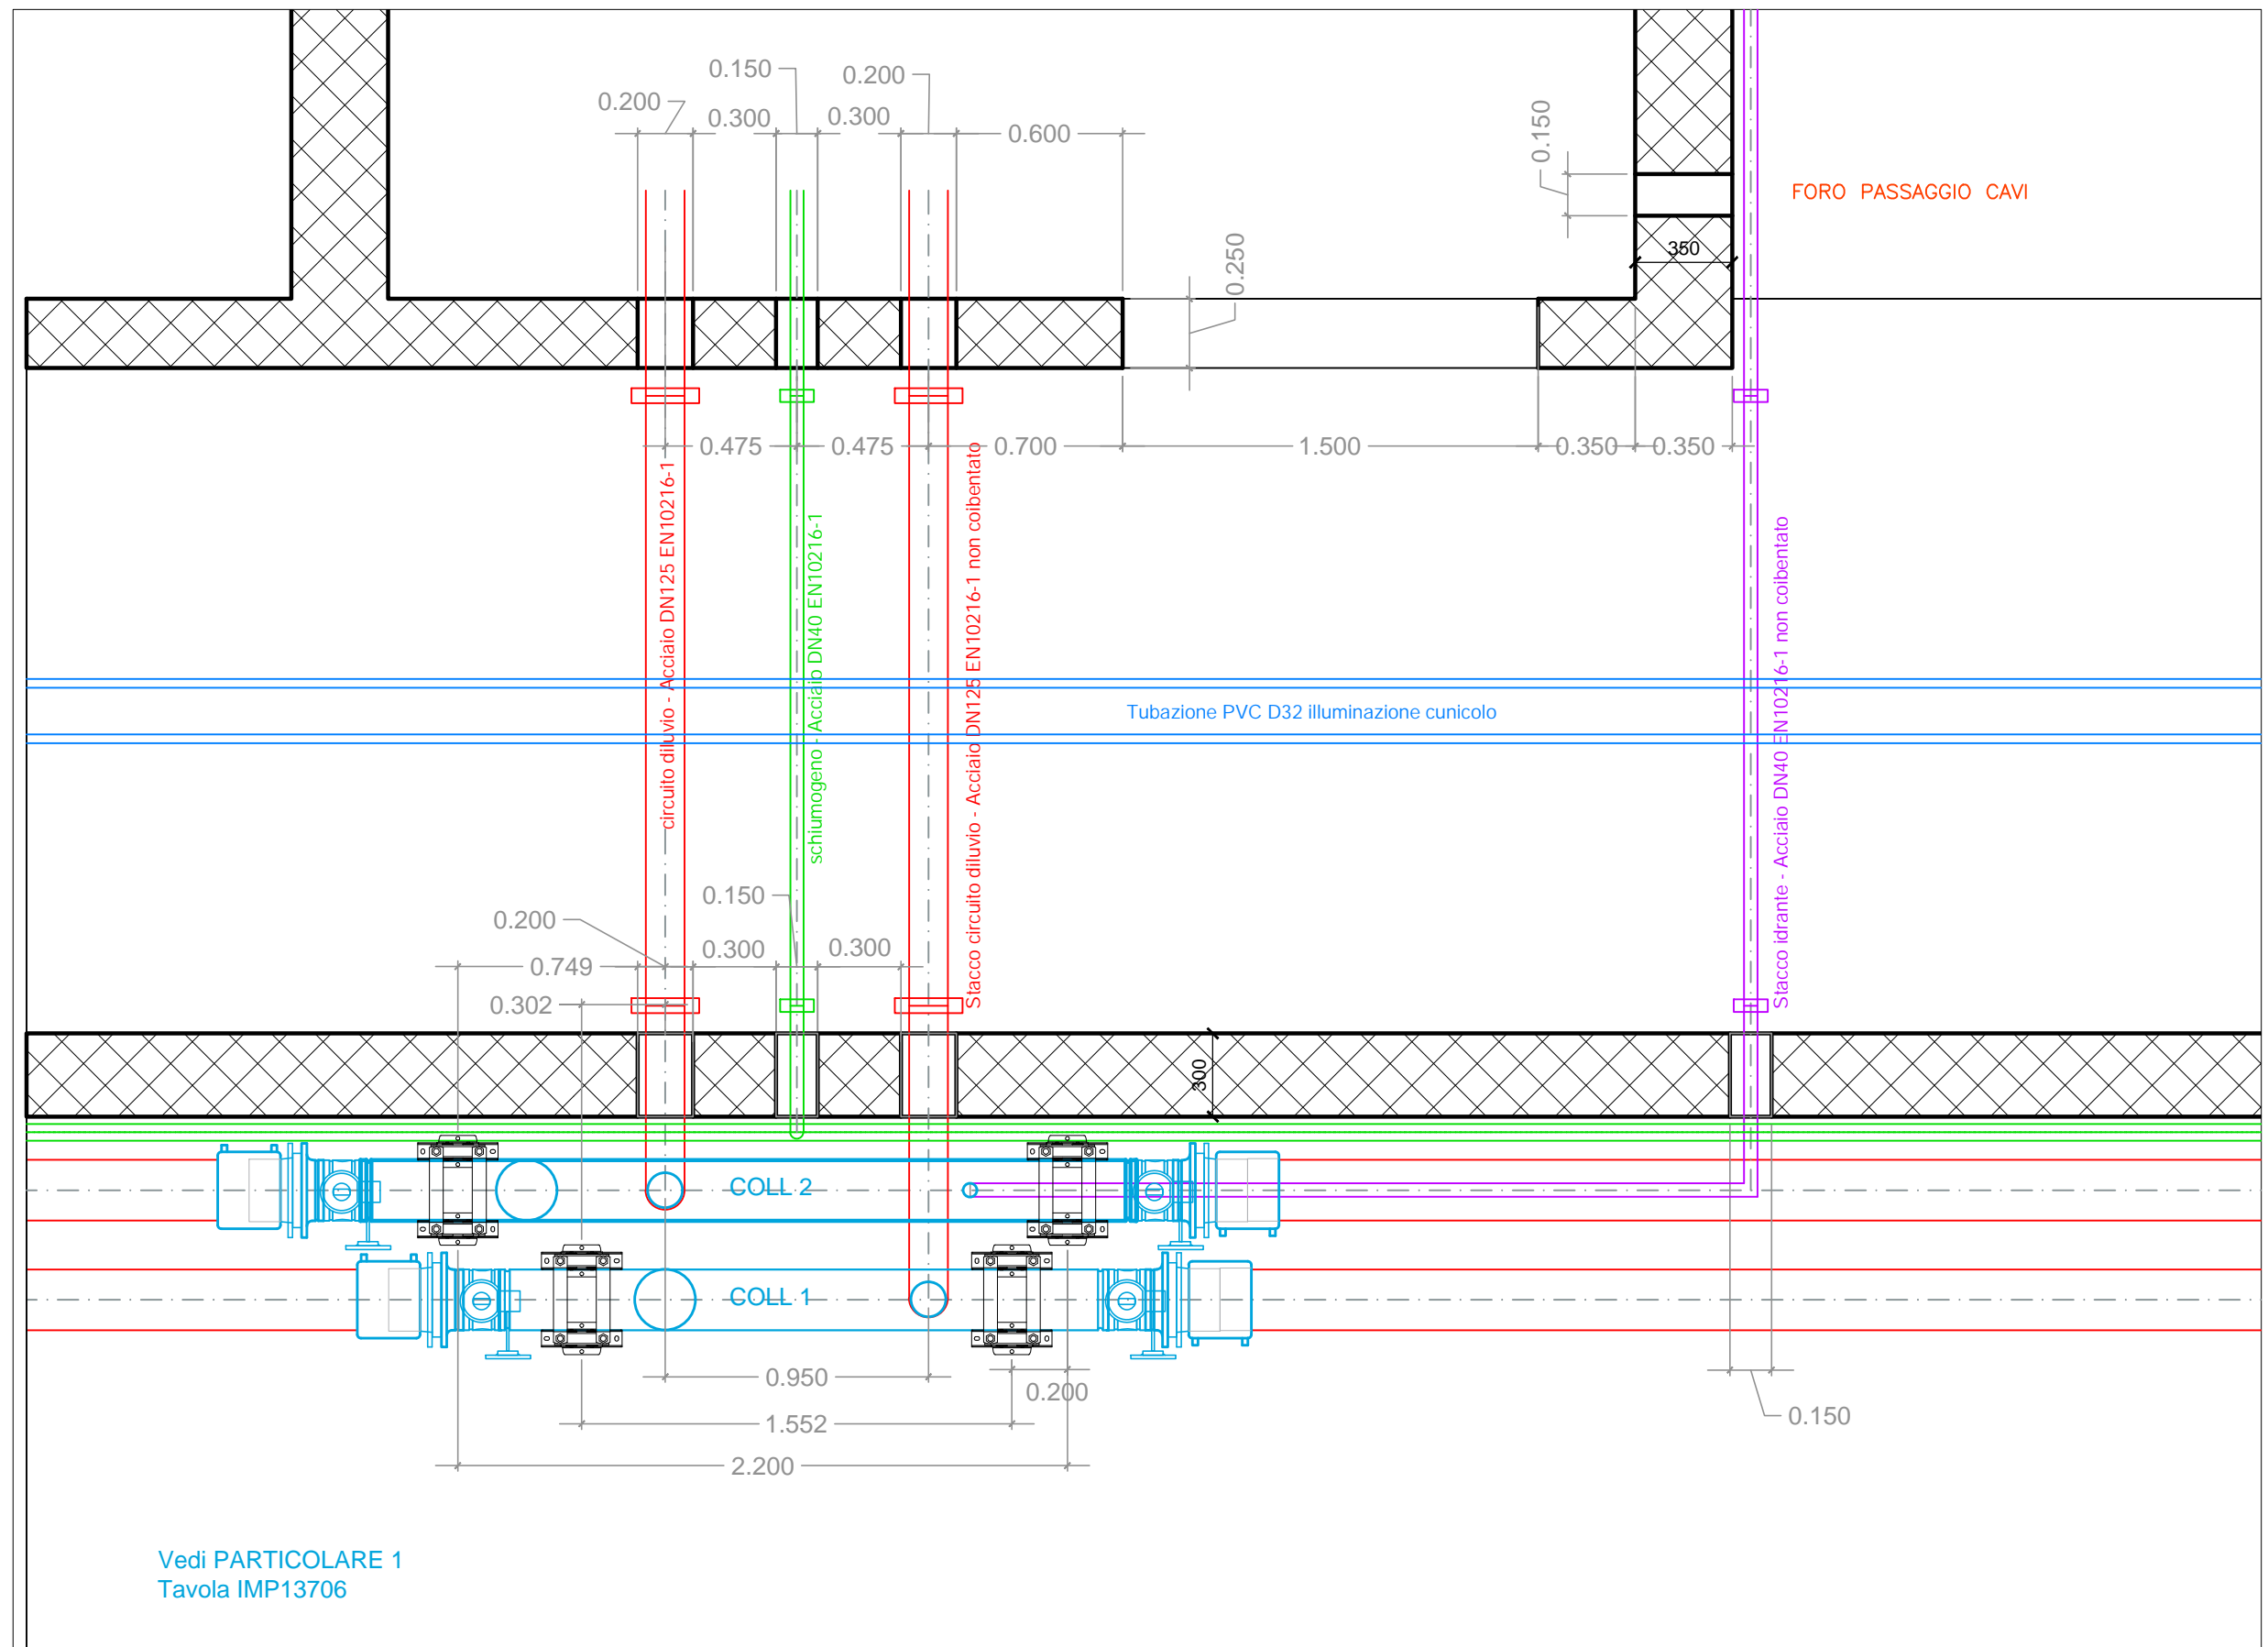

Vedi PARTICOLARE 1
Tavola IMP13706

N24 ← NAP 26 ← N23

scala 1:25

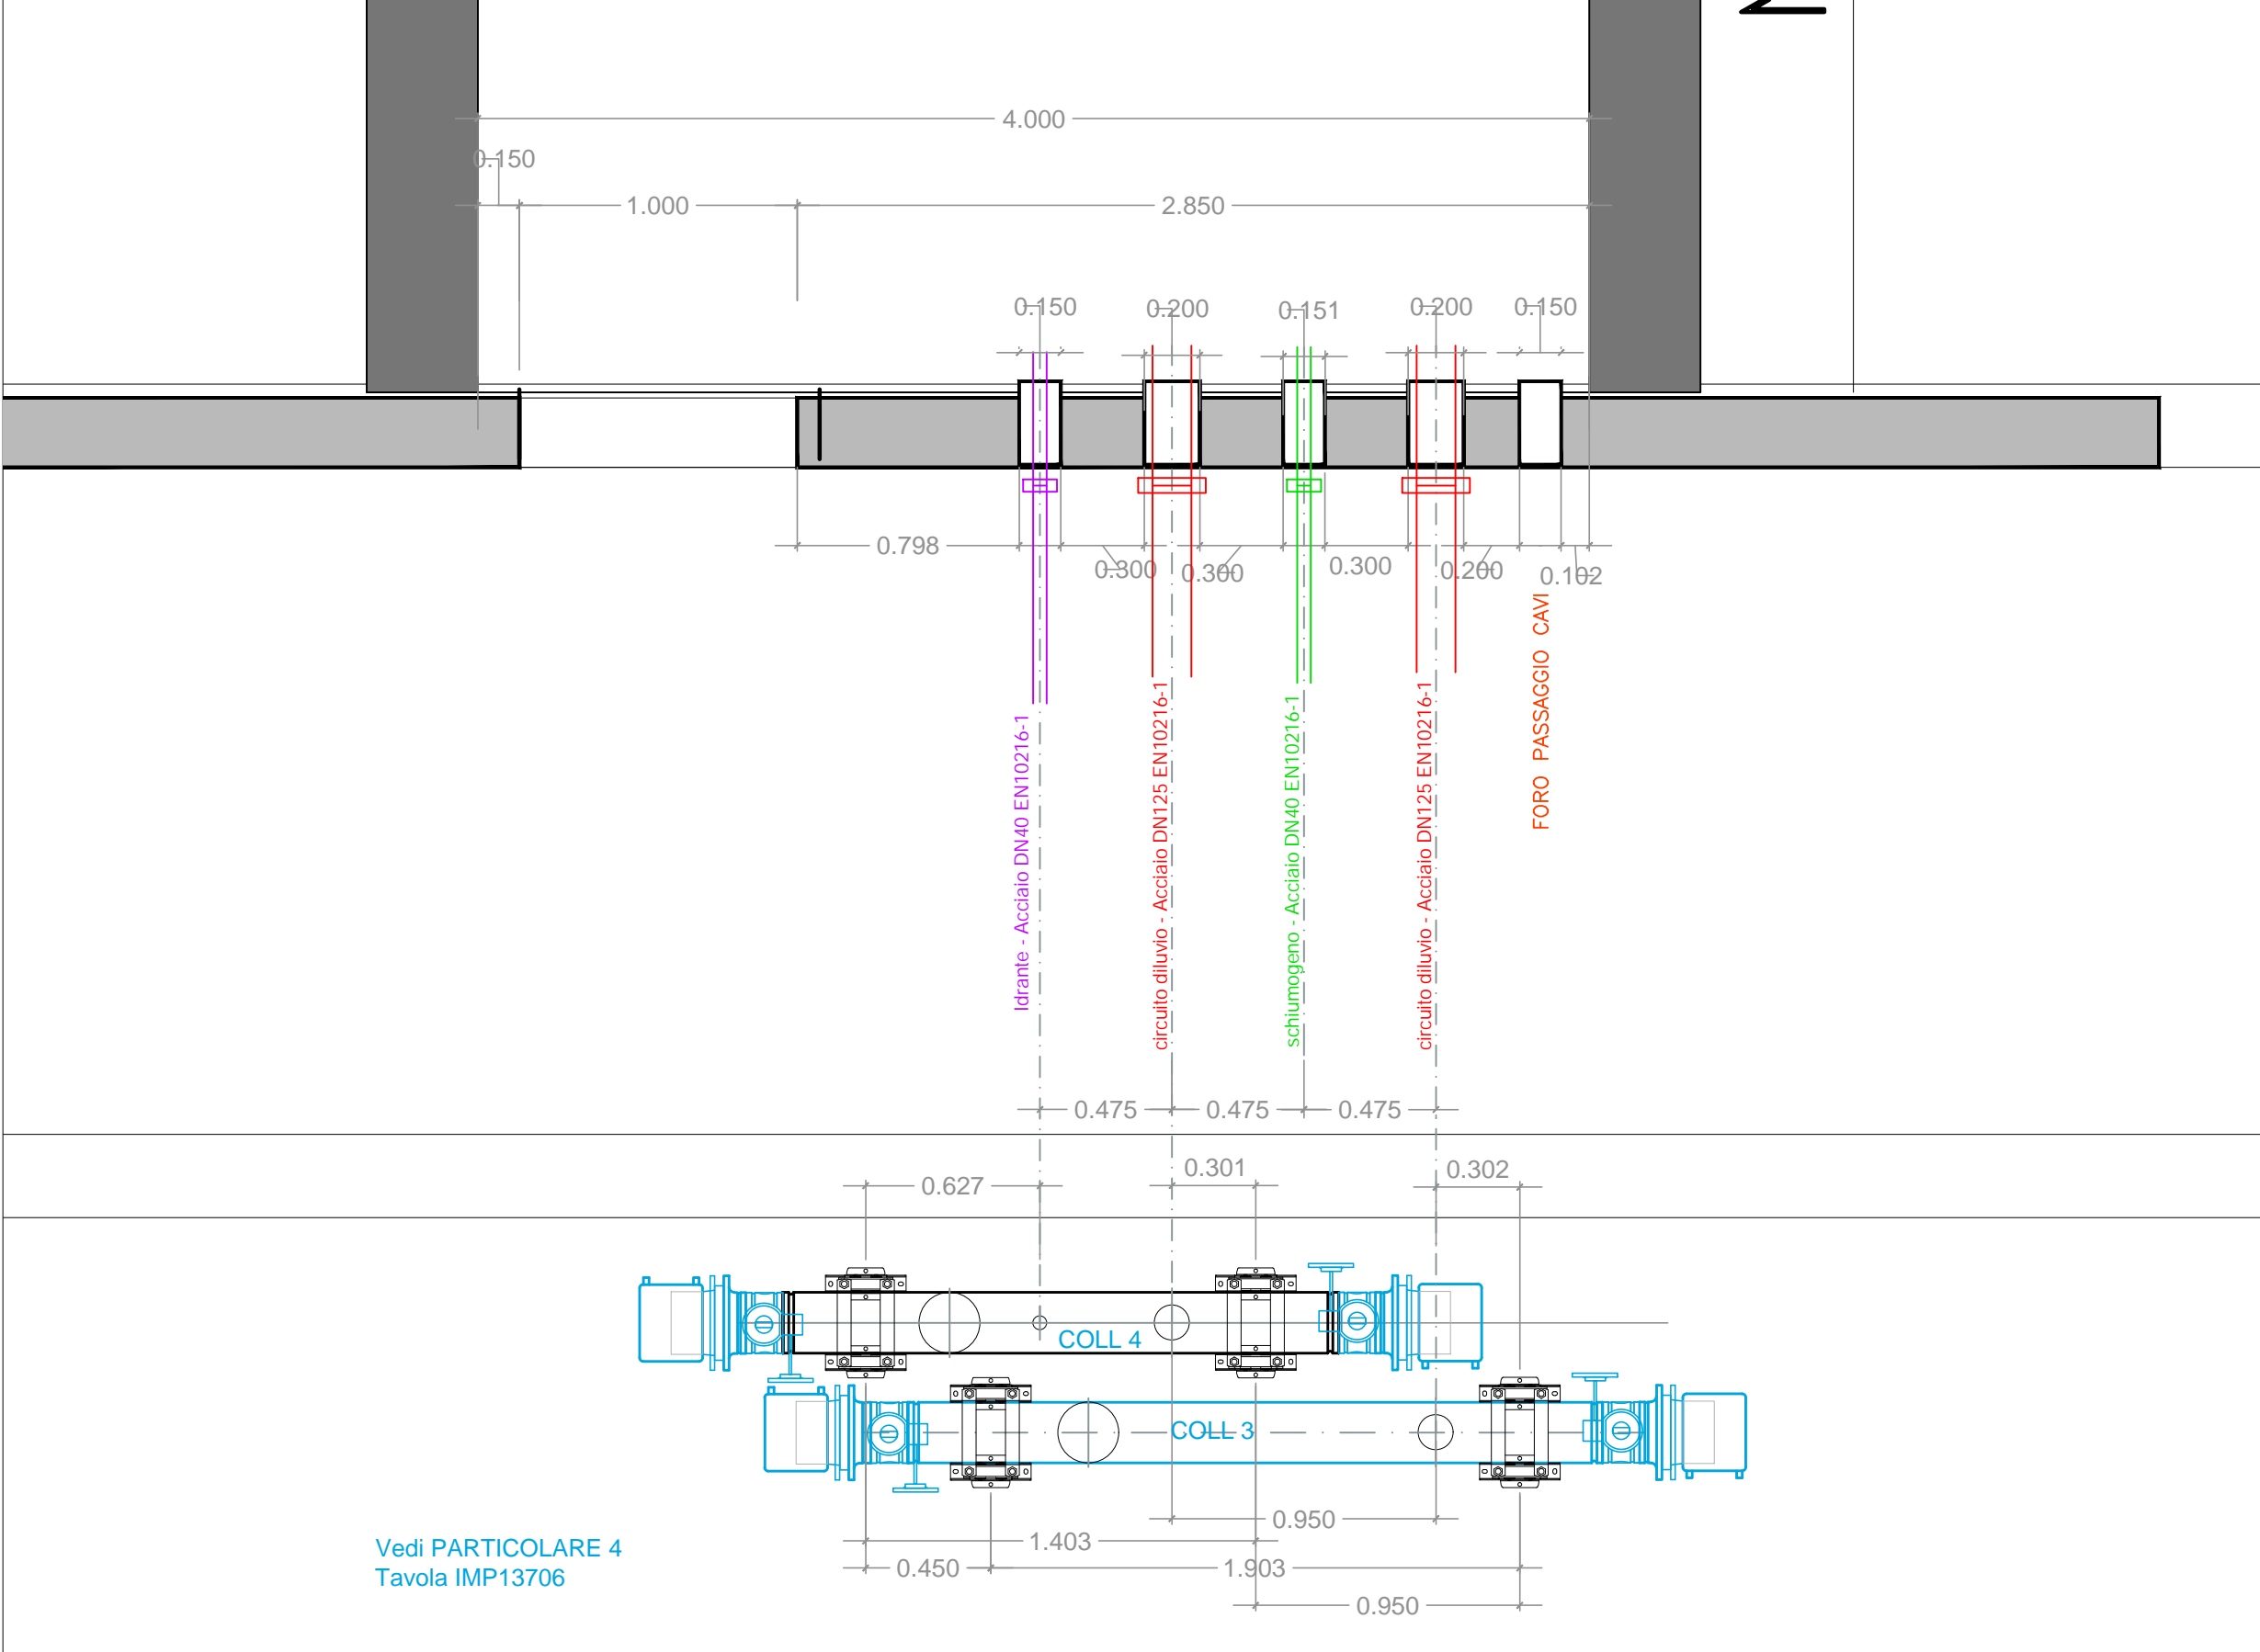


NAP26

N23

NAP25


scala 1:25

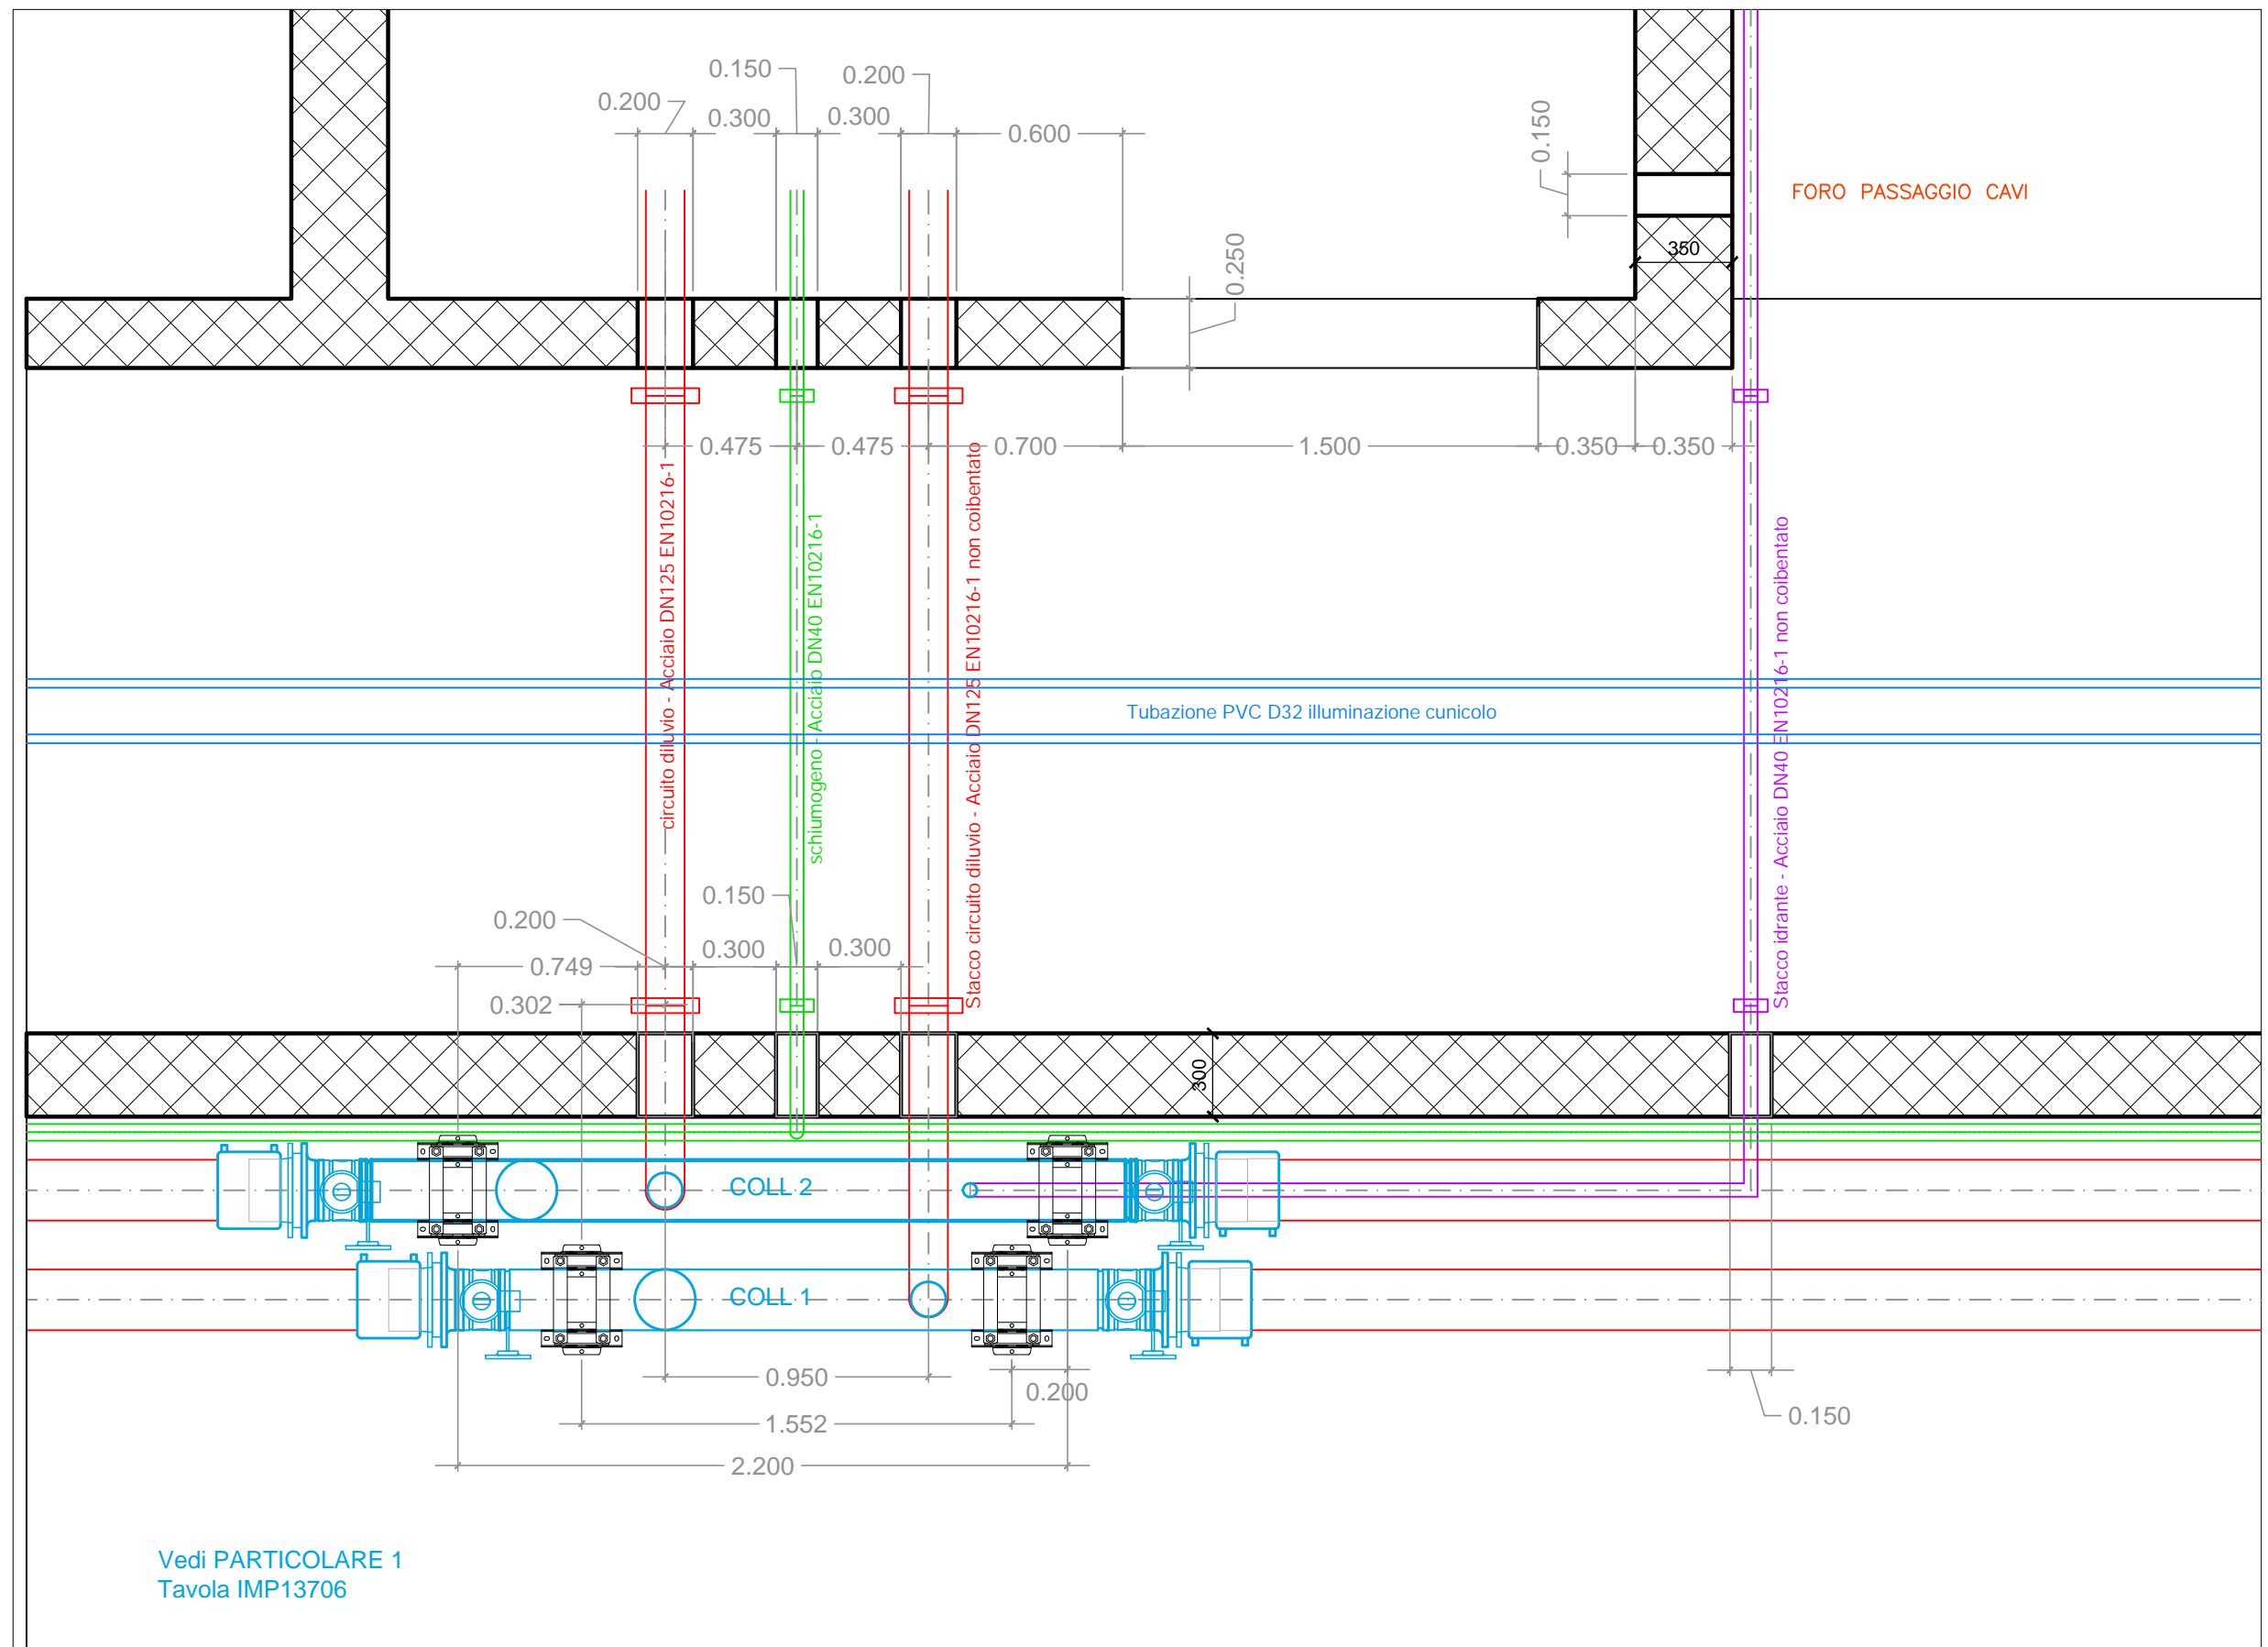

Vedi PARTICOLARE 1
Tavola IMP13706

N23 ← NAP 25 ← N22

scala 1:25

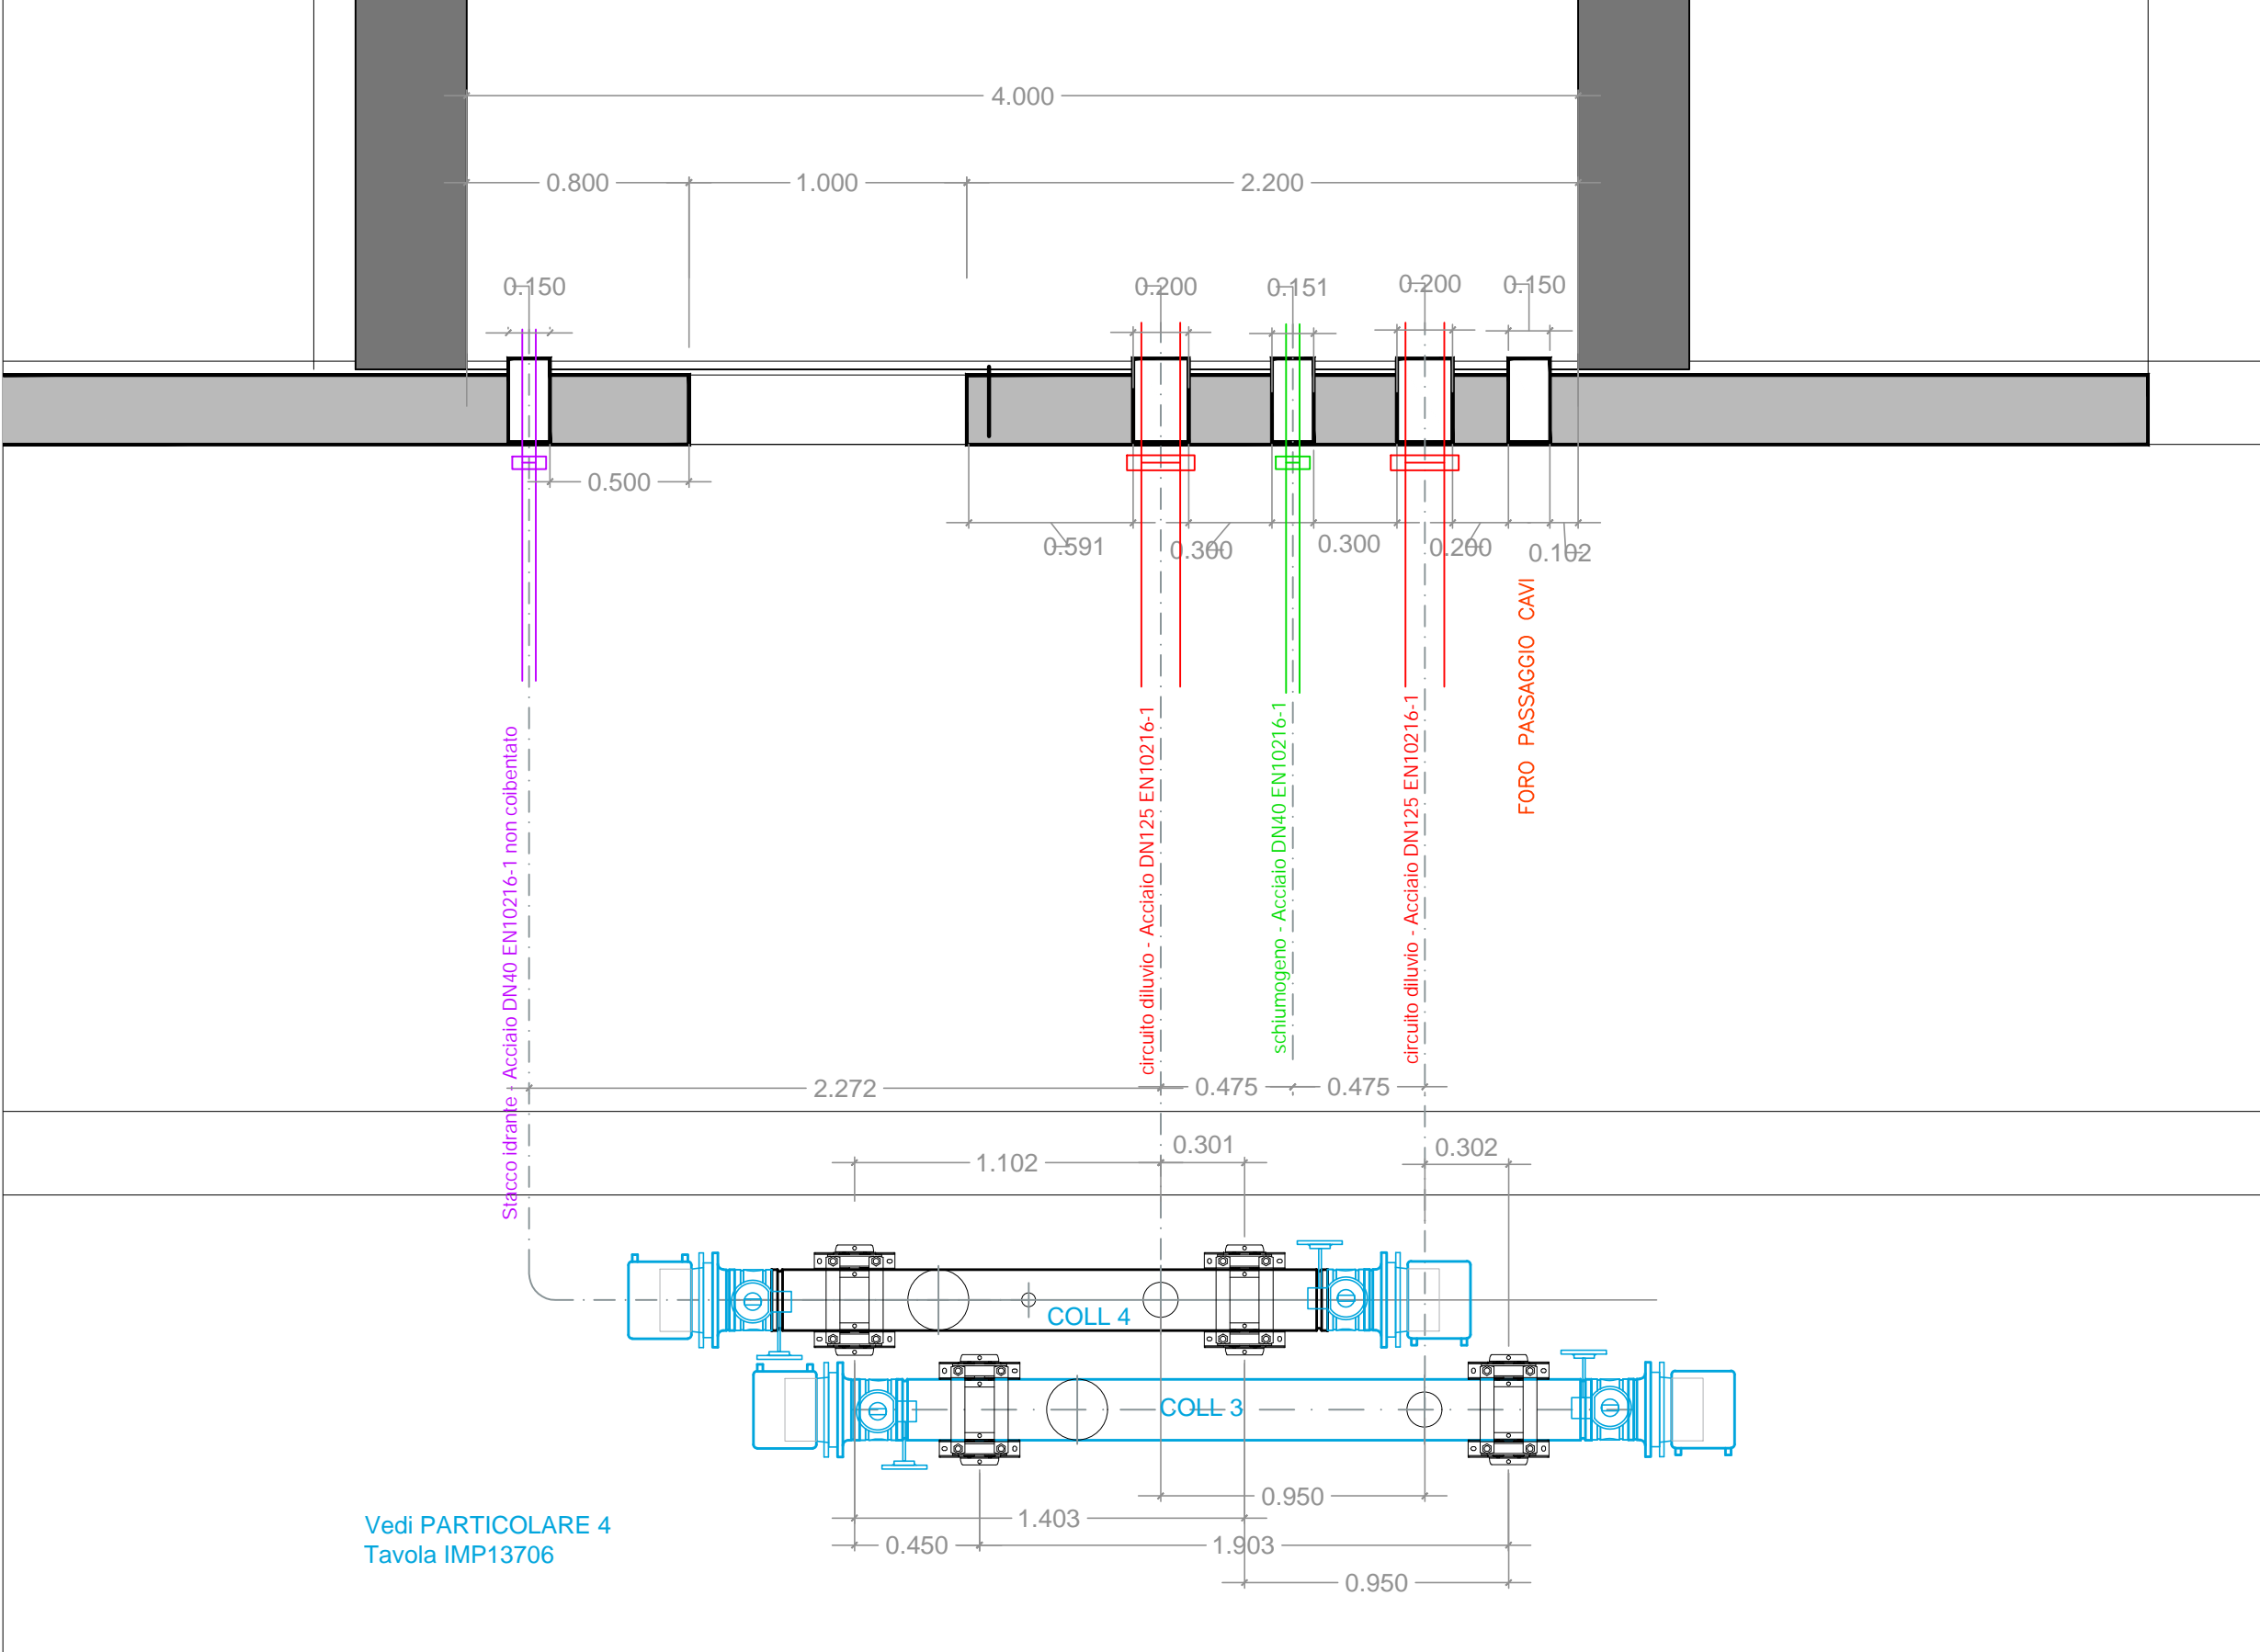


NAP25

N22

NAP24

scala 1:25

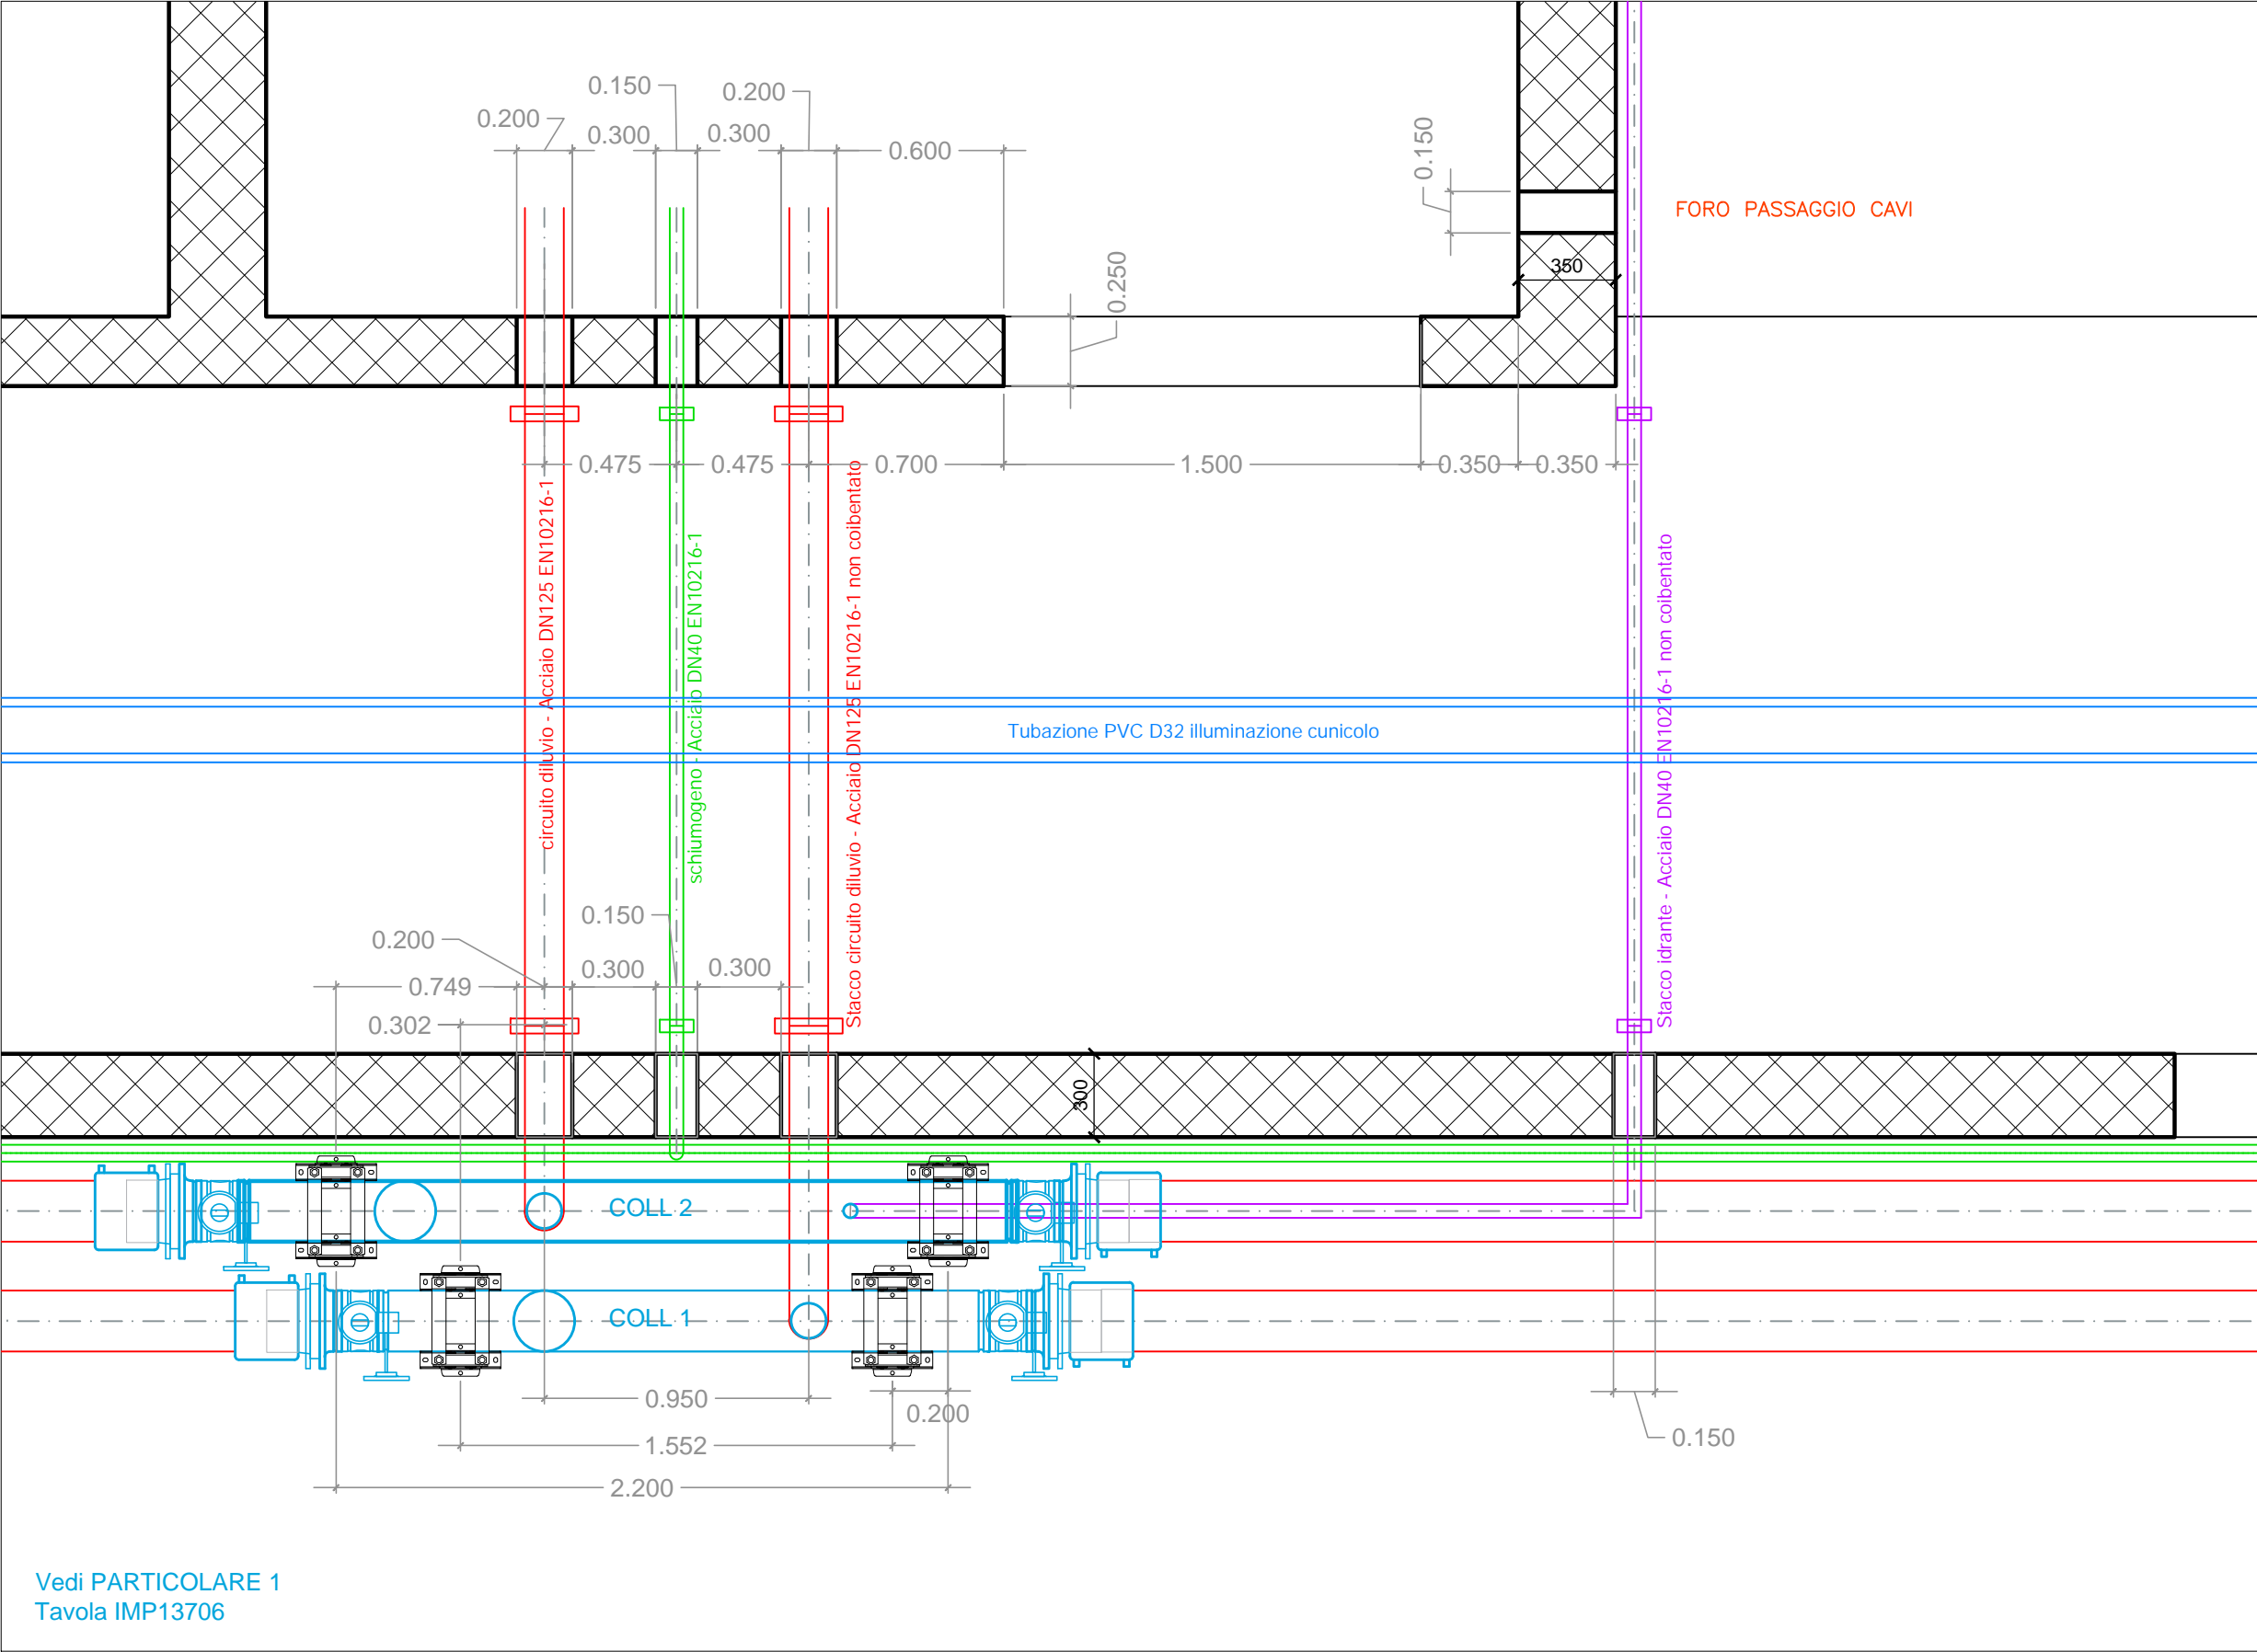


Vedi PARTICOLARE 1
Tavola IMP13706

N22 ← **NAP 24** ← NPS3

REV_1 Luglio 2021

scala 1:25

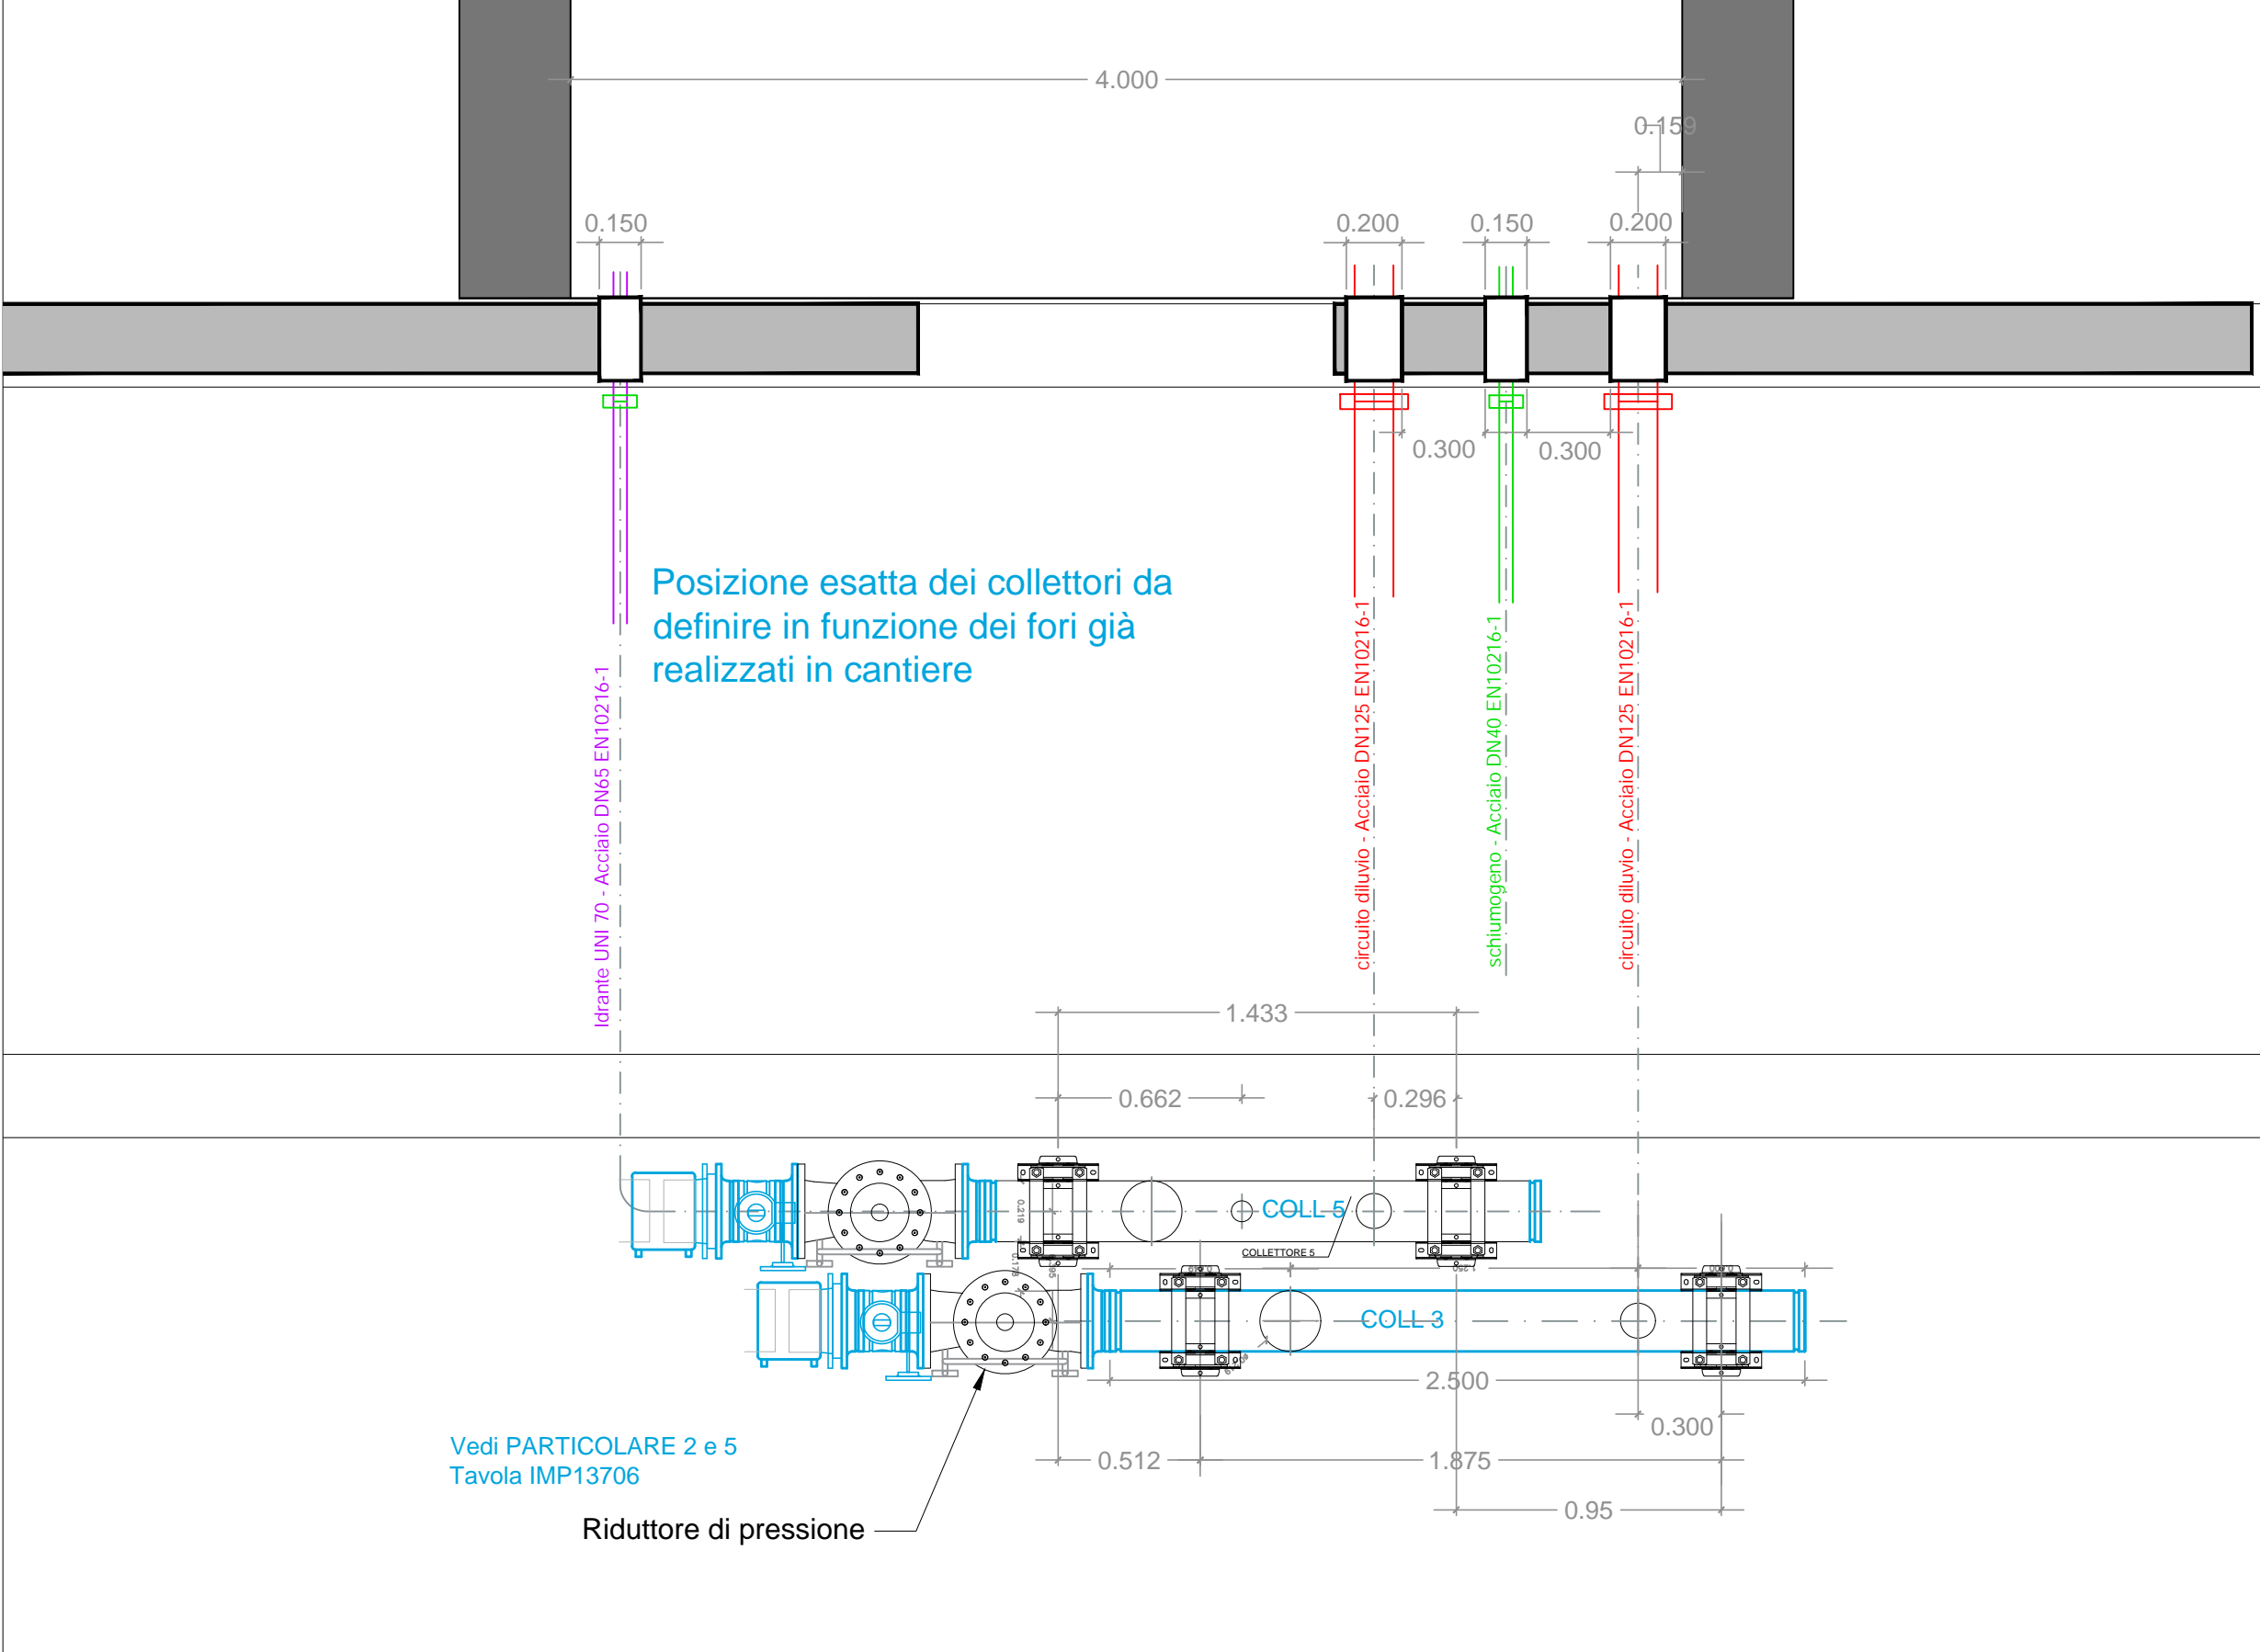


NAP24

NPS3

NAP23


Rev 2 - Ottobre 2021

scala 1:25

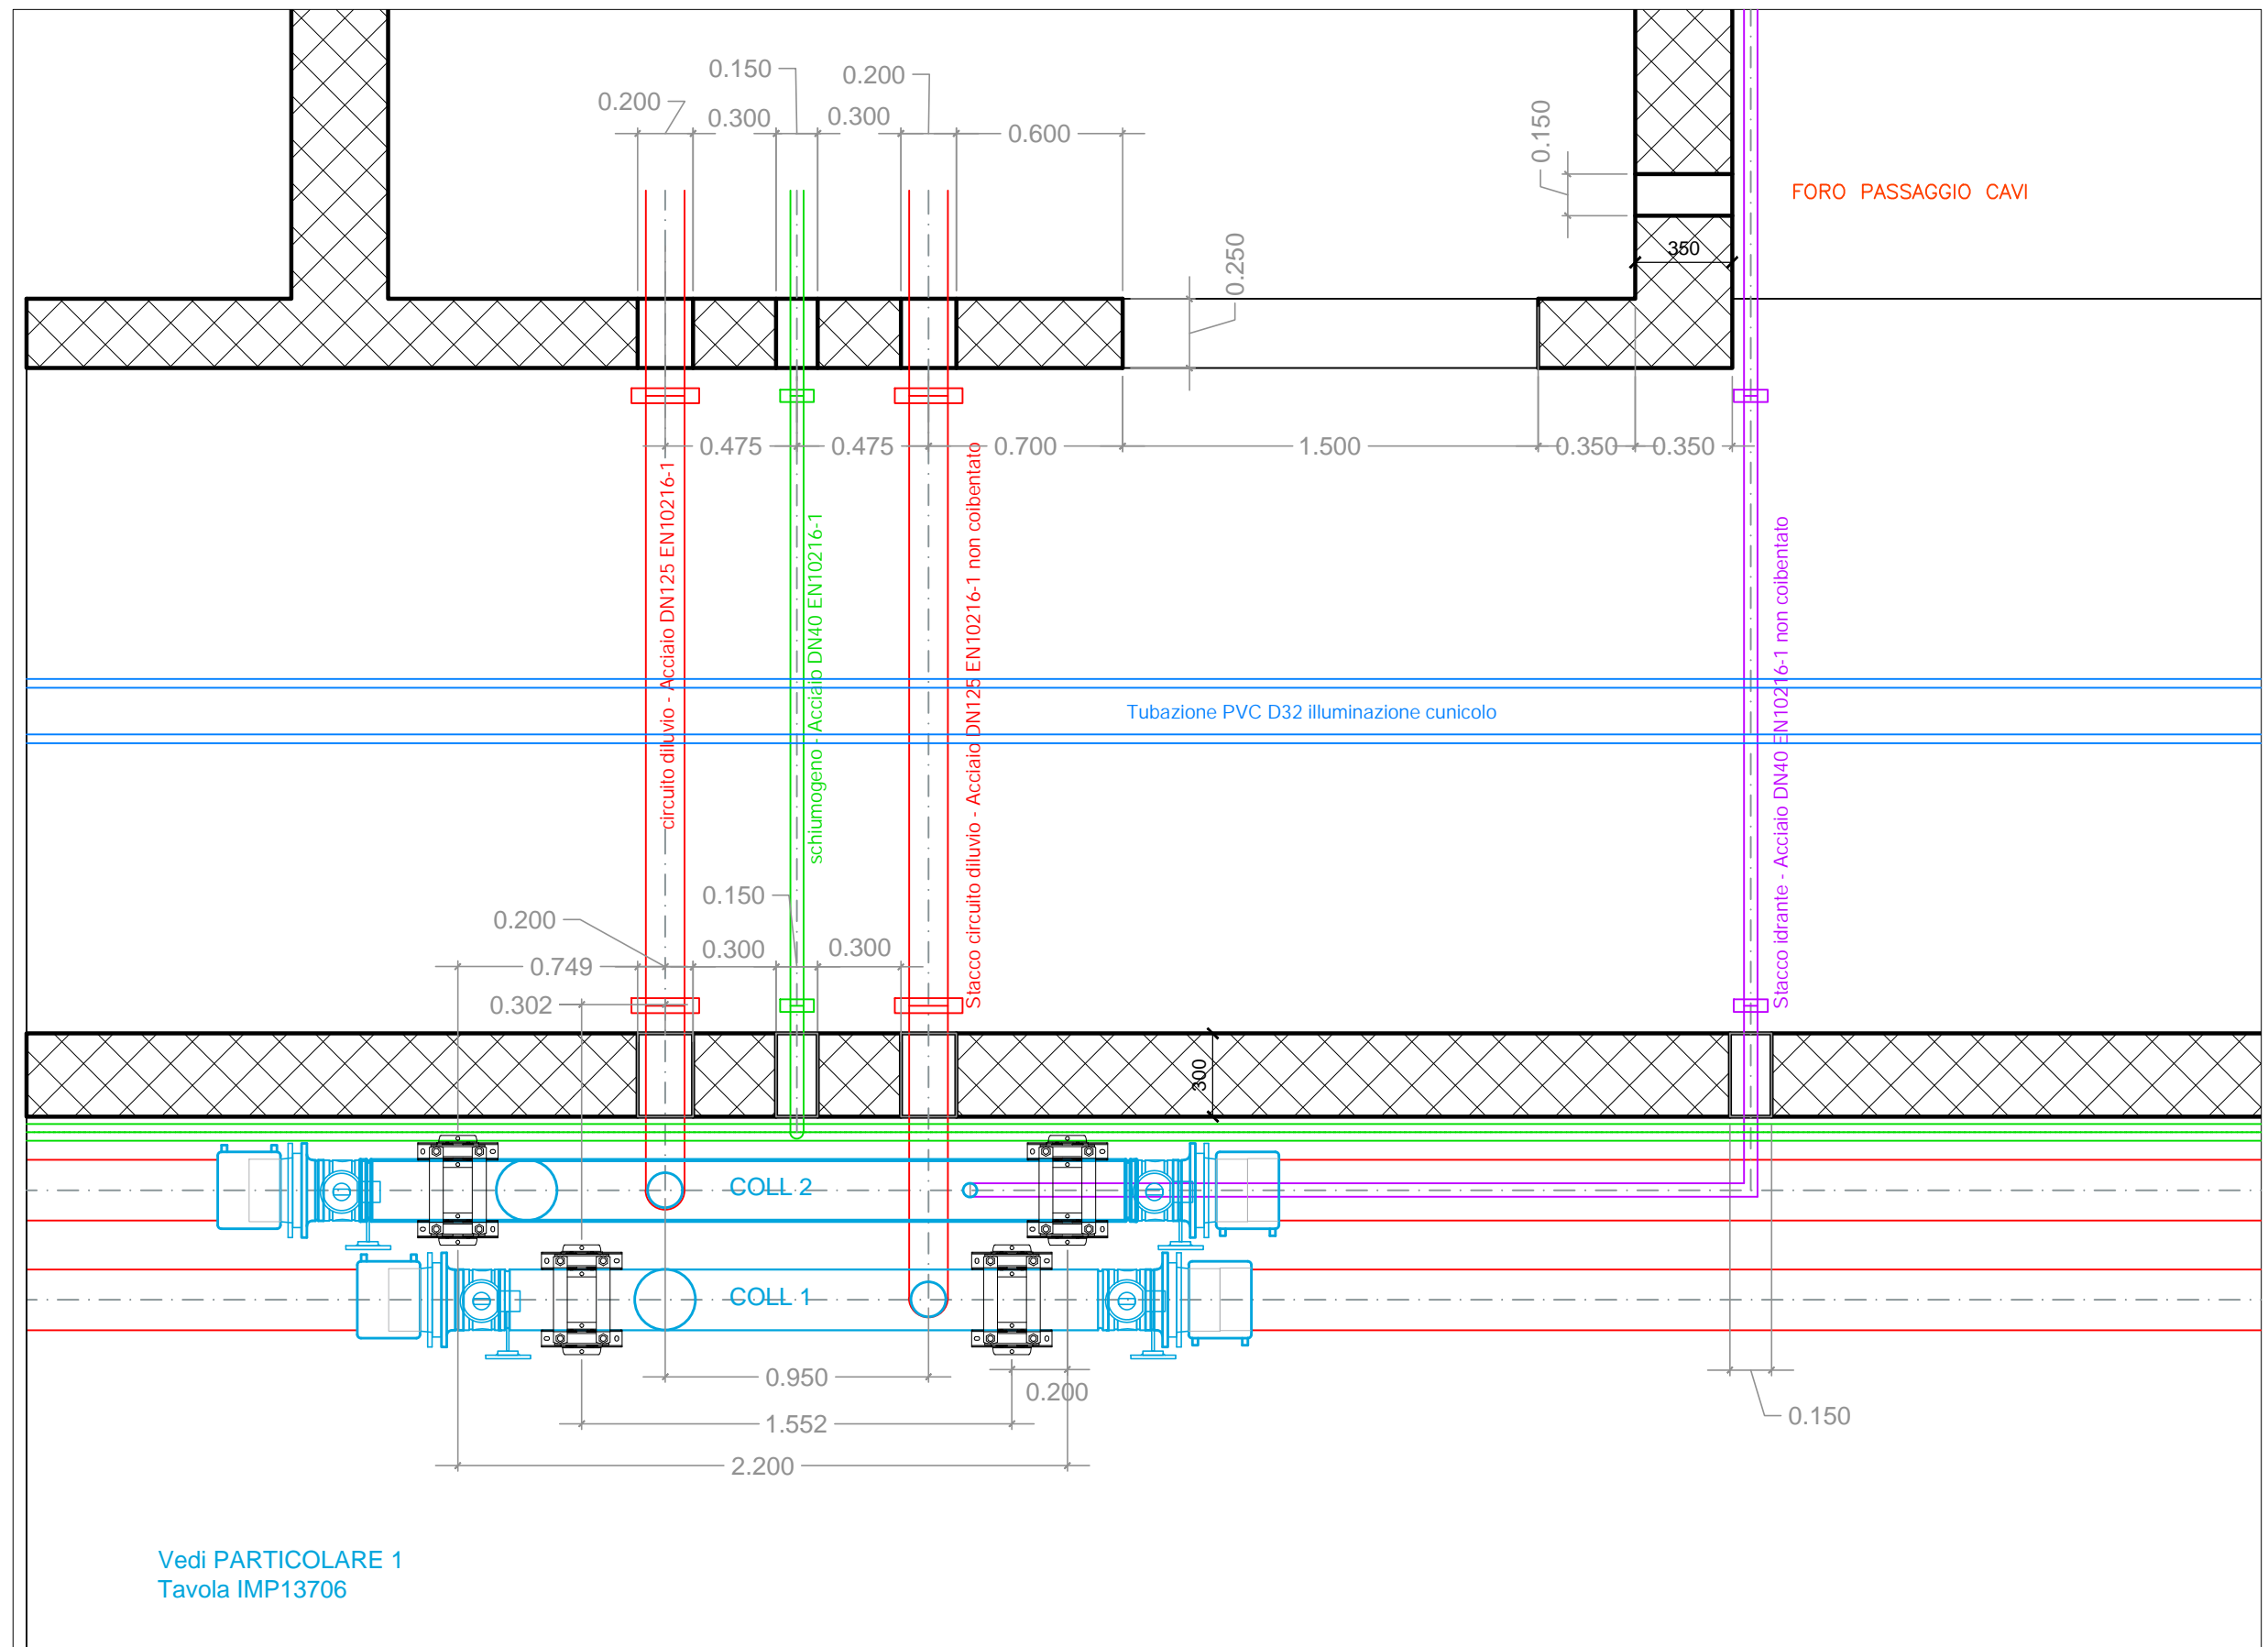

NPS3 ← **NAP 23** ← N21

scala 1:25

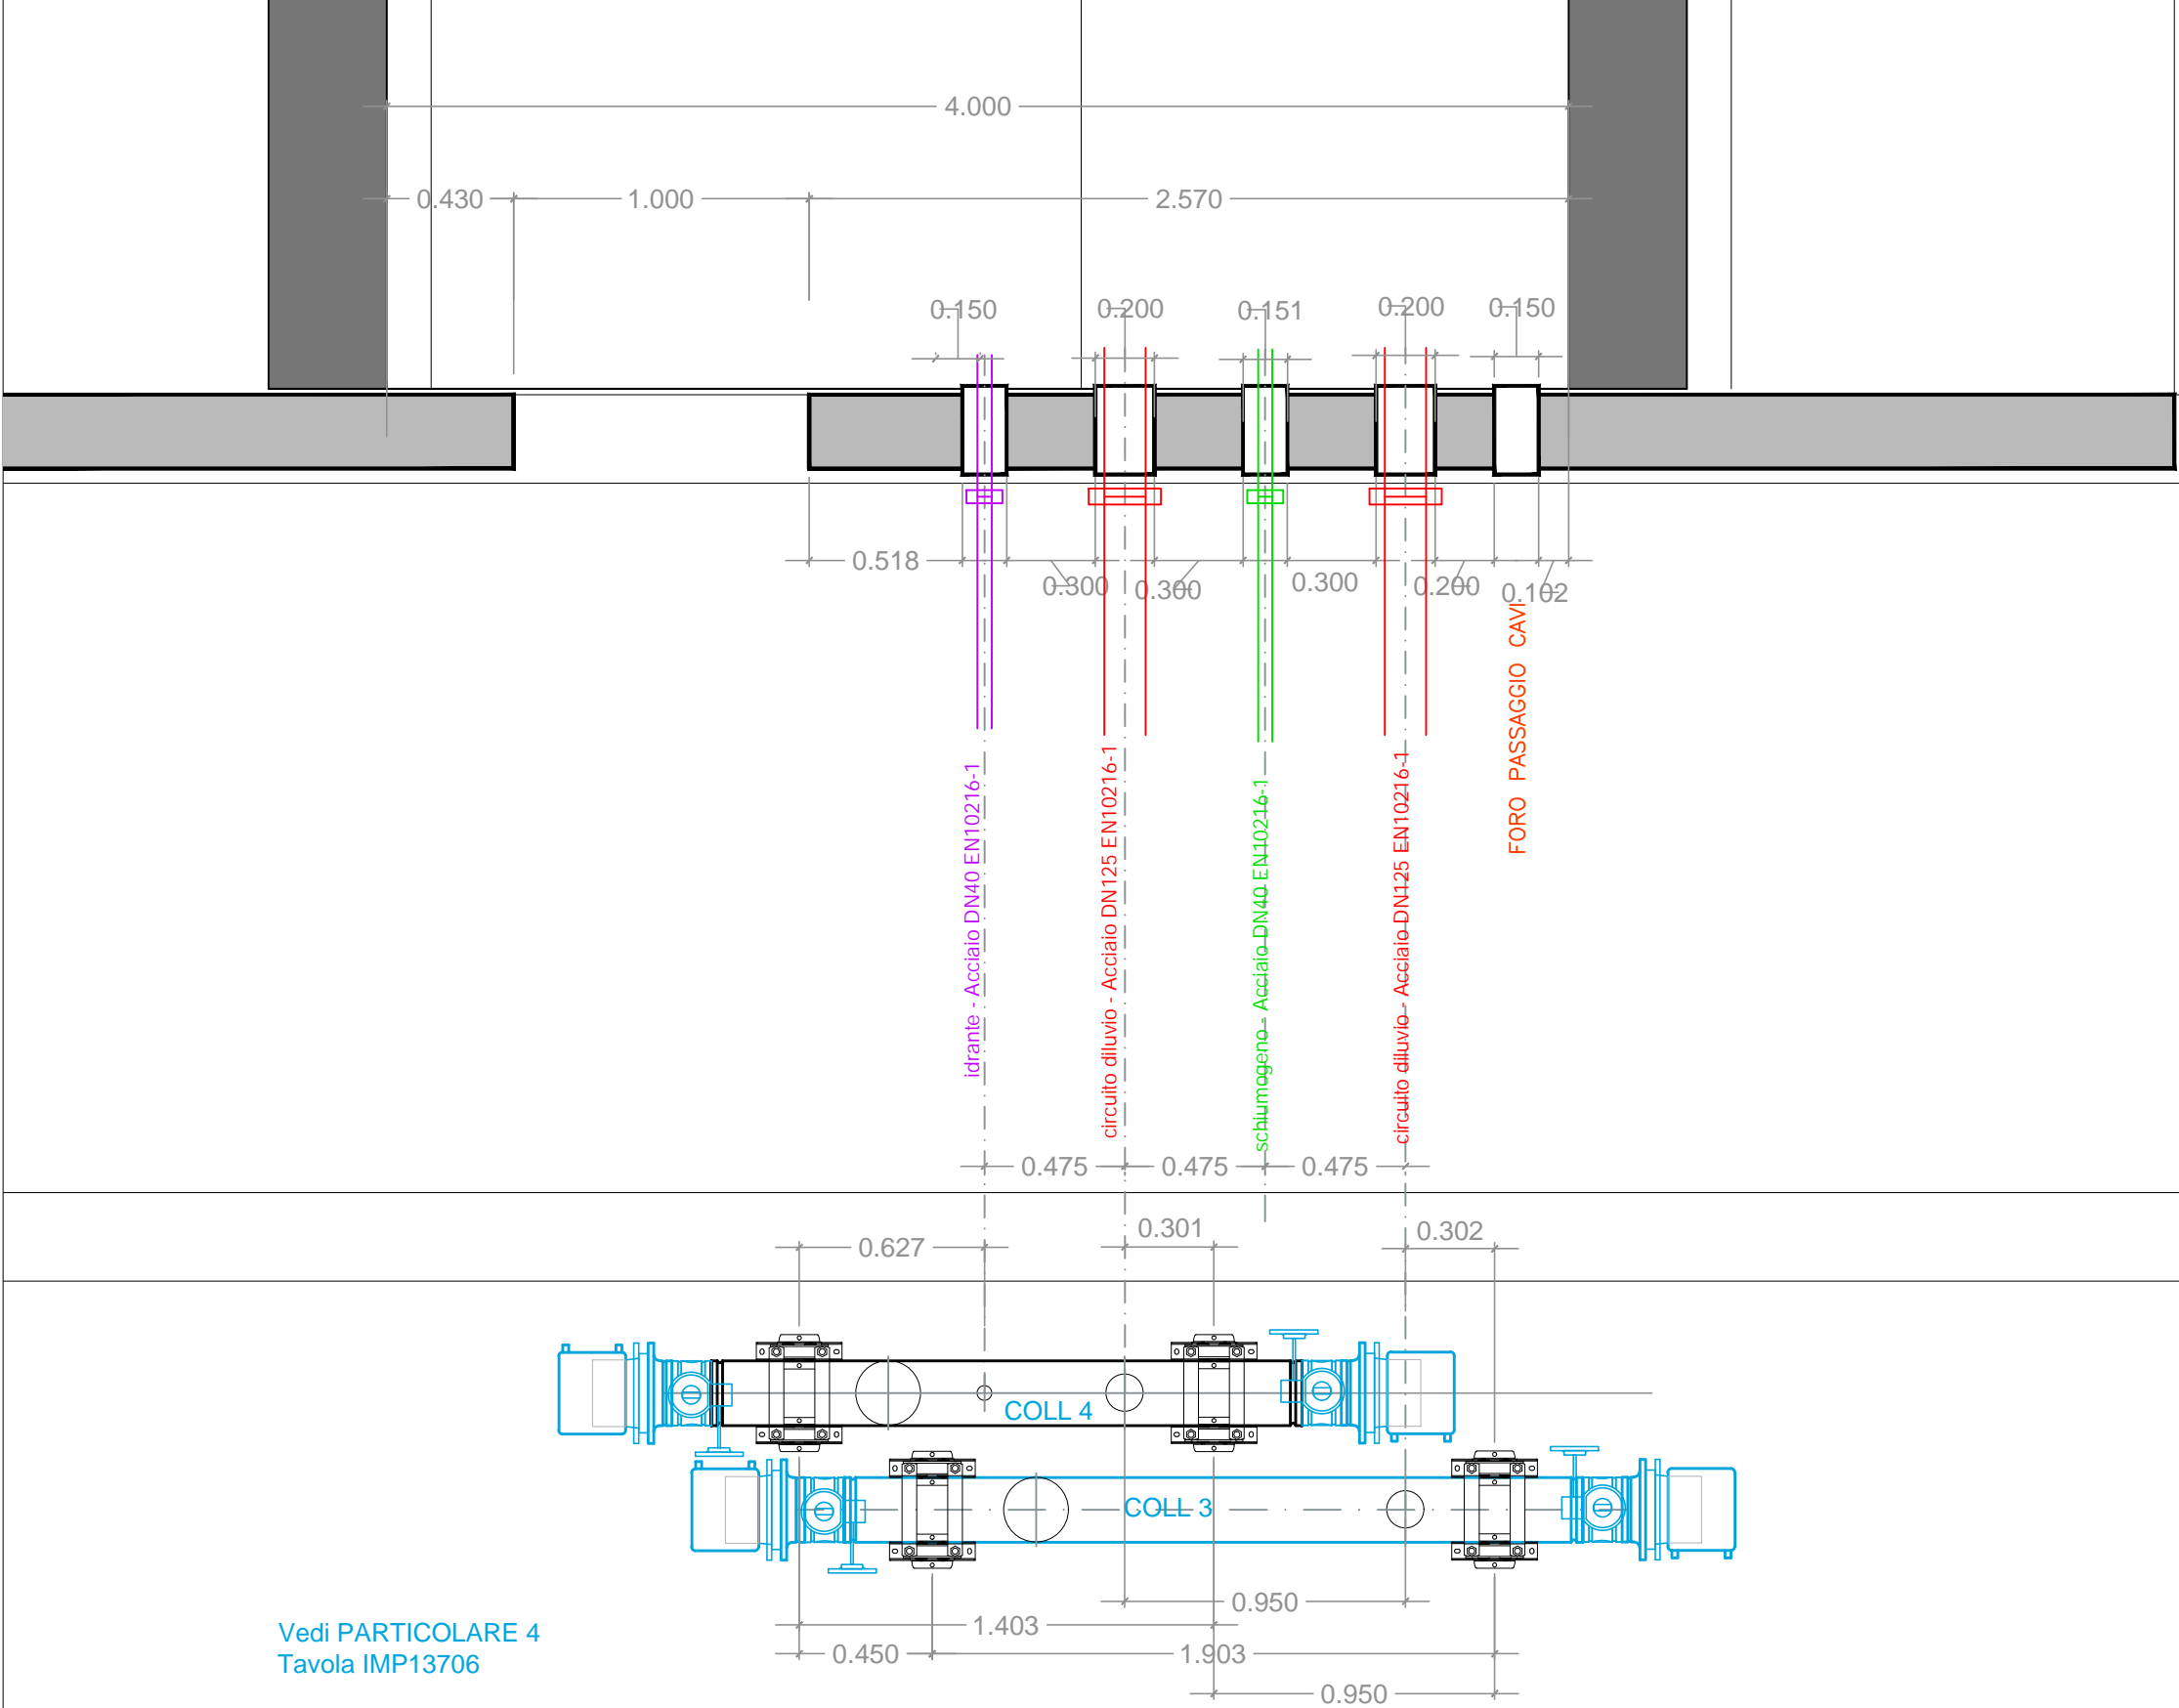


NAP23

N21

NAP22

scala 1:25

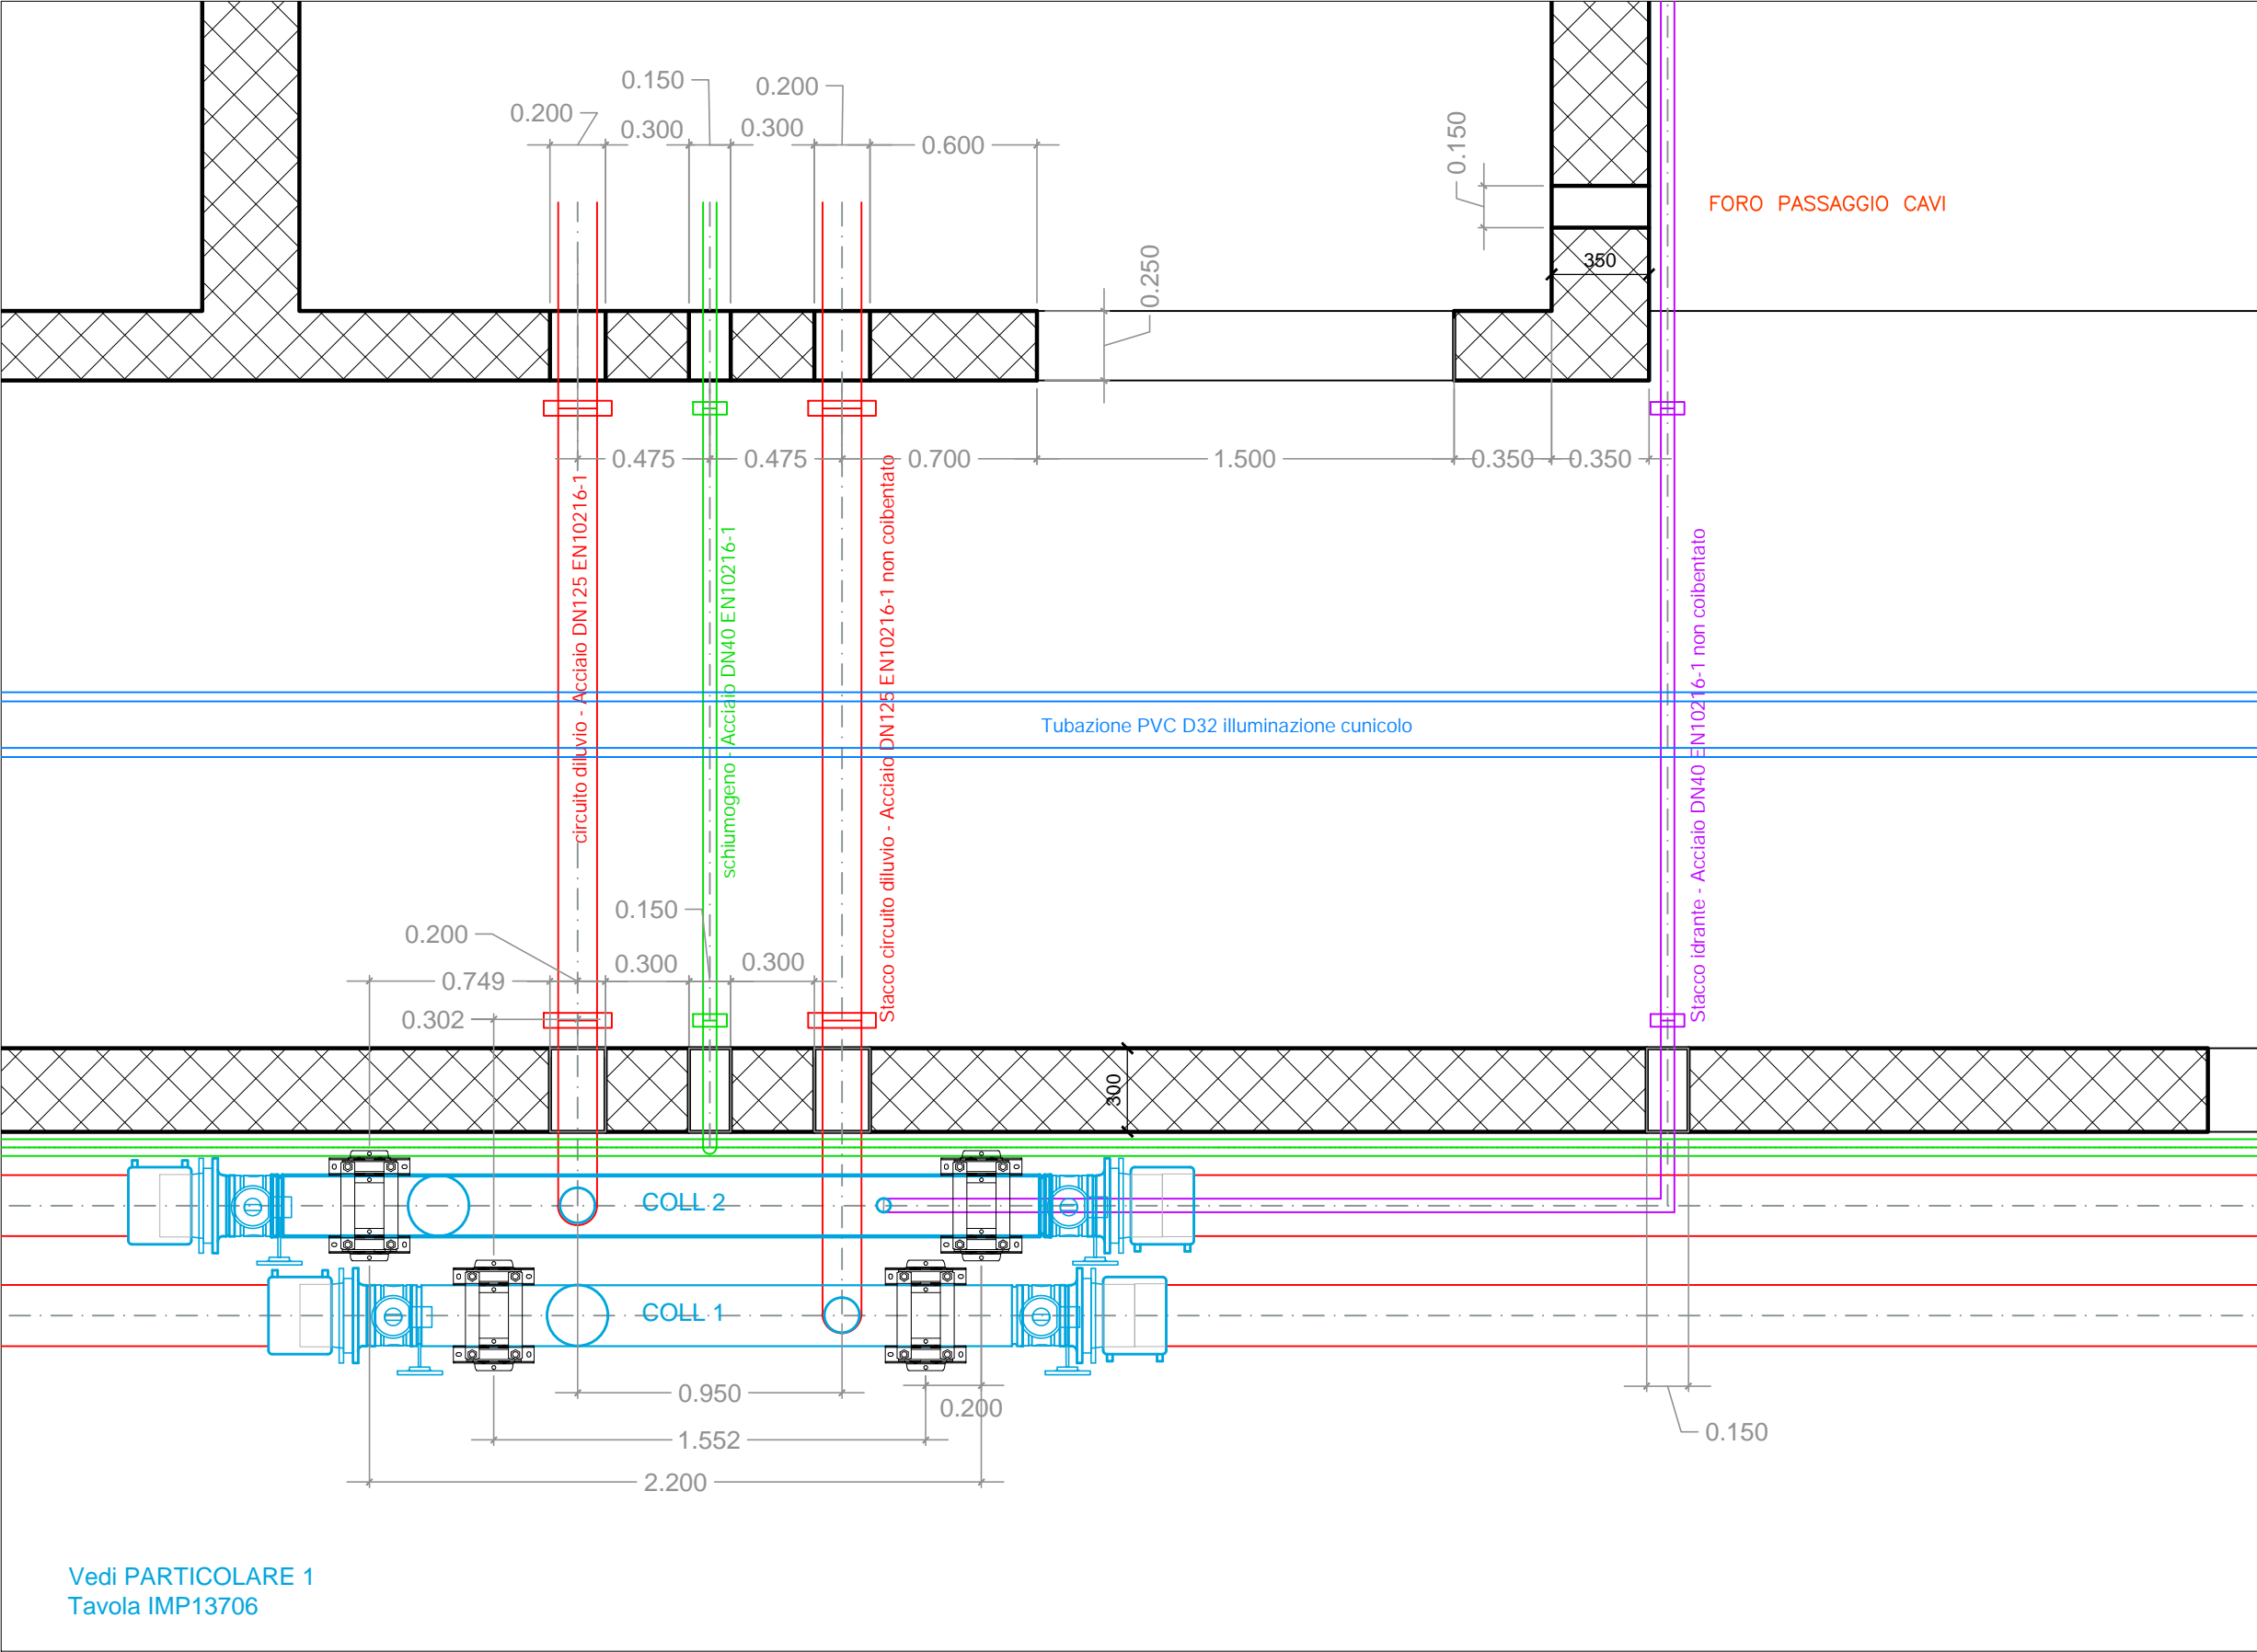


Vedi PARTICOLARE 1
Tavola IMP13706

N21 ← NAP 22 ← N20

Rev_1 Luglio 2021
Rev_2 Ottobre 2021

scala 1:25

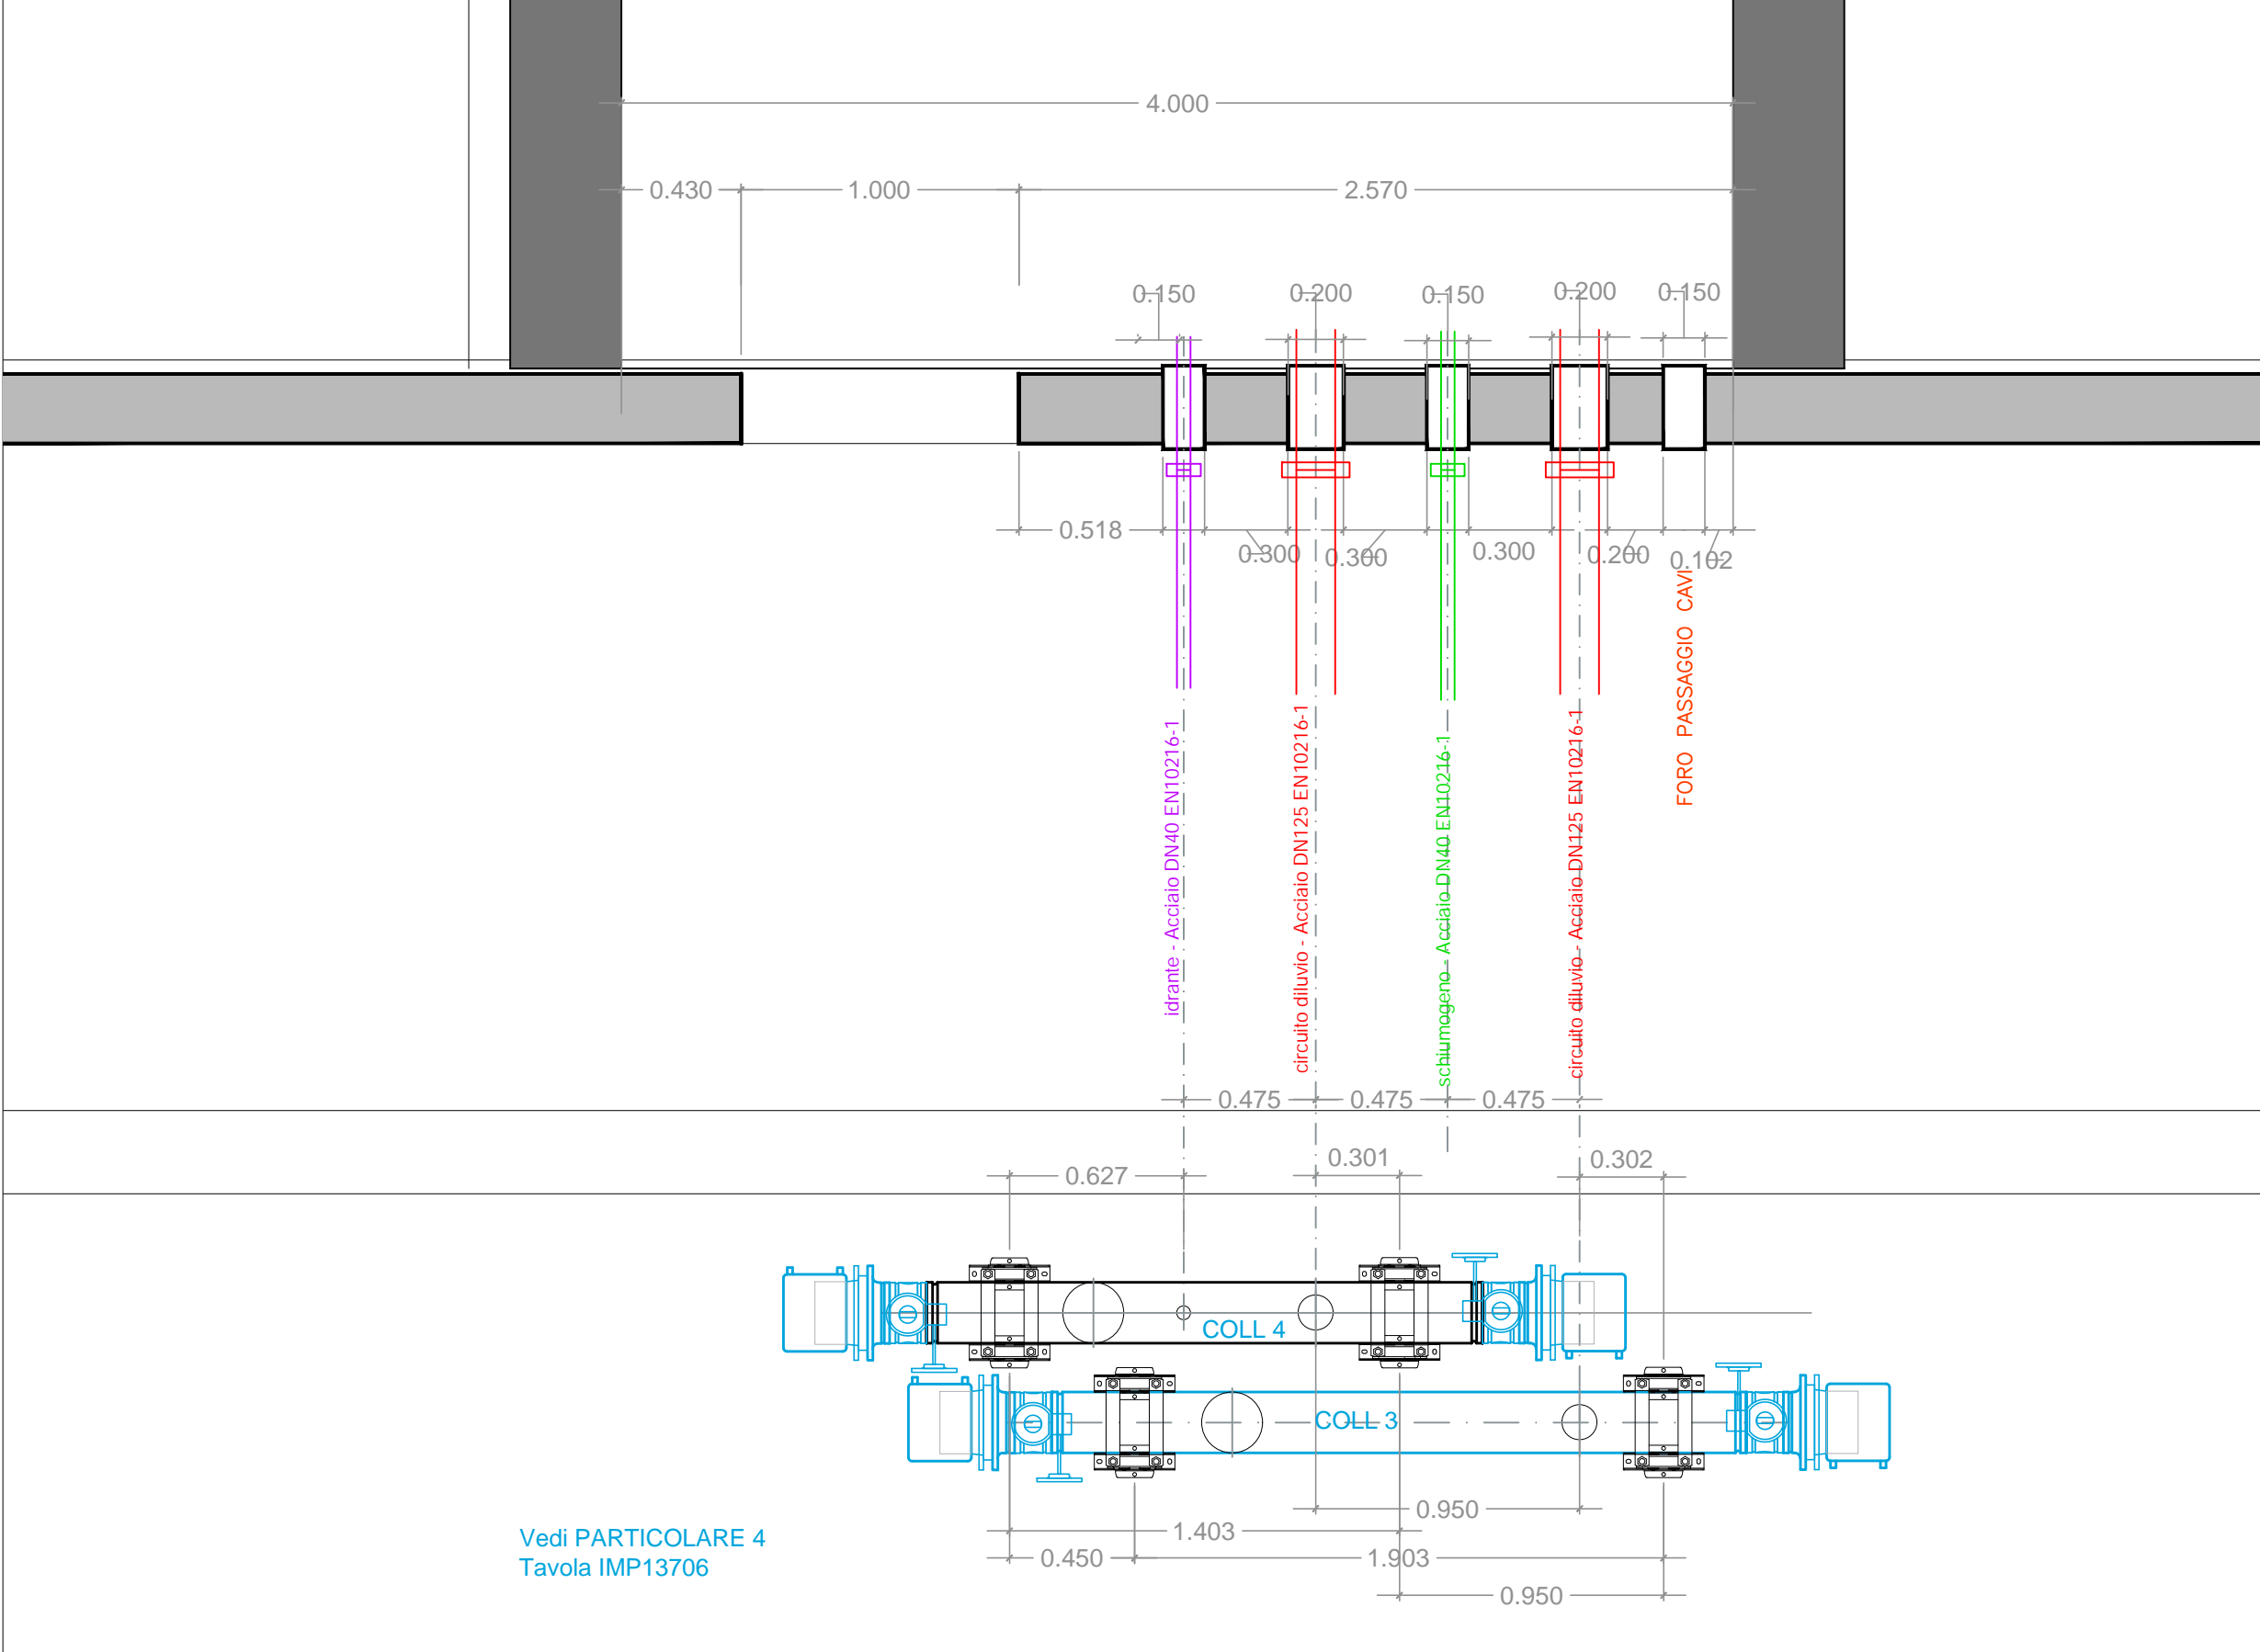


Vedi PARTICOLARE 4
Tavola IMP13706

NAP22

N20


NAP21

scala 1:25

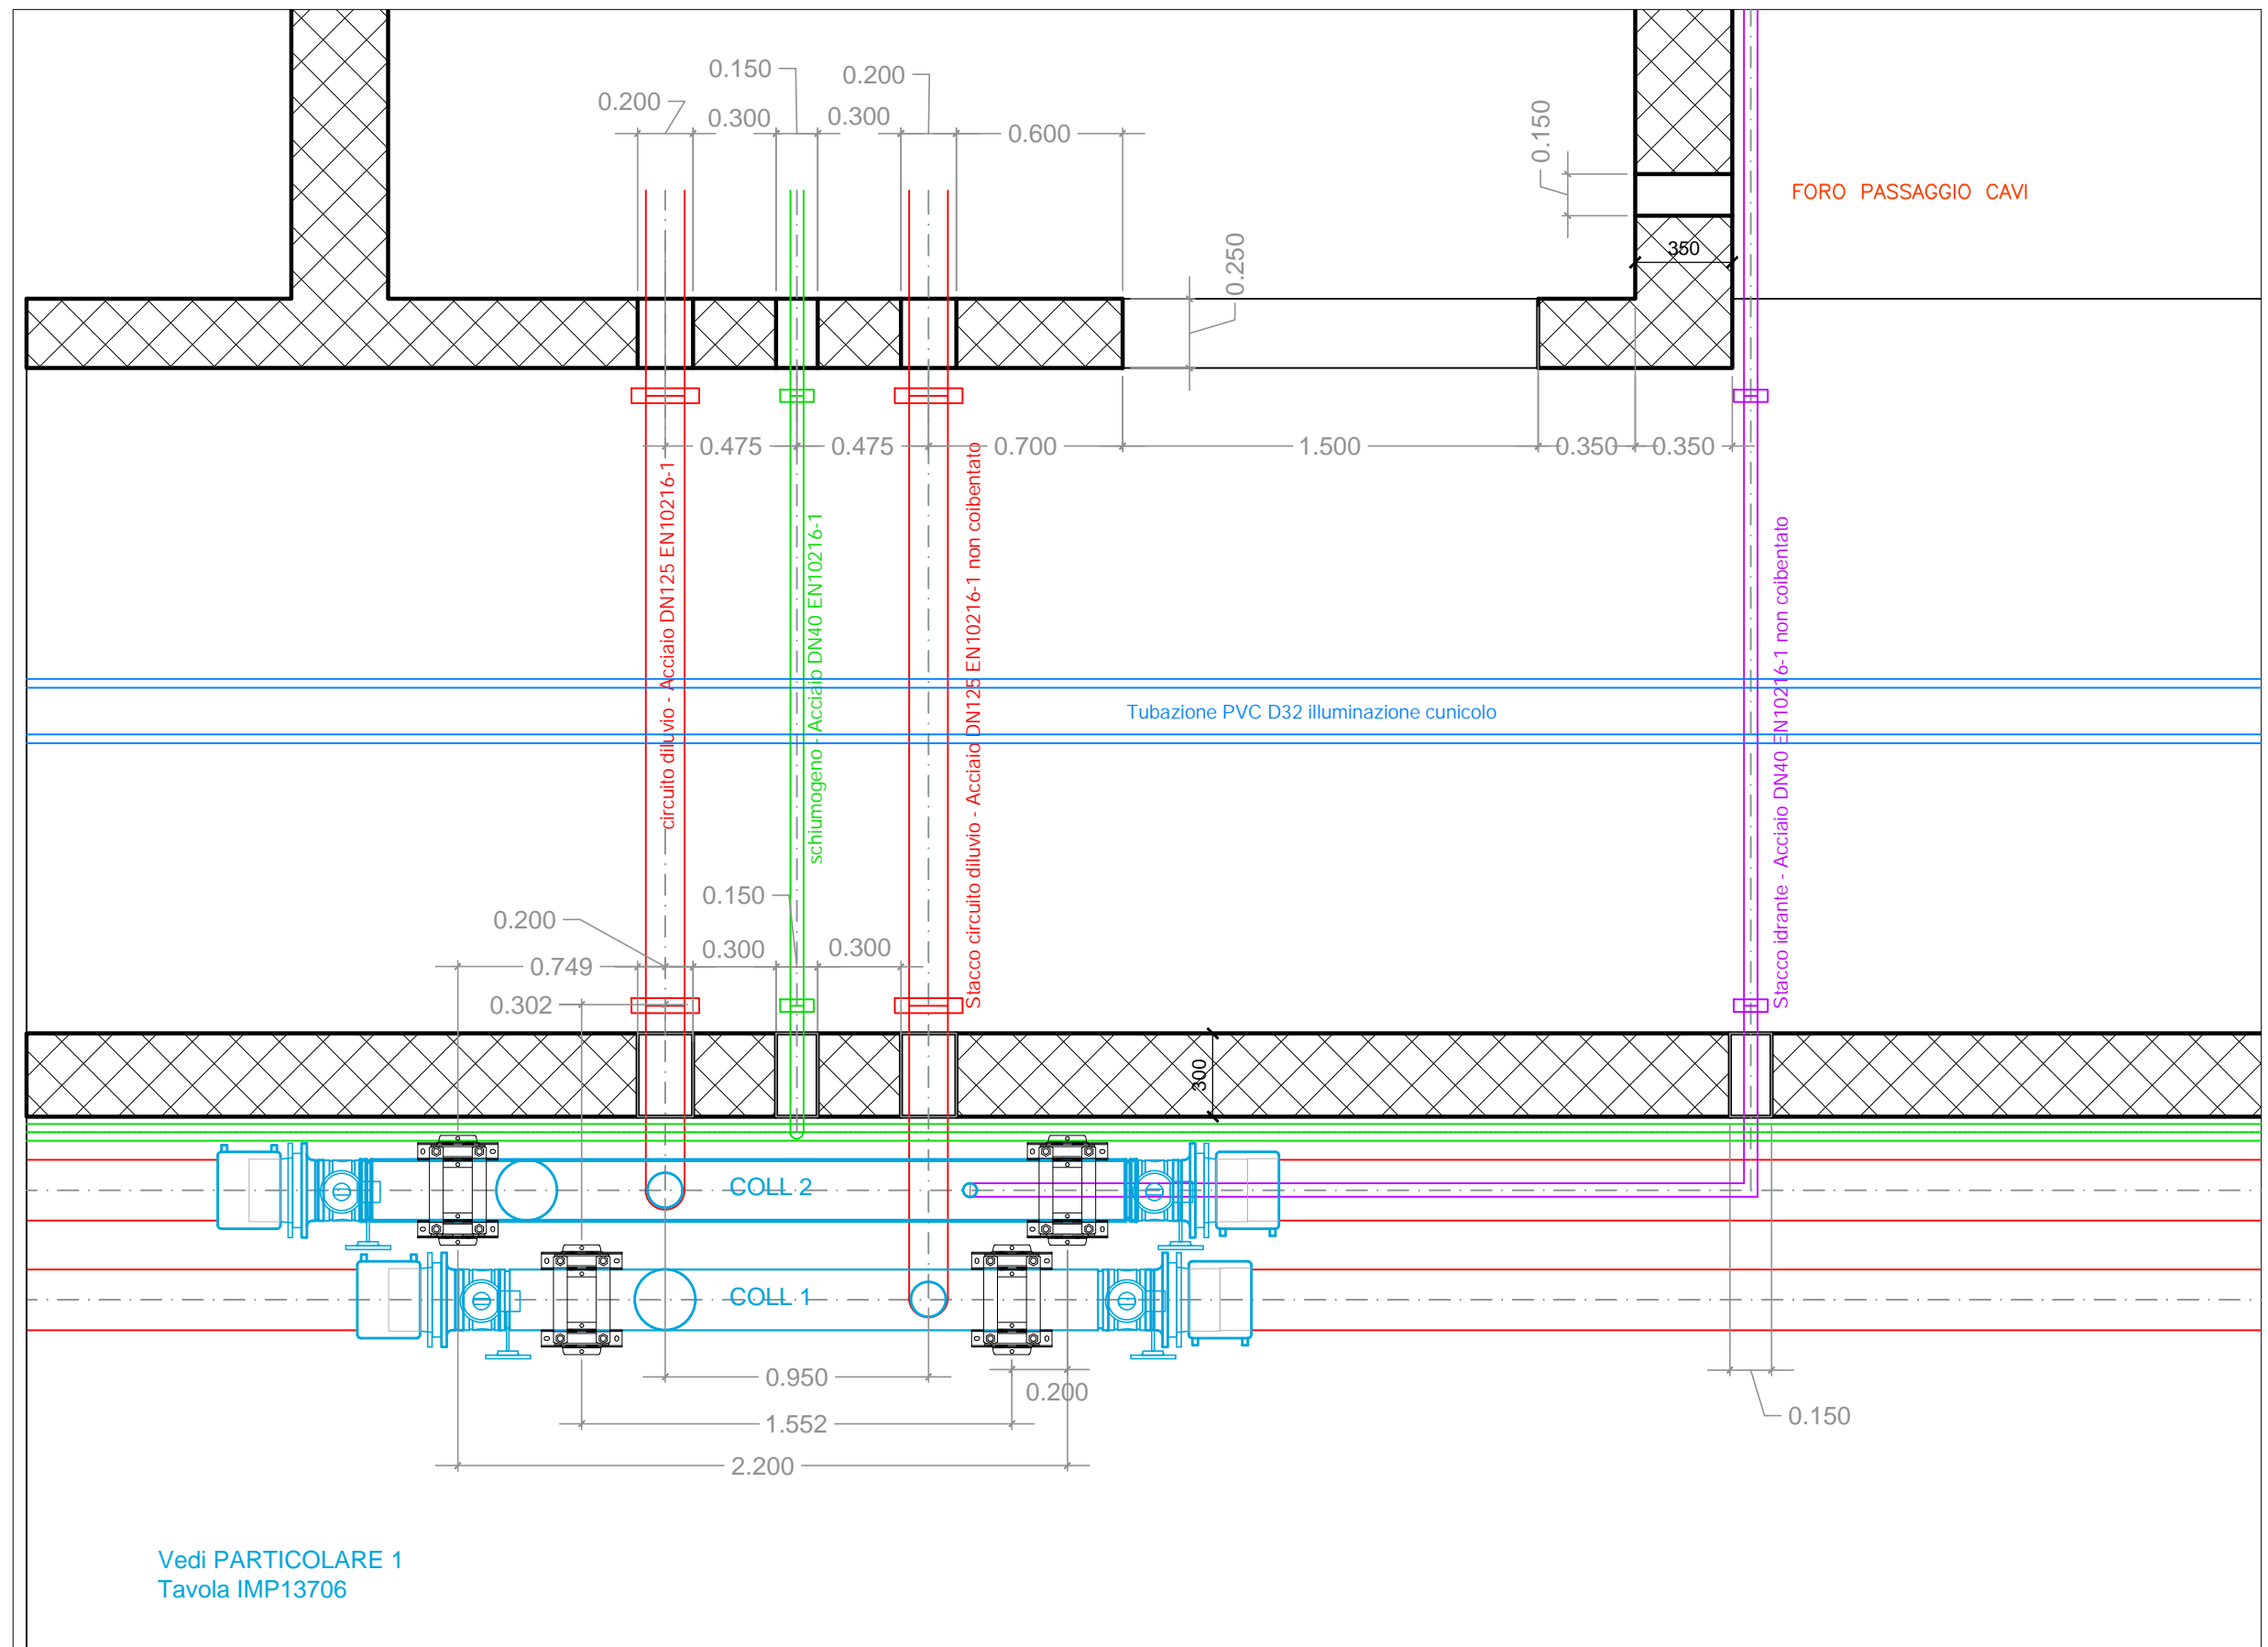

N20 ← NAP 21 ← N19

scala 1:25

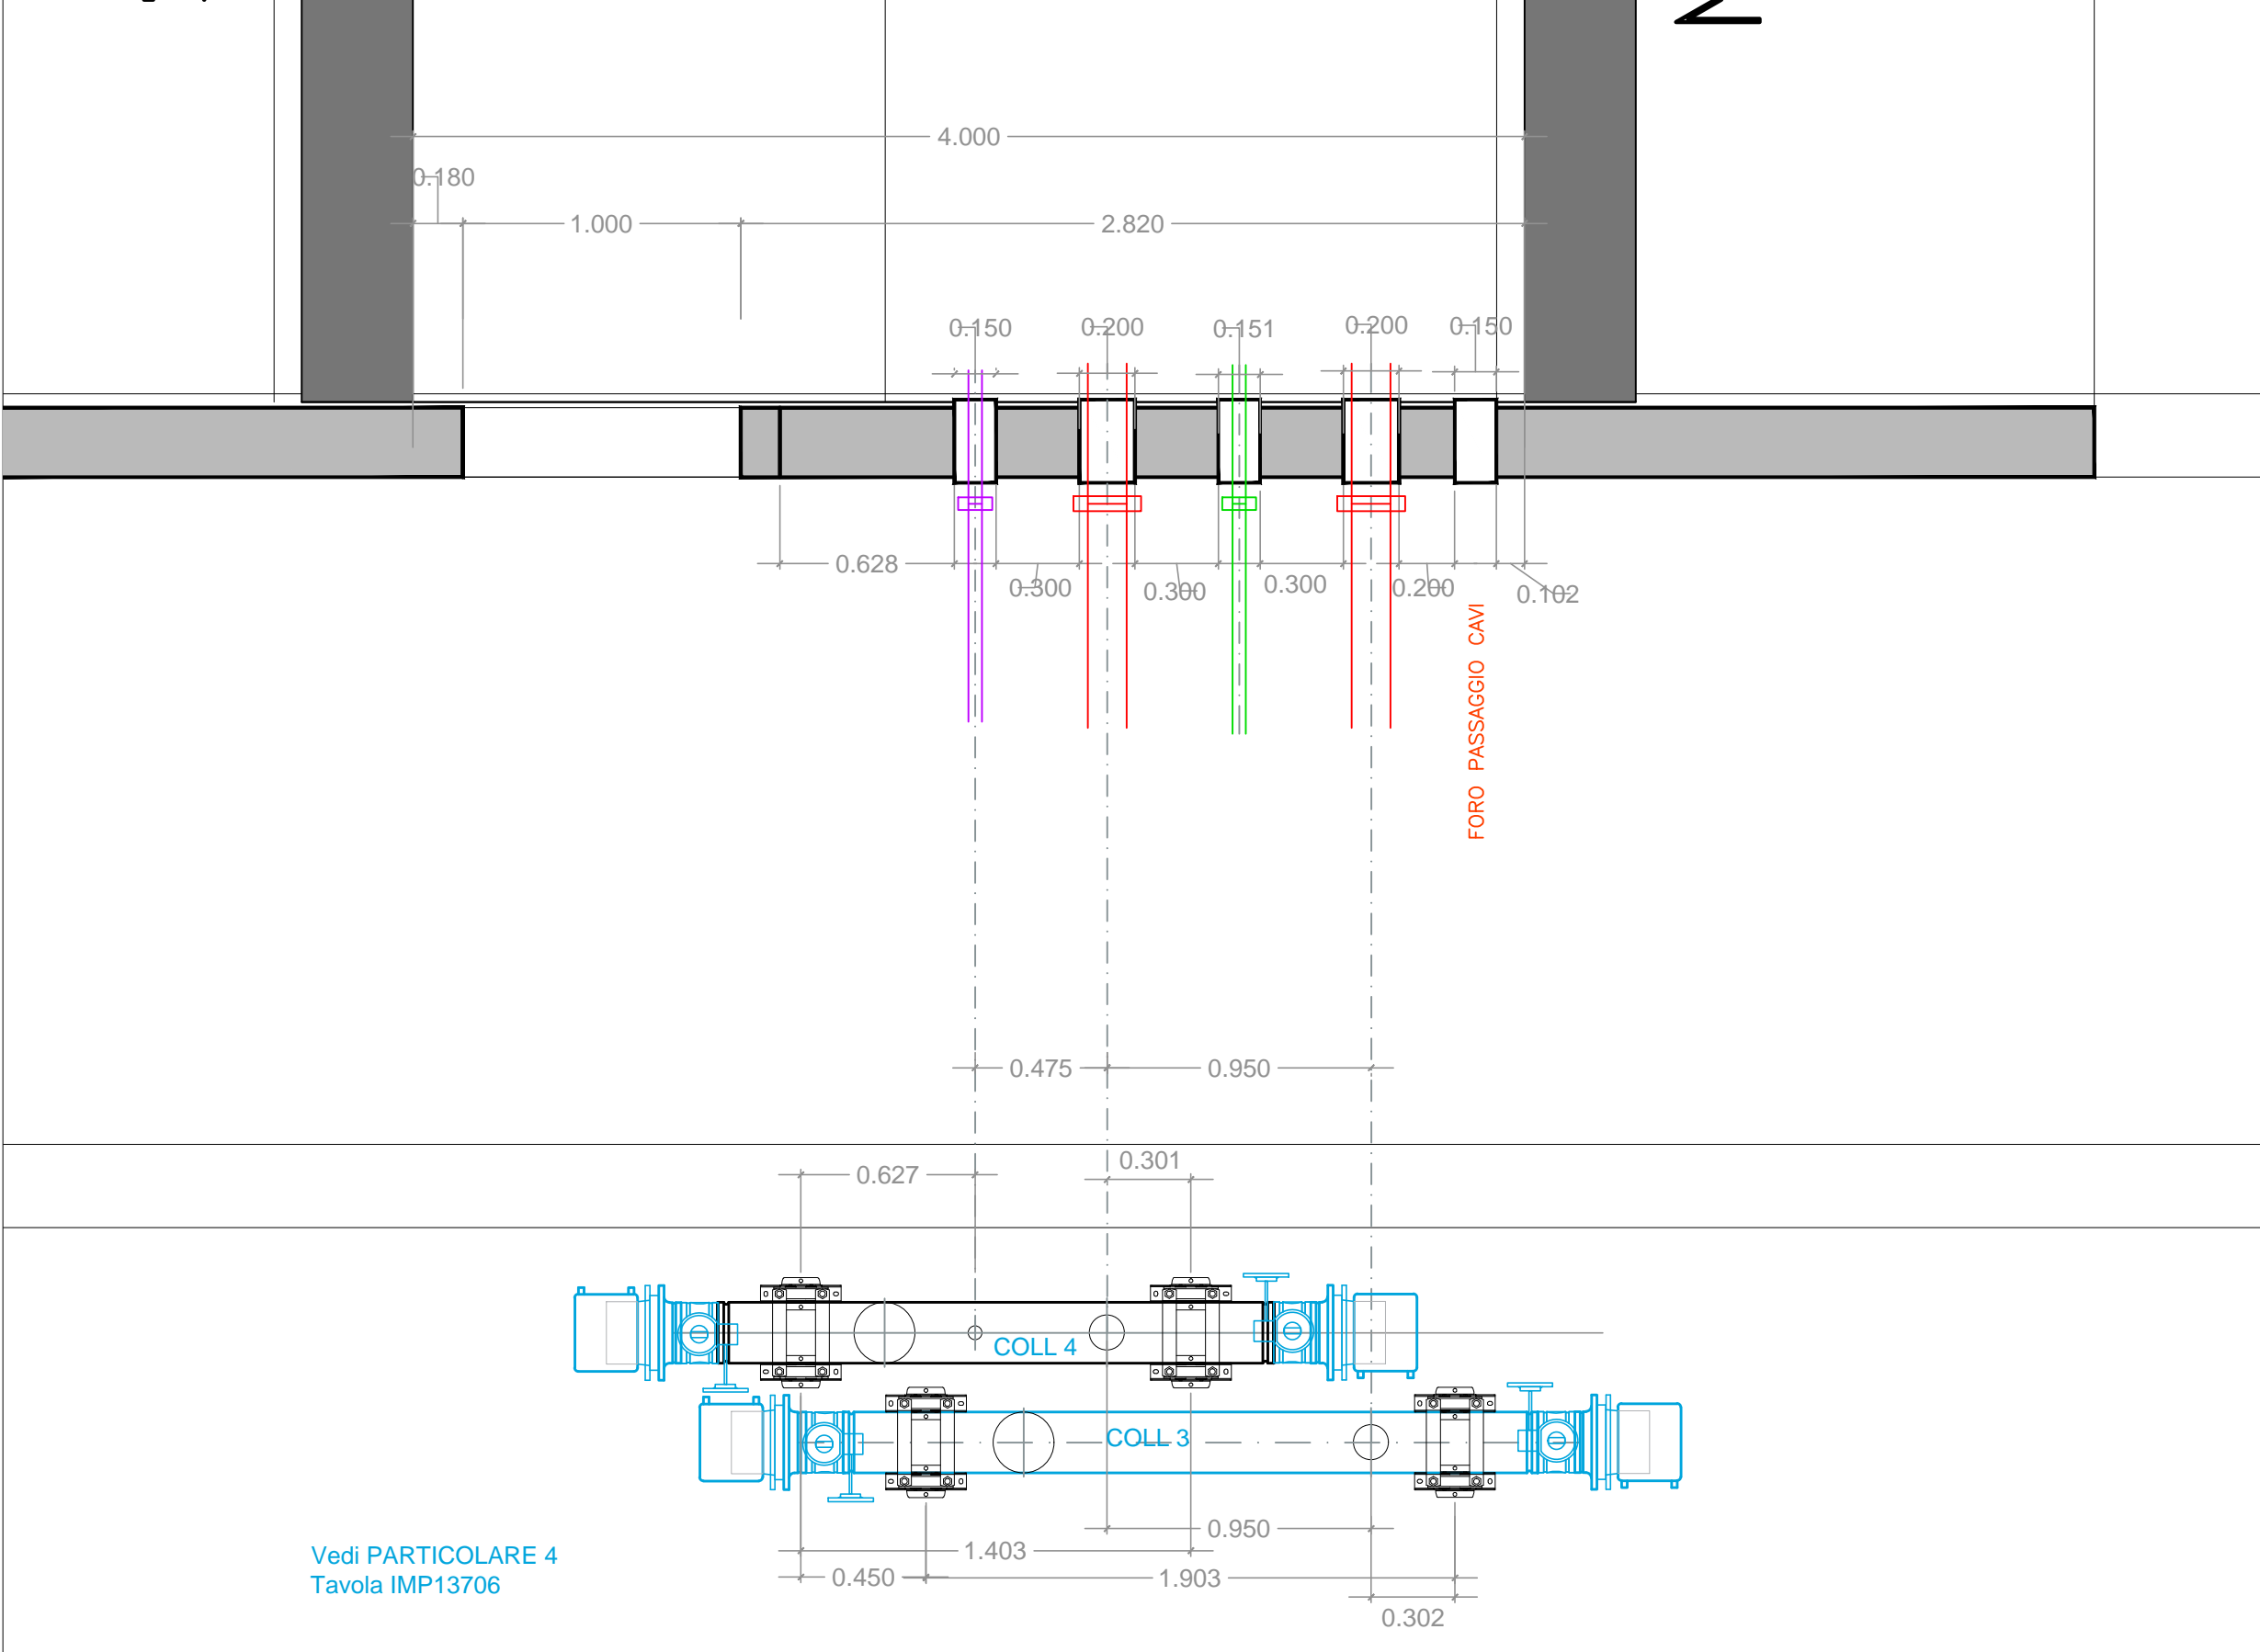


NAP21

N19


NAP20

scala 1:25

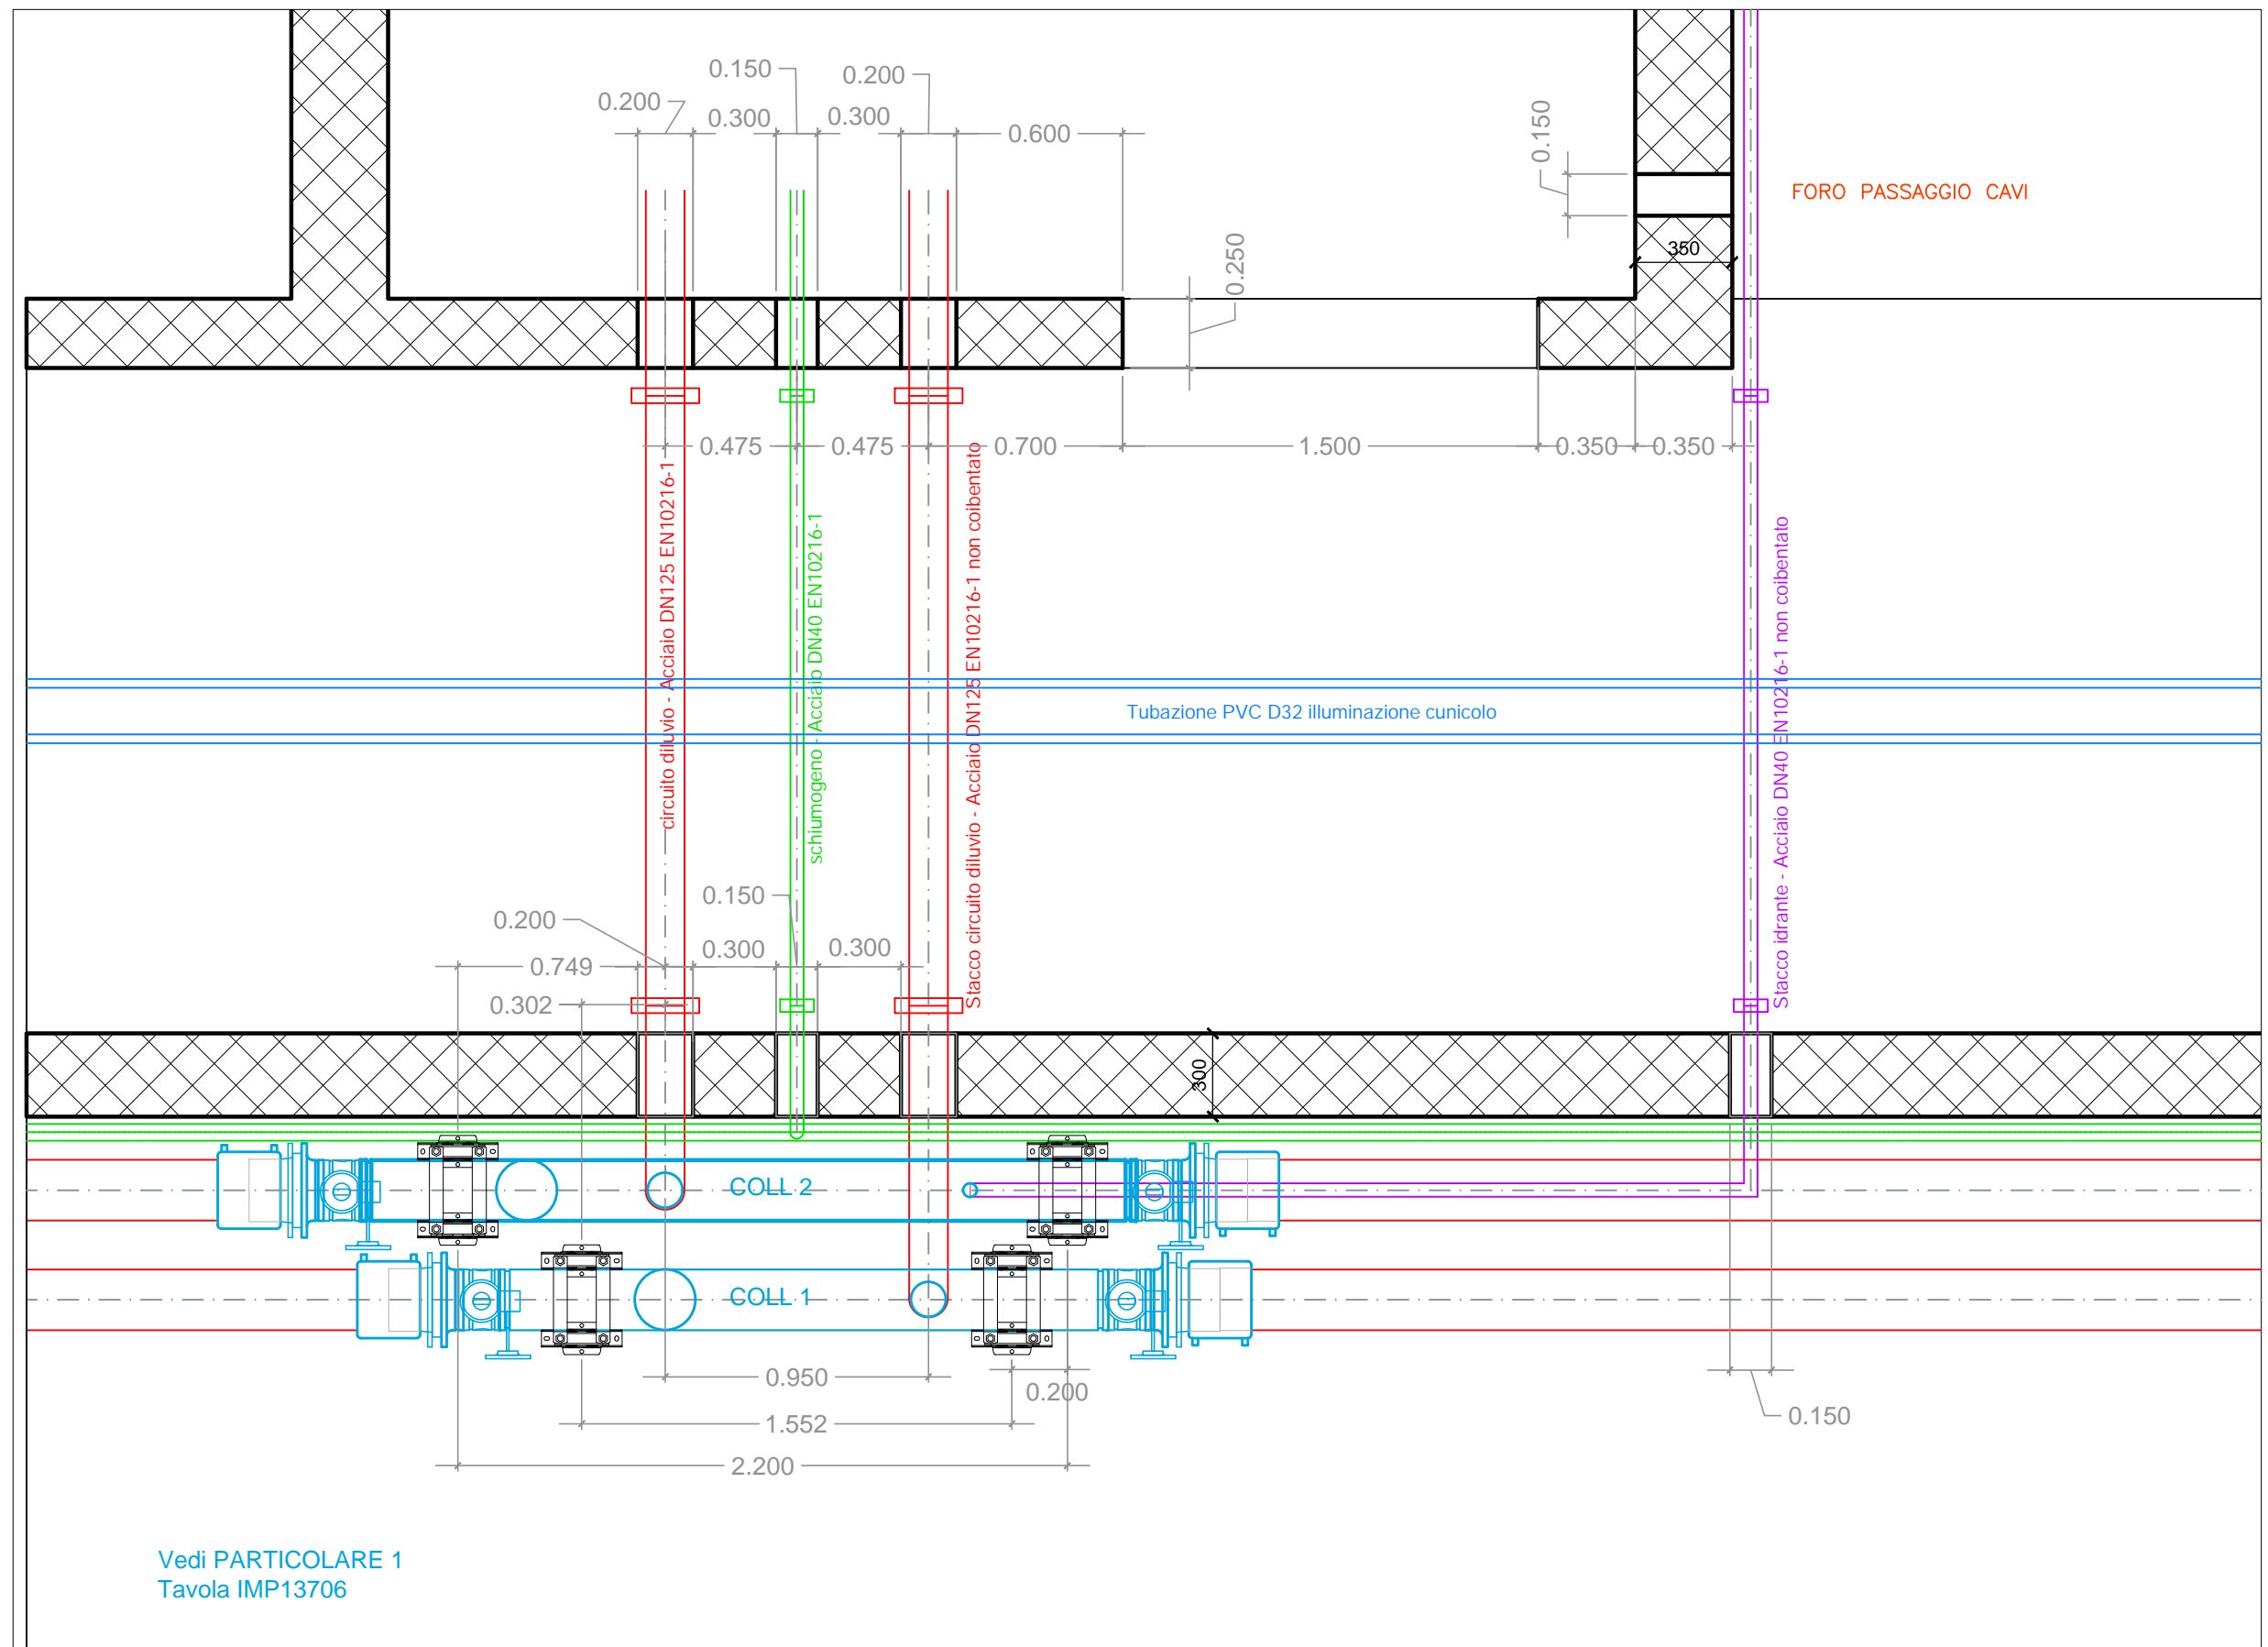

N19 ← NAP 20 ← N18

scala 1:25

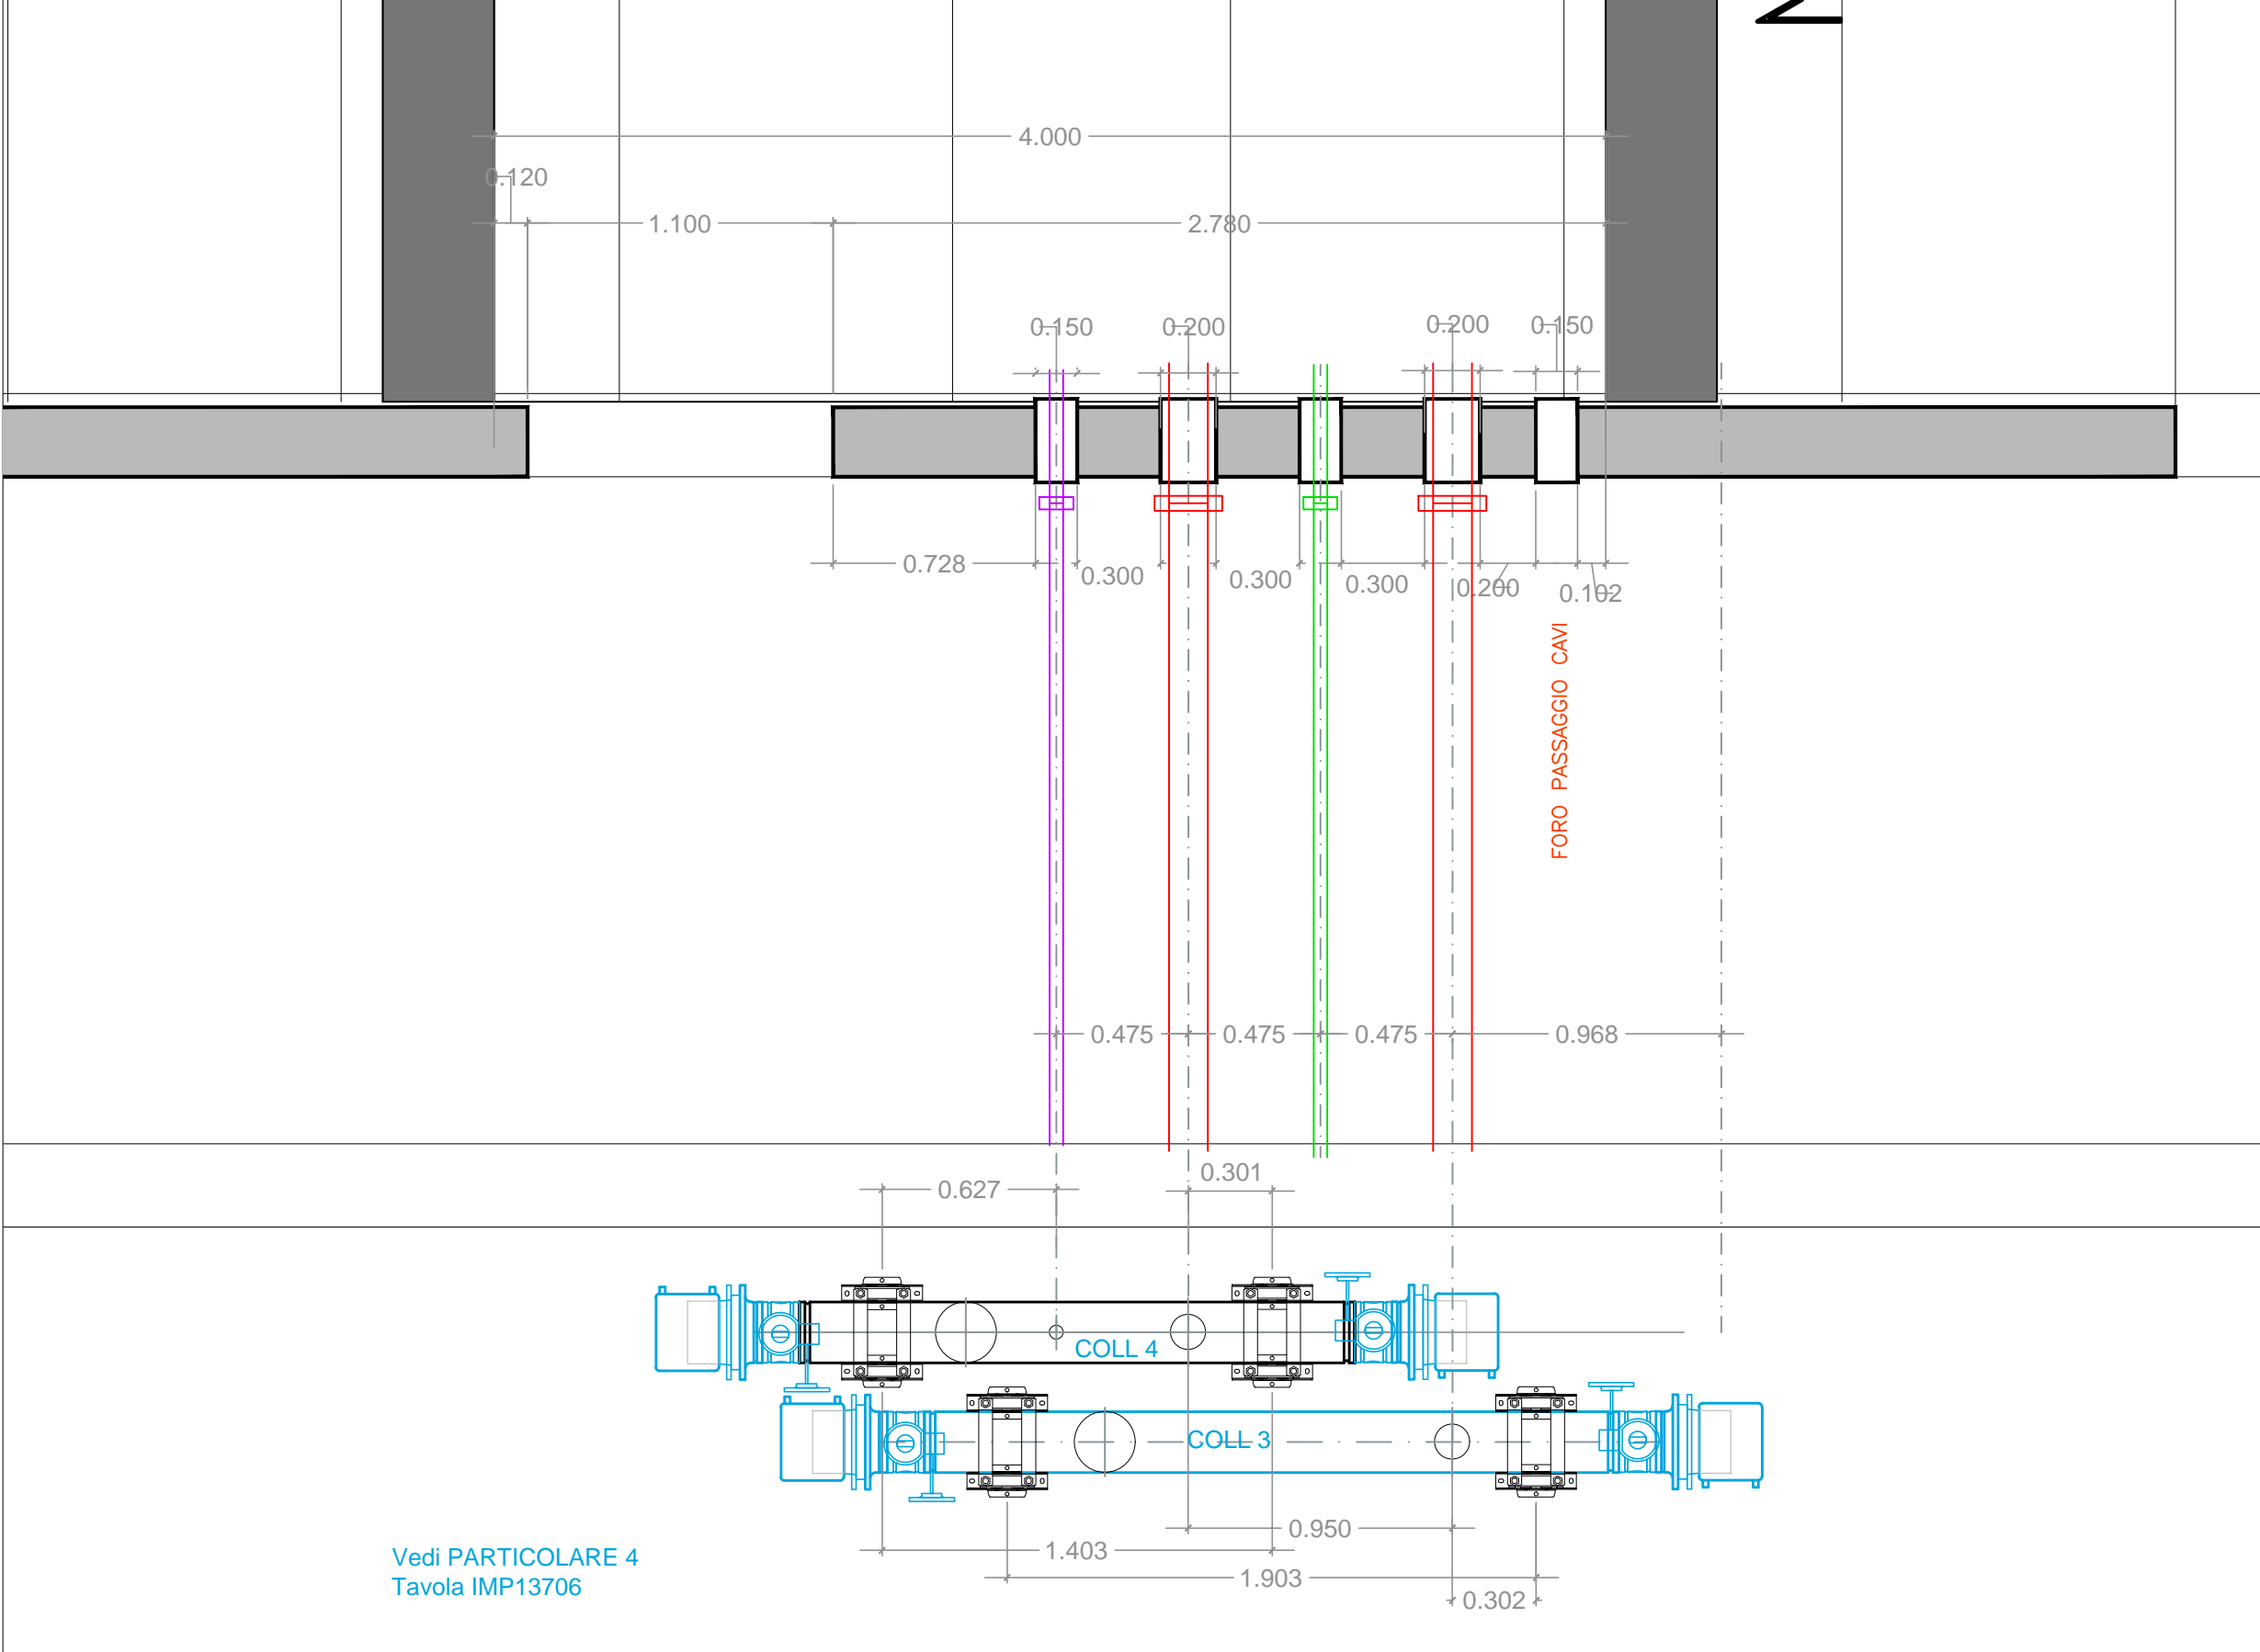


NAP20)


N18

NAP19

scala 1:25

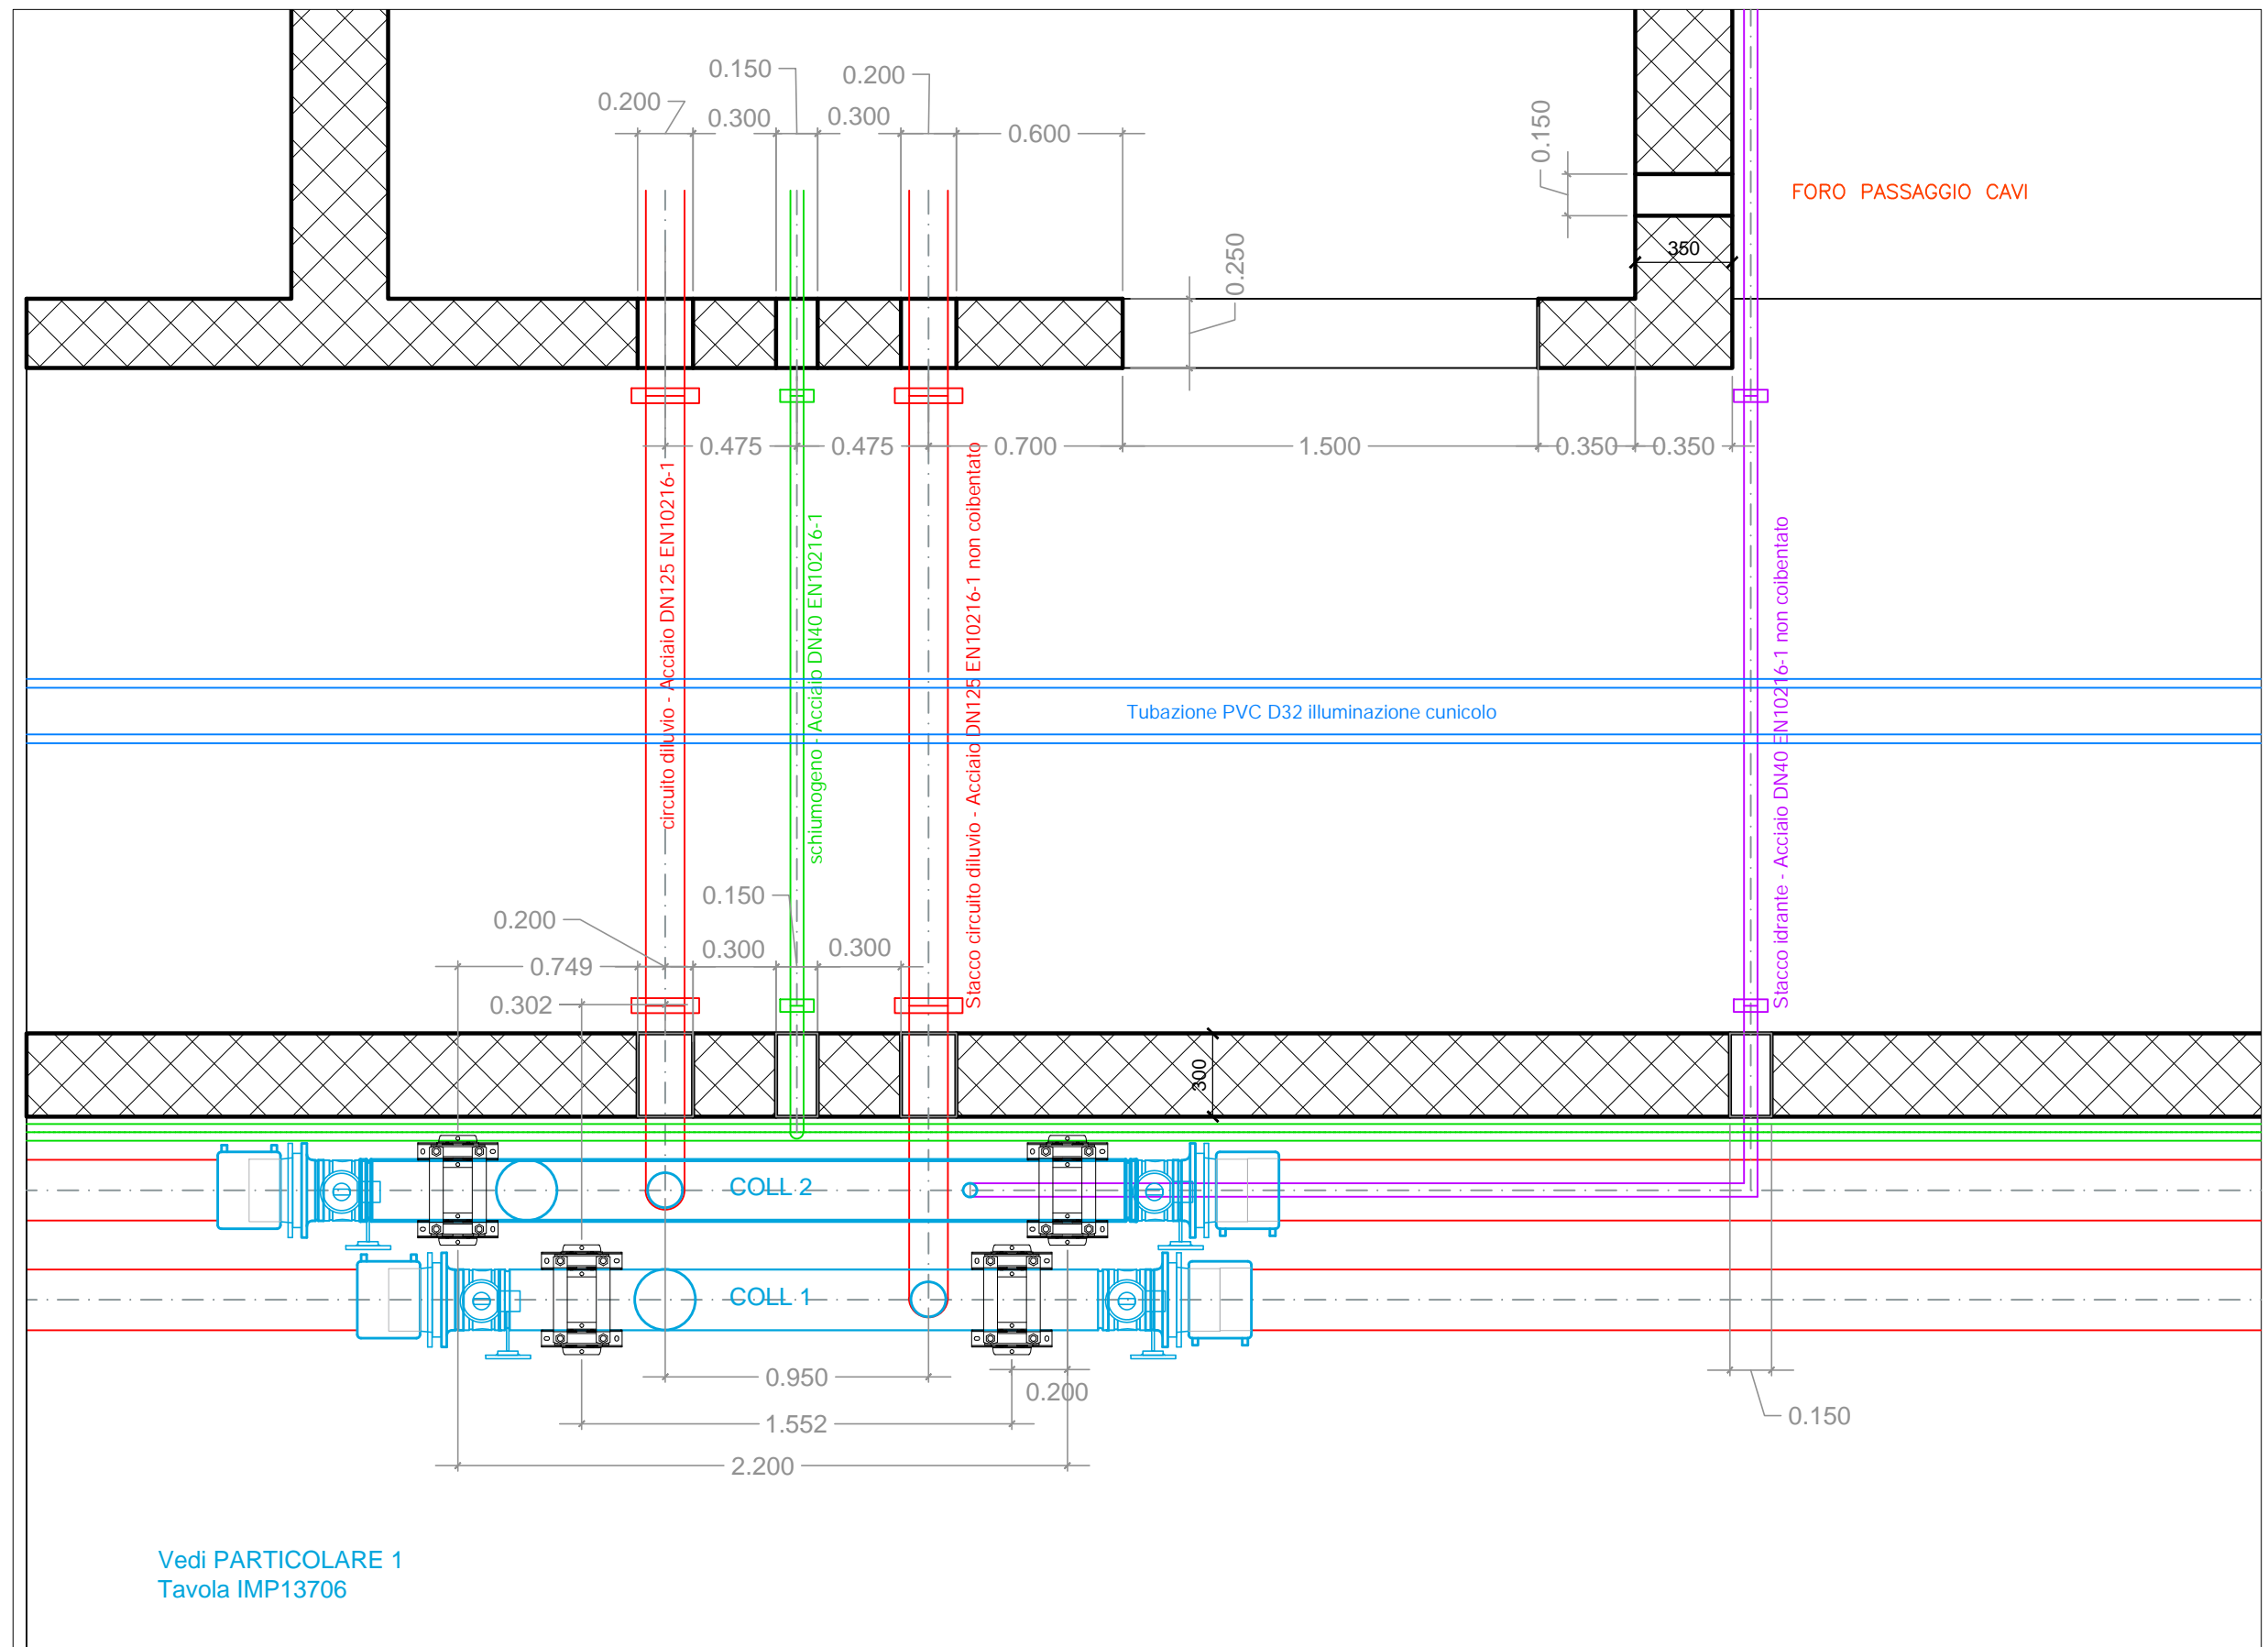

N18 ← NAP 19 ← N17

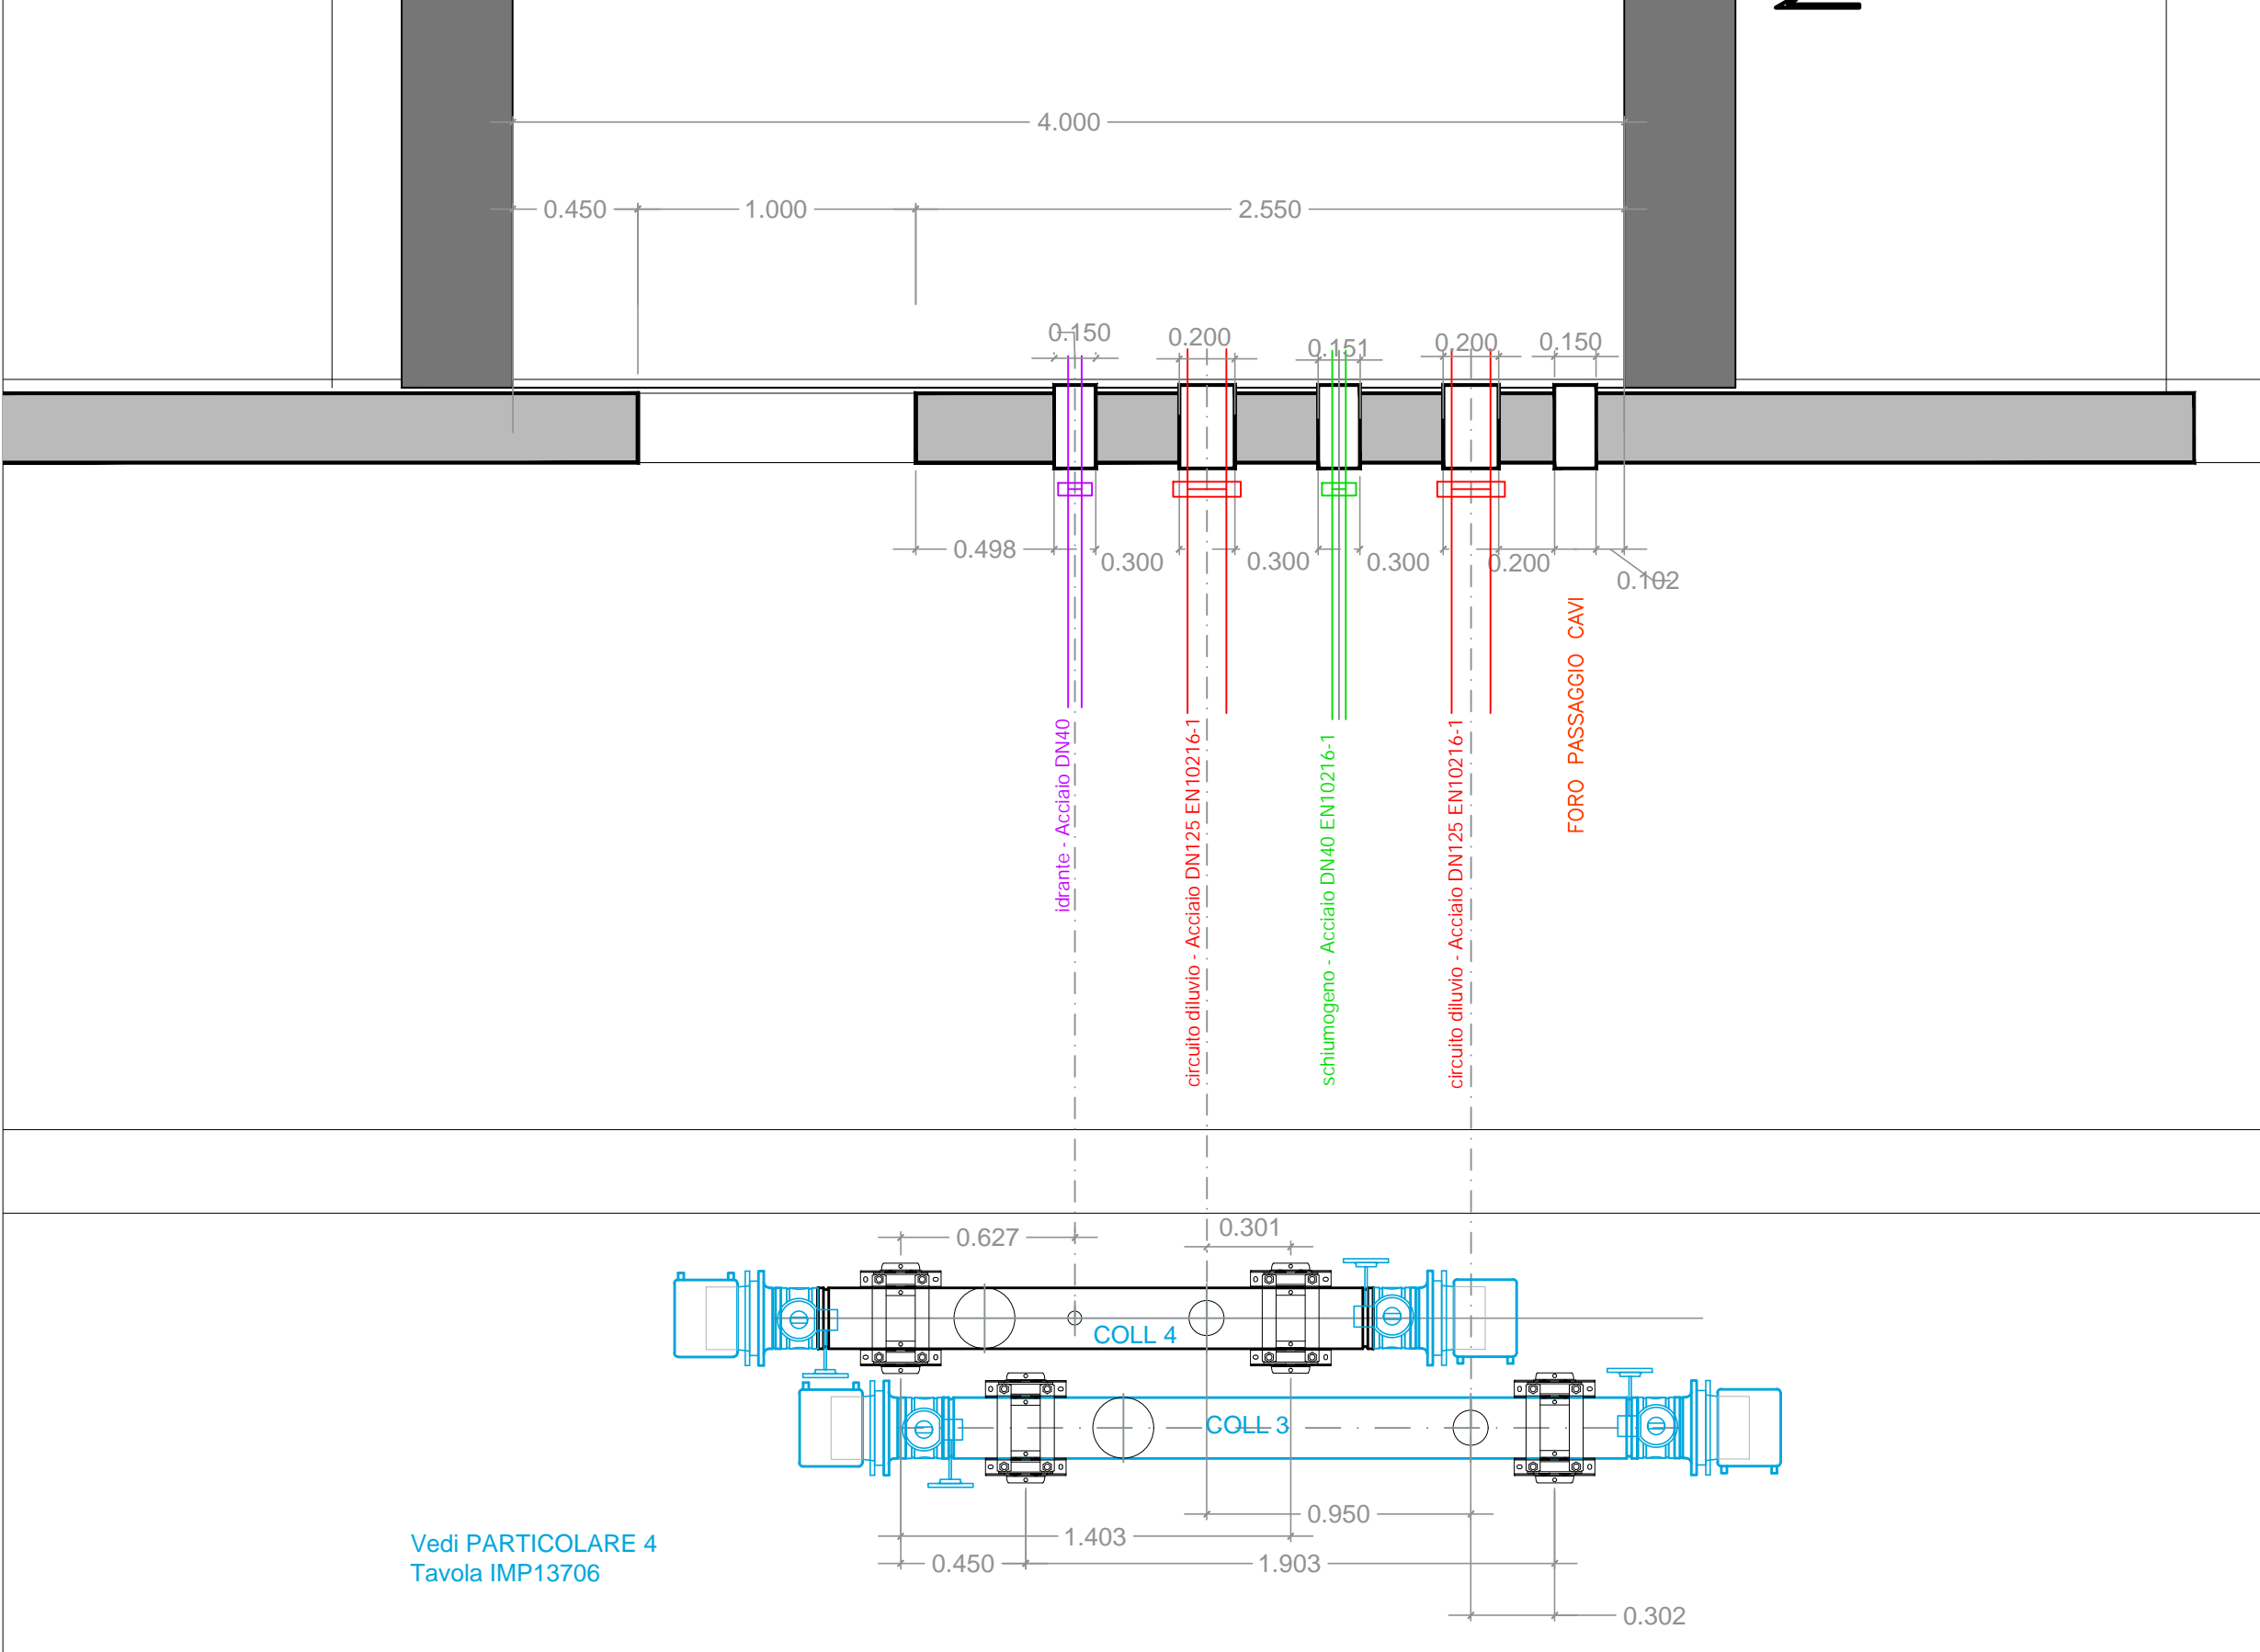


NAP19

N17


NAP18

scala 1:25

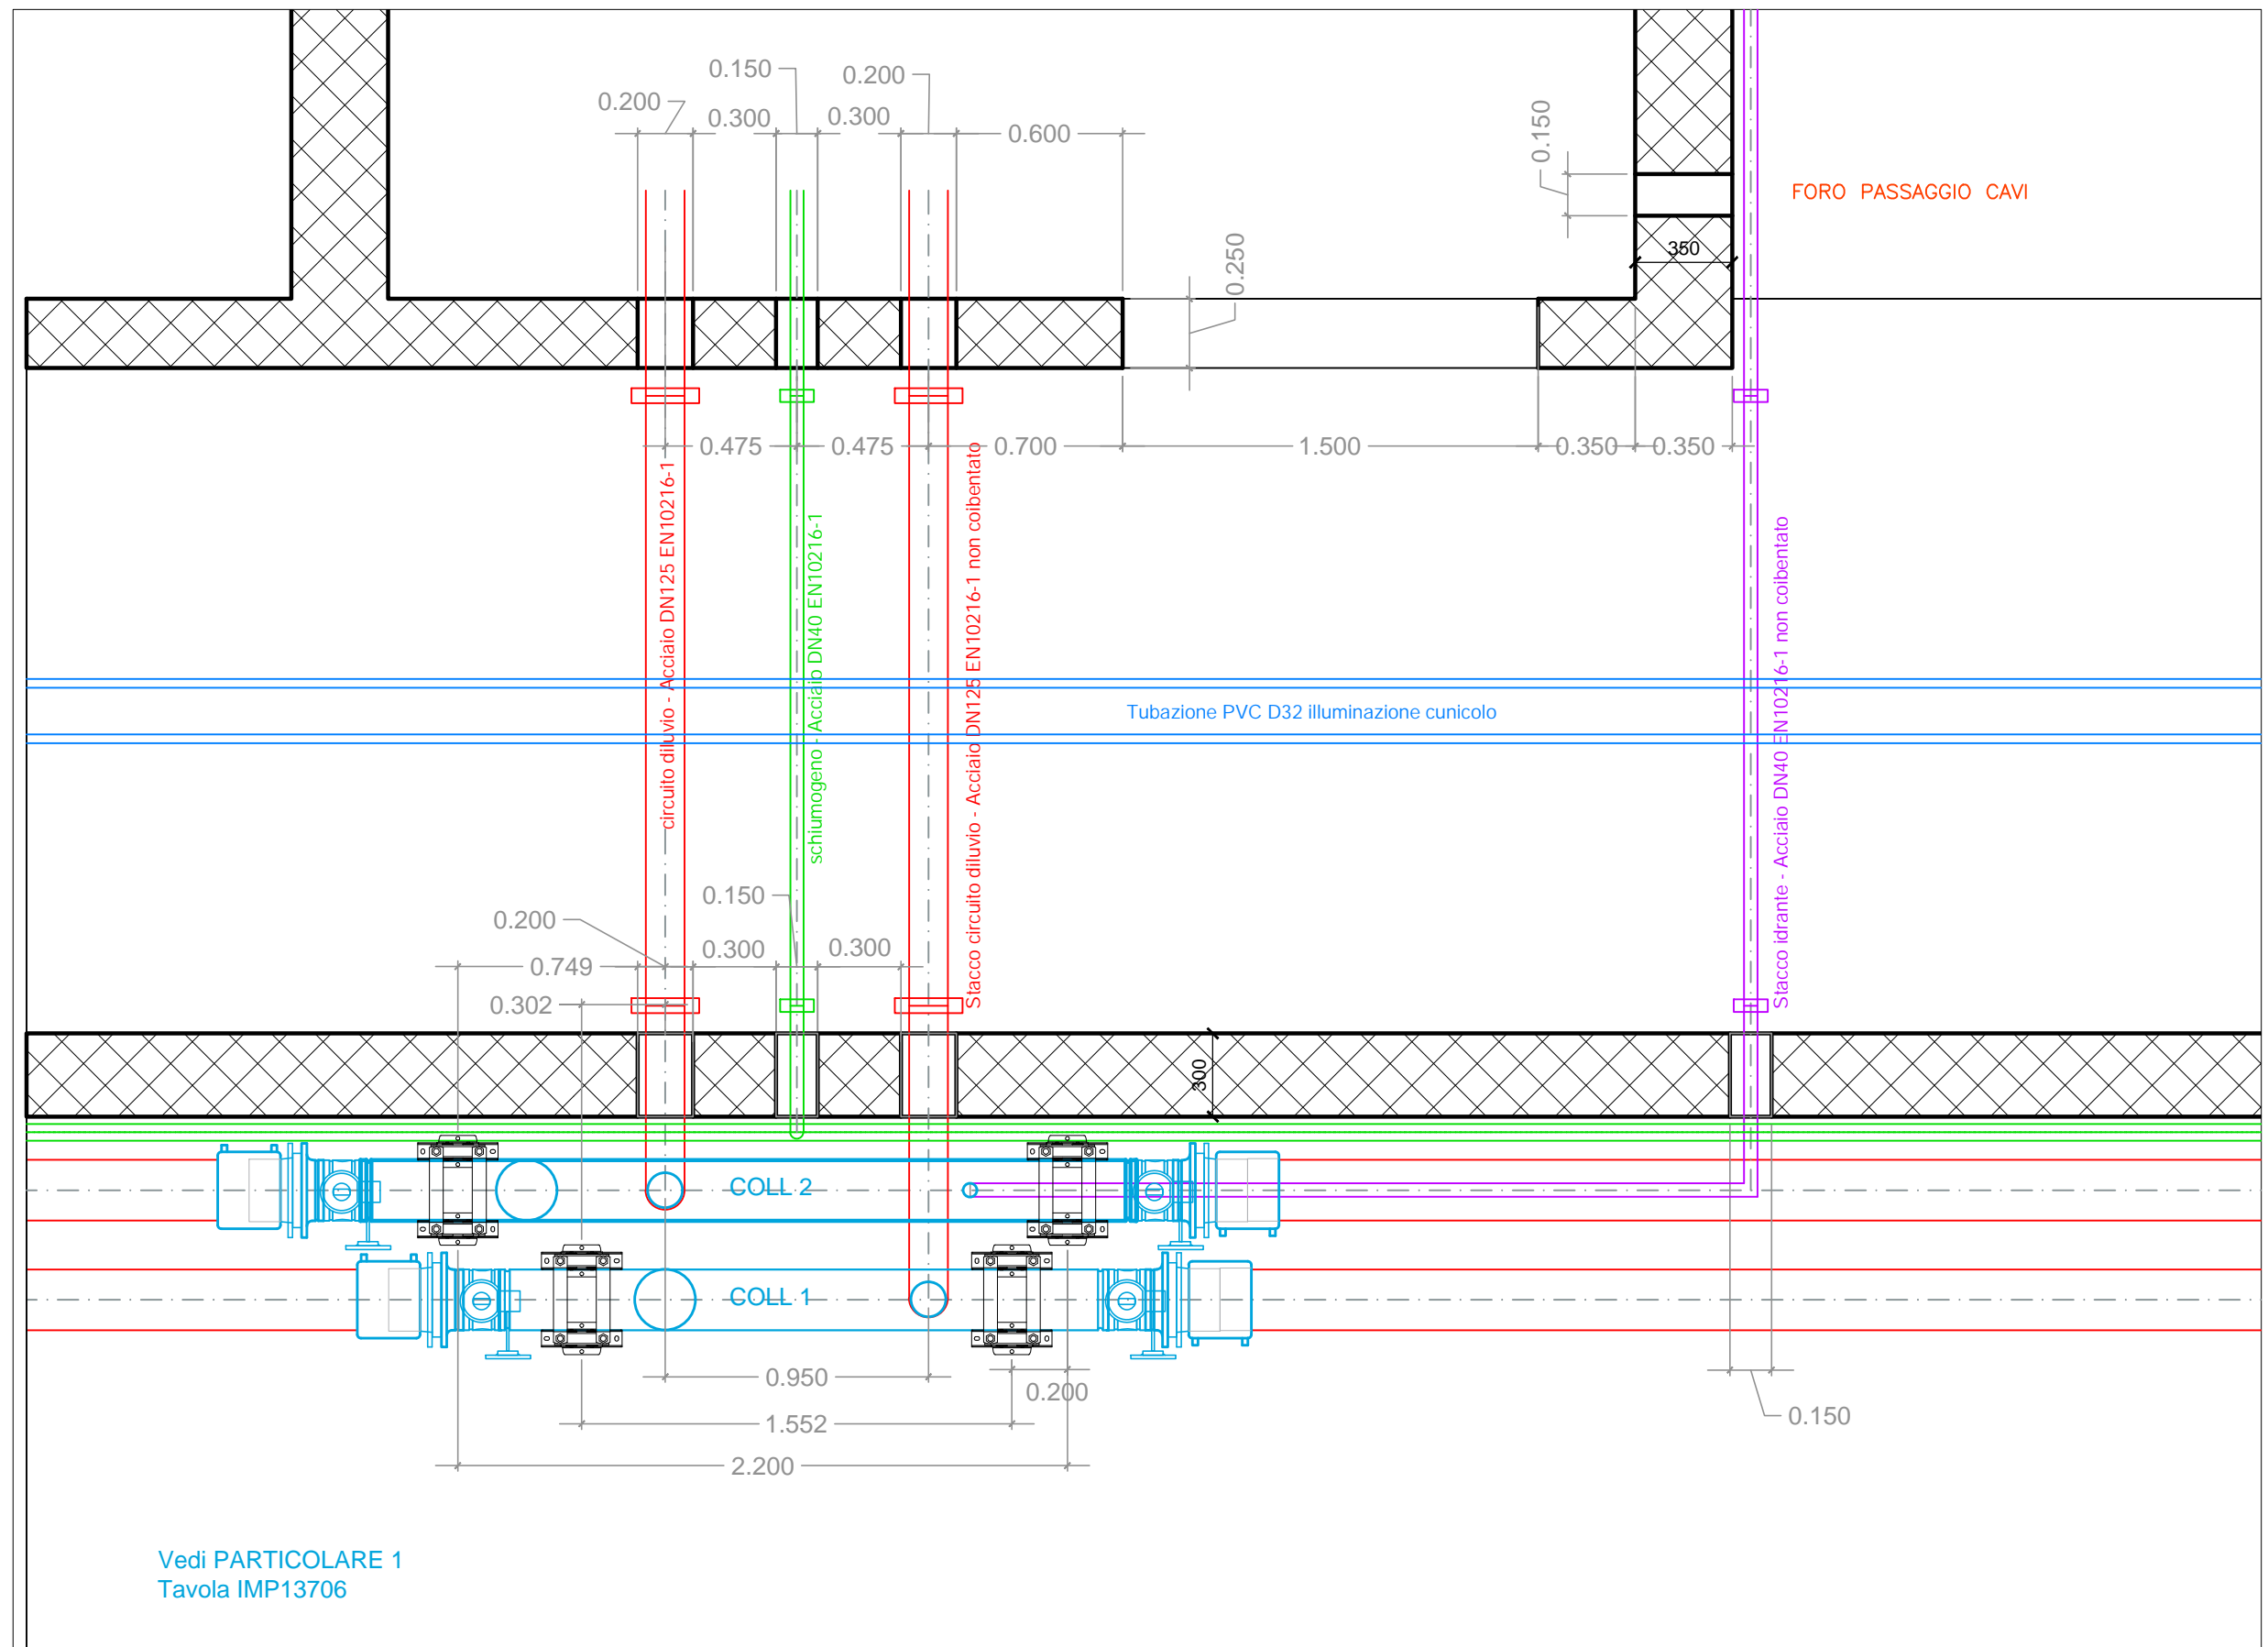


N17 ← **NAP 18** ← N16

scala 1:25

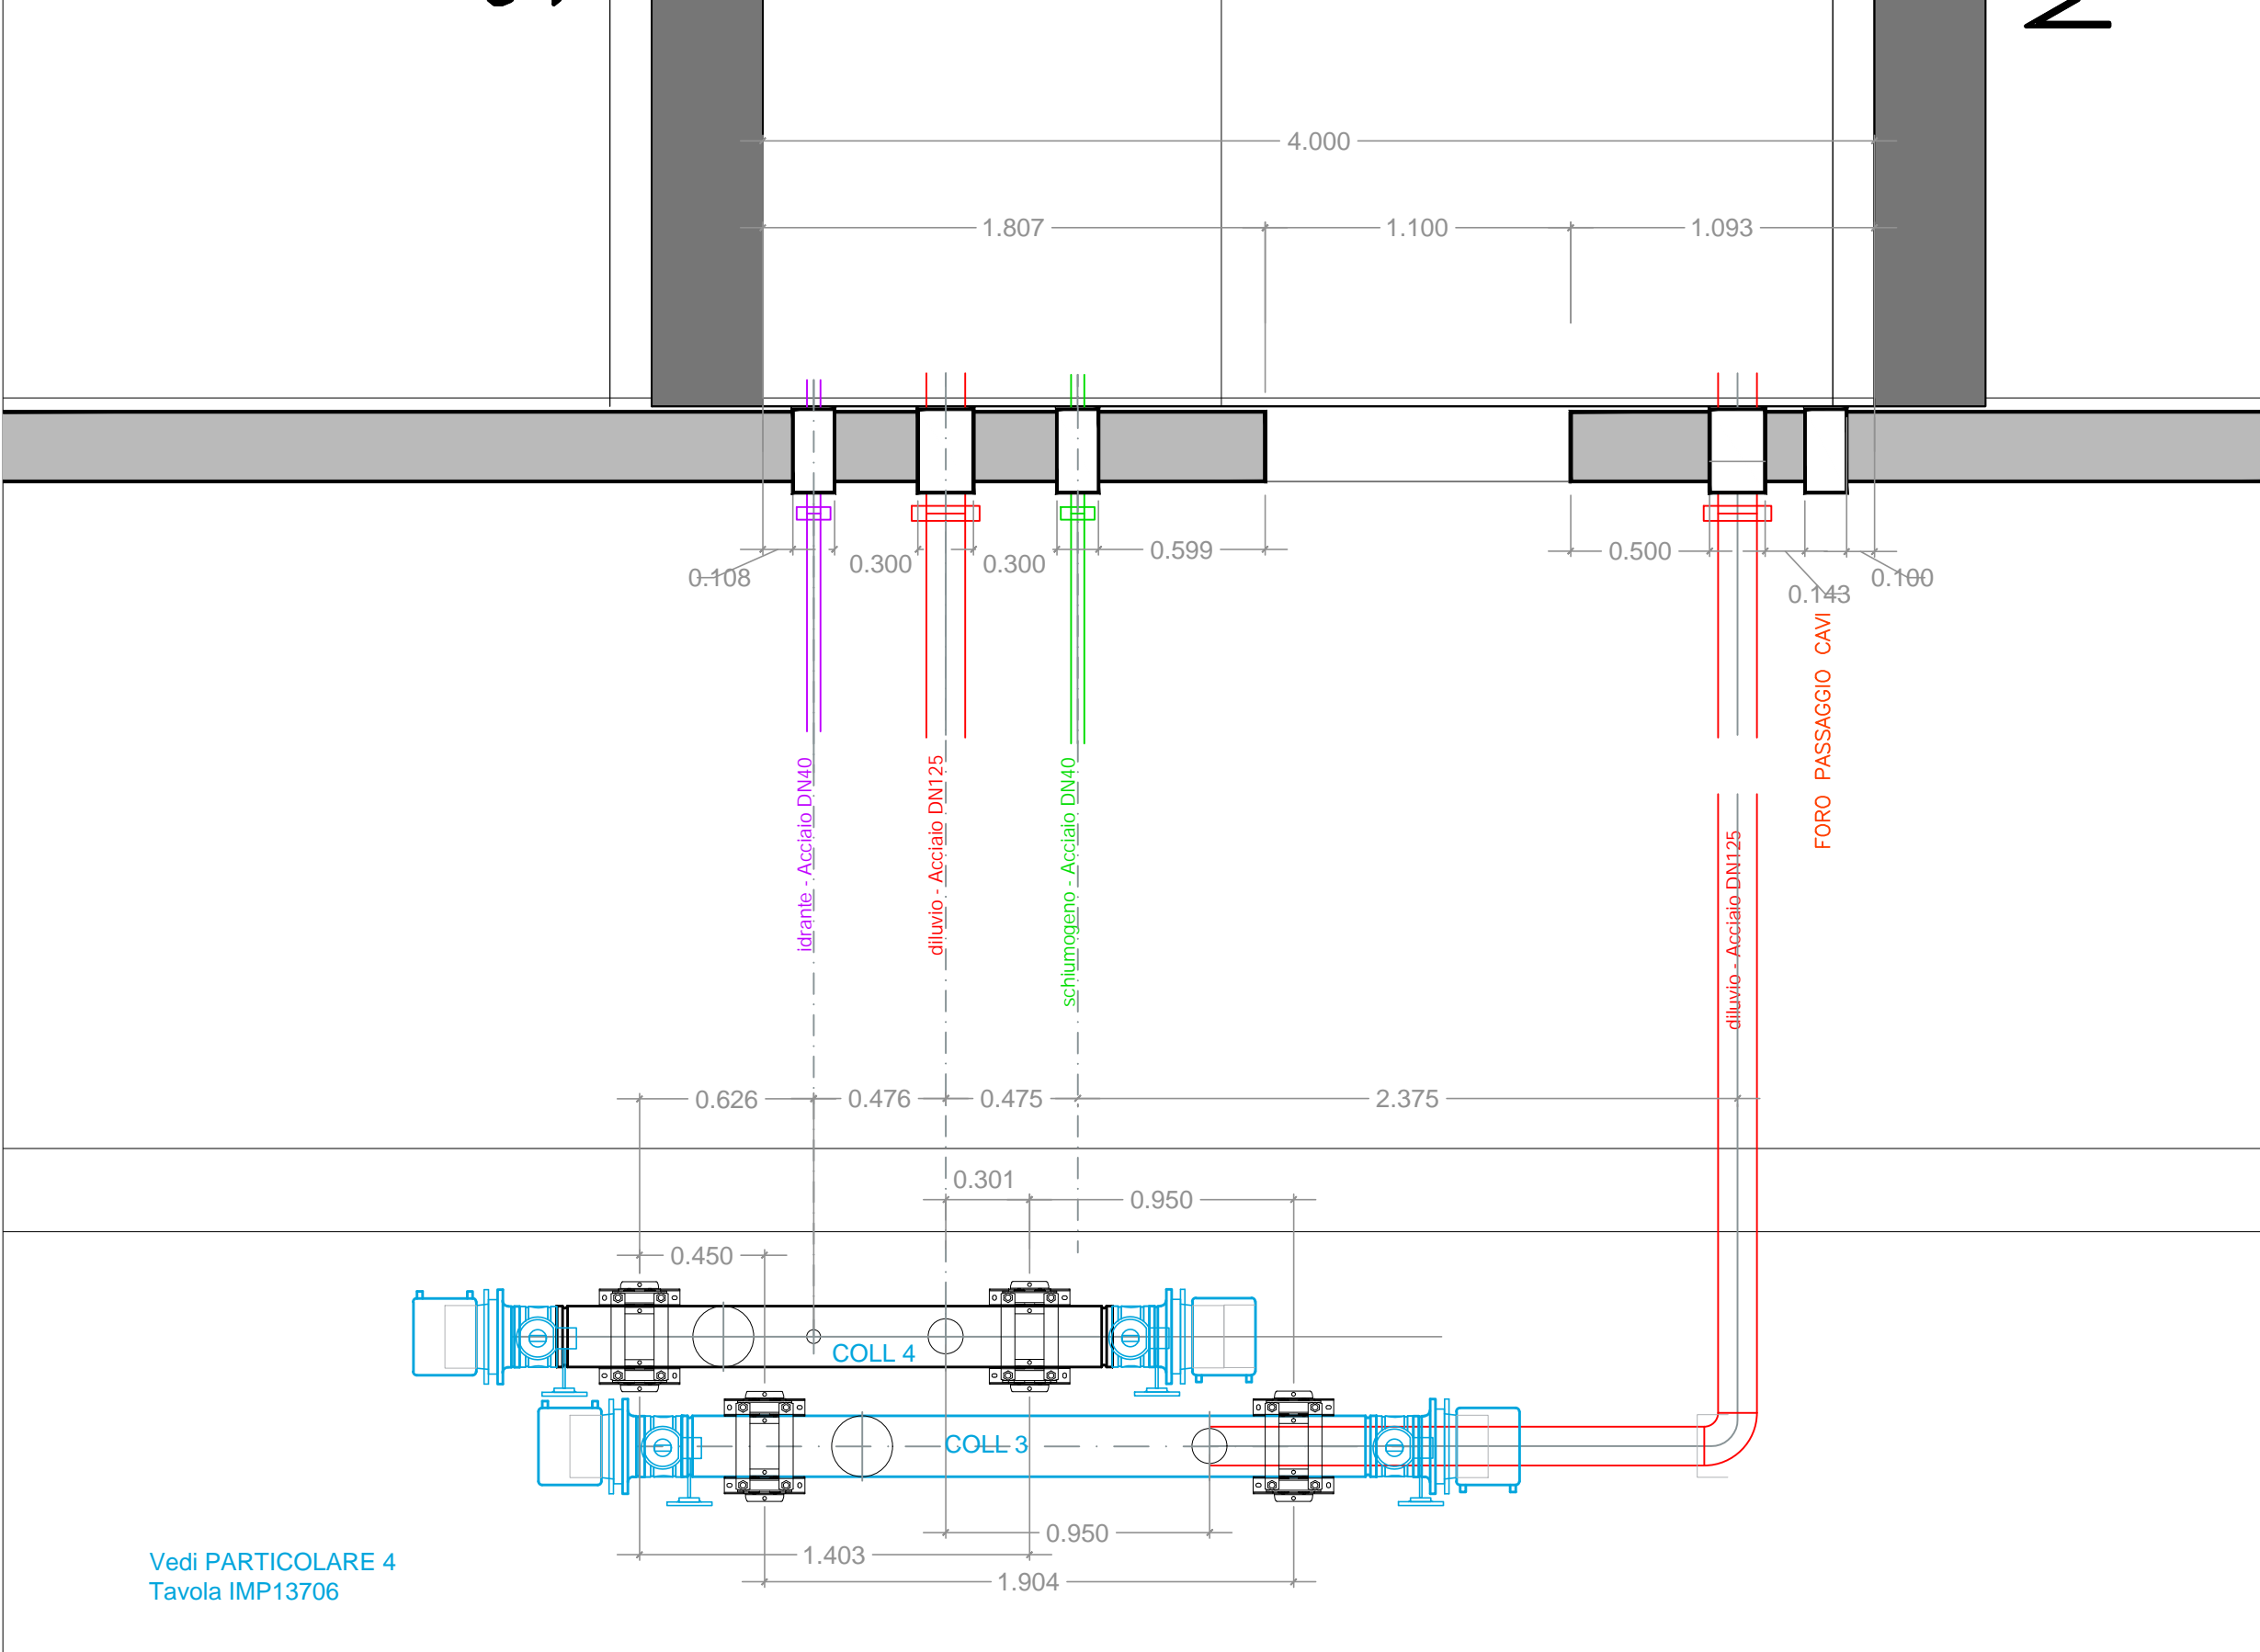


NAP18 ← N16 ← NAP17)

Rev_1 Luglio 2021
Rev_2 Ottobre 2021
scala 1:25

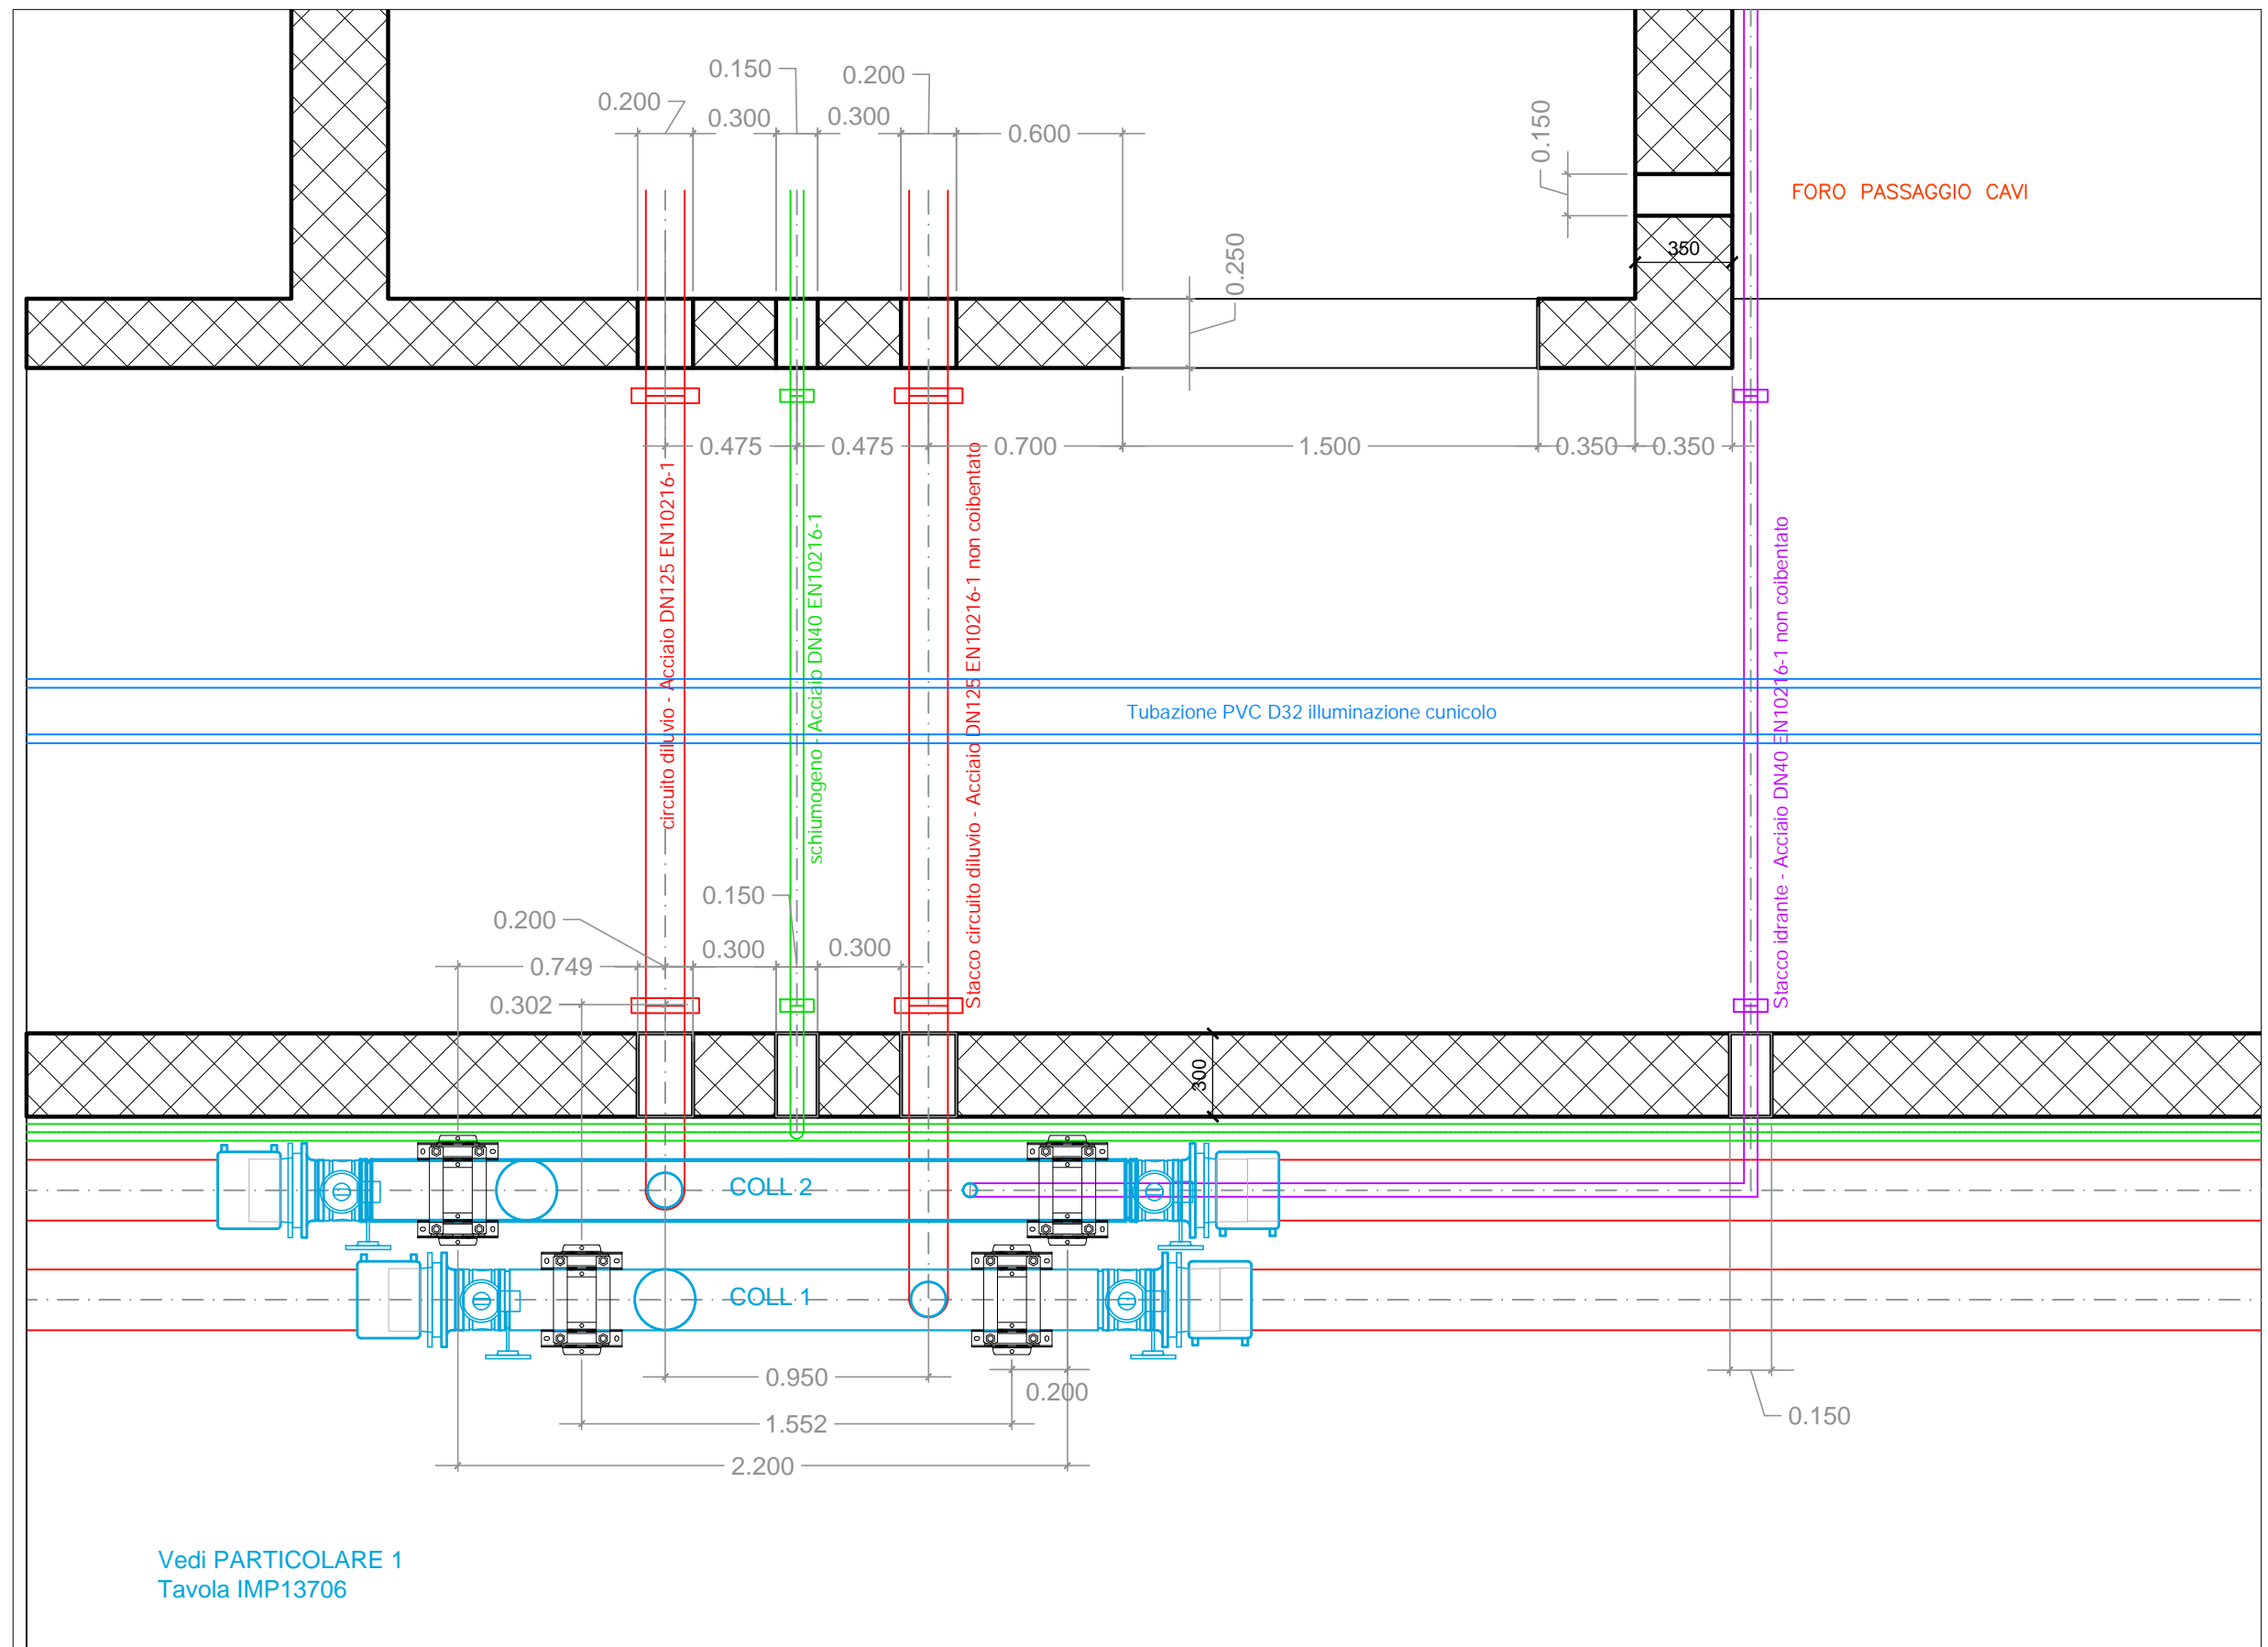

N16 ← NAP 17 ← N15

scala 1:25

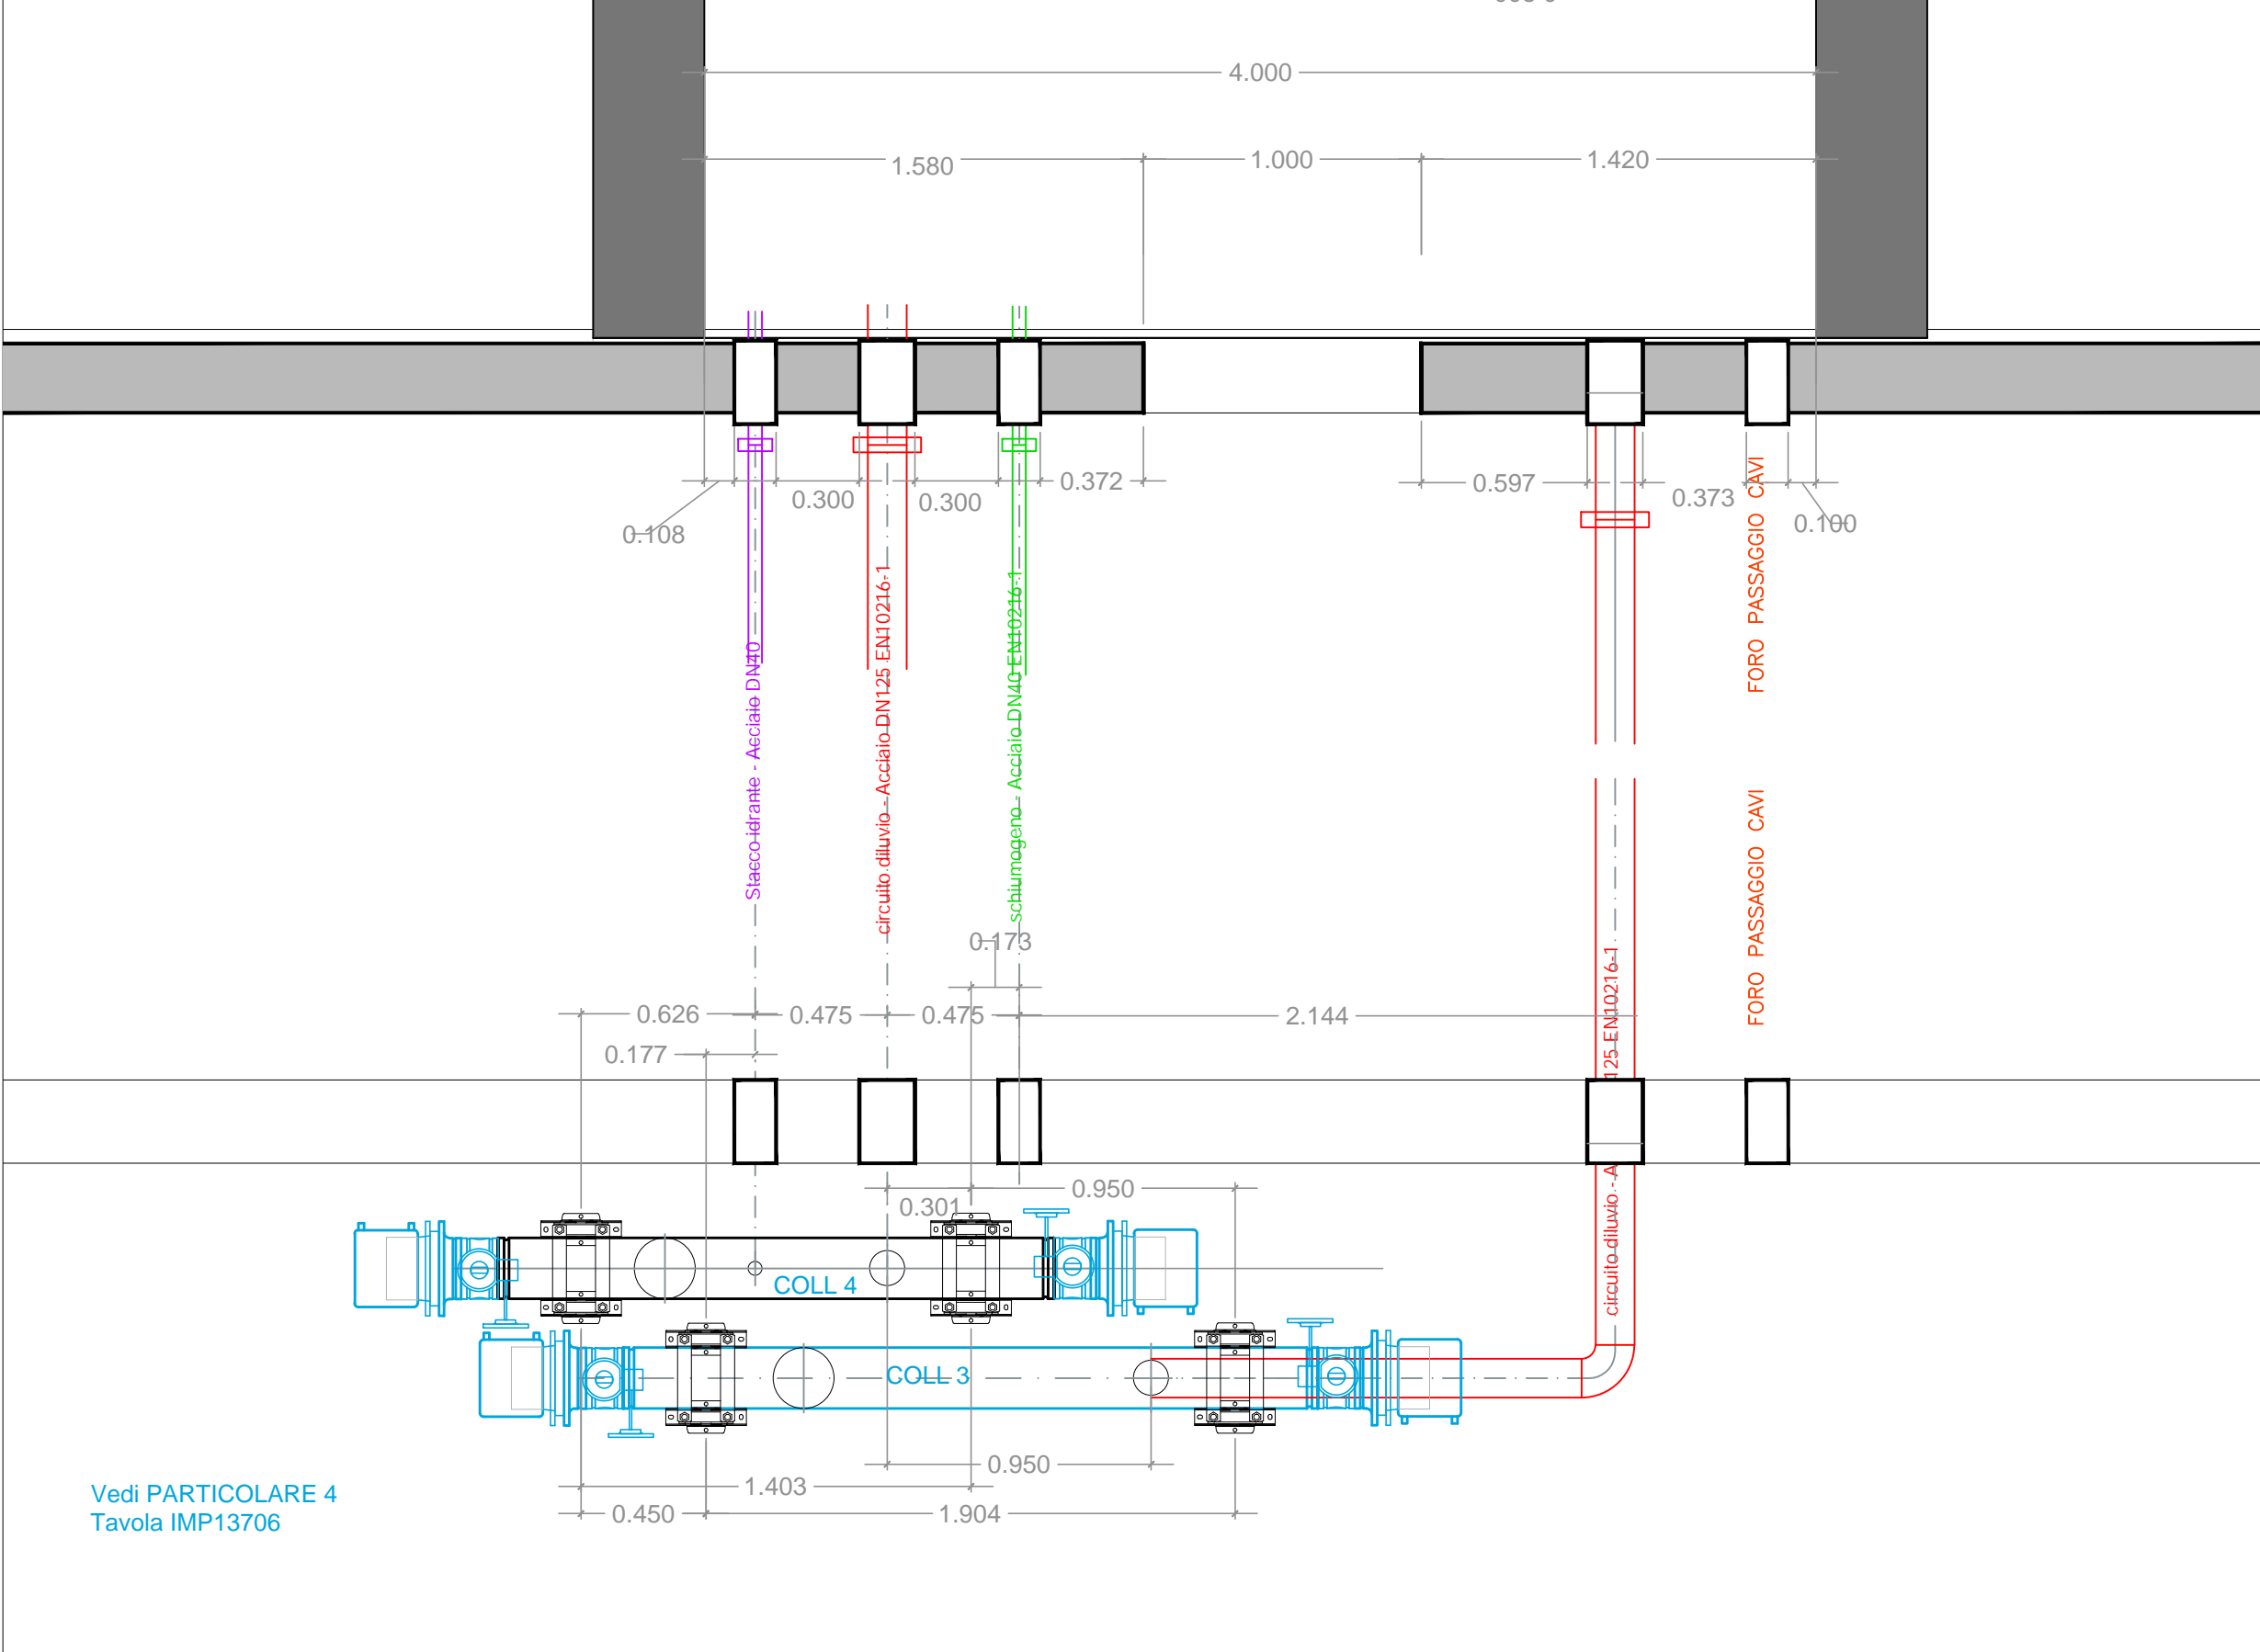


NAP17 ←

N15


← NAP16(CE28)


scala 1:25

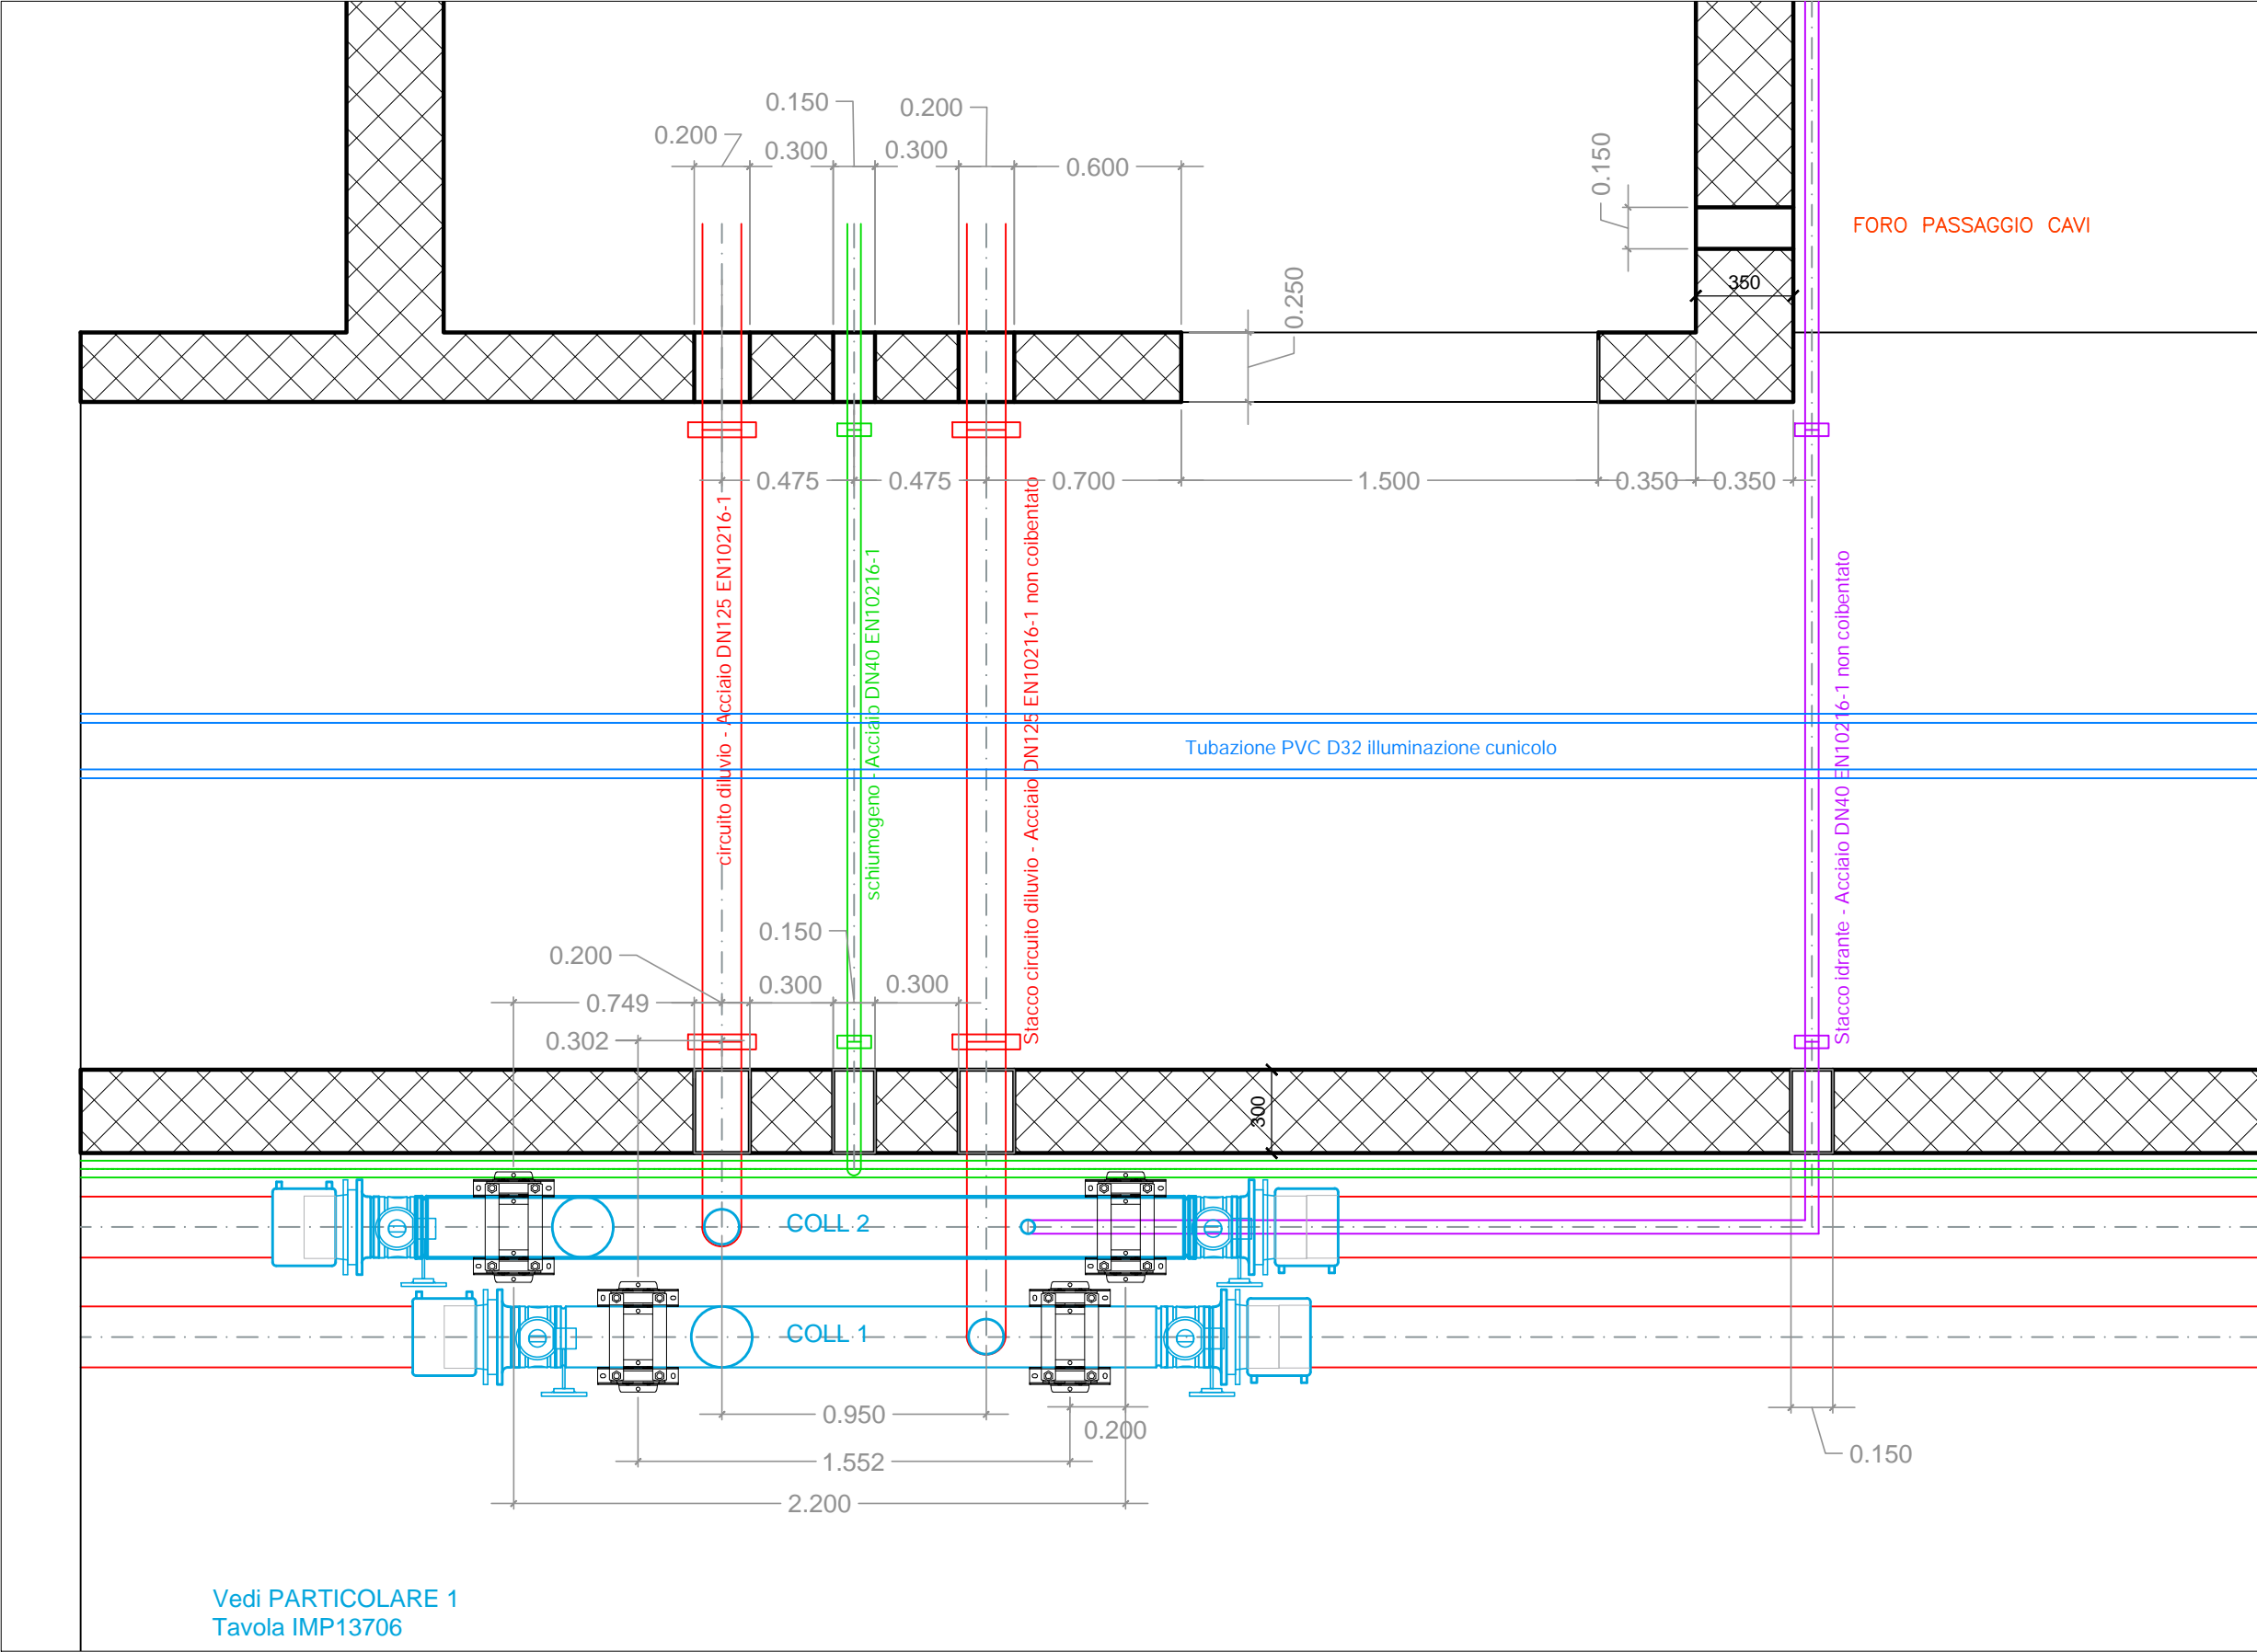

N15 ← NAP 16 (CE28) ← NPS2


scala 1:25

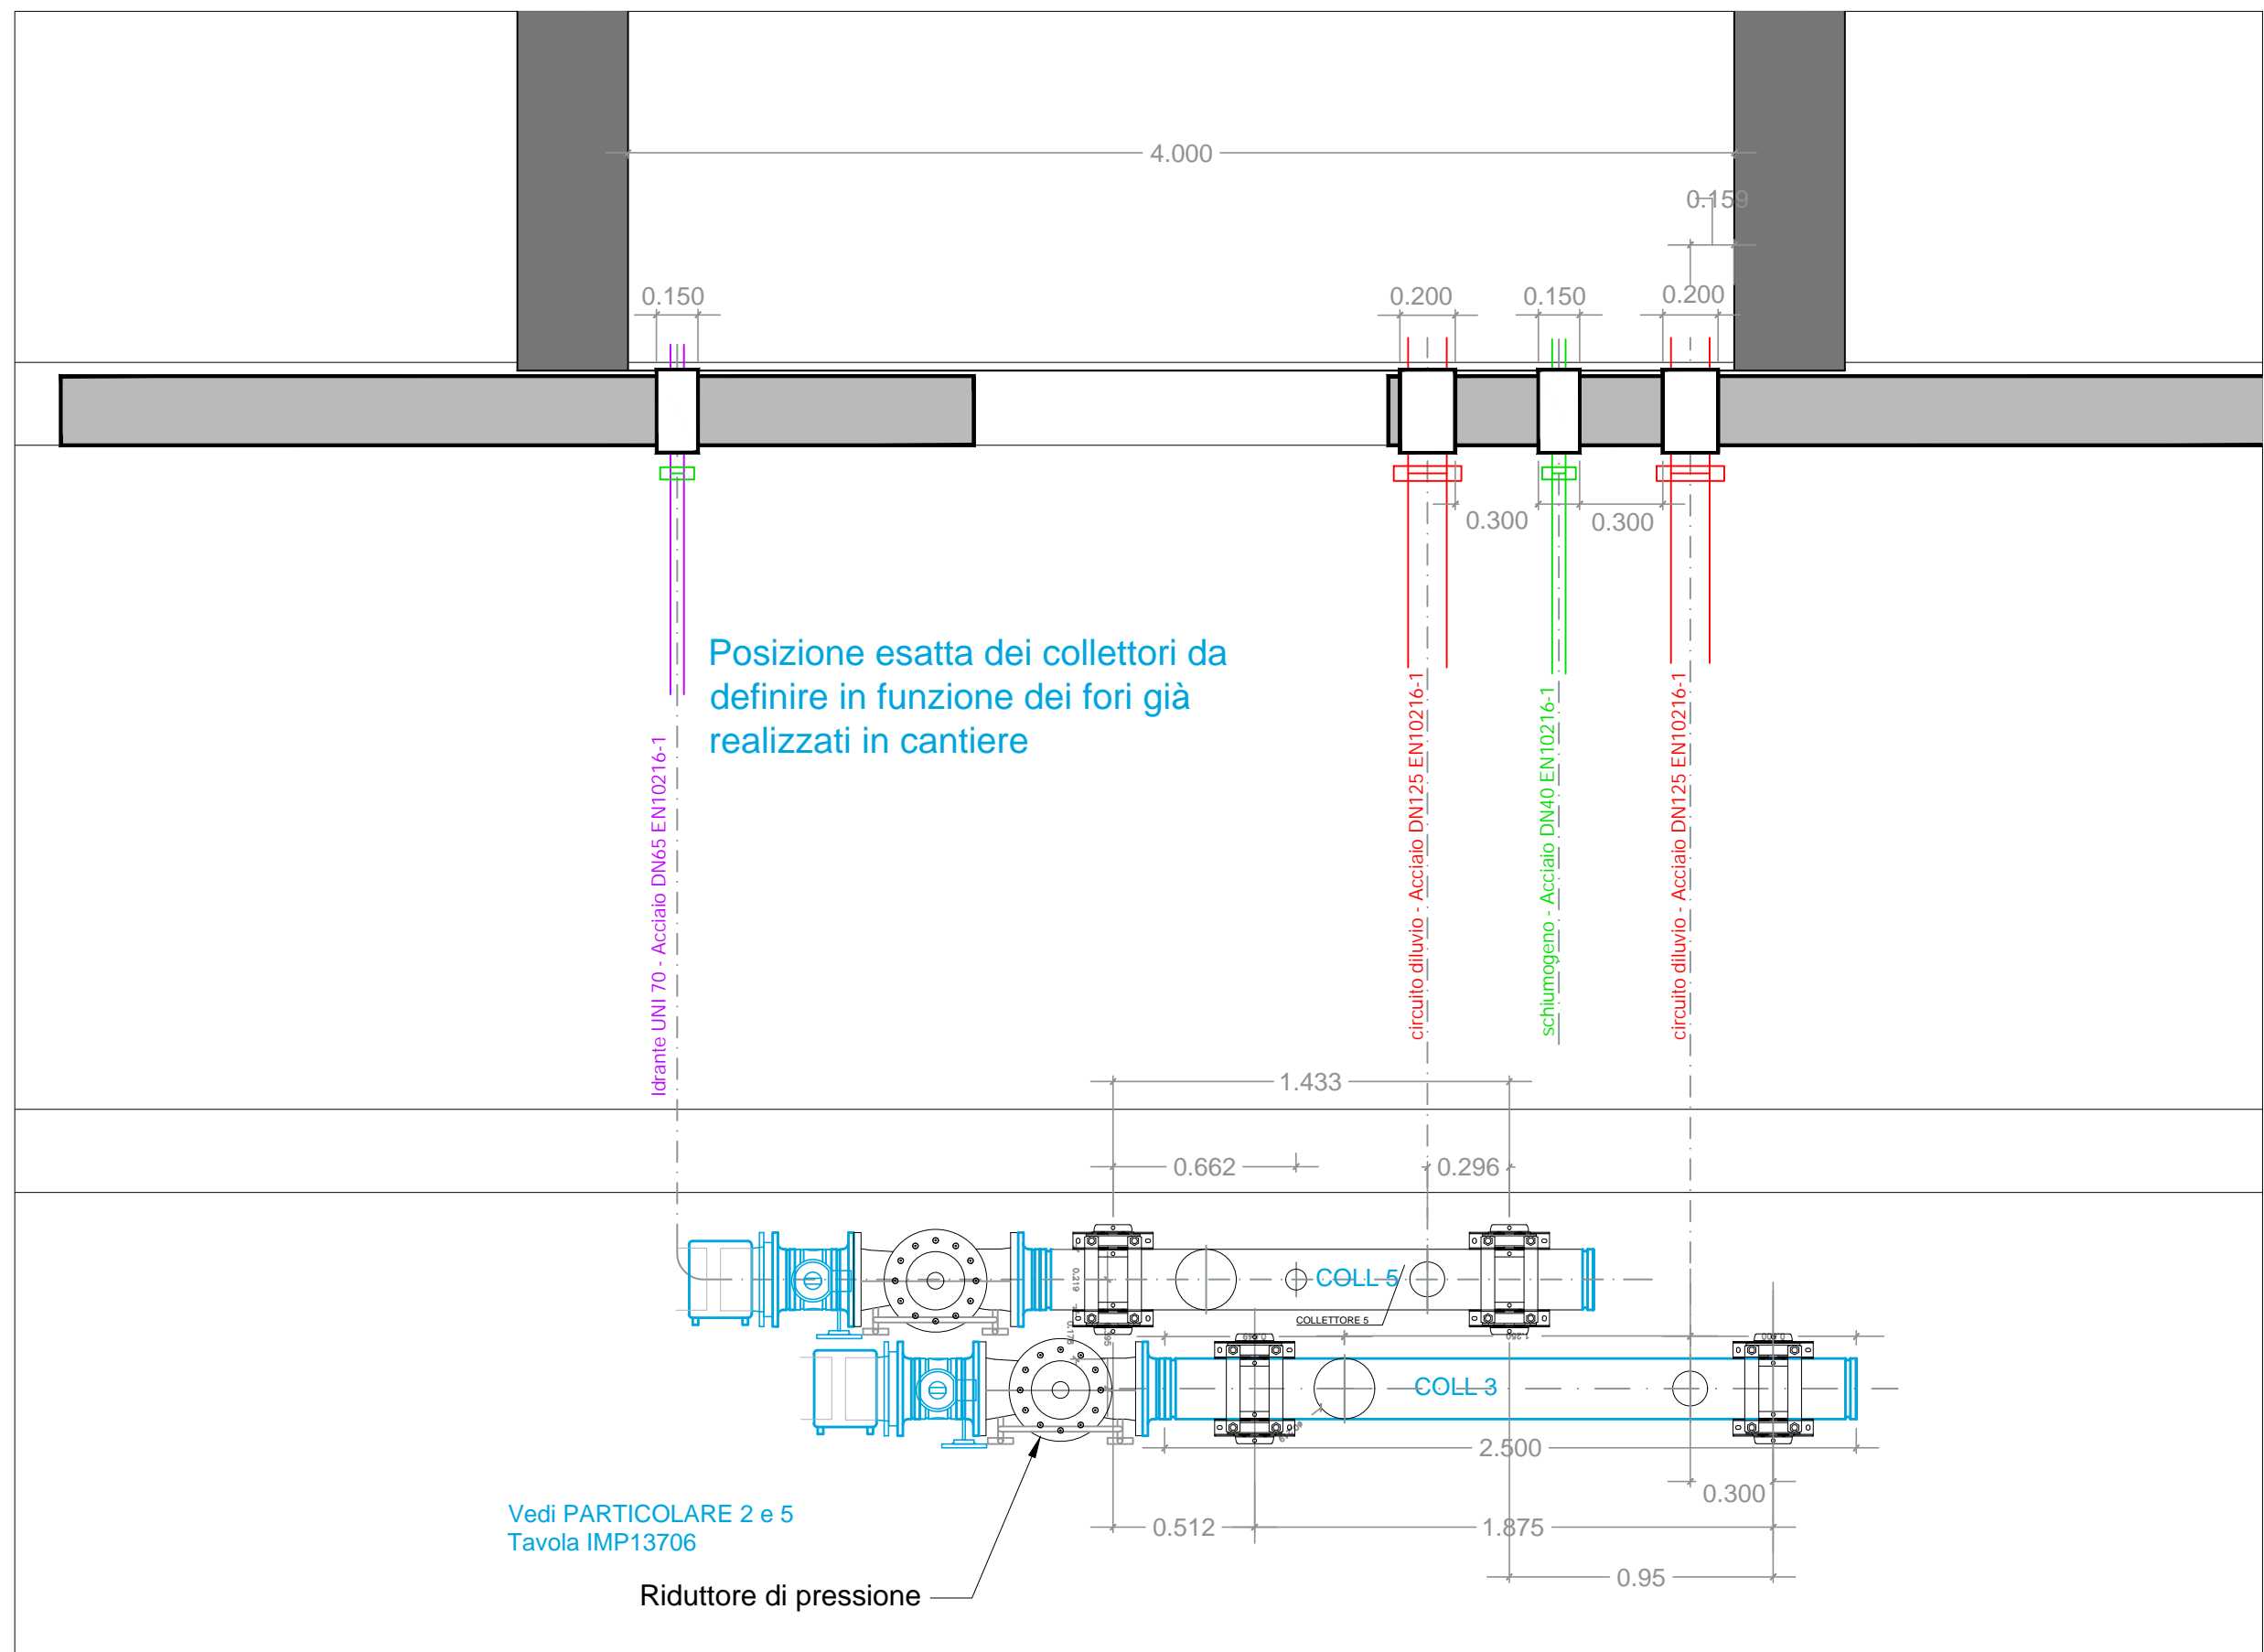


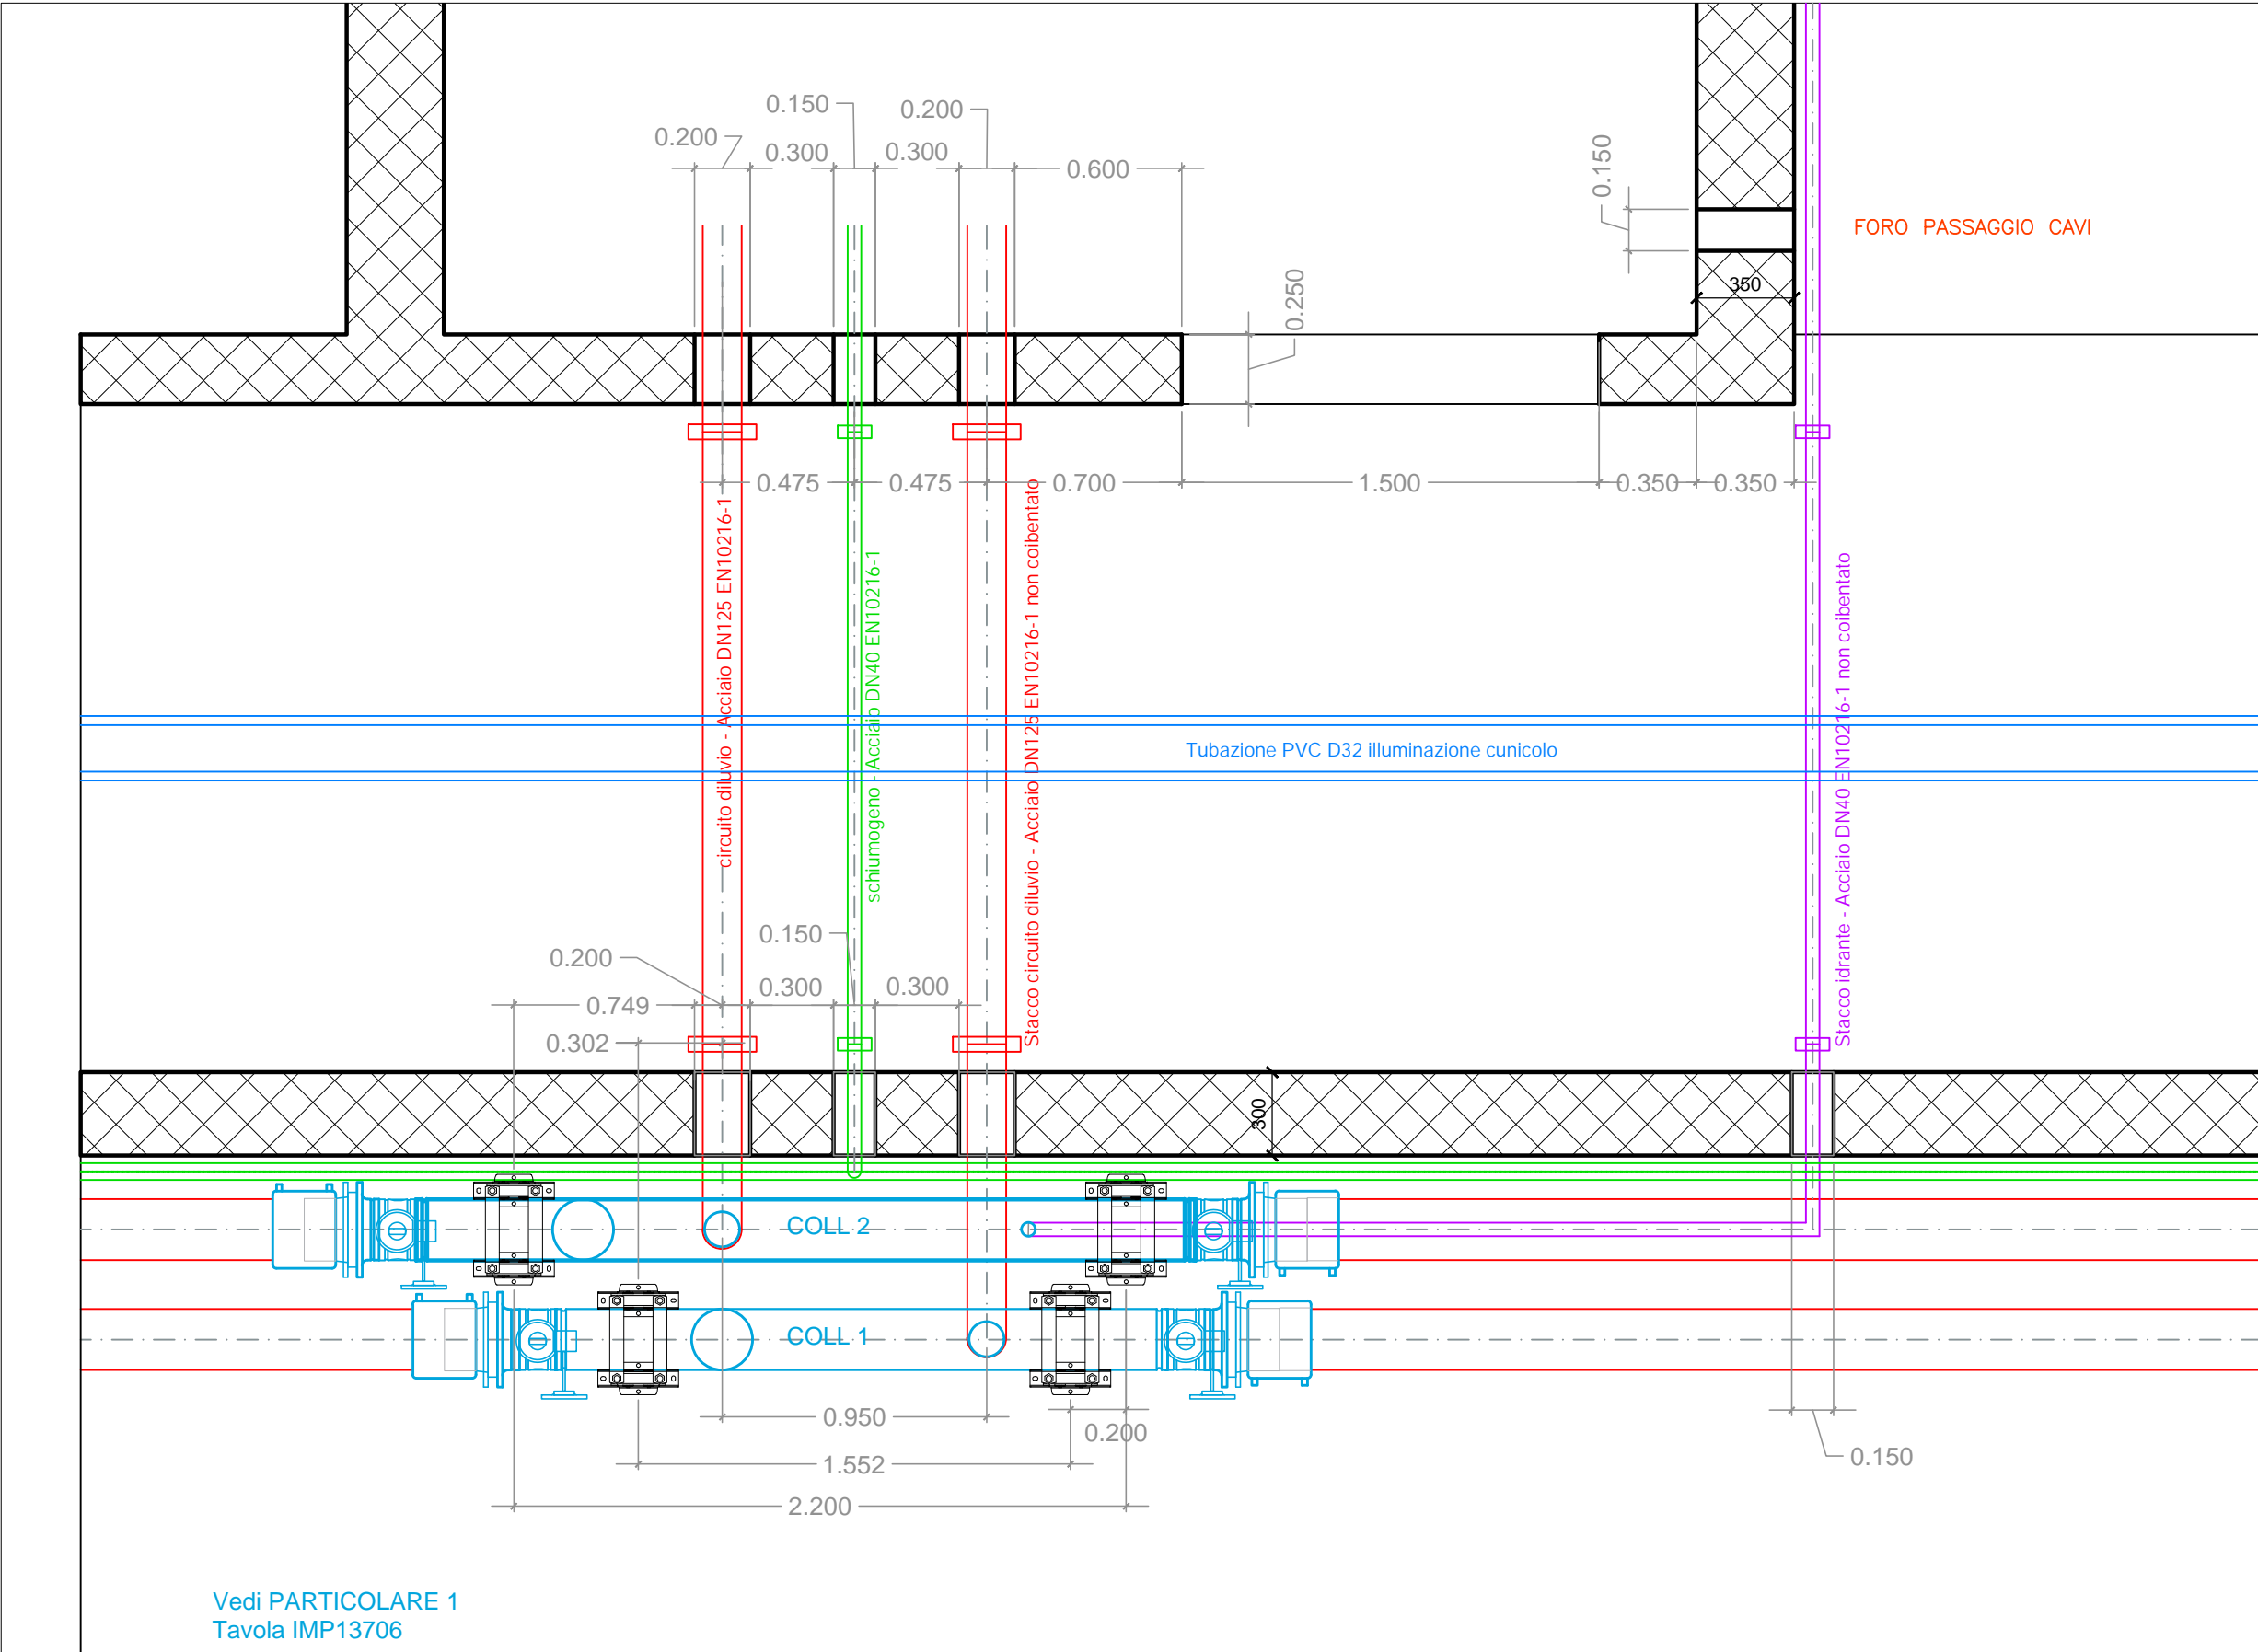

NPS2 ← NAP 15 ← N14


scala 1:25

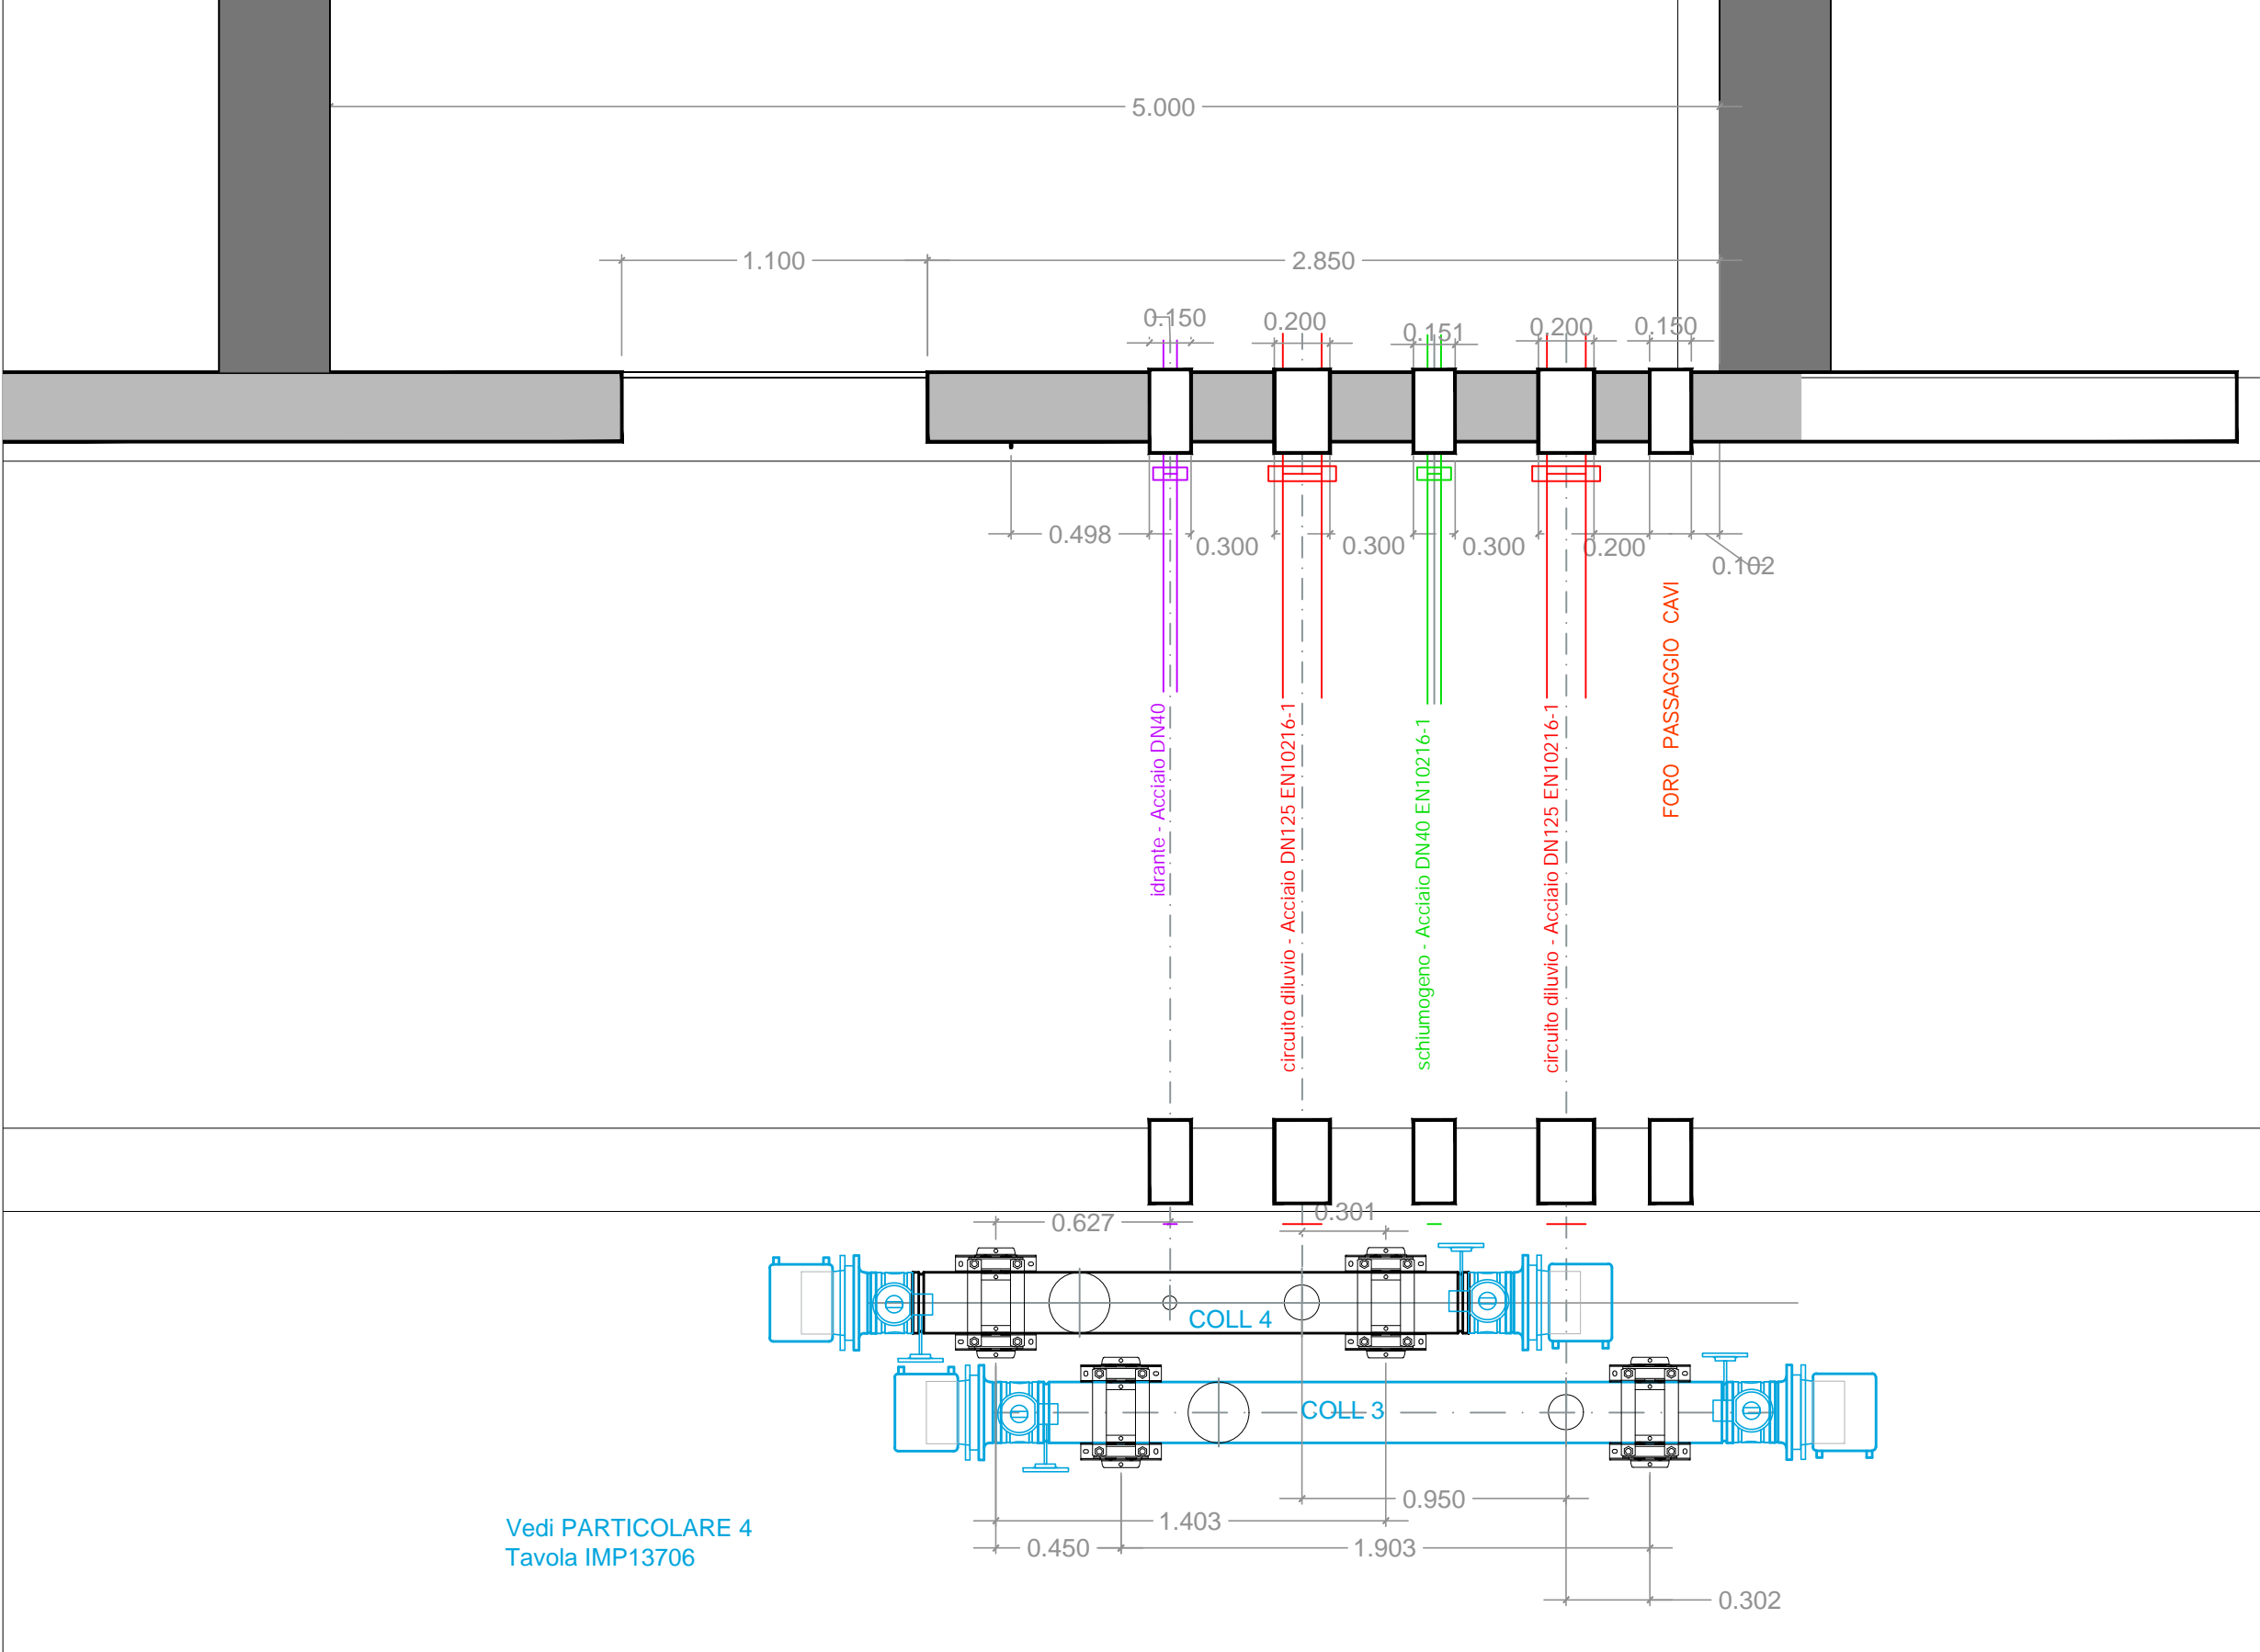

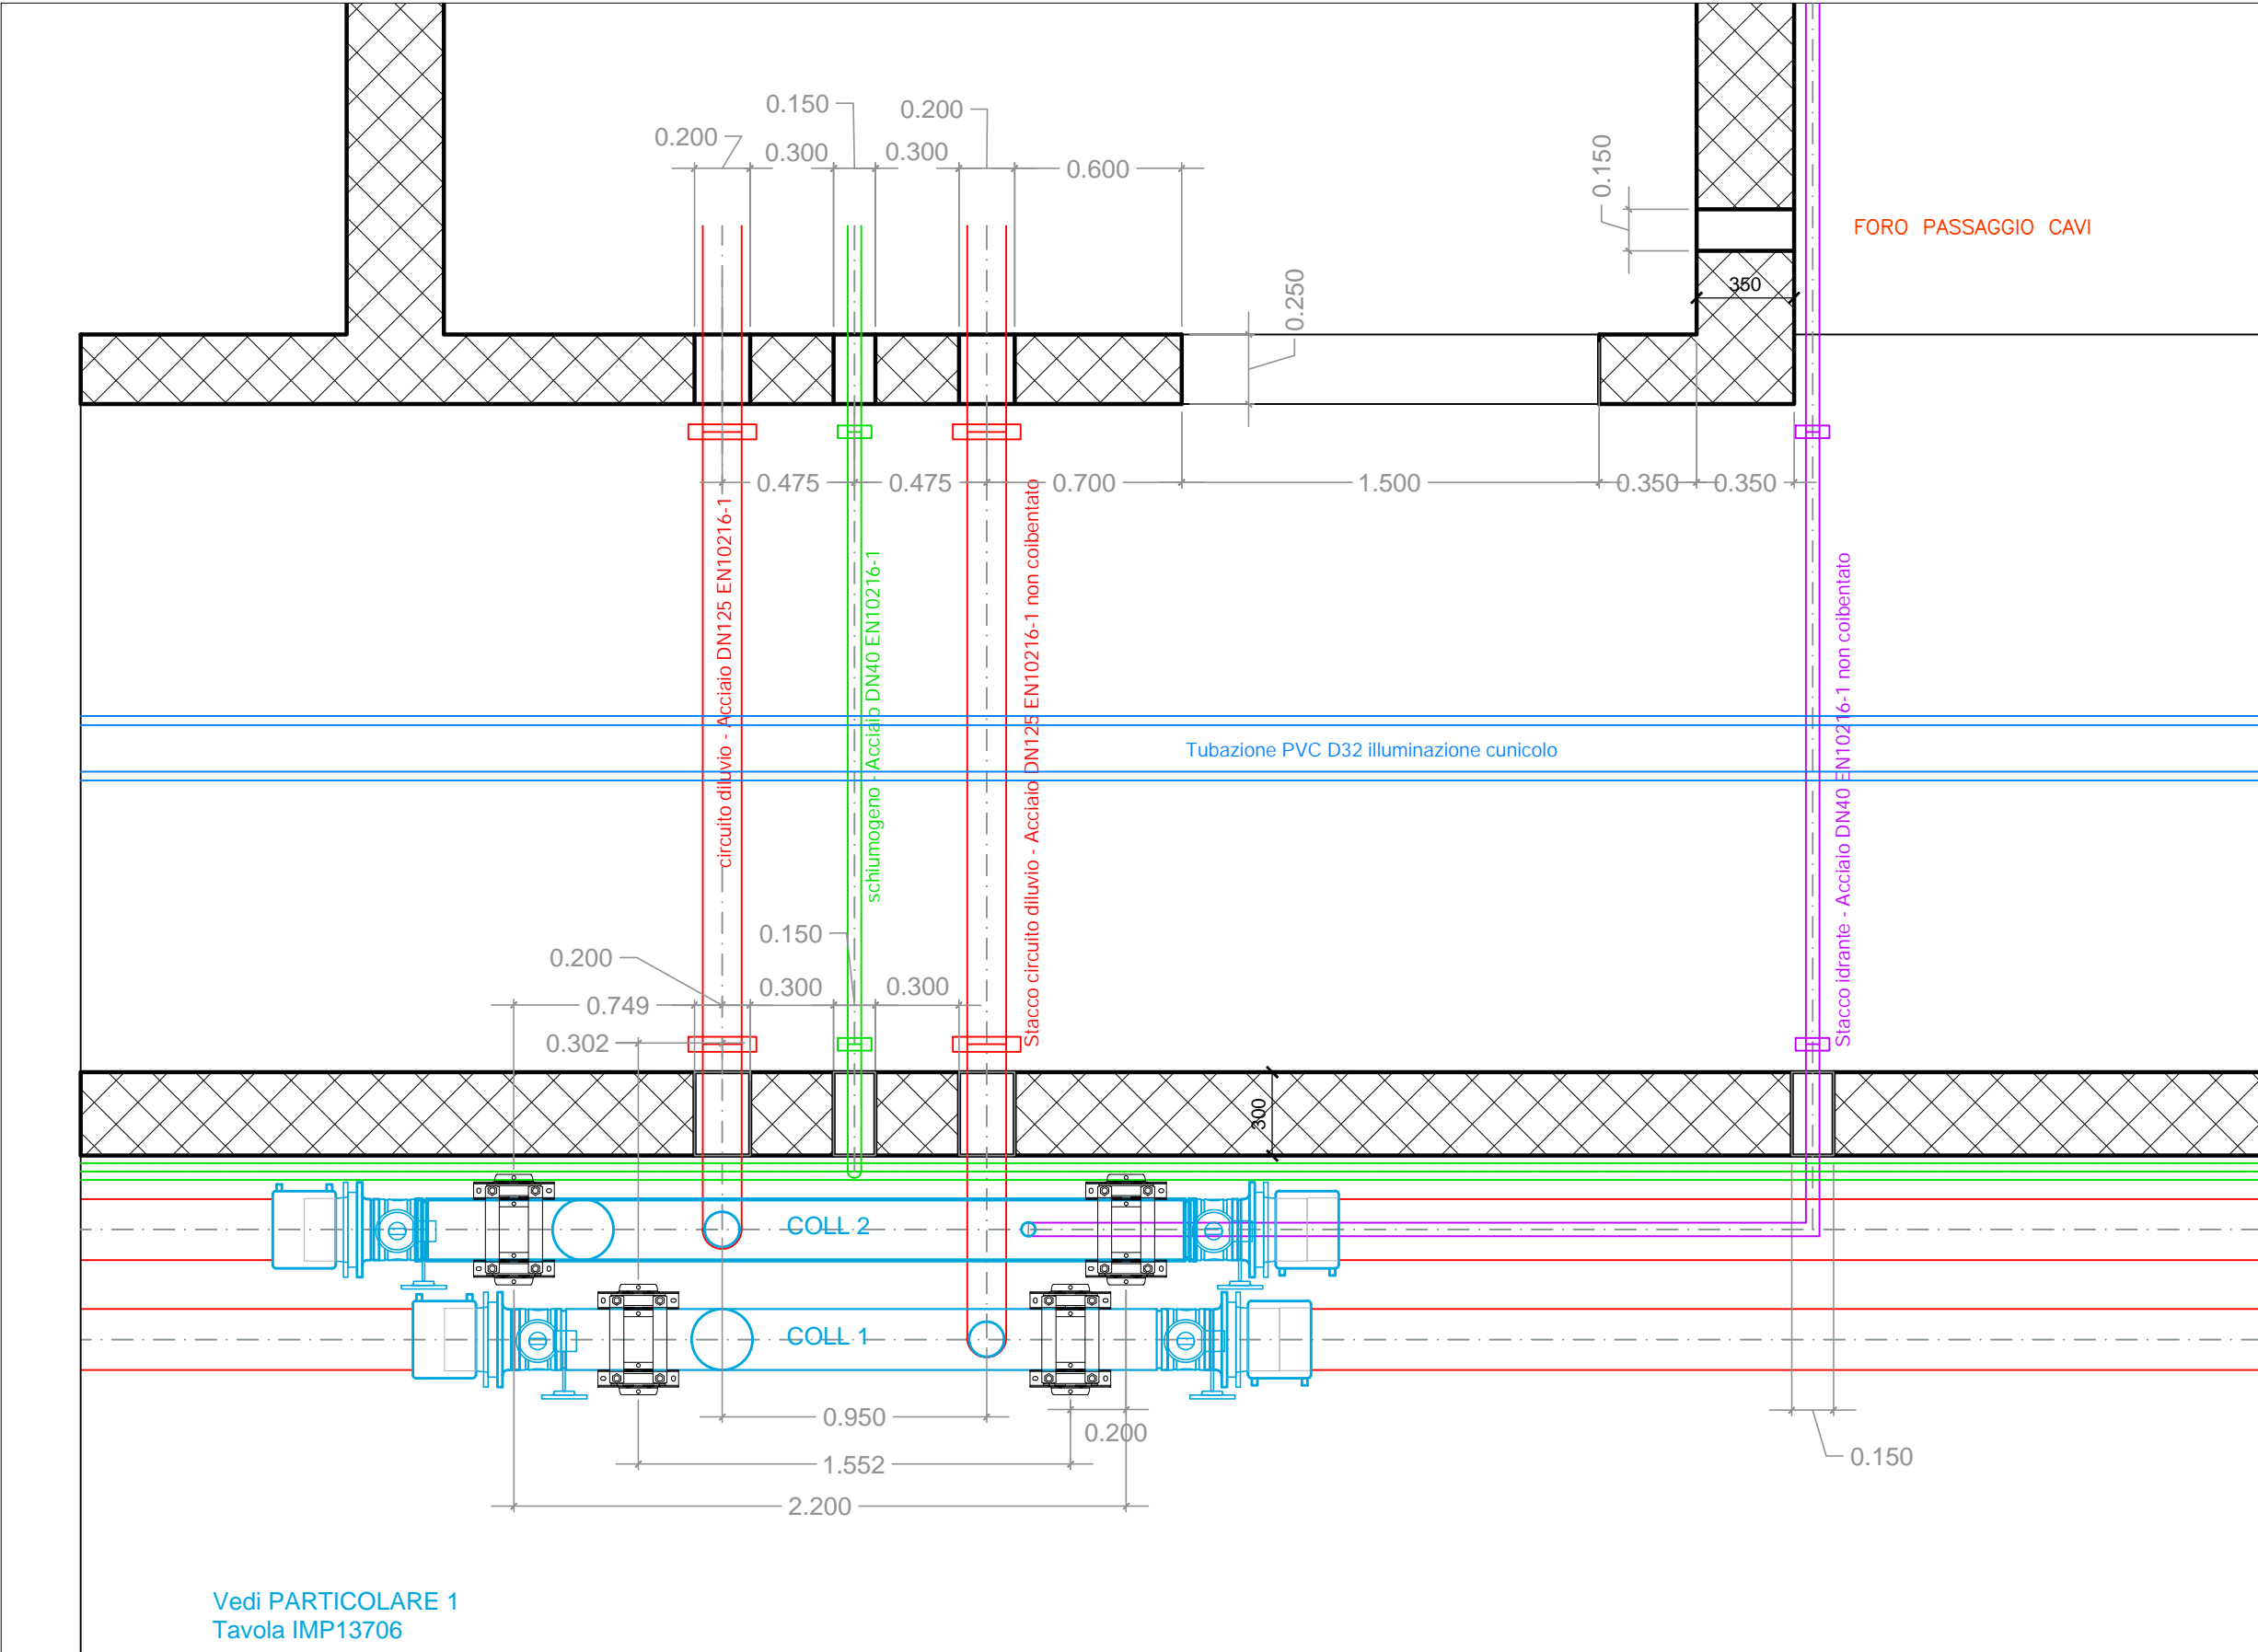

N14 ← NAP 14 ← N13

scala 1:25

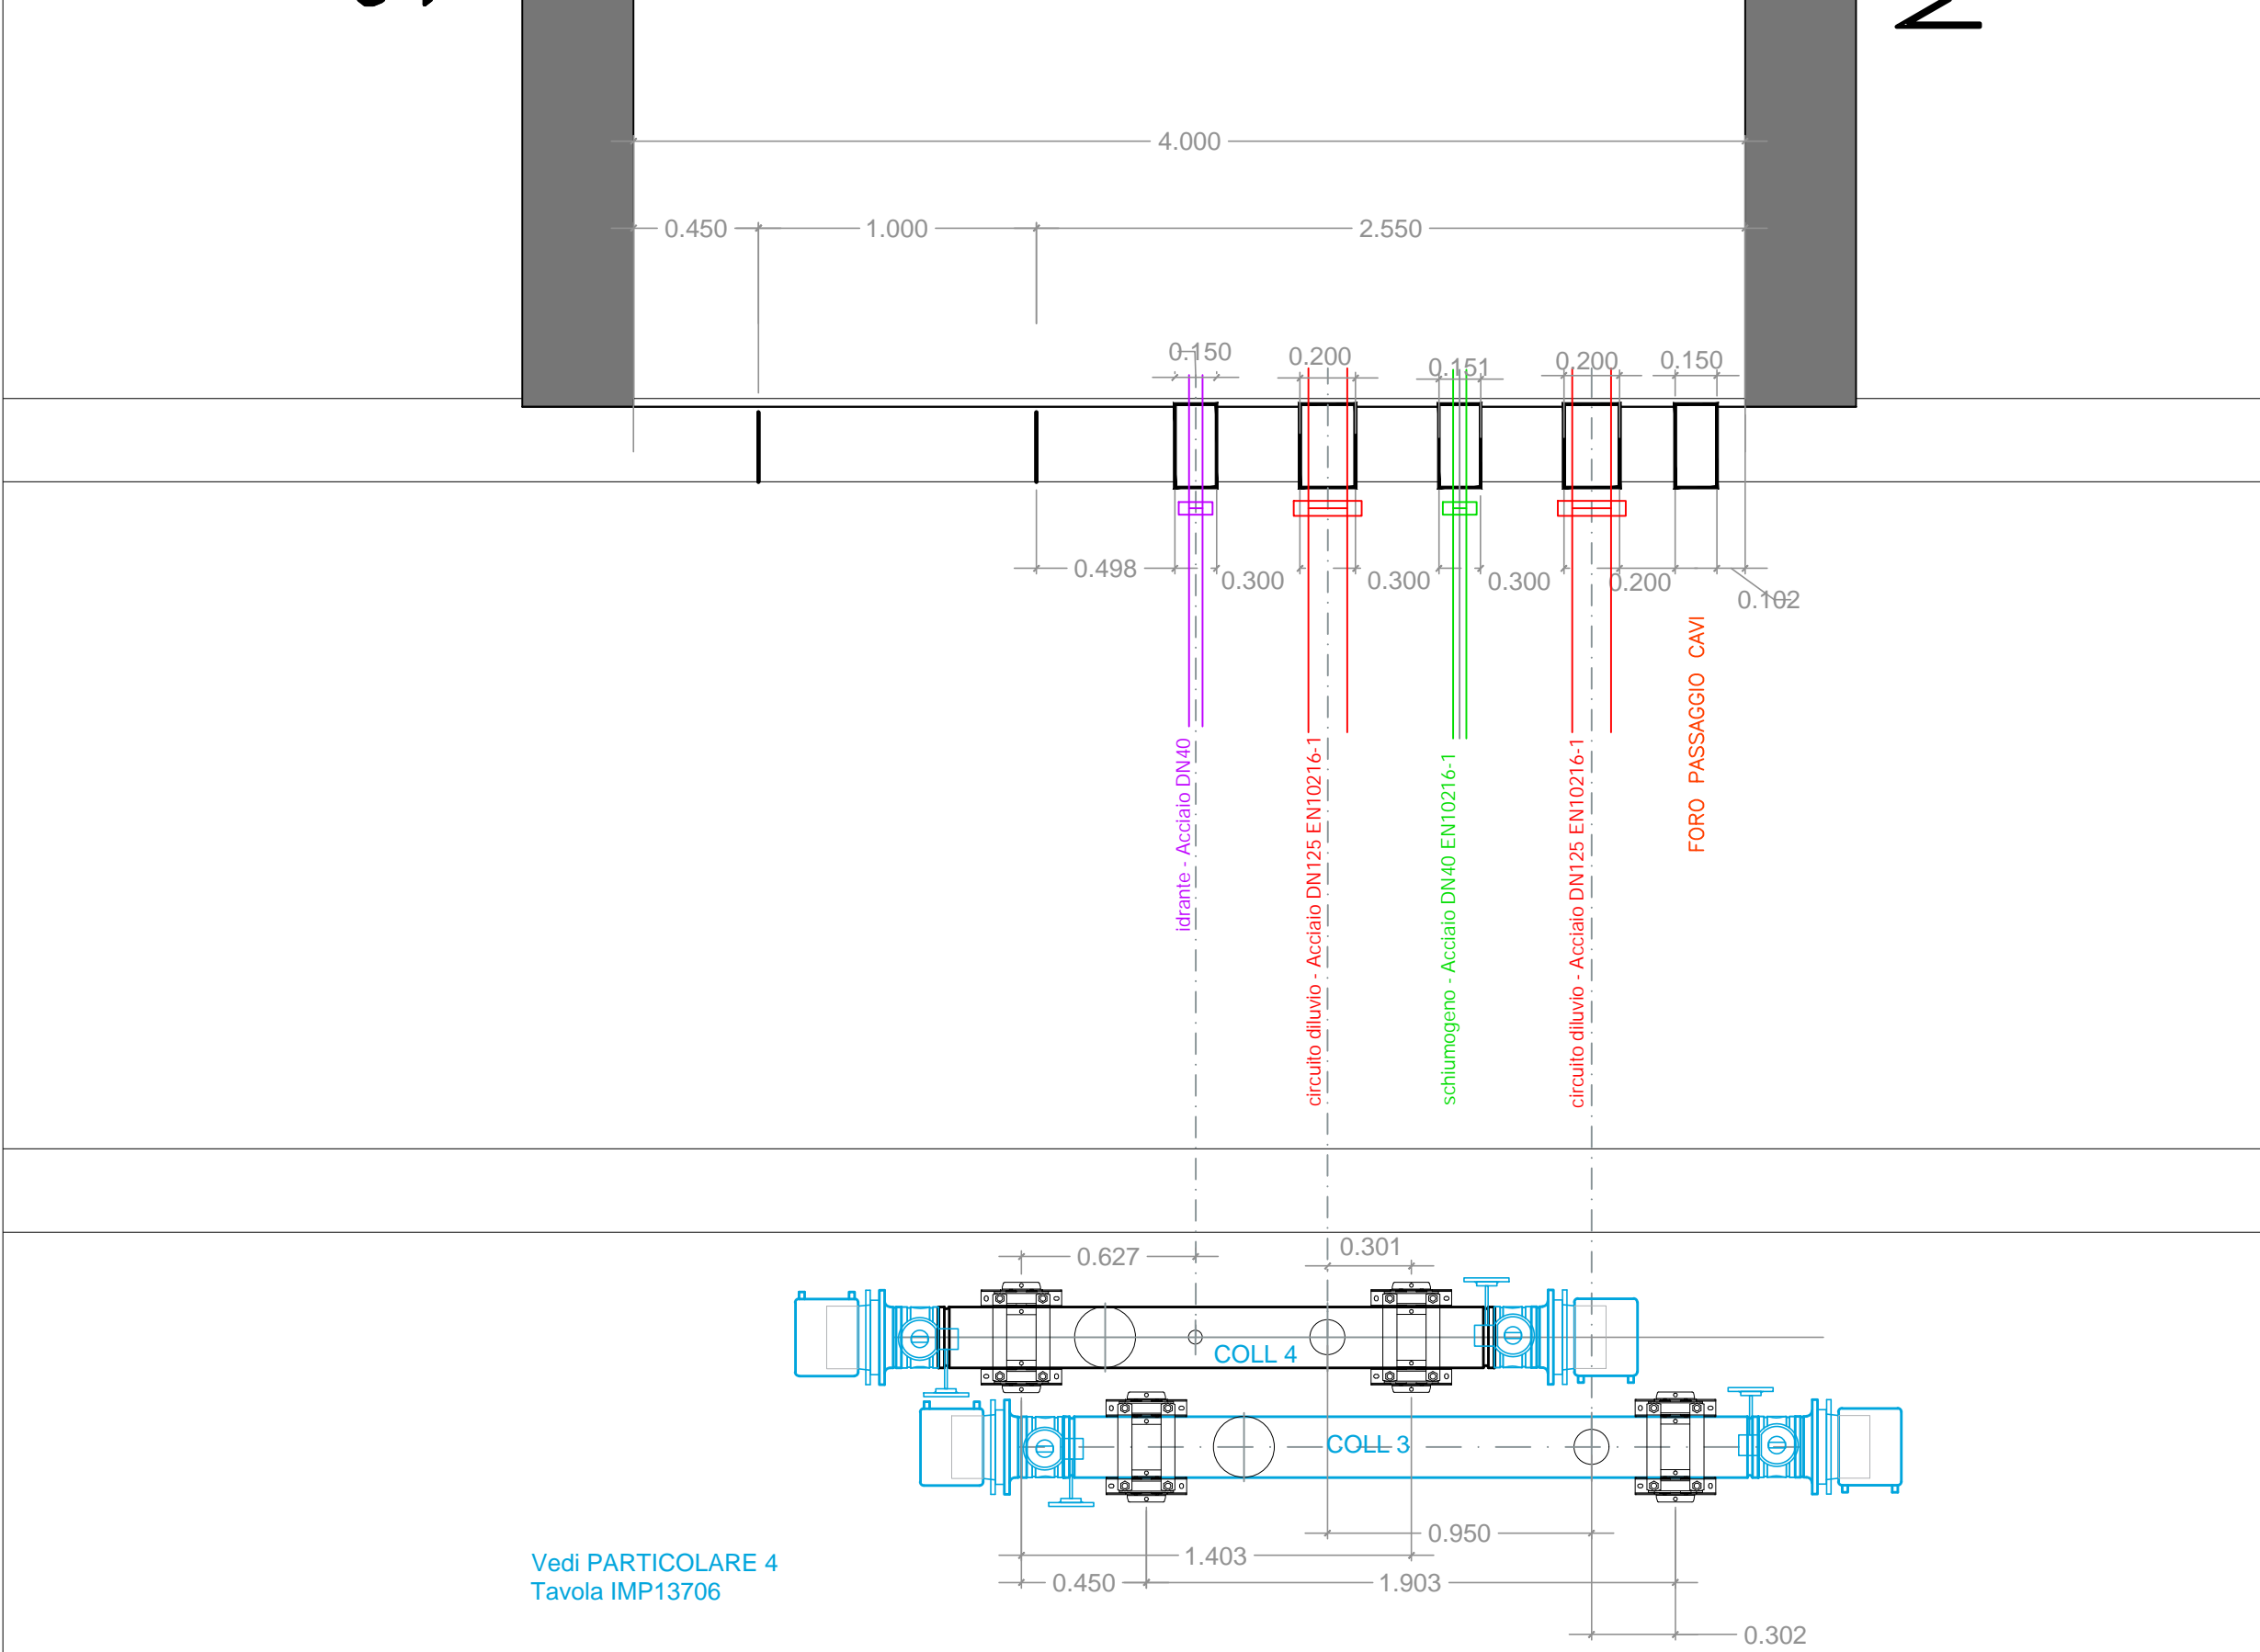


NAP14 ←

N13

← NAP13

Rev 2 - Ottobre 2021


scala 1:25

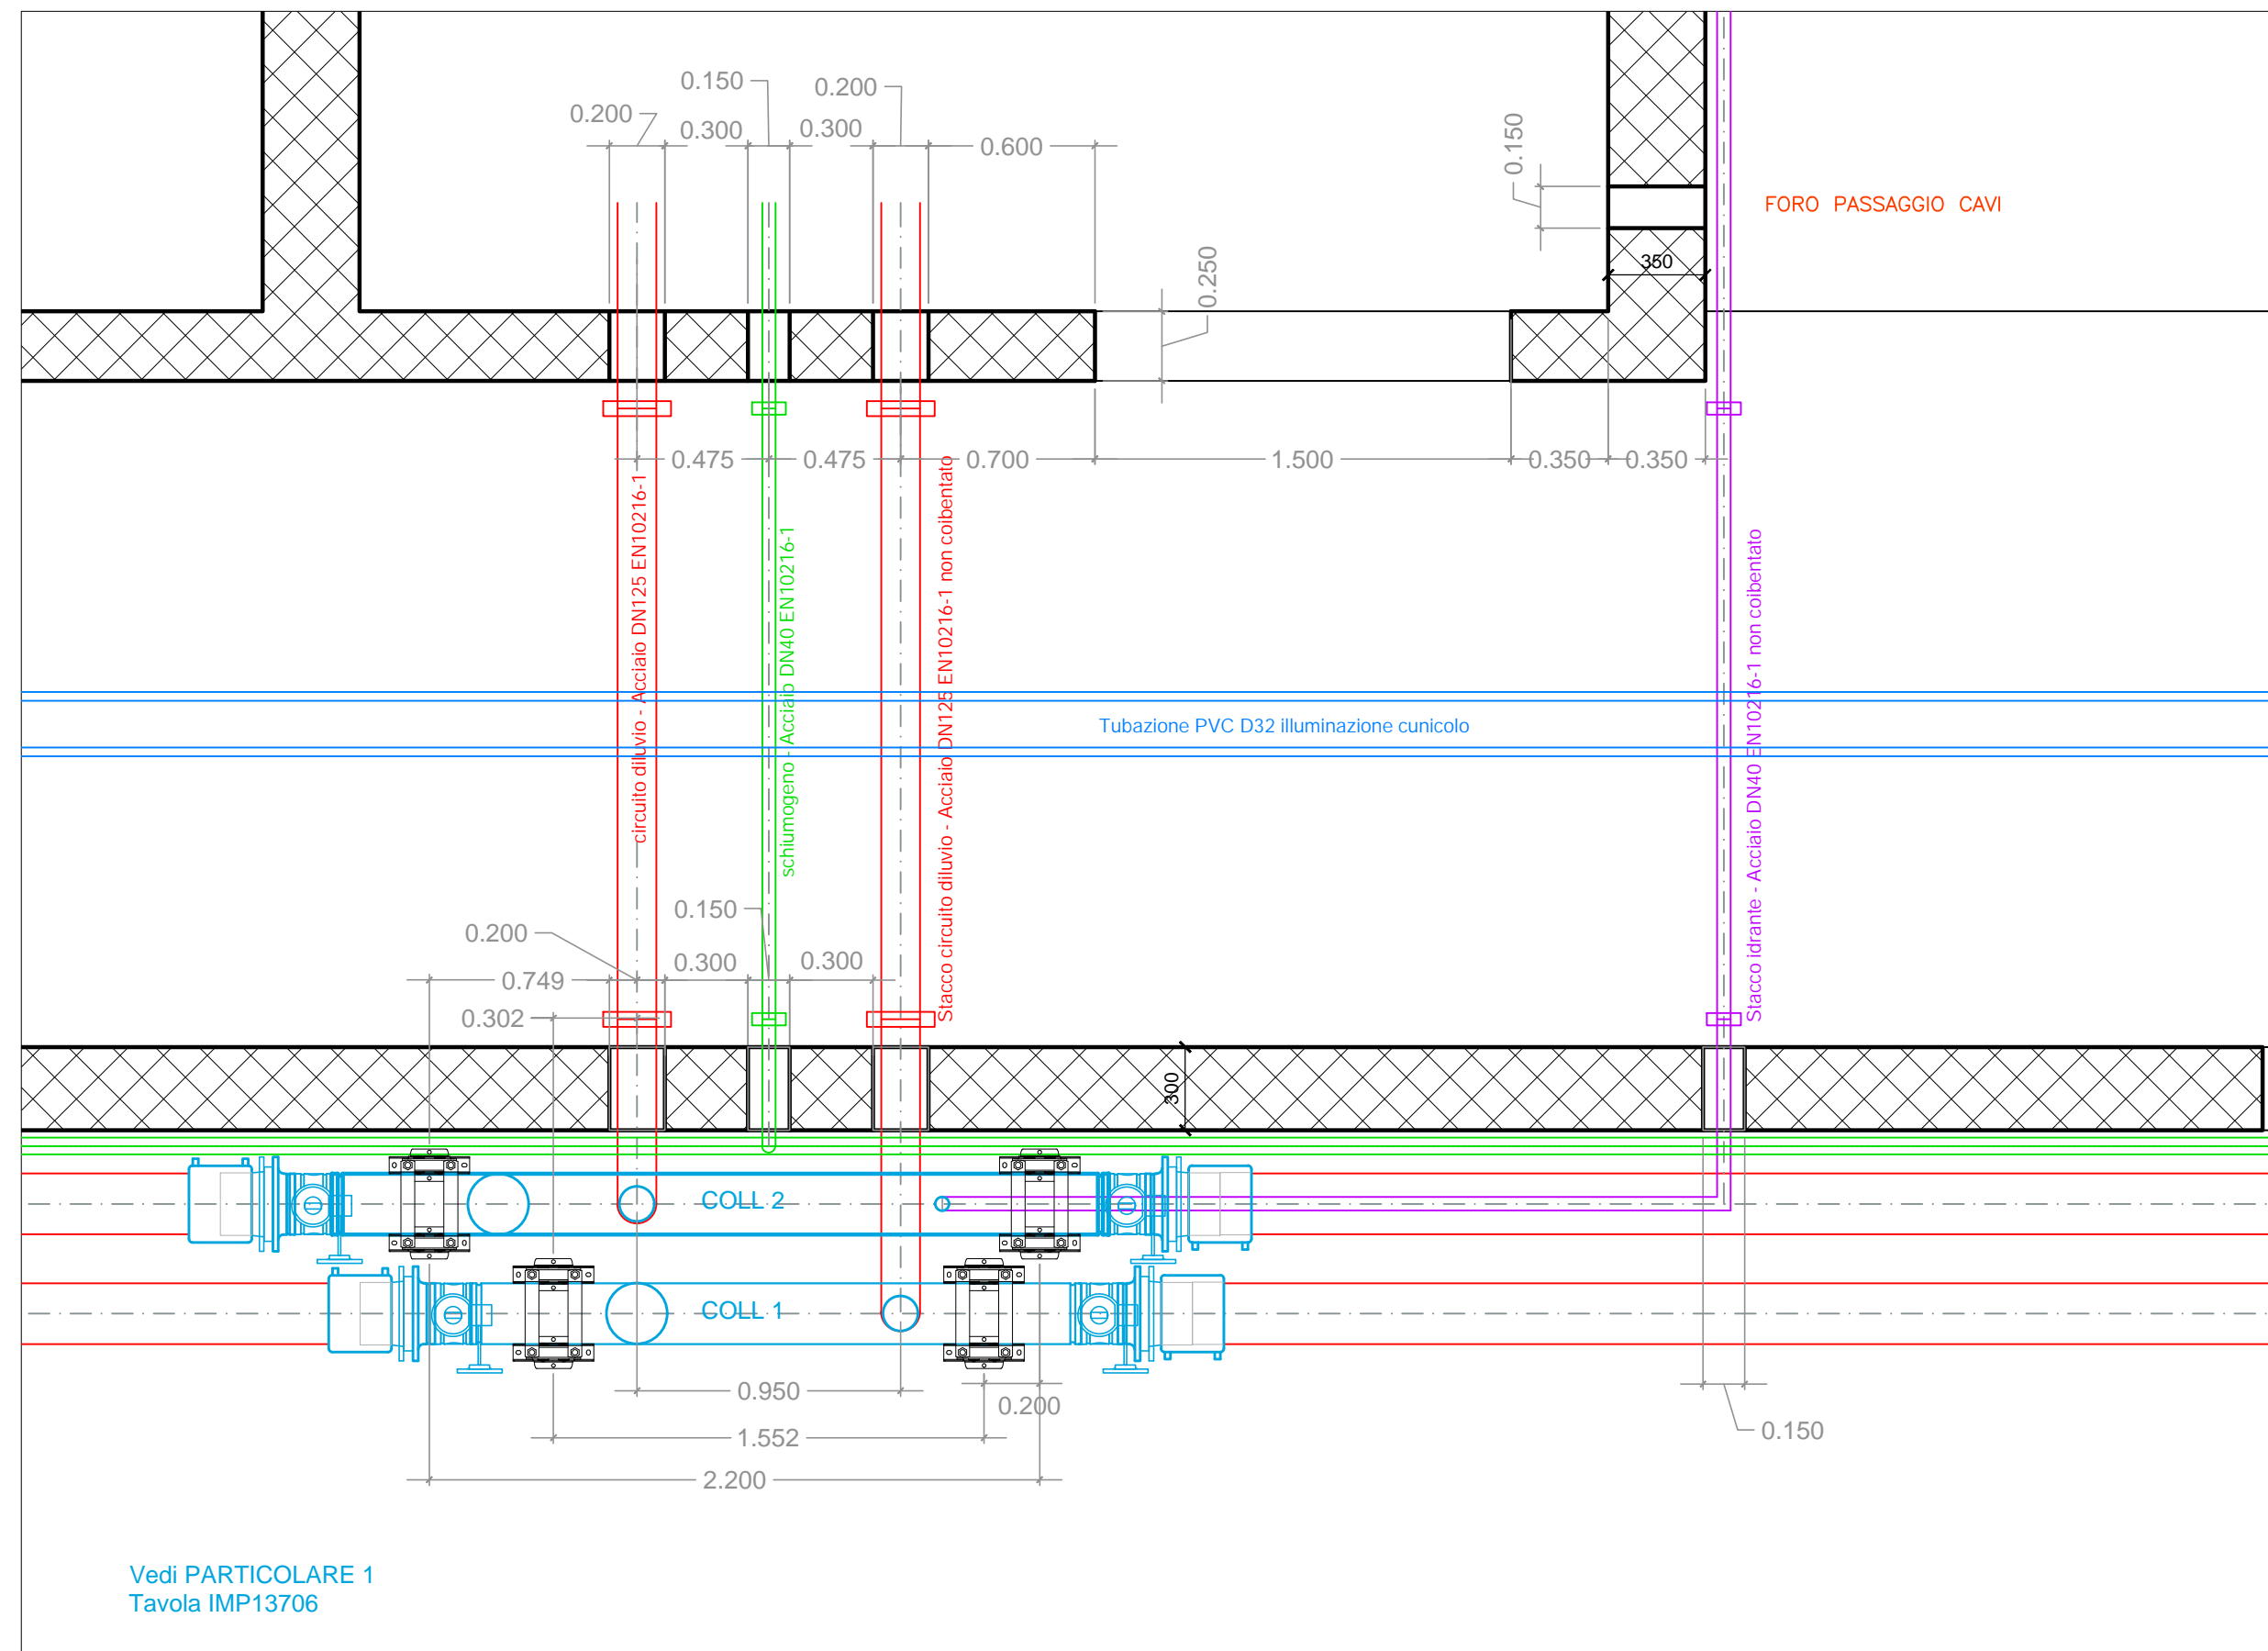

N13 ← NAP 13 ← N12


REV_1 Luglio 2021
REV_2 Ottobre 2021

scala 1:25

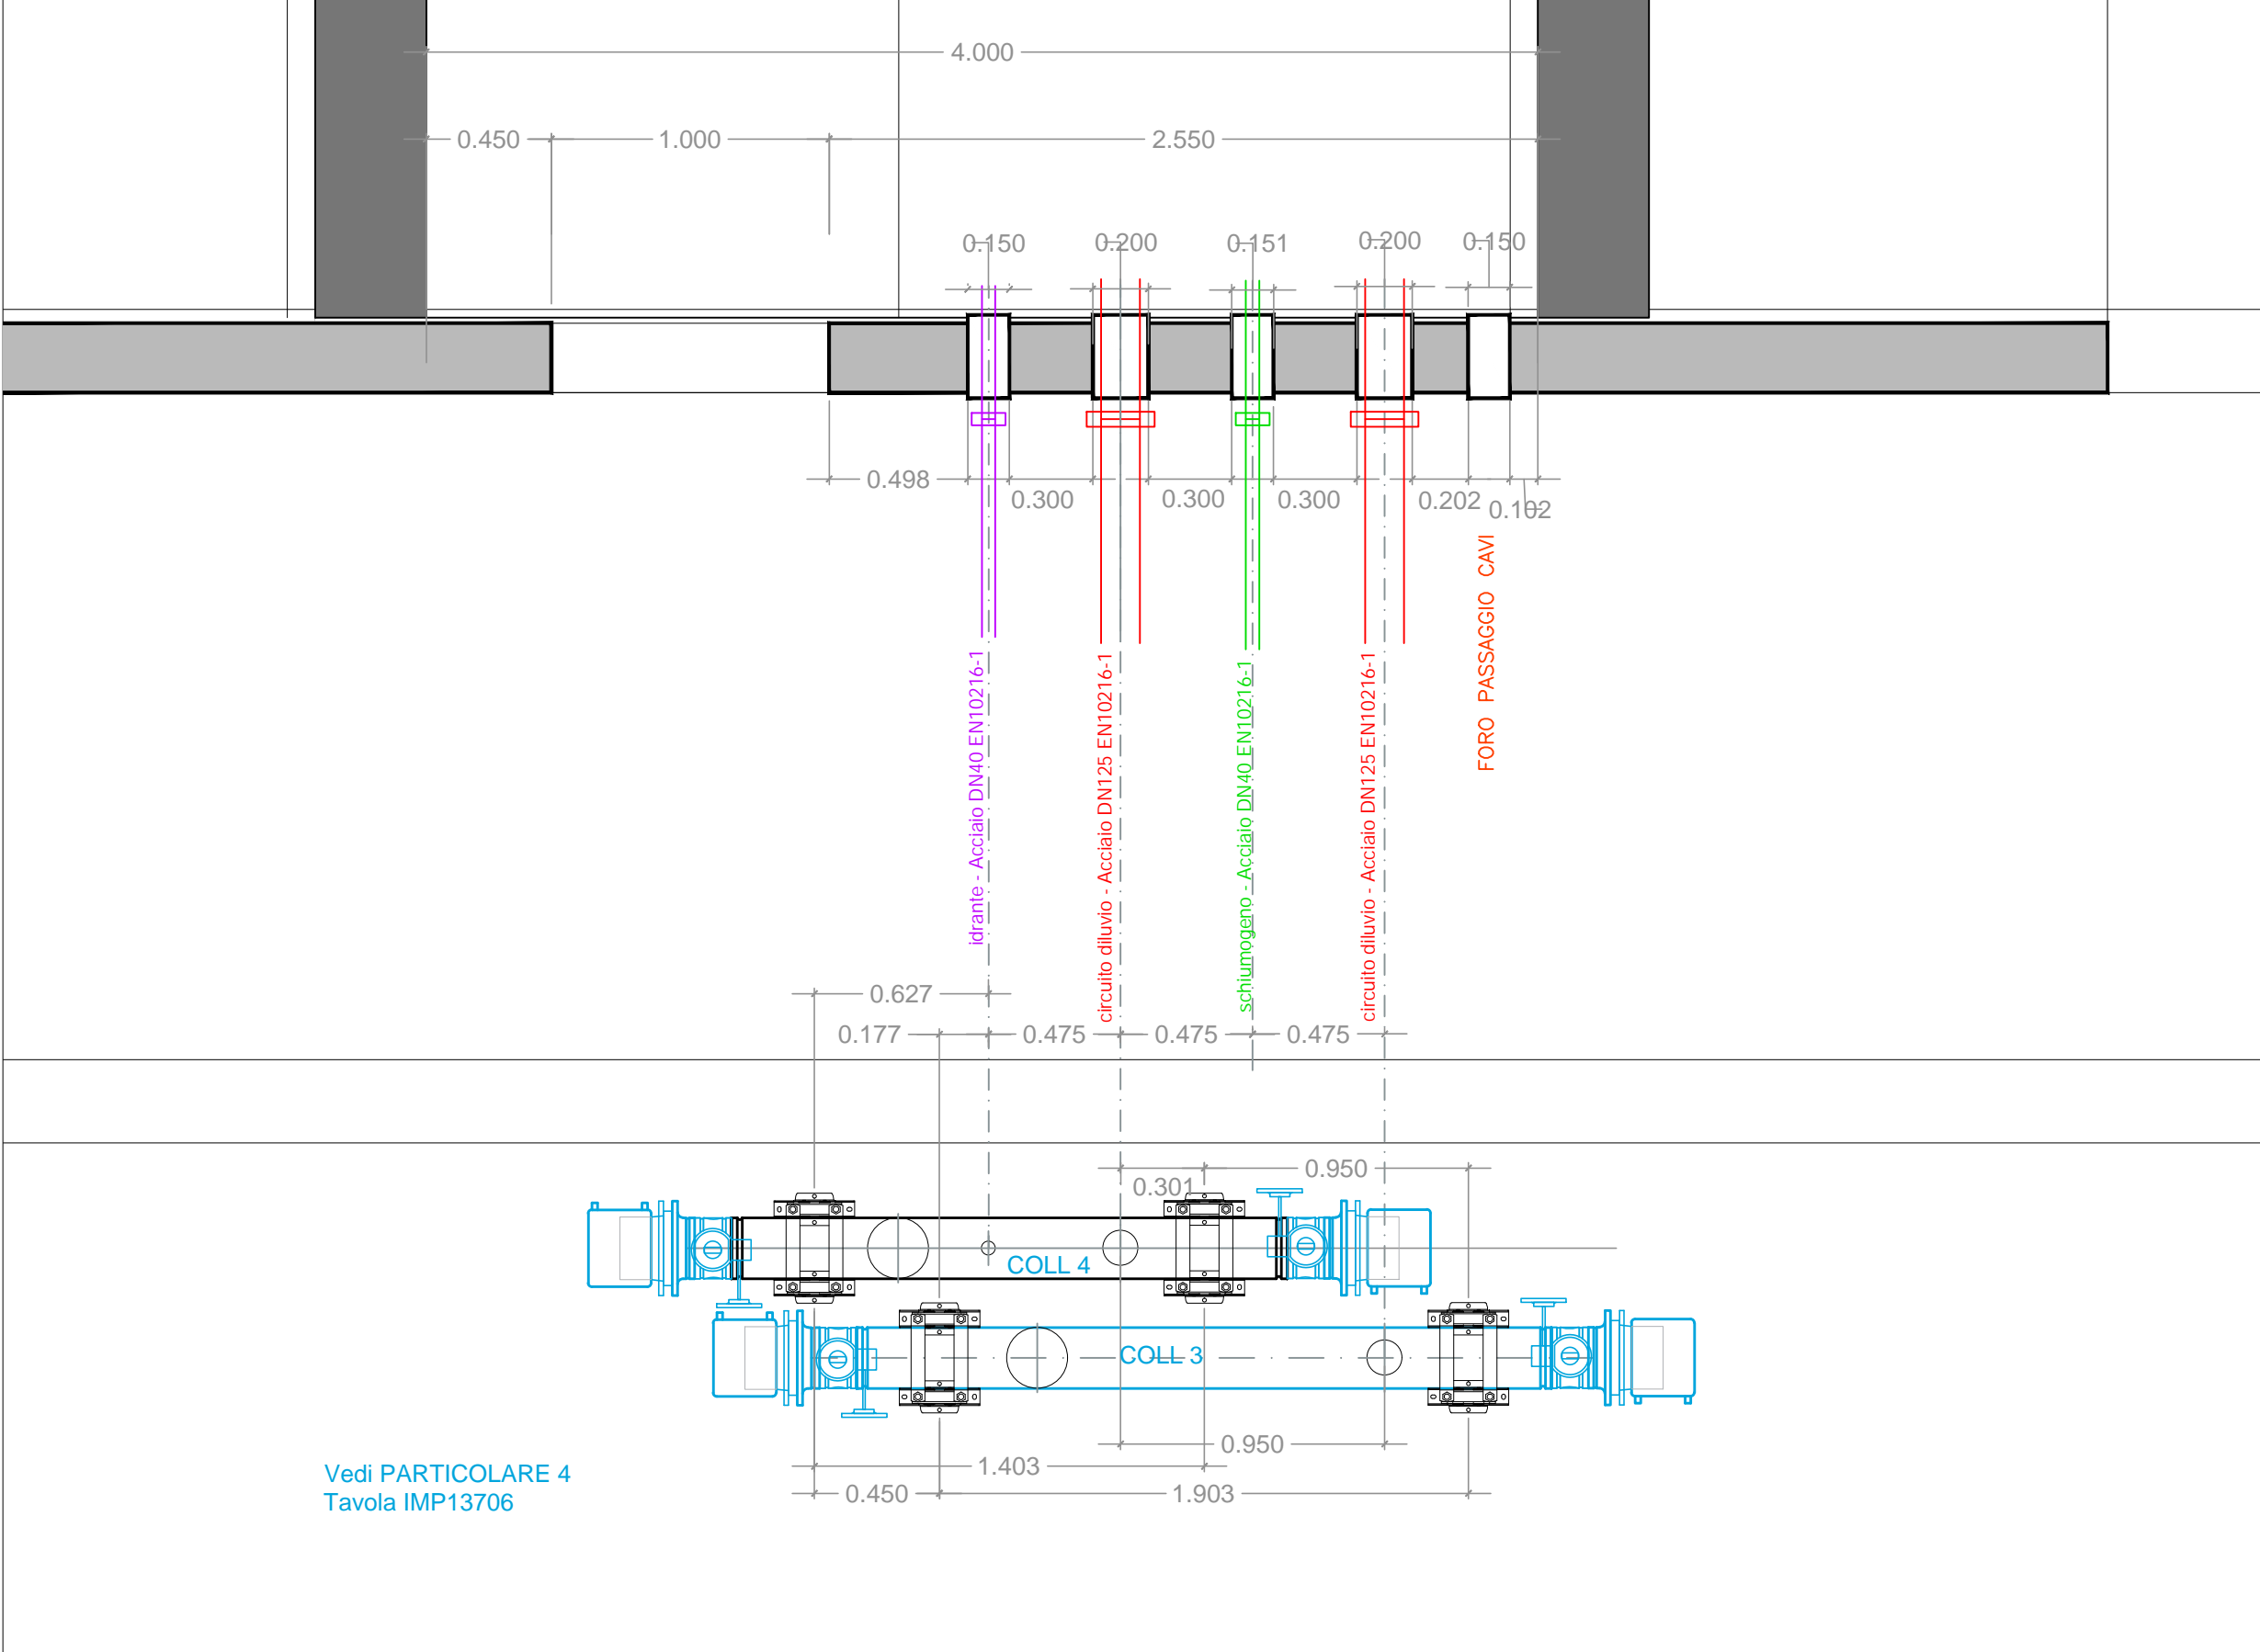

NAP13 ← N12 ← NAP12

scala 1:25

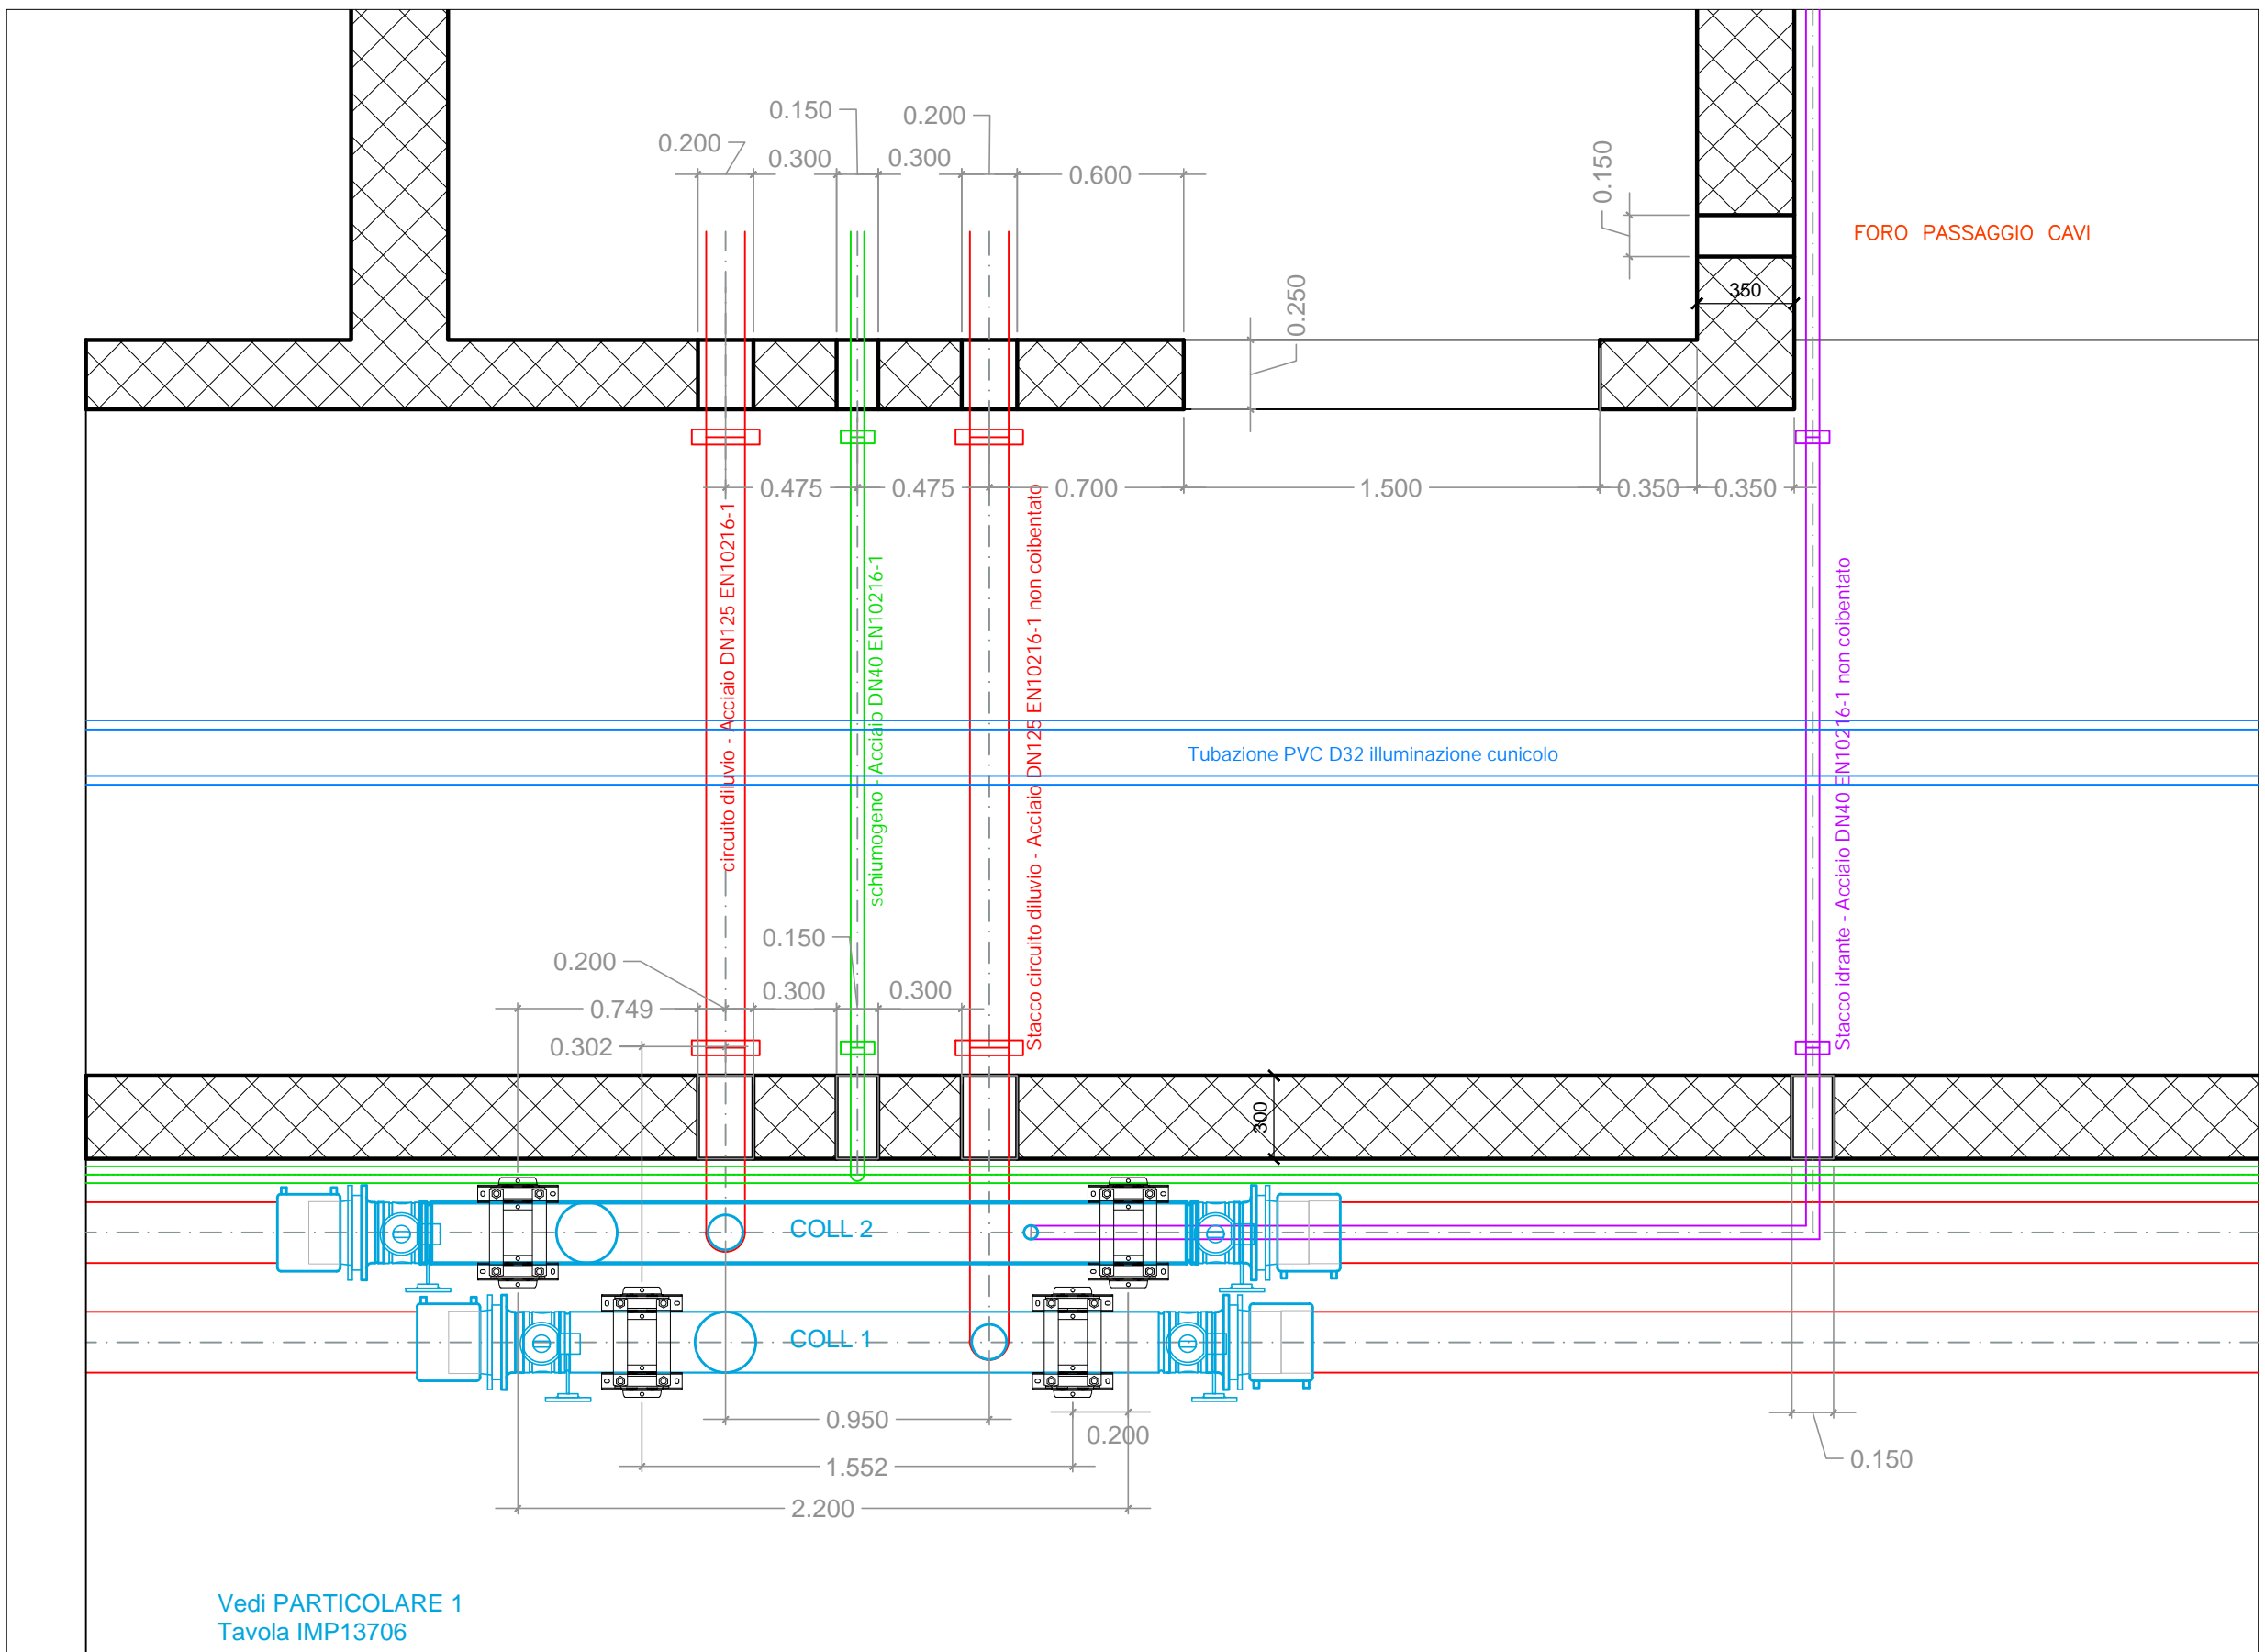

N12 ← NAP 12 ← N11

scala 1:25




N11

NAP11

REV_1 Luglio 2021


scala 1:25

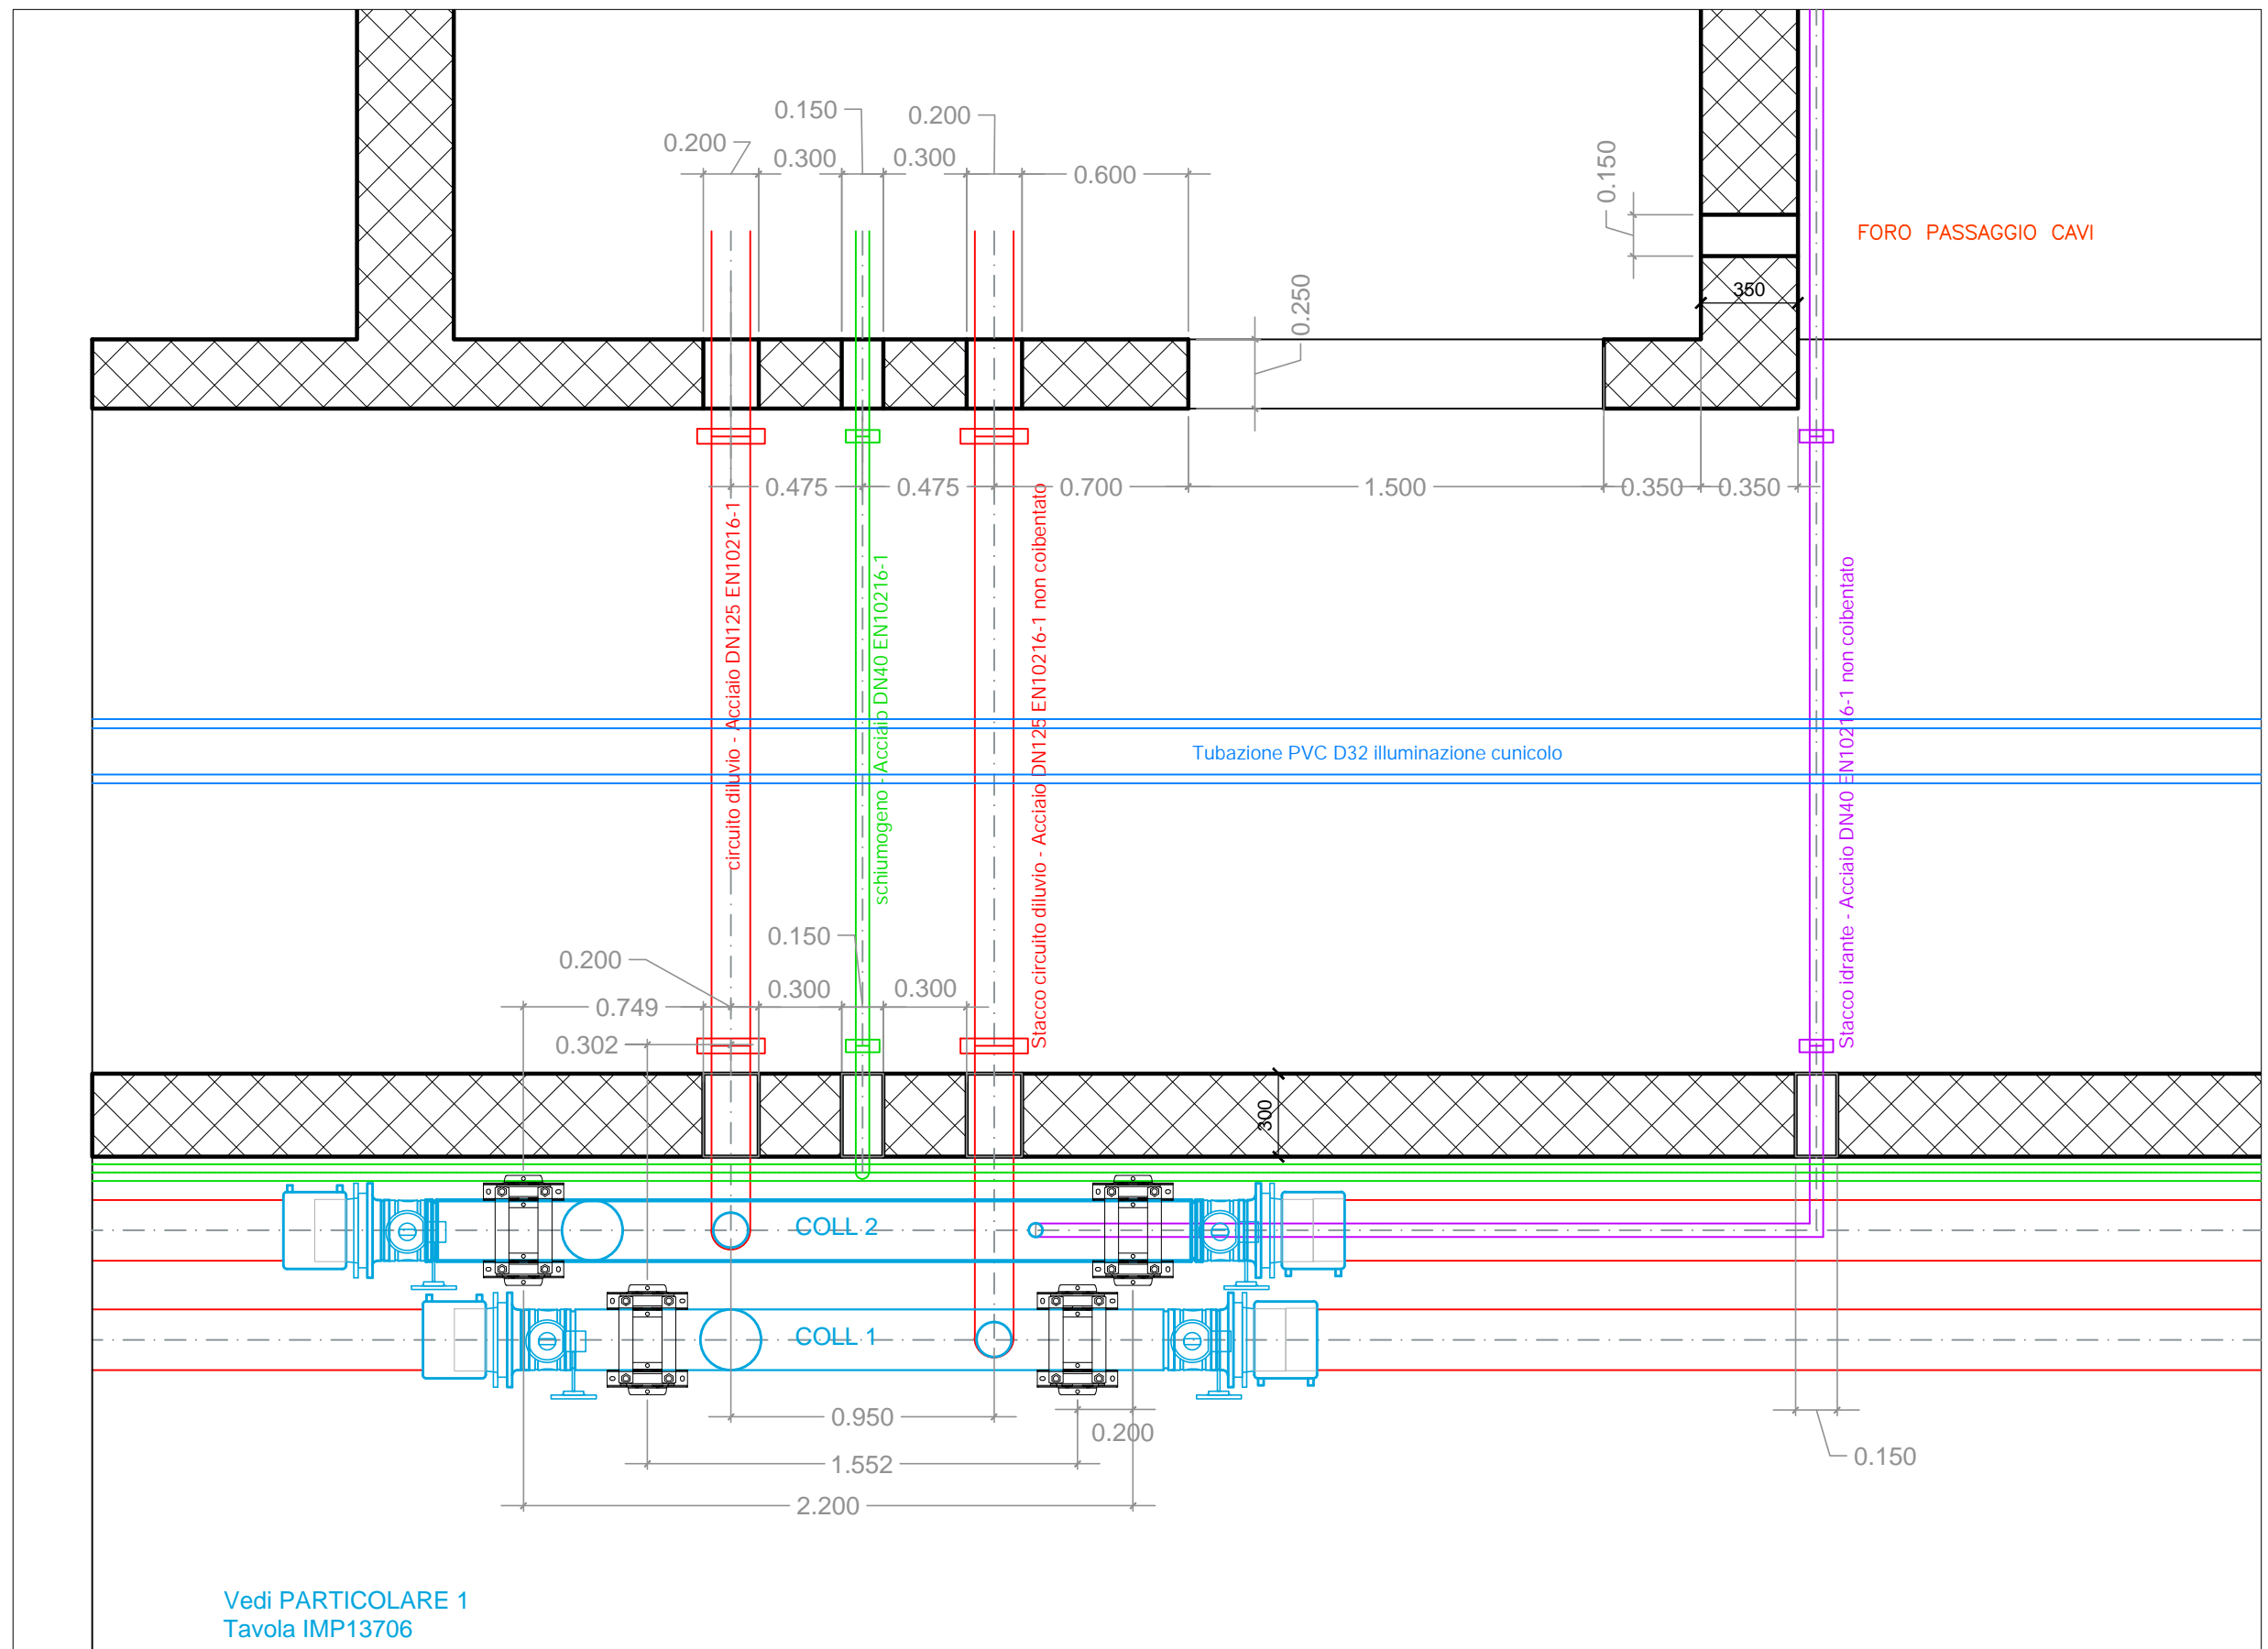

Vedi PARTICOLARE 1
Tavola IMP13706

N11 ← **NAP 11** ← N10


scala 1:25

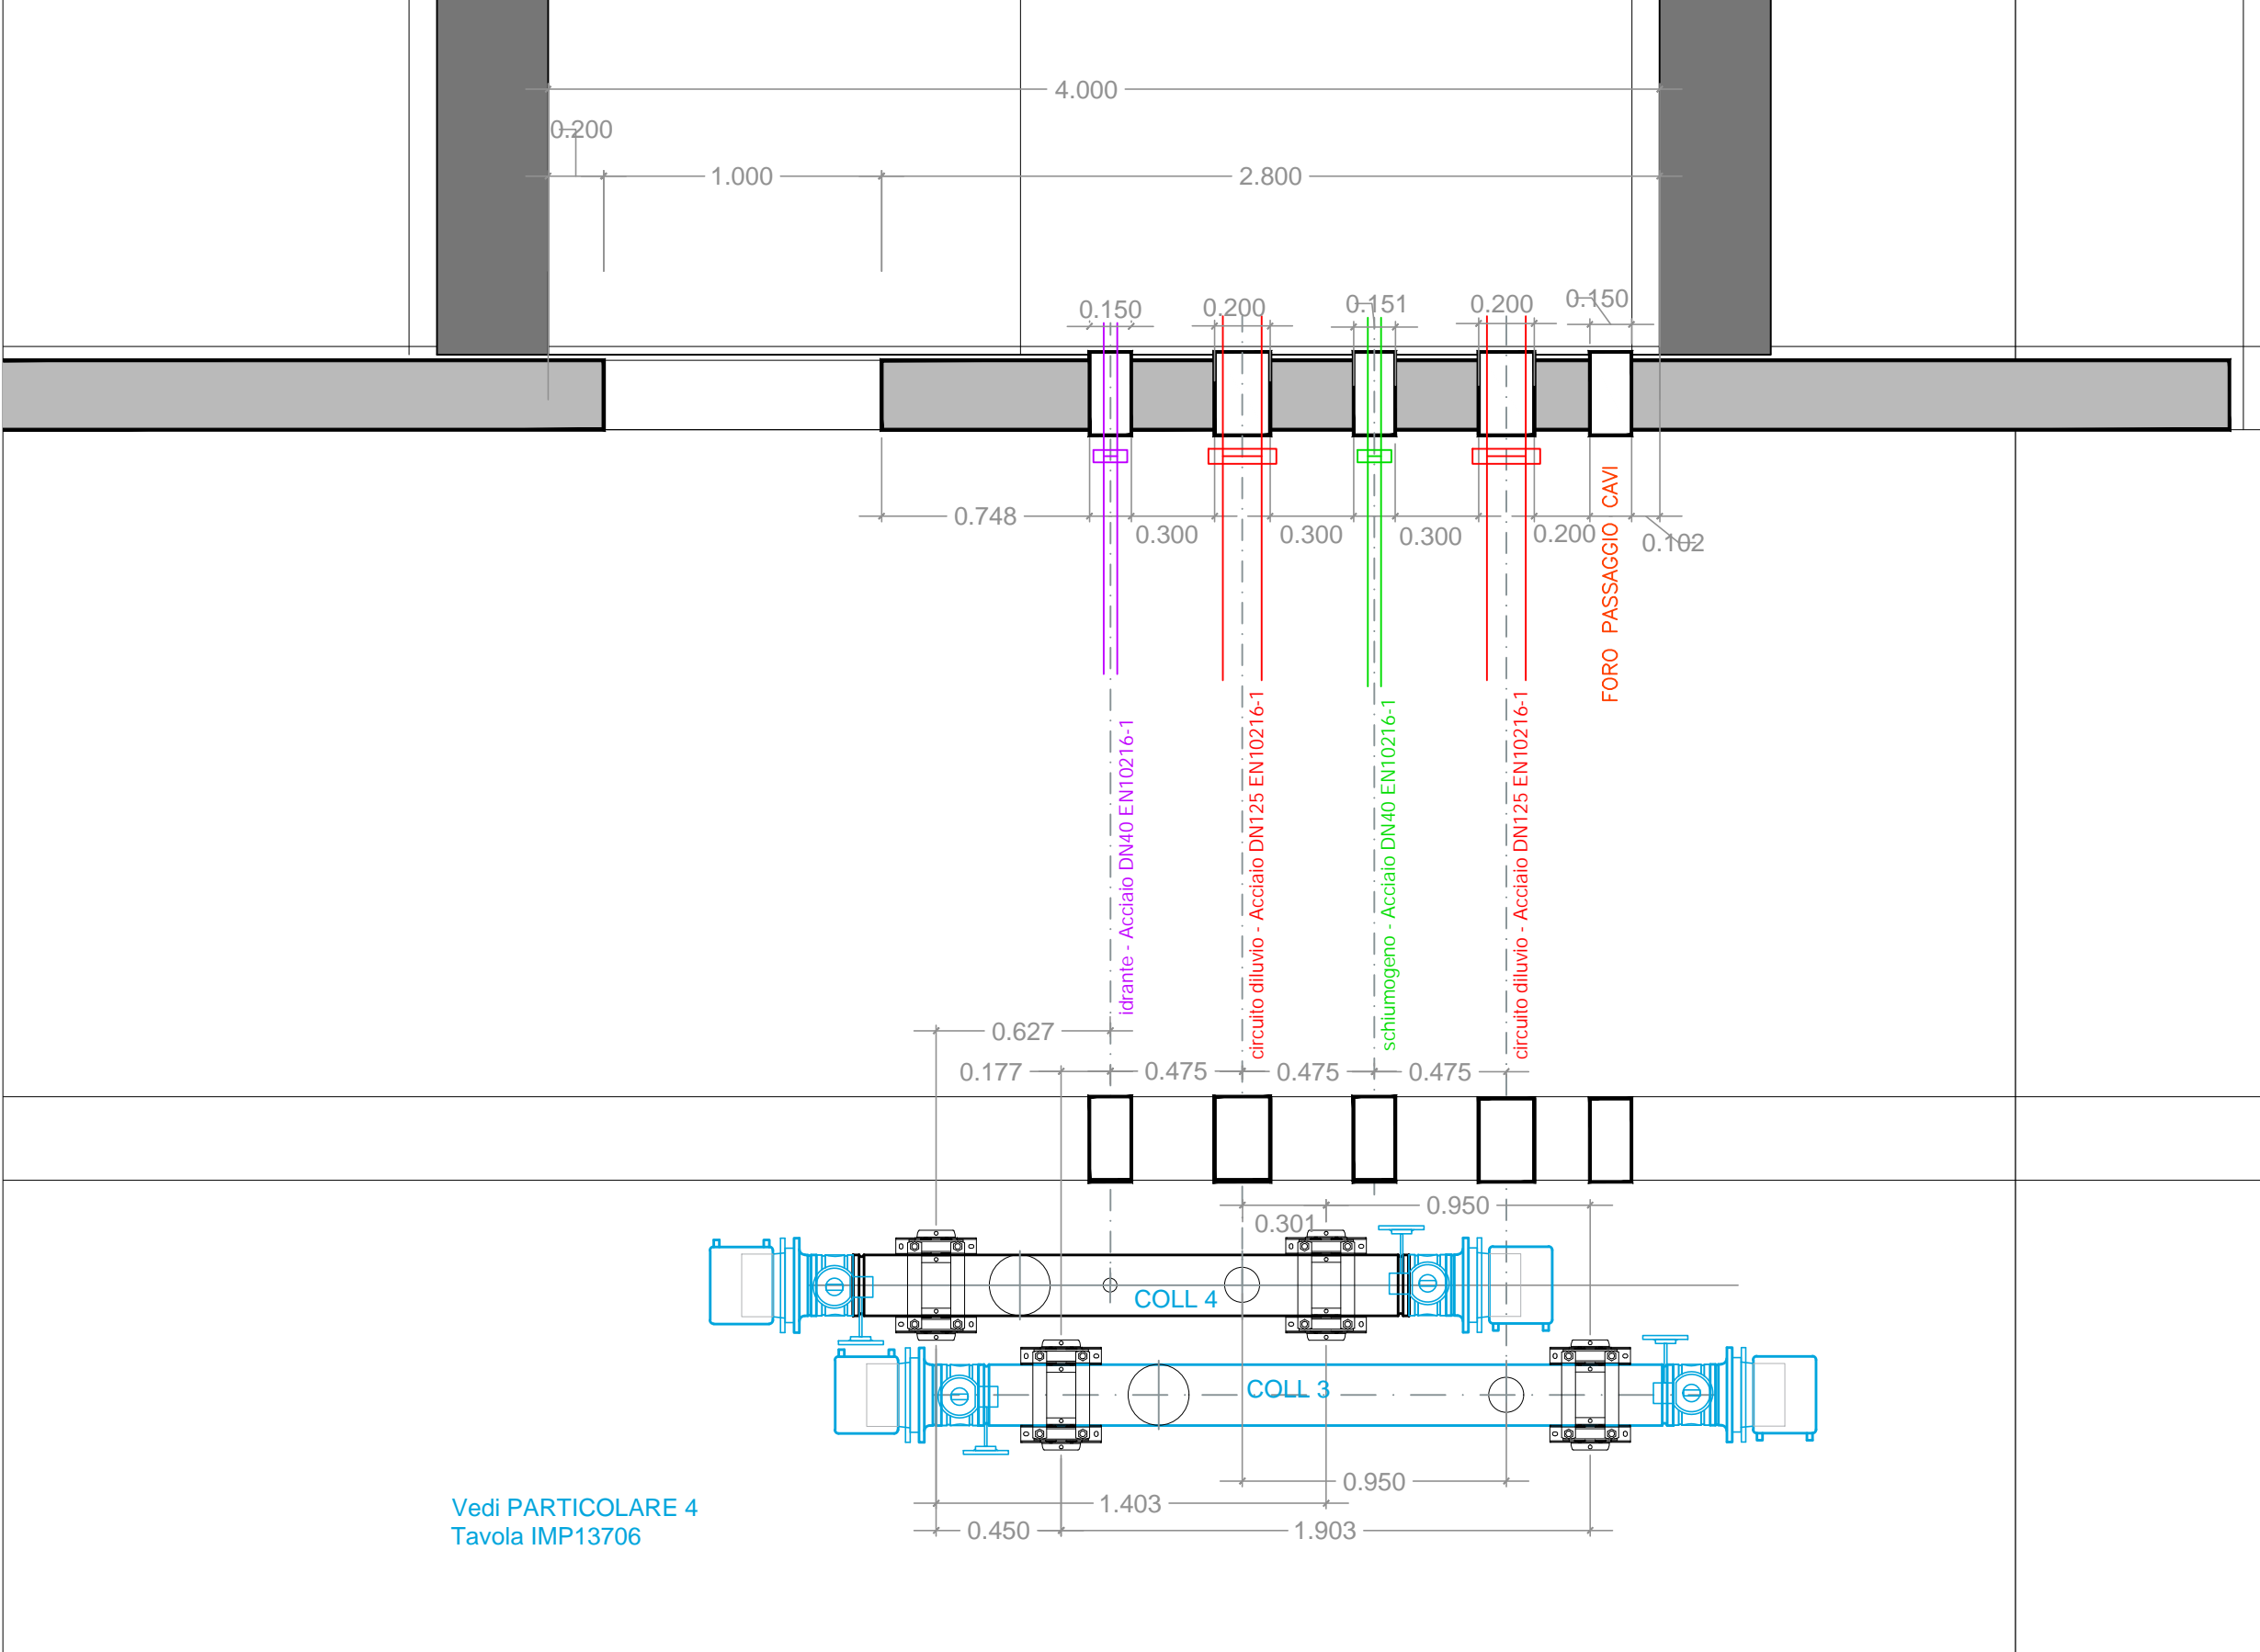

Vedi PARTICOLARE 4
Tavola IMP13706


NAP11 ← N10 ← NAP10

scala 1:25

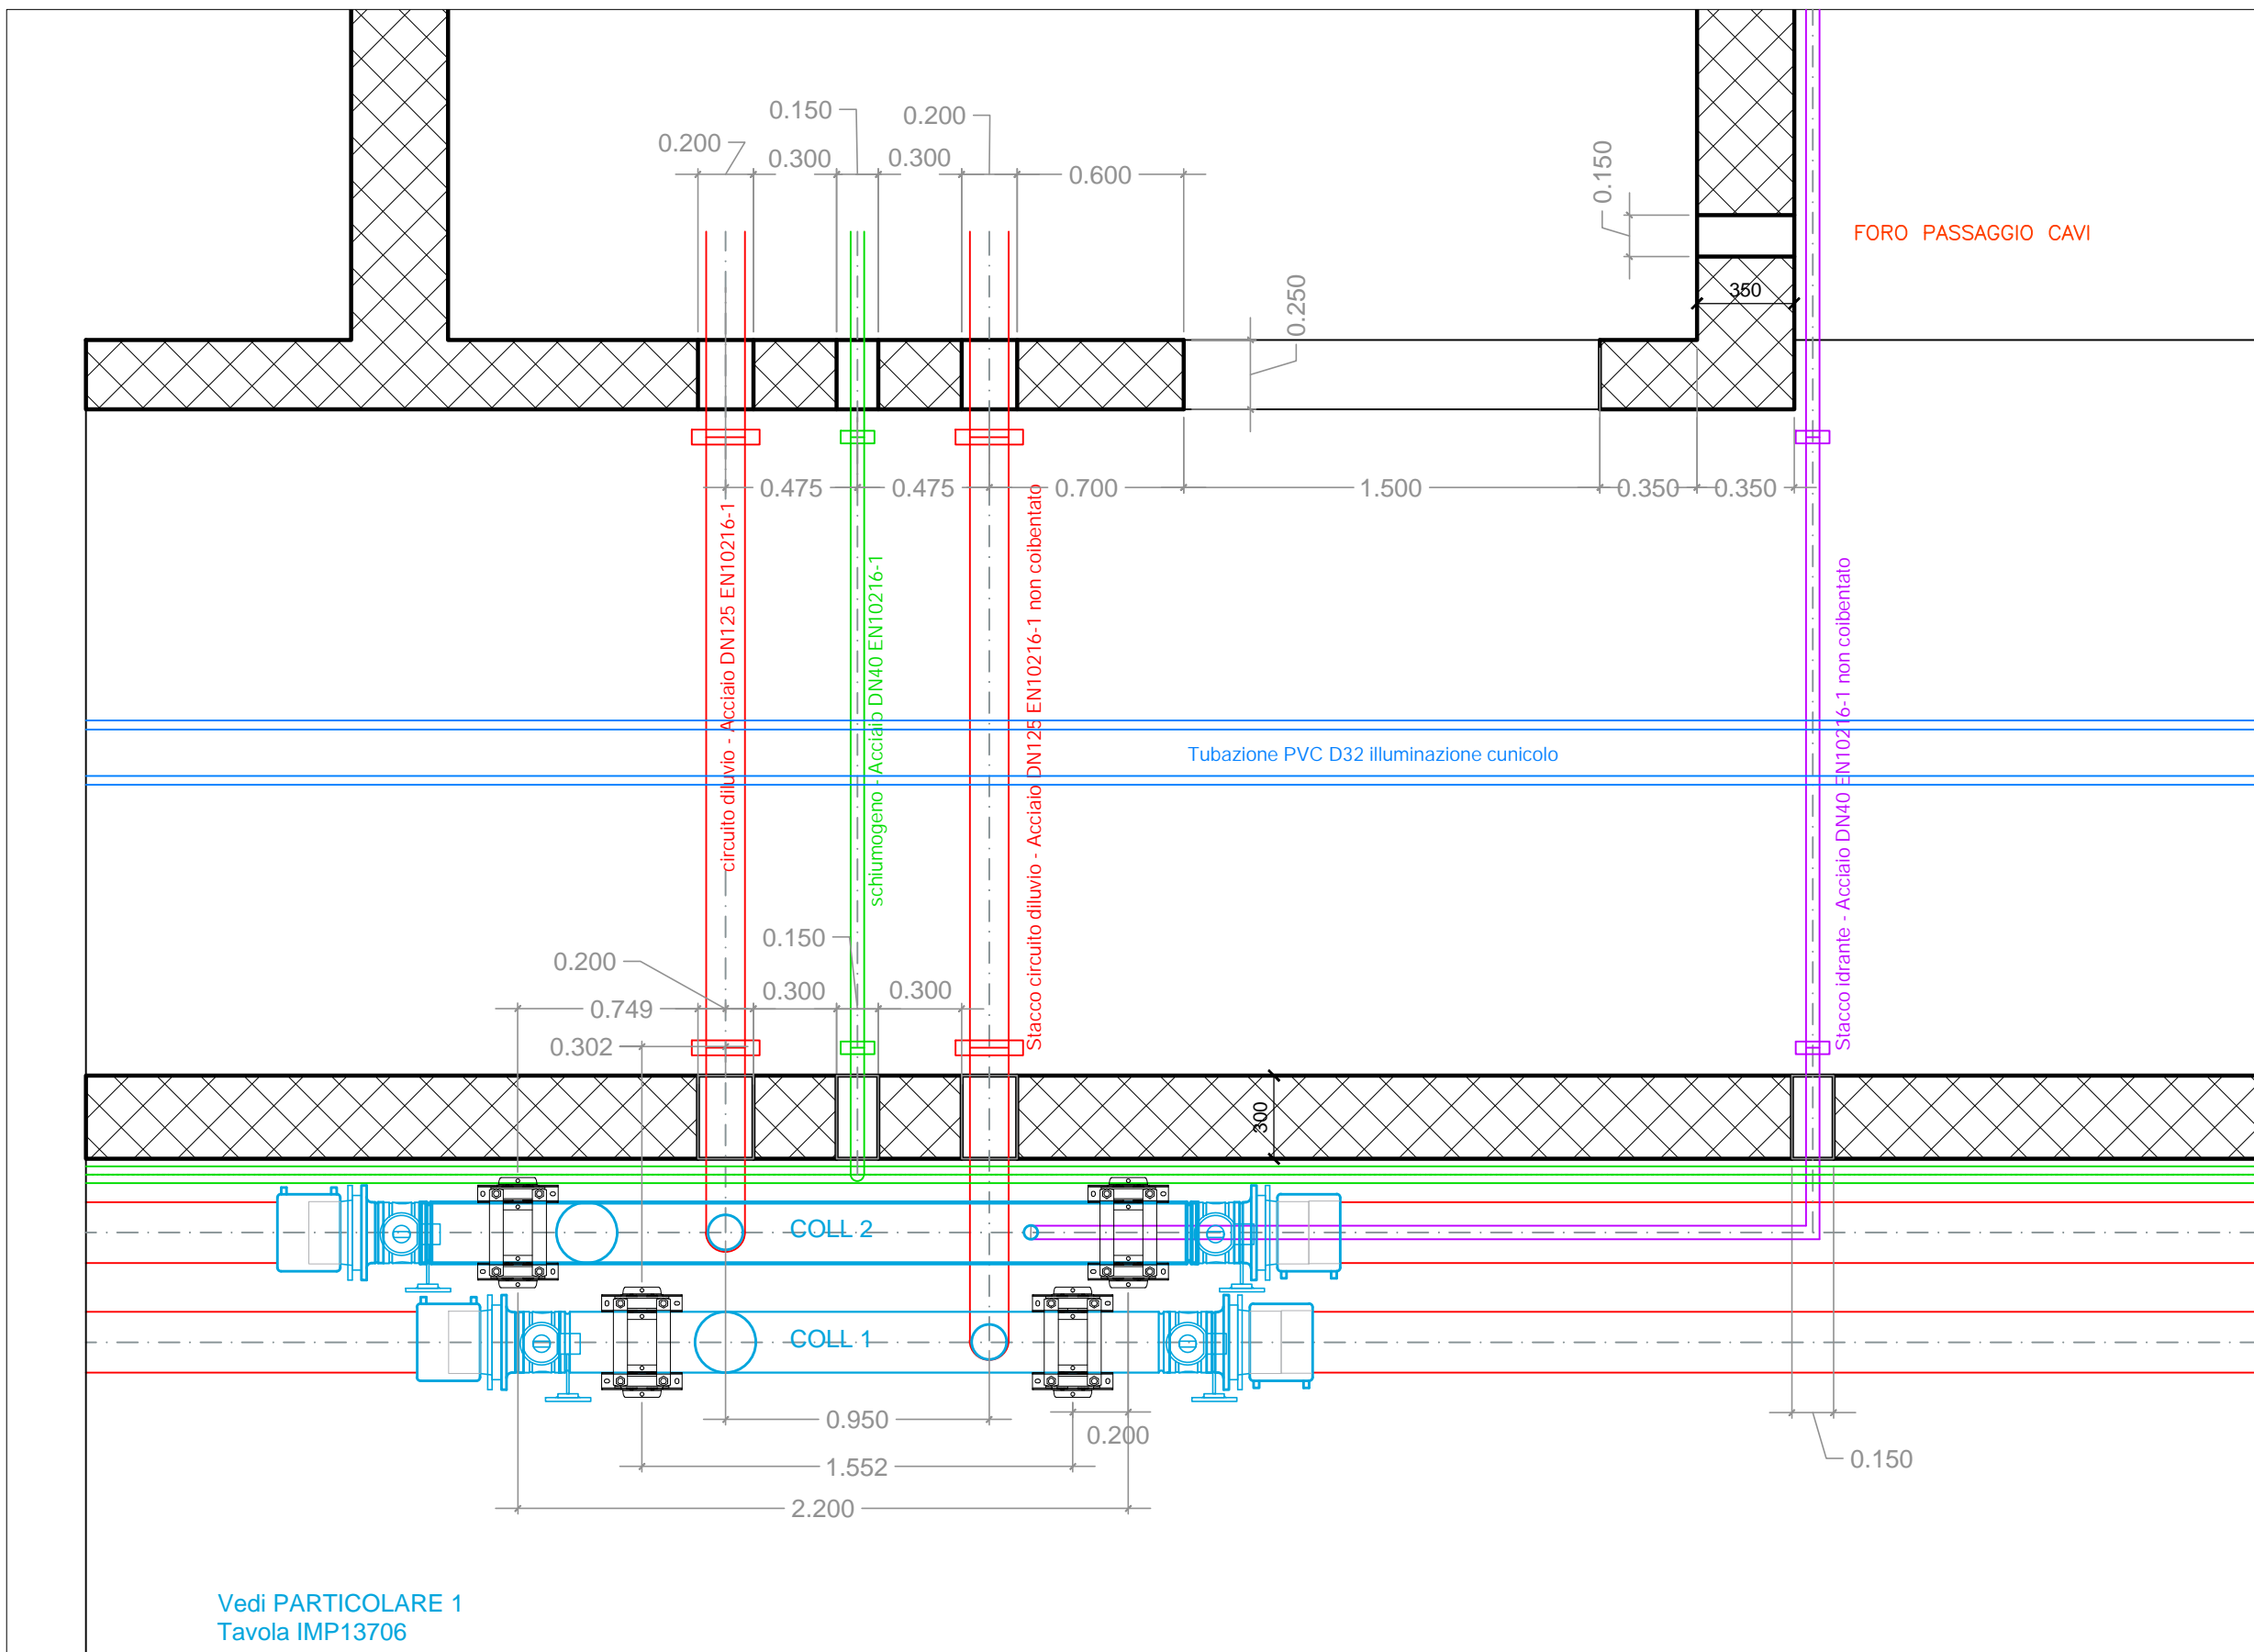

N10 ← NAP 10 ← N9

scala 1:25

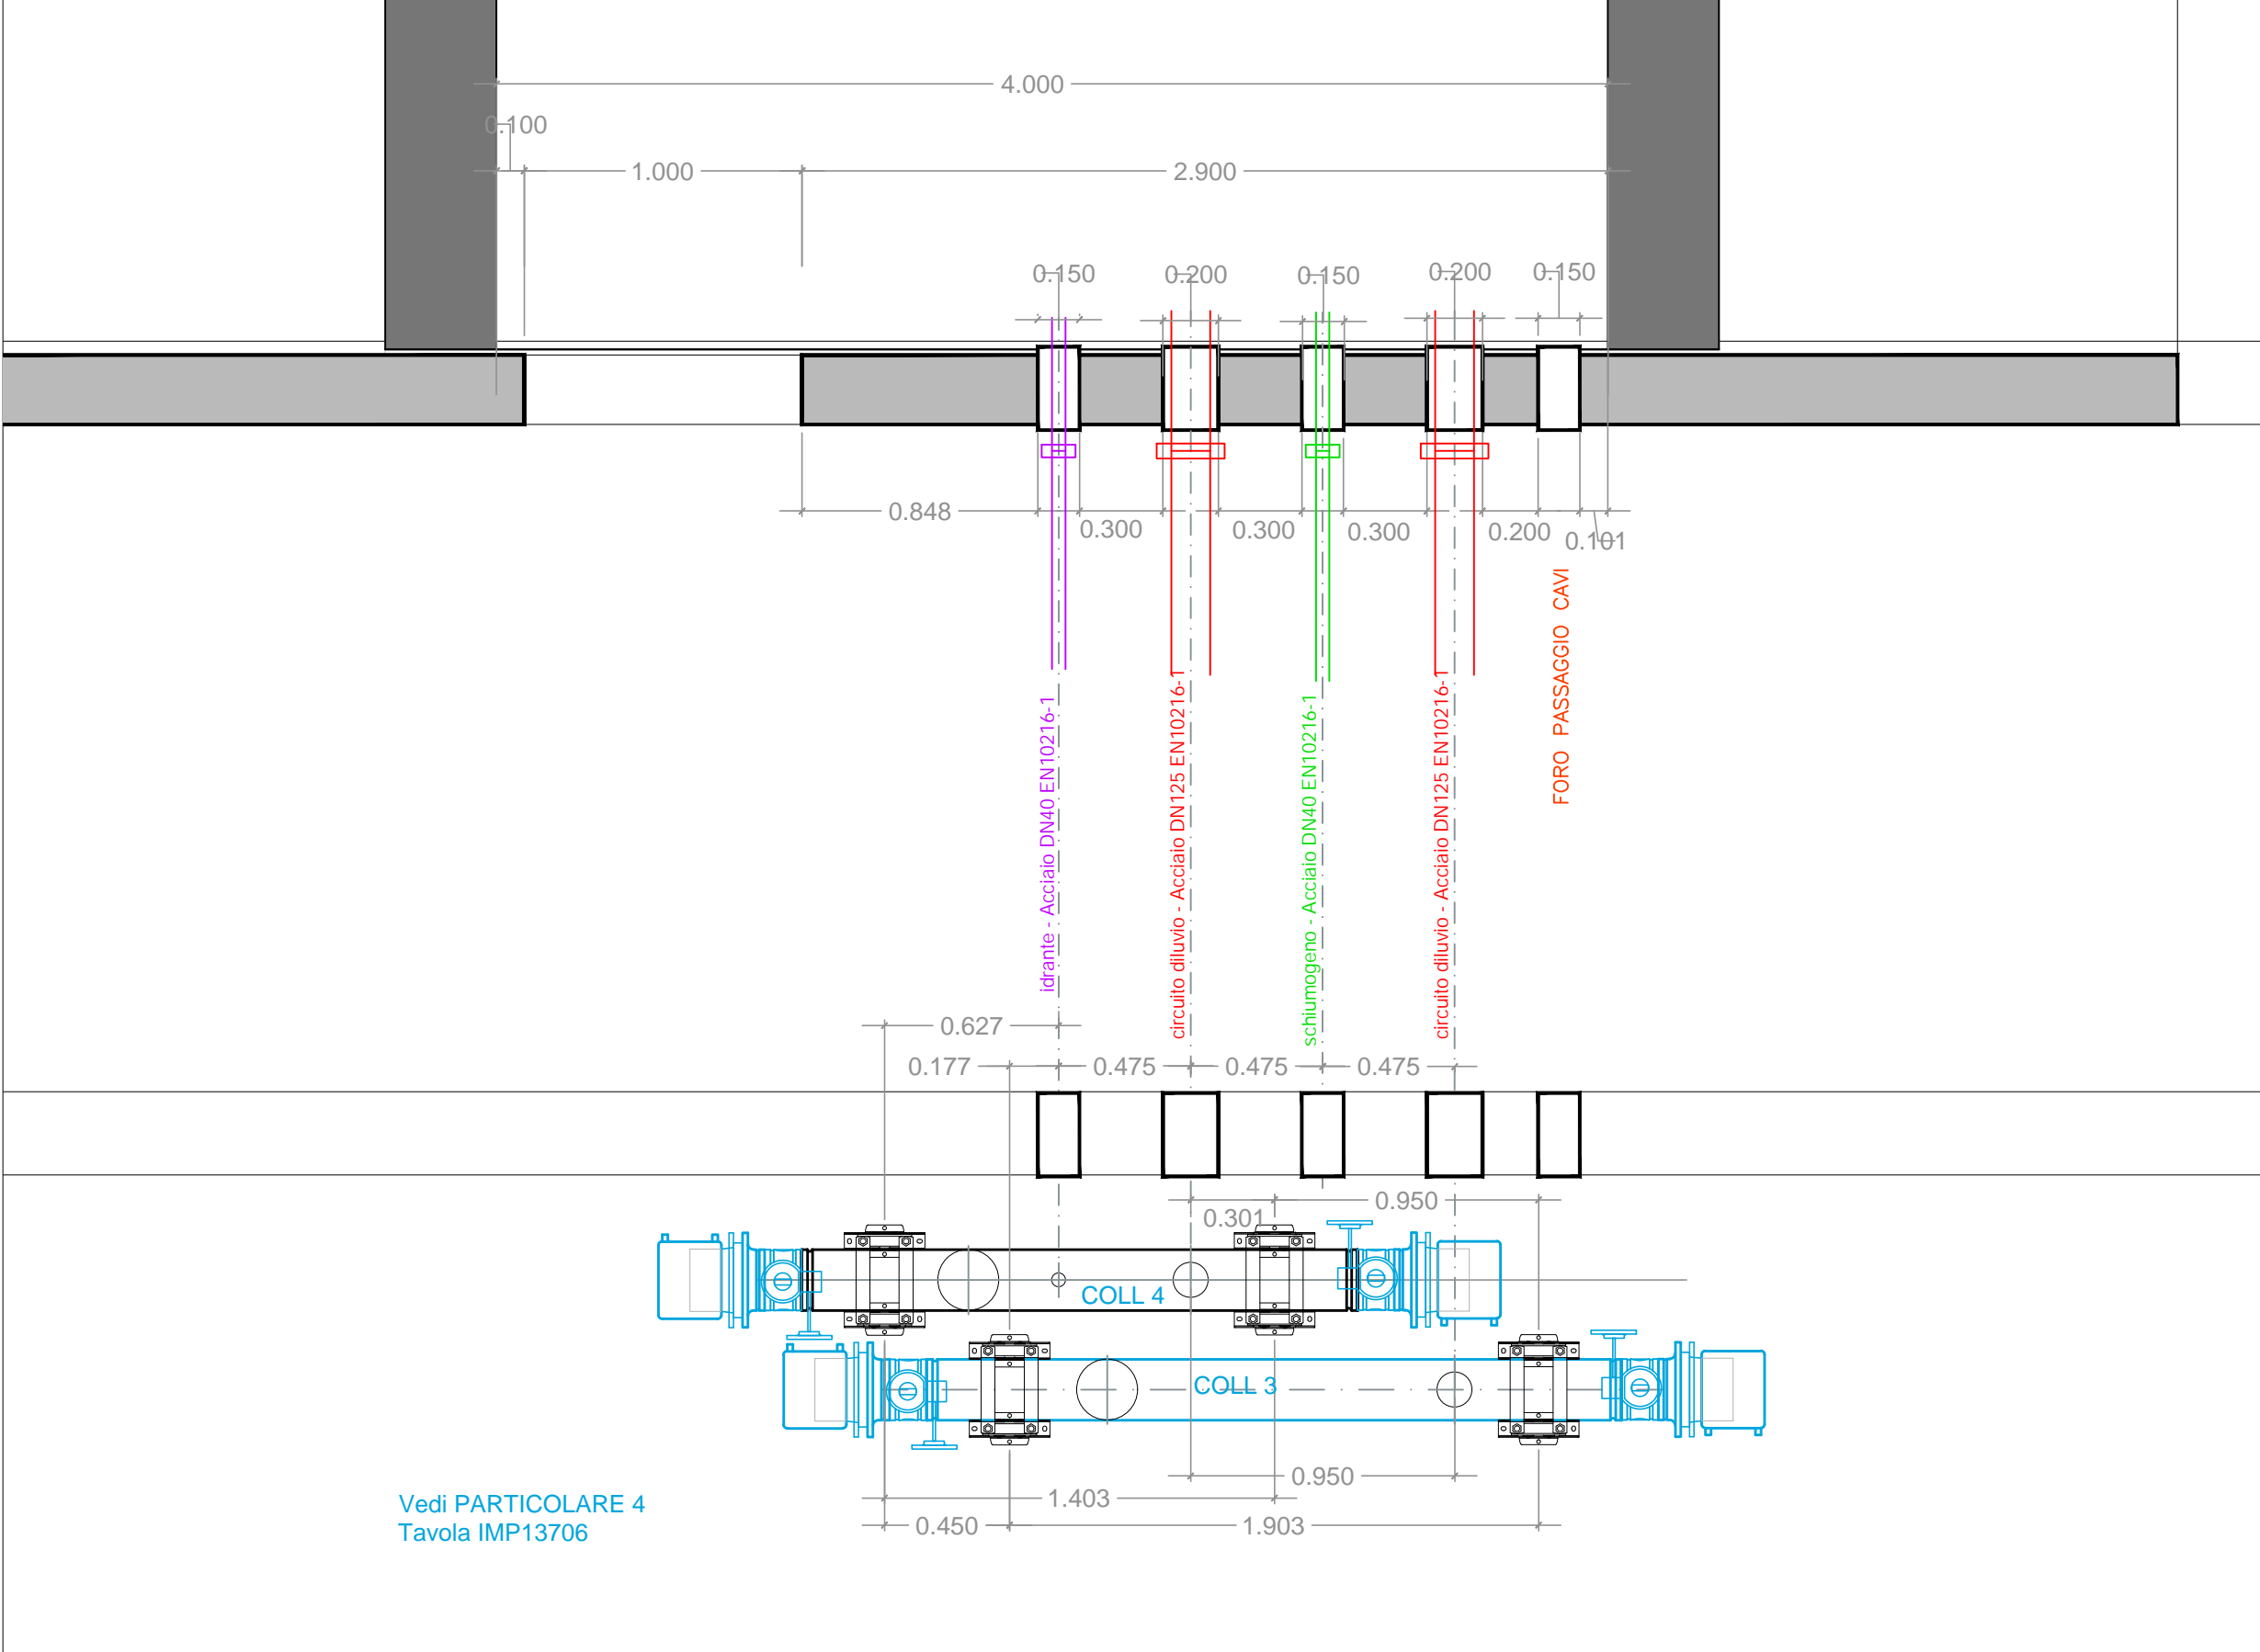


NAP10 ←

N9


← NAP9

scala 1:25

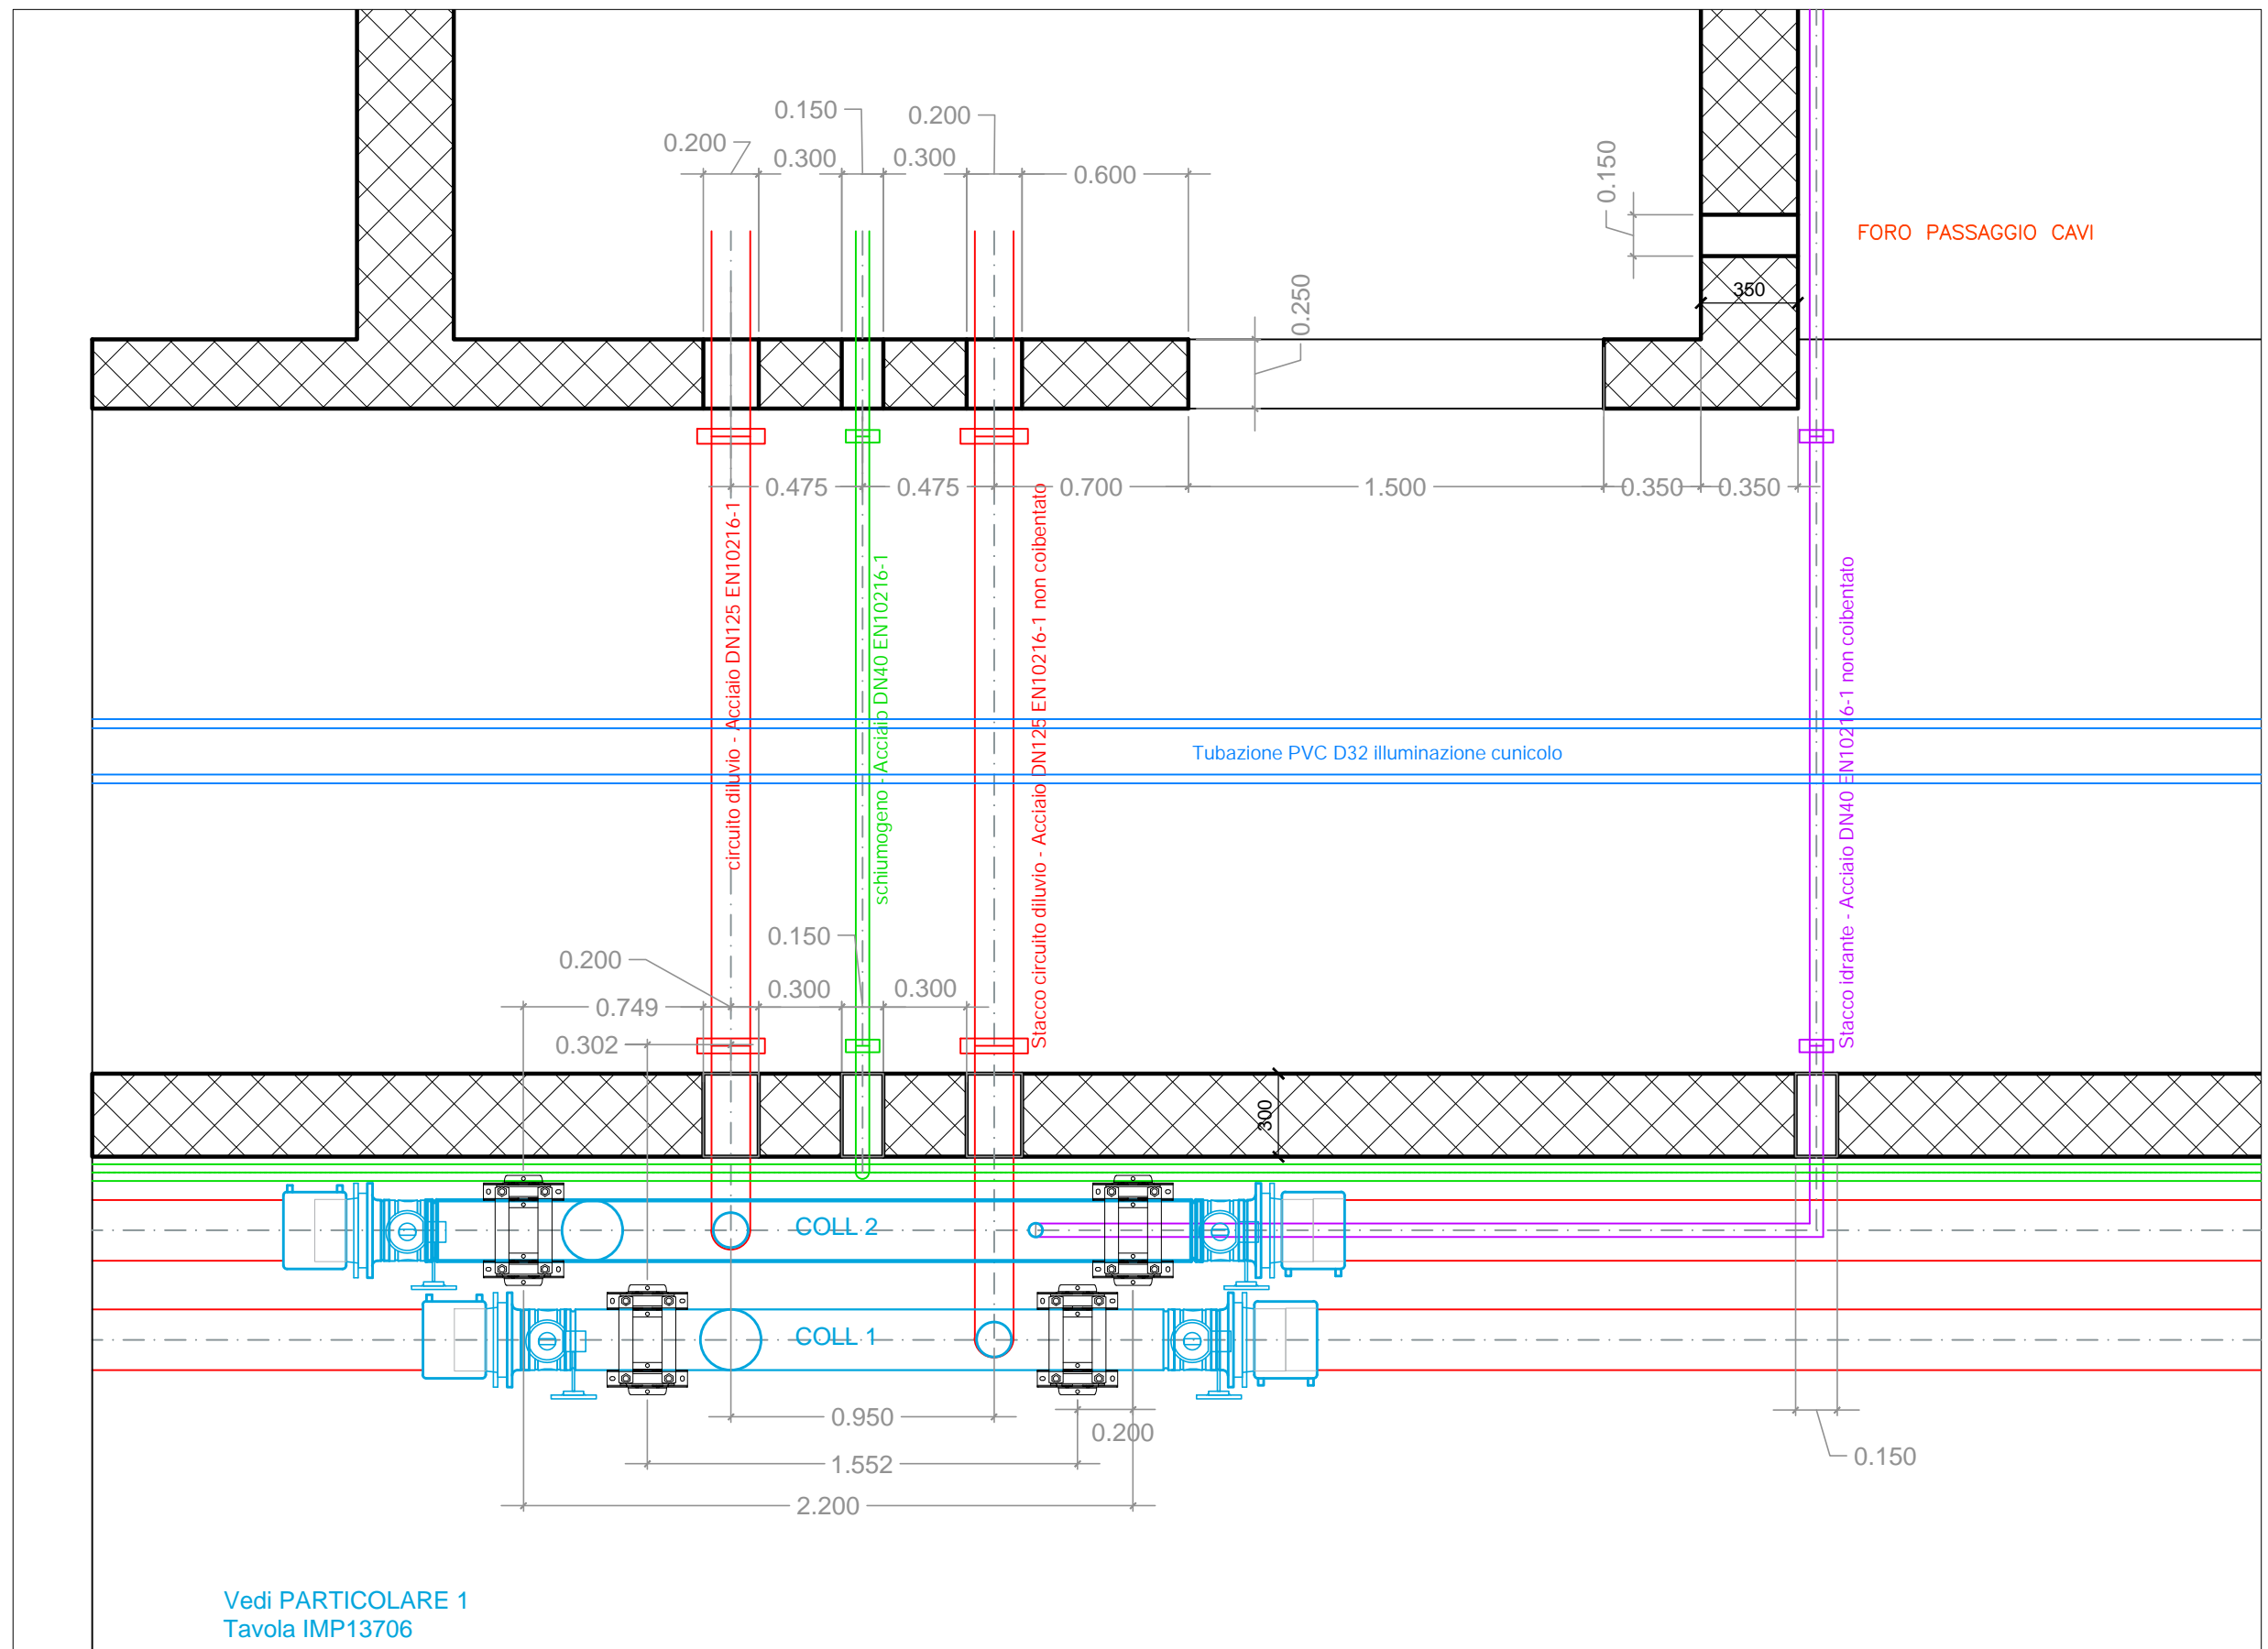

N9 ← NAP 9 ← N8

scala 1:25

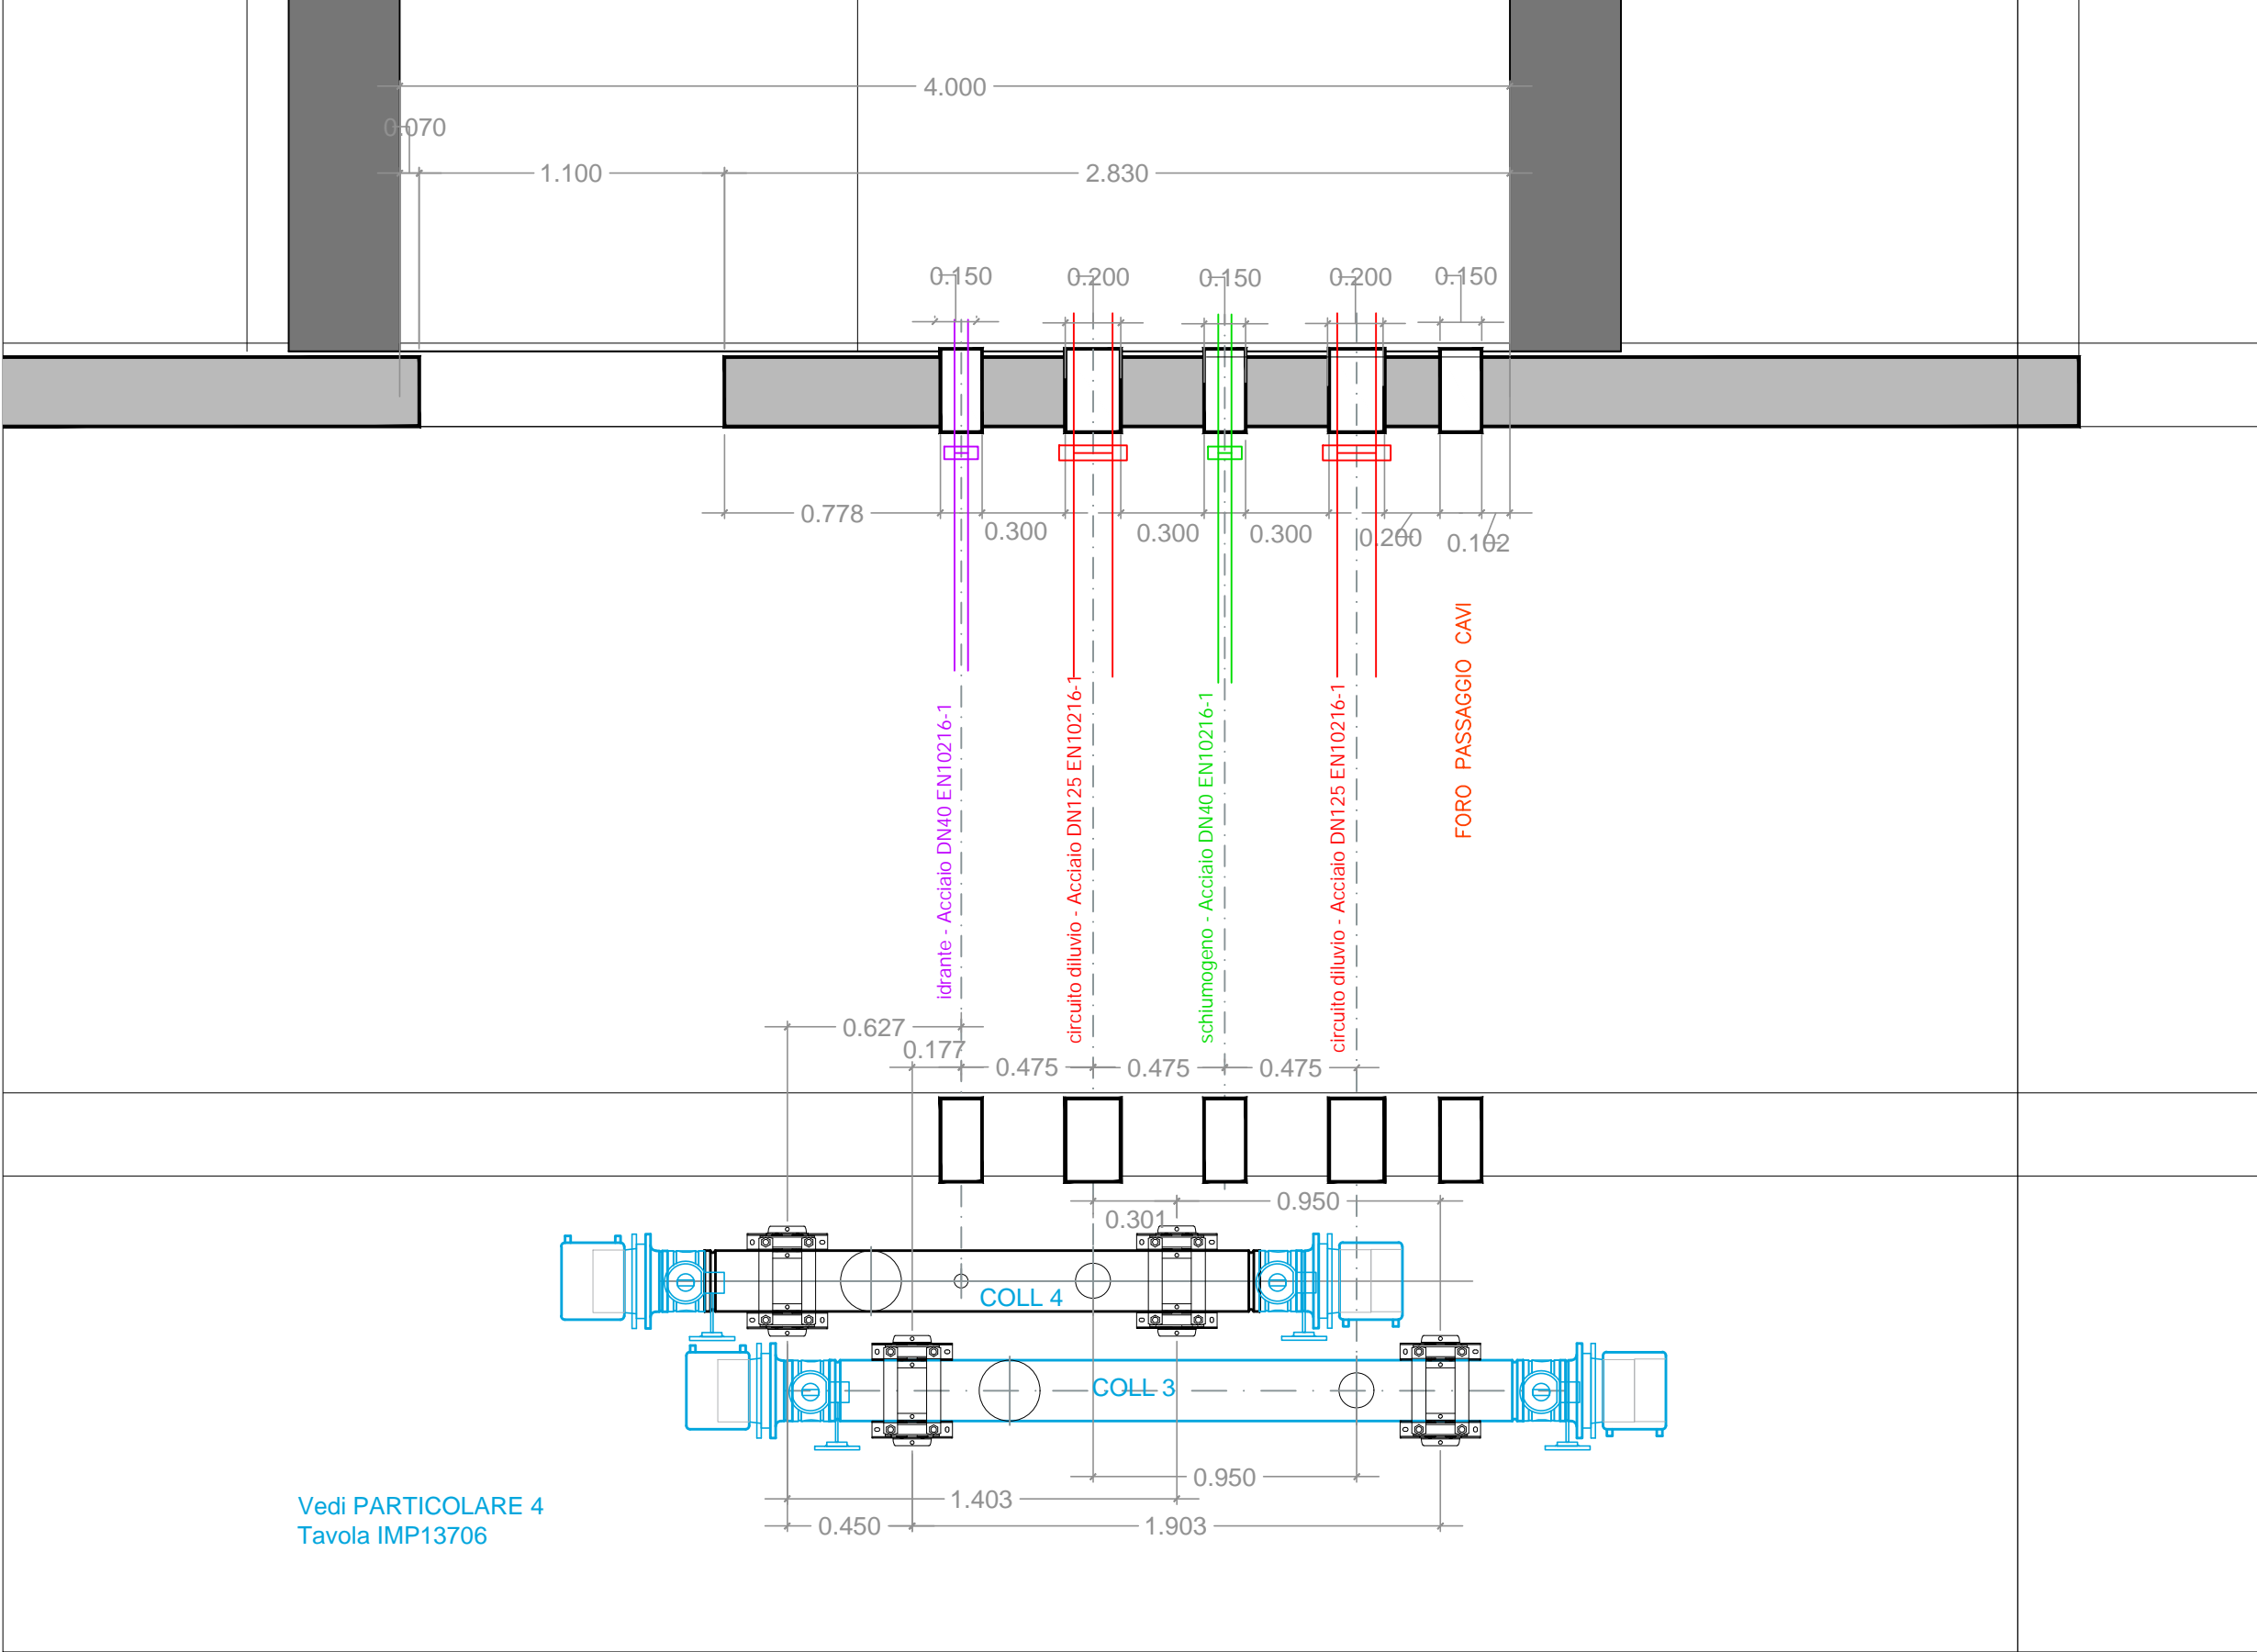


NAP9

N8

NAP8

REV_1 Luglio 2021
REV_2 Ottobre 2021

scala 1:25

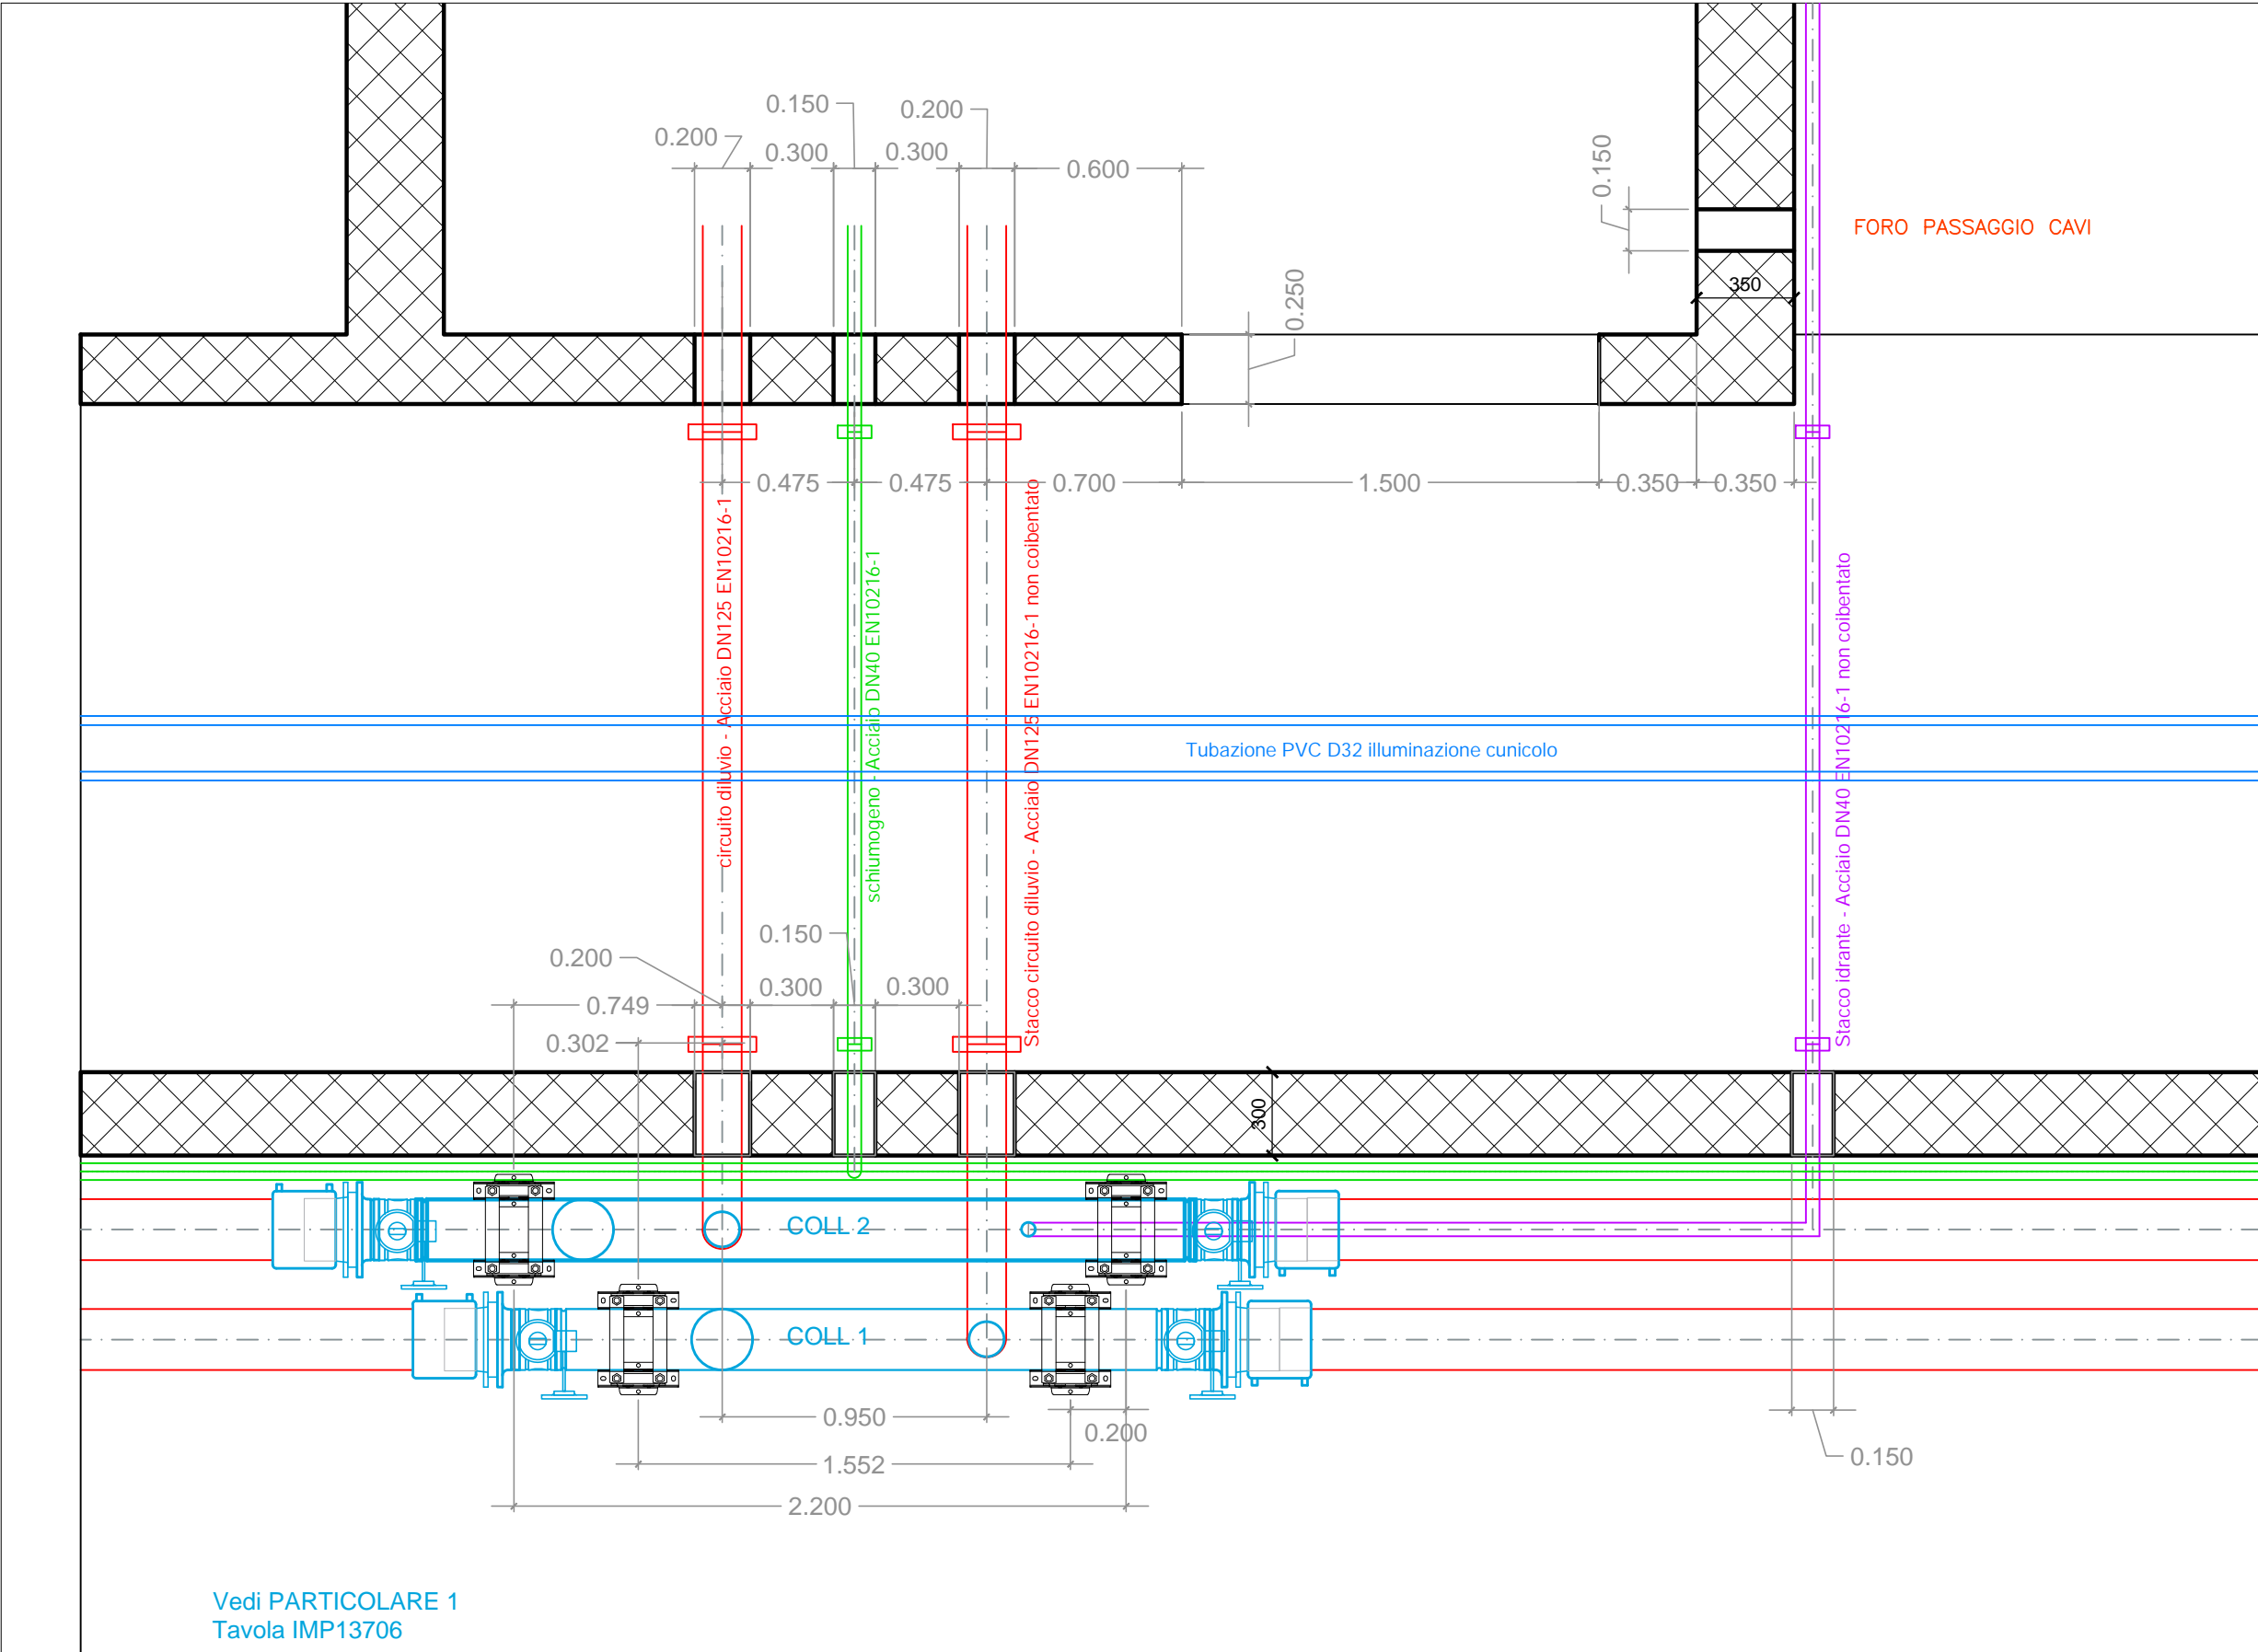

N8





NAP 8



N7

scala 1:25

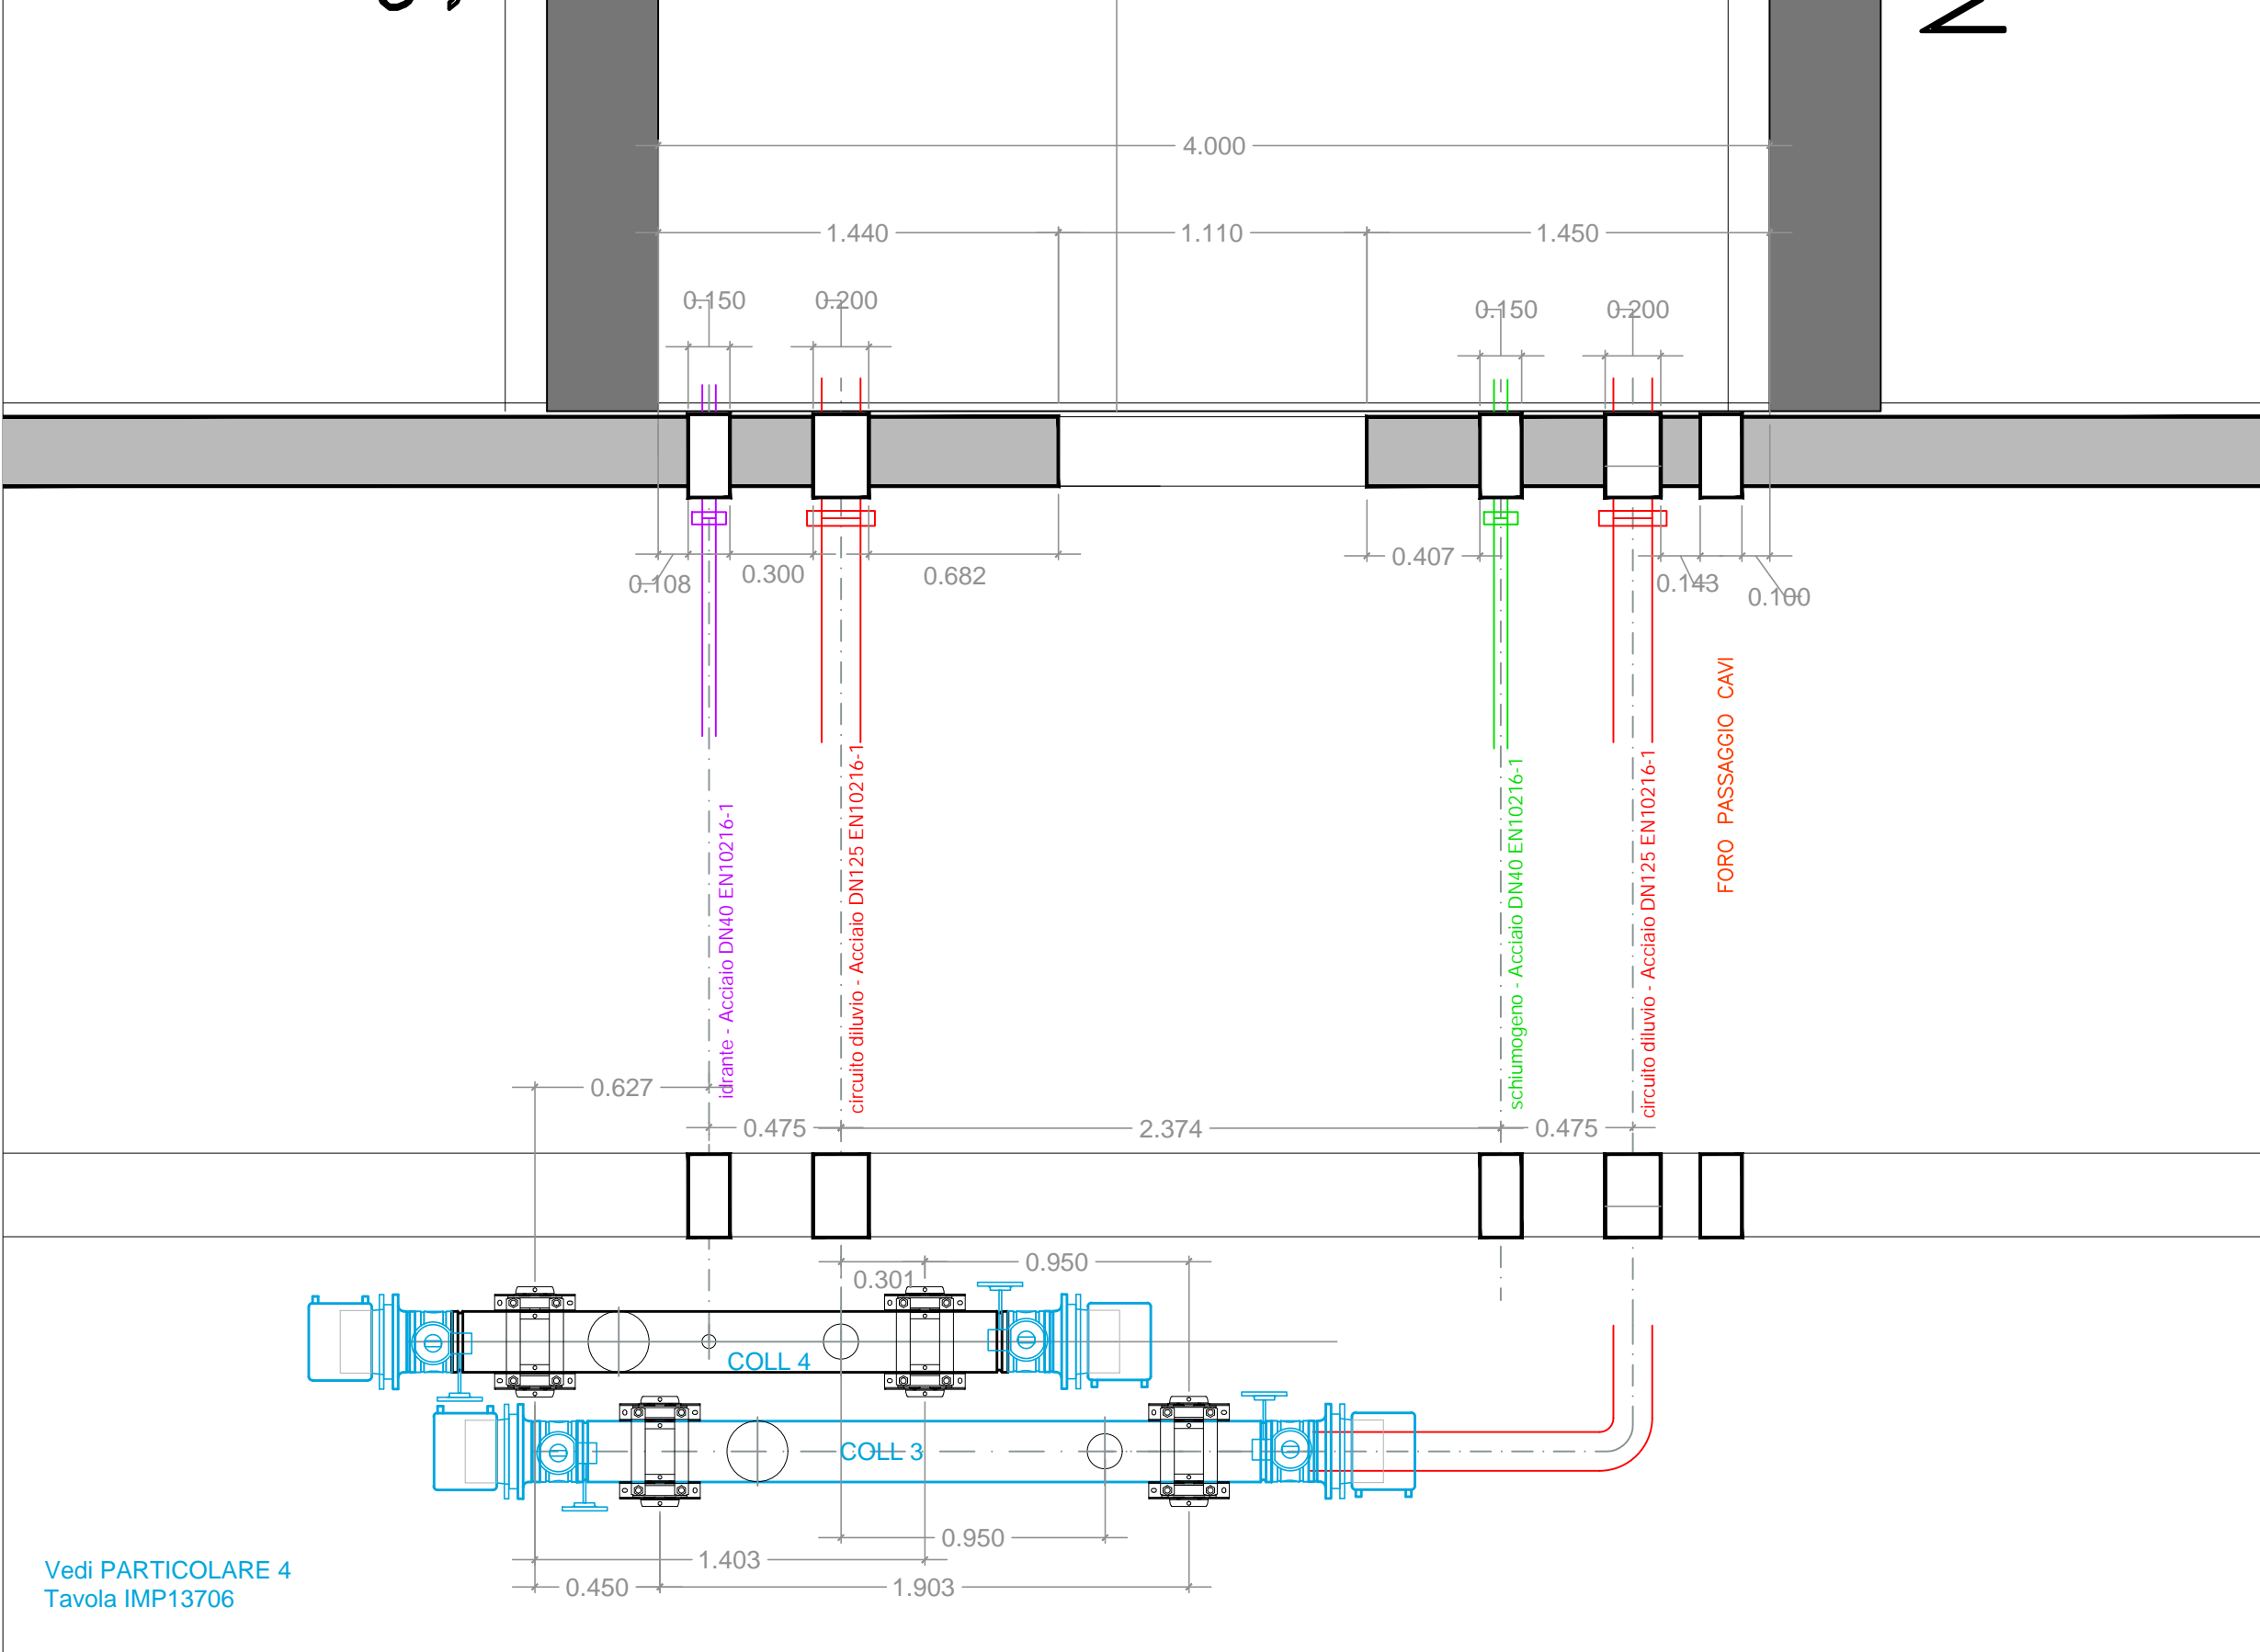


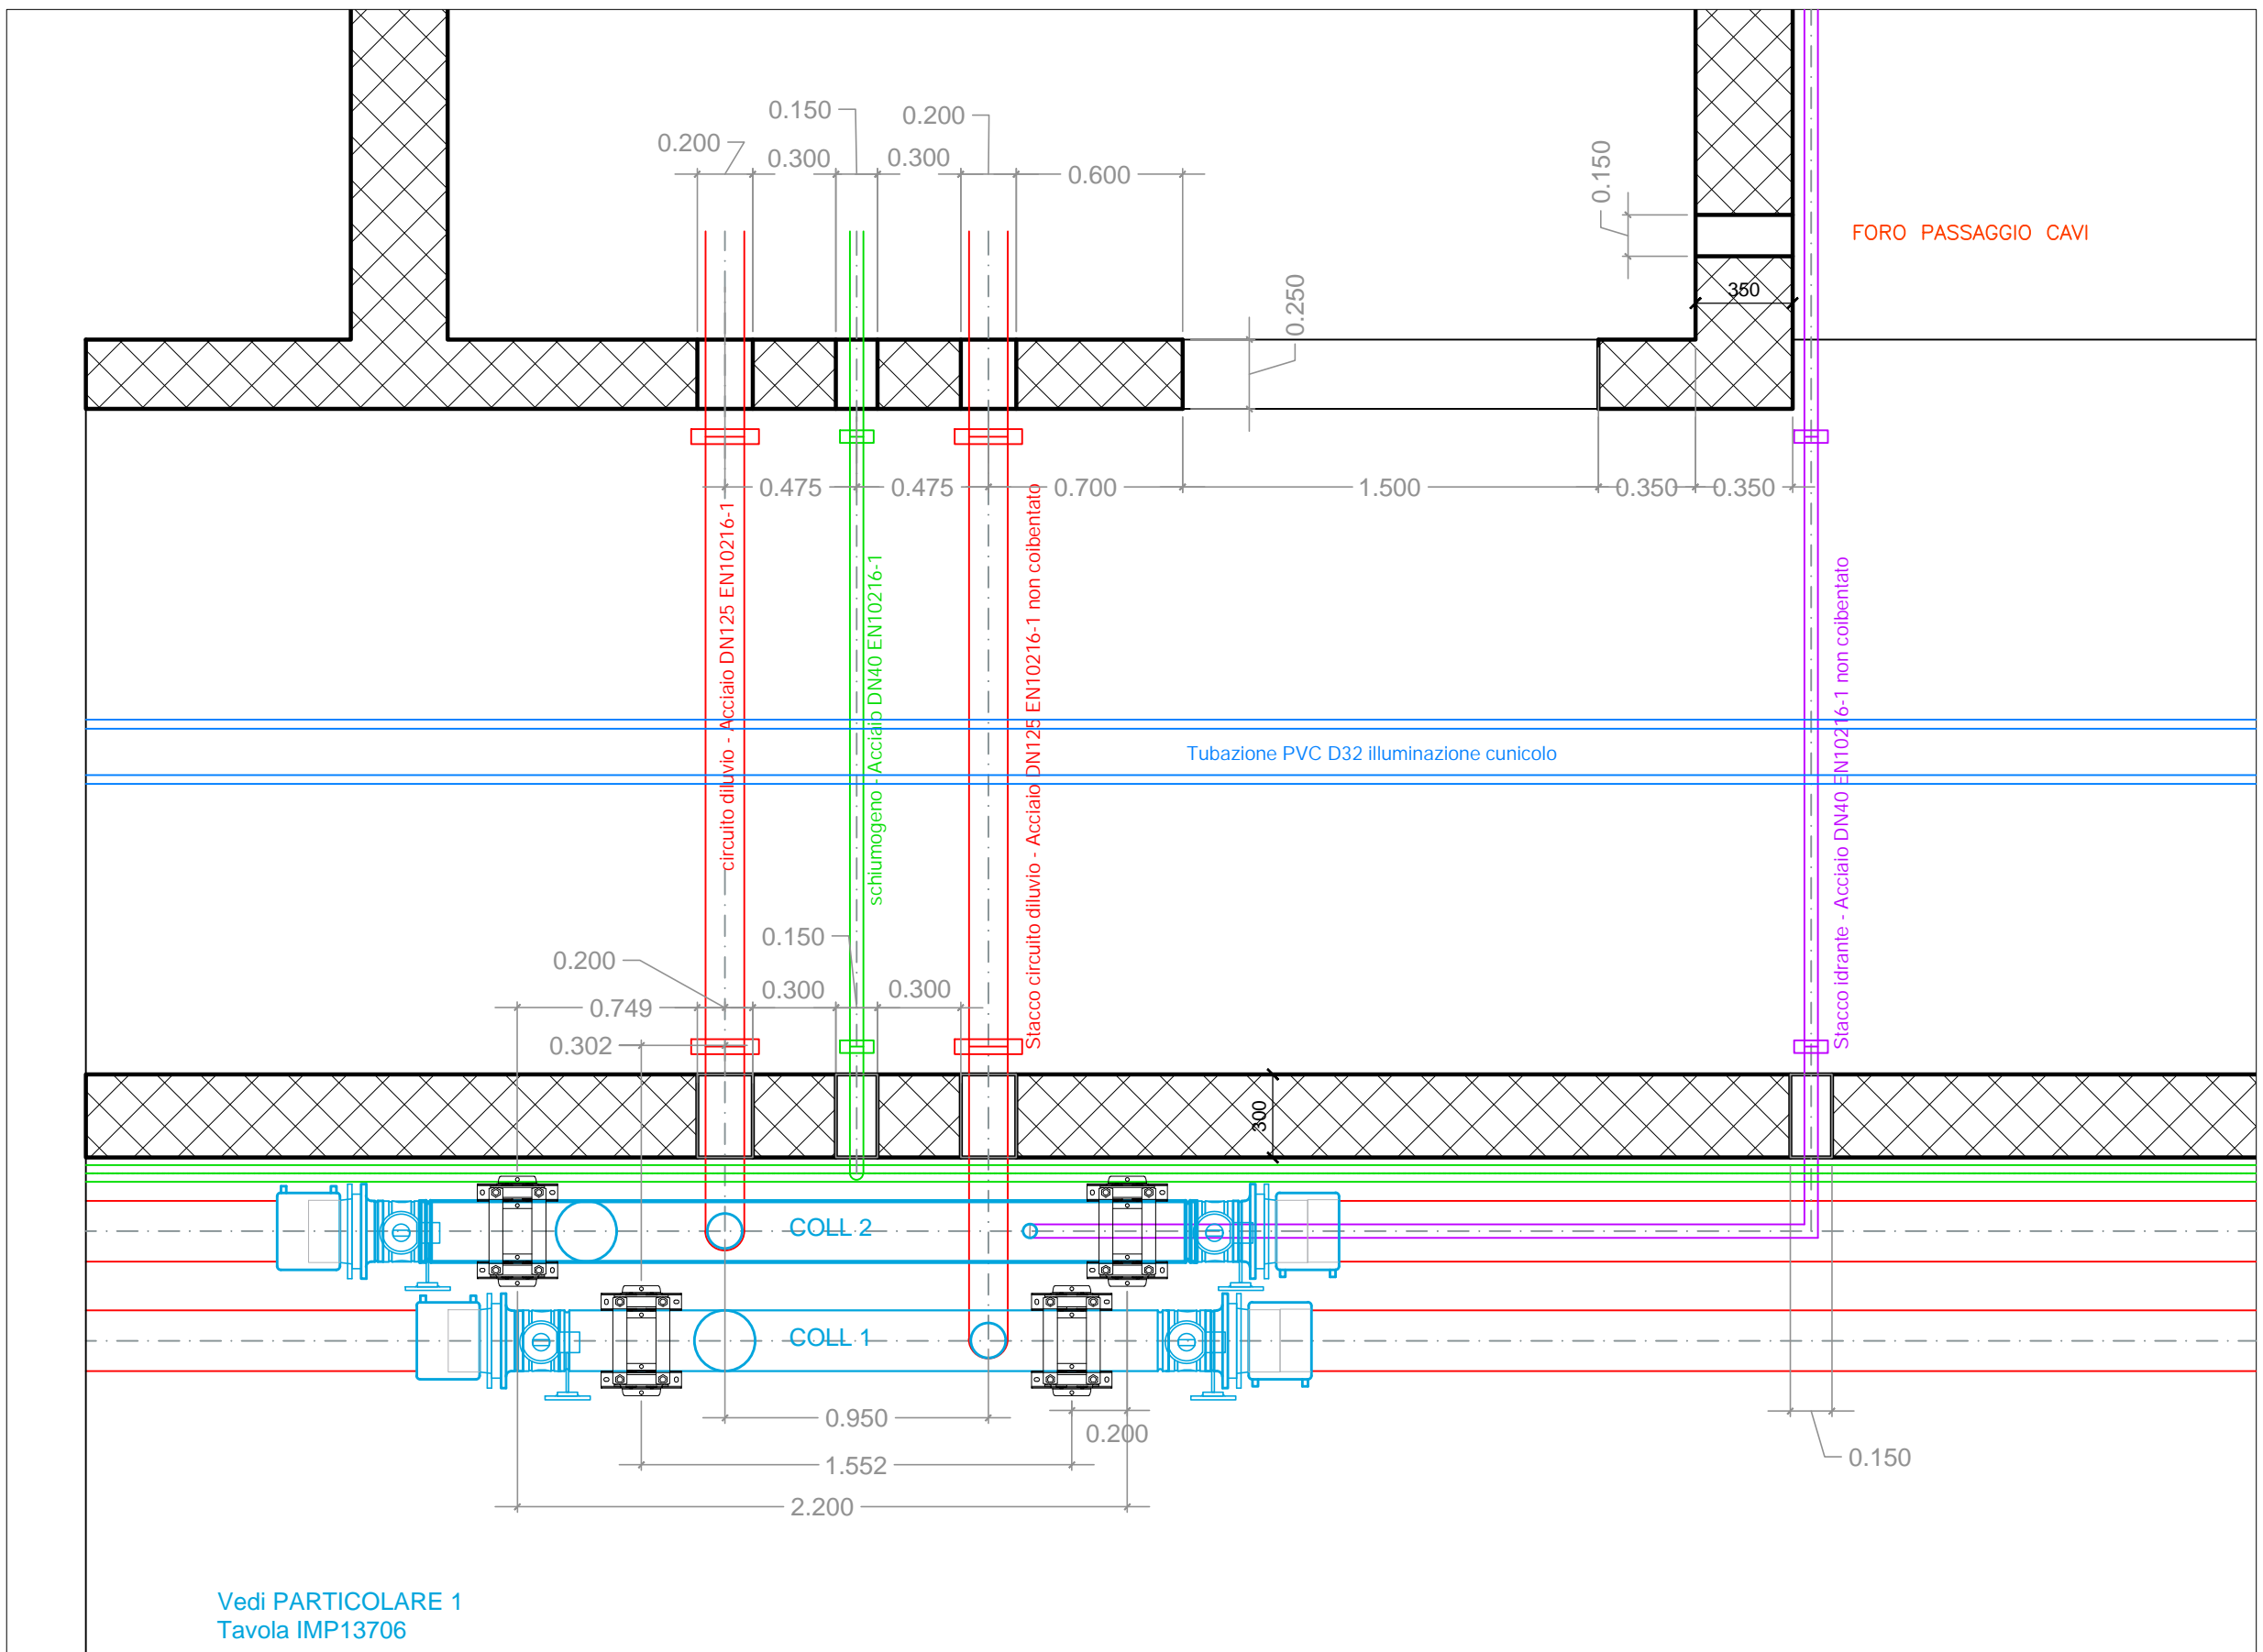


Vedi PARTICOLARE 1
Tavola IMP13706

N7 ← NAP 7 ← NPS1


scala 1:25

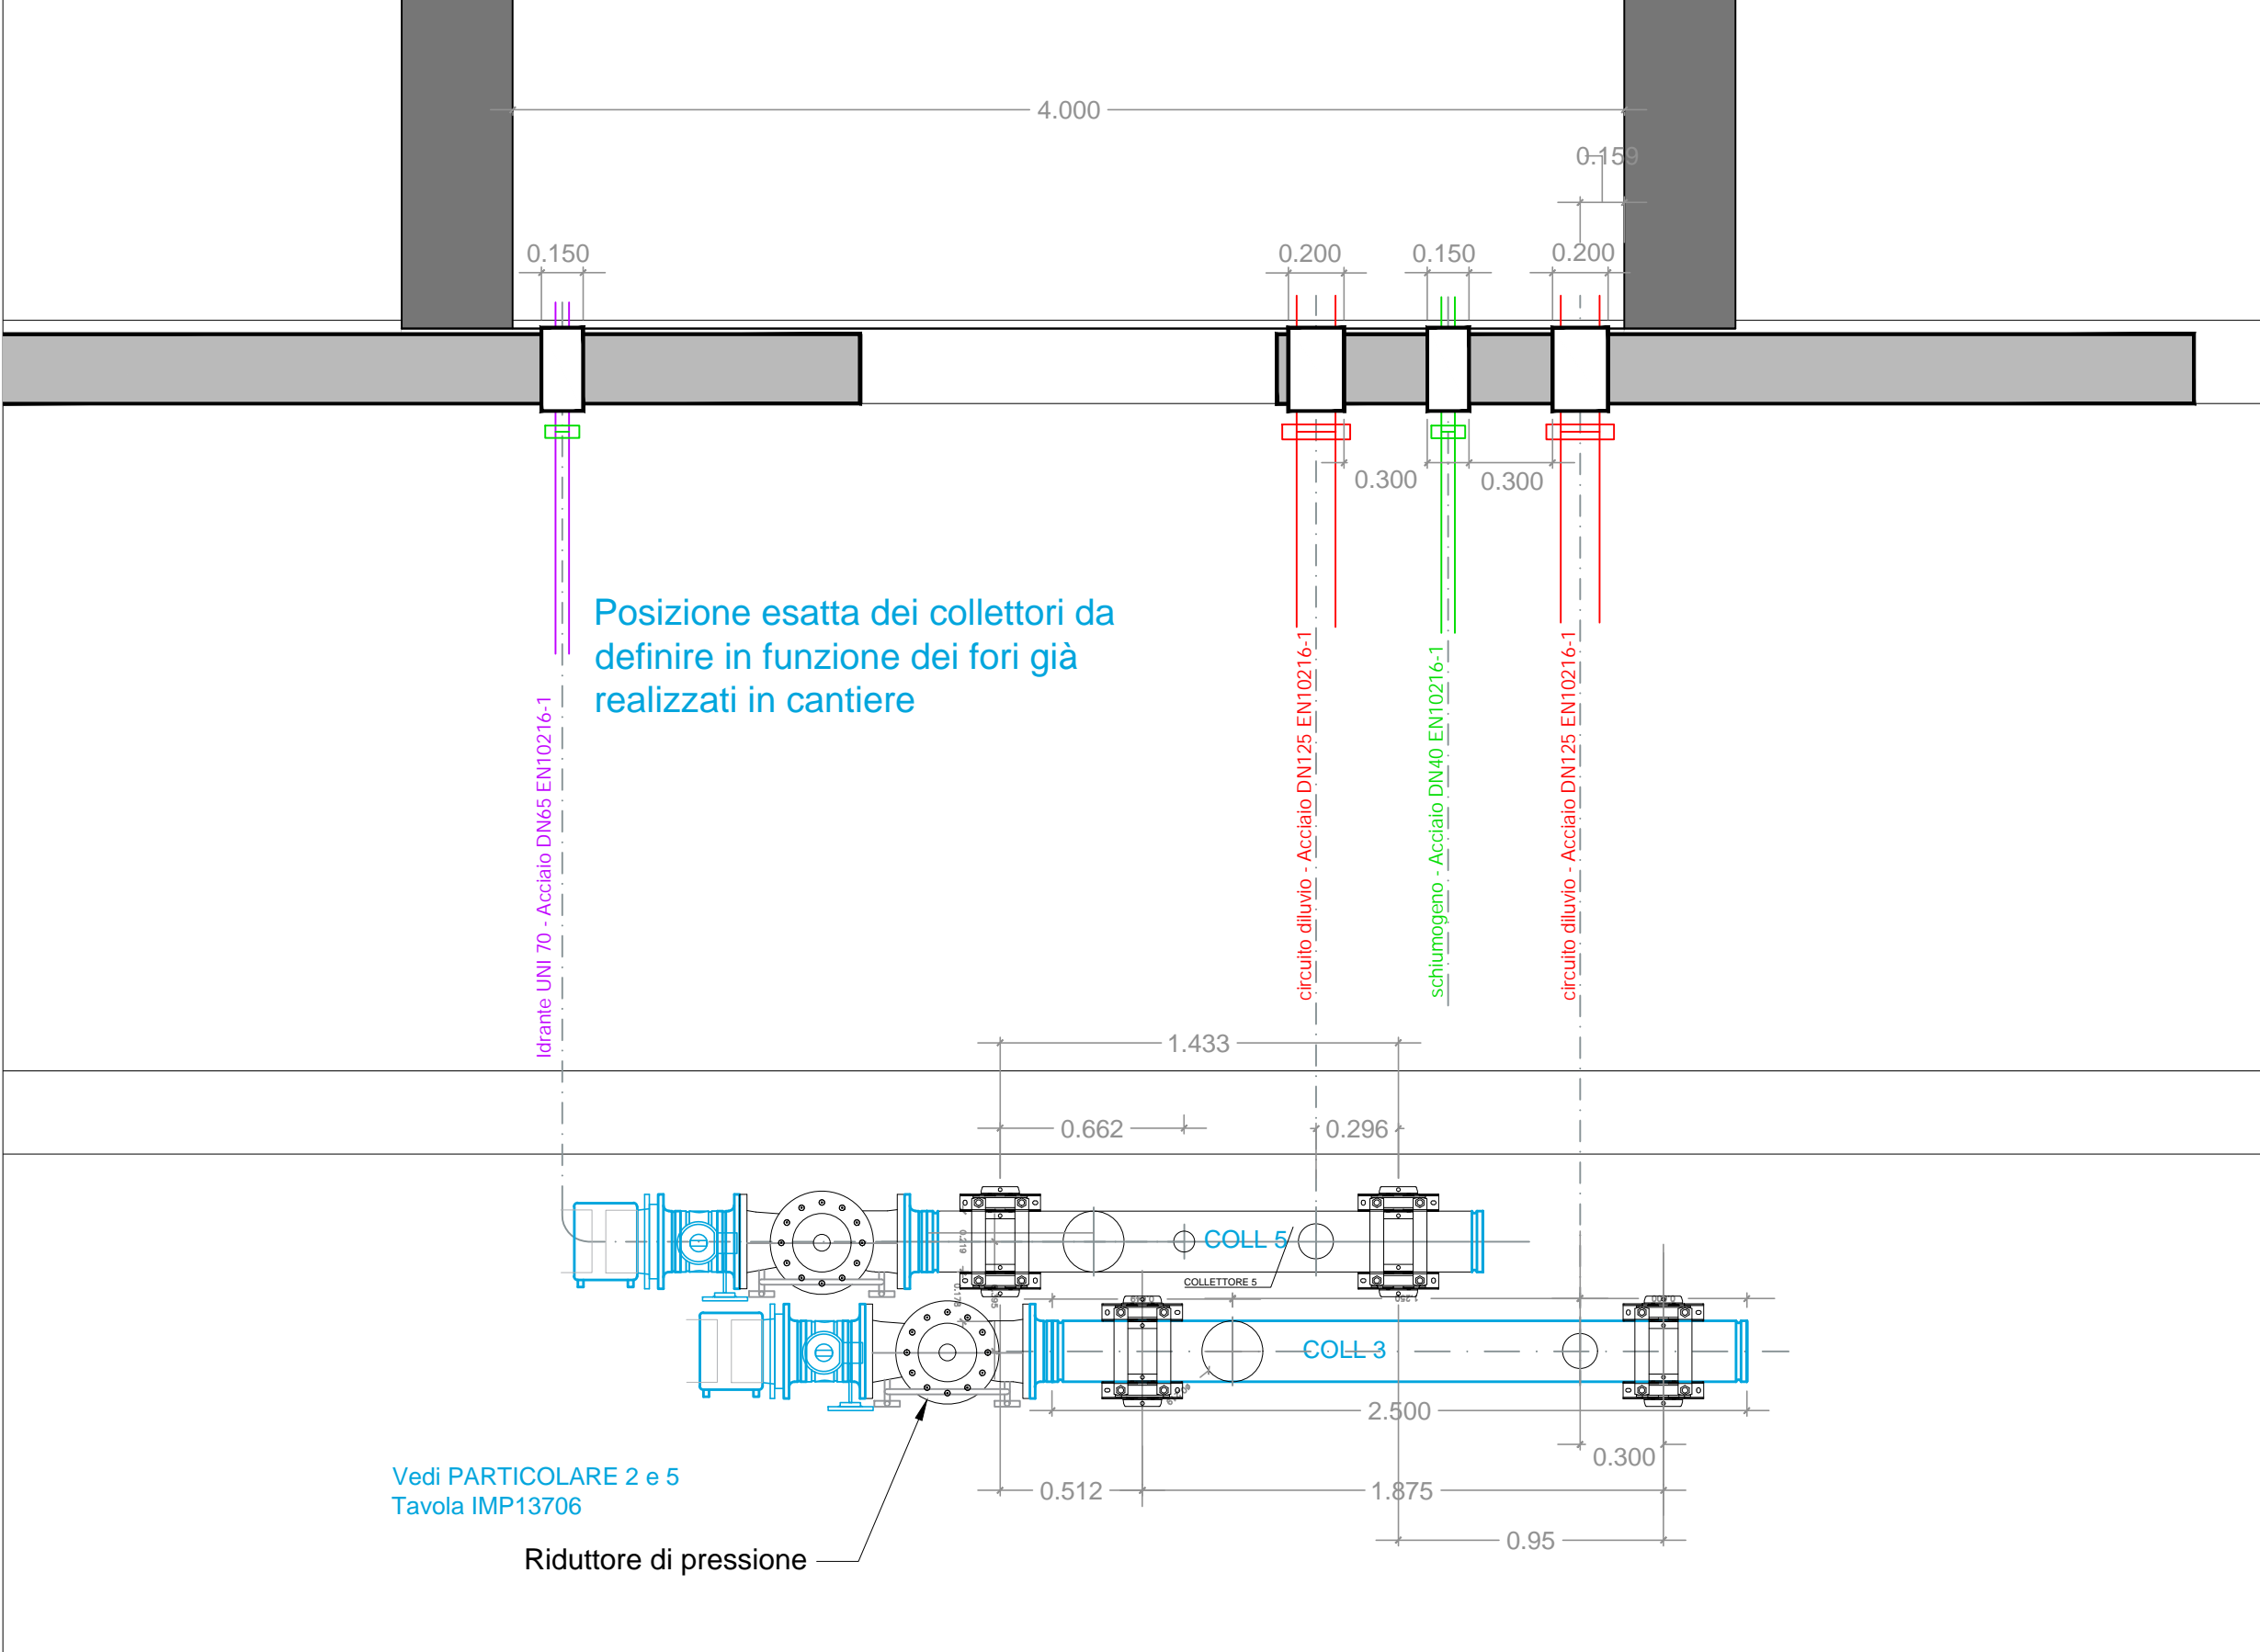

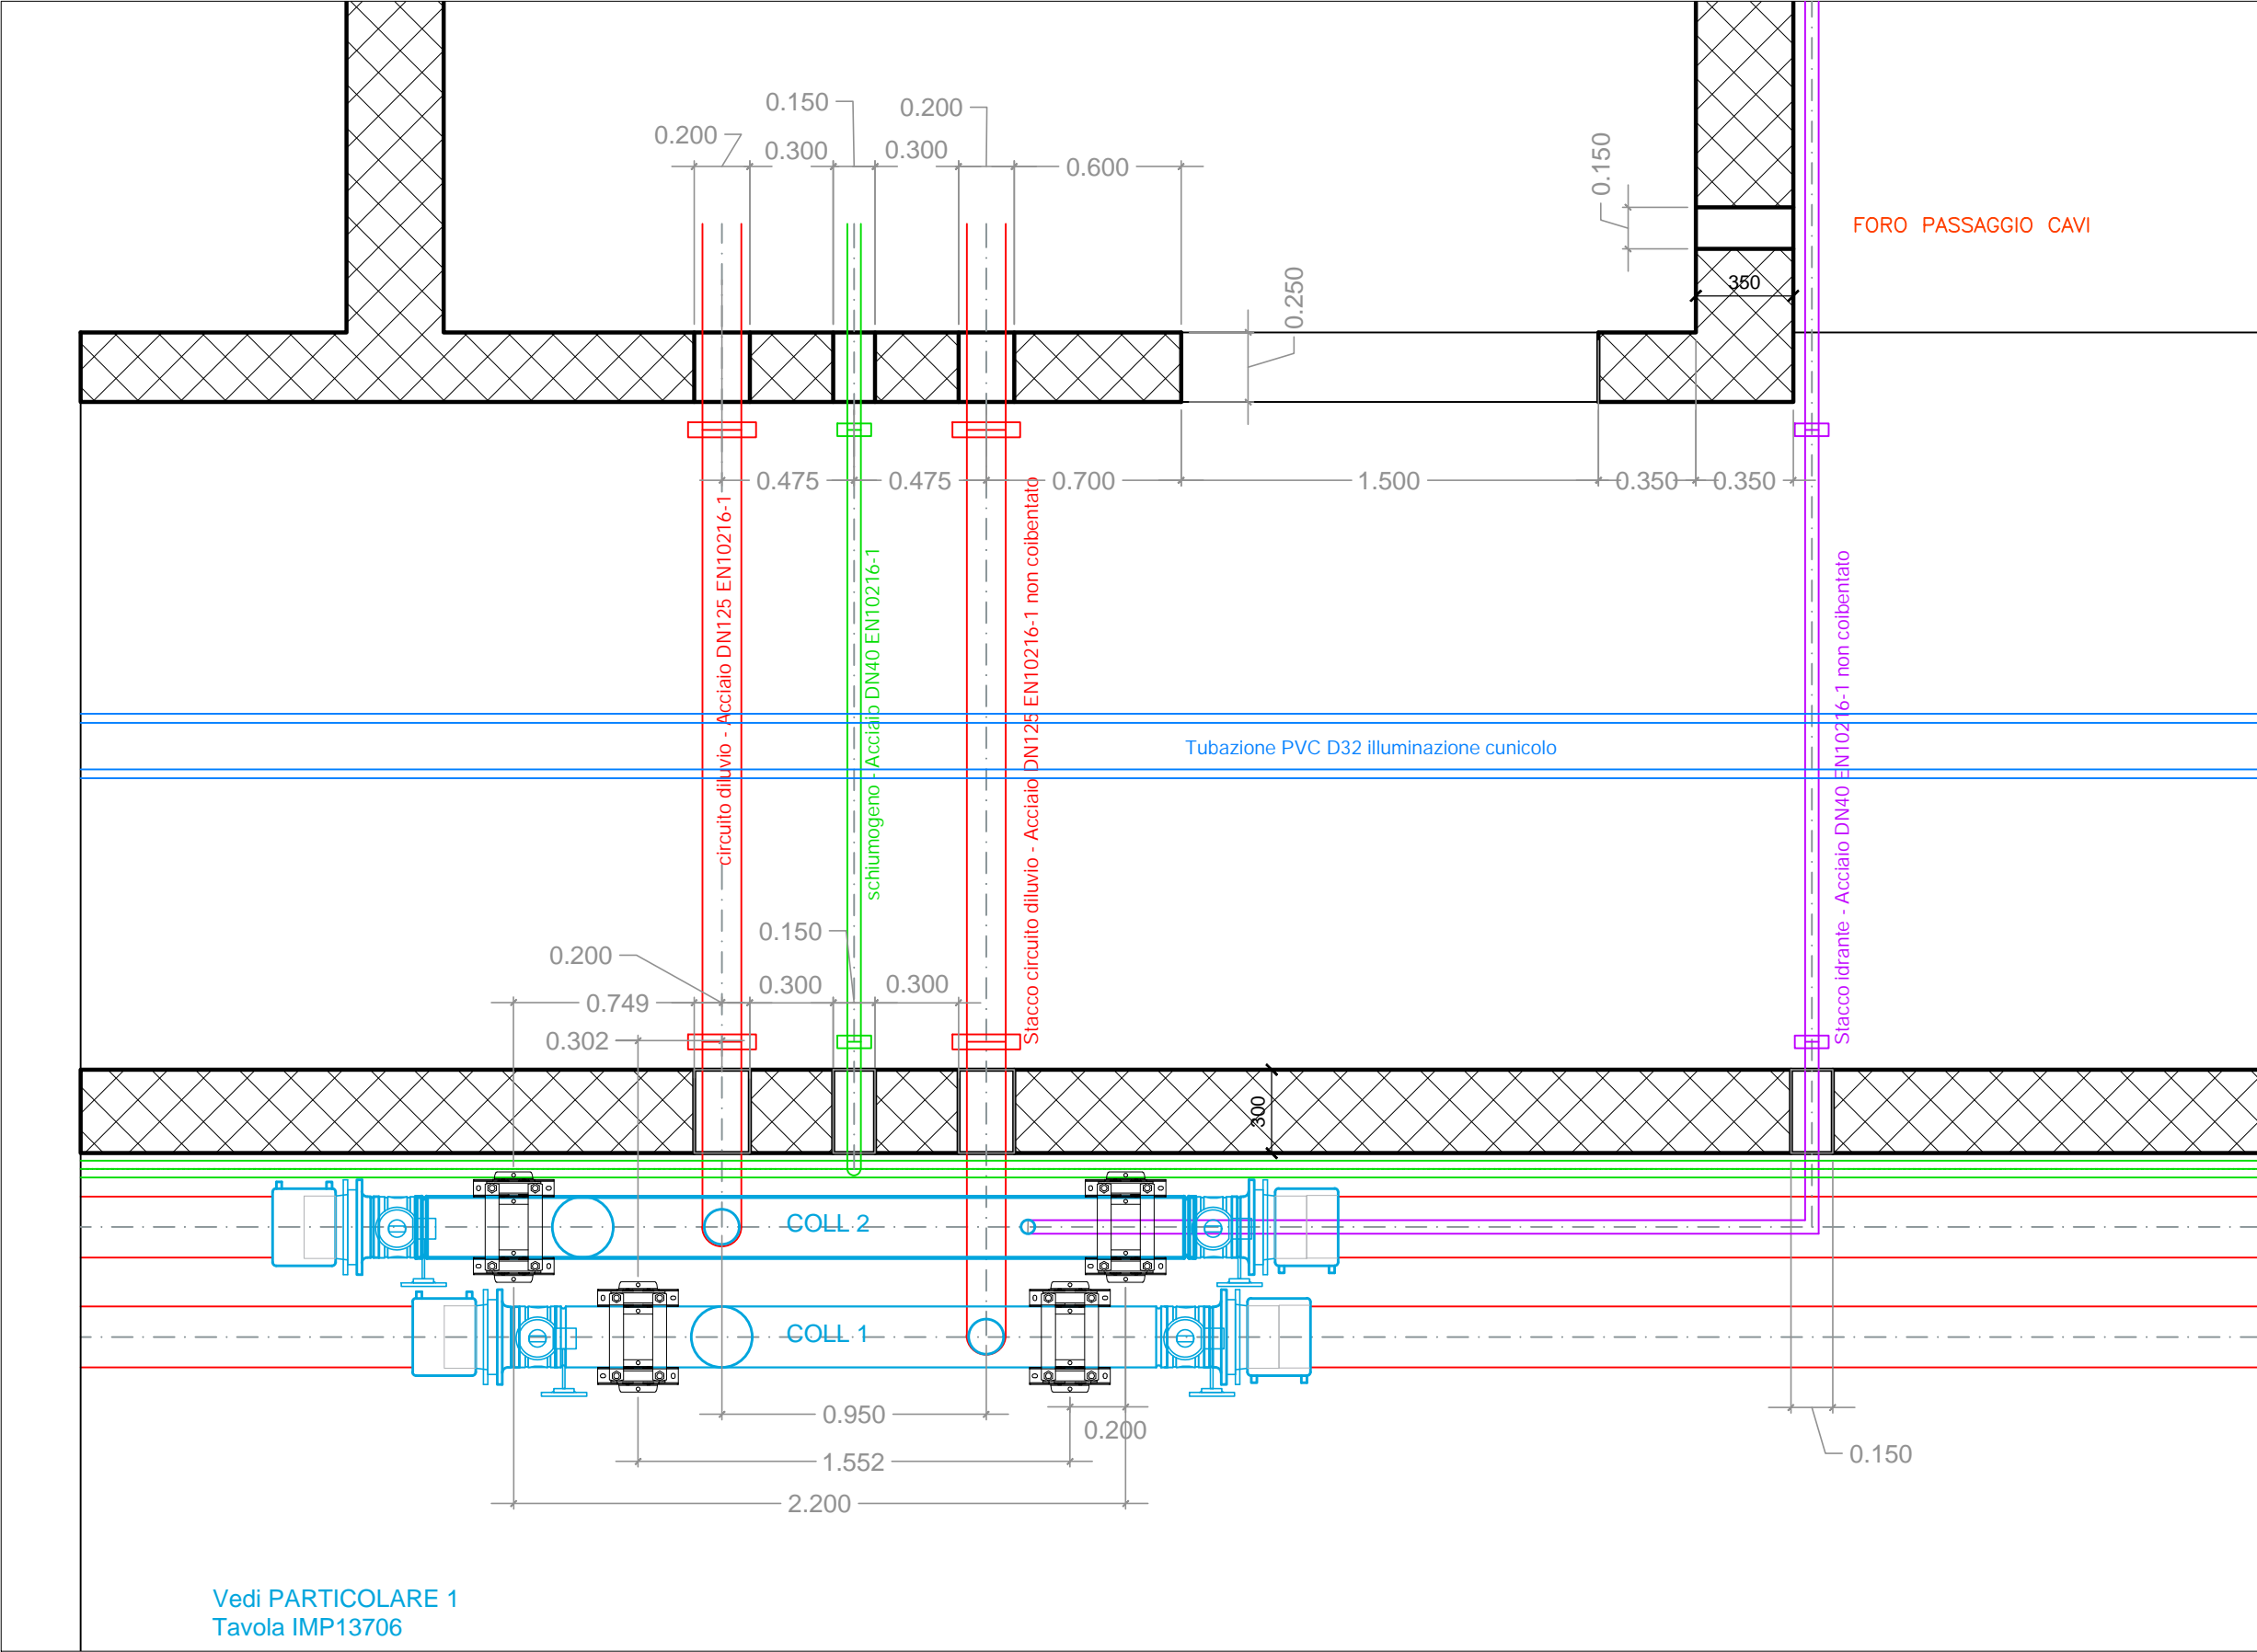


NPS1 ← NAP 6 ← N6

scala 1:25

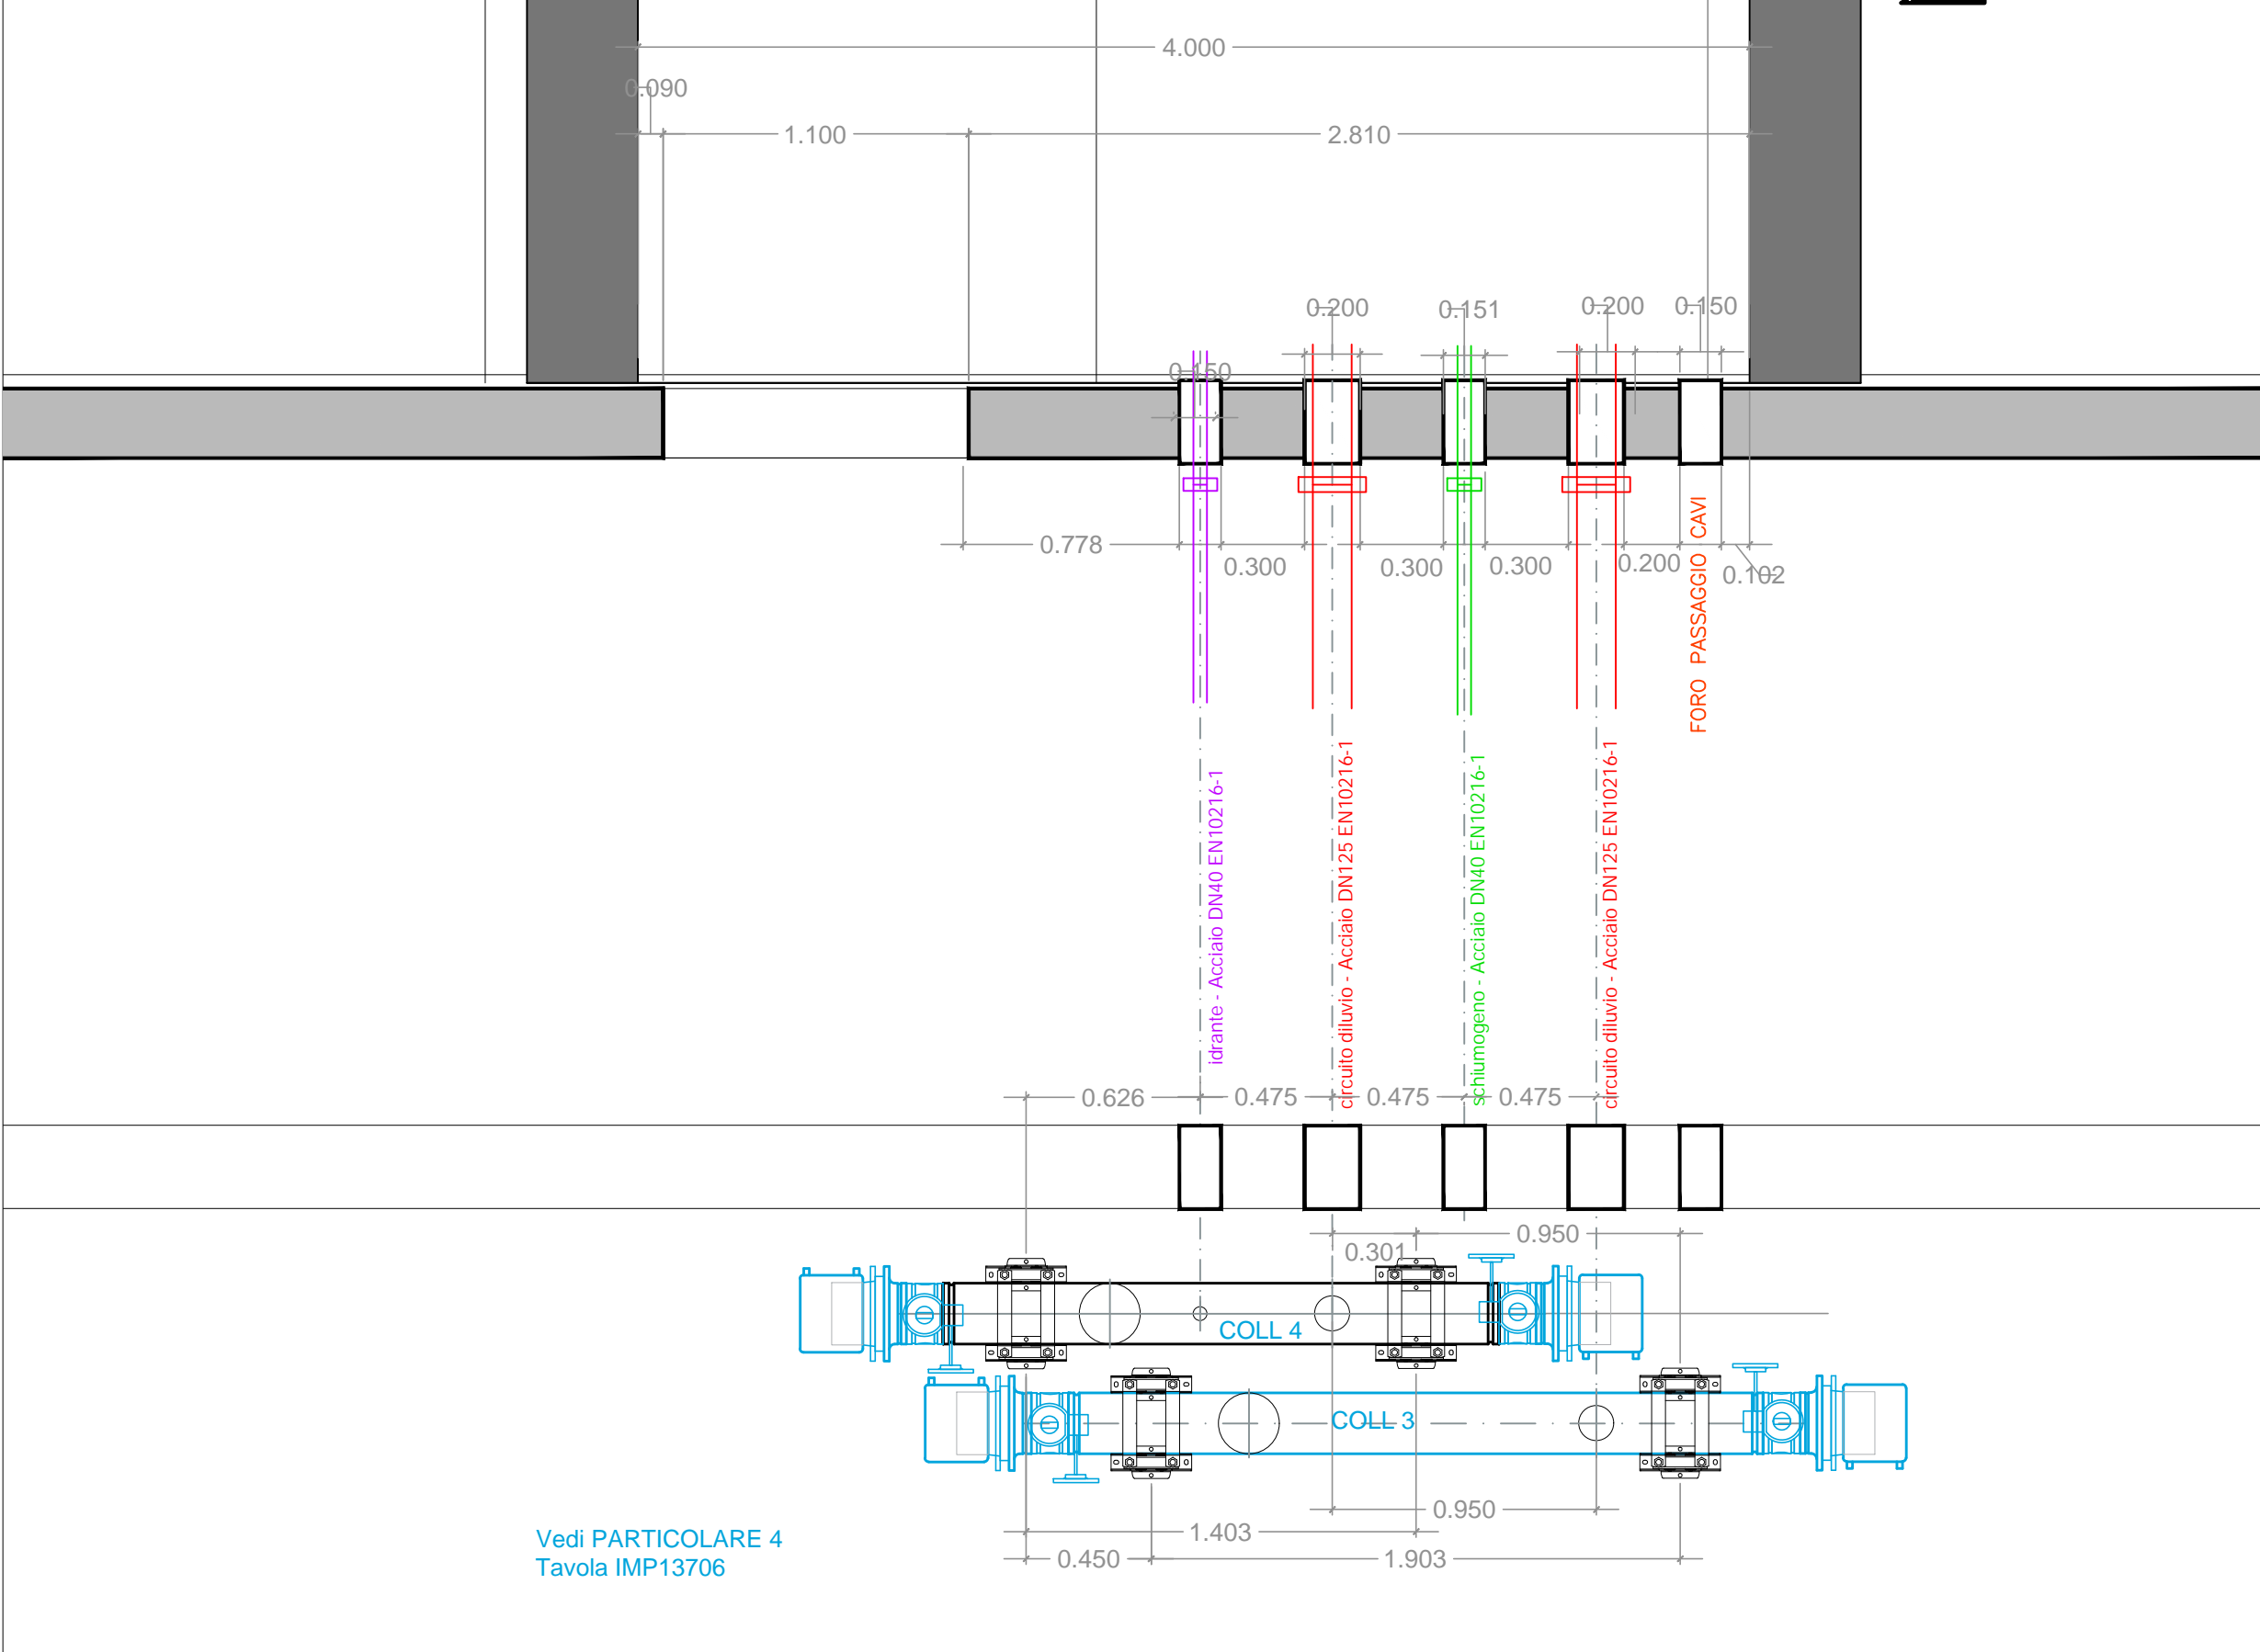


NAP6 ← N6 ← NAP5

scala 1:25

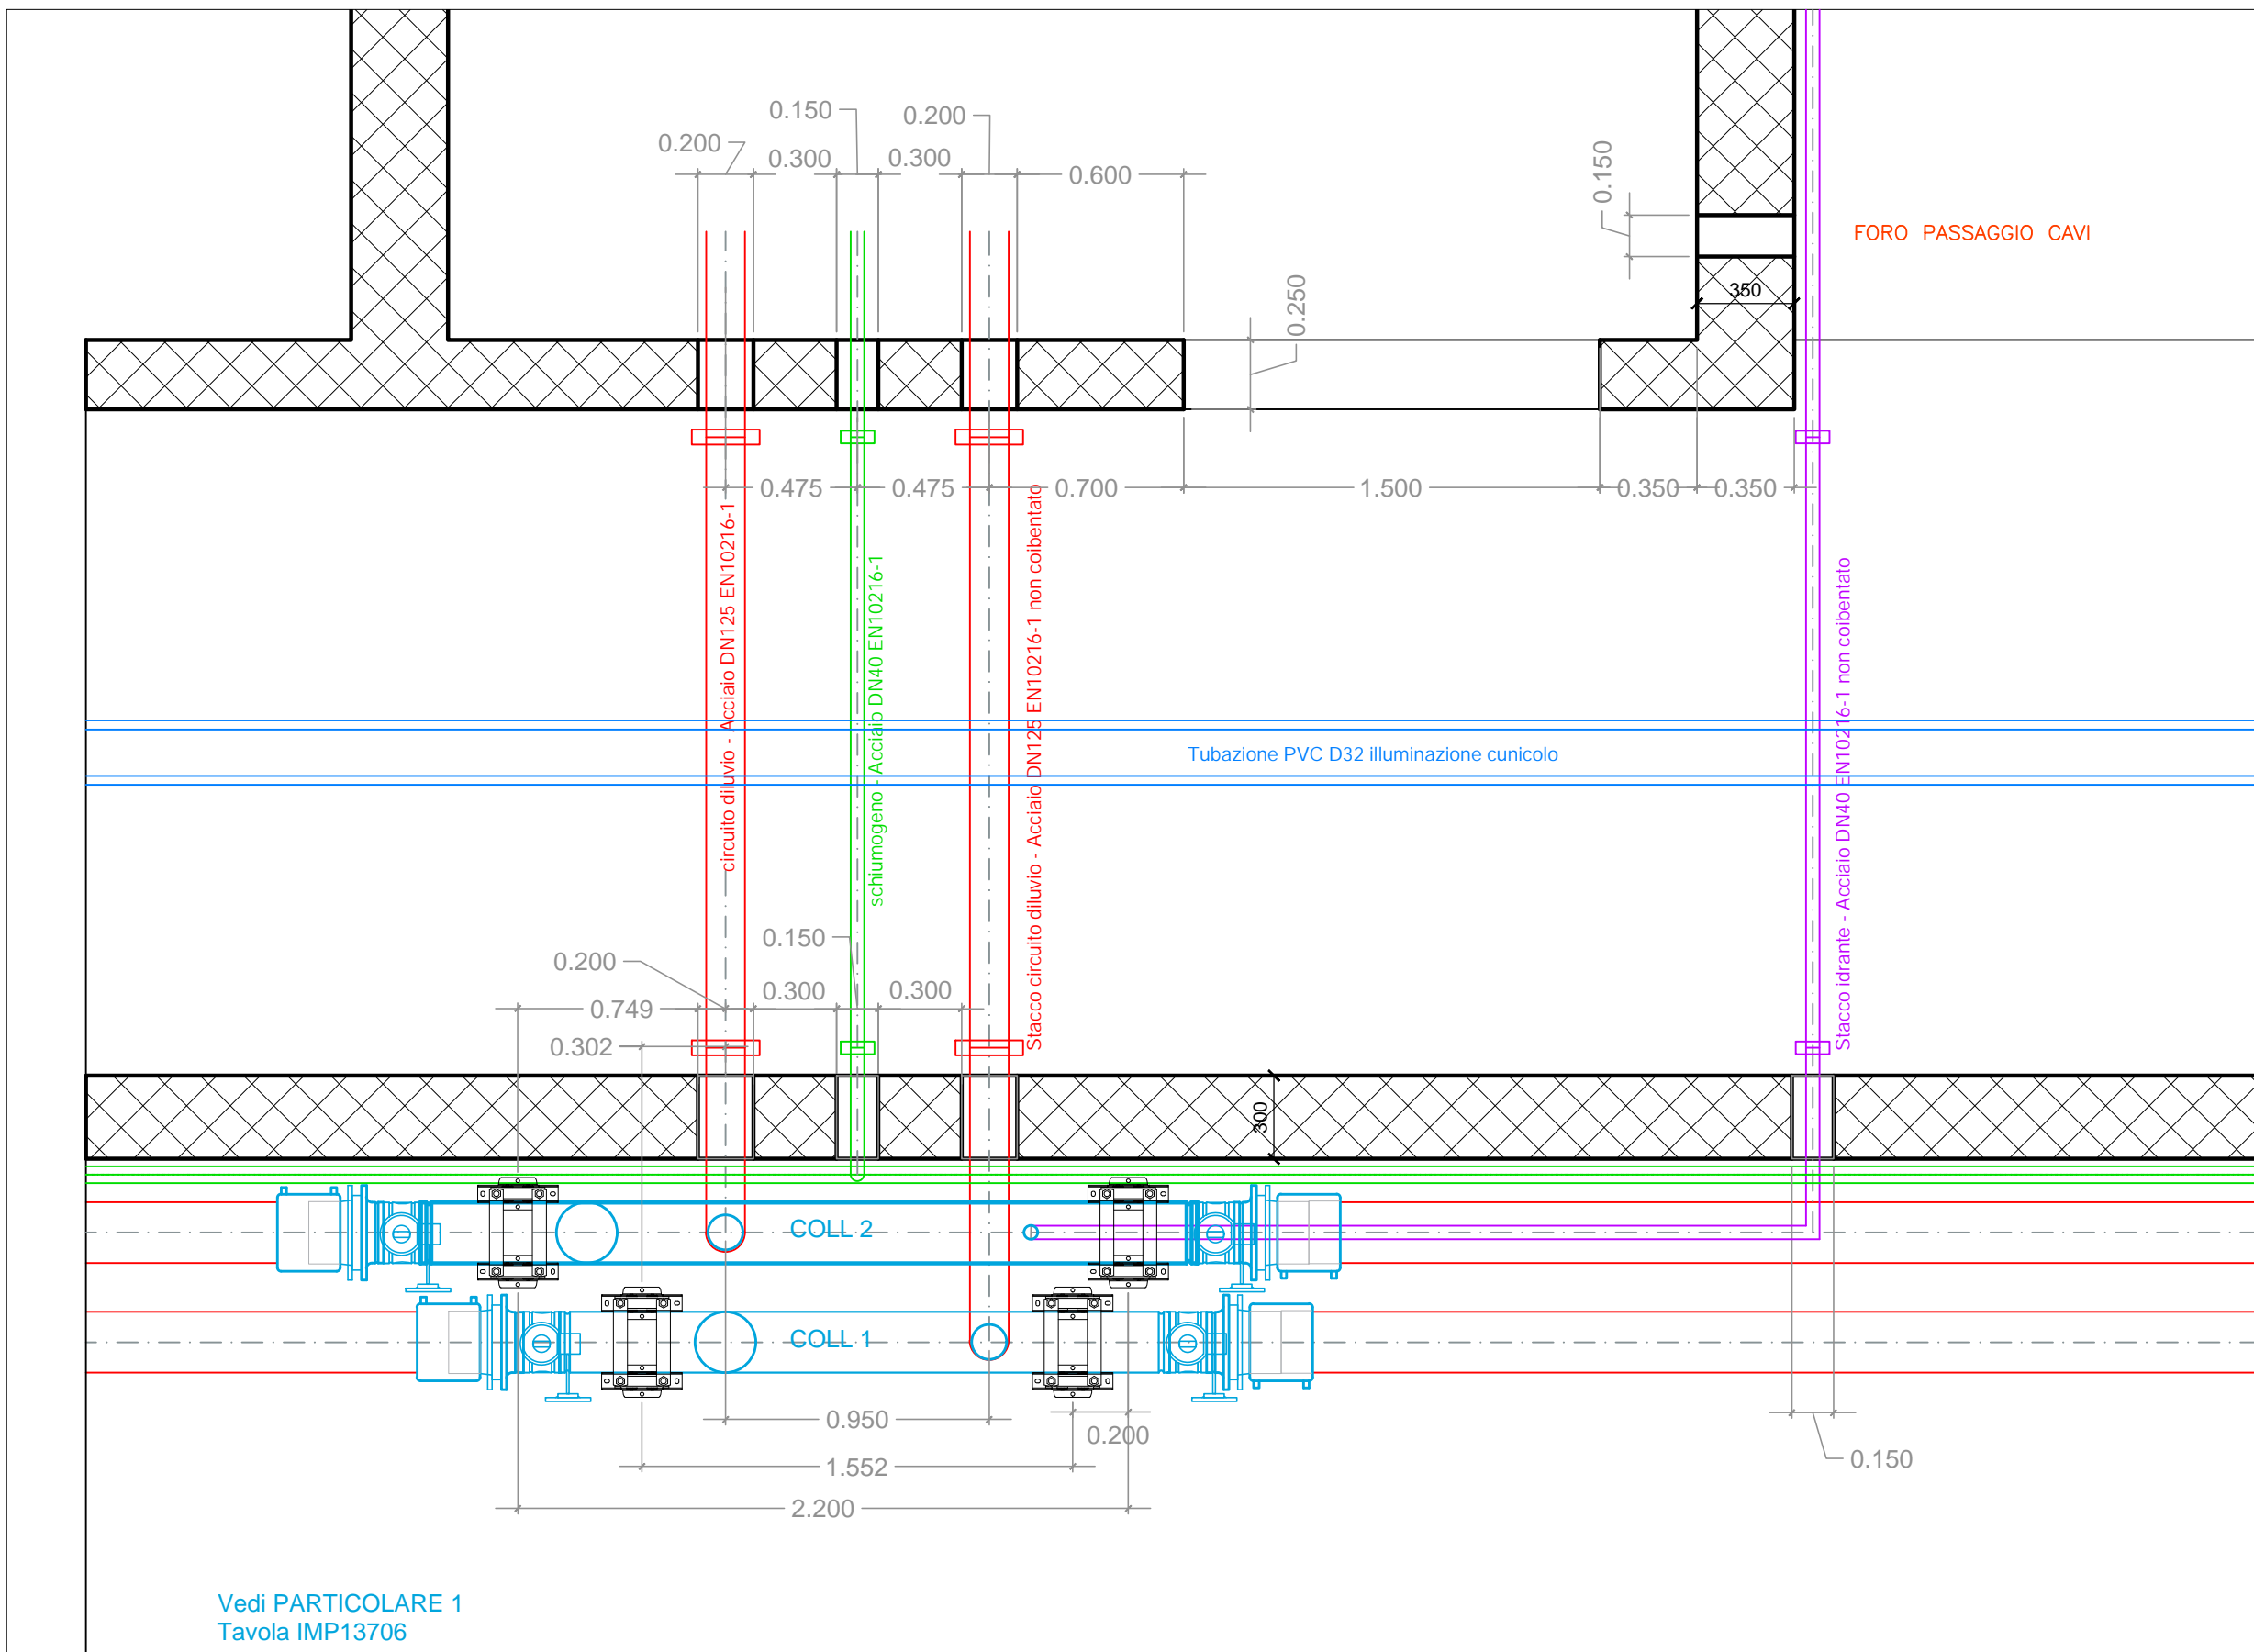


N6 ← **NAP 5** ← N5

scala 1:25

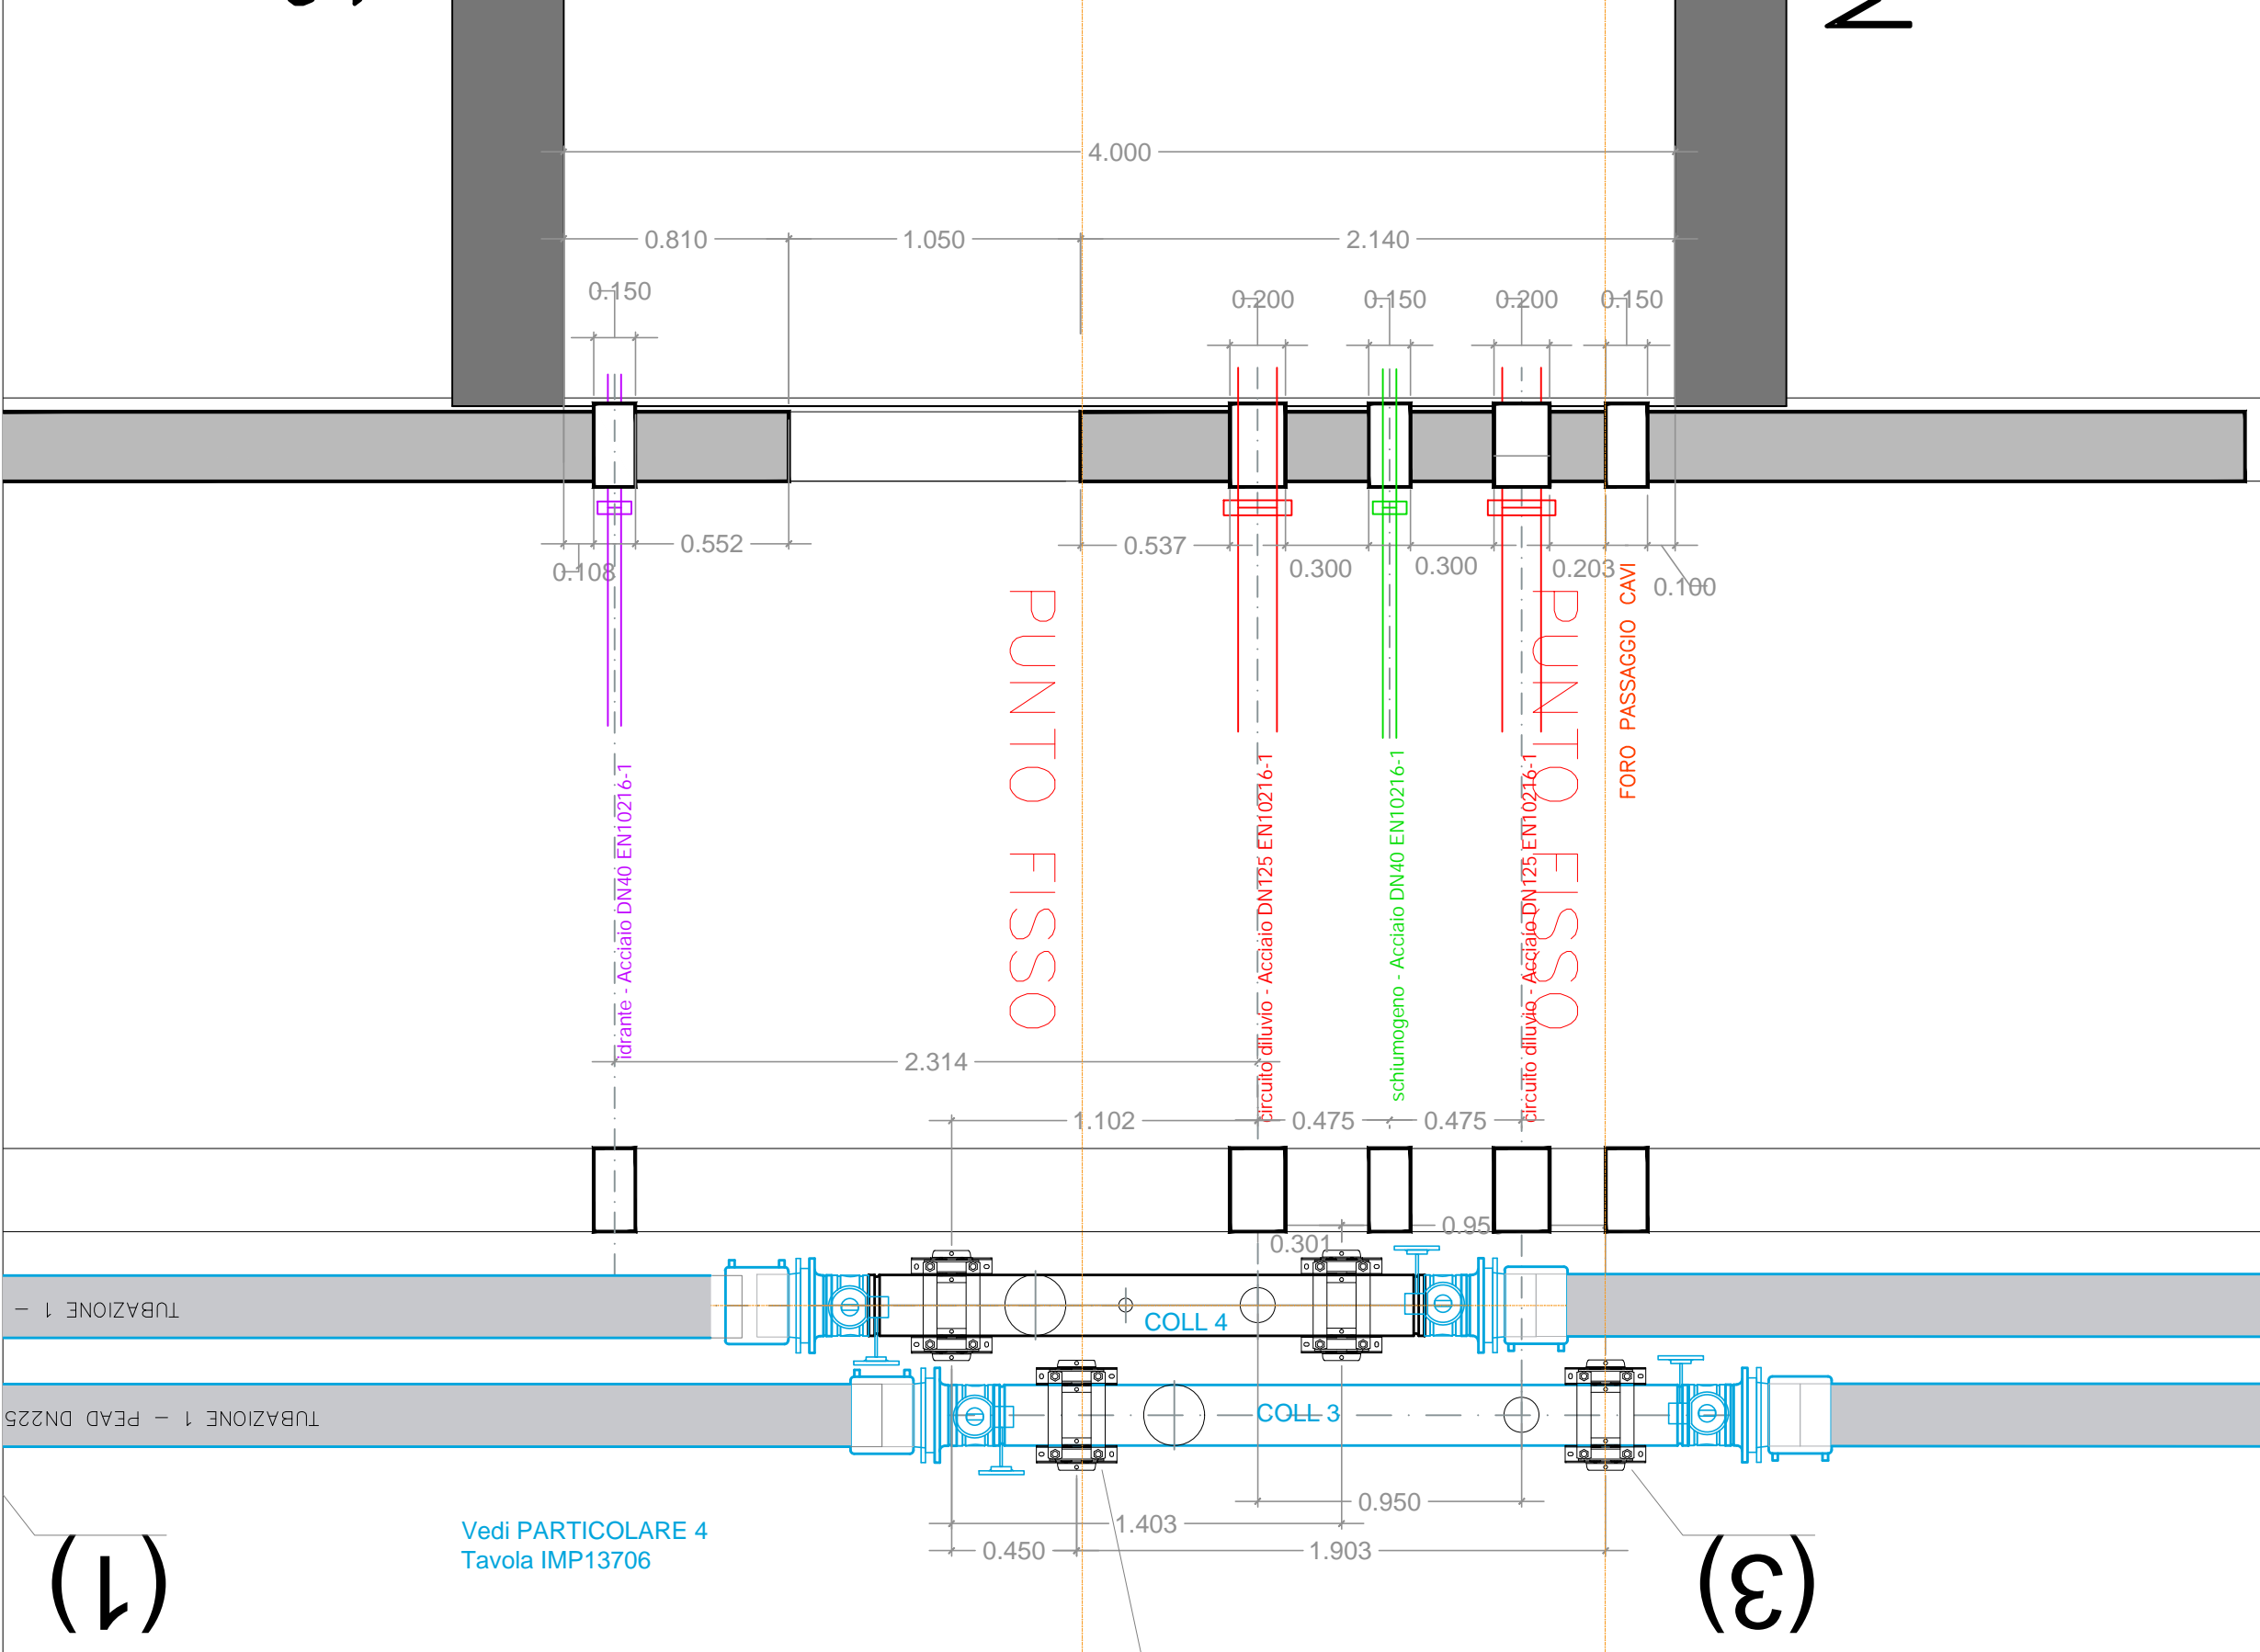




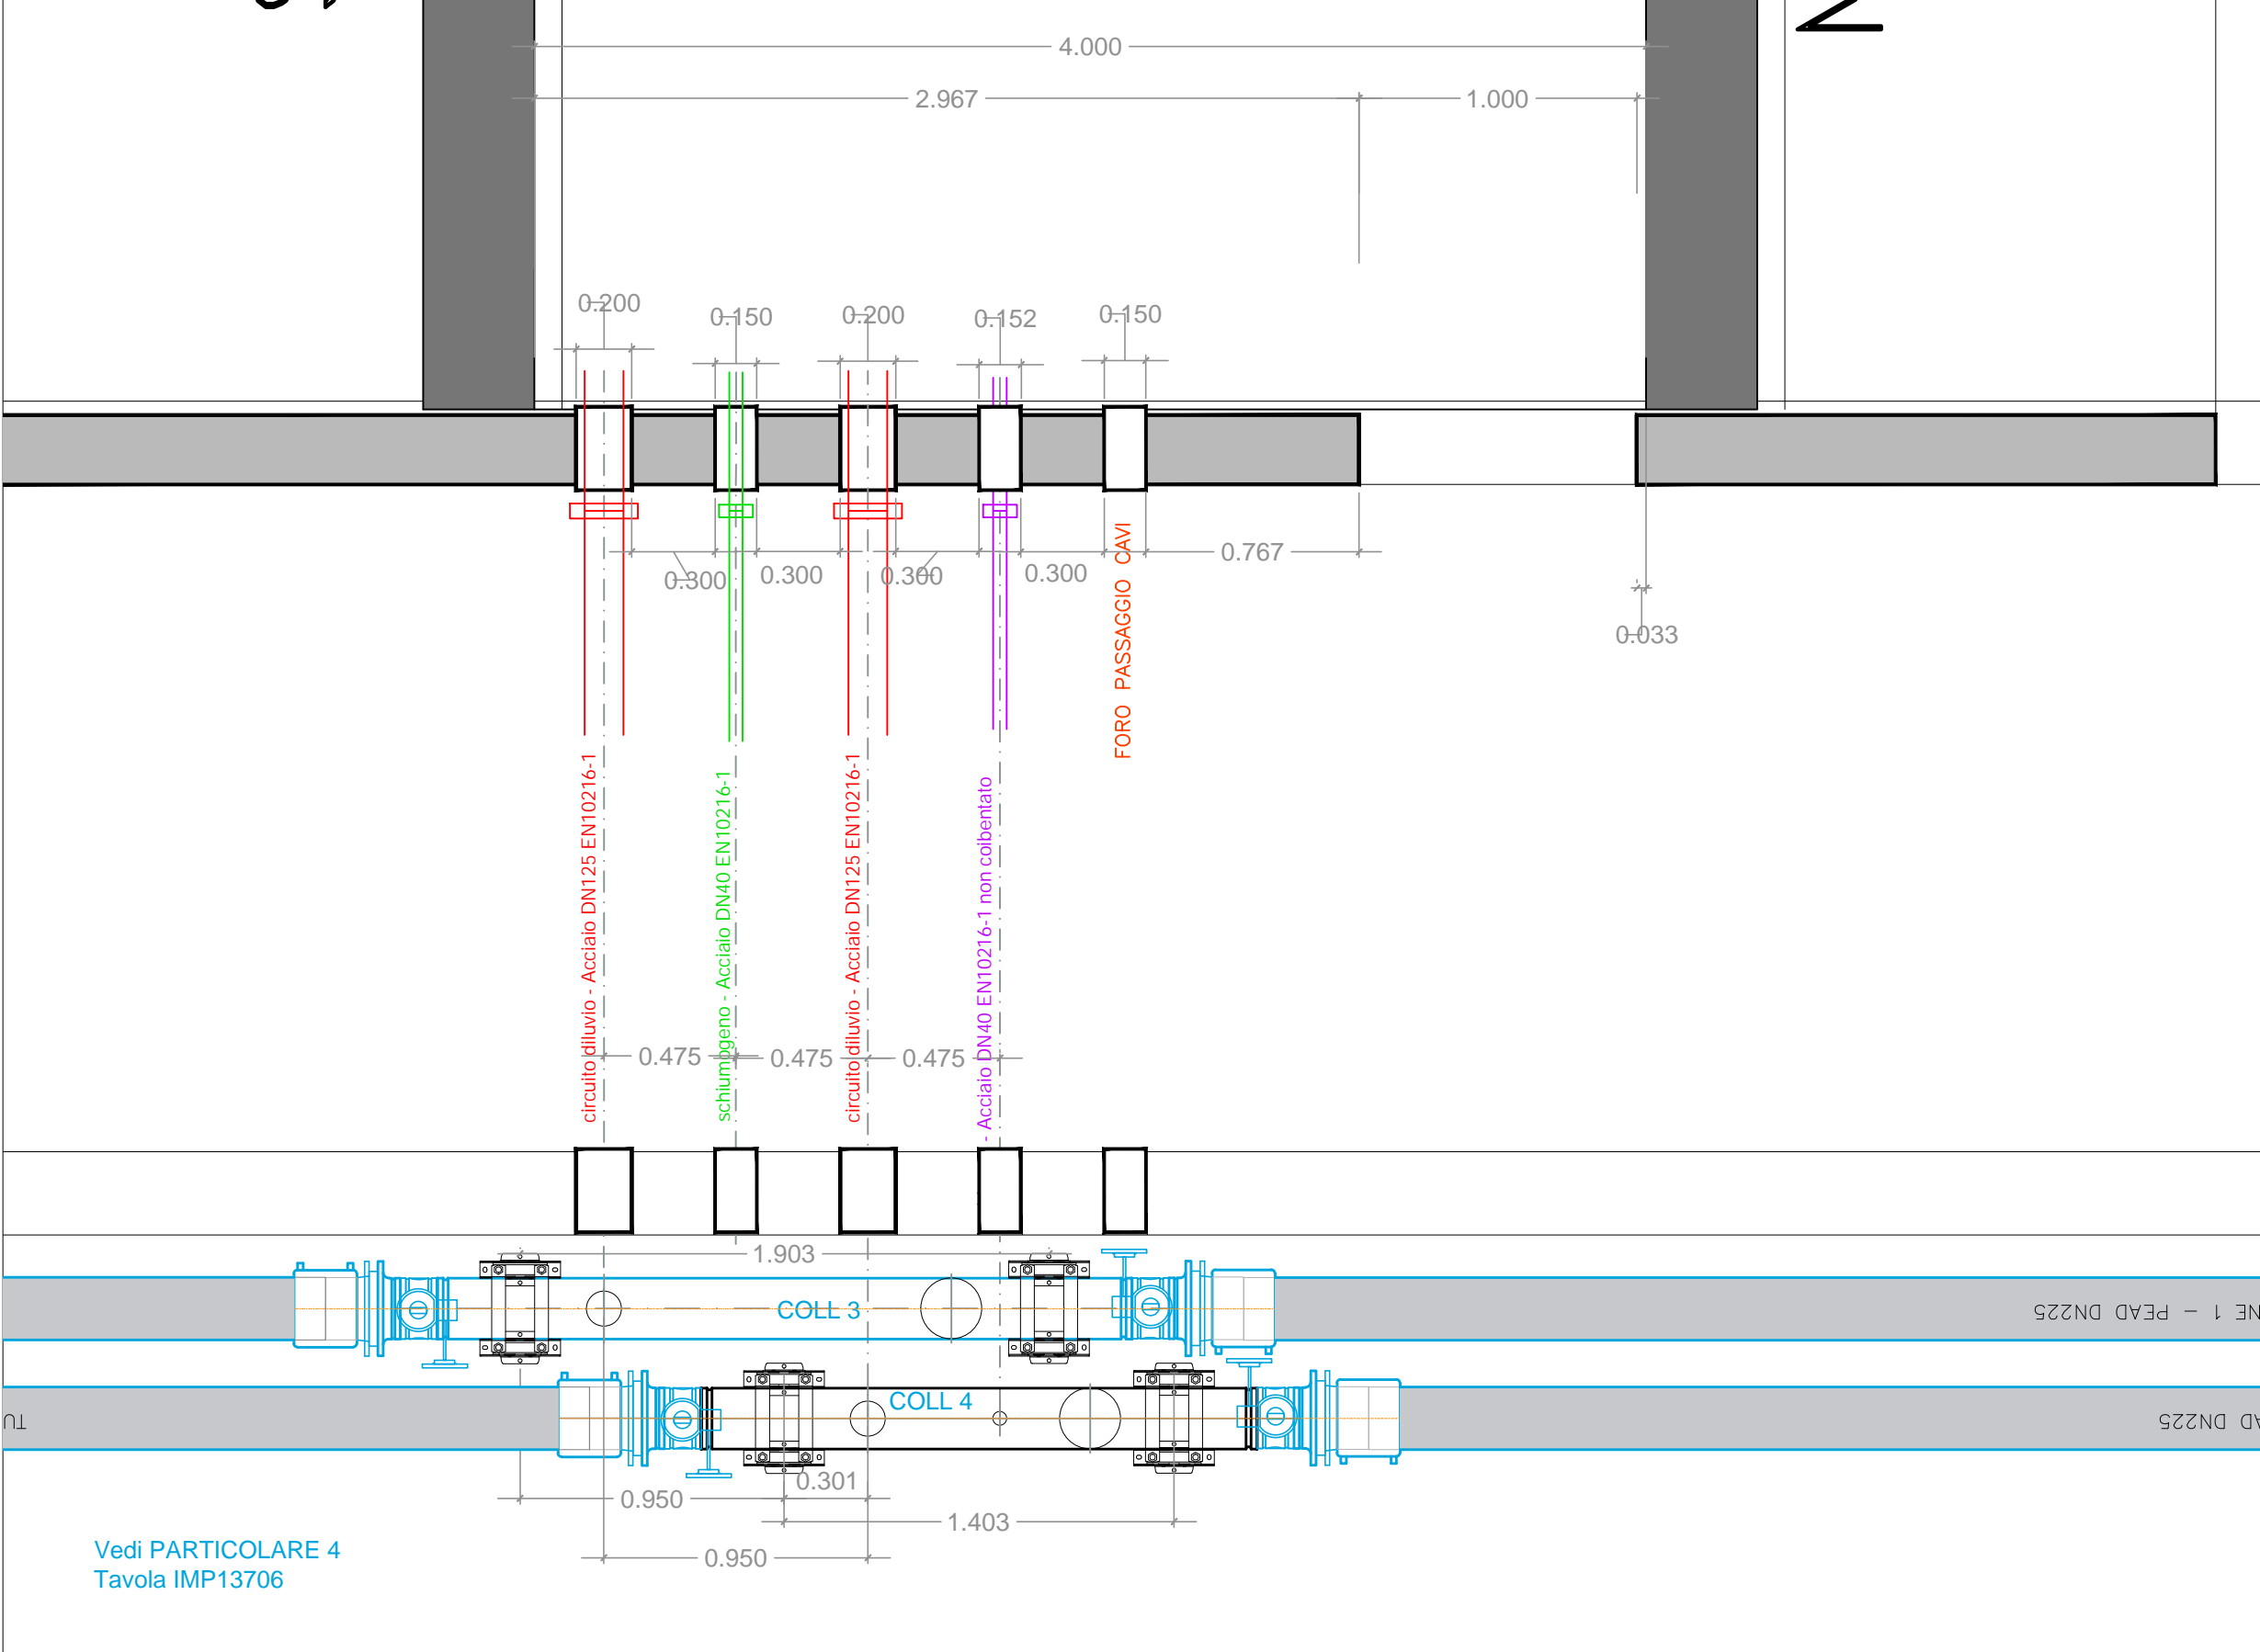


NAP4 ← N4 ← NAP3

scala 1:25

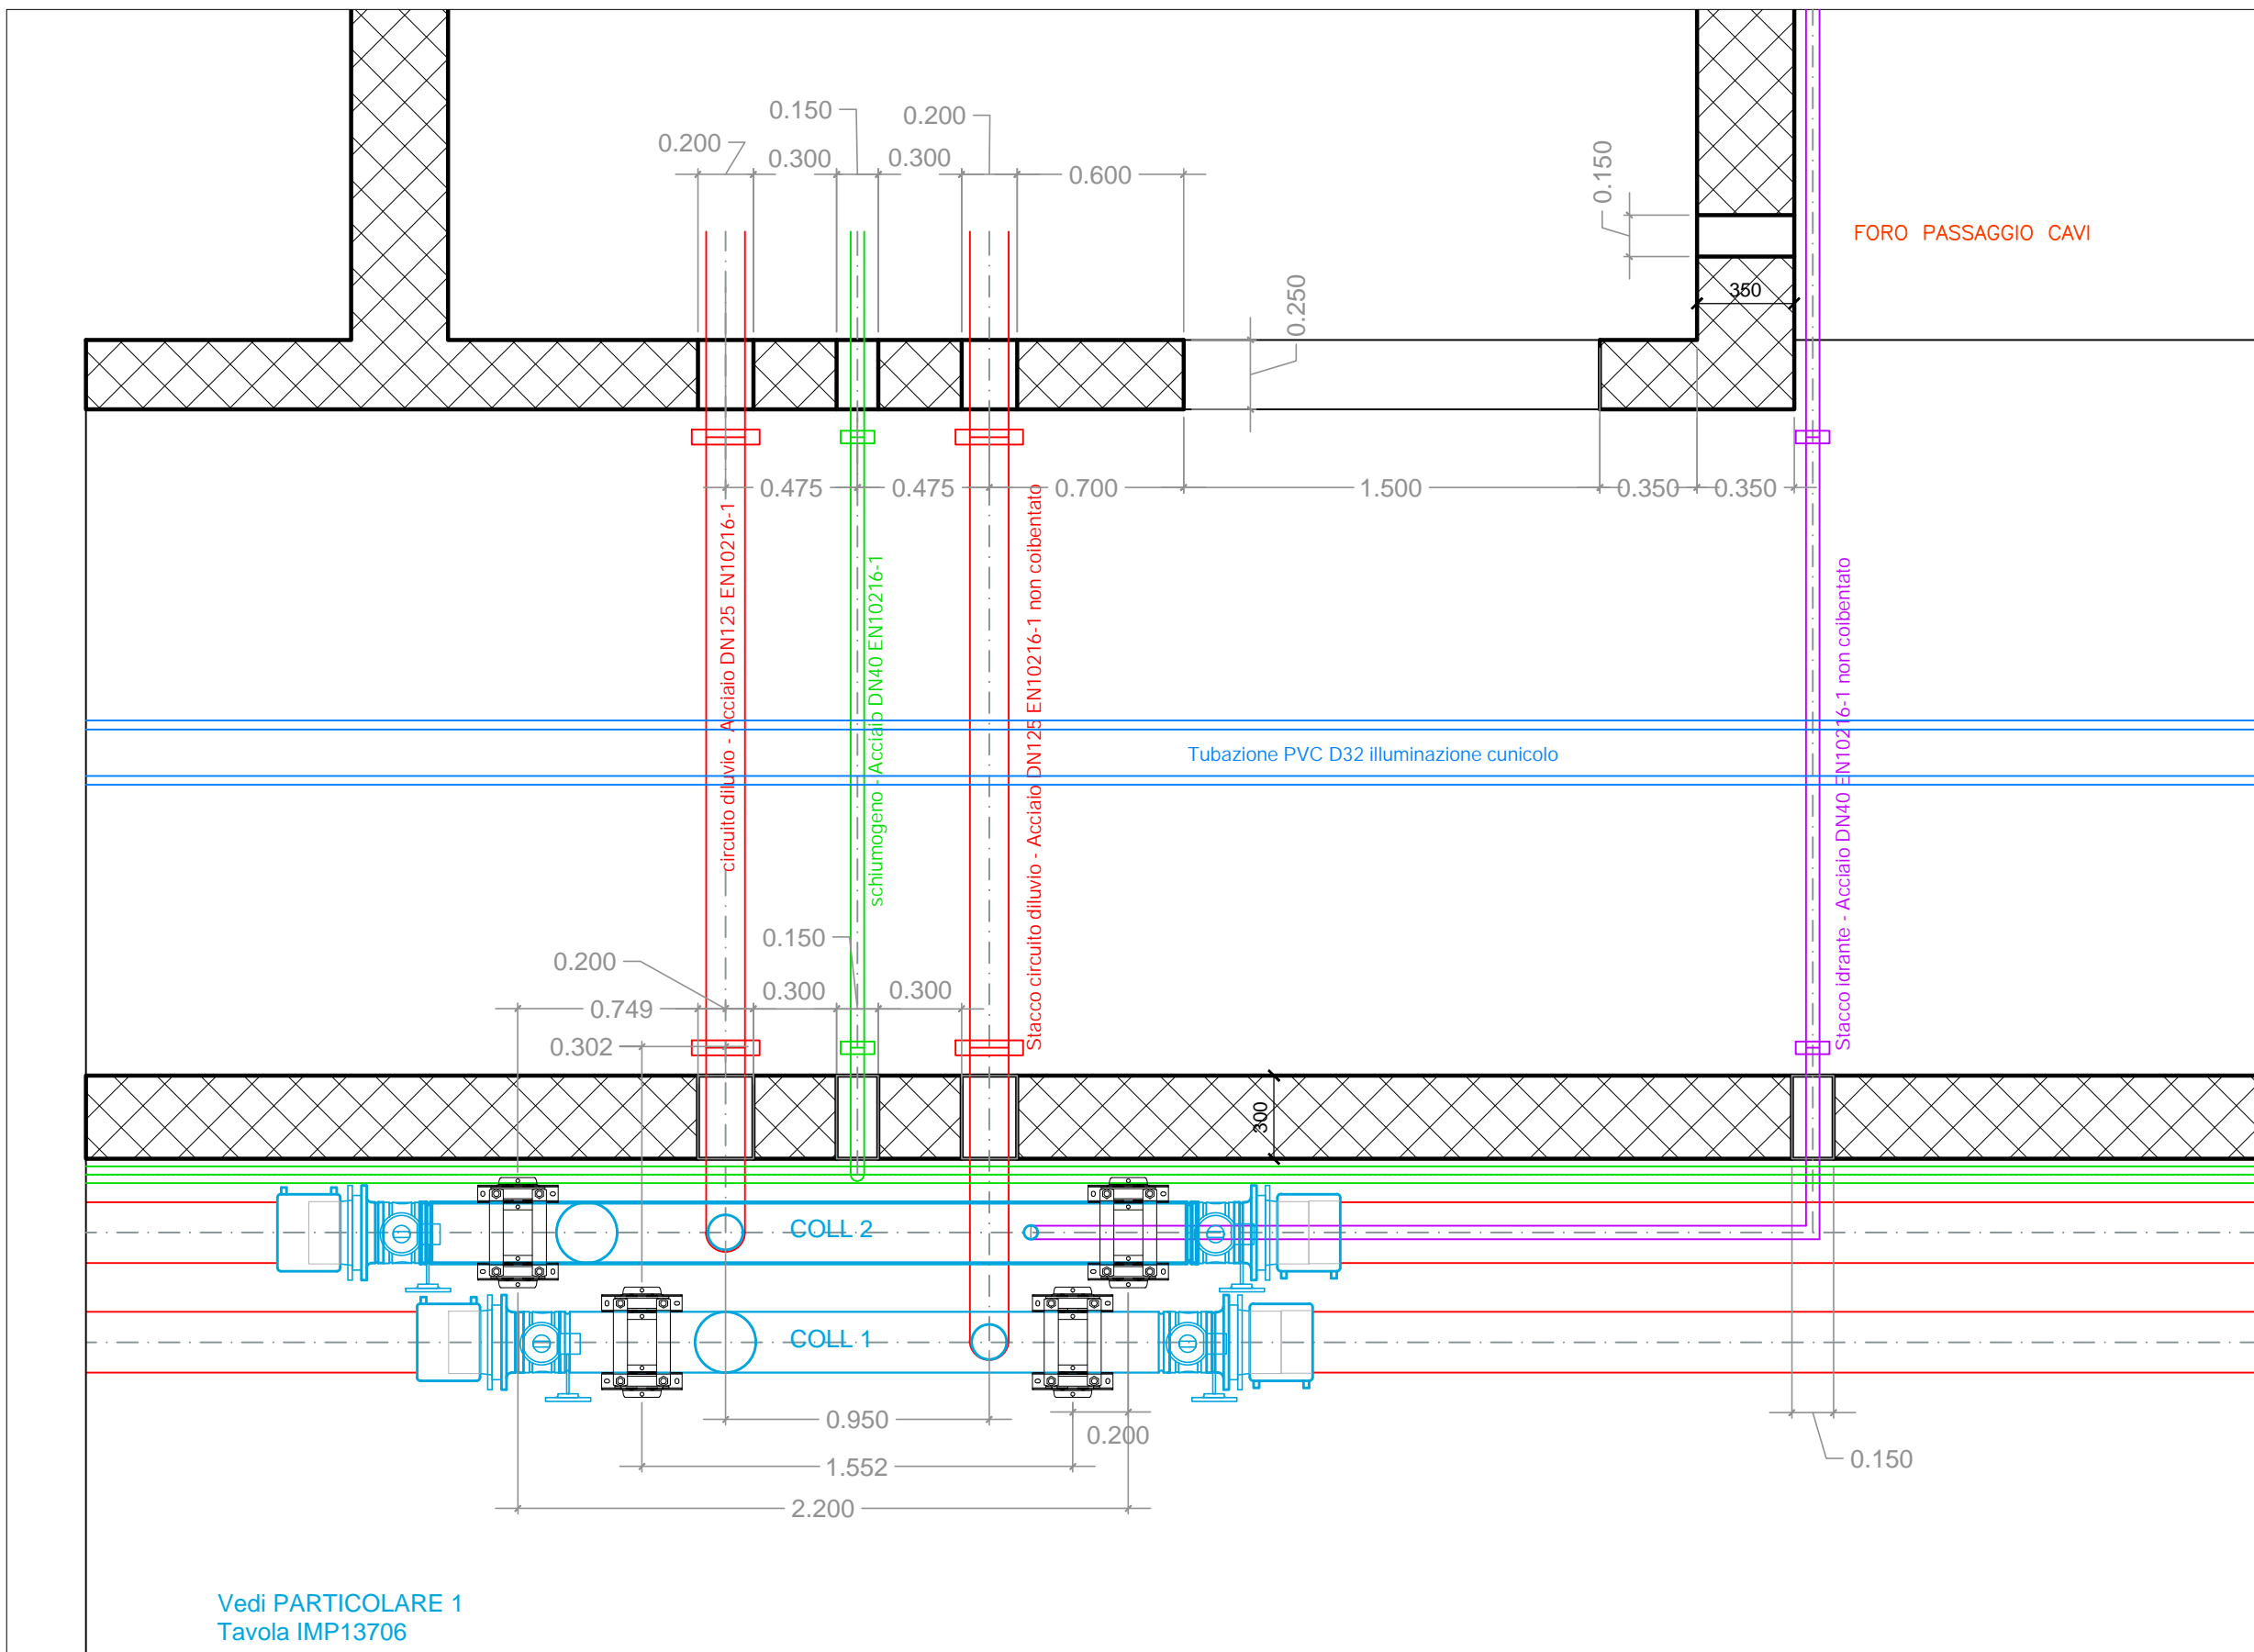

N4 ← NAP 3 ← N3


scala 1:25

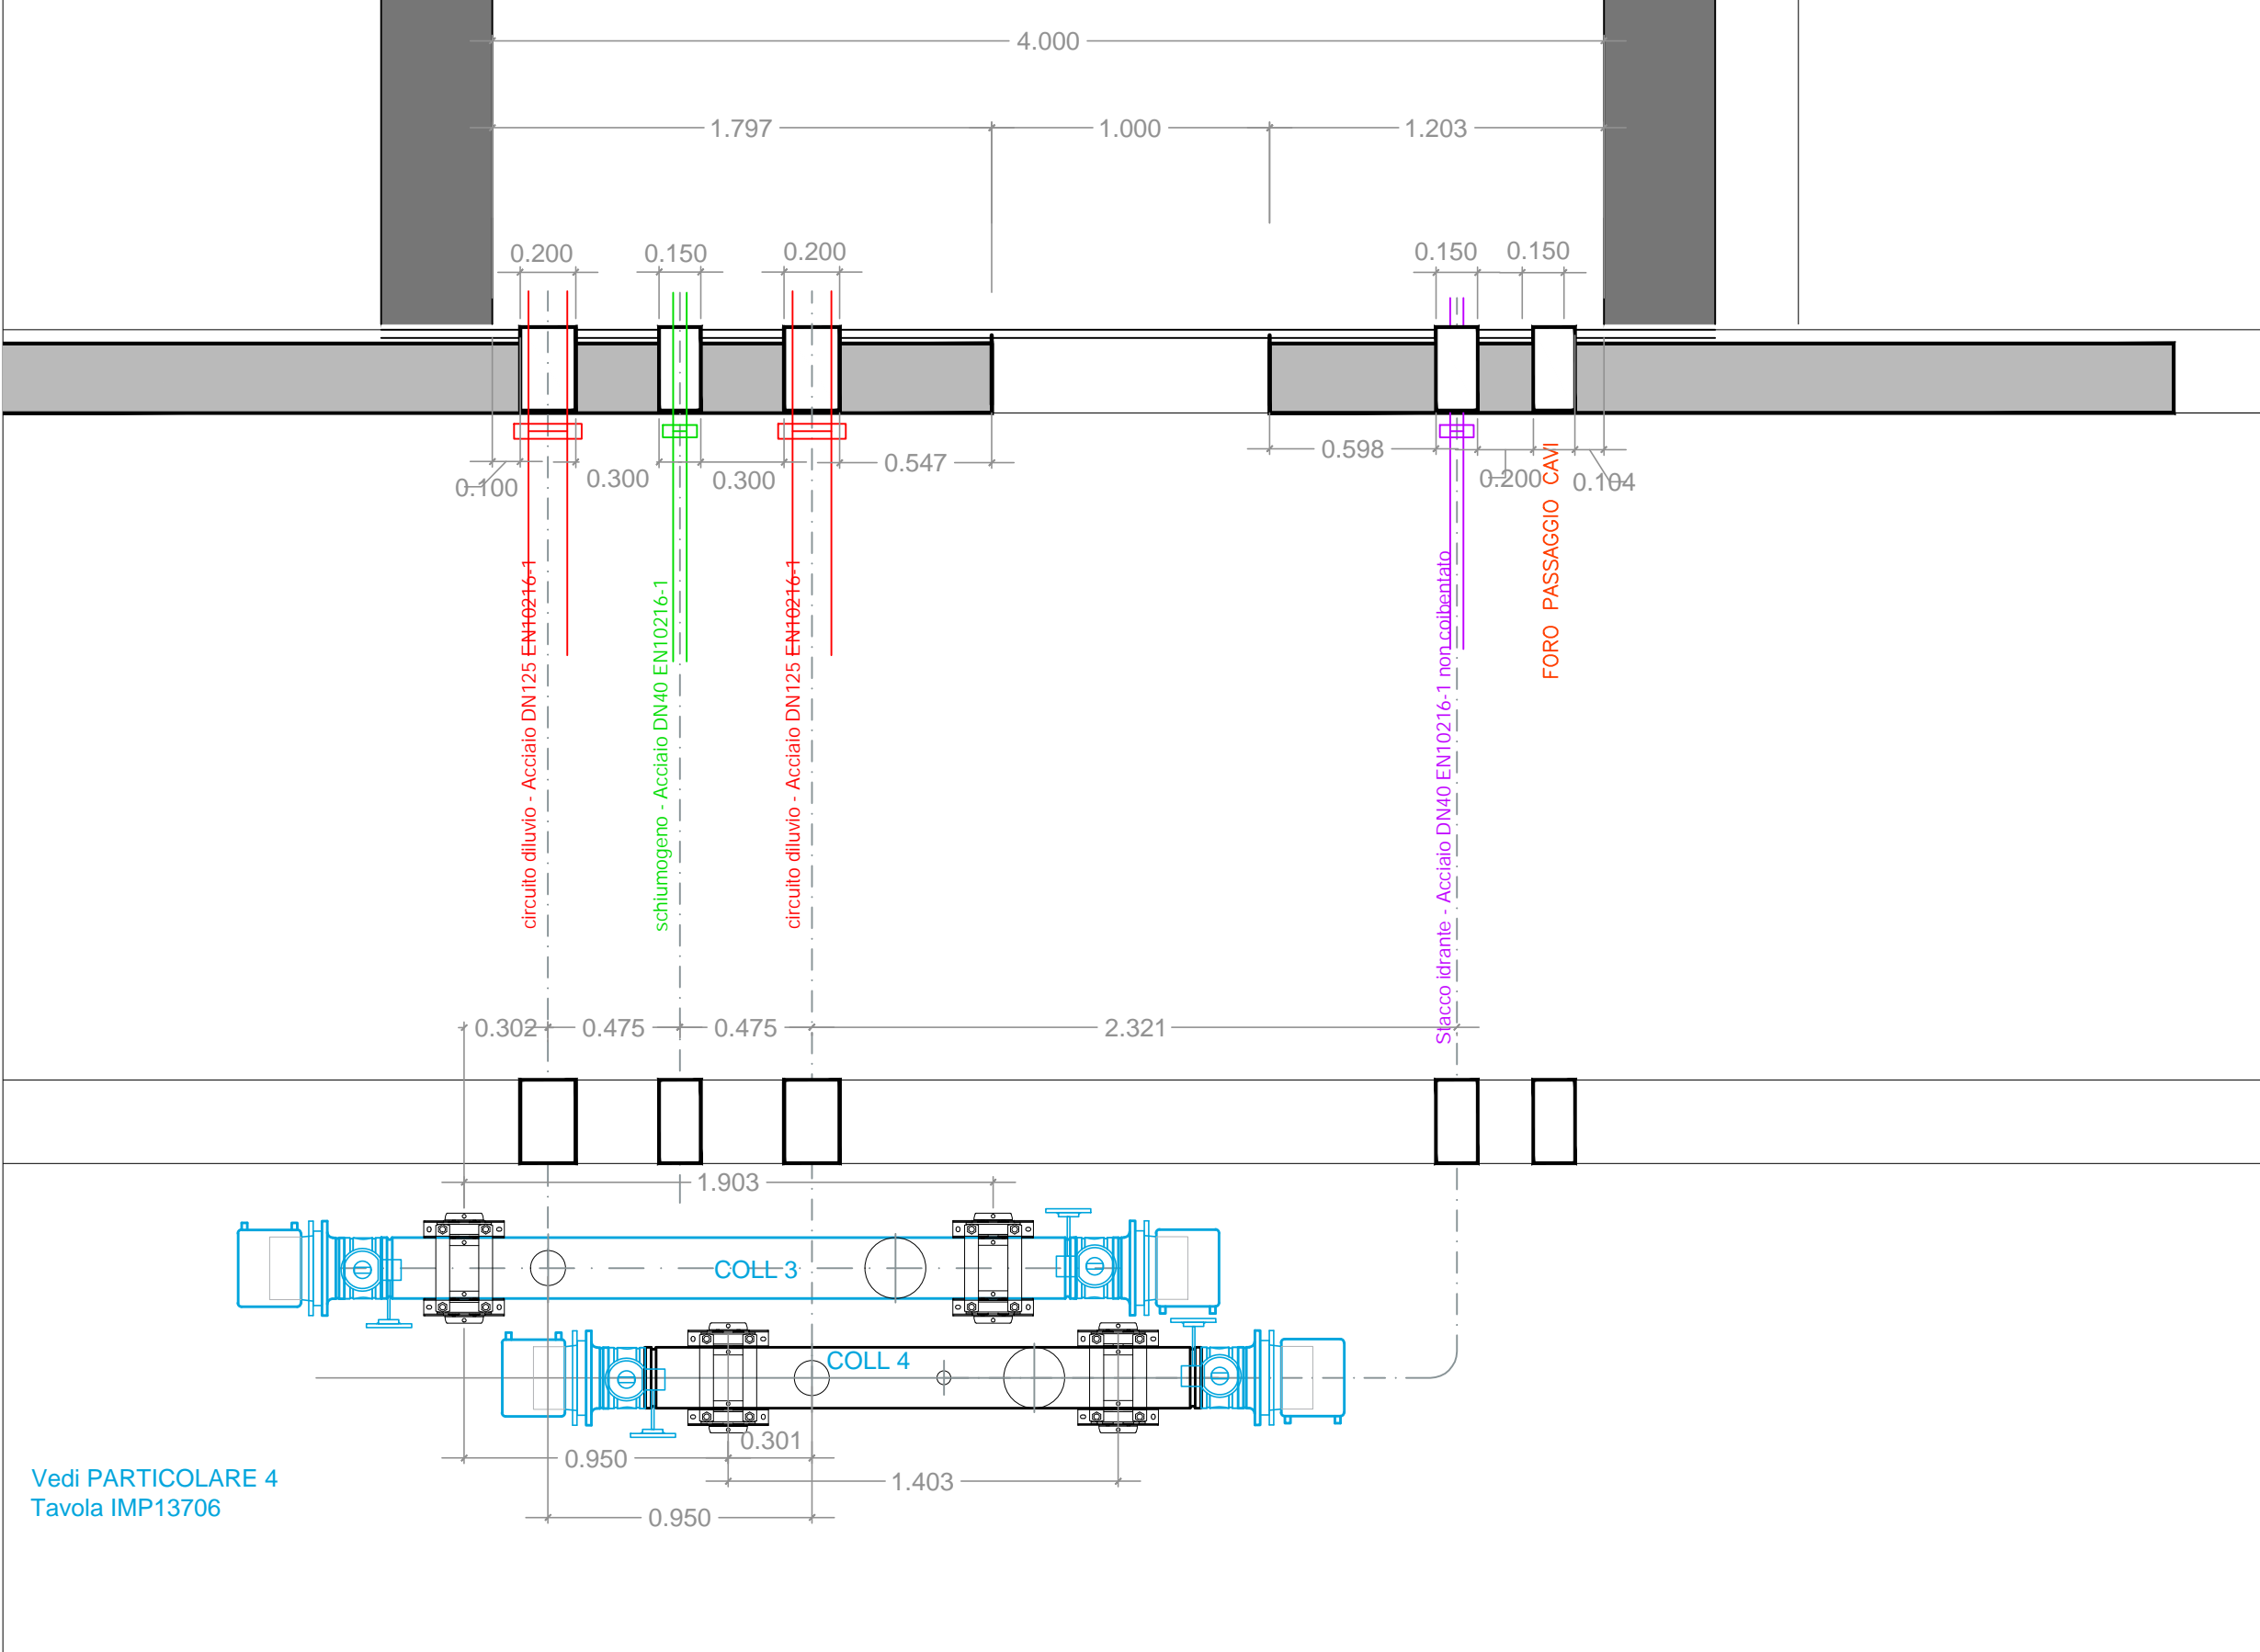

Vedi PARTICOLARE 4
Tavola IMP13706

NAP3 ← N3 ← NAP2

scala 1:25

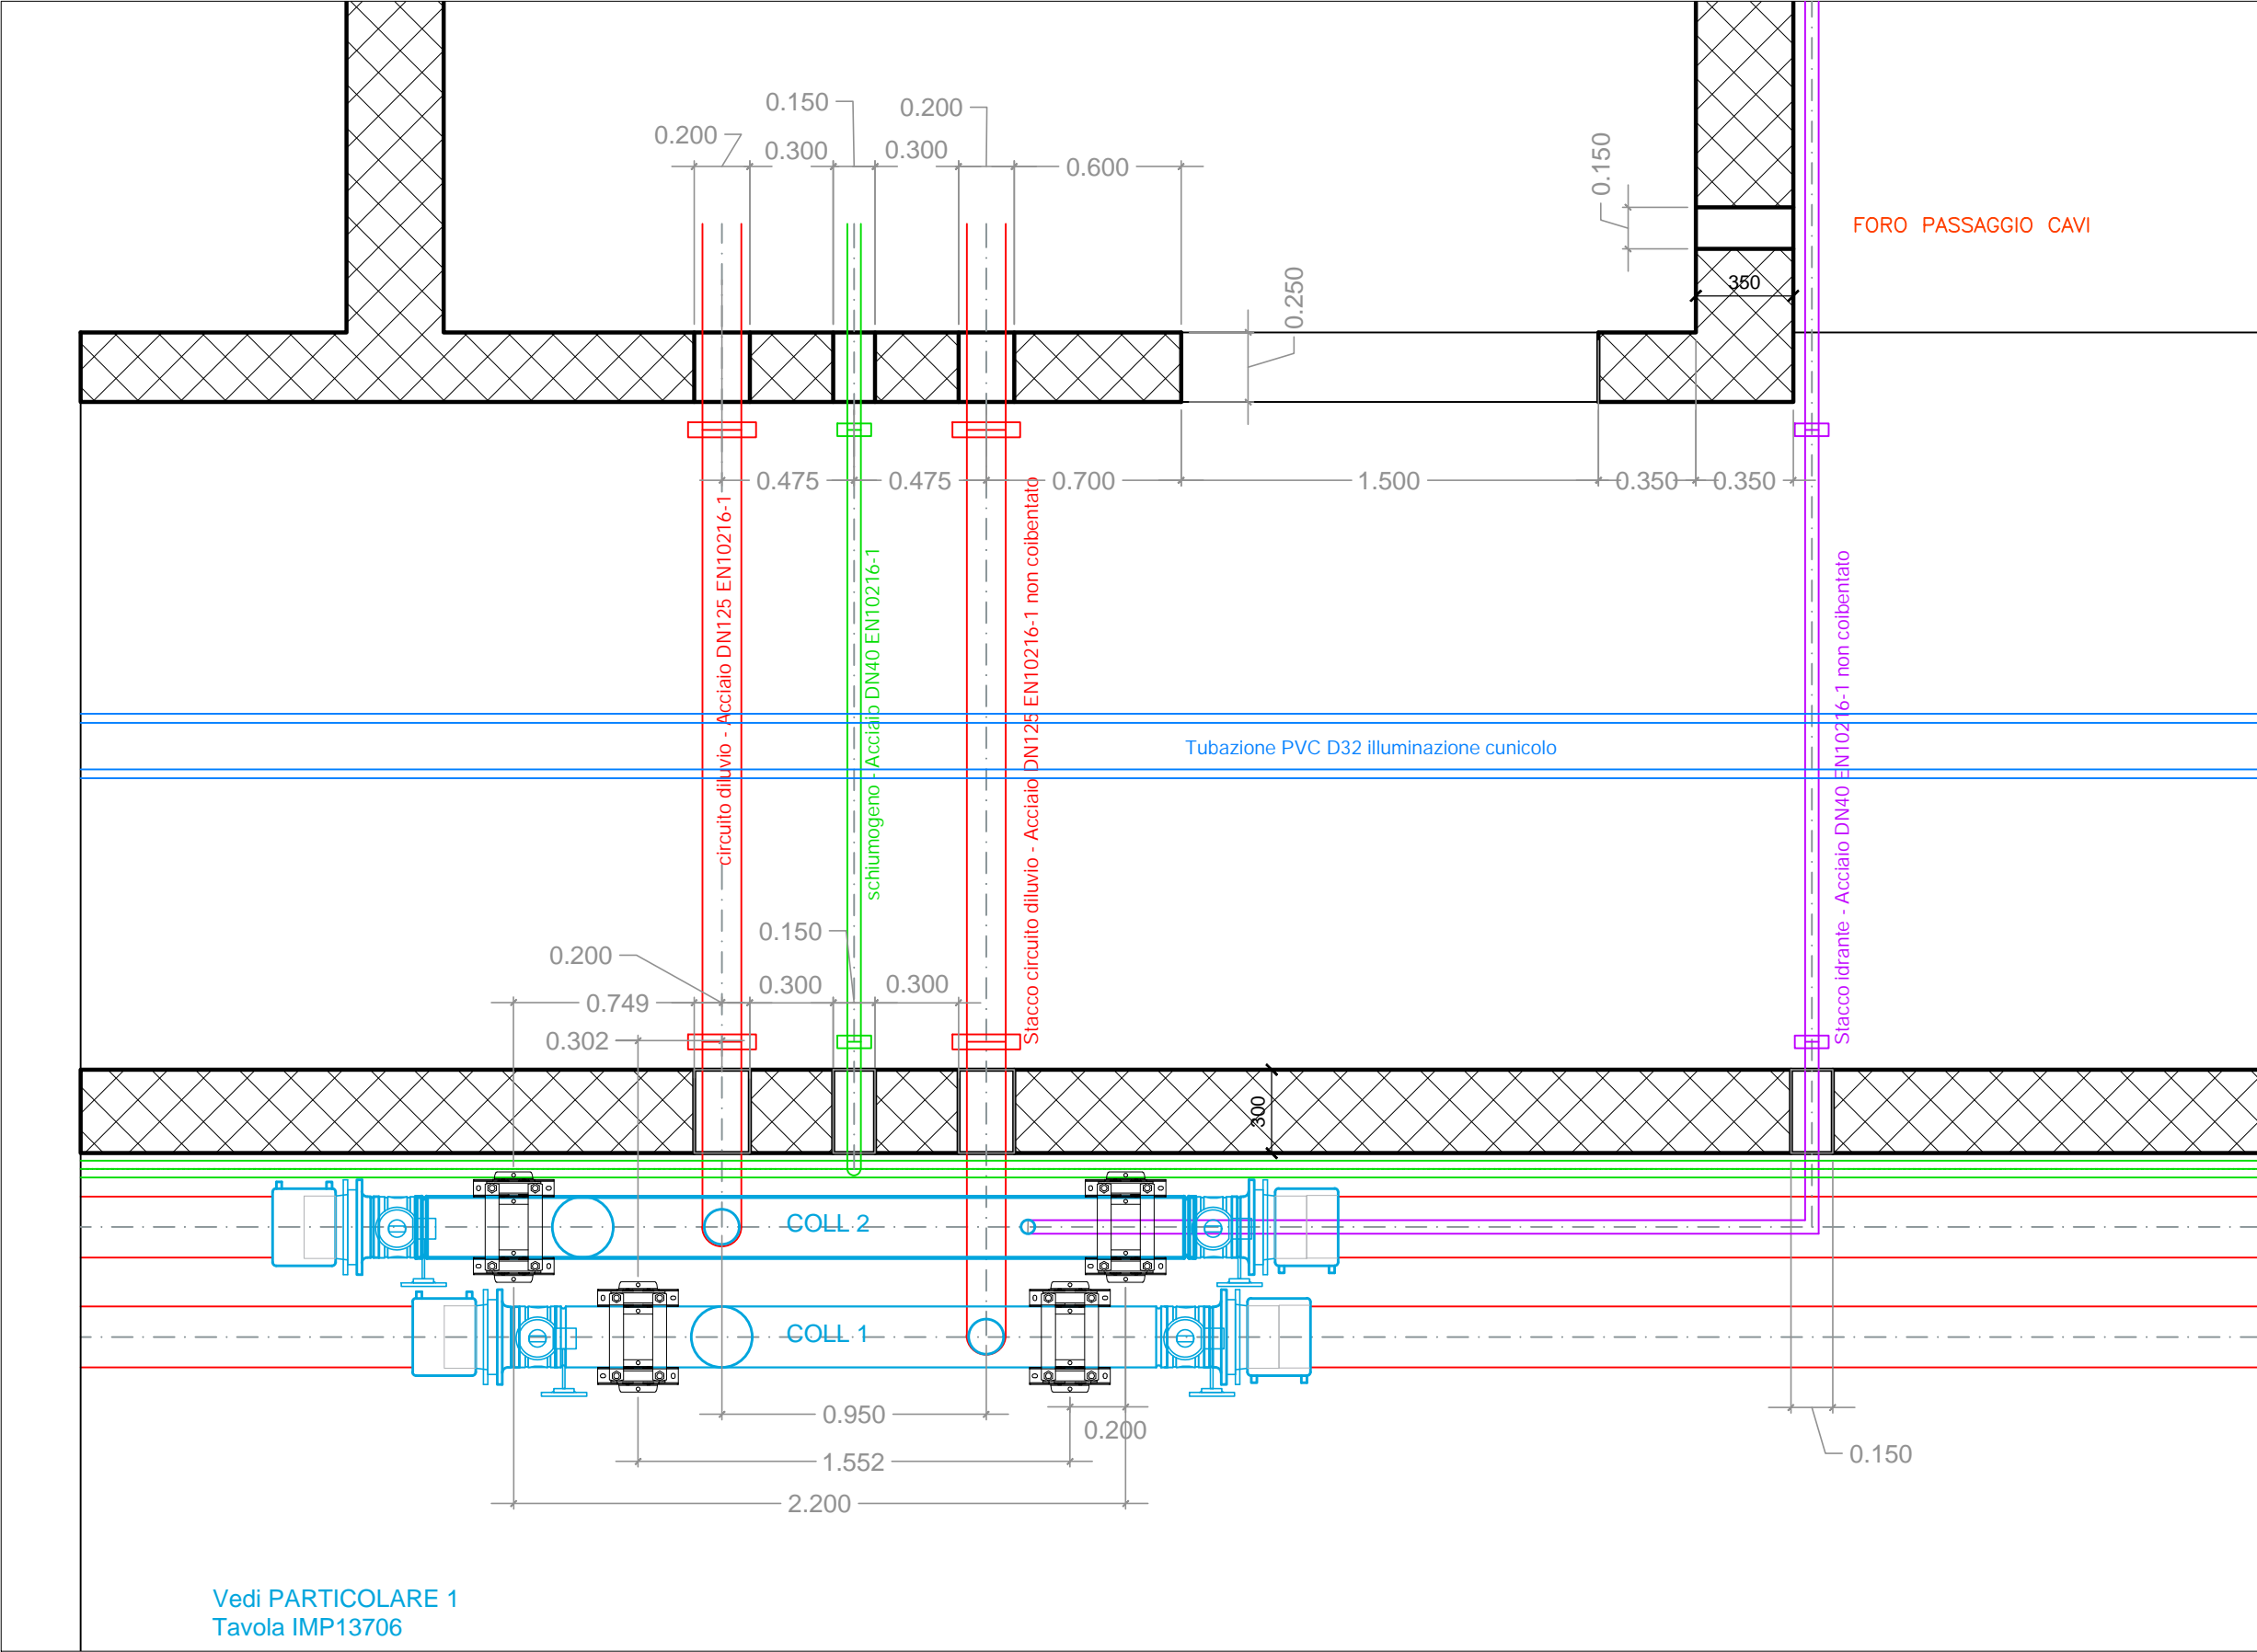

N3




NAP 2




N2

scala 1:25

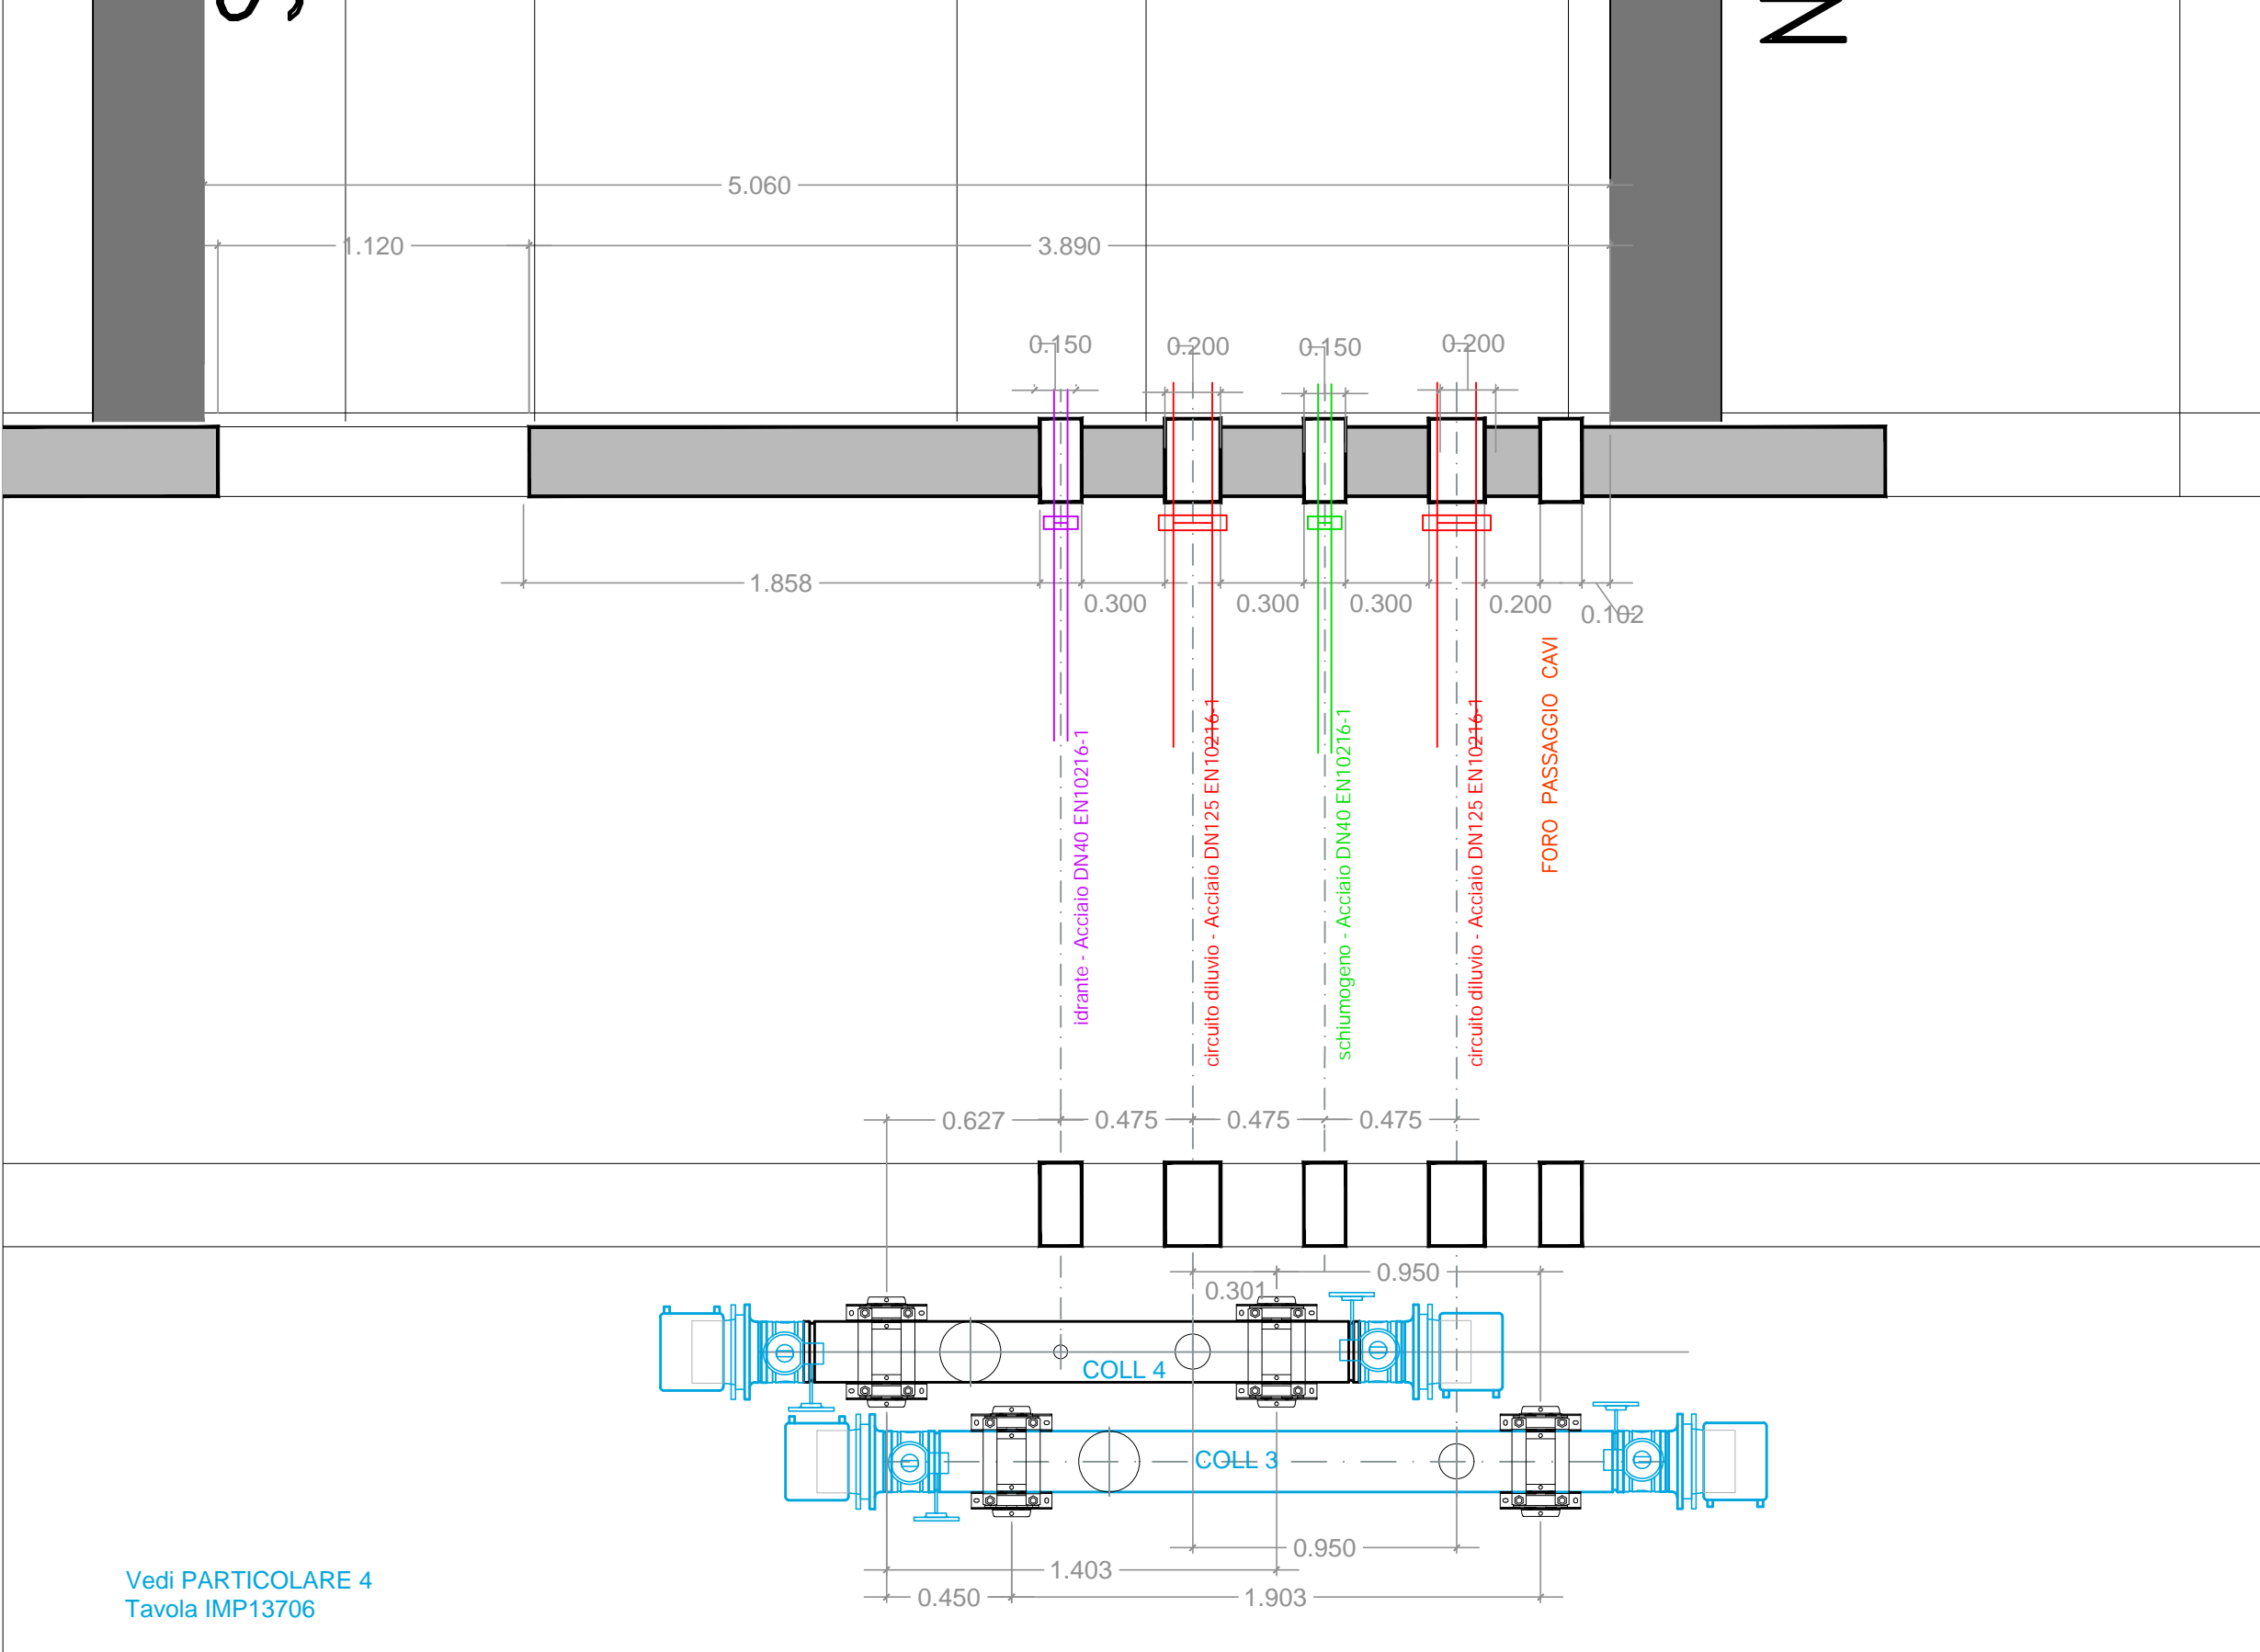

NAP2 ← N2 ← NAP1

scala 1:25

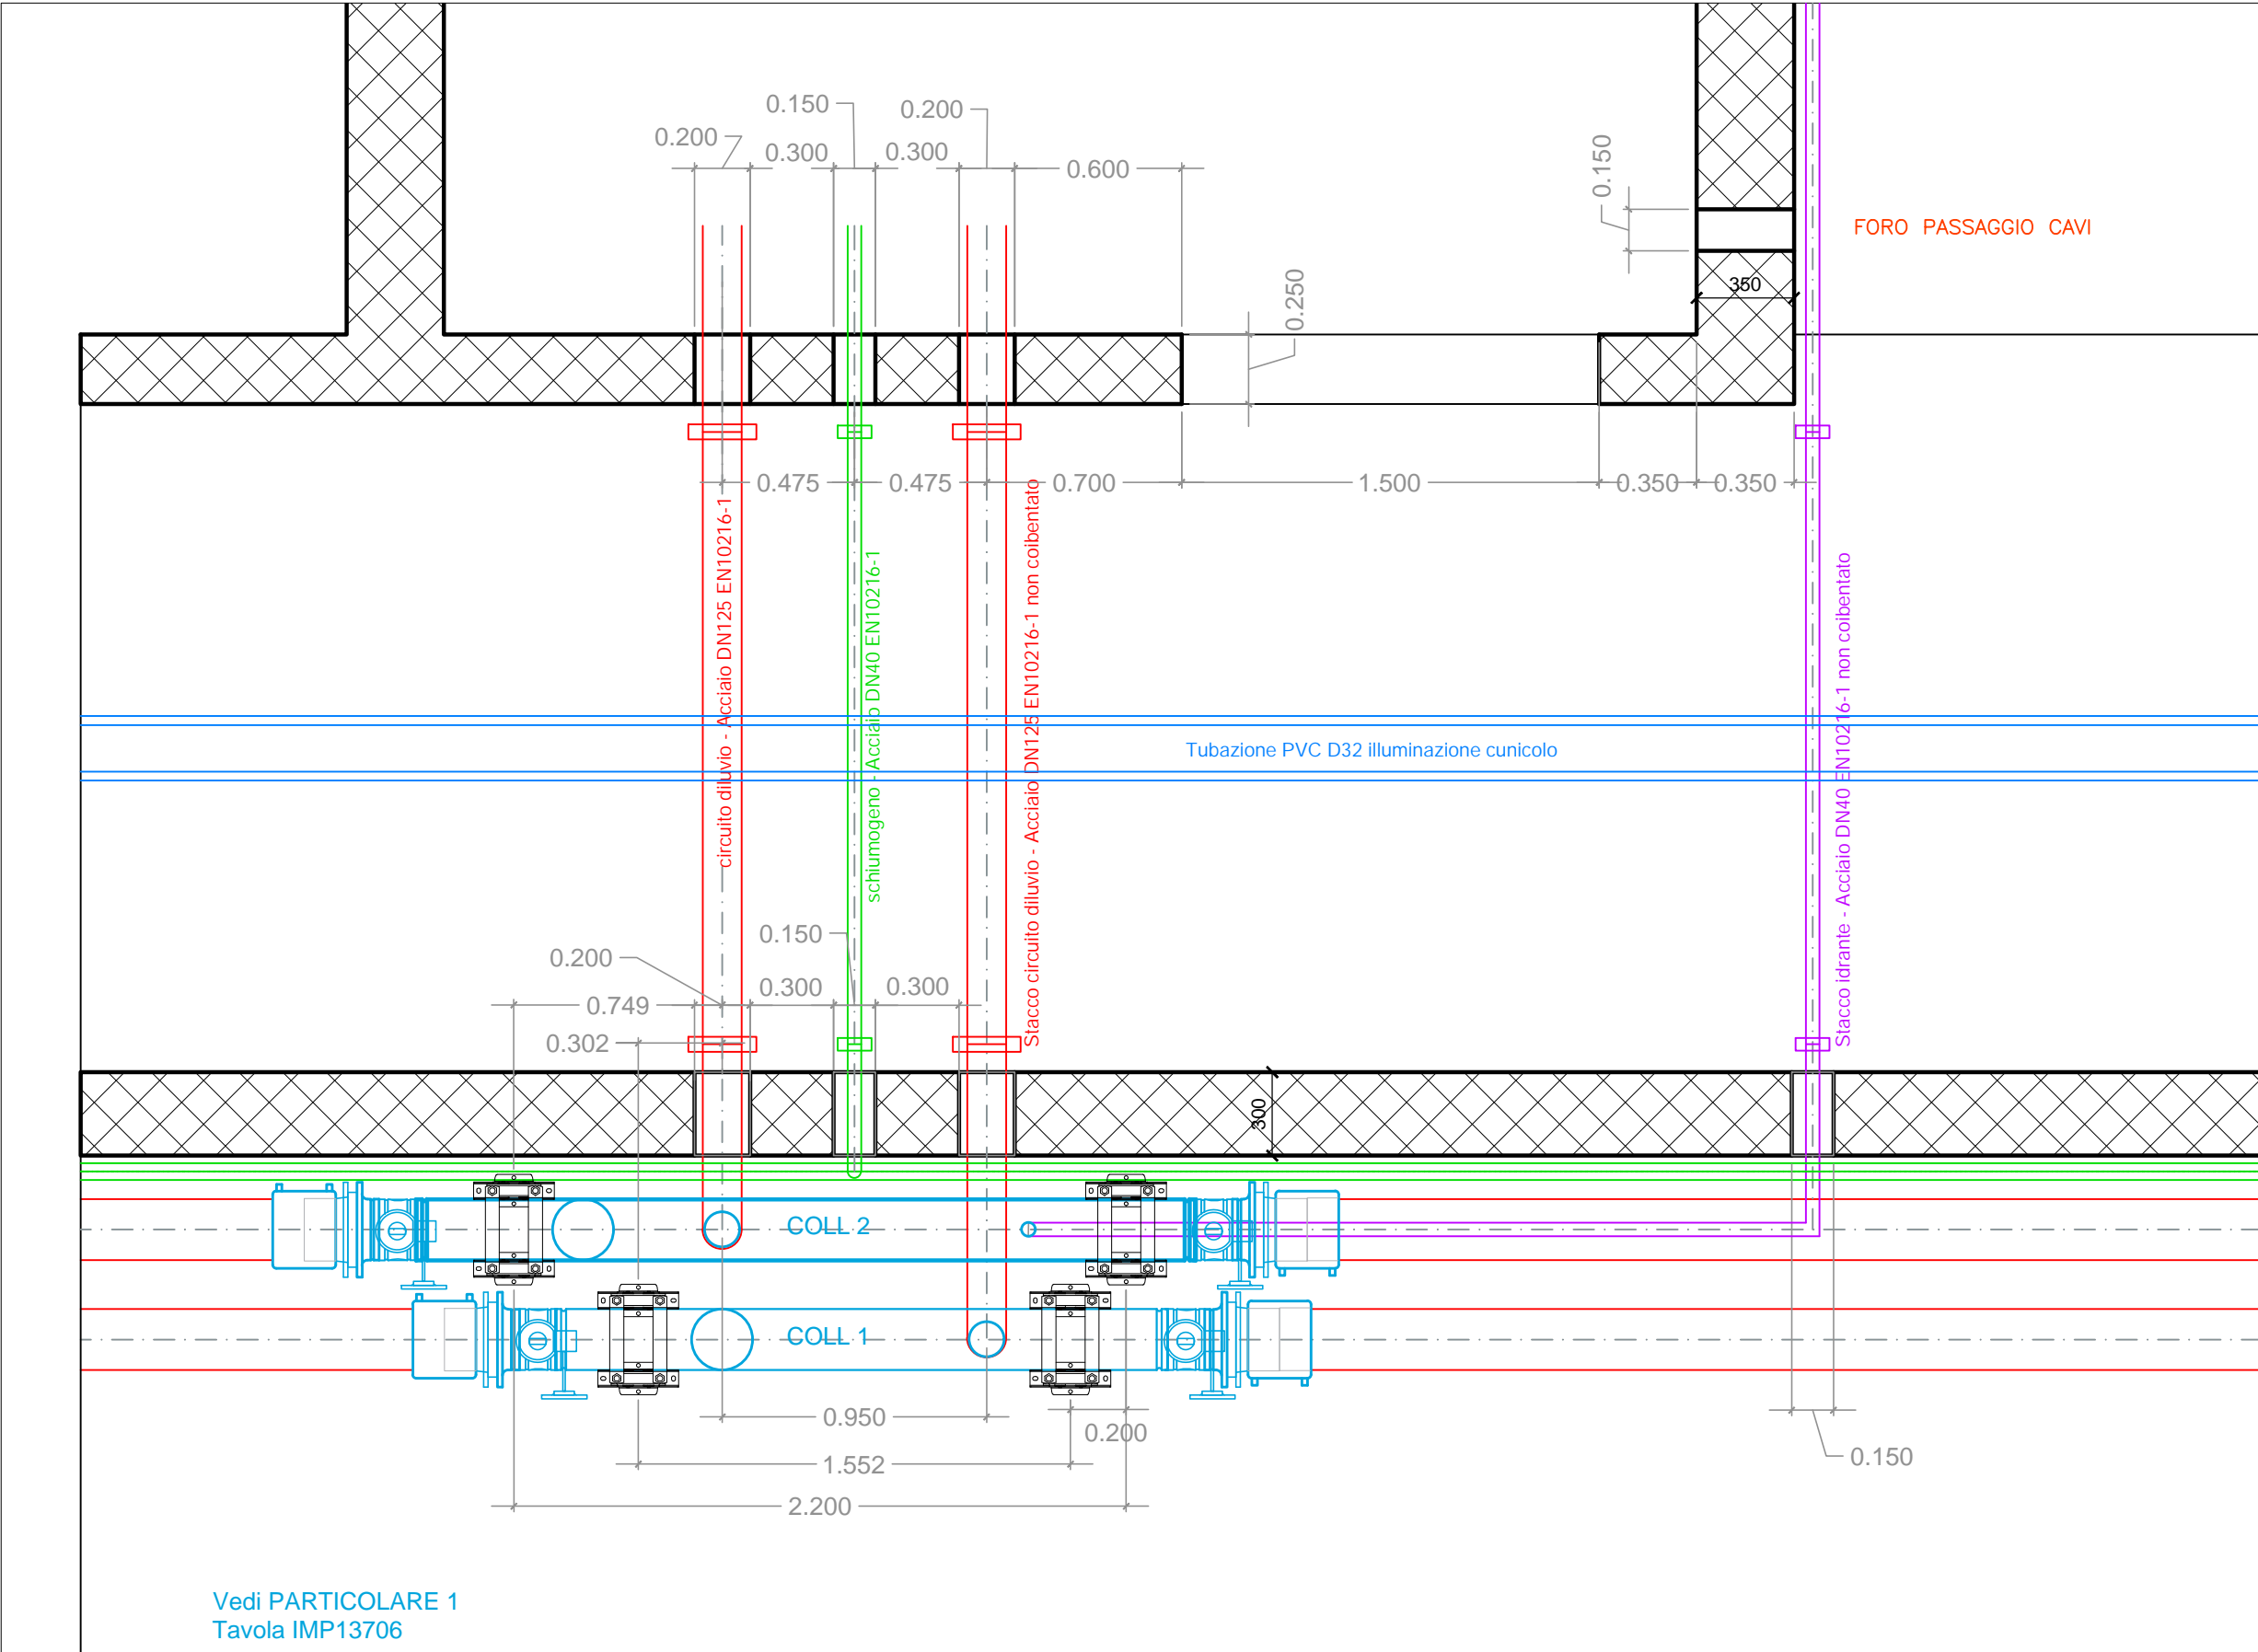

N2




NAP 1



N1

scala 1:25

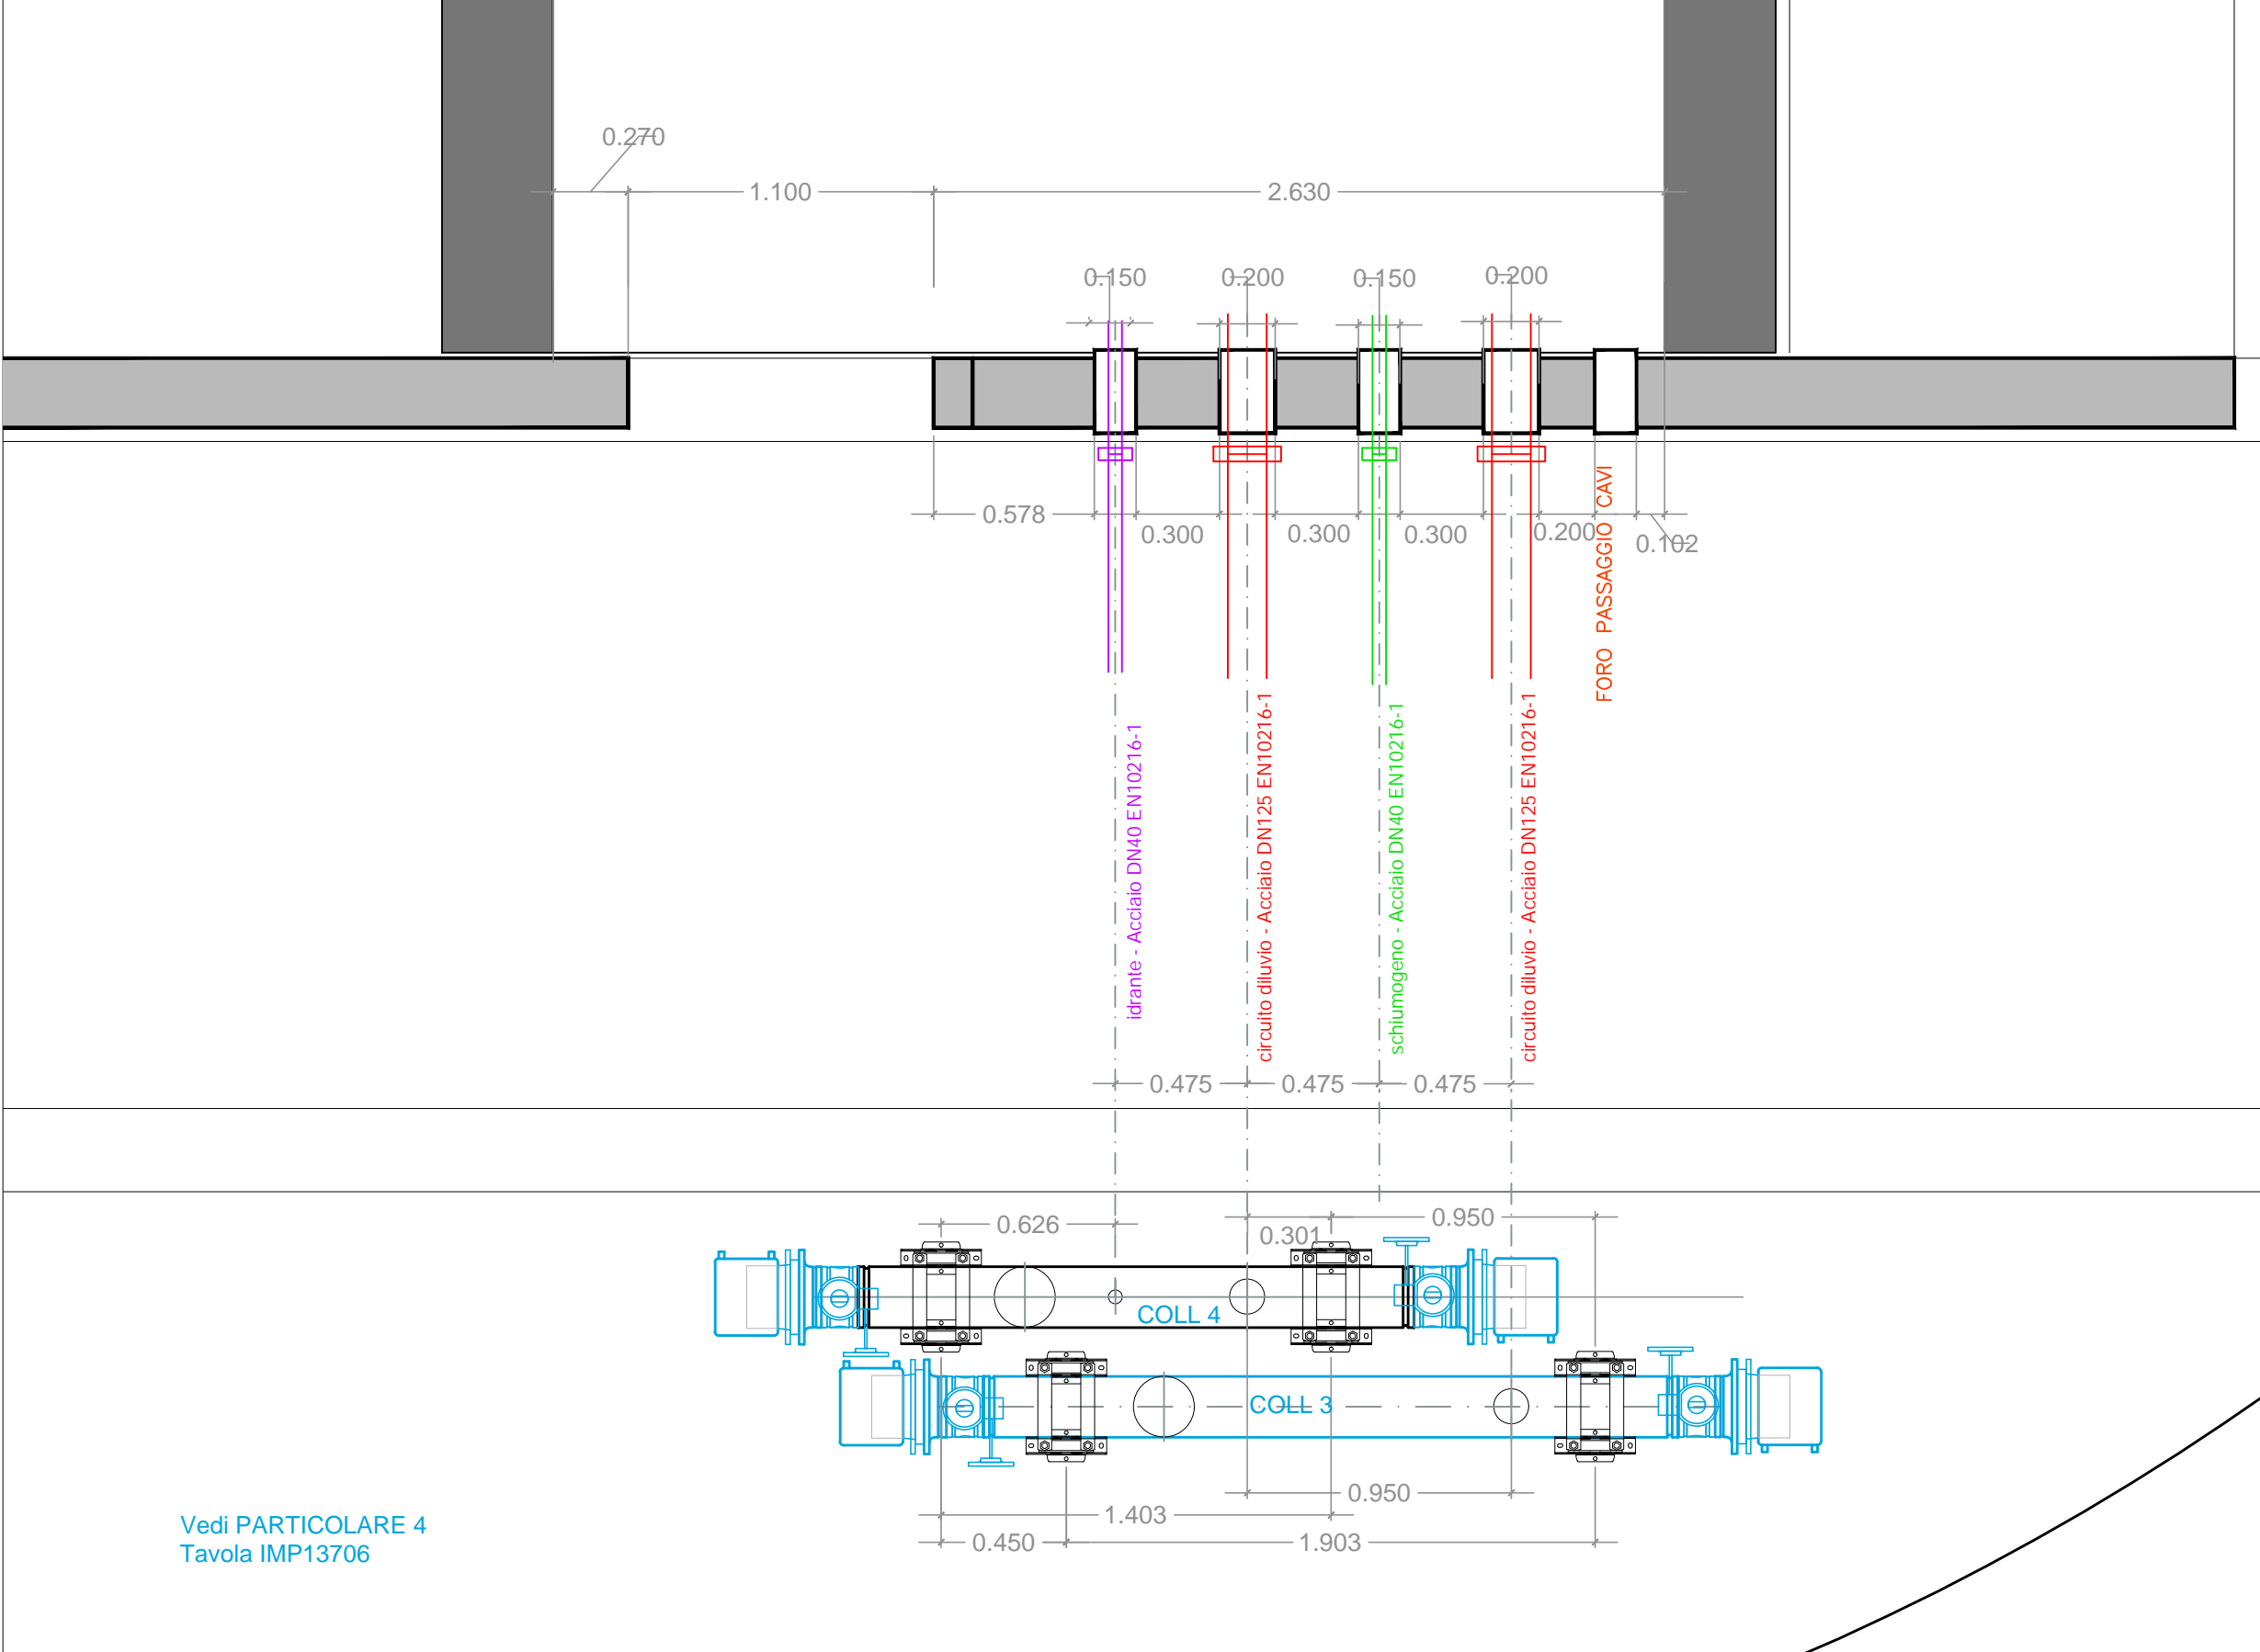

NAP1 ← N1

scala 1:25

