


LEGENDA SCHEMA IMPIANTO ANTINCENDIO	
	7 IDRANTE A COLONNA SOPRASUOLO DN150 - ZWUNTO
	8 RIDUTTORE STABILIZZATORE DI PRESSIONE DI VALLE CSA XLC300 DN200
	9 RIDUTTORE STABILIZZATORE DI PRESSIONE DI VALLE CSA XLC400 DN50
	10 MISCELATORE DI SCHIUMA A PRESSIONI BILANCiate UNID DN125
	11 VALVOLA A DILUVO A COMANDO ELETTRICO CON RIVANO MANUALE DN150 E REGOLATORE DI PRESSIONE INTEGRATO
	12 SALITA/DISCESA TUBAZIONE (ACCESSO CUNICOLO)
	13 VALVOLA DI SFUGO RAPIDO ANTI COLPO D'ARRETE
	14 VALVOLA A FARFALLA MANUALE DN65
	15 VALVOLA A FARFALLA DN125 MANUALE CON RIDUTTORE DI MANOVRA E VOLANTINO
	16 VALVOLA A SFERA DN65 MANUALE
	17 IDRANTE UNIAS CON RIDUTTORE DI PRESSIONE DINAMICO PREMONITATO
	18 IDRANTE IN CASSETTA UN70
	19 ATTACCO AUTOPOMPA VVF UN70

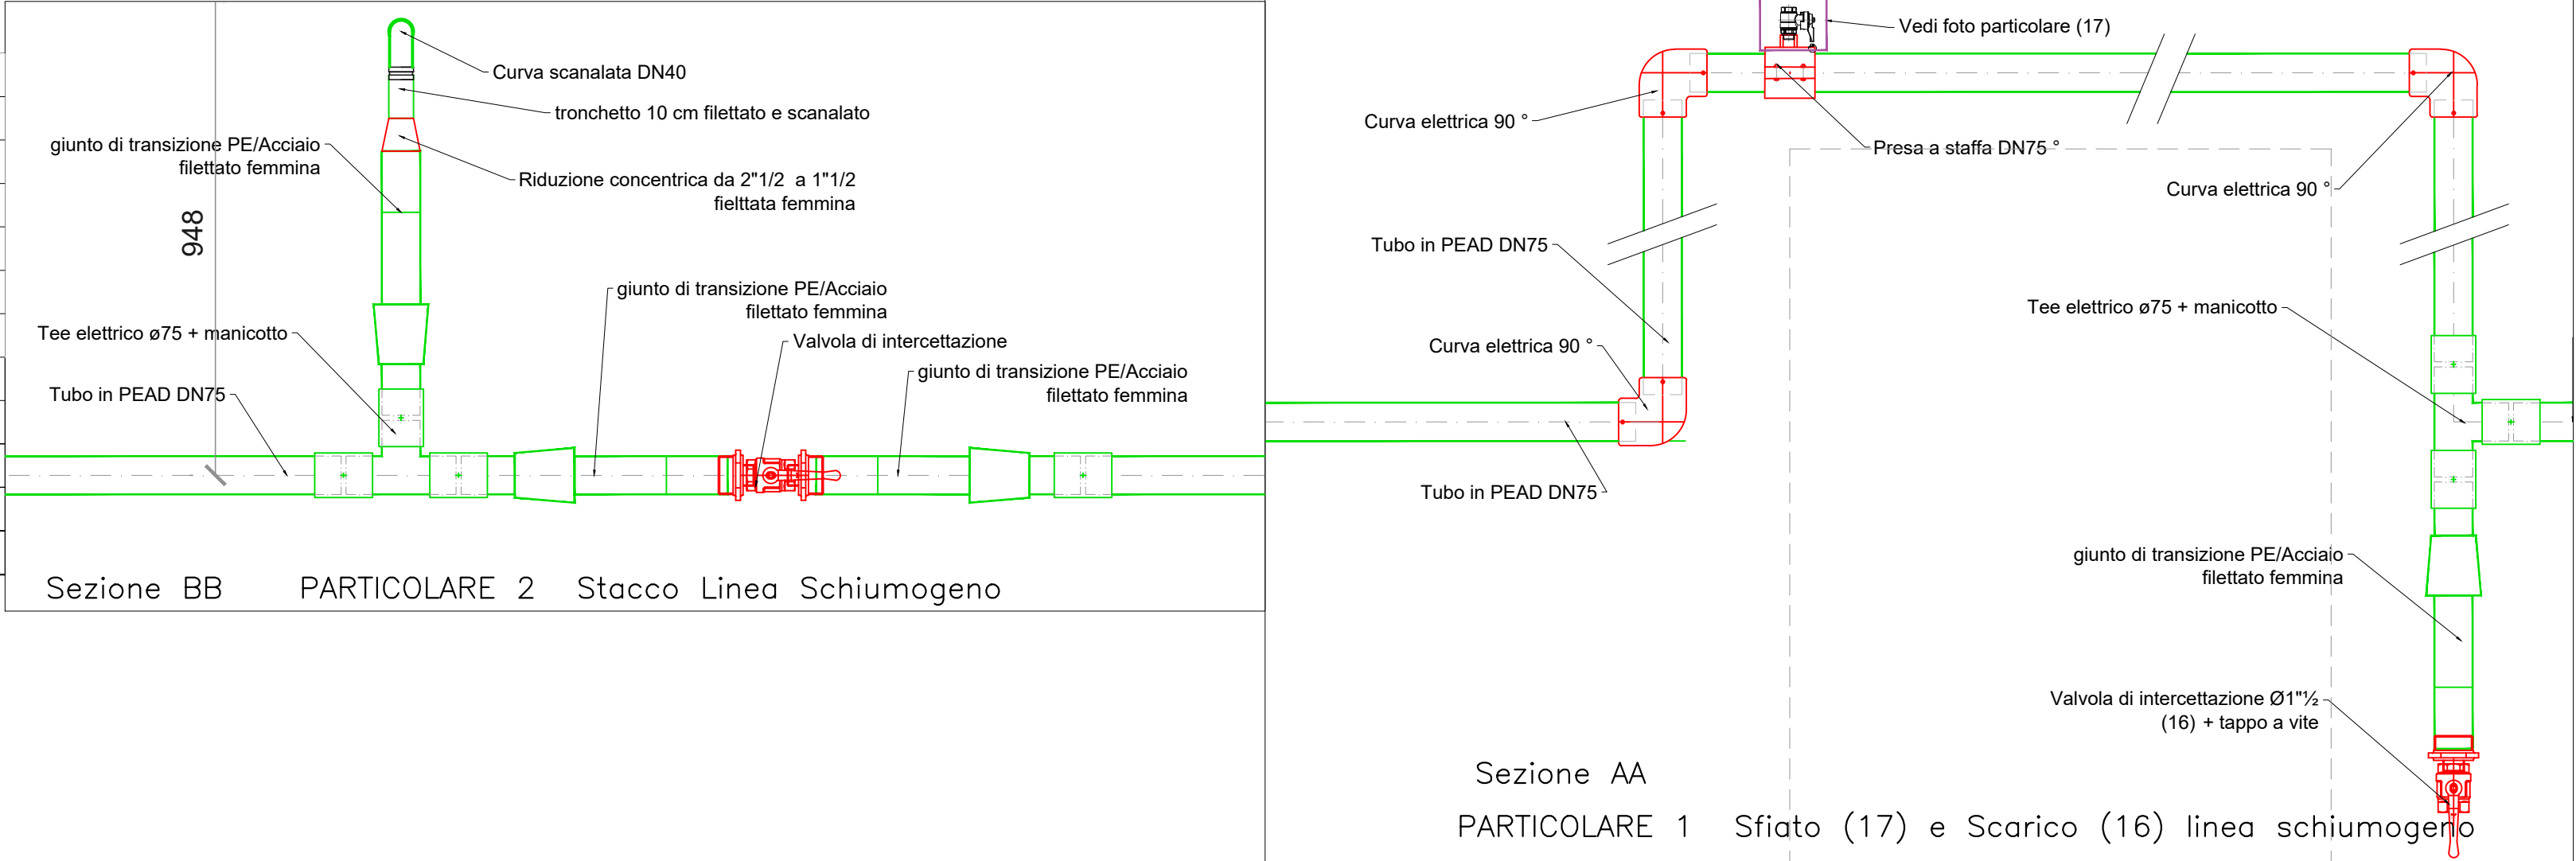

autostrade // per l'italia

AUTOSTRADA (A1) : MILANO – NAPOLI
TRATTO : BARBERINO – FIRENZE NORD

AMPLIAMENTO ALLA TERZA CORSIA
BARBERINO DI MUGELLO – INCISA VALDARNIO

PROGETTO AS-BUILT
LOTTO 2

A1 – NUOVA CARREGGIATA SUD

IMPIANTI
GALLERIA SANTA LUCIA A COLLINA
SISTEMA ACQUA ANTINCENDIO

SCHEMA IDRAULICO IMPIANTO DI MITIGAZIONE TAVOLA 5 DI 6

AMPLIA
INFRASTRUCTURES

PSC
PSC


Tecne

IL DIRETTORE TECNICO:
ING. MAURO LUI



IL PROGETTISTA DI
DETTAGLIO:

IL DIRETTORE DEI LAVORI
ING. CARLO LOMBARO

REVISIONE	ELABORATO	DATA	REVISIONE

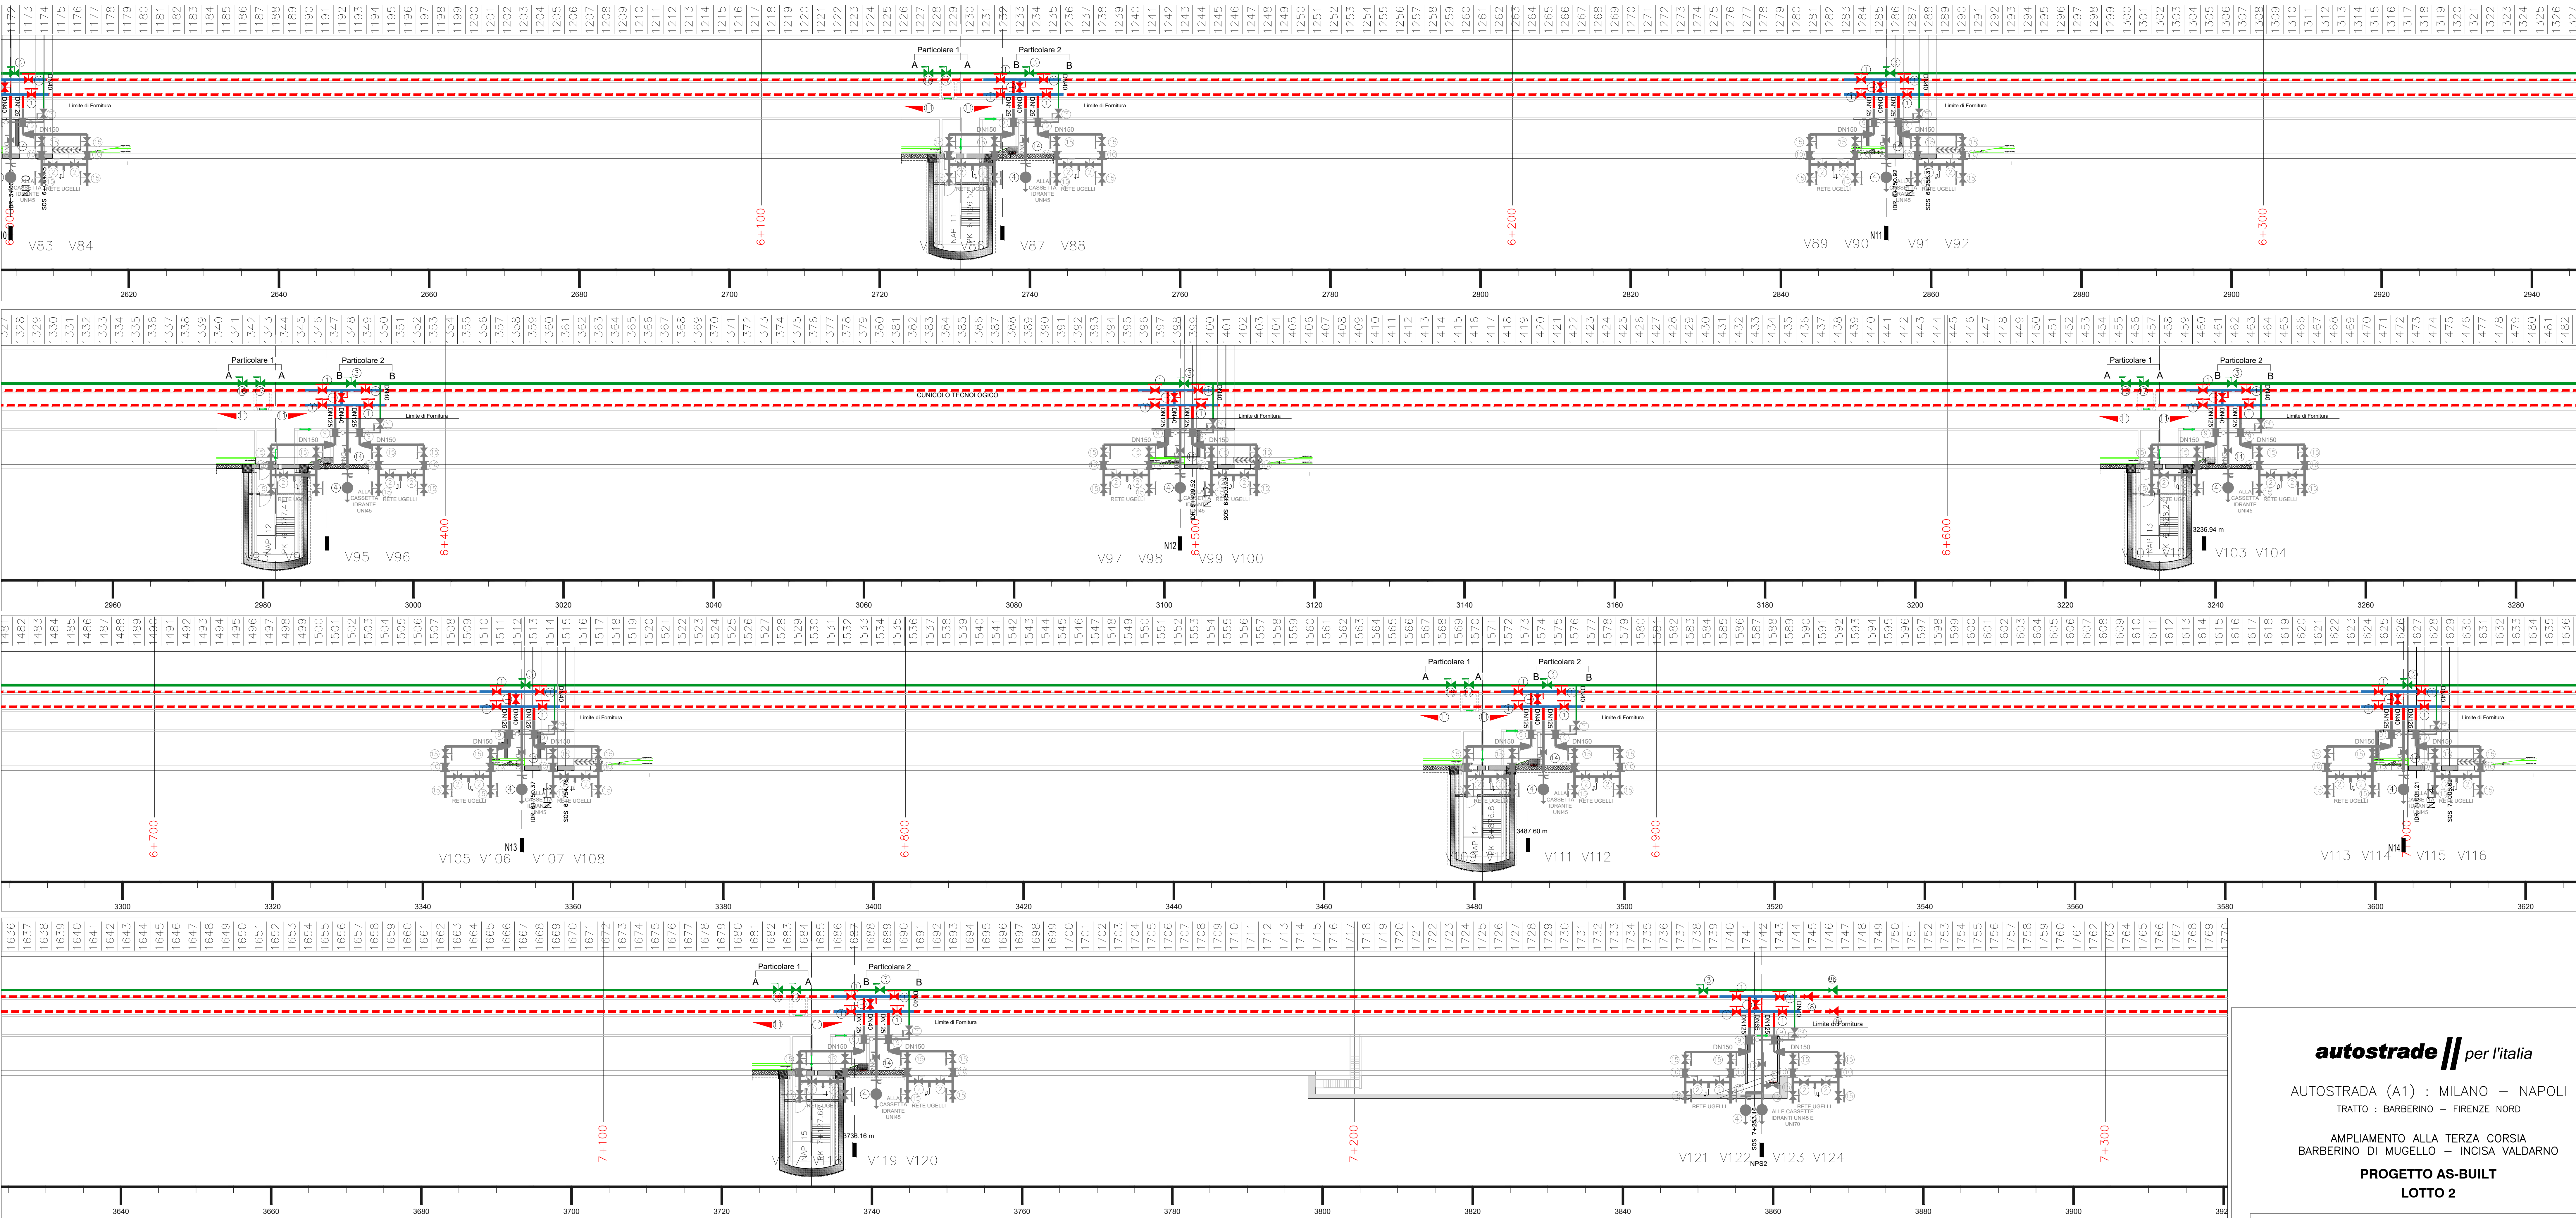

LEGENDA SCHEMA IMPIANTO ANTINCENDIO	
7	IGRANTE A COLONNA SOPRASSUOLO DN100 - 2xUNTO
8	REDUTTORE STABILIZZATORE DI PRESSIONE DI VALLE CSA XLC300 DN200
8b	REDUTTORE STABILIZZATORE DI PRESSIONE DI VALLE CSA XLC400 DN400
9	MISCELATORE DI SCHIUMA A PRESSIONI BIANCATE URD DN125
10	VALVOLA A DELVAD A COMANDO ELETTRICO CON RITARDO MANUALE DN150 E REGOLATORE DI PRESSIONE INTEGRATO
11	SALITA/SCESITA TUBAZIONE (ACCESSO CUNICOLO)
12	VALVOLA DI SFORZO RAPIDO ANTI COLPO D'ARRETE
13	VALVOLA A FARFALLA MANUALE DN100
14	VALVOLA A FARFALLA MANUALE DN40
15	VALVOLA A FARFALLA DN150 MANUALE CON REDUTTORE DI MANOVRA E VOLANTINO
16	VALVOLA DI SCARICO LINEA SCHIUMOGENO
17	VALVOLA SPIATO ARIA SU DORSALE SCHIUMOGENO
1	VALVOLA A FARFALLA DN200 MANUALE CON REDUTTORE DI MANOVRA E VOLANTINO
2	VALVOLA A FARFALLA DN125 MANUALE A LEVA
3	VALVOLA A SFERA DN200 MANUALE
4	IGRANTE UNIAS CON REDUTTORE DI PRESSIONE DINAMICO PREMONITATO
5	IGRANTE IN CASSETTA UN70
6	ATTACCO AUTOPOMPA V.F.F. UN70

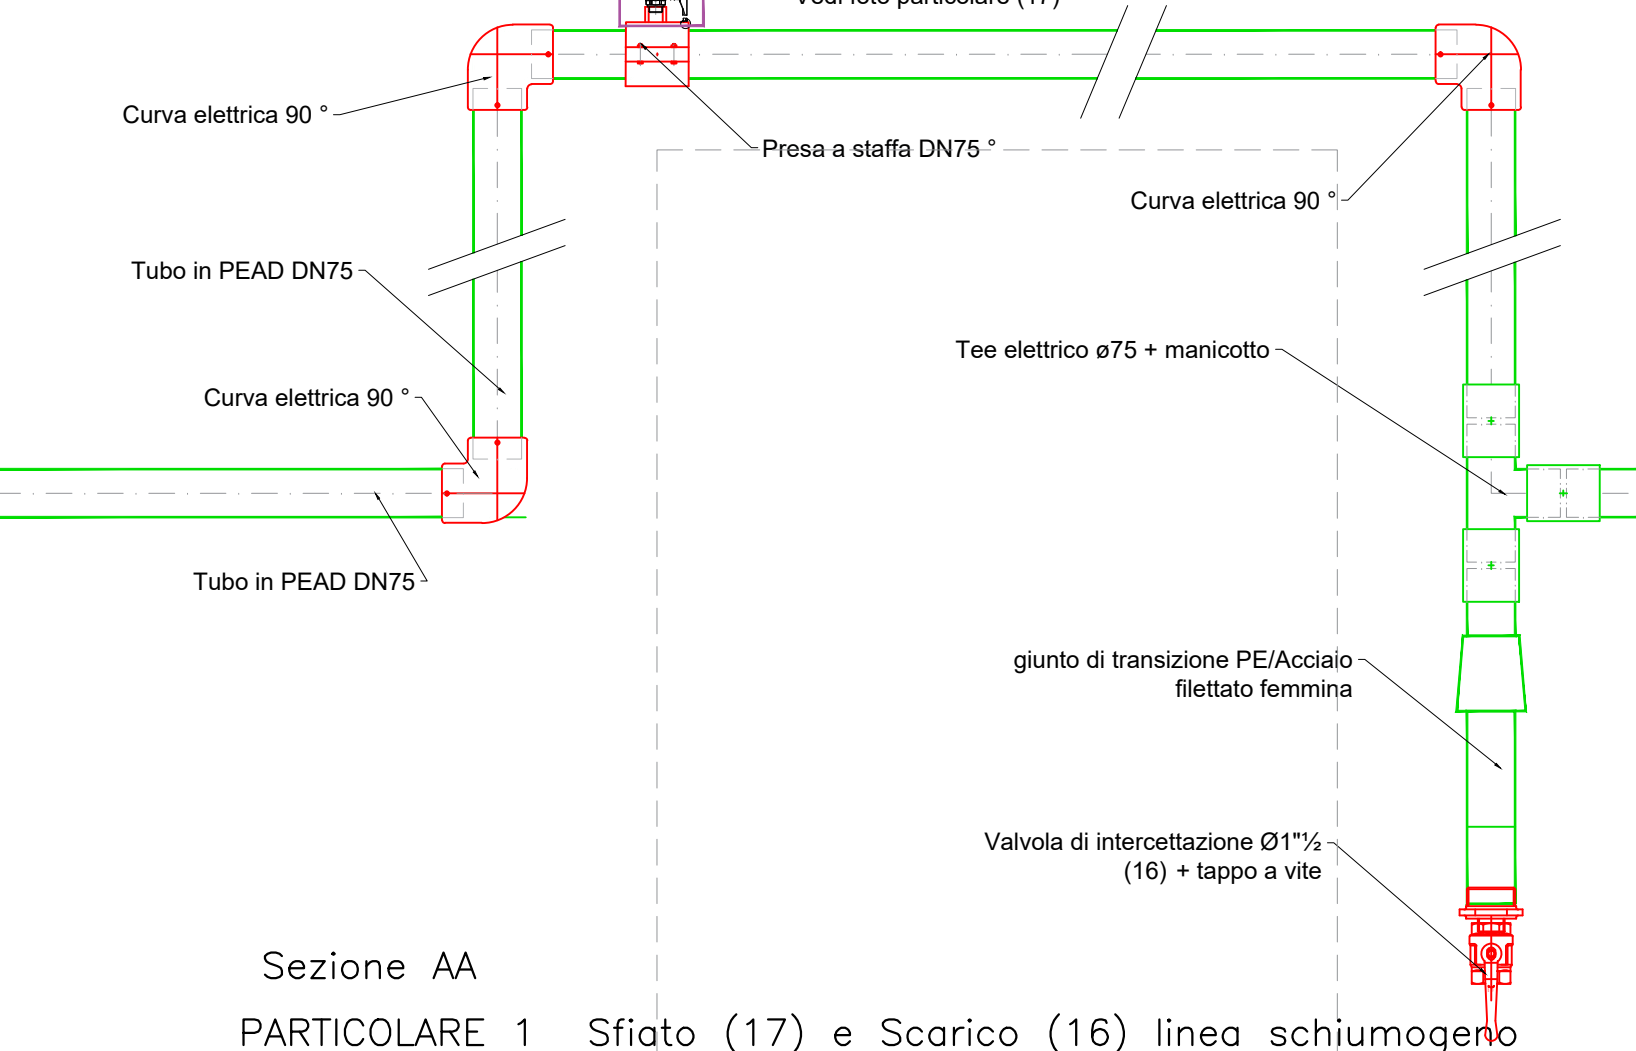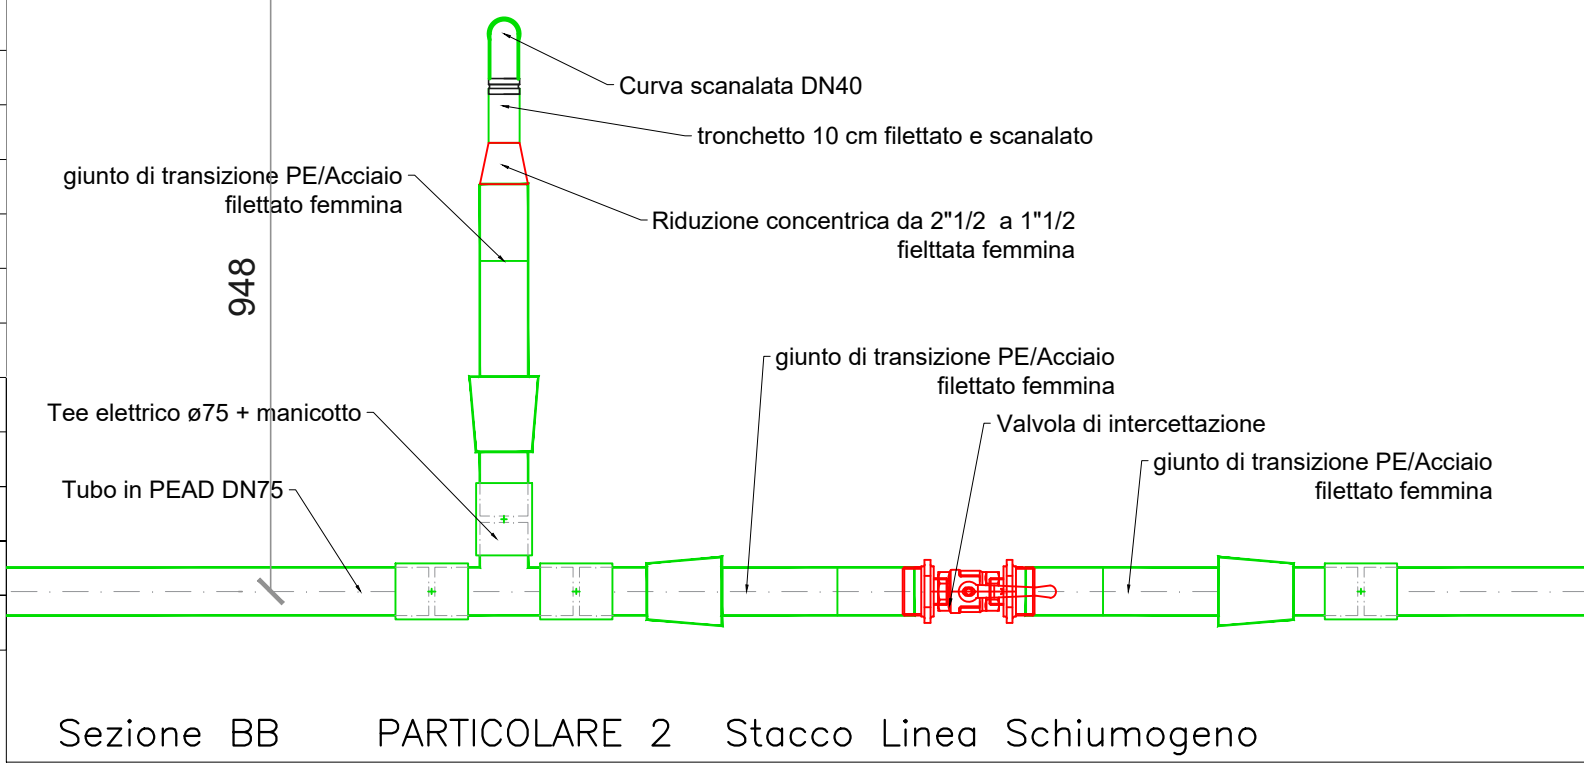

autostrade *per l'italia*

AUTOSTRADA (A1) : MILANO – NAPOLI
TRATTO : BARBERINO – FIRENZE NORD
AMPLIAMENTO ALLA TERZA CORSIA
BARBERINO DI MUGELLO – INCISA VALDARNIO
PROGETTO AS-BUILT
LOTTO 2

A1 – NUOVA CARREGGIATA SUD

IMPIANTI
GALLERIA SANTA LUCIA A COLLINA
SISTEMA ACQUA ANTINCENDIO
SCHEMA IDRAULICO IMPIANTO DI MITIGAZIONE TAVOLA 3 DI 6

AMPLIA
INFRASTRUCTURES

APSC
energy




Tecne

IL DIRETTORE TECNICO:
ING. MAURO LUTTI



IL PROGETTISTA DI DETTAGLIO:
ING. CARLO LOMBARDO

IL DIRETTORE DEI LAVORI
ING. CARLO LOMBARDO
ORDINE INGEGNERI ANCONA
N. 4307

REVISIONE	ELABORATO	DATA	REVISIONE

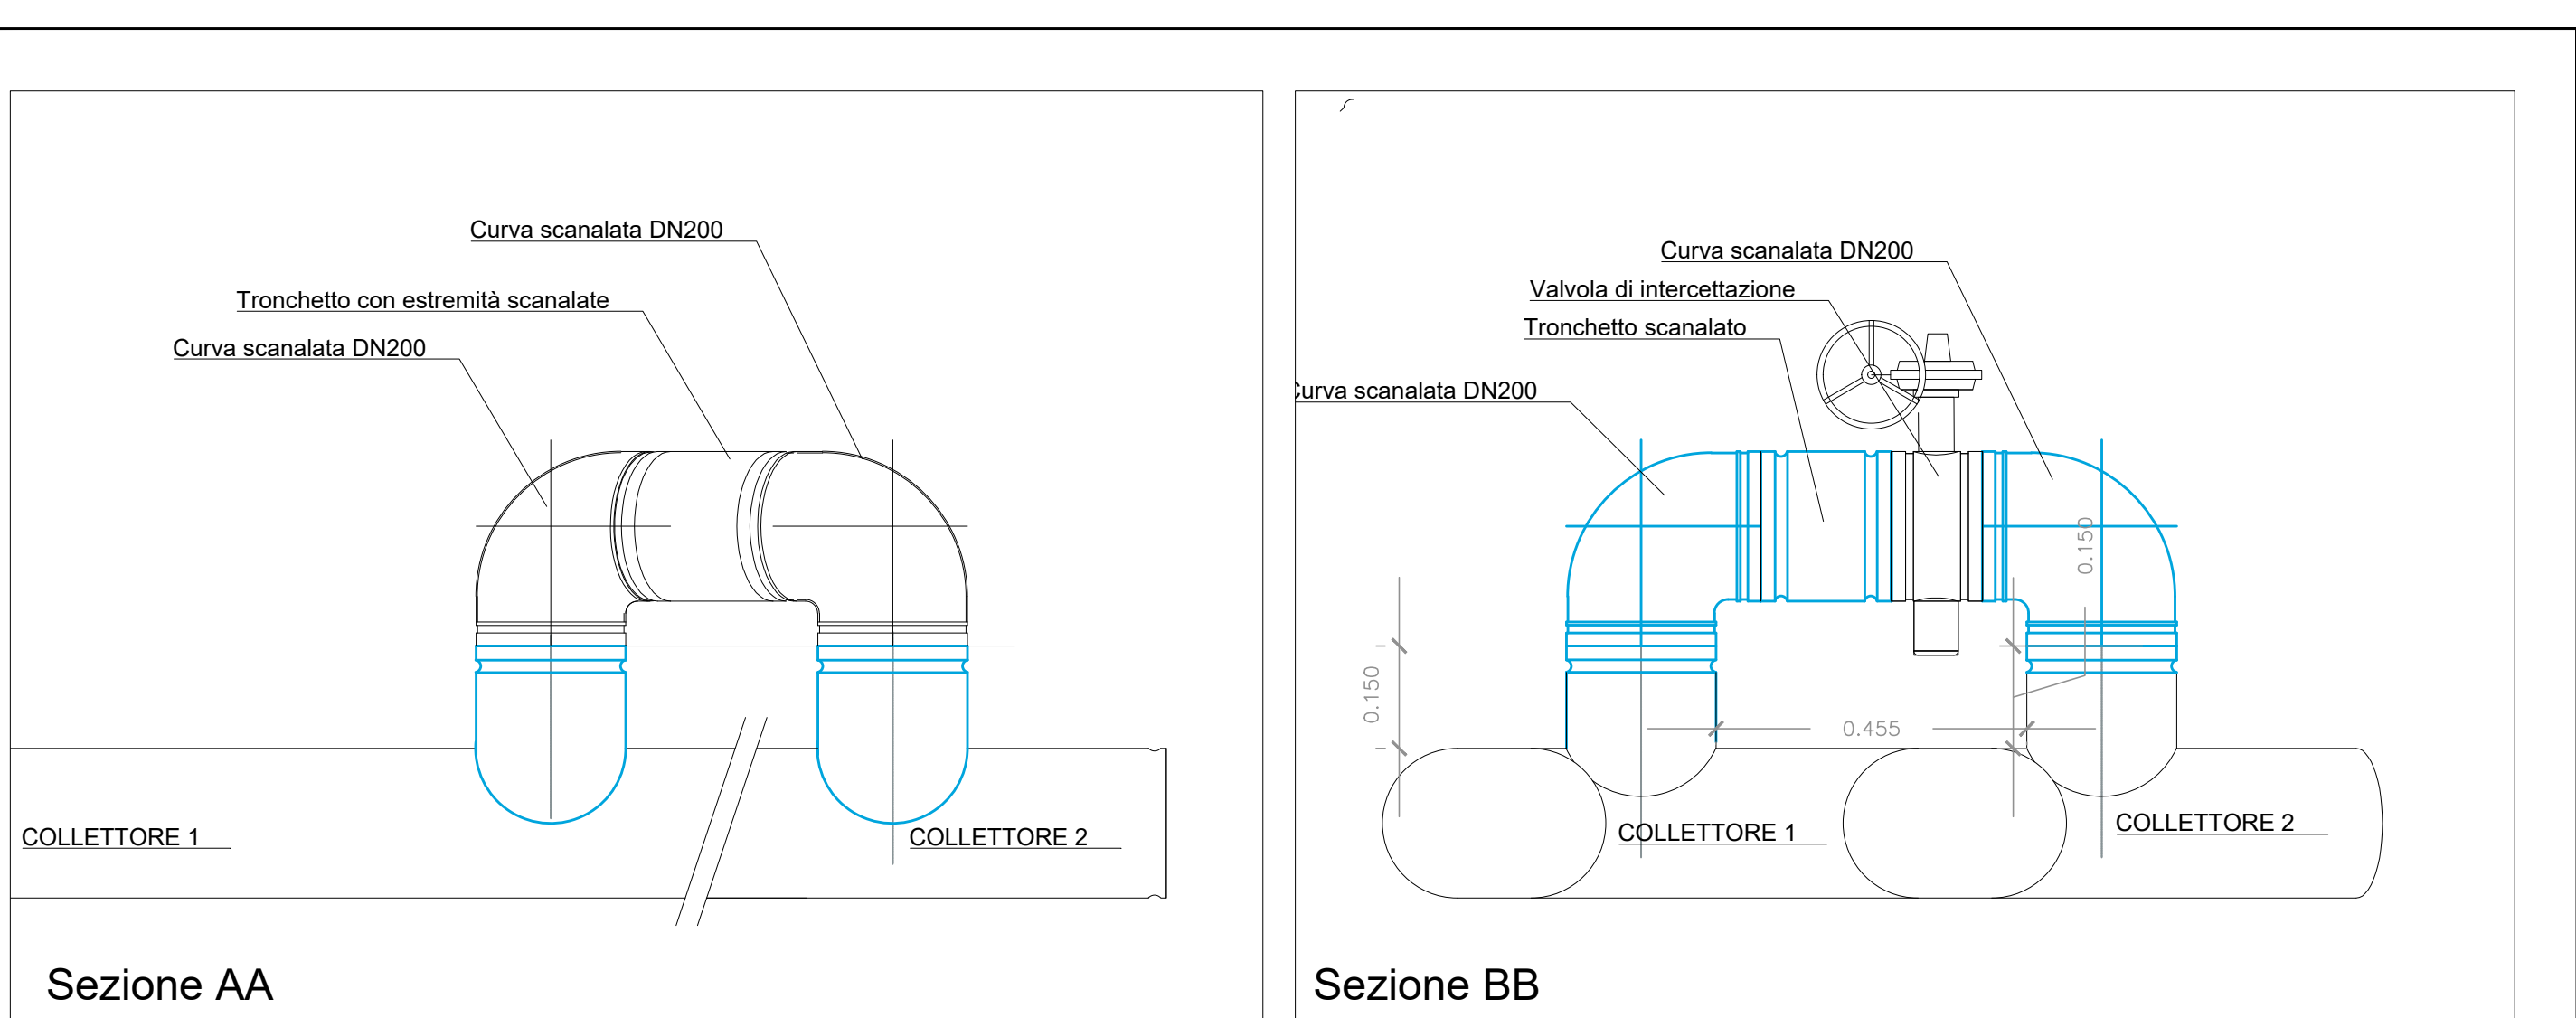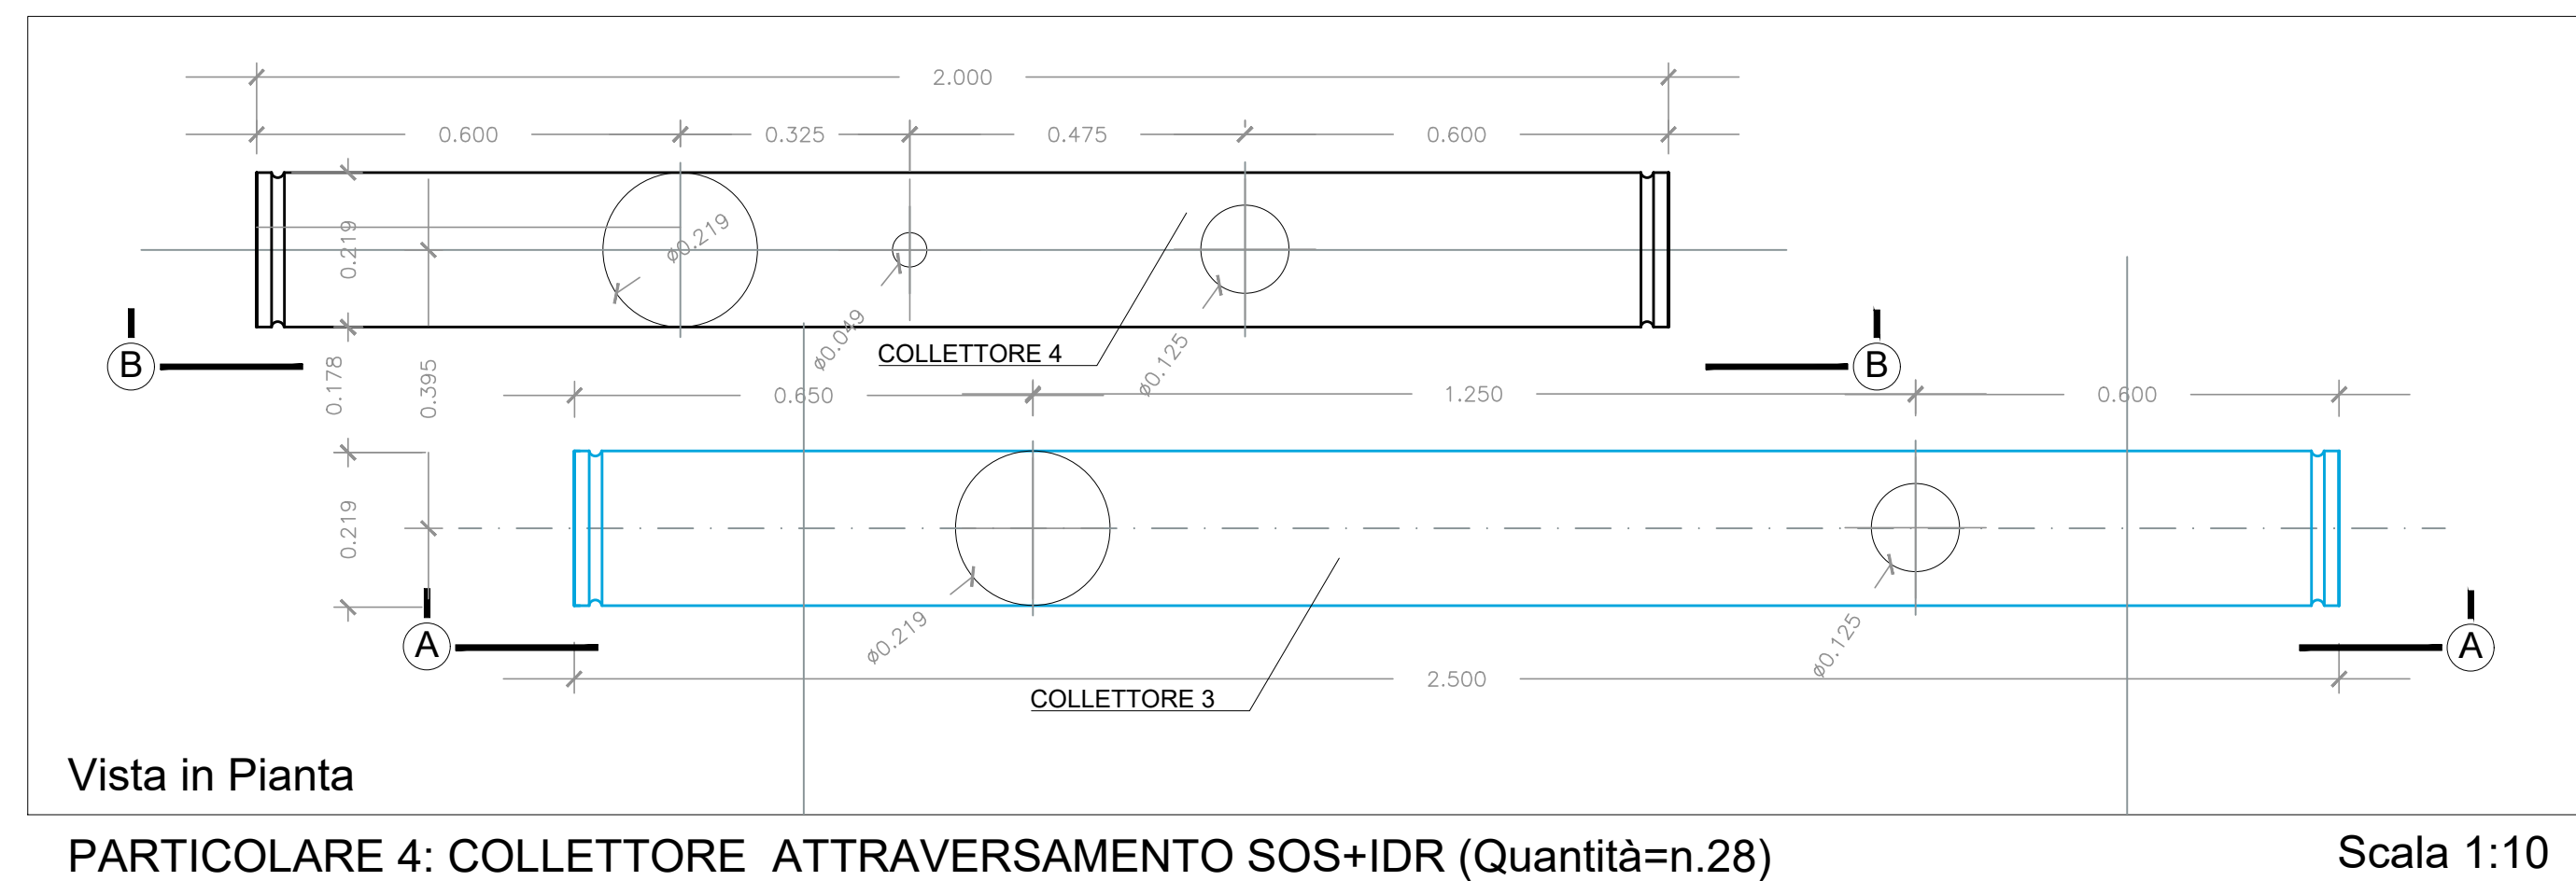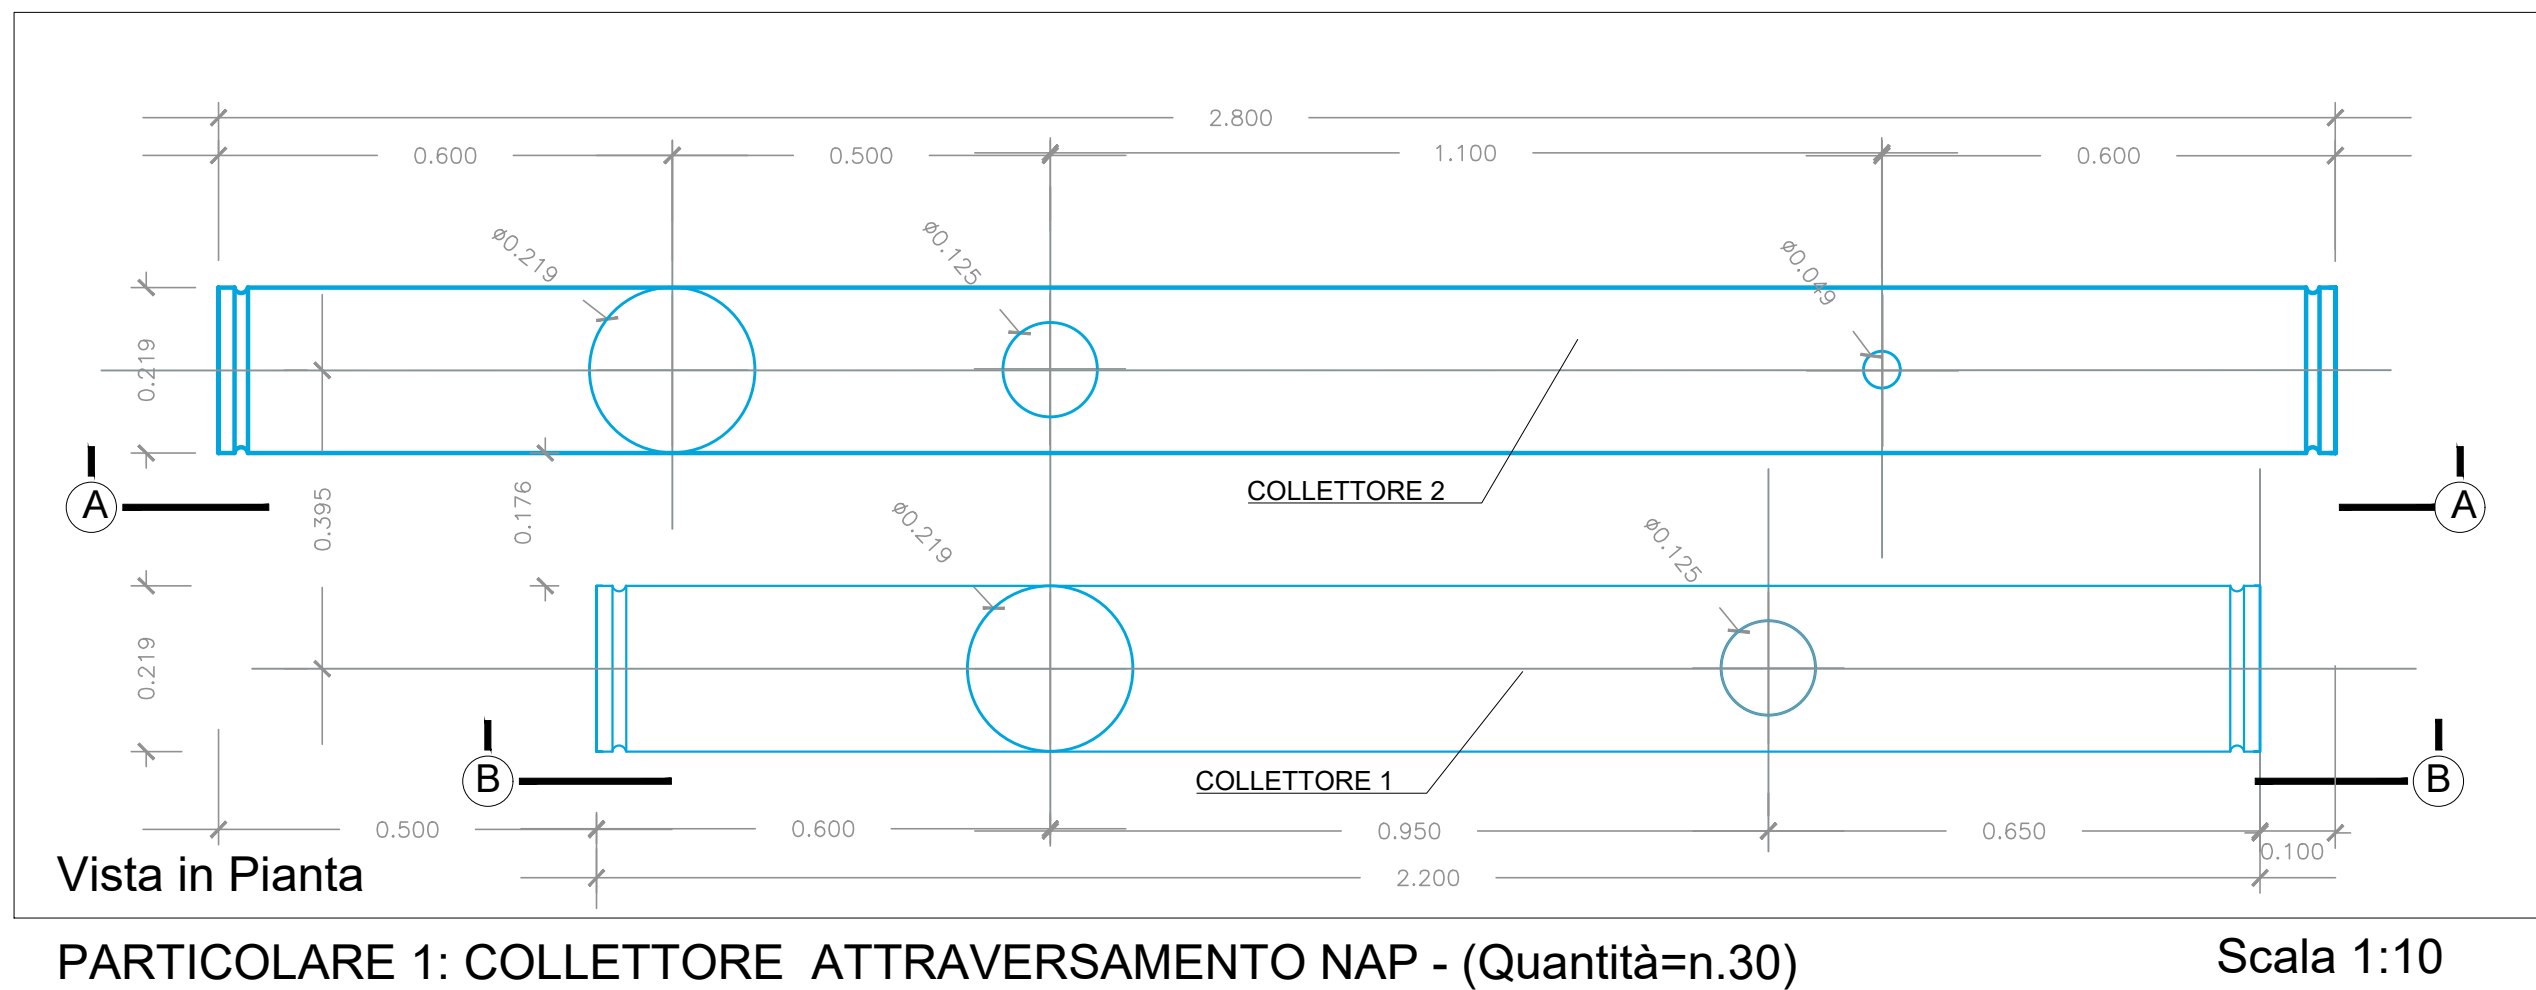

Scala 1:10

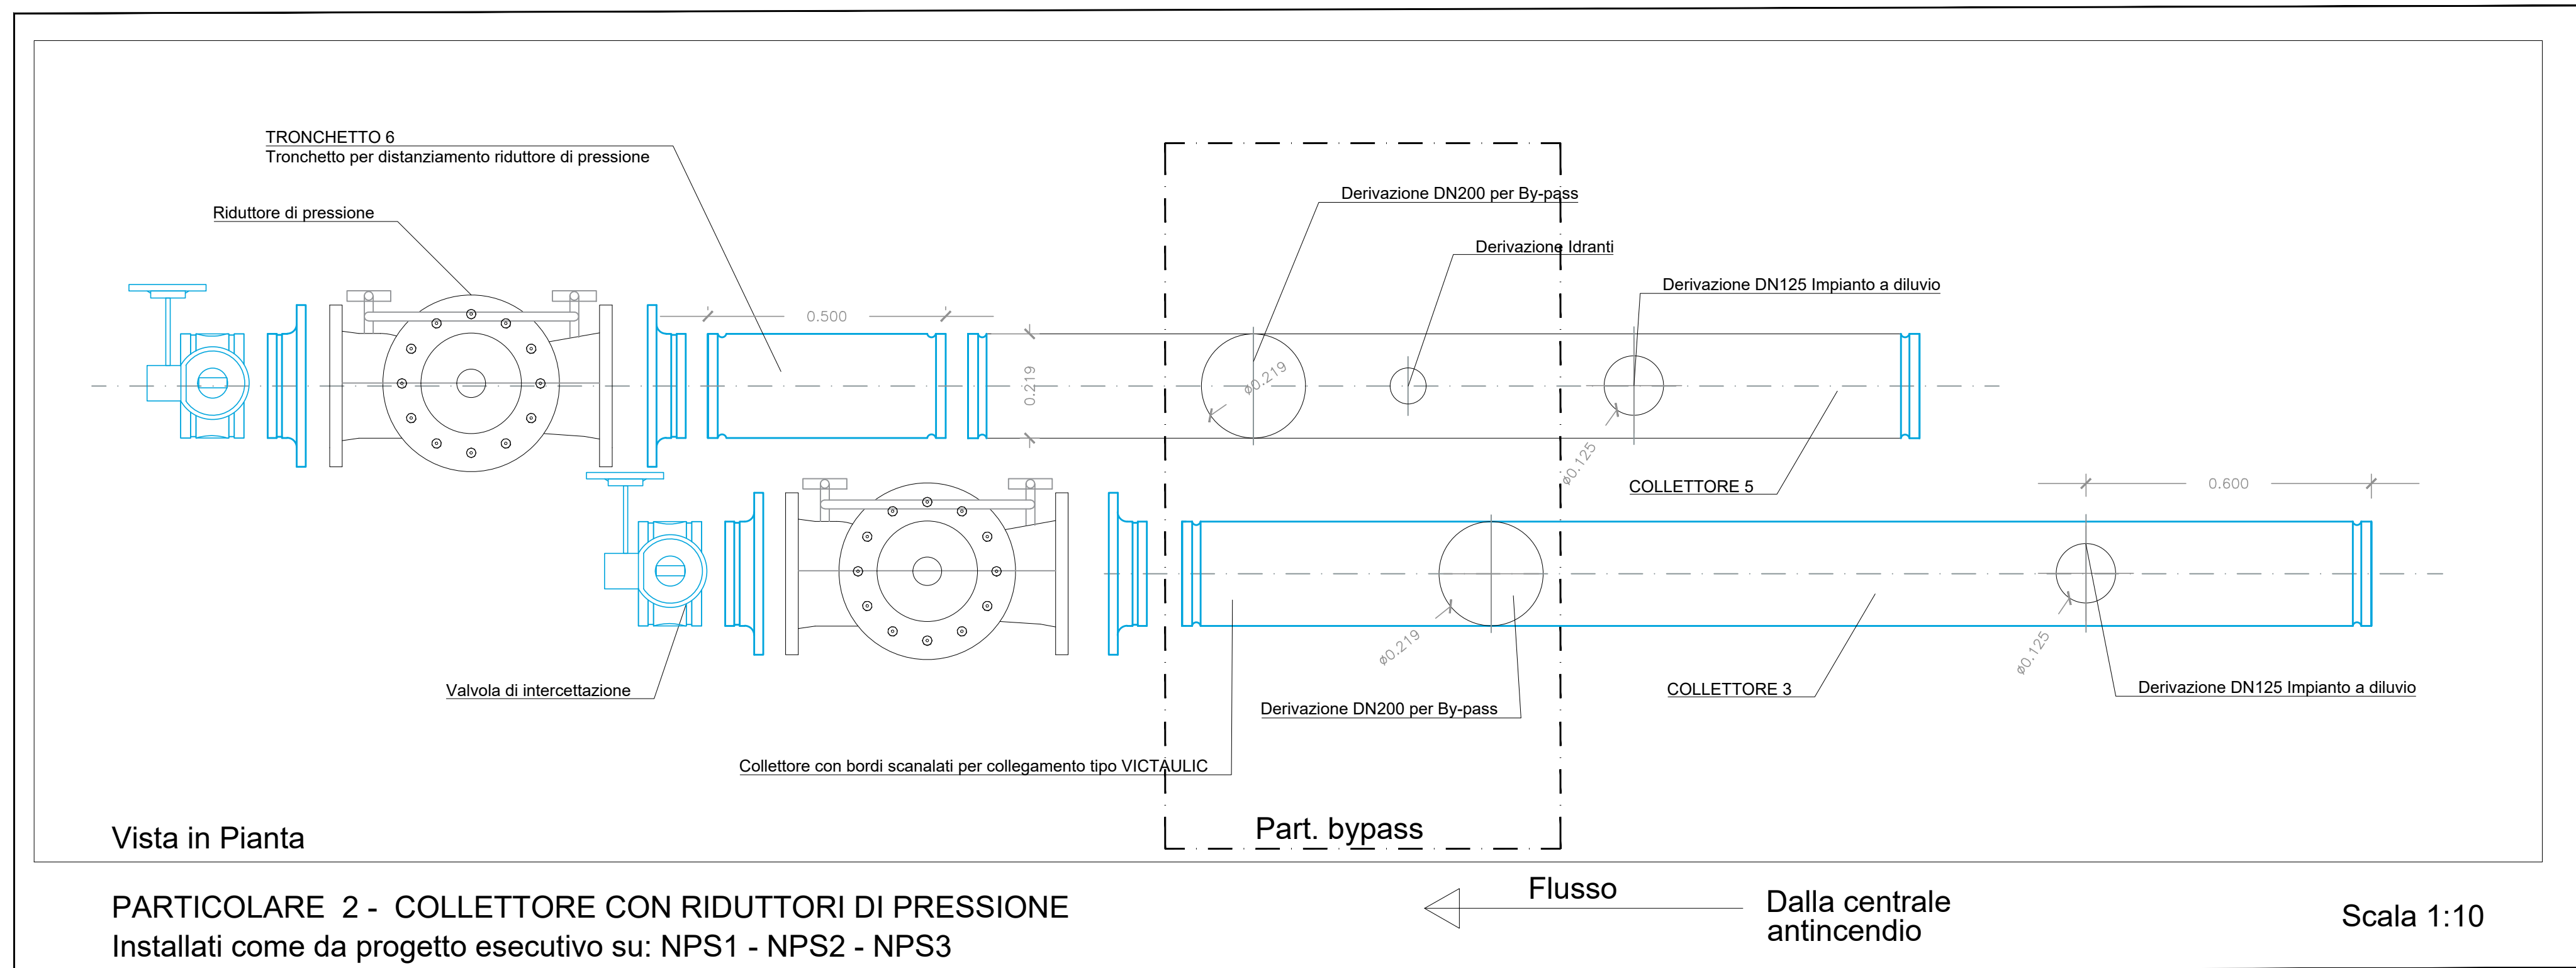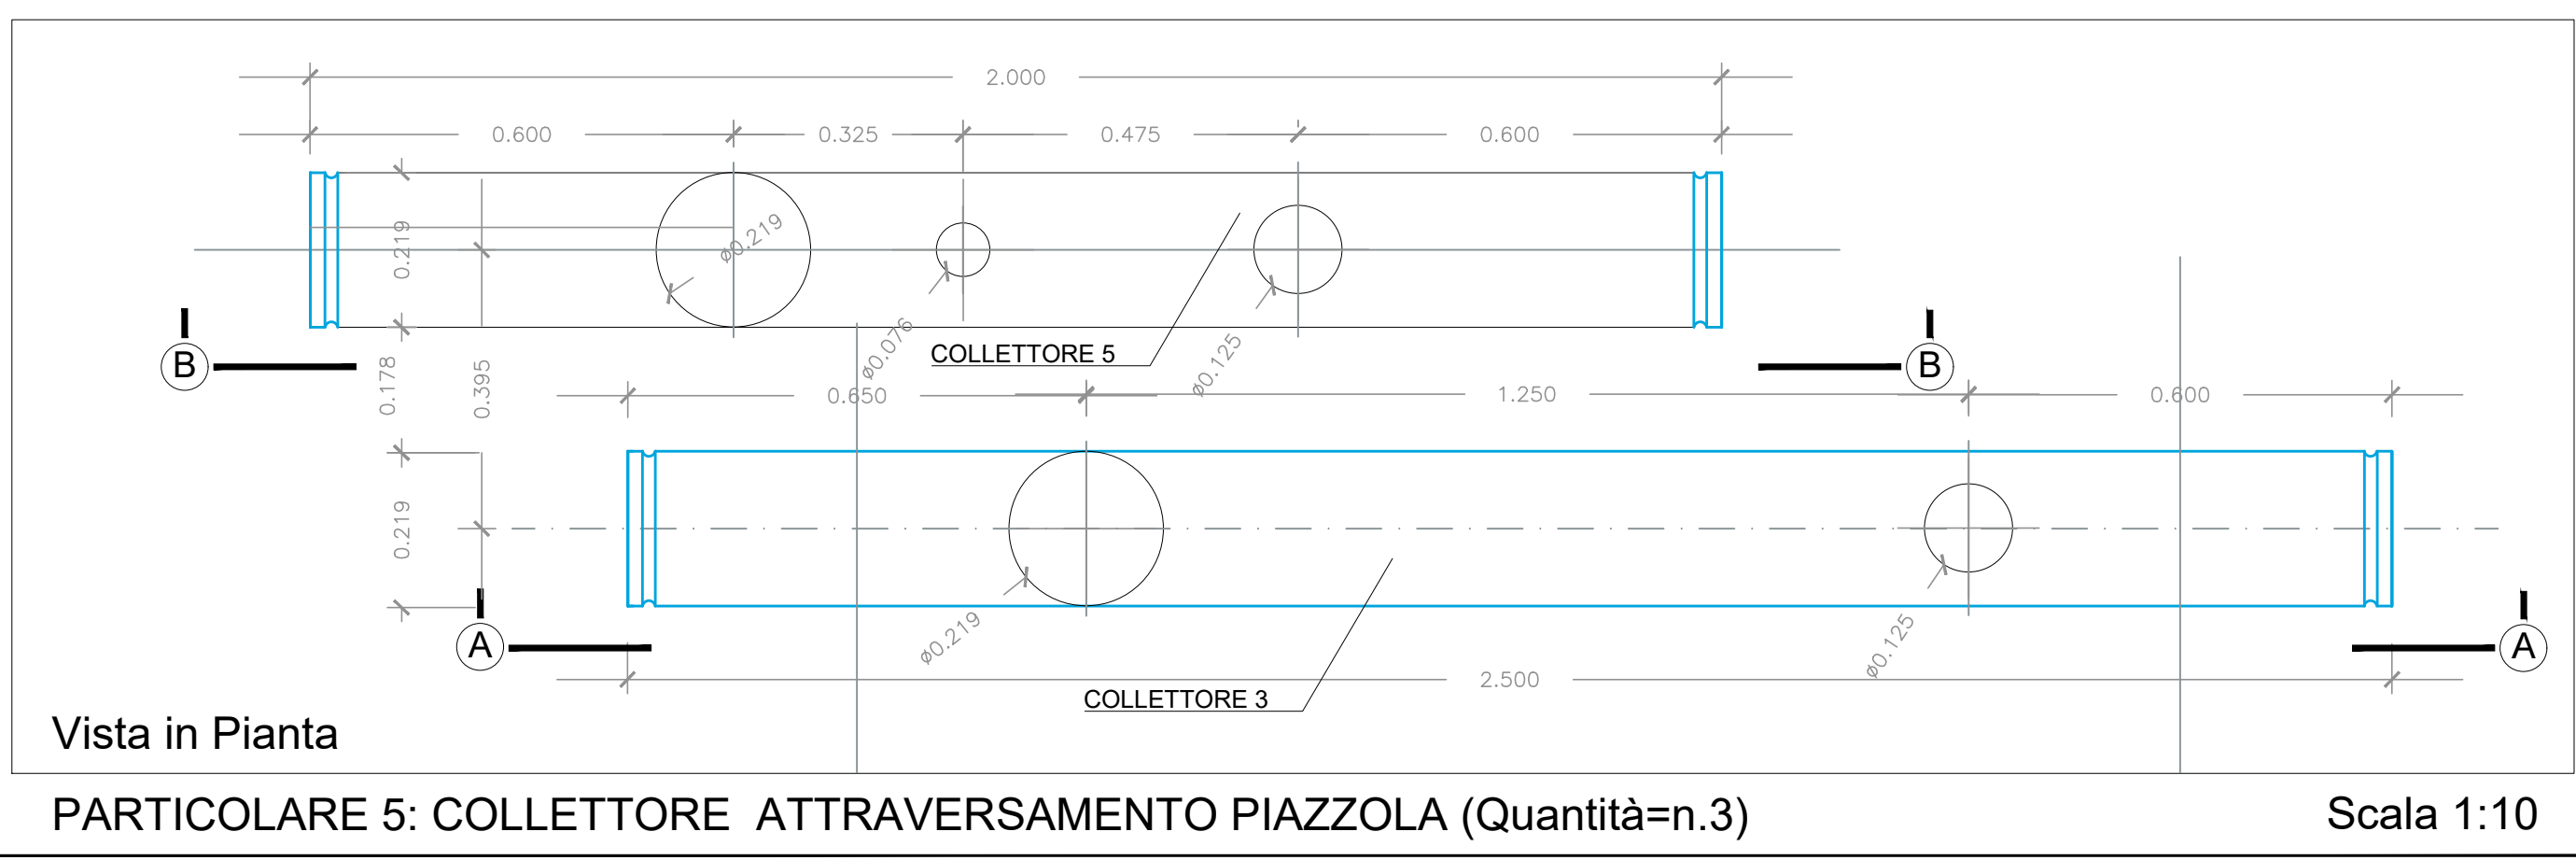

AUTOSTRADA (A1) : MILANO — NAPOLI

TRATTO : BARBERINO — FIRENZE NORD

AMPLIAMENTO ALLA TERZA CORSIA BARBERINO DI MUGELLO — INCISA VALDARNO

PROGETTO AS-BUILT

LOTTO 2

A1 — NUOVA CARREGGIATA SUD

IMPIANTI

GALLERIA SANTA LUCIA A COLLINA

SISTEMA ACQUA ANTINCENDIO

SCHEMA IDRAULICO IMPIANTO DI MITIGAZIONE

PARTICOLARI COSTRUTTIVI

IL DIRETTORE TECNICO:

GEOM. ITALO MENDOLIA

**IL PROGETTISTA DI
DETTAGLIO :**

IL DIRETTORE DEI LAVORI

ING. CARLO LOMBARDI

ORDINE INGEGNERI ANCONA

N. 43957

WEBB

REFERIMENTO ELABORATO

DIRETTORE		FILE	
Ordine Commessa	ATI	edit	n. progressivo
3	10	18	2
PSC	IMP	1	3
1	3	1	3


DATA:

DICEMBRE 2021



REVISIONE:

n.	data
0	Settembre 2021
1	Dicembre 2021
2	
3	


SCALA: —

 


STRALCIO 1 - VISTA LATERALE - POSIZIONAMENTO PUNTI FISSI E GIUNTI FLESSIBILI - scala 1:100

 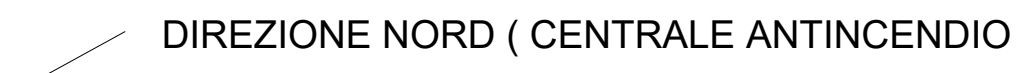


STRALCIO 1 - POSIZIONAMENTO PUNTI FISSI E GIUNTI FLESSIBILI - scala 1:100

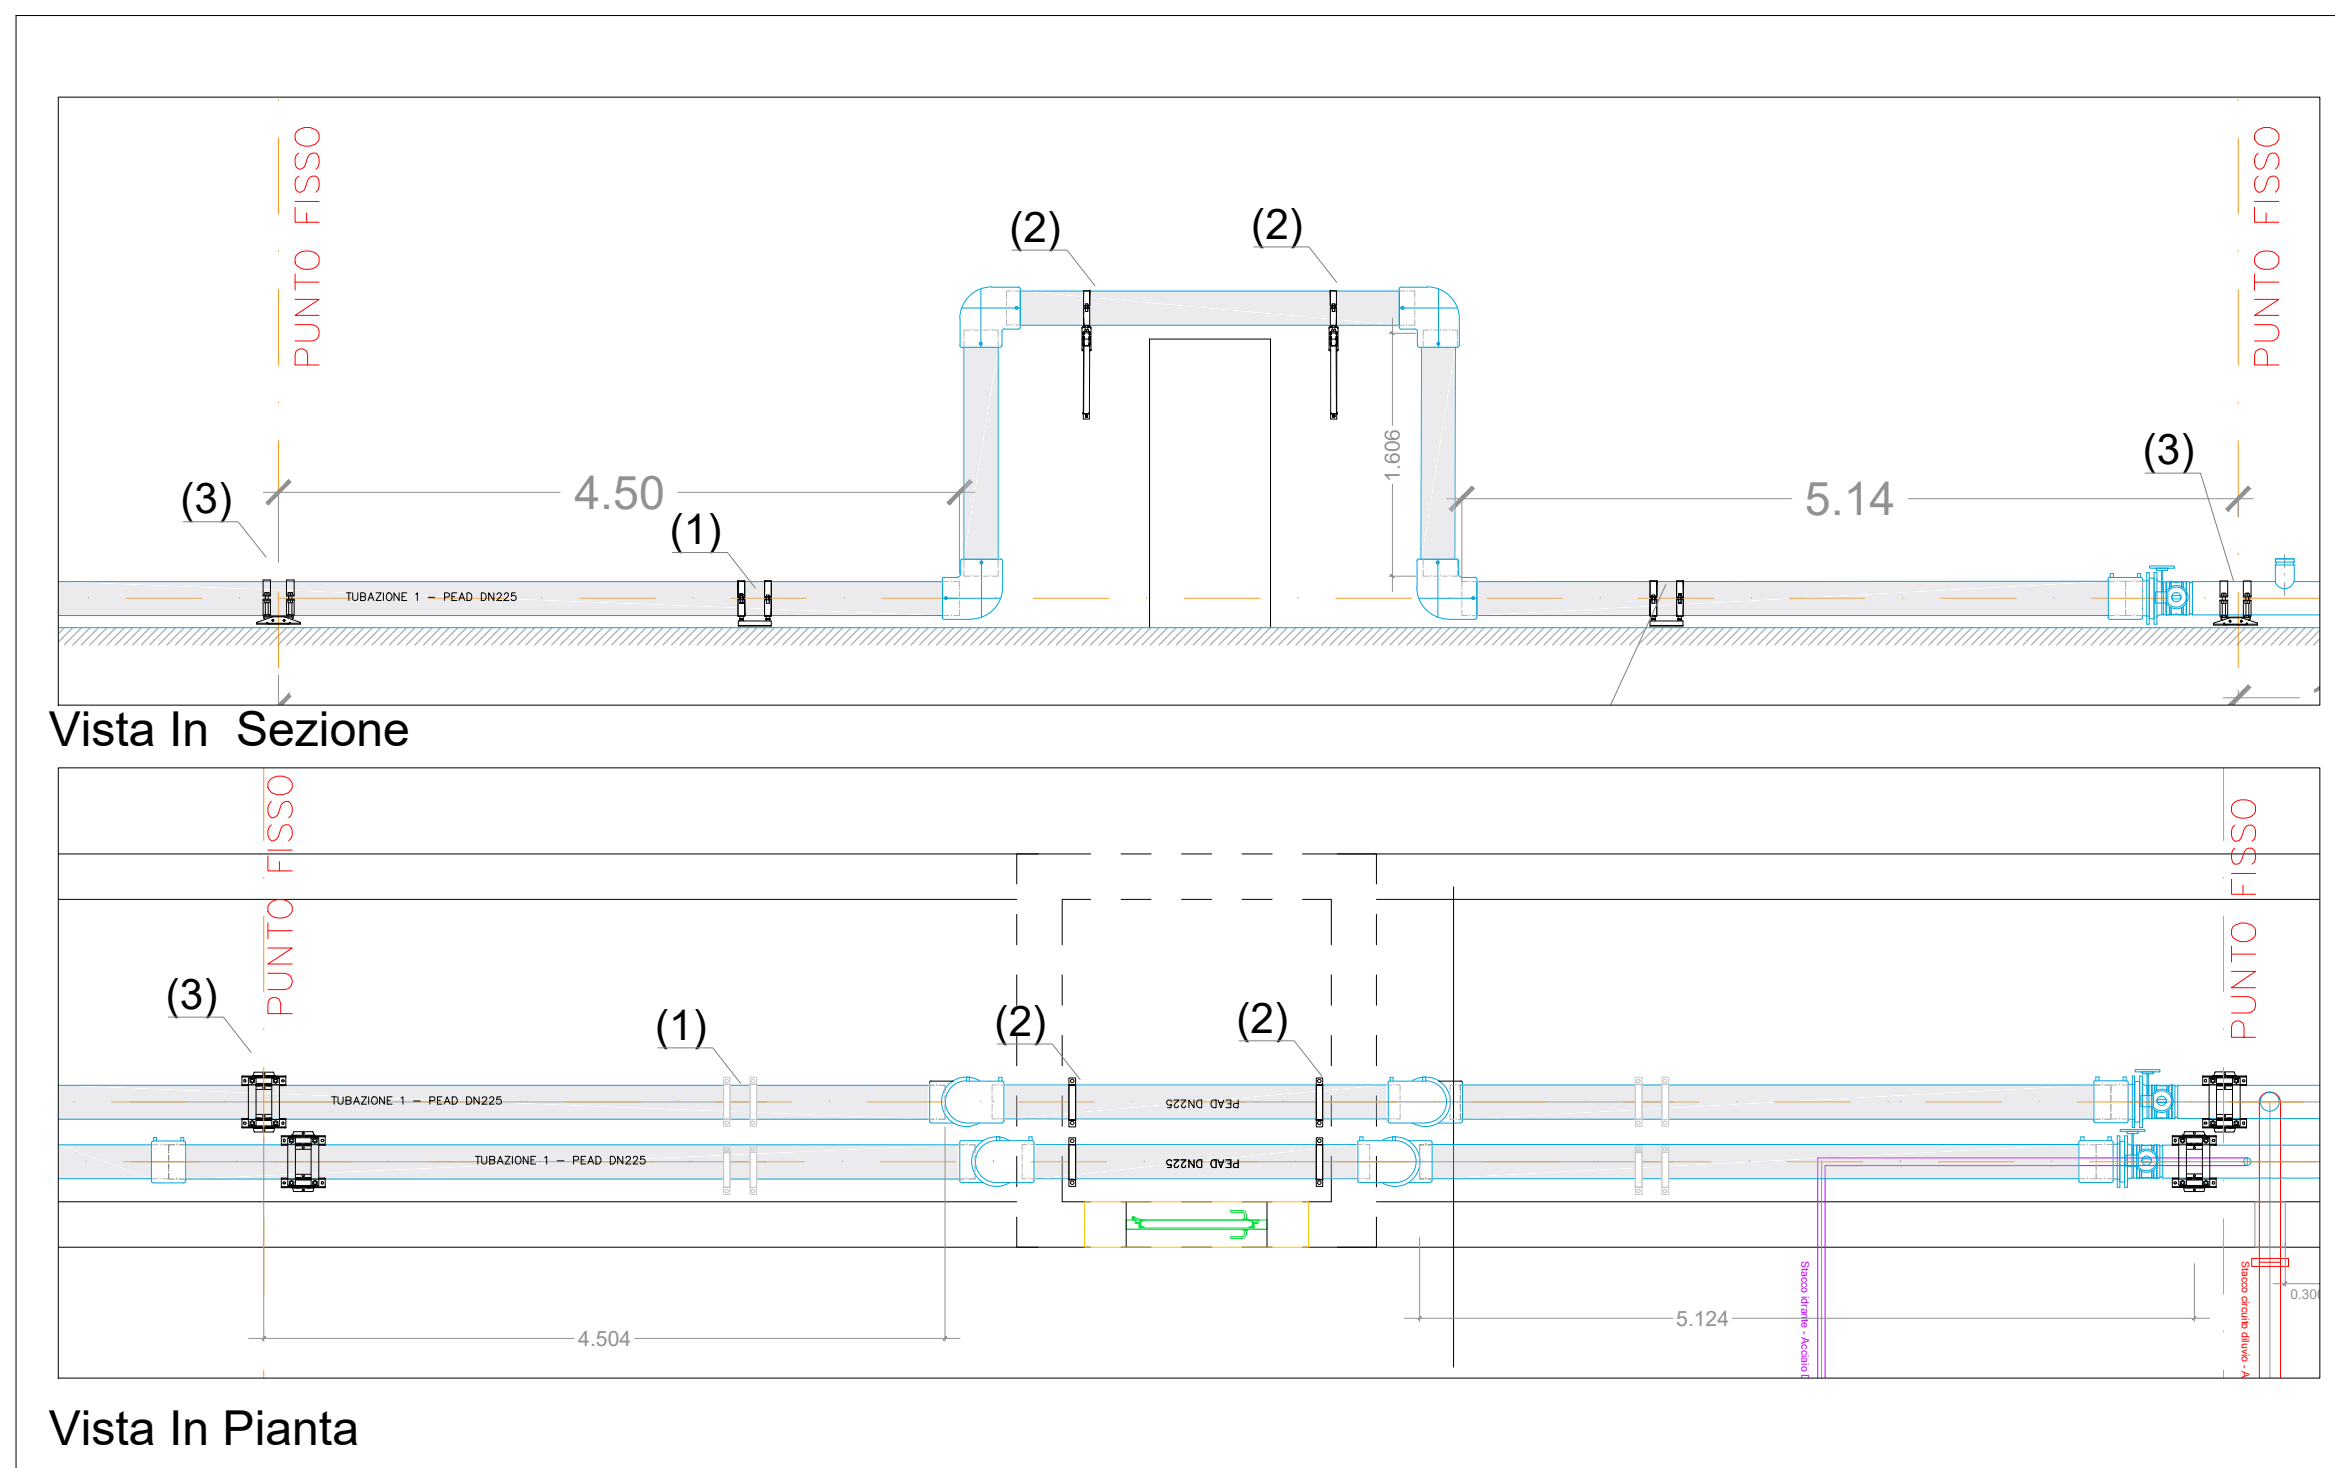

PARTICOLARE 6 - SCAVALCO PORTA - scala 1:50

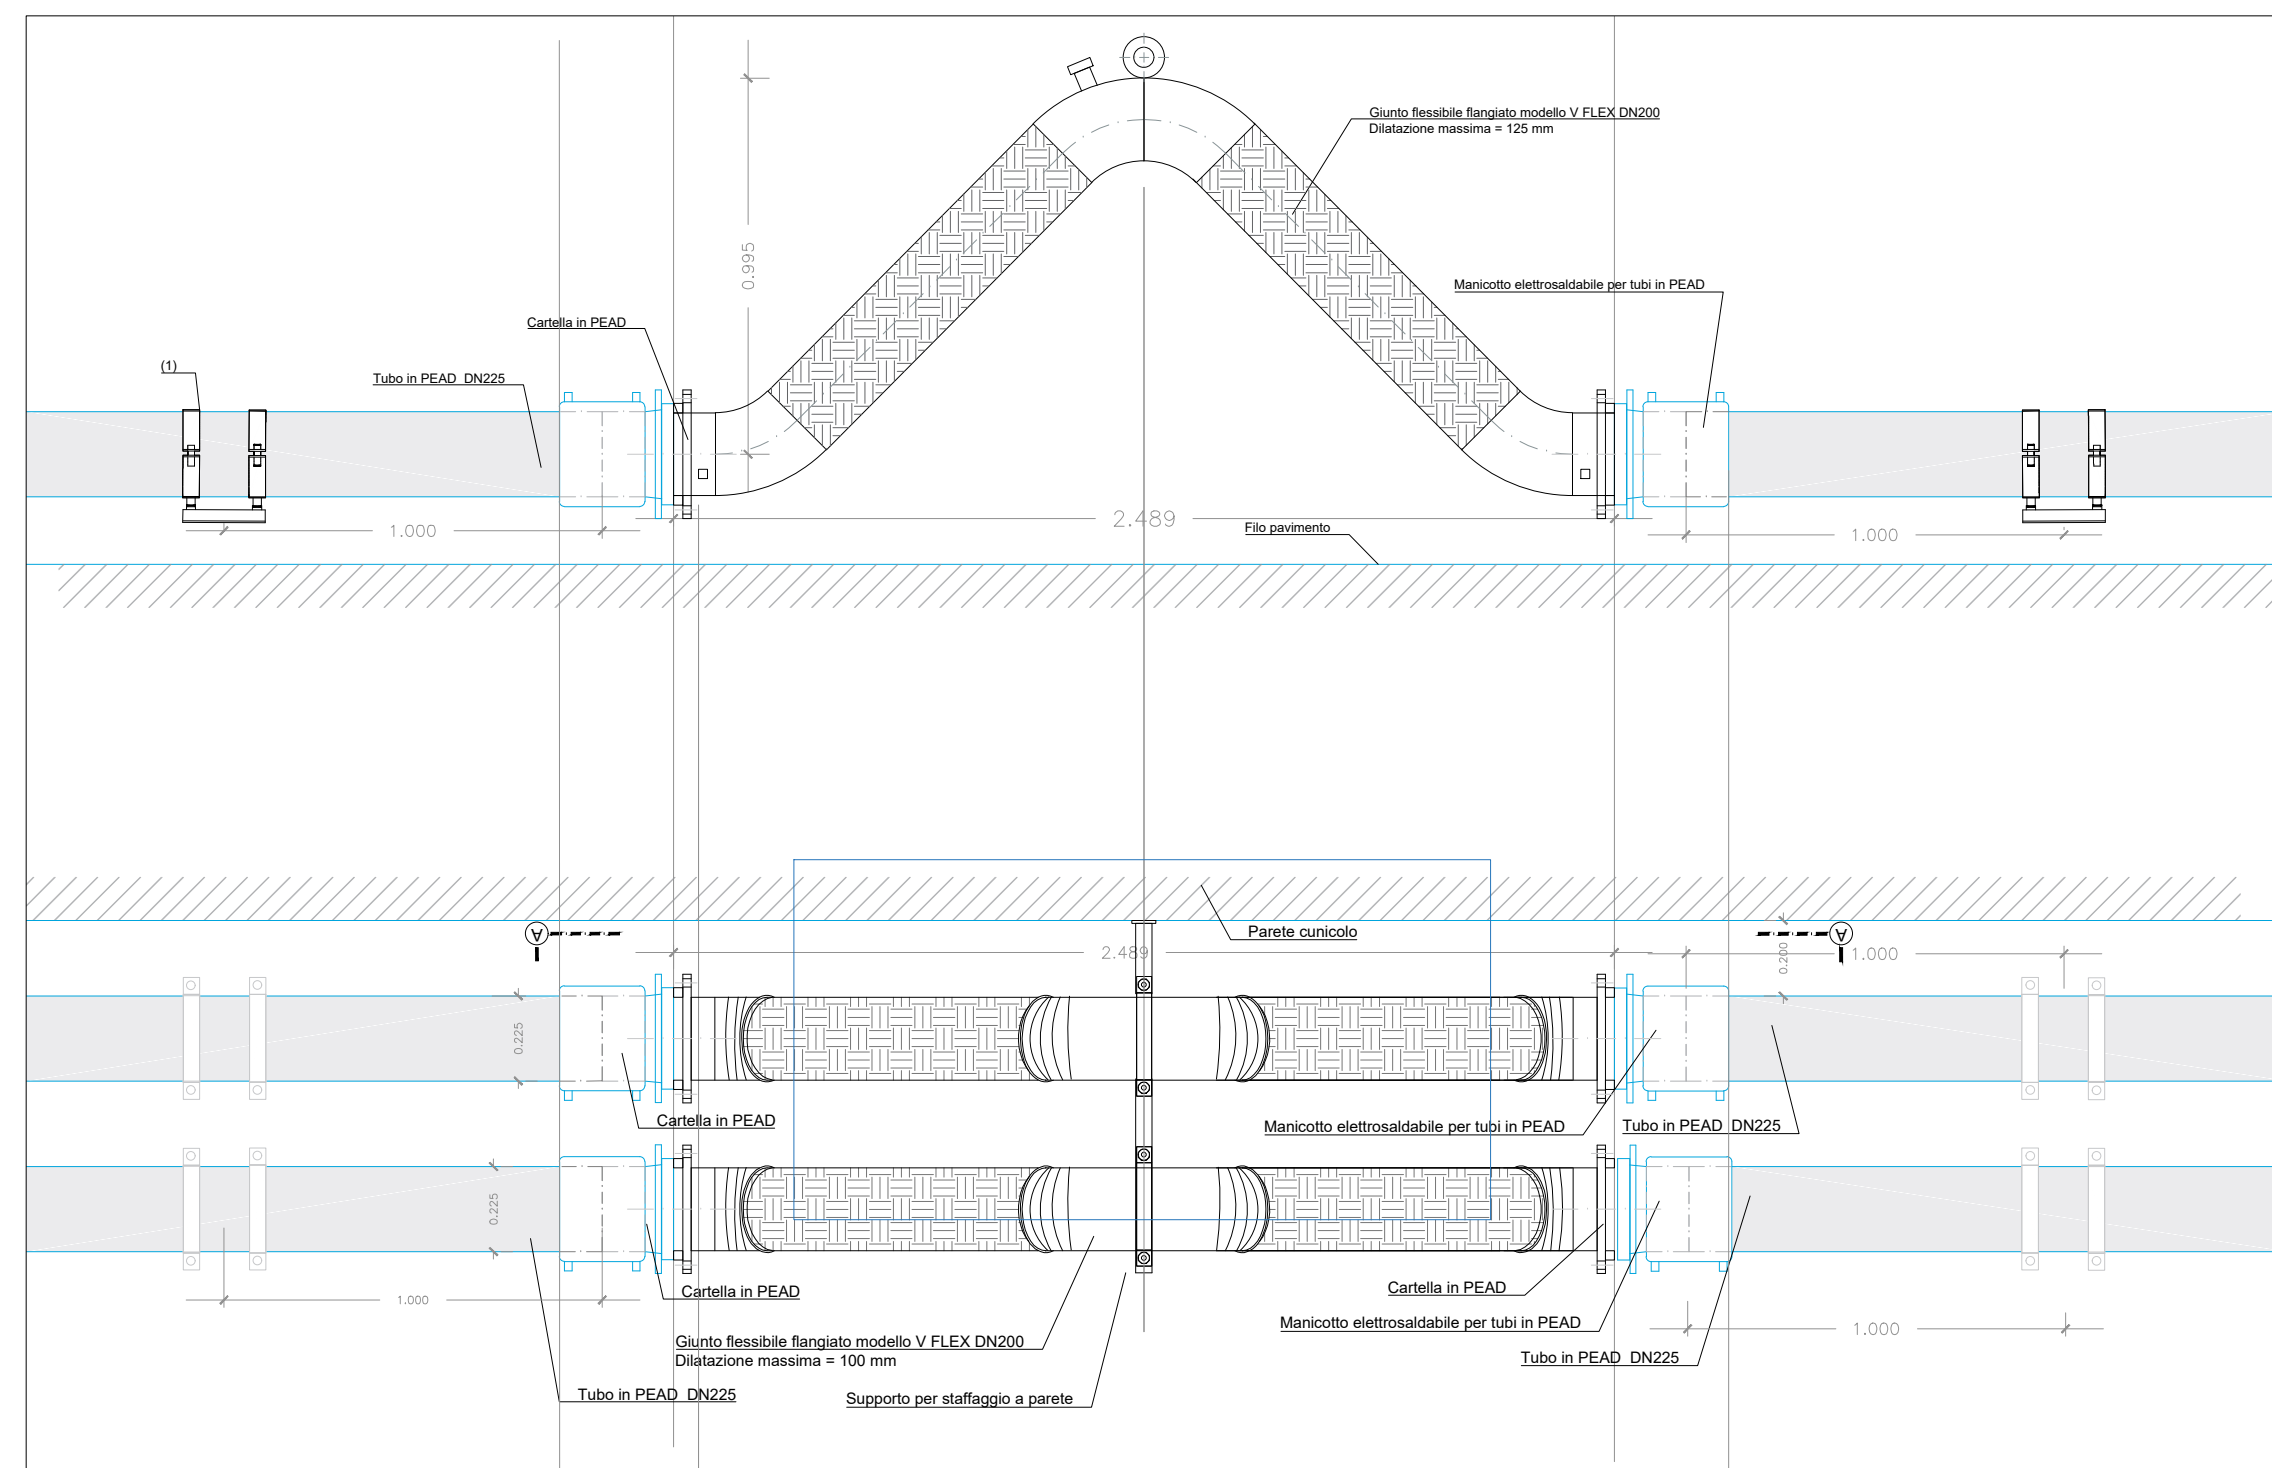




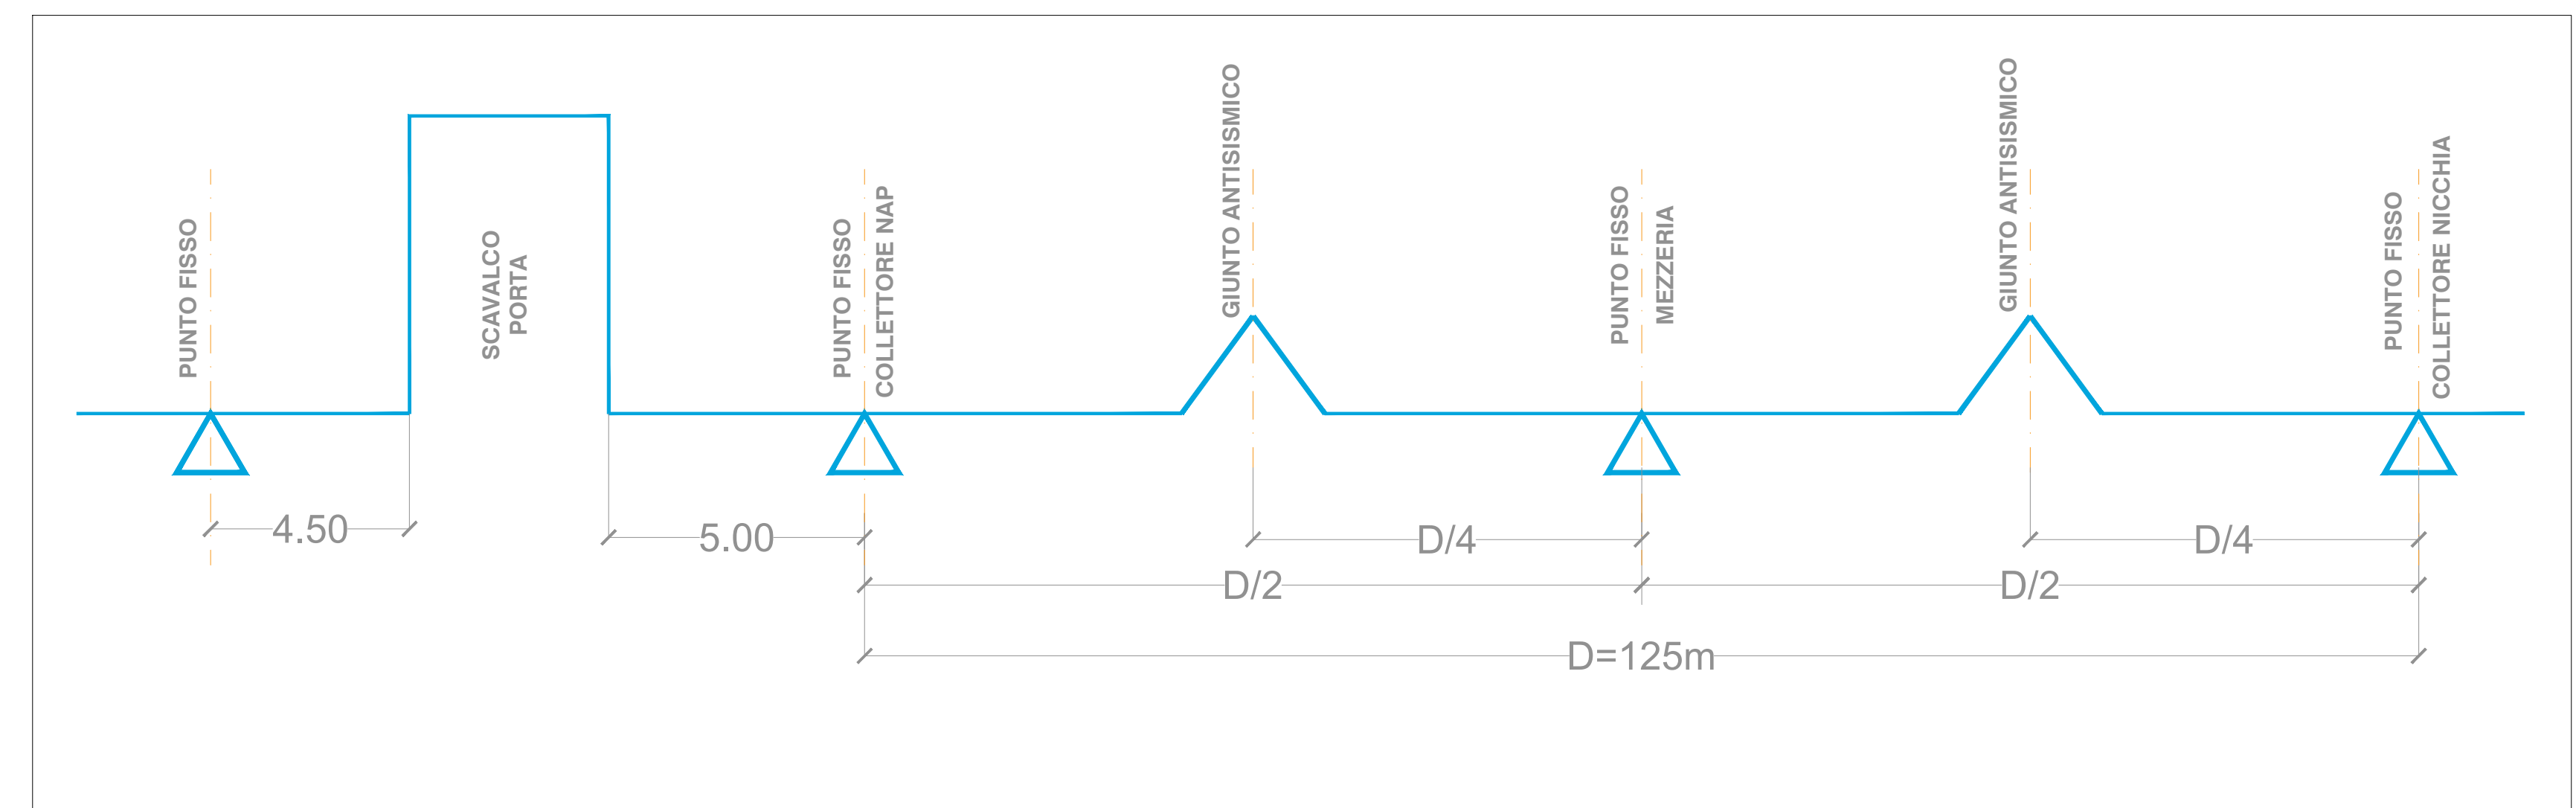

PARTICOLARE 3 GIUNTO ANTISISMICO - scala 1:20



CHIAVE IDENTIFICAZIONE PUNTI FISSI E GIUNTI ANTISISMICI (TIPICO)

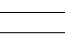(1)	Staffaggio a slitta
(2)	Staffaggio a parete
(3)	Punto Fisso

LEGENDA SIMBOLI	
	Valvola a farfalla
	Punto Fisso
	Staffaggio a slitta
	Manicotto elettrosaldabile
	Tubazione in polietilene PEAD DN225

autostrade // *per l'italia*

AUTOSTRADA (A1) : MILANO – NAPOLI

TRATTO : BARBERINO - FIRENZE NORD

AMPLIAMENTO ALLA TERZA CORSIA
BARBERINO DI MUGELLO – INCISA VALDARNO

PROGETTO AS-BUILT
LOTTO 2

A1 – NUOVA CARREGGIATA SUD

IMPIANTI
GALLERIA SANTA LUCIA A COLLINA
SISTEMA ACQUA ANTINCENDIO
HEMA IDRAULICO IMPIANTO DI MITIGAZ
NAMENTO PUNTI FISSI E GIUNTI DI D



IL DIRETTORE TECNICO
GEOM. ITALO MENEGOLA

IL PROGETTISTA D
DETTAGLIO :

IL DIRETTORE DEI LAVORI
ING. CARLO LOMBARDI
ORDINE INGEGNERI ANCONA
N. A3957

WBS	CONFERIMENTO ELABORATO						DATA:	DICEMBRE 2021	REVISIONE:
GN12	DIRETTORE		FILE					n.	date
	Codice Commessa	ATI	unità	n. progressivo				0	Settembre 2021
	310182PSC	IMP1	3706AR1			SCALE:	1:100	1	Dicembre 2021
								2	
								3	

AUTOSTRADA (A1) : MILANO — NAPOLI
TRATTO : BARBERINO — FIRENZE NORD


AMPLIAMENTO ALLA TERZA CORSIA
BARBERINO DI MUGELLO — INCISA VALDARNO

PROGETTO AS-BUILT
LOTTO 2

A1 — NUOVA CARREGGIATA SUD
IMPIANTI GALLERIA SANTA LUCIA A COLLINA SISTEMA ACQUA ANTINCENDIO SCHEMA IDRAULICO IMPIANTO DI MITIGAZIONE PARTICOLARI COLLETTORI NICCHIE E NAP

		
IL DIRETTORE TECNICO: GEOM. ITALO MENEGOLA	IL PROGETTISTA DI DETTAGLIO :	IL DIRETTORE DEI LAVORI ING. CARLO LOMBARDI ORDINE INGEGNERI ANCONA N. A3957

WBS	RIFERIMENTO ELABORATO														DATA: DICEMBRE 2021		REVISIONE:					
	DIRETTORE						FILE										n.	data				
	Codice Commessa						ATI		unità		n. progressivo						0	Dicembre 2021				
		3	1	0	1	8	2	P	S	C	I	M	P	1	2	7	9	3	A	R	O	1
															SCALA: 1:50		2					
																	3					

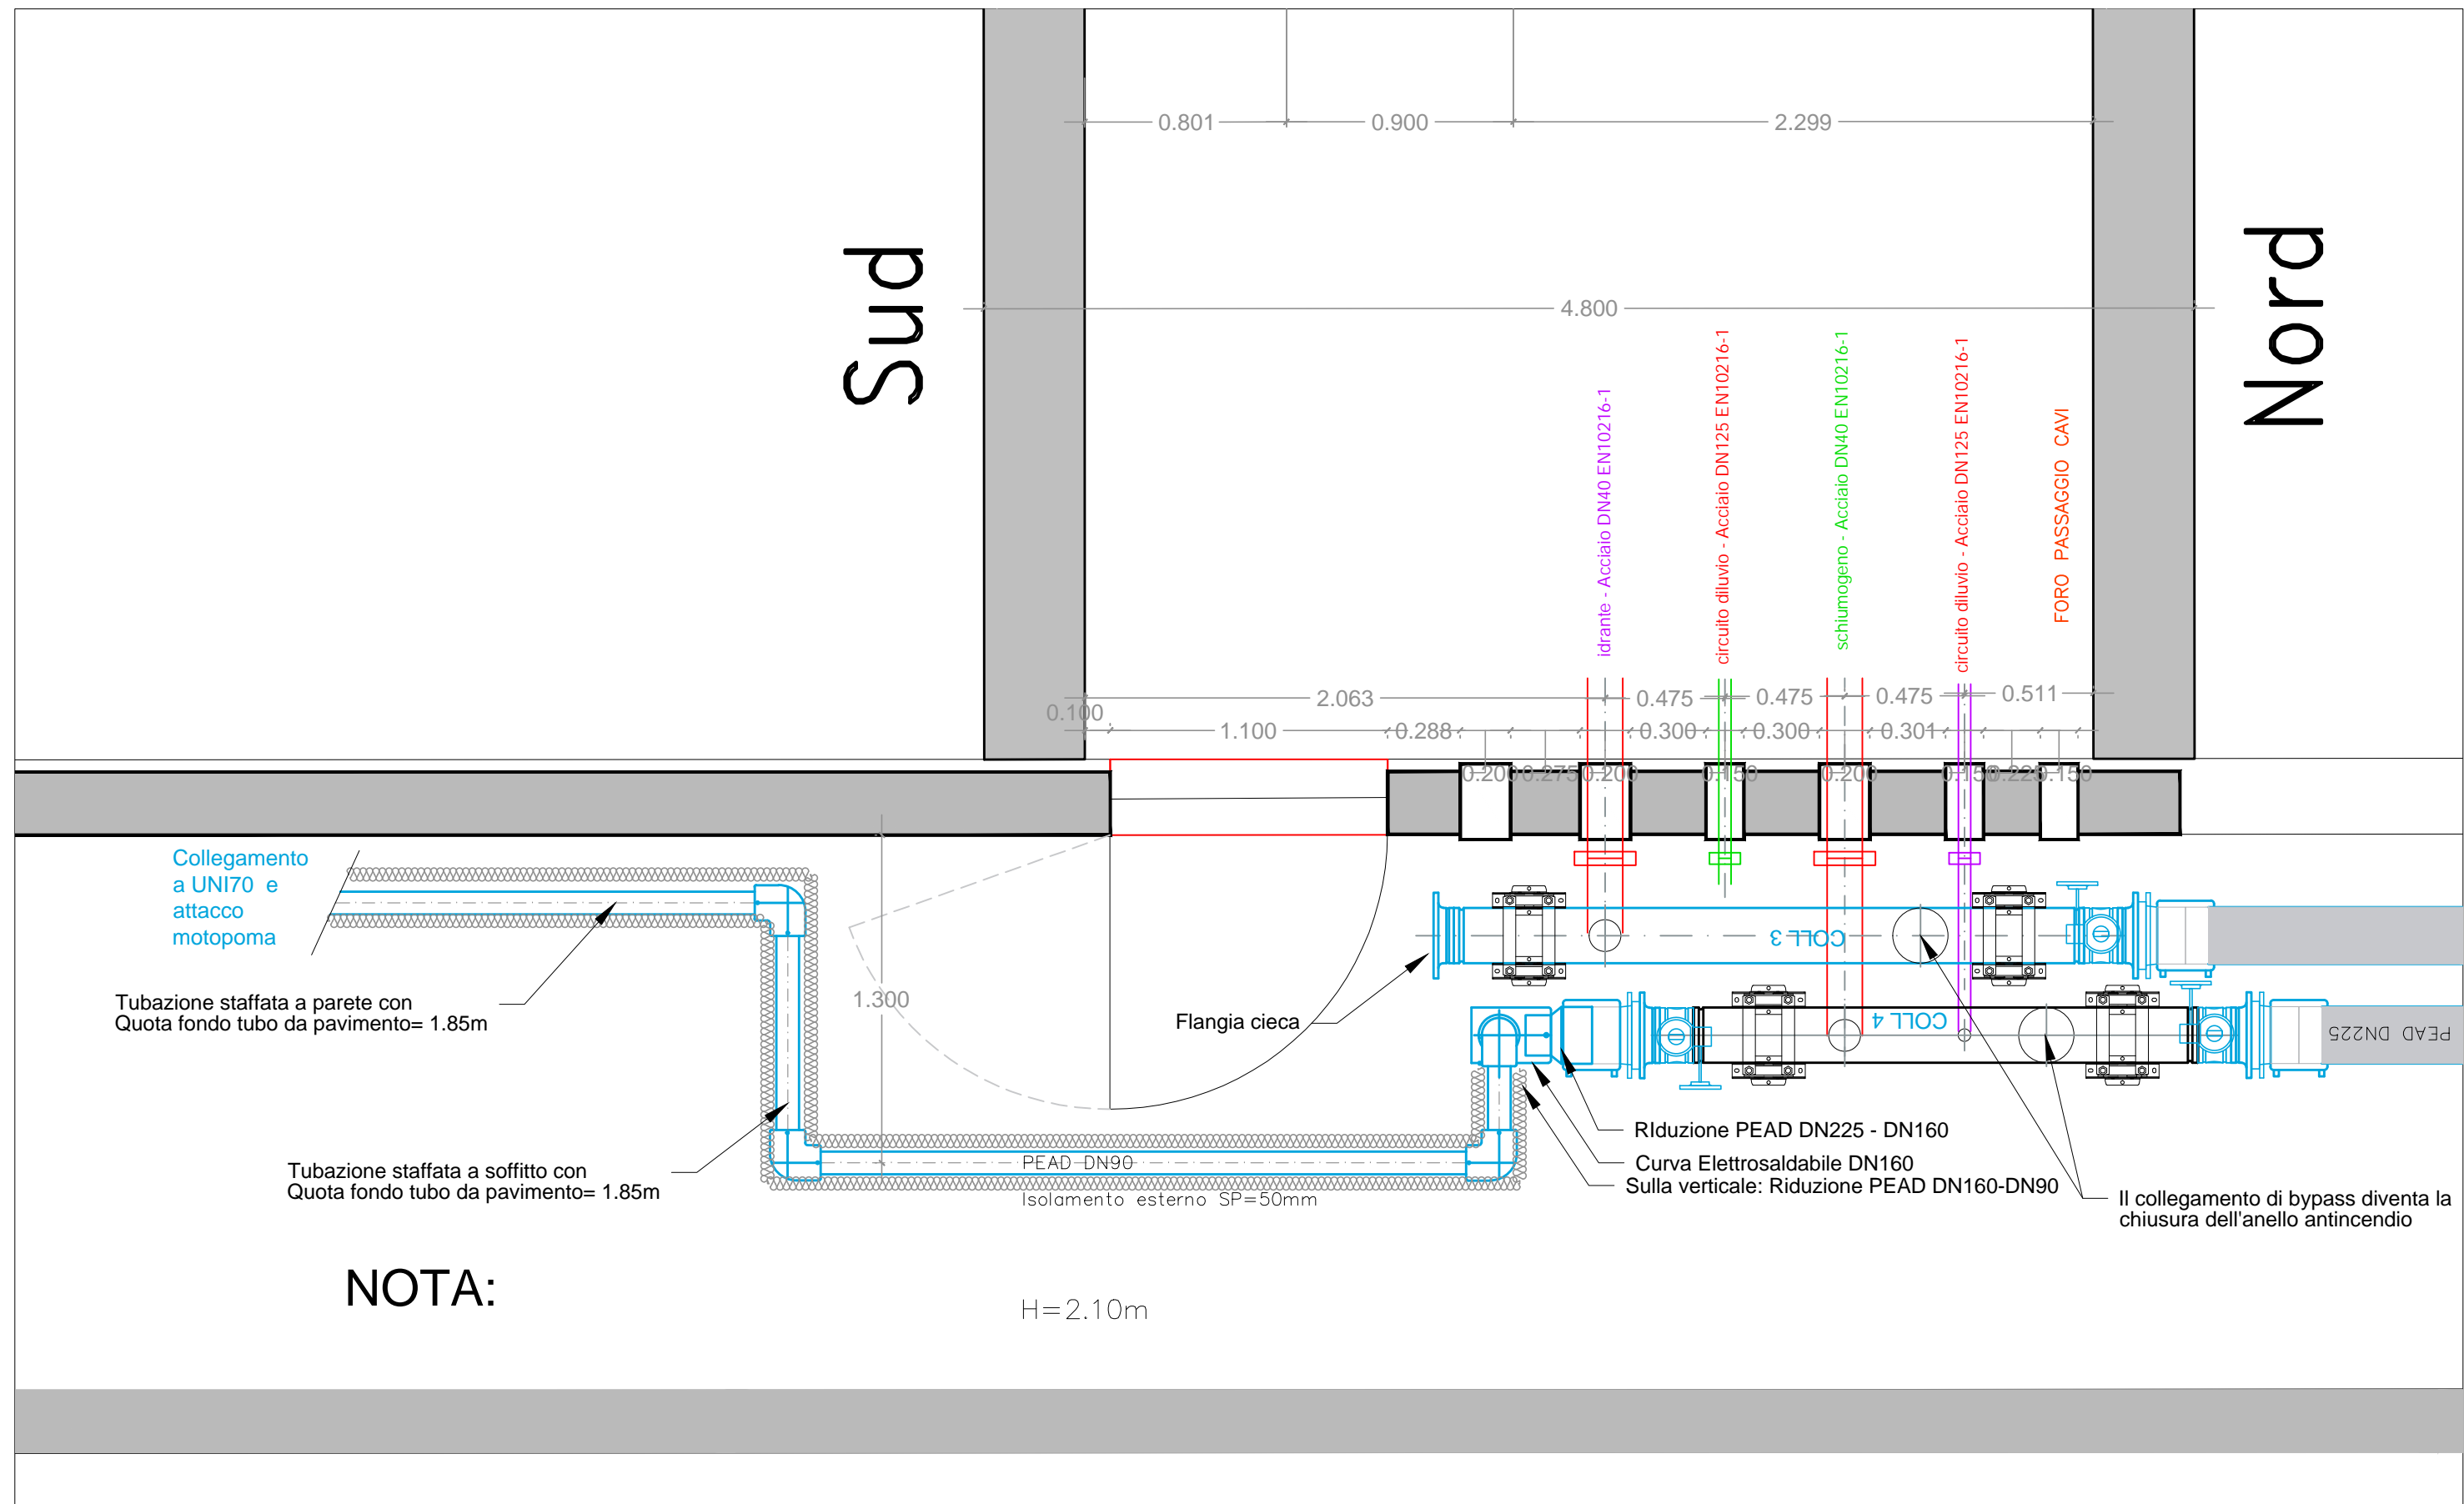

FINE




N28



NAP30


Rev.2 Ottobre 2021

scala 1:25

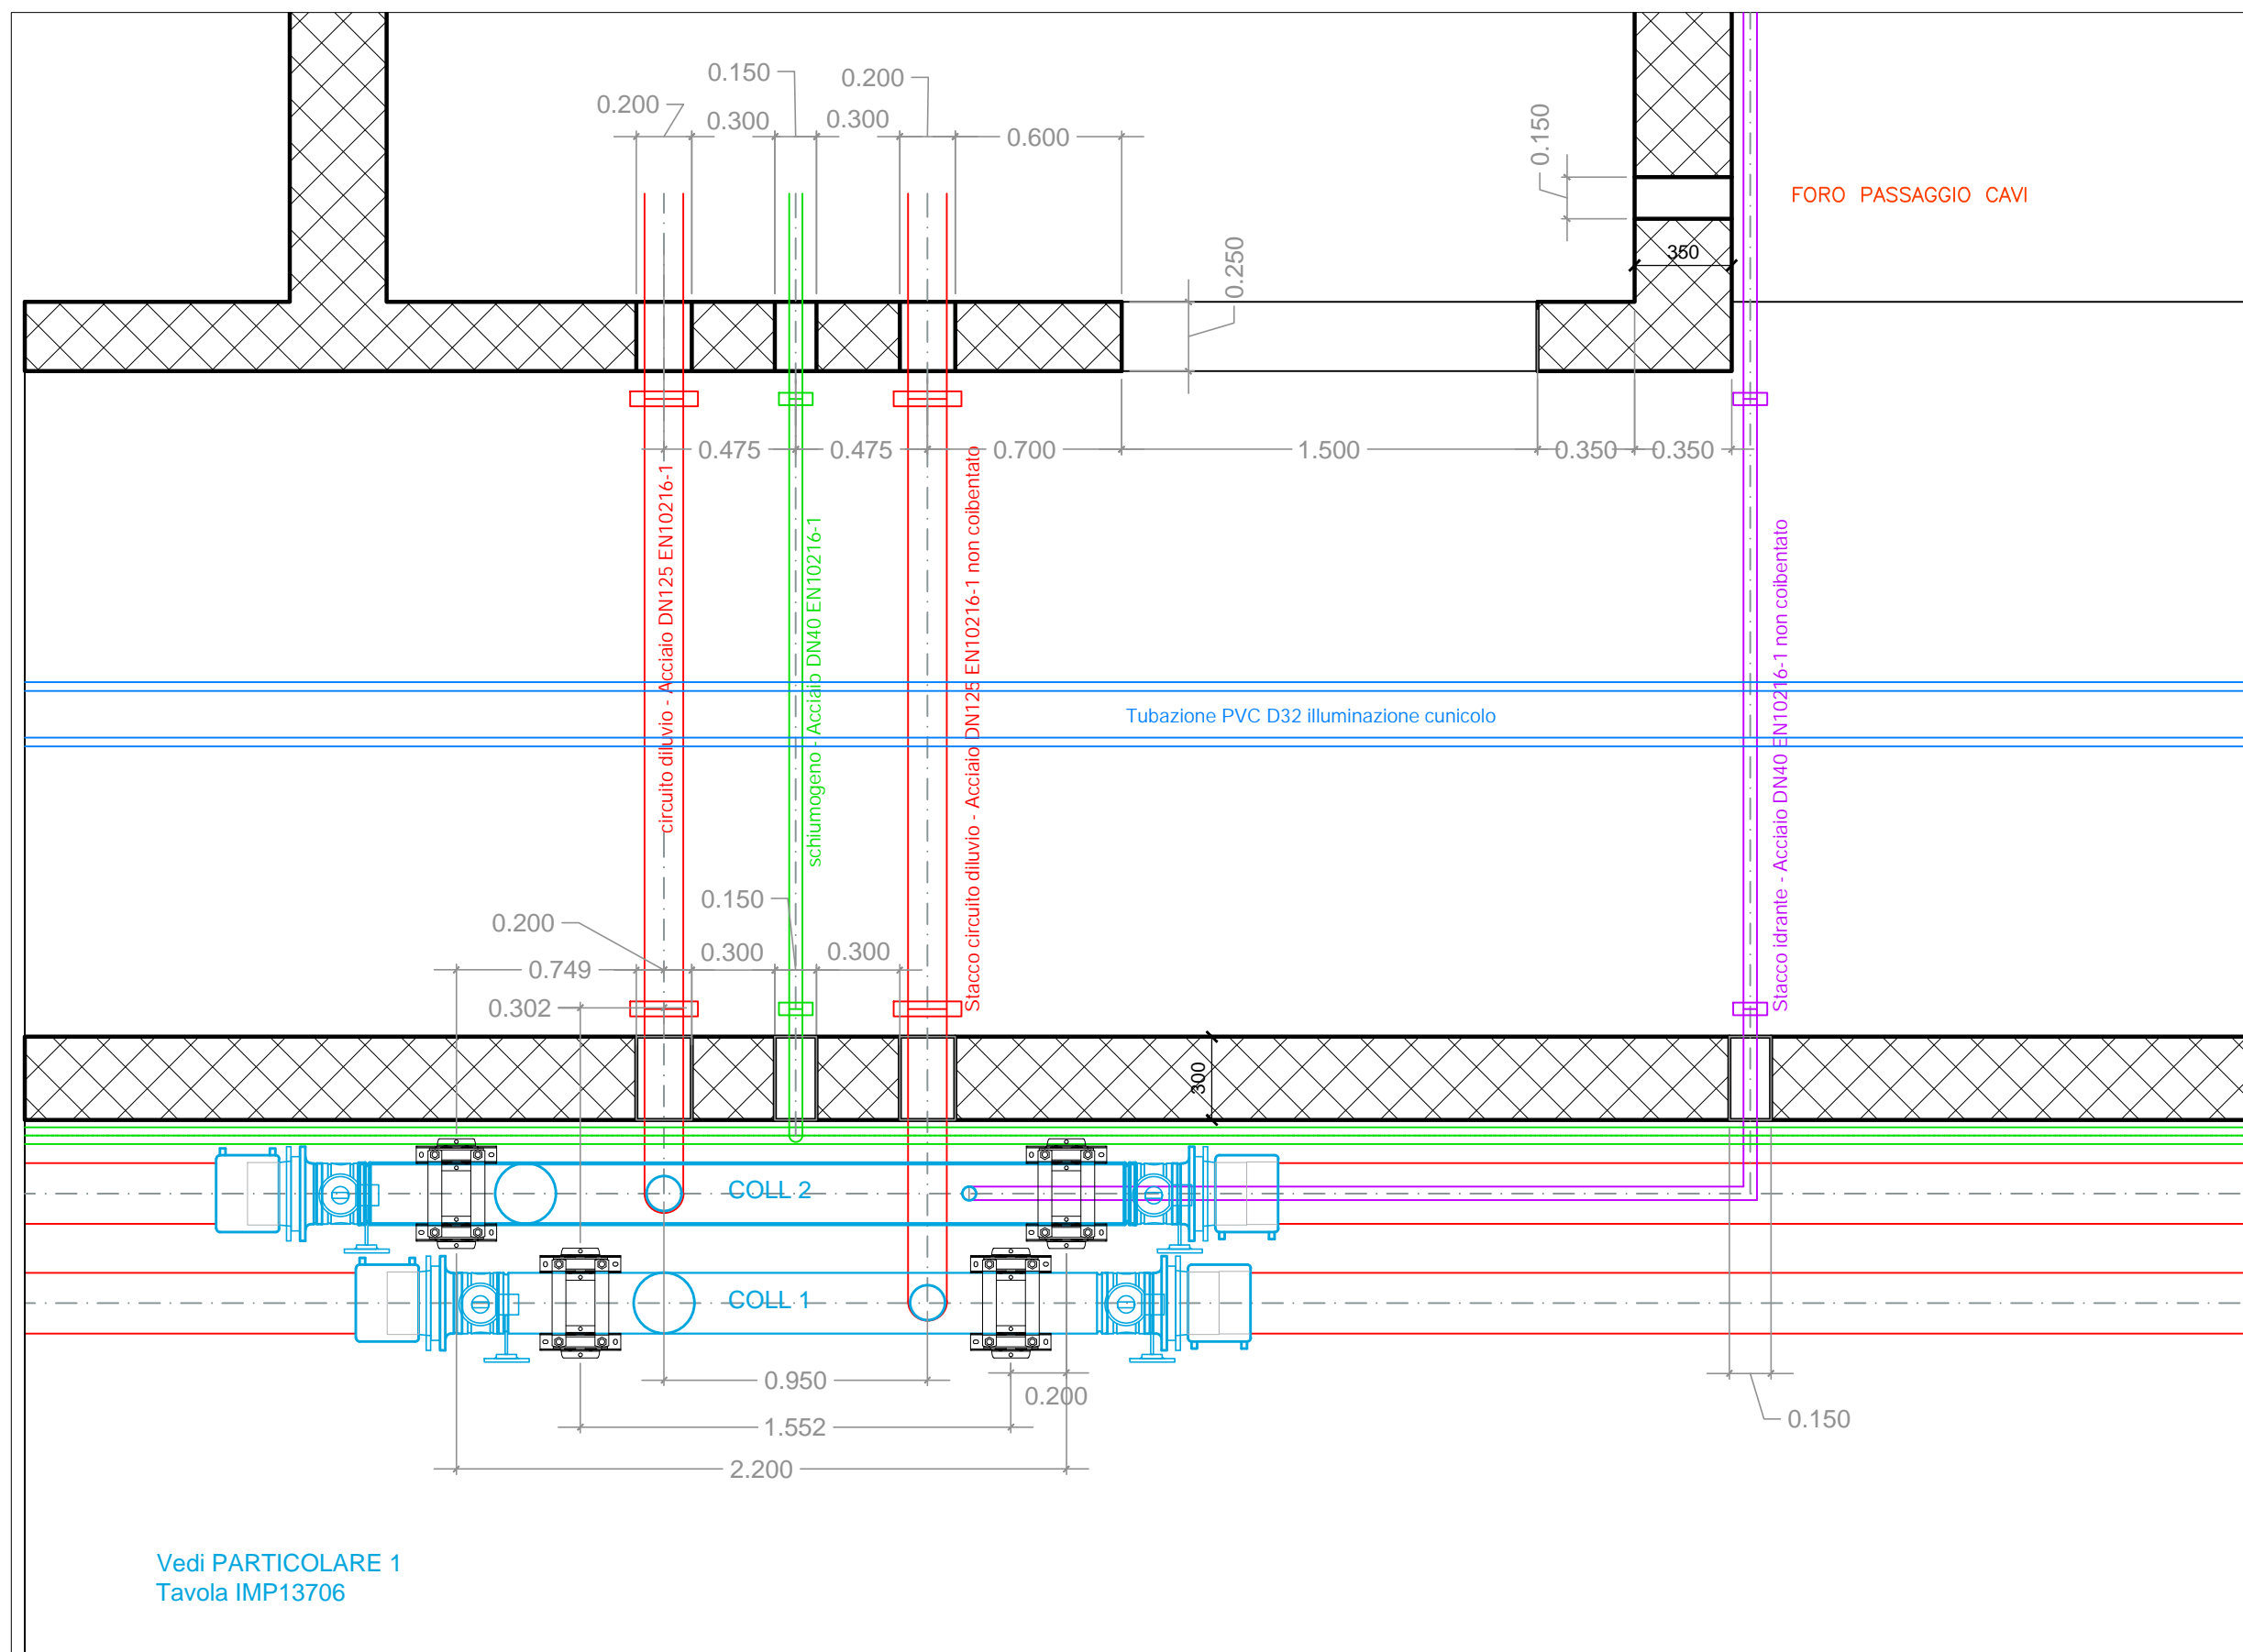

N28 ← NAP 30 ← N27

scala 1:25

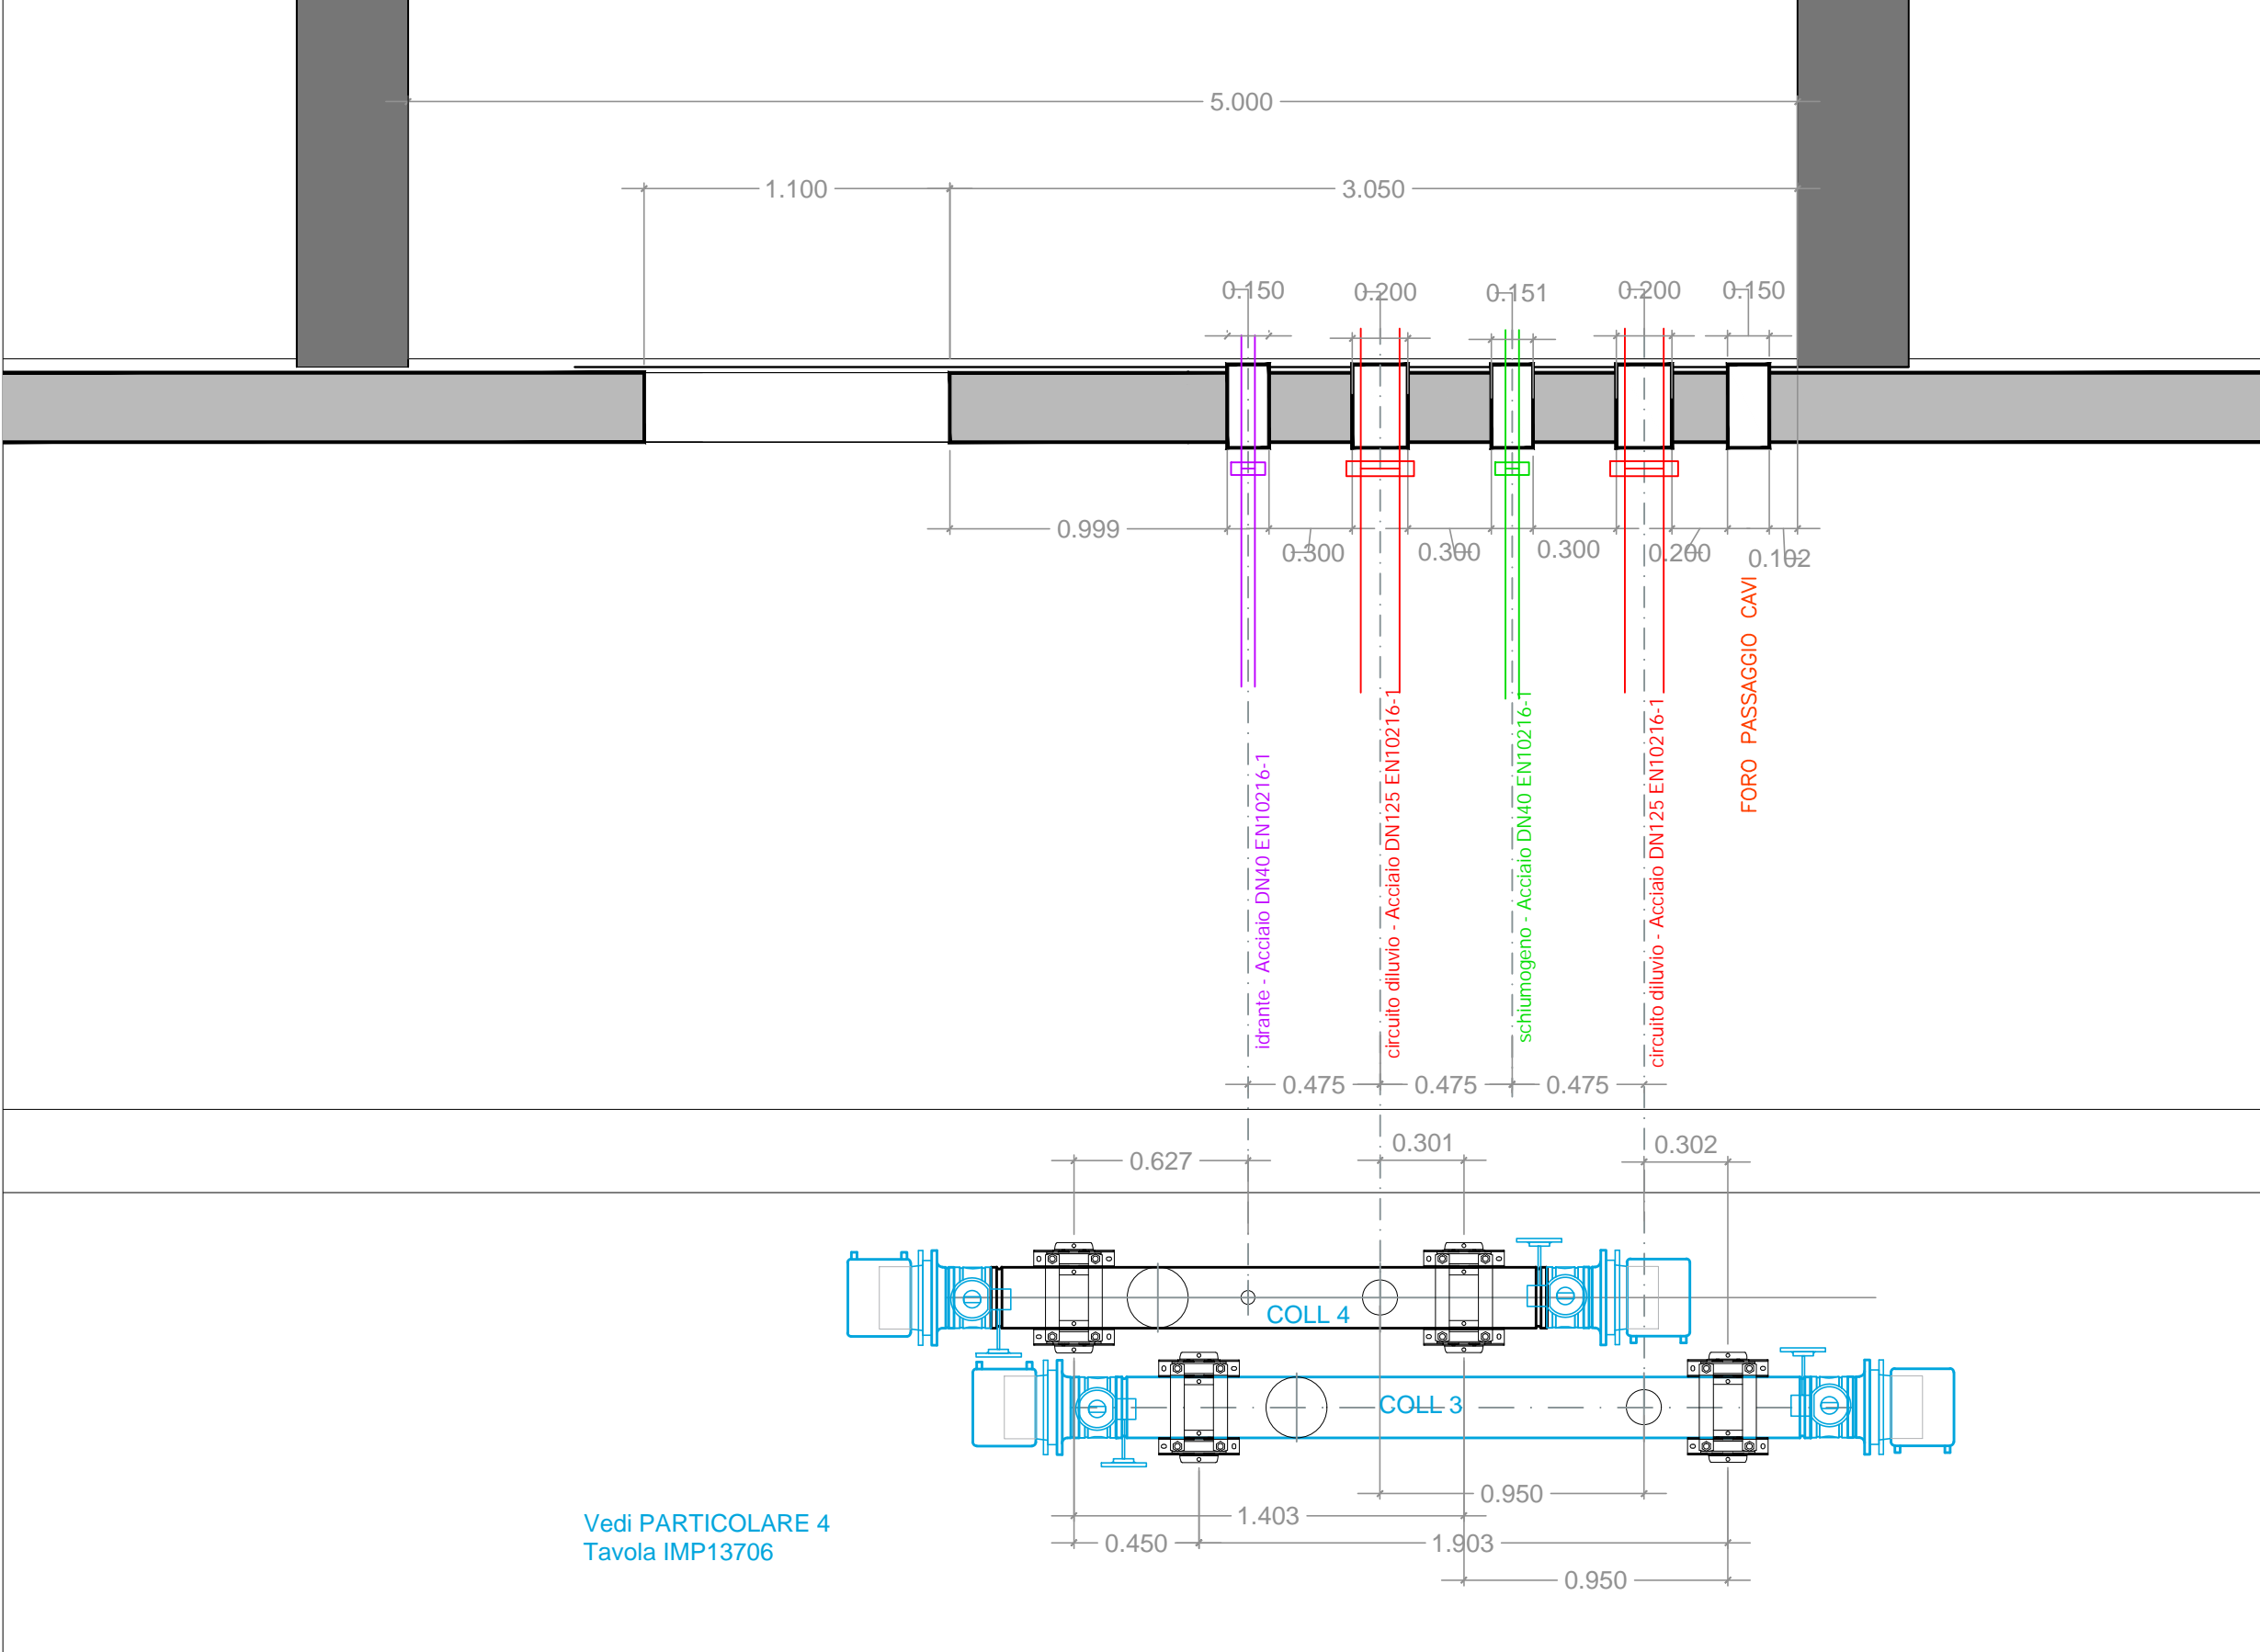


NAP30

N27

NAP29


Rev 2 - Ottobre 2021

scala 1:25

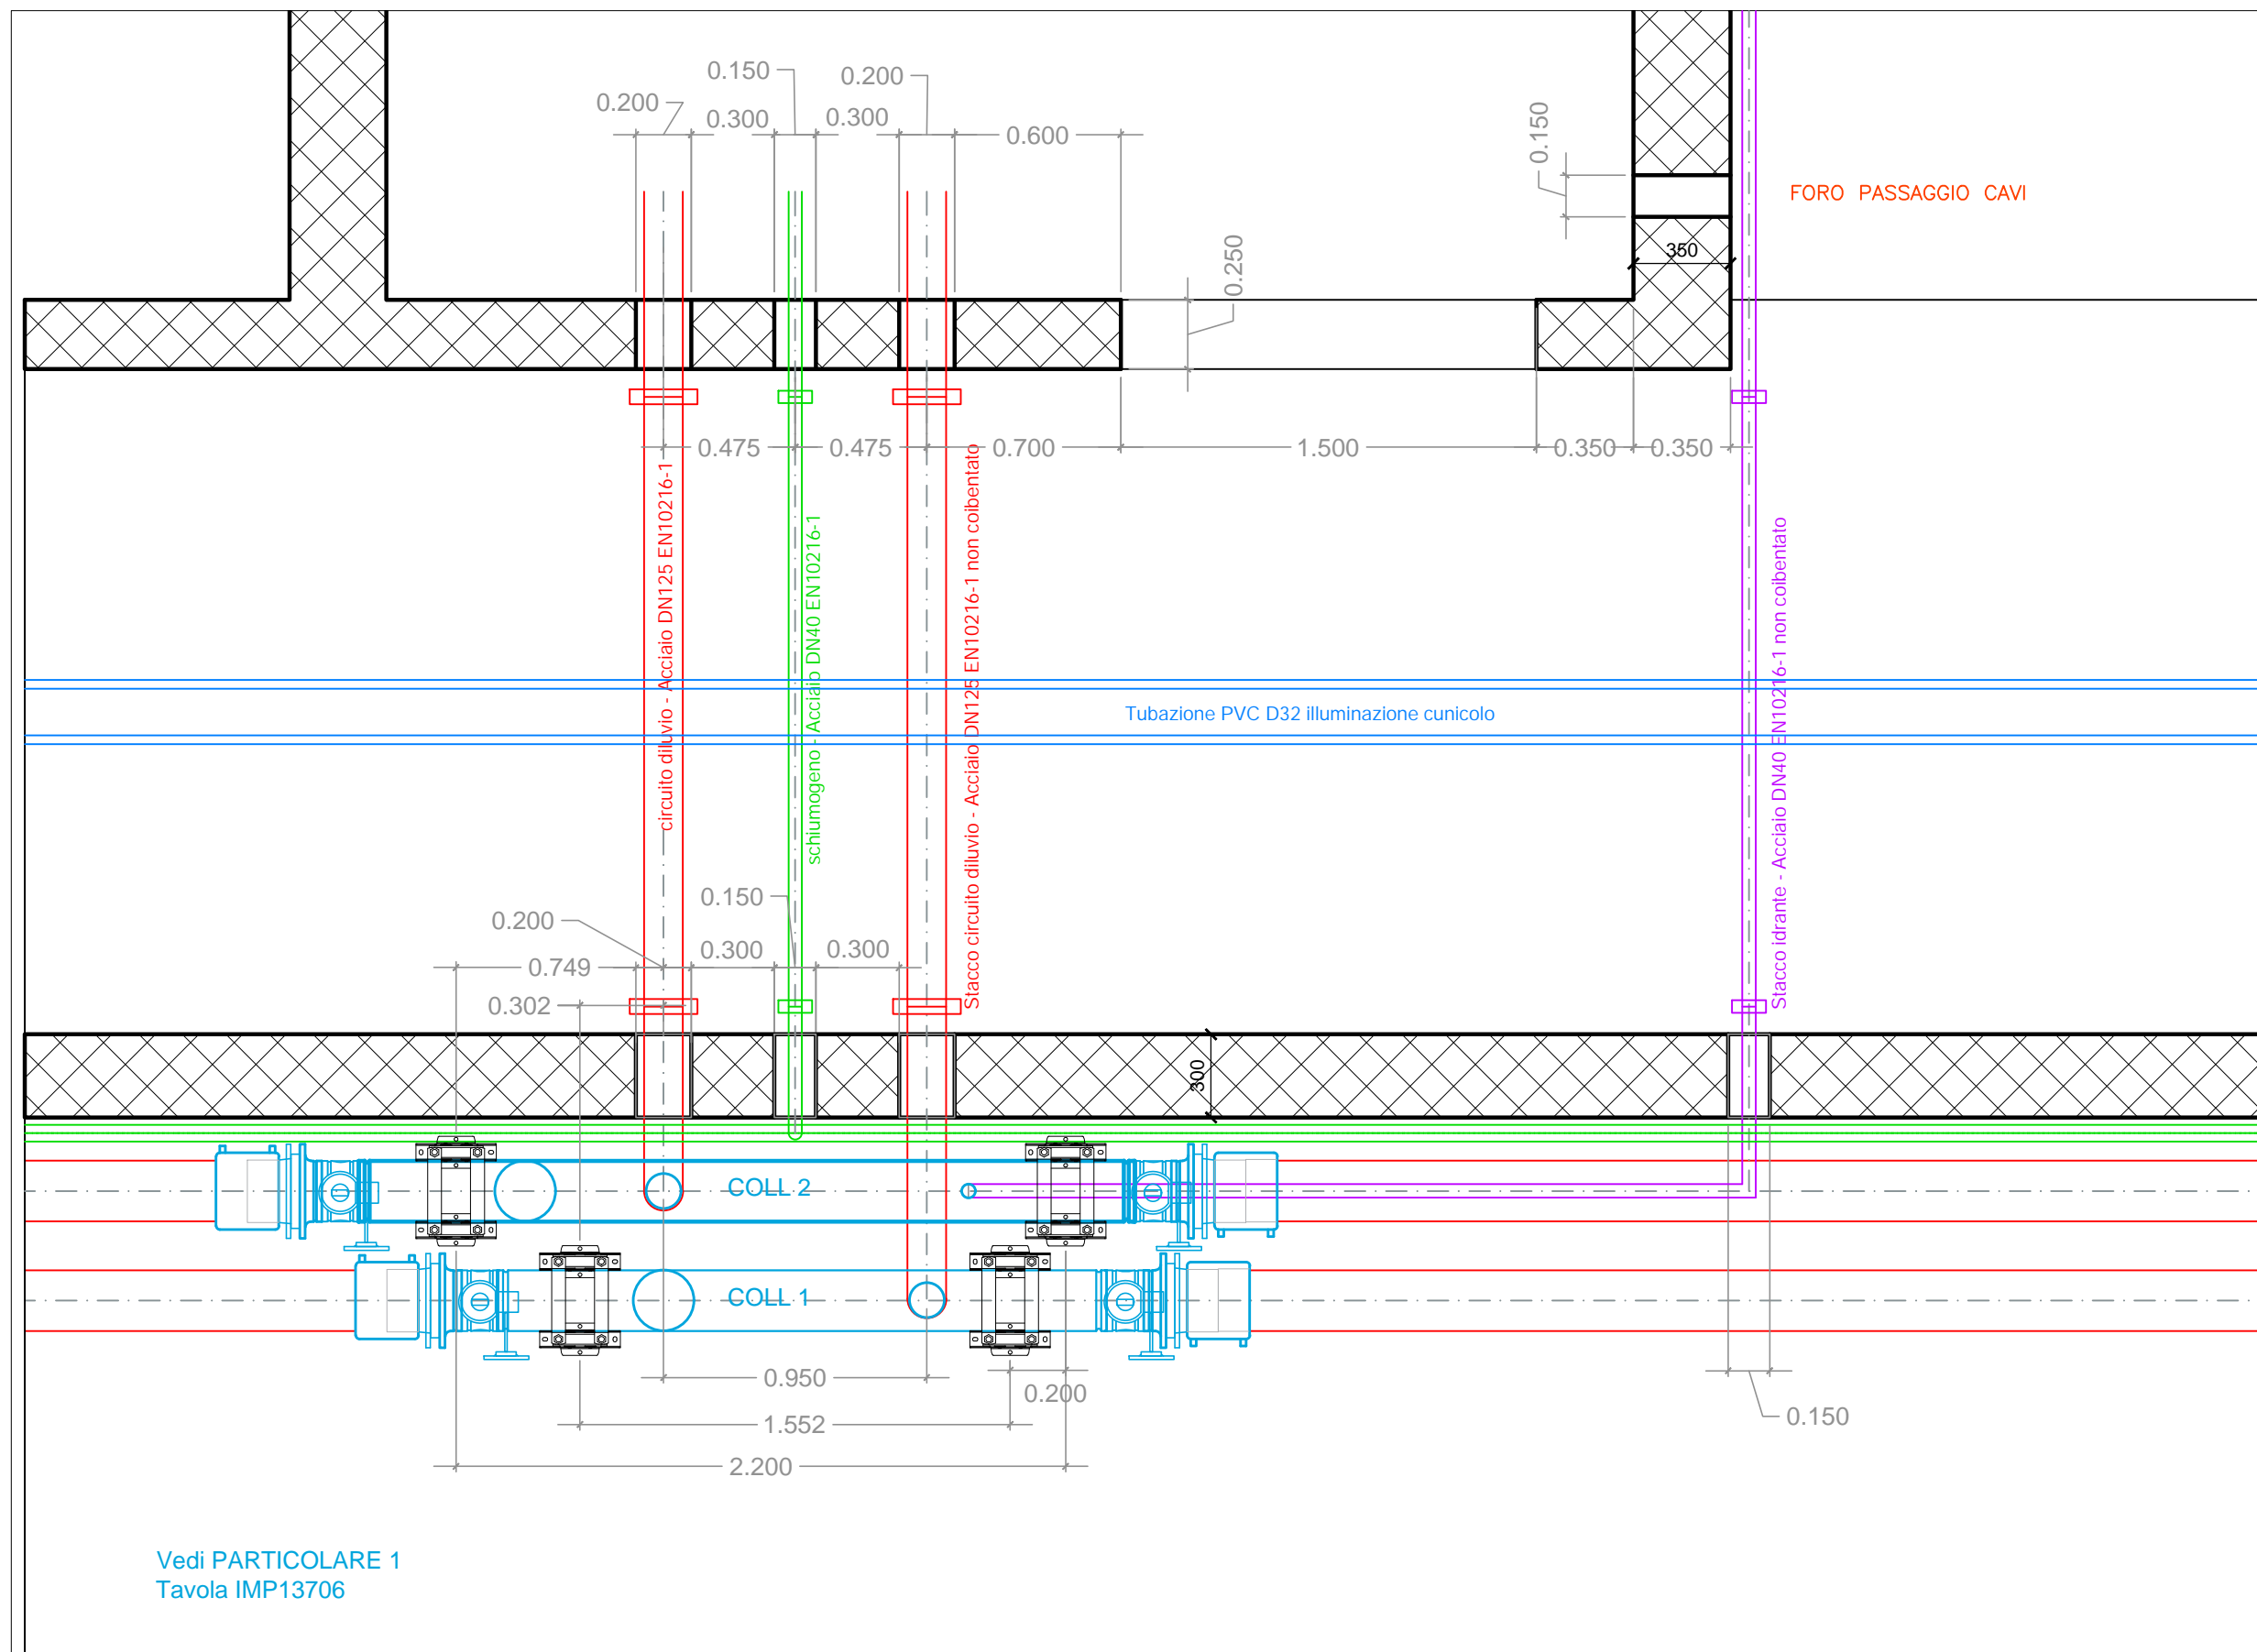

N27 ← NAP 29 ← N26

scala 1:25

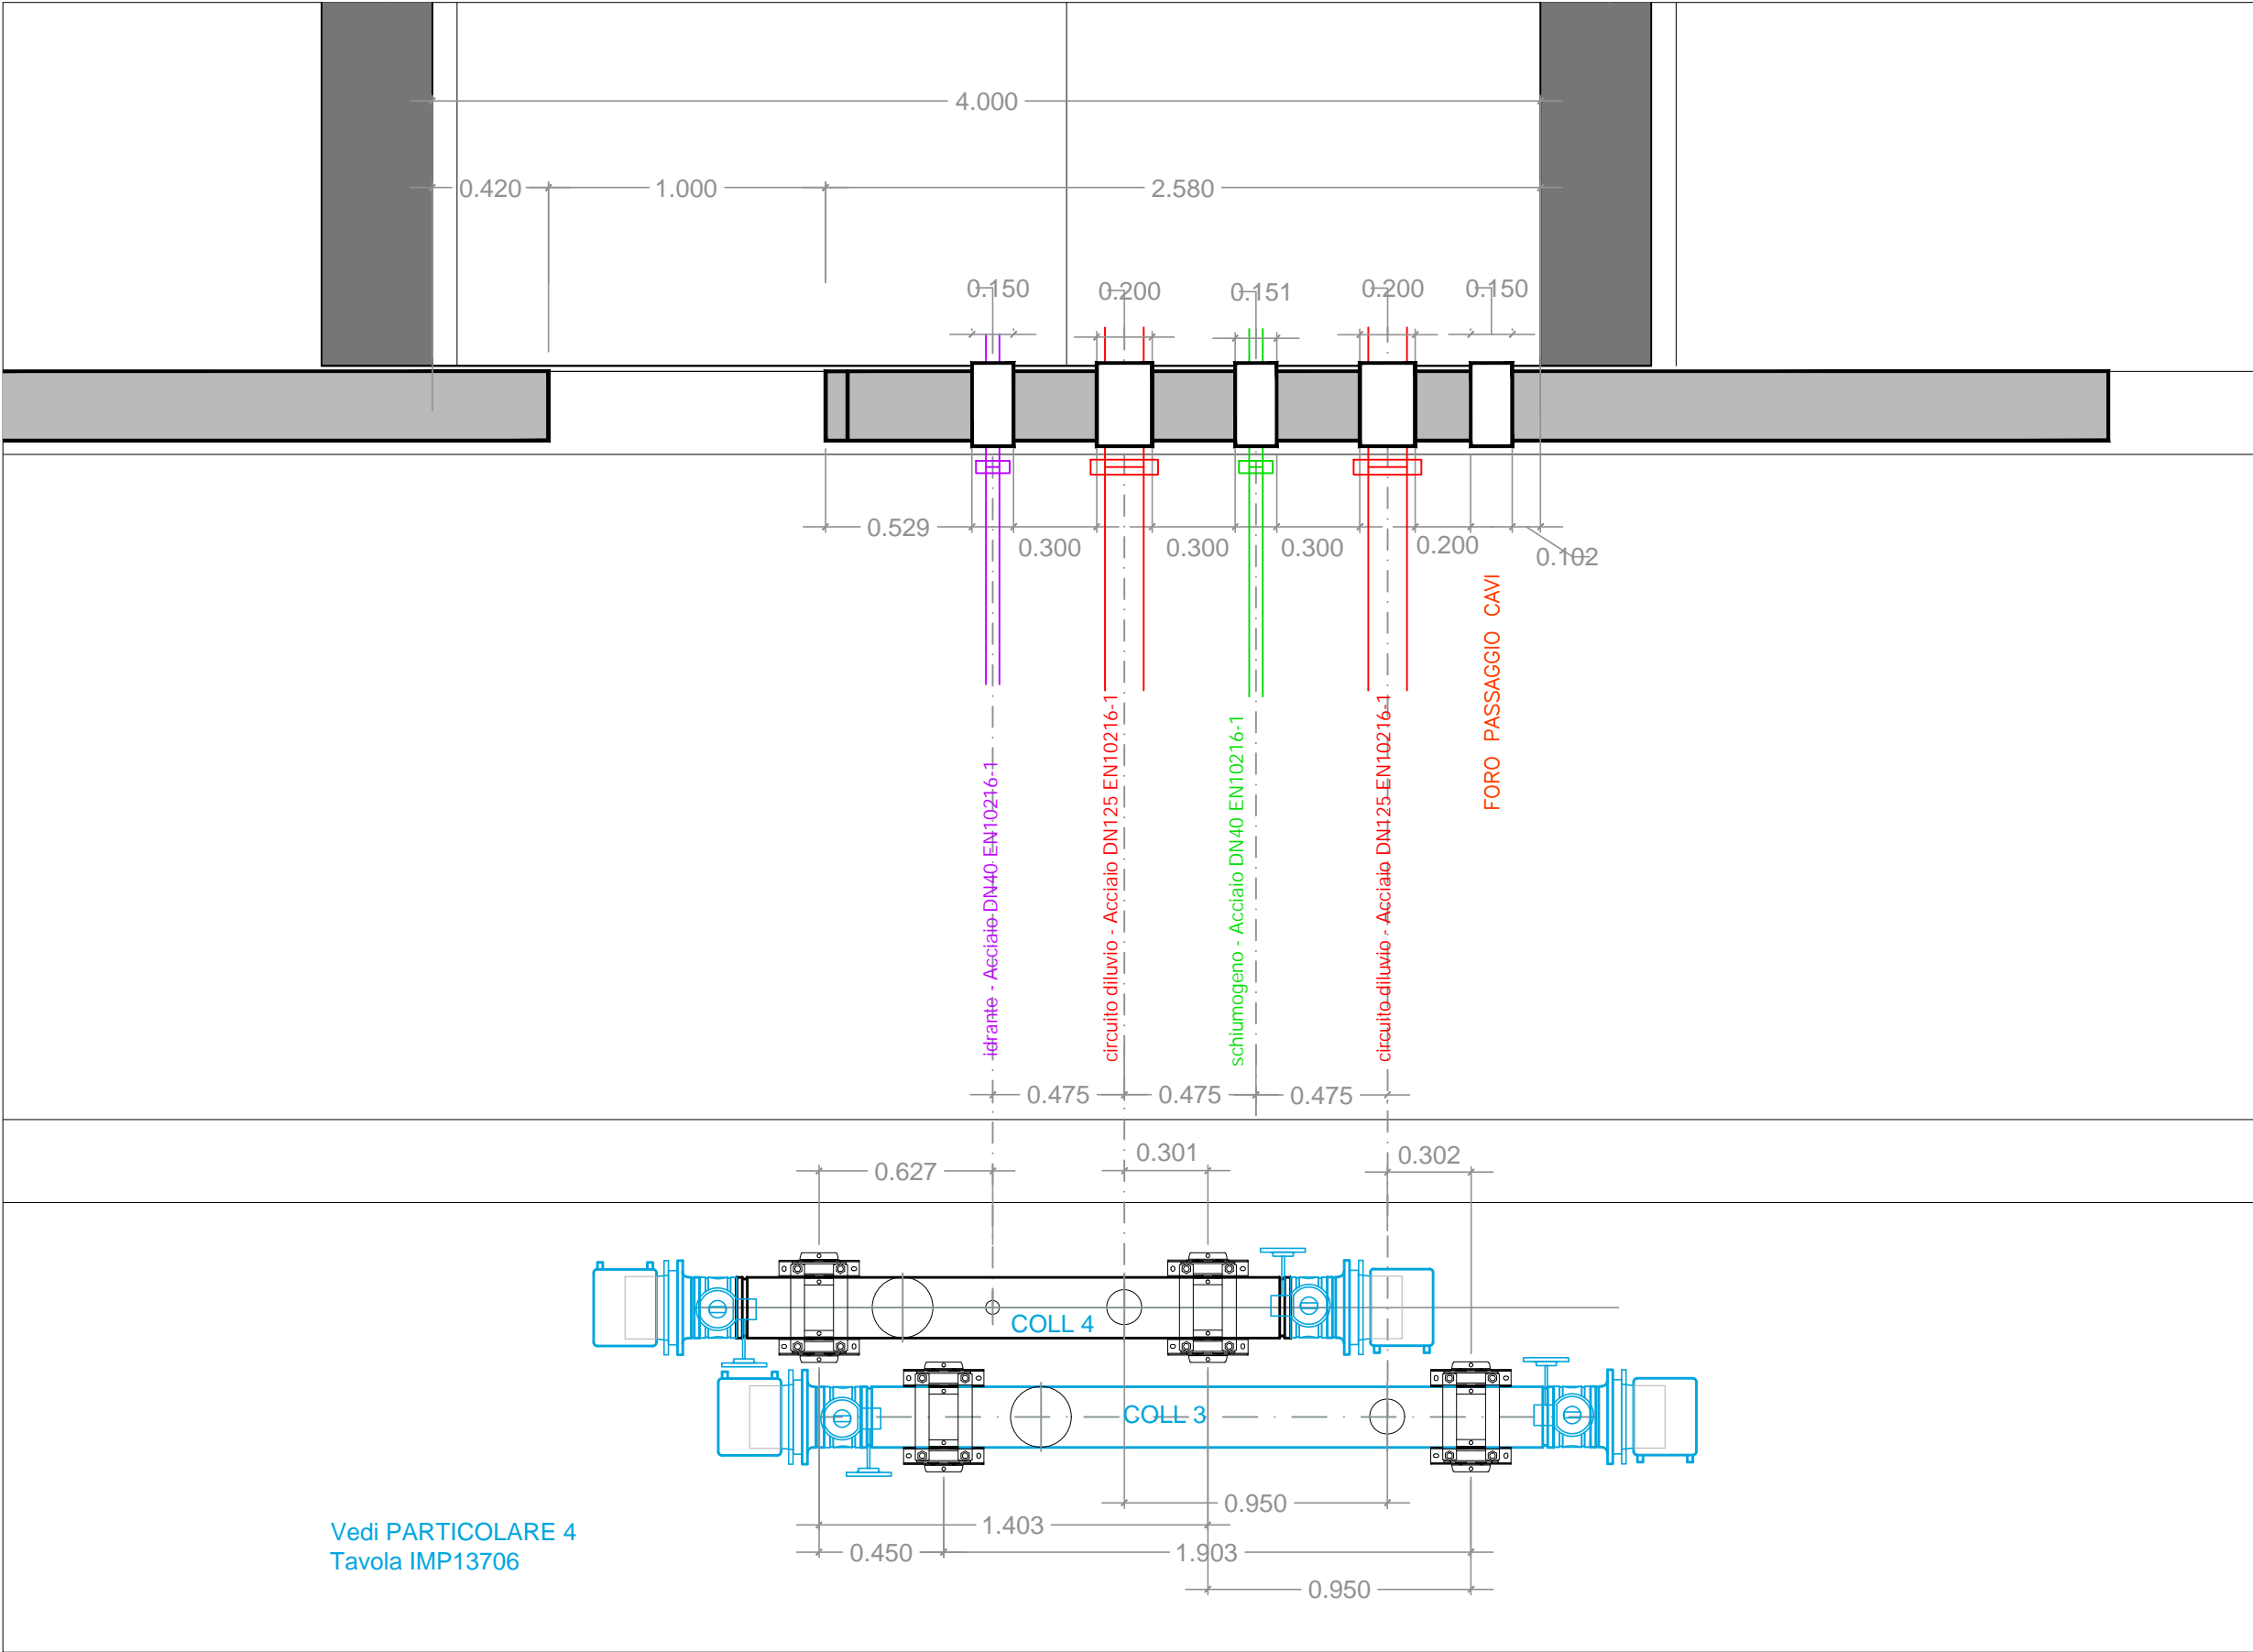


NAP29

N26


NAP28

scala 1:25

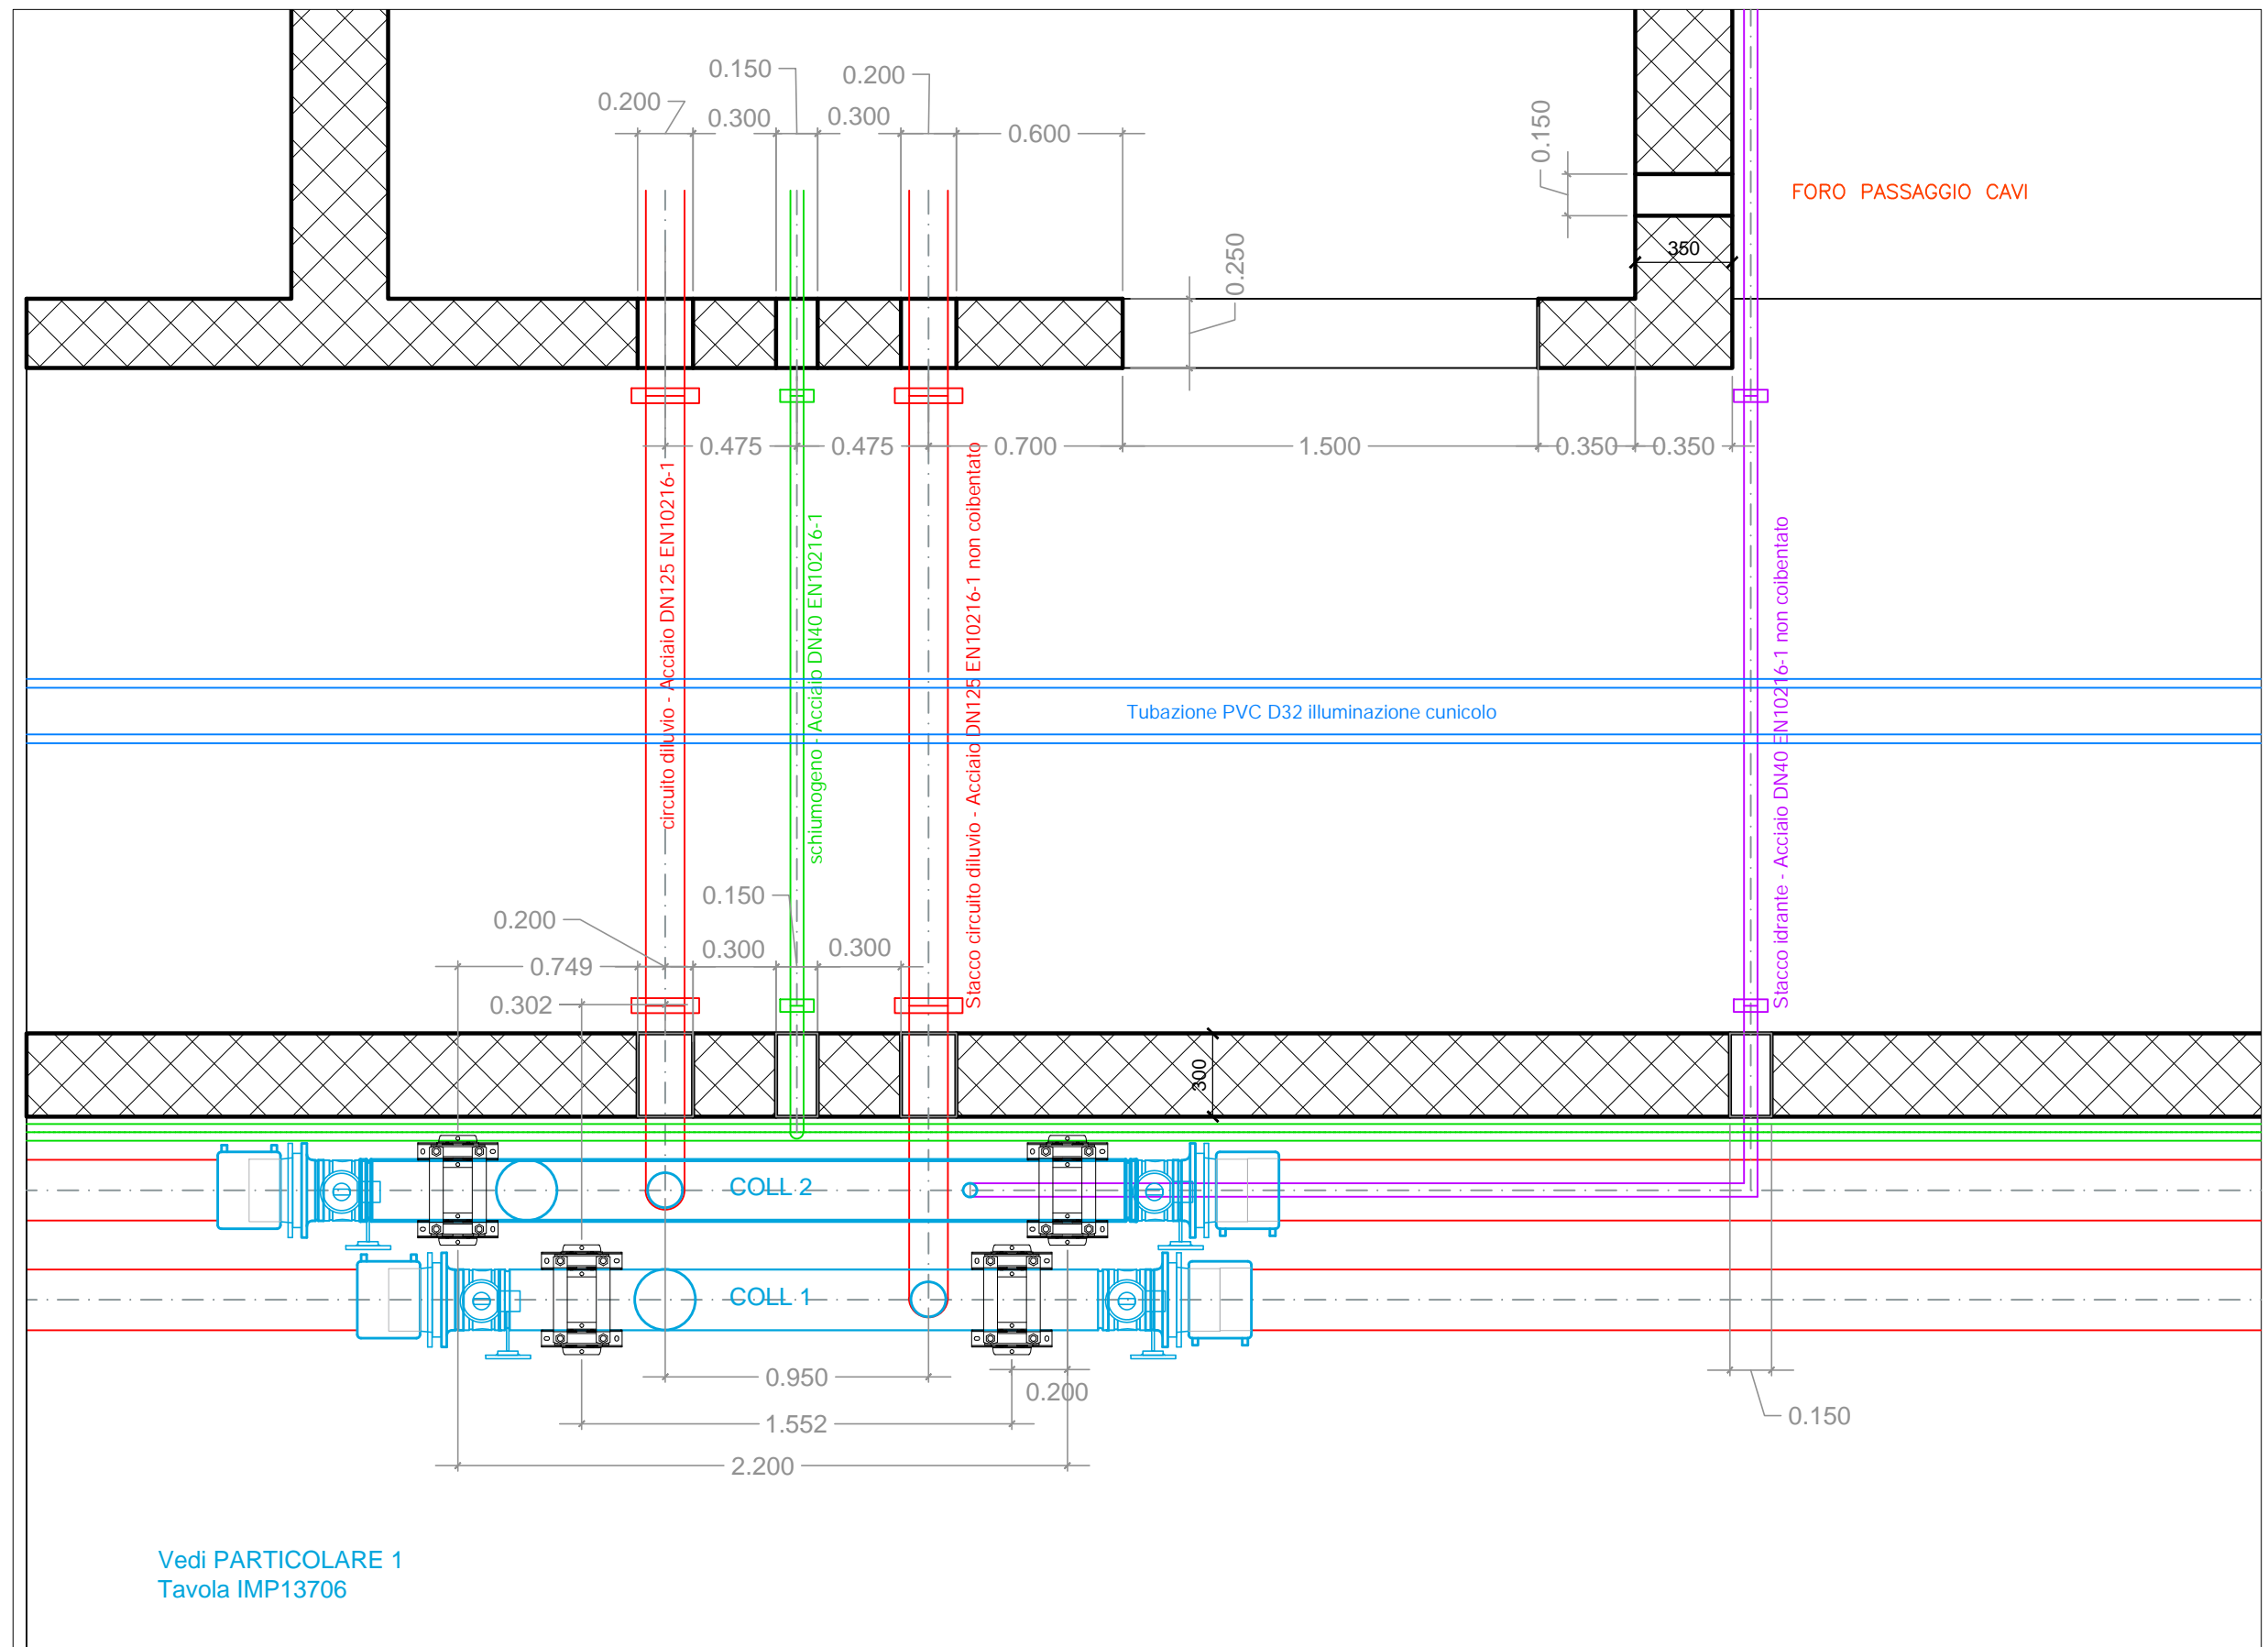

N26 ← NAP 28 ← N25

scala 1:25

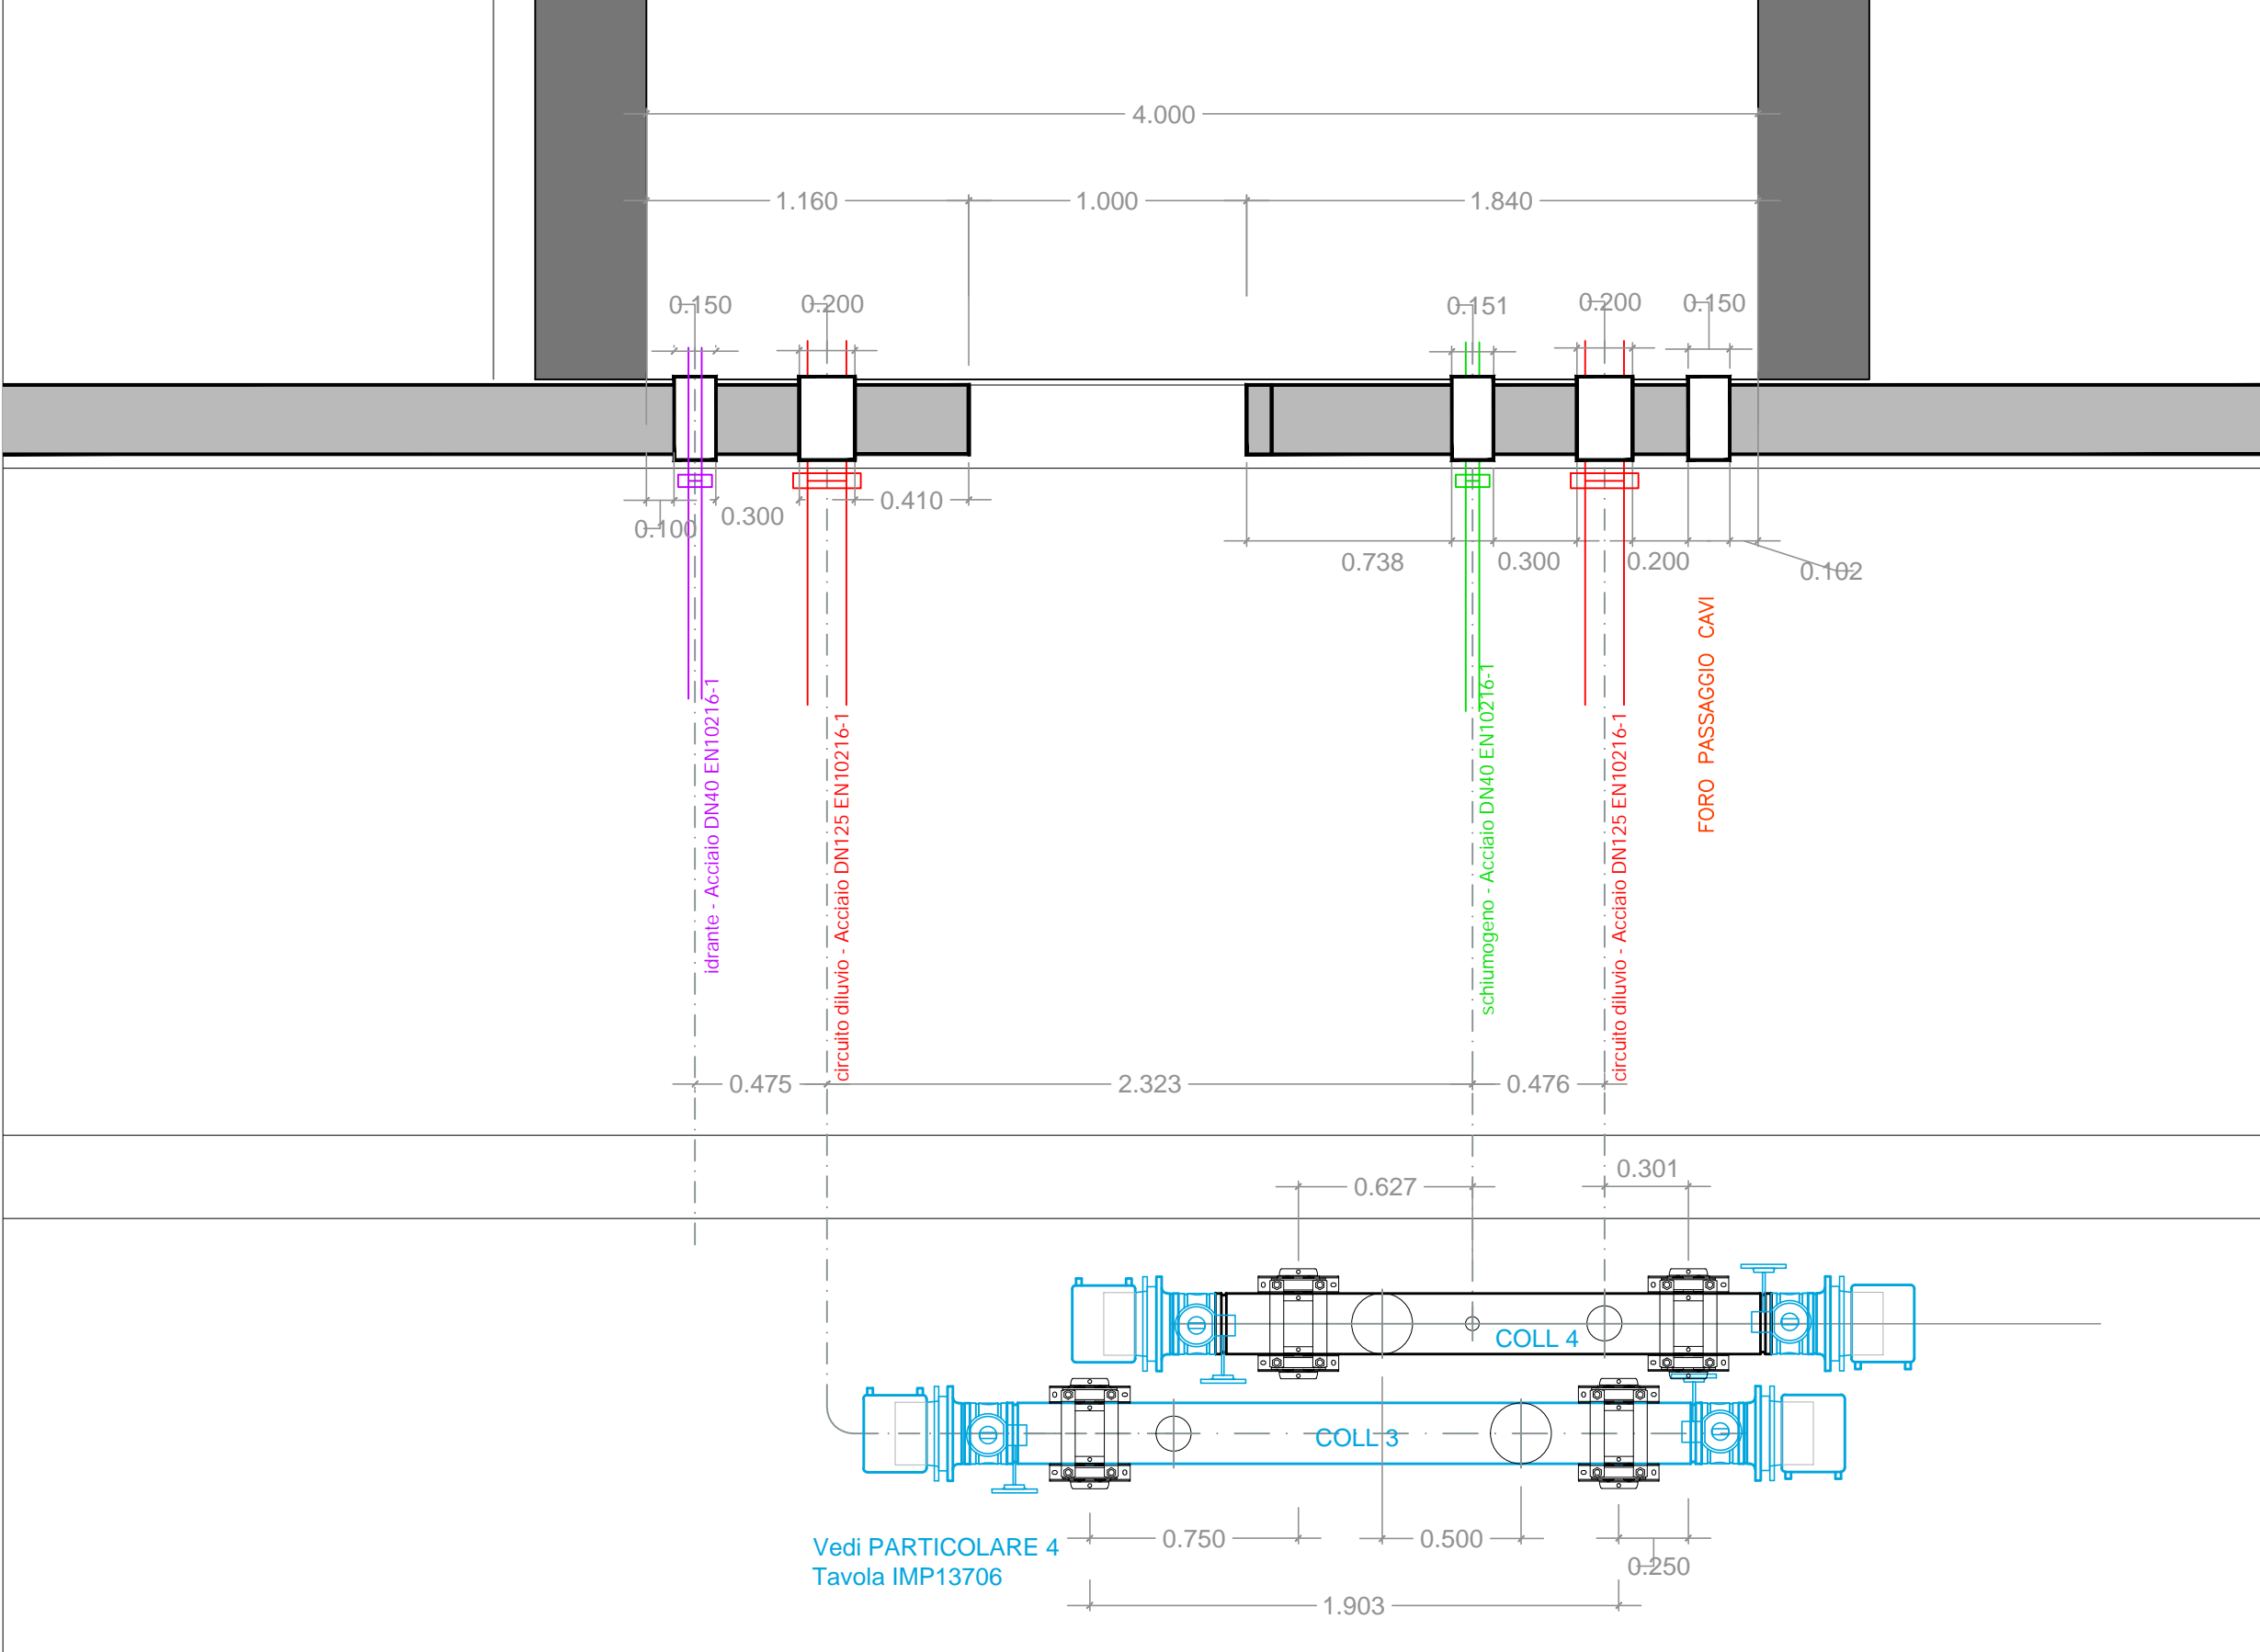


NAP28

N25


NAP27

scala 1:25

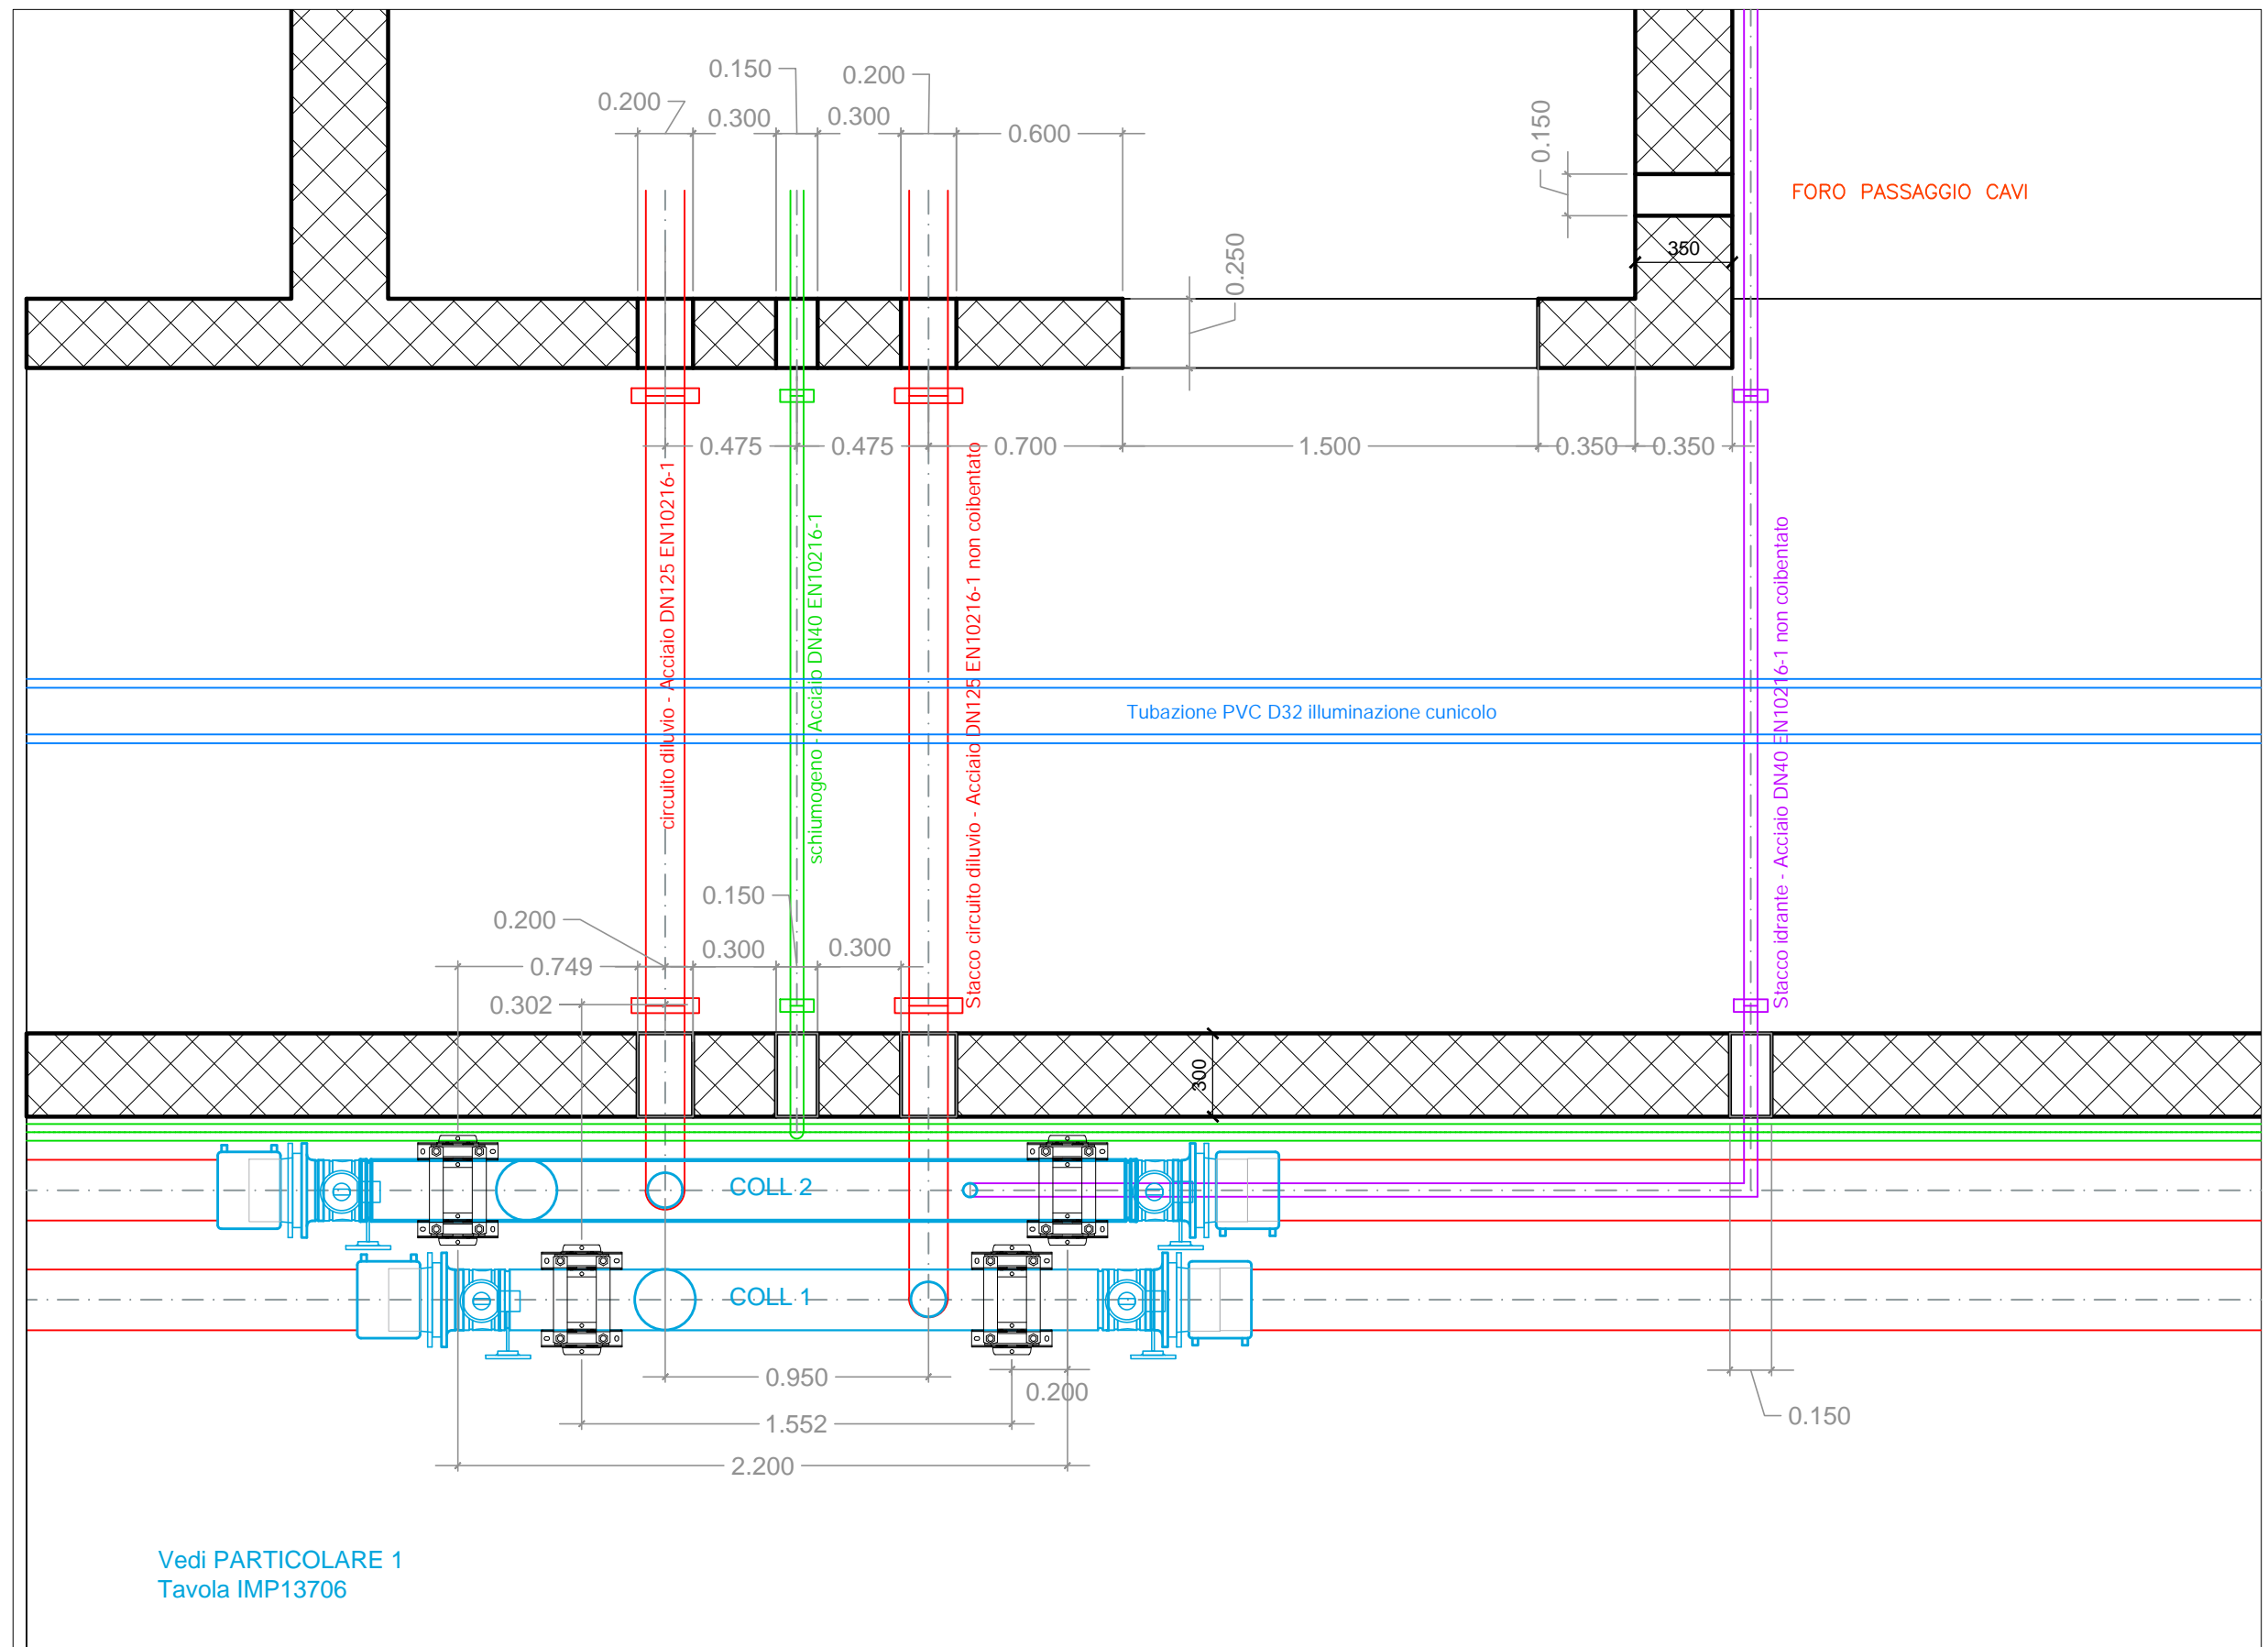

N25 ← NAP 27 ← N24

scala 1:25

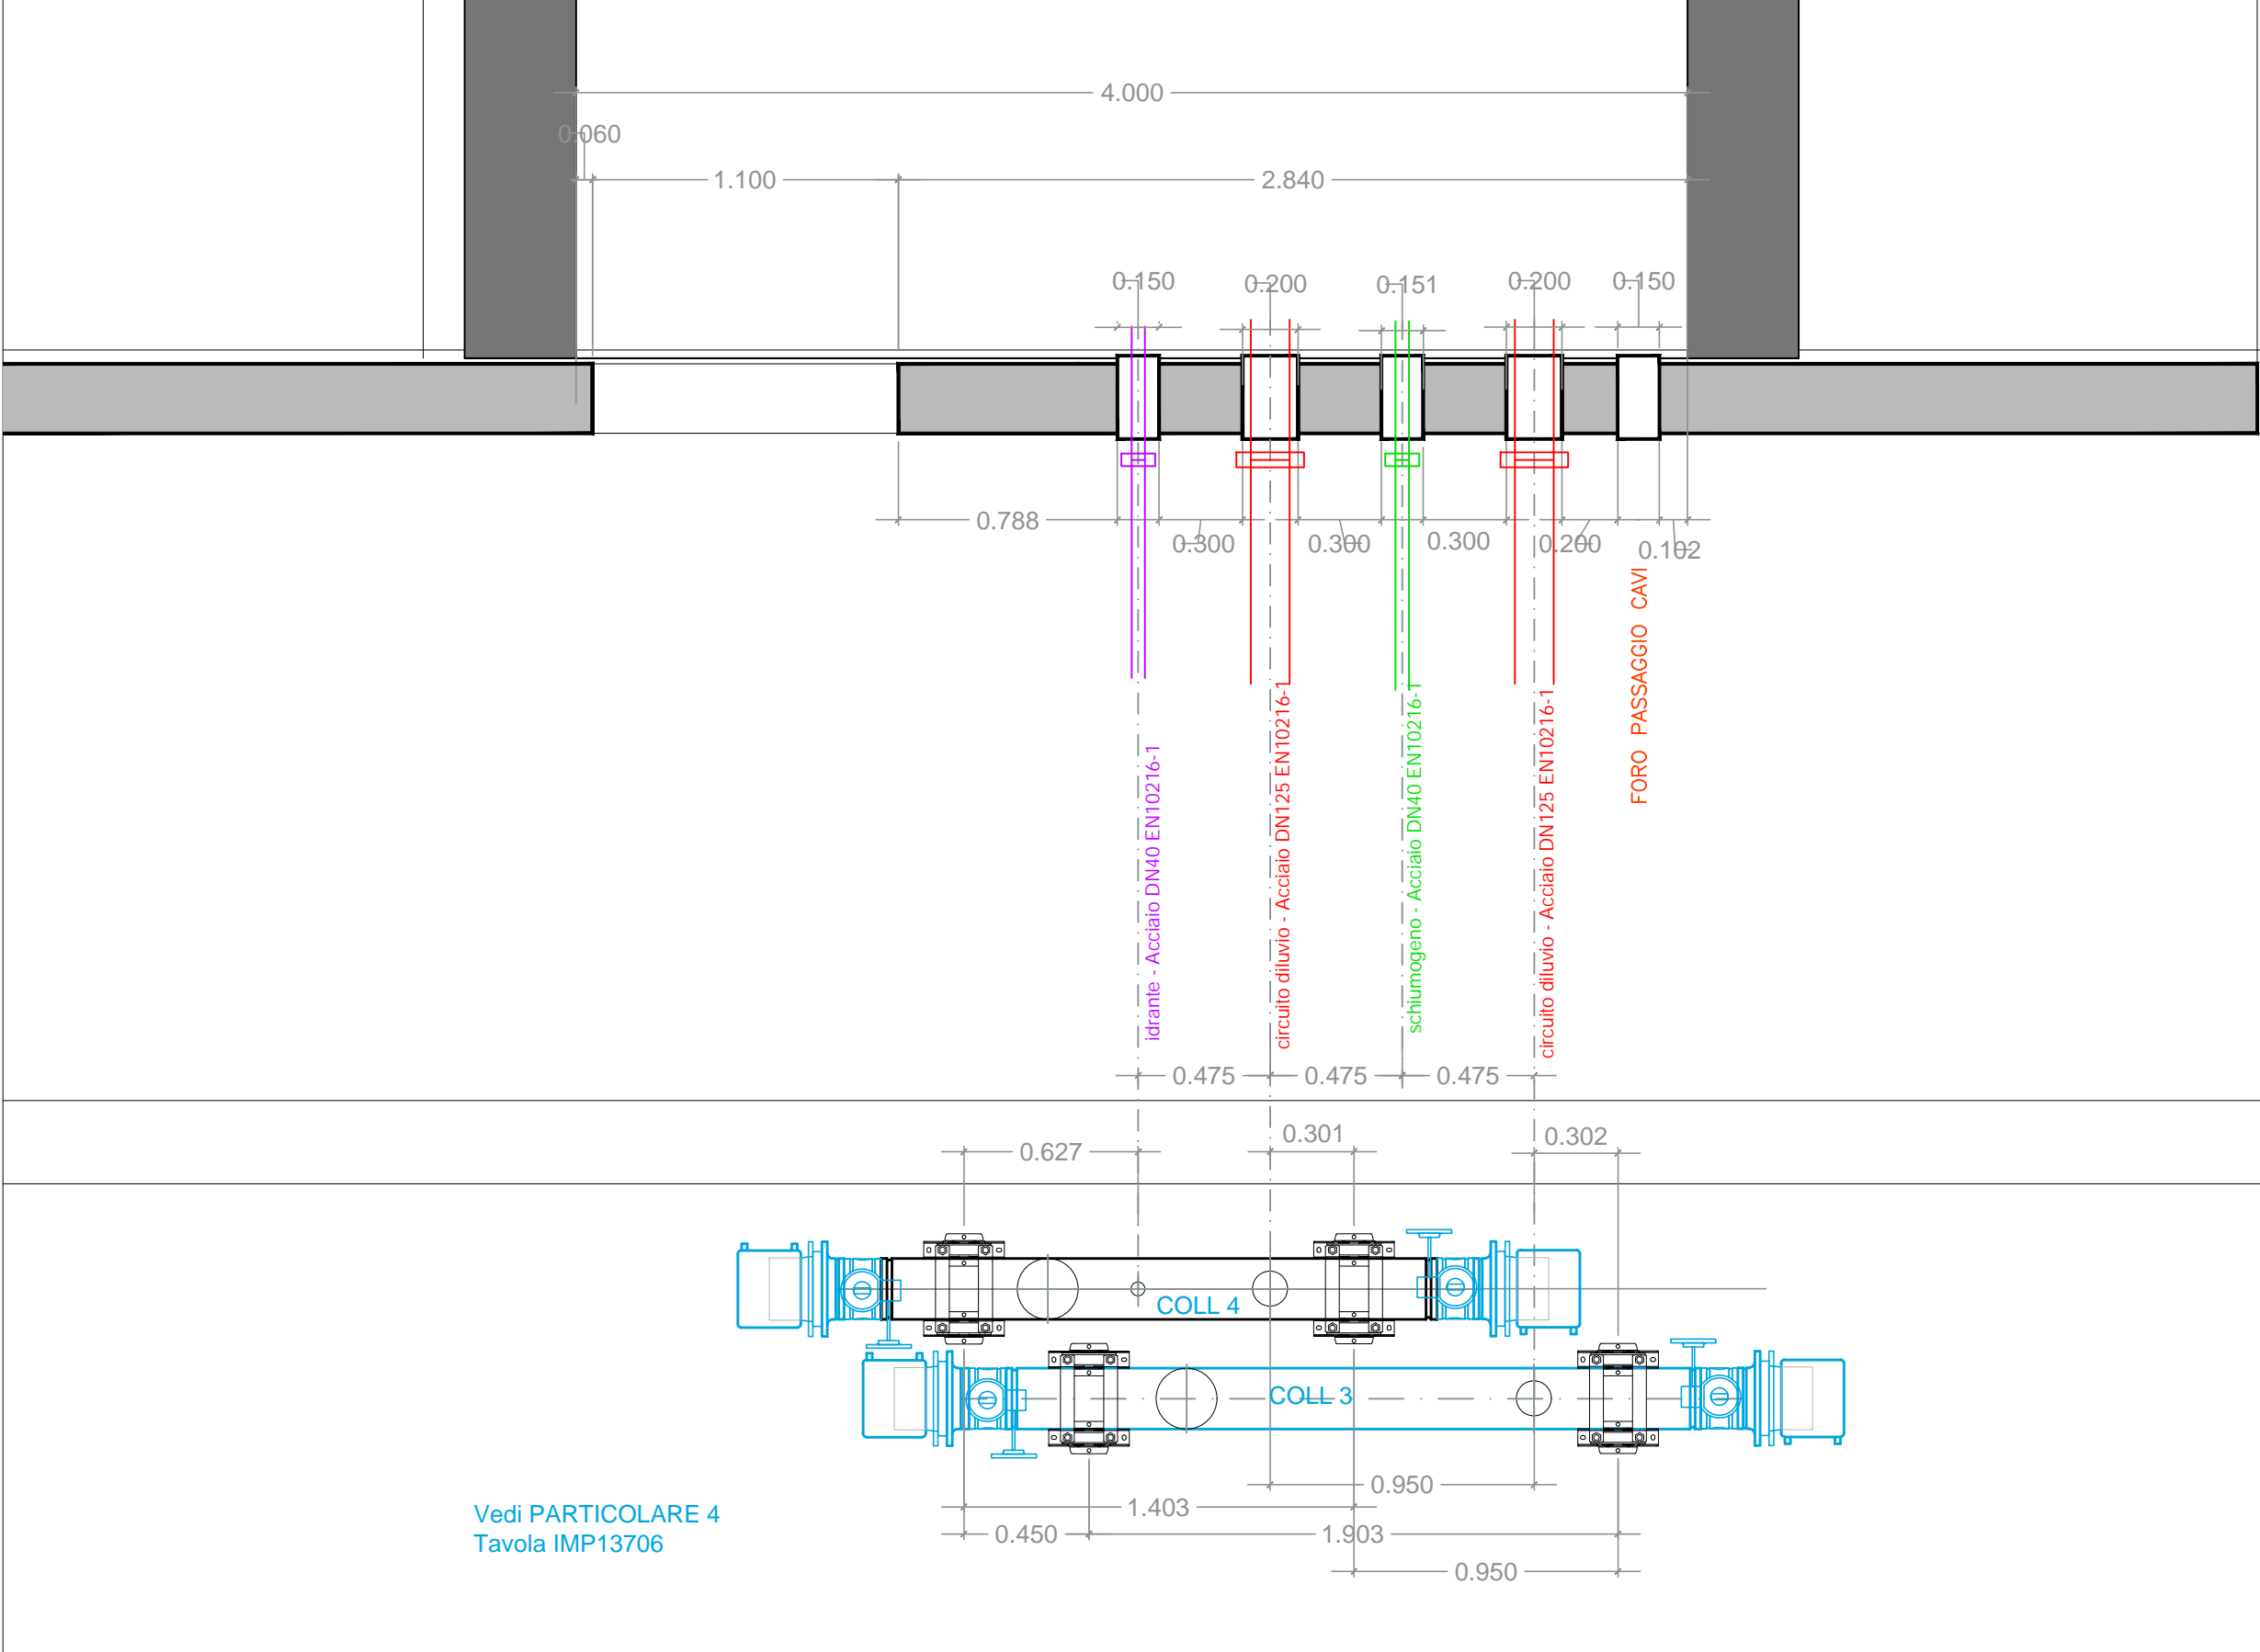


NAP27

N24


NAP26

scala 1:25

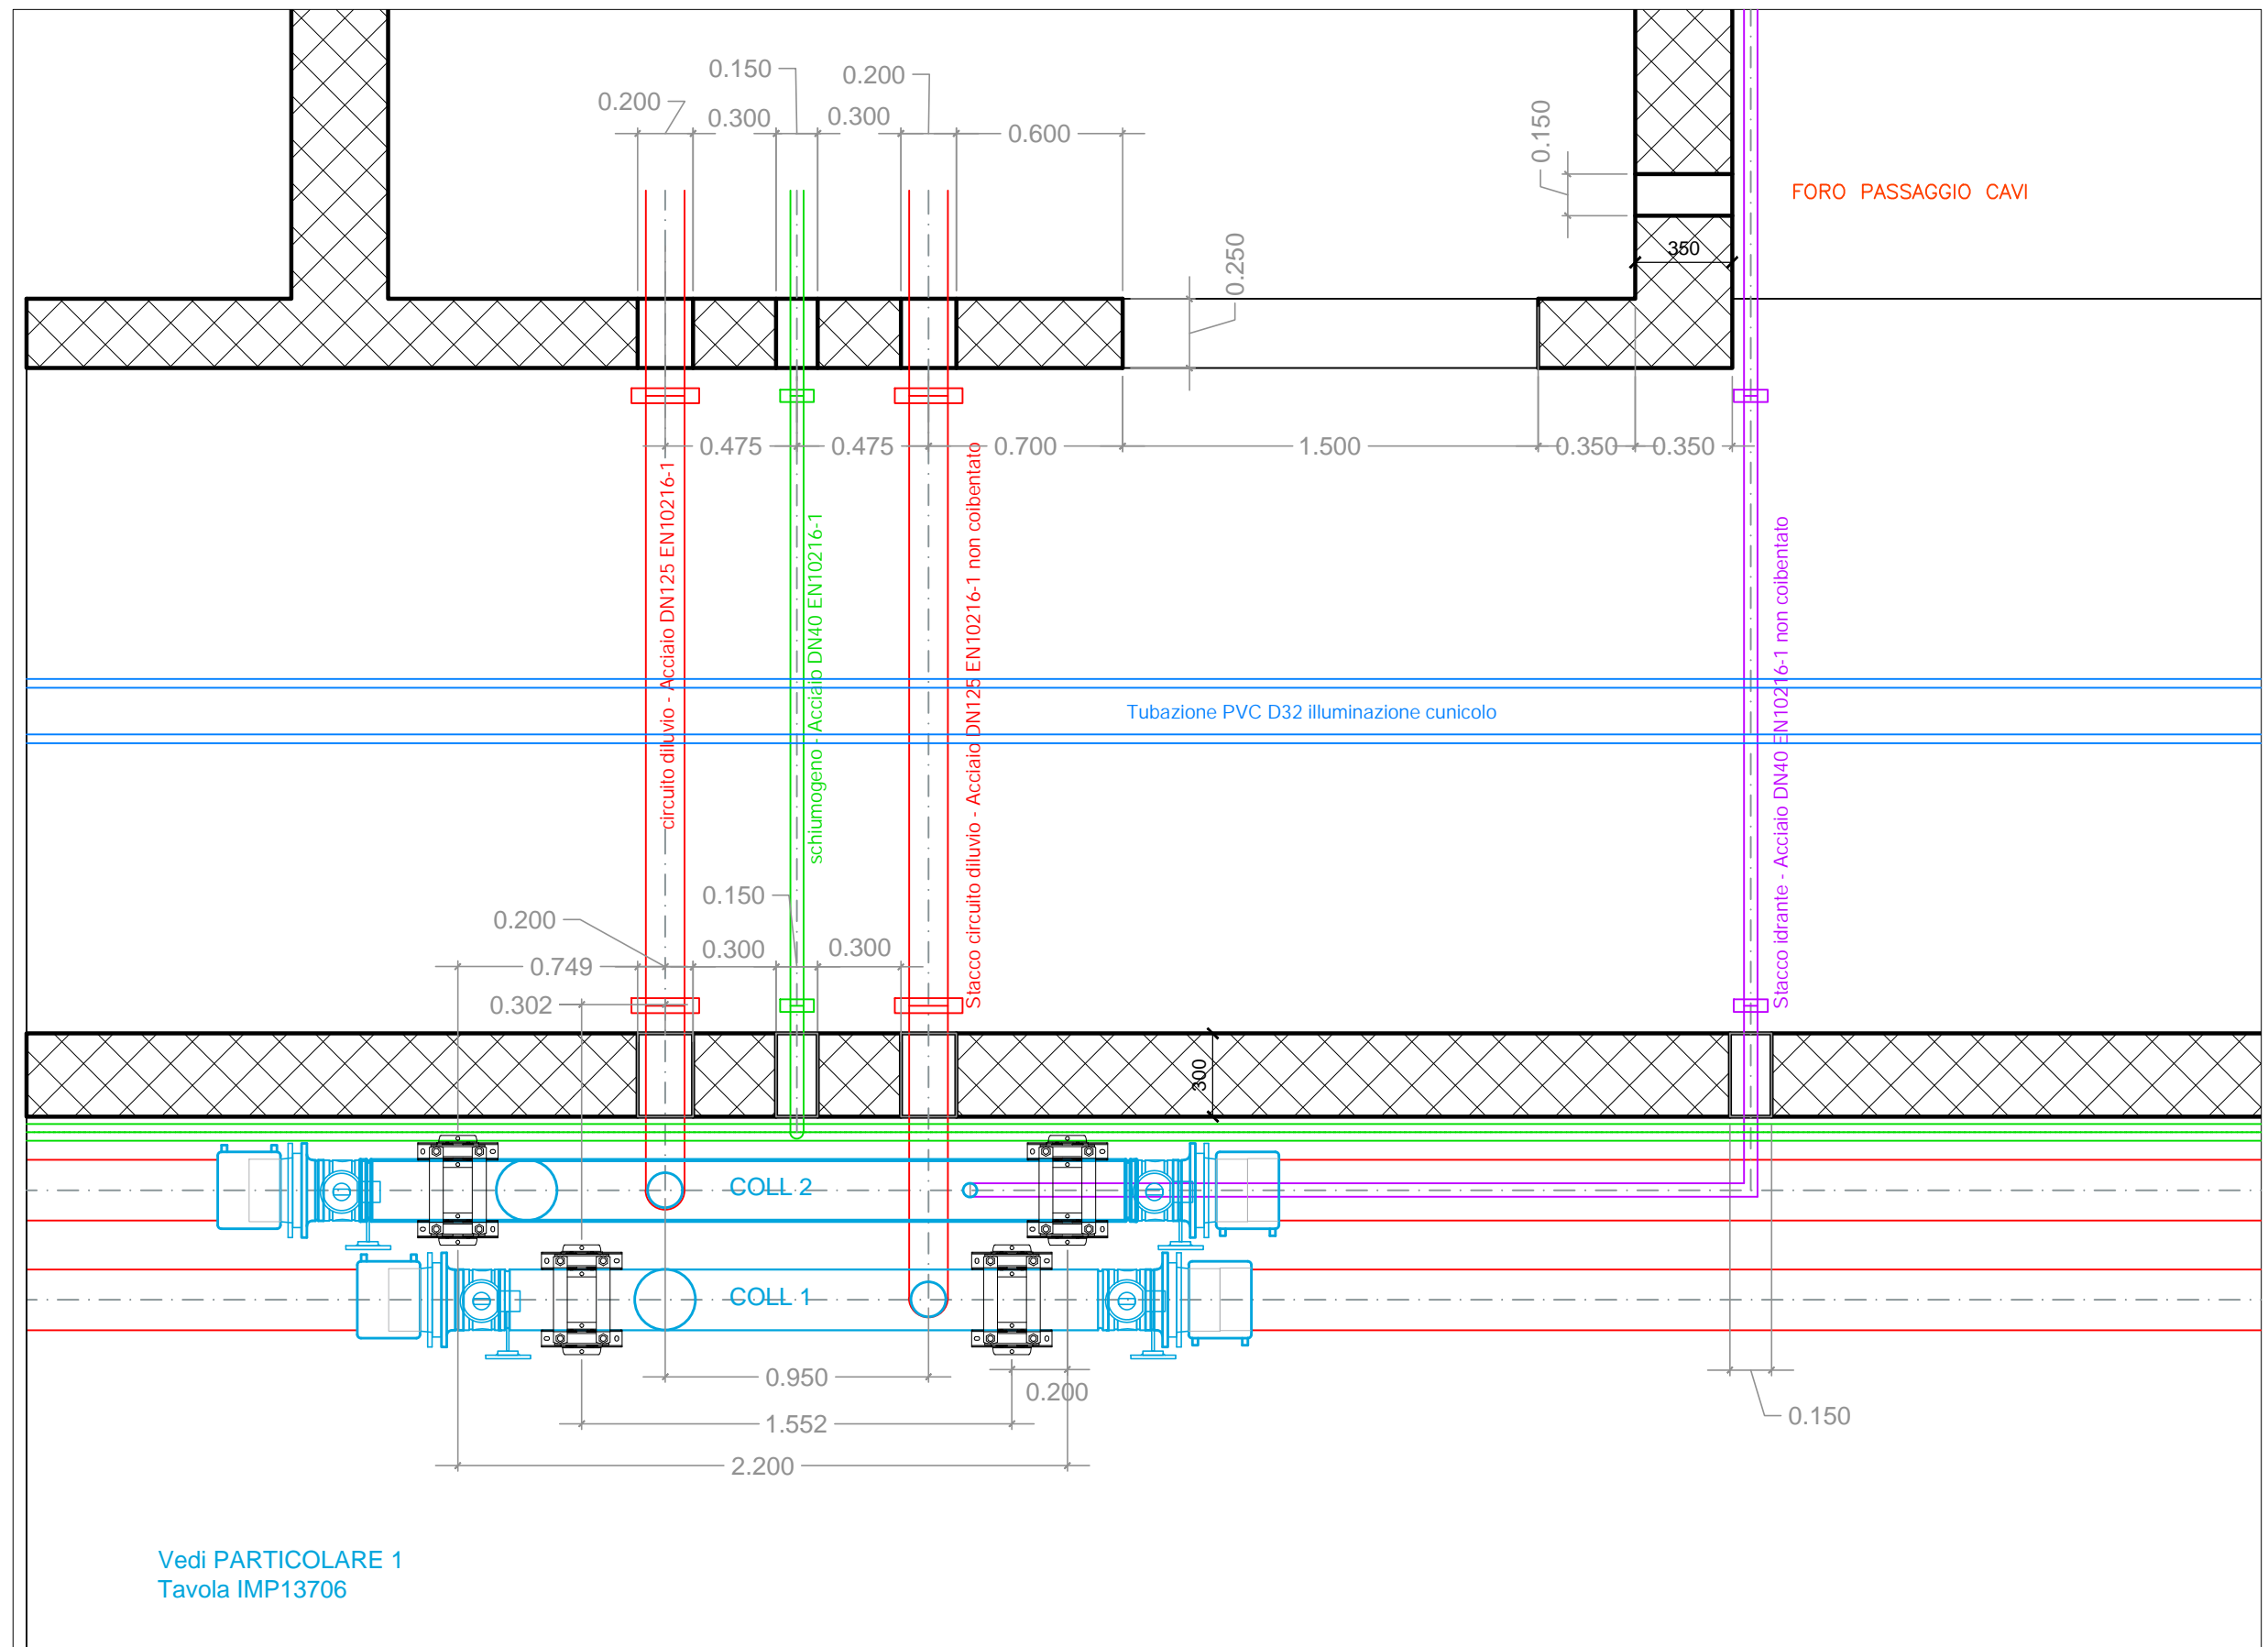

N24 ← NAP 26 ← N23

scala 1:25

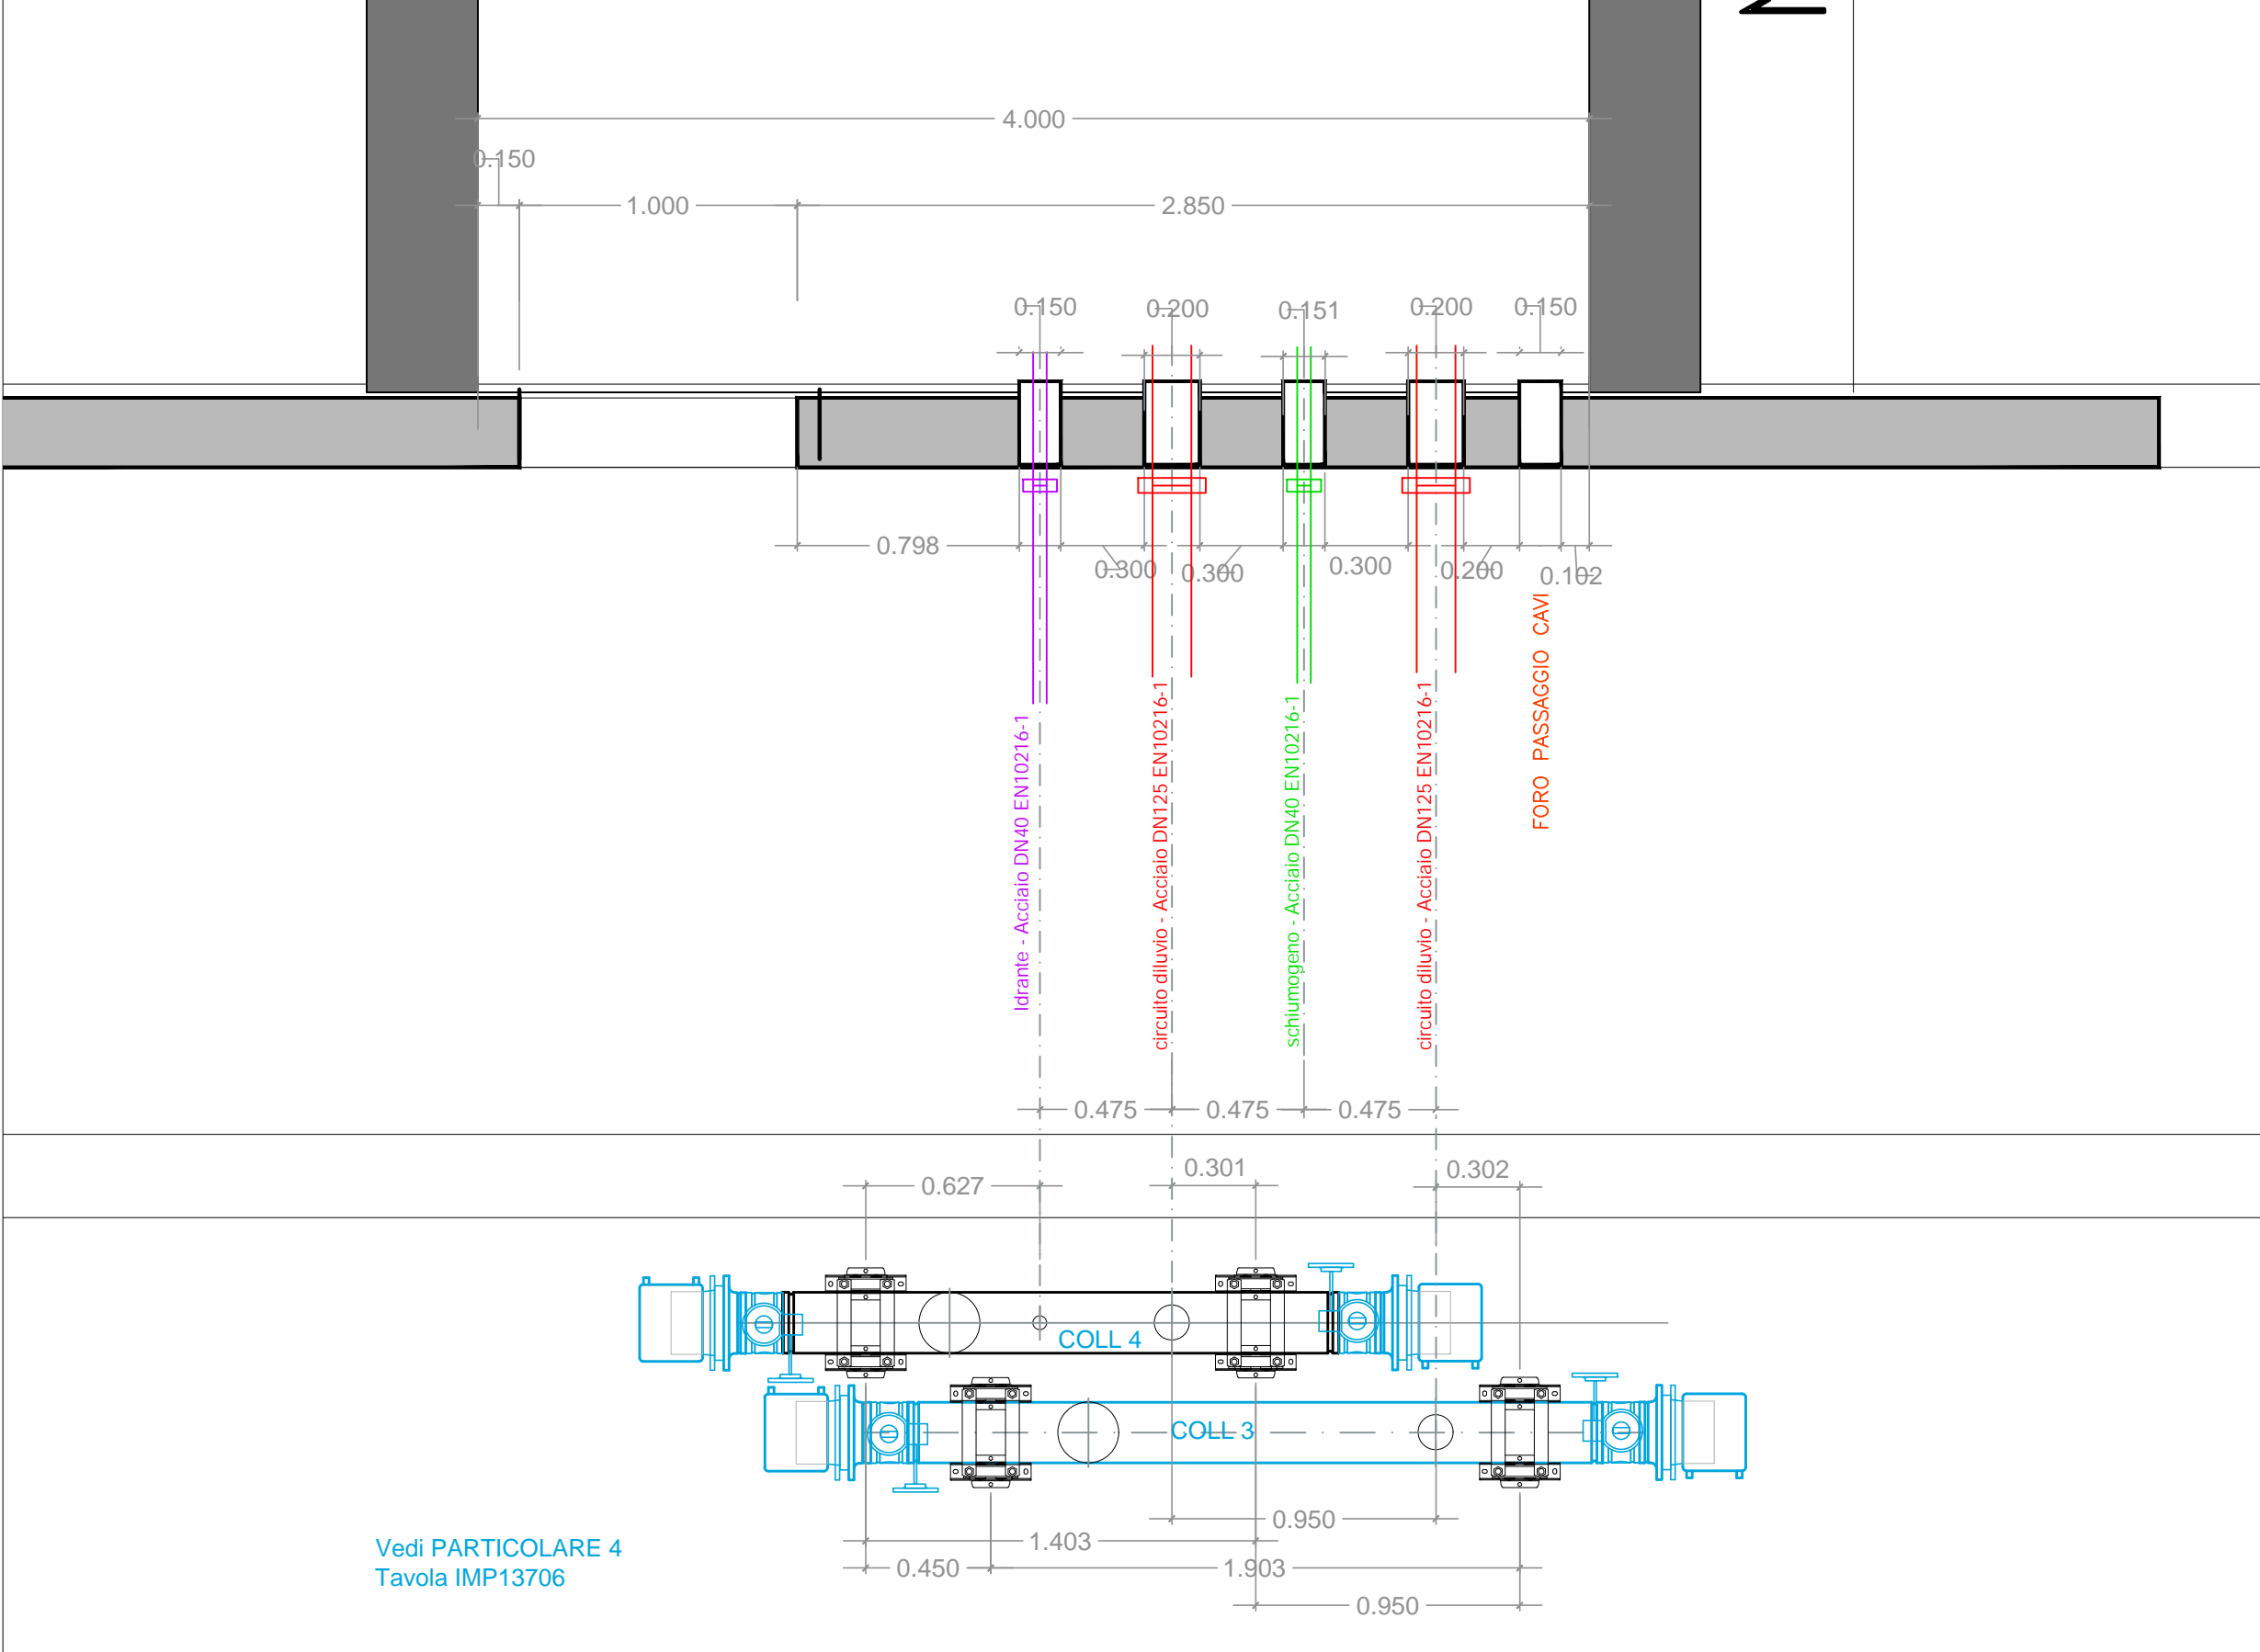


NAP26

N23

NAP25

scala 1:25

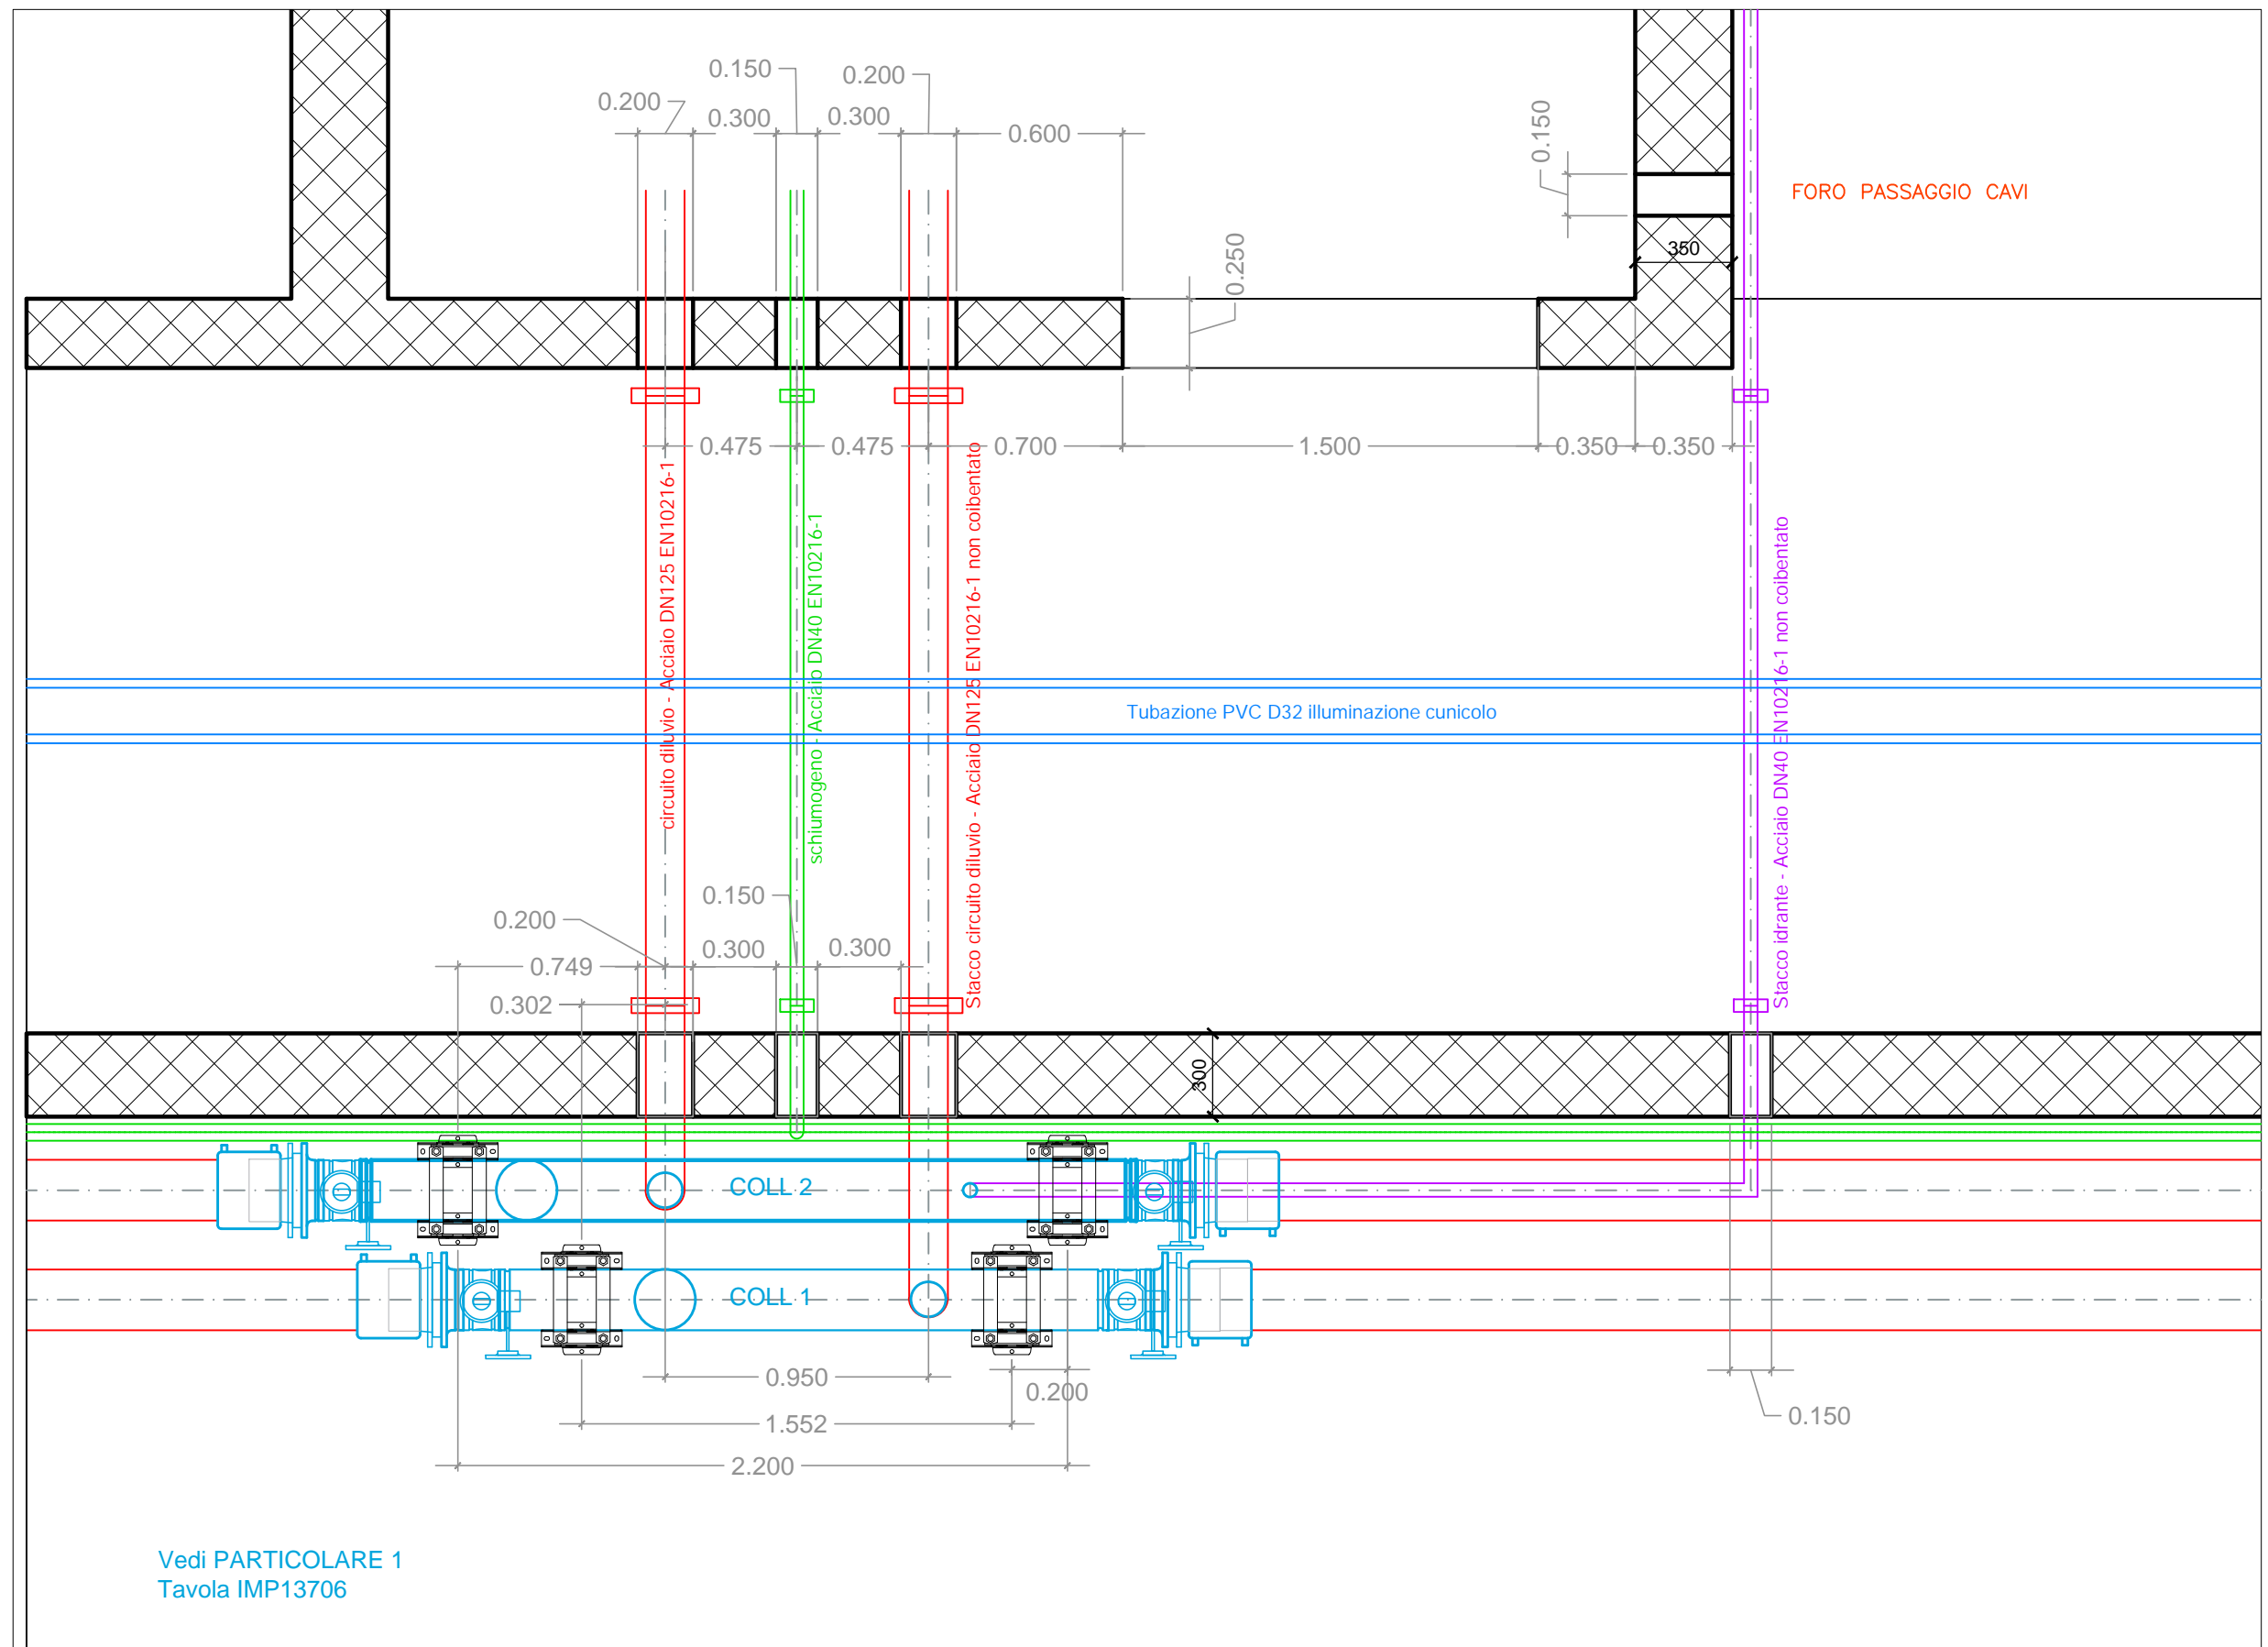



N23 ← **NAP 25** ← N22

scala 1:25



Vedi PARTICOLARE 4
Tavola IMP13706

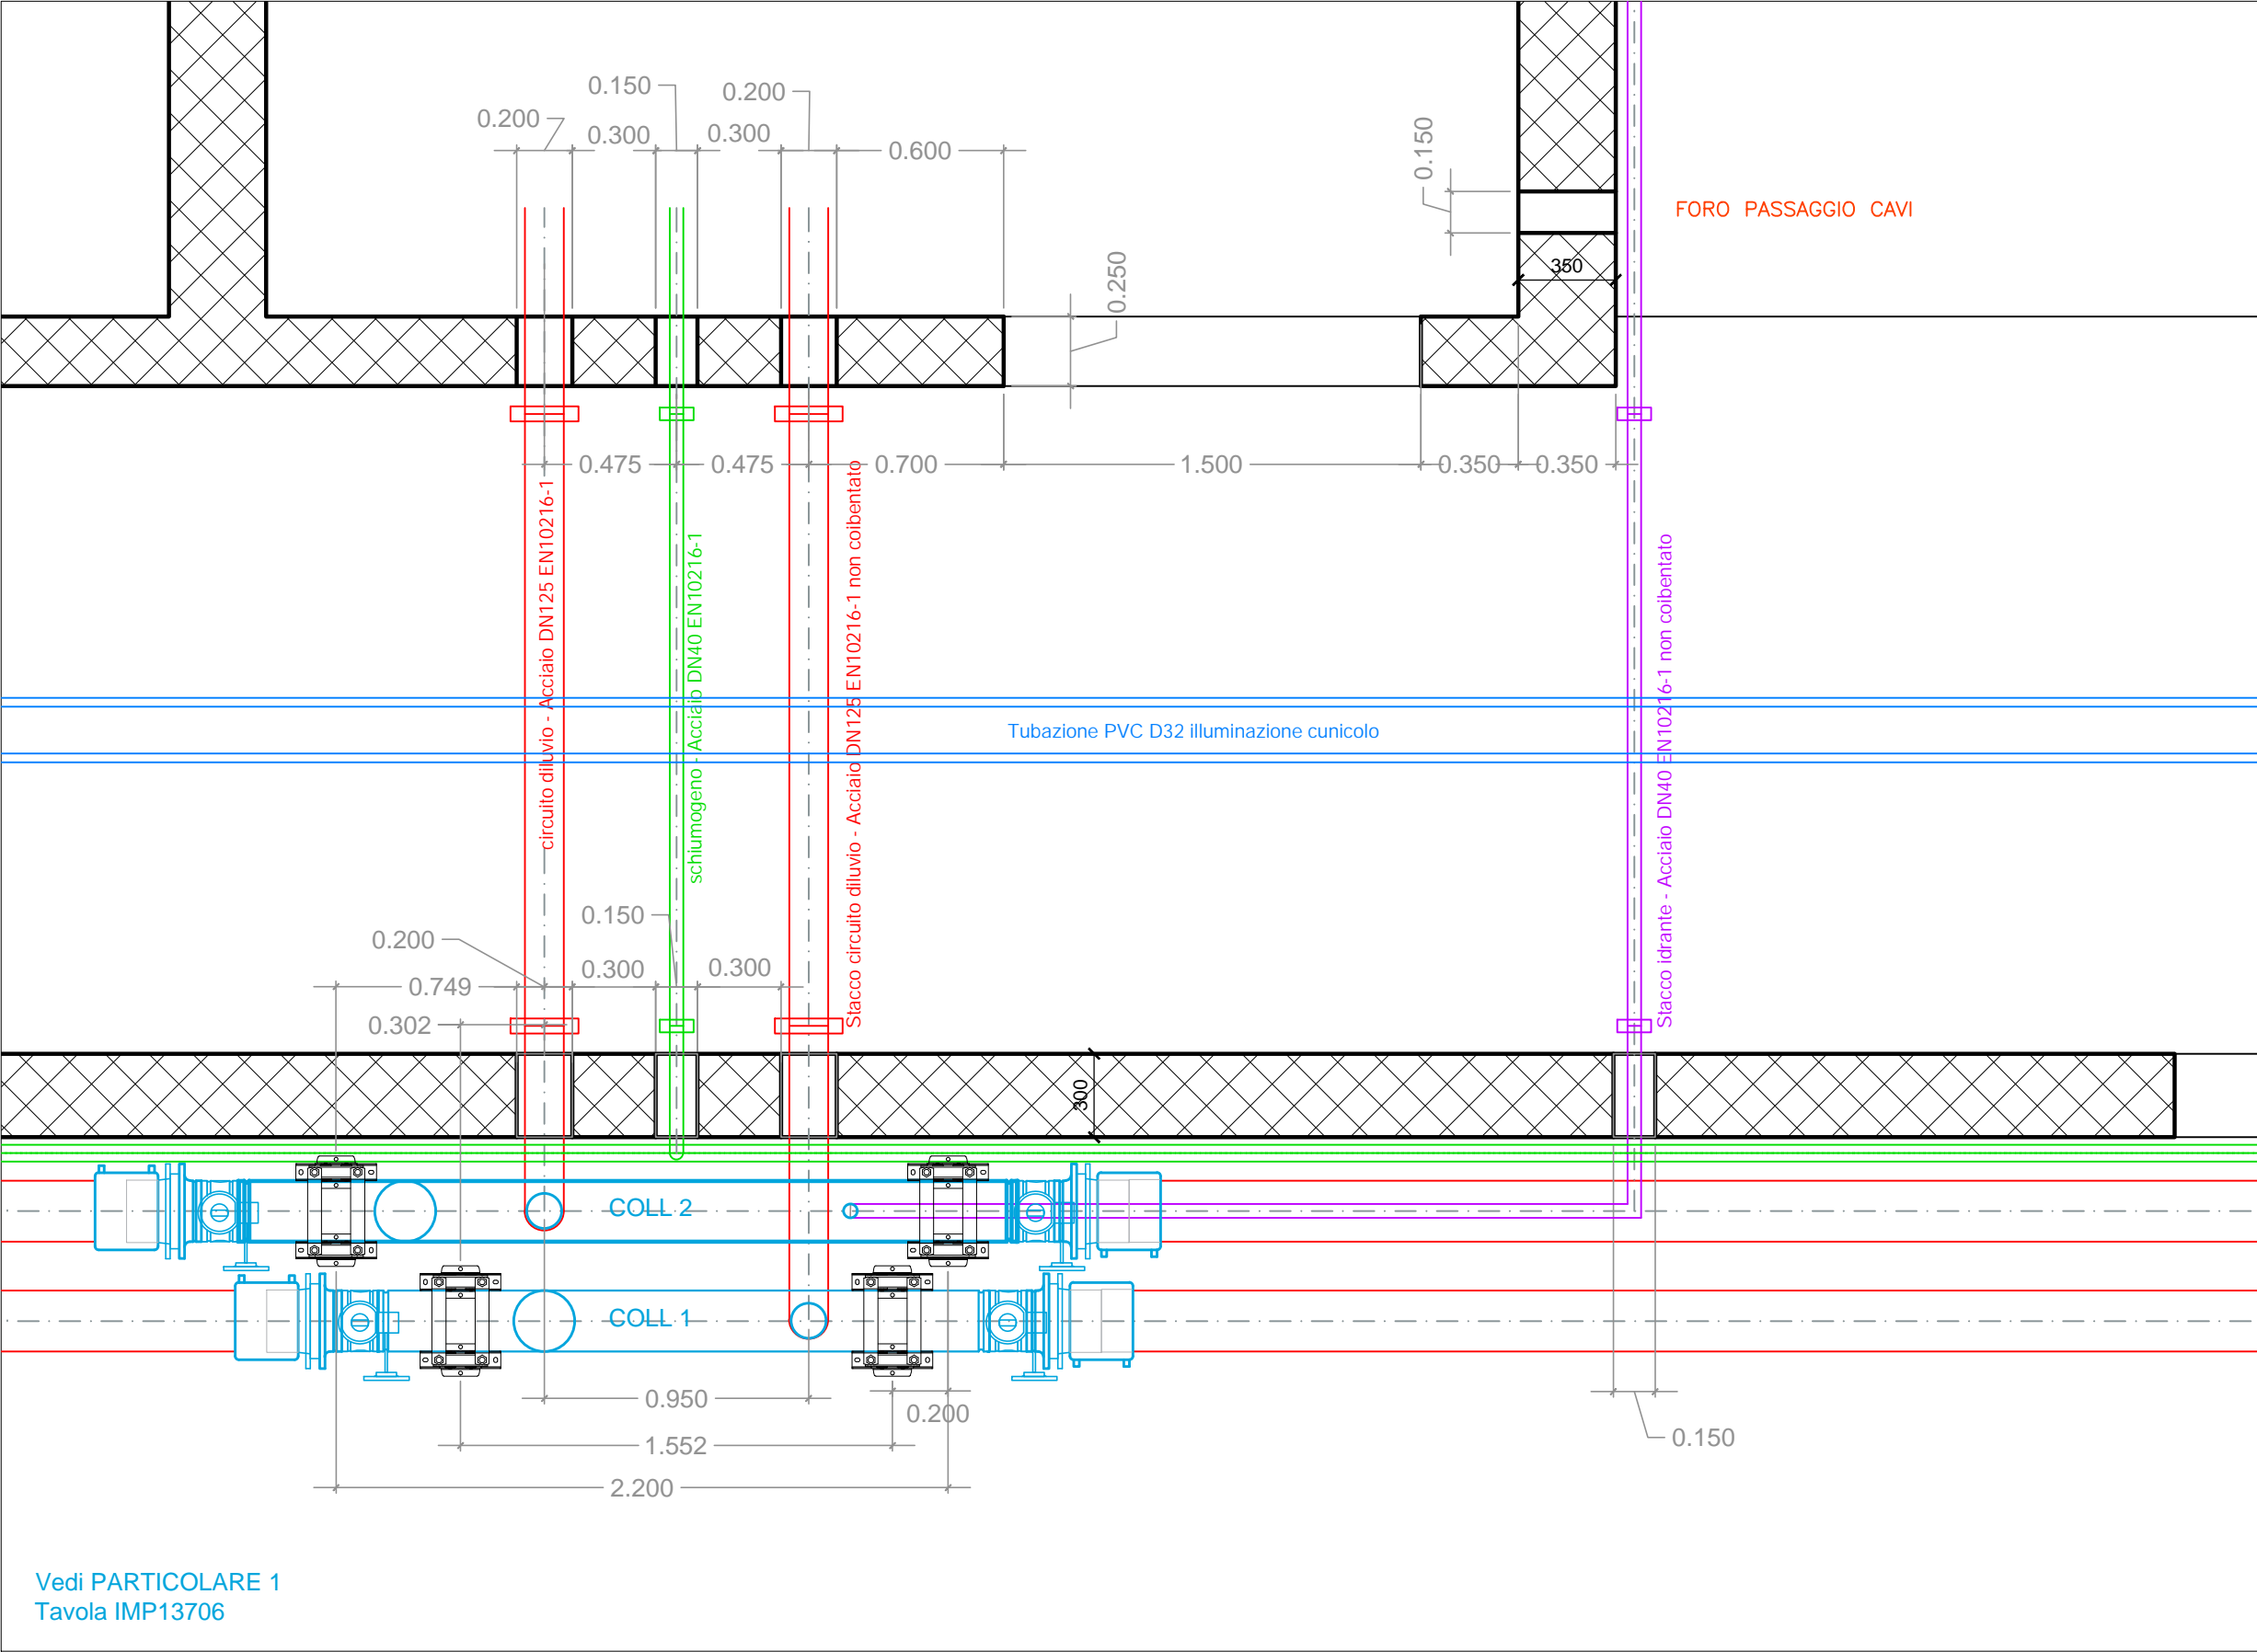

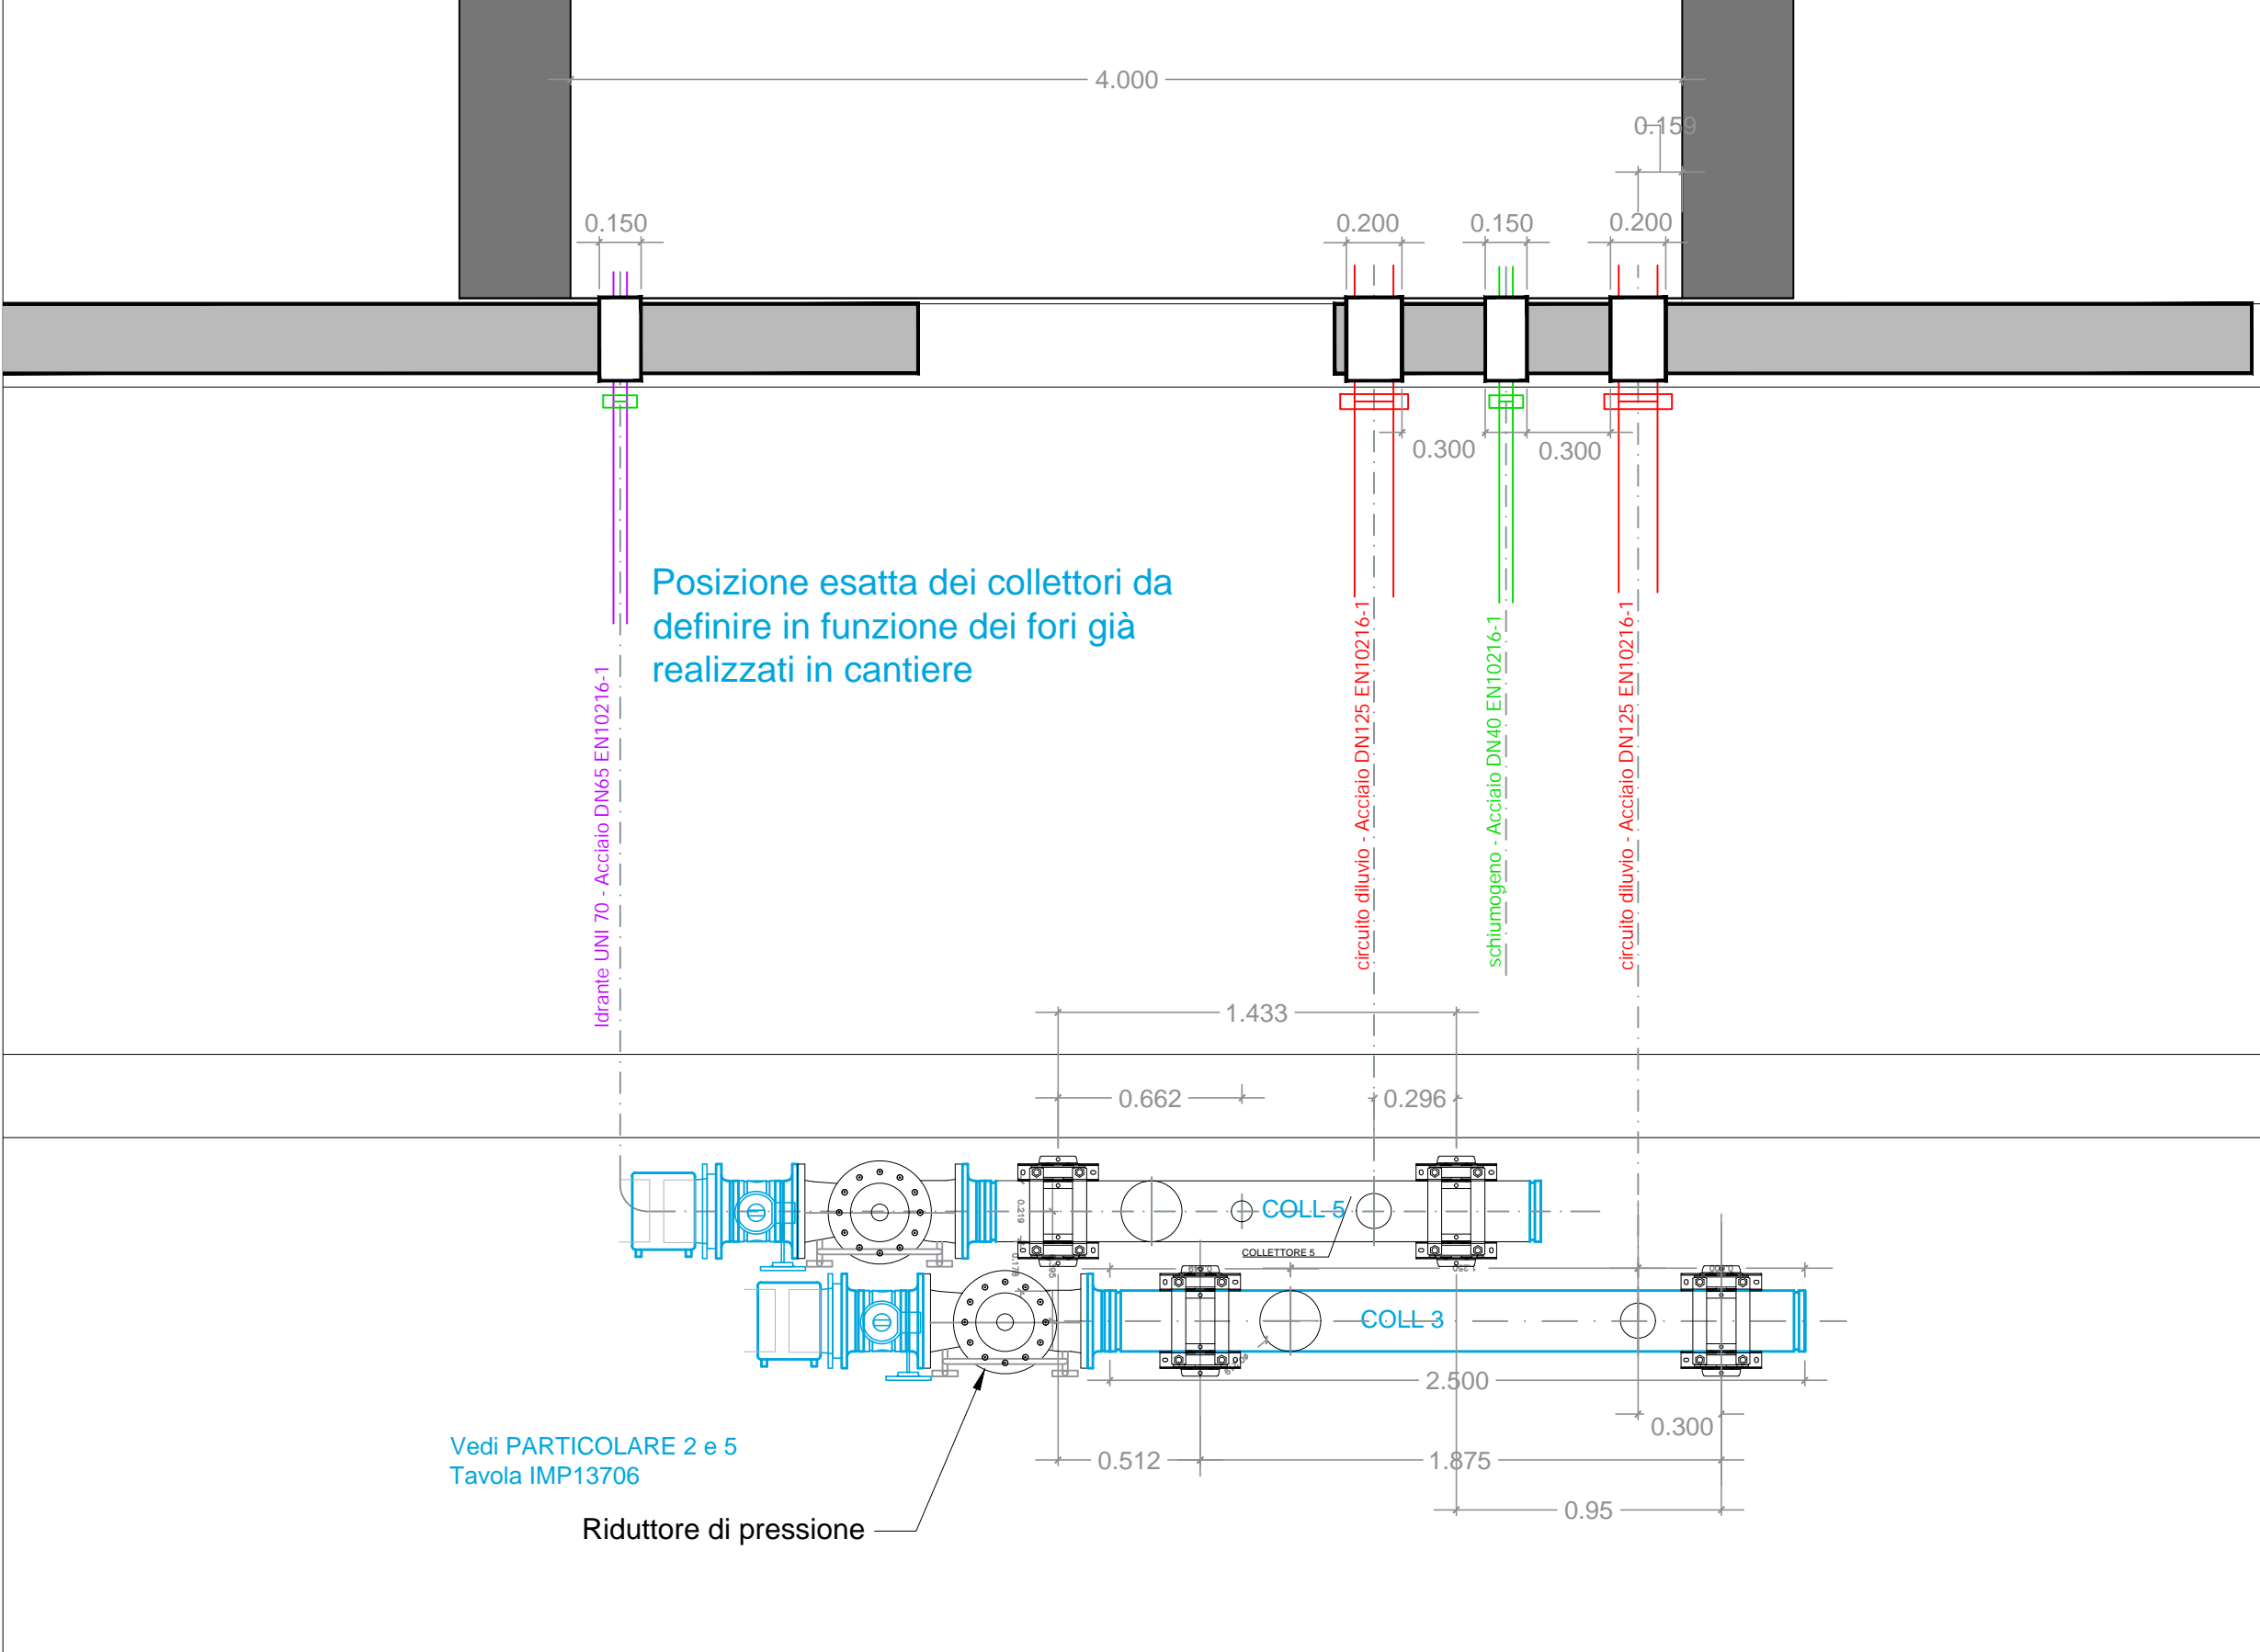


NAP24

NPS3

NAP23


Rev 2 - Ottobre 2021

scala 1:25

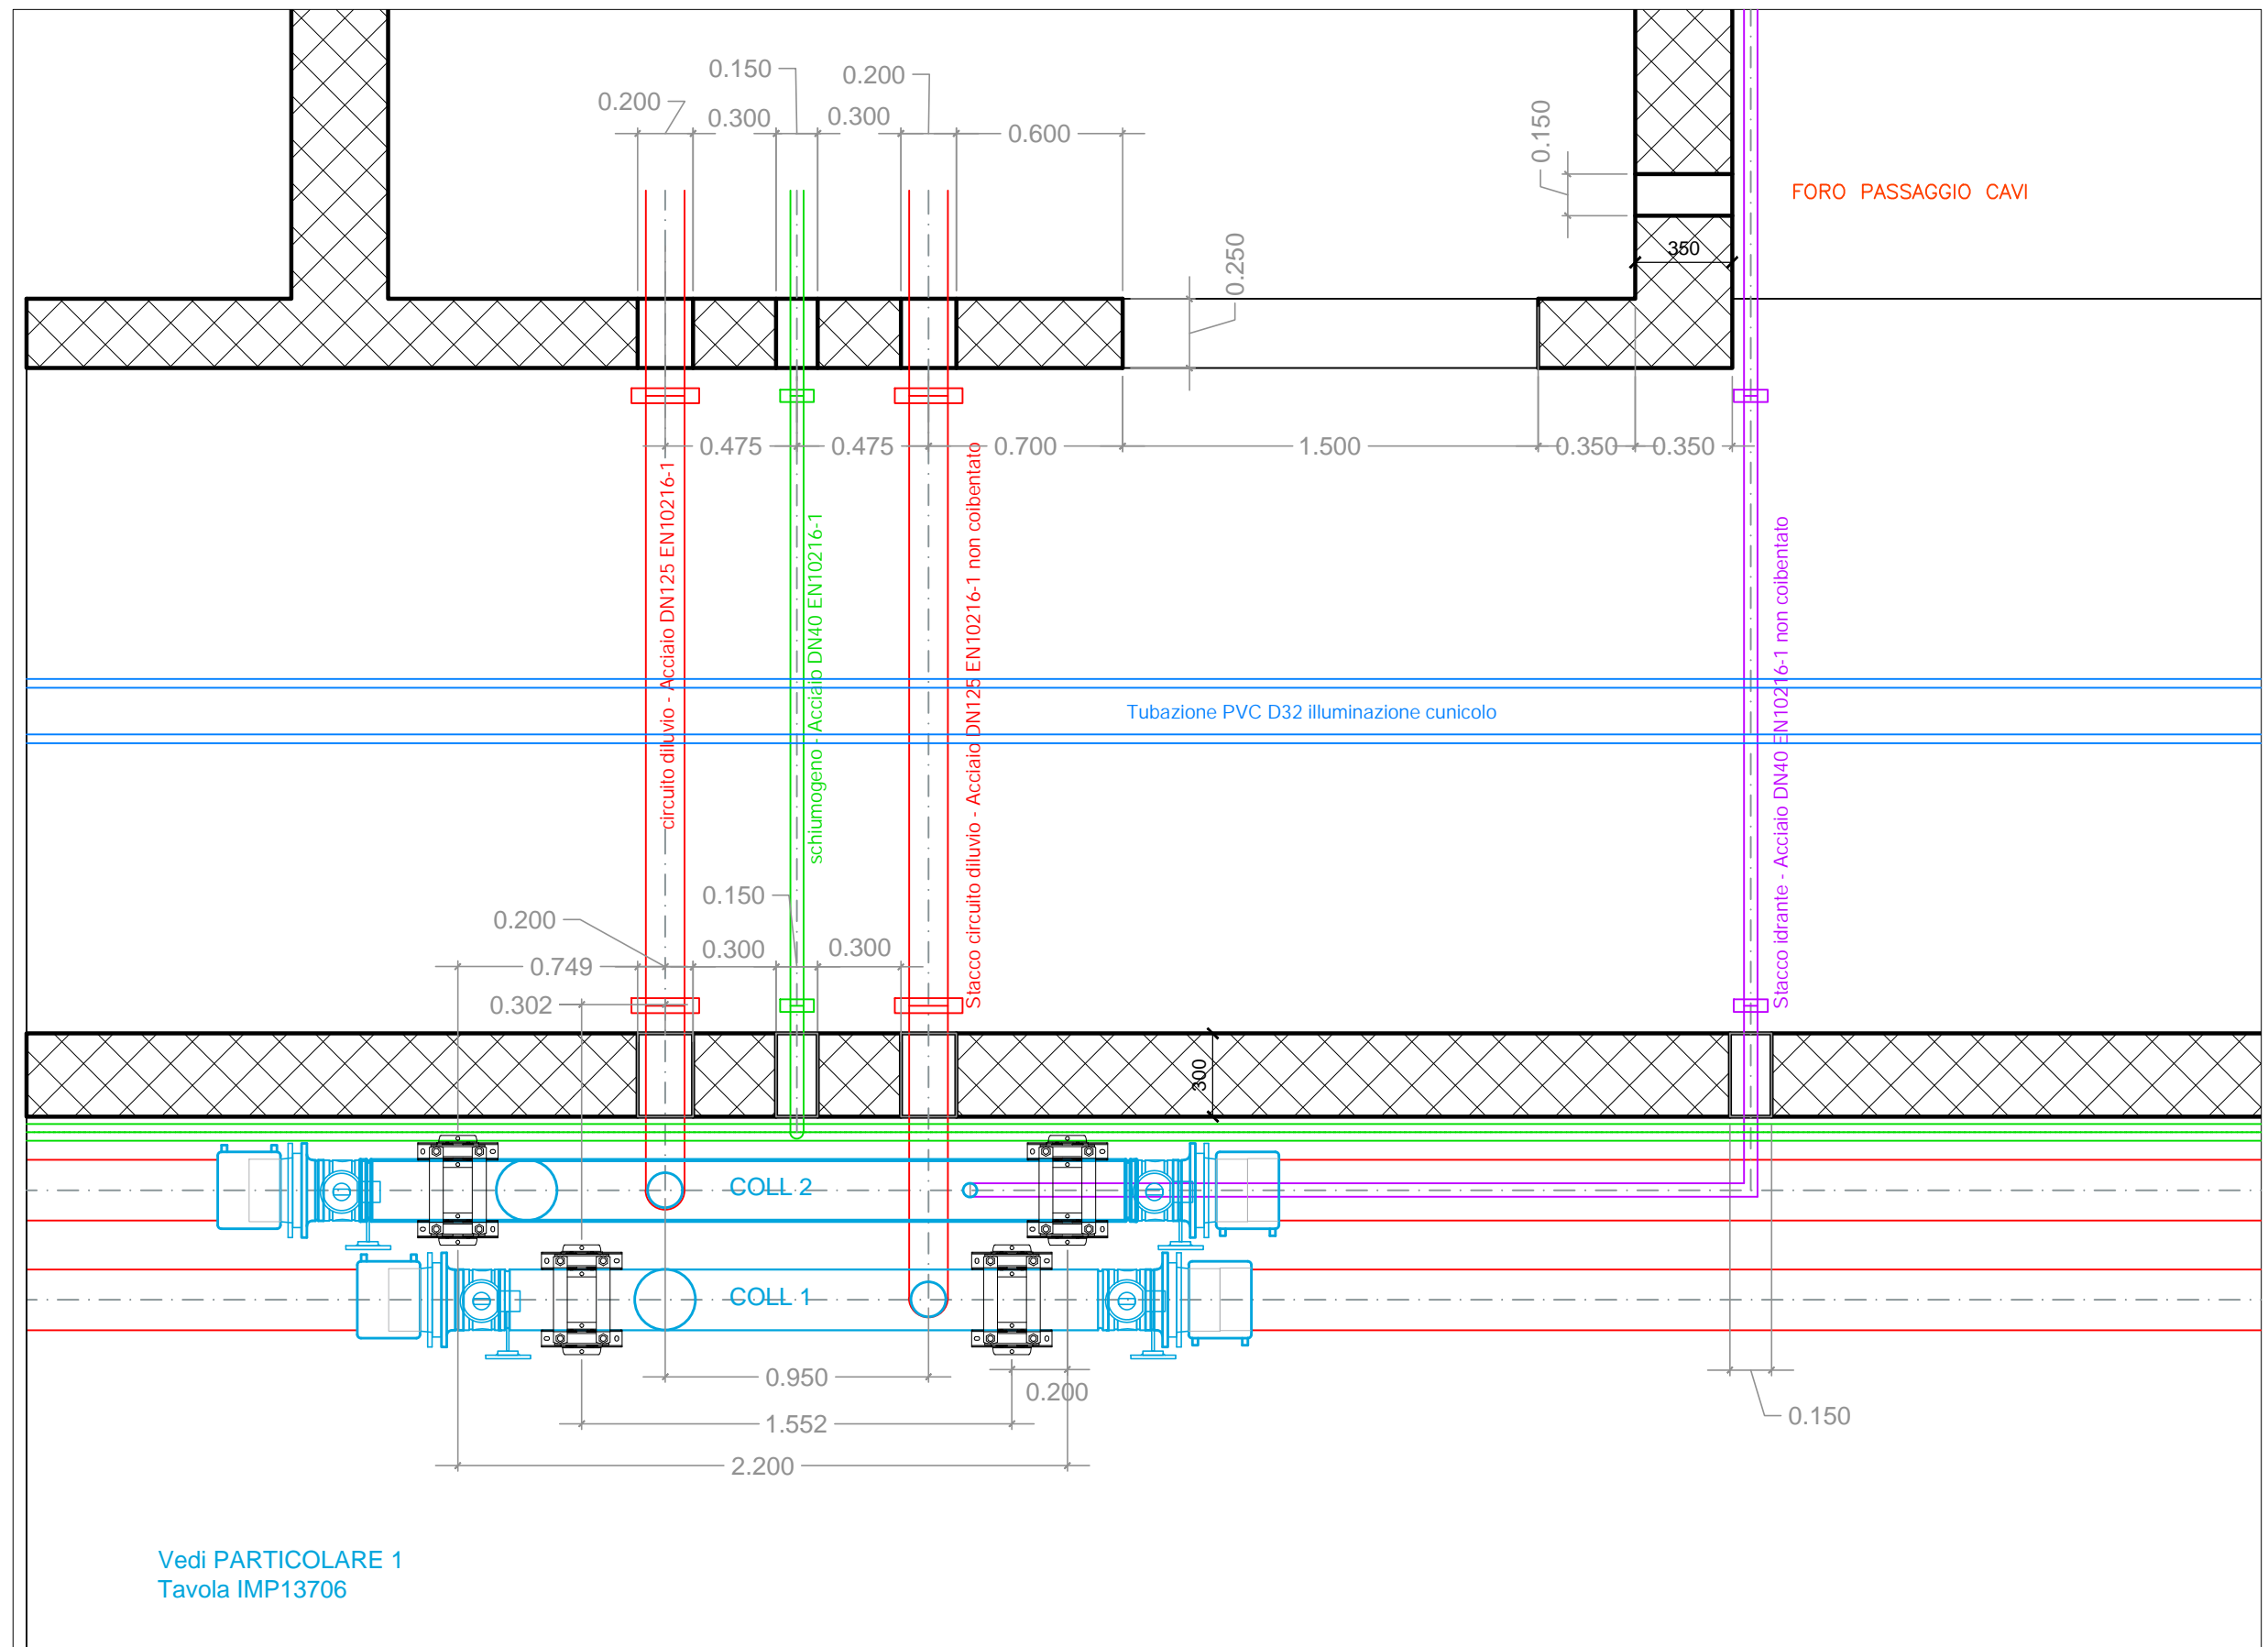

NPS3 ← NAP 23 ← N21

scala 1:25

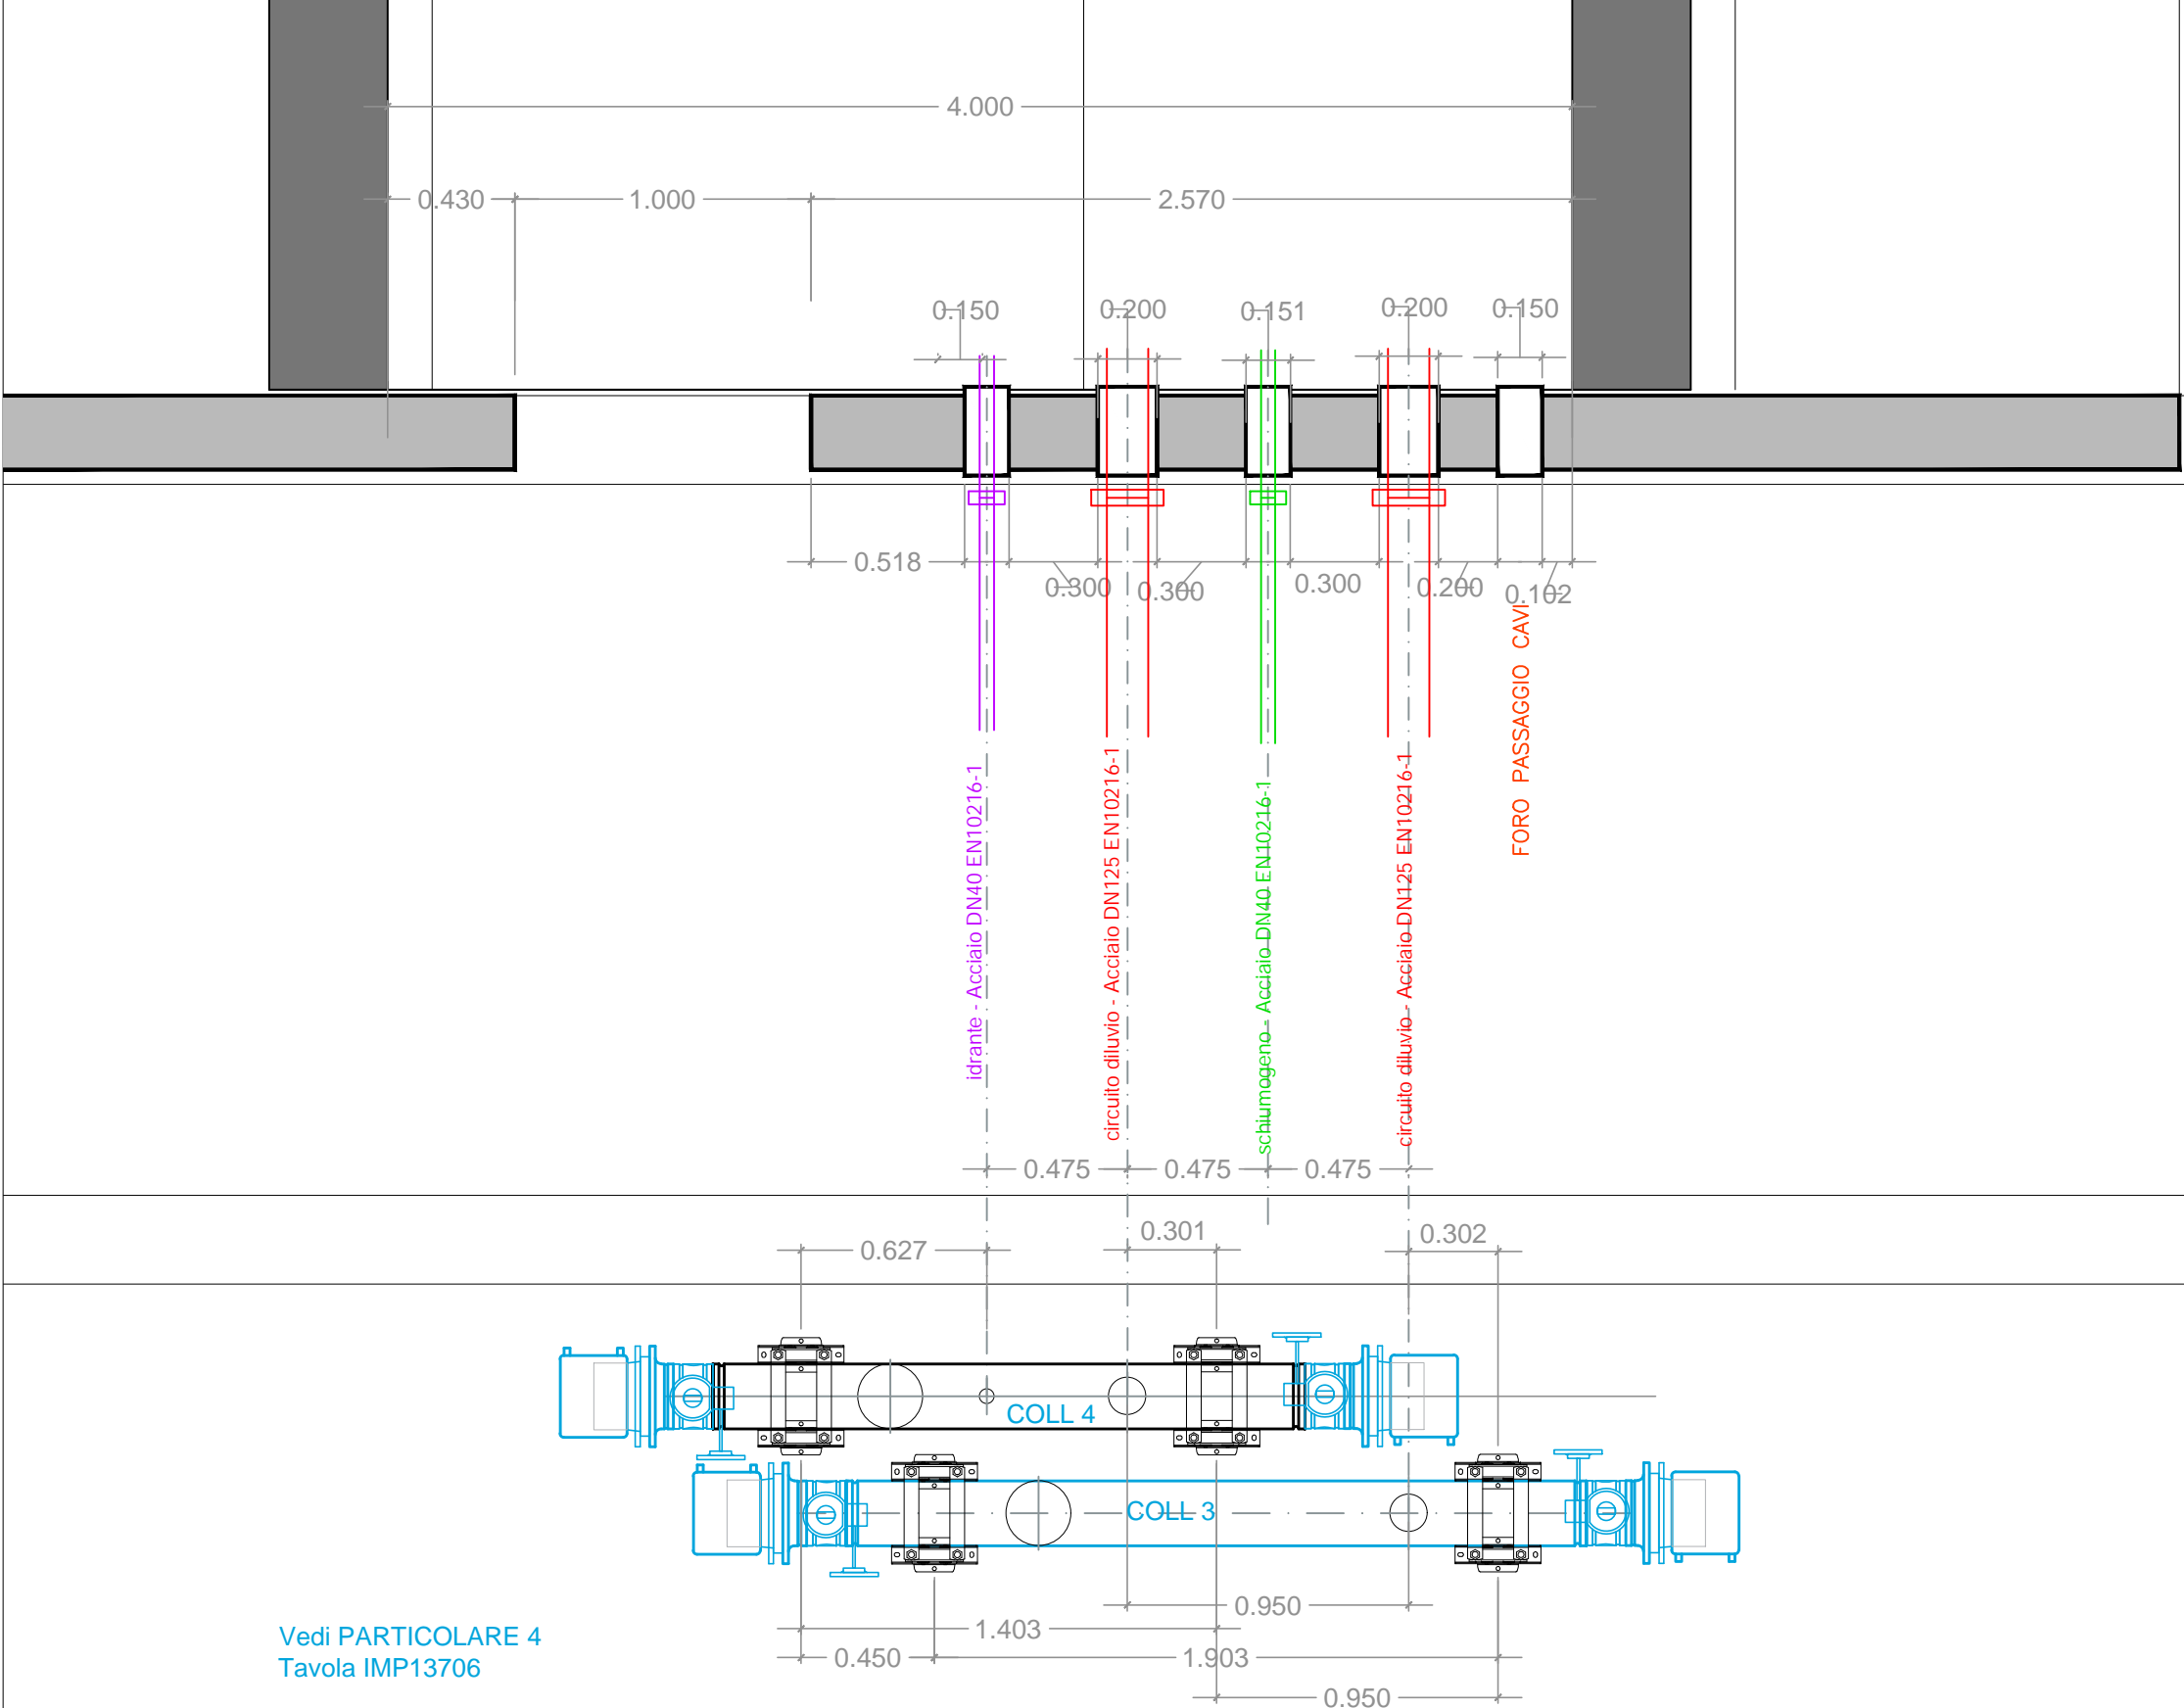


NAP23

N21

NAP22


scala 1:25

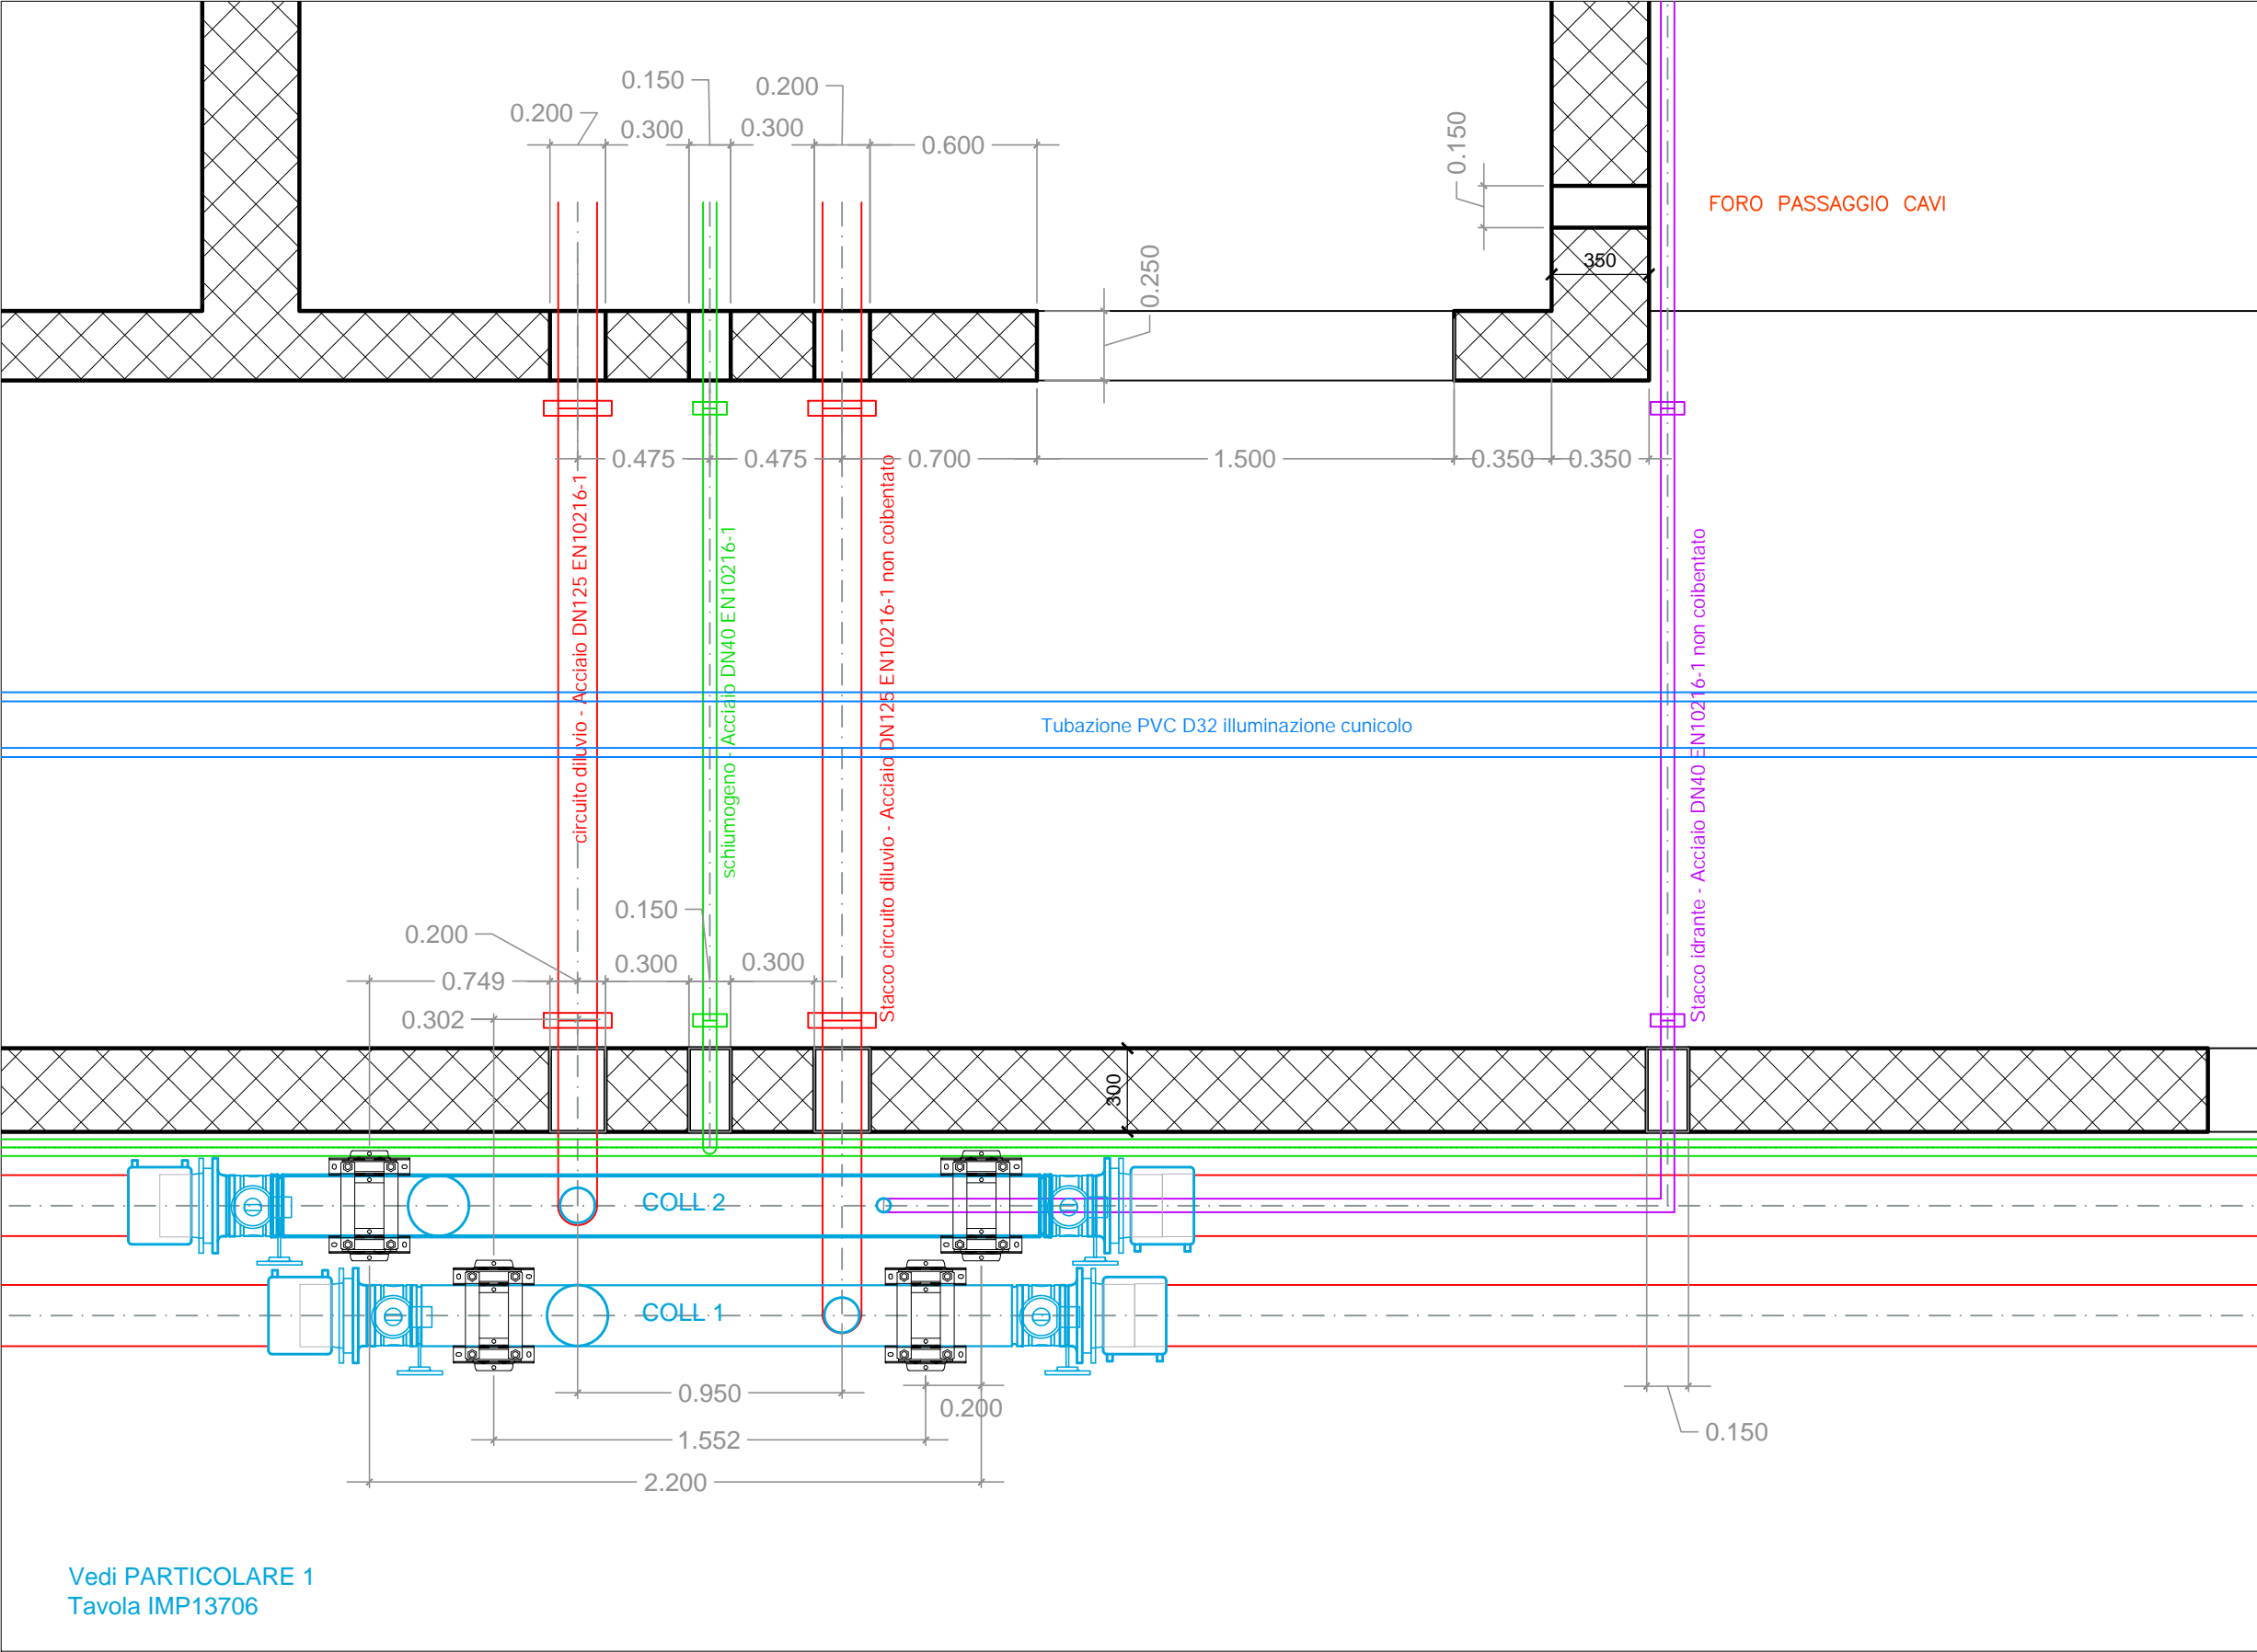

N21 ← NAP 22 ← N20

Rev_1 Luglio 2021
Rev_2 Ottobre 2021


scala 1:25

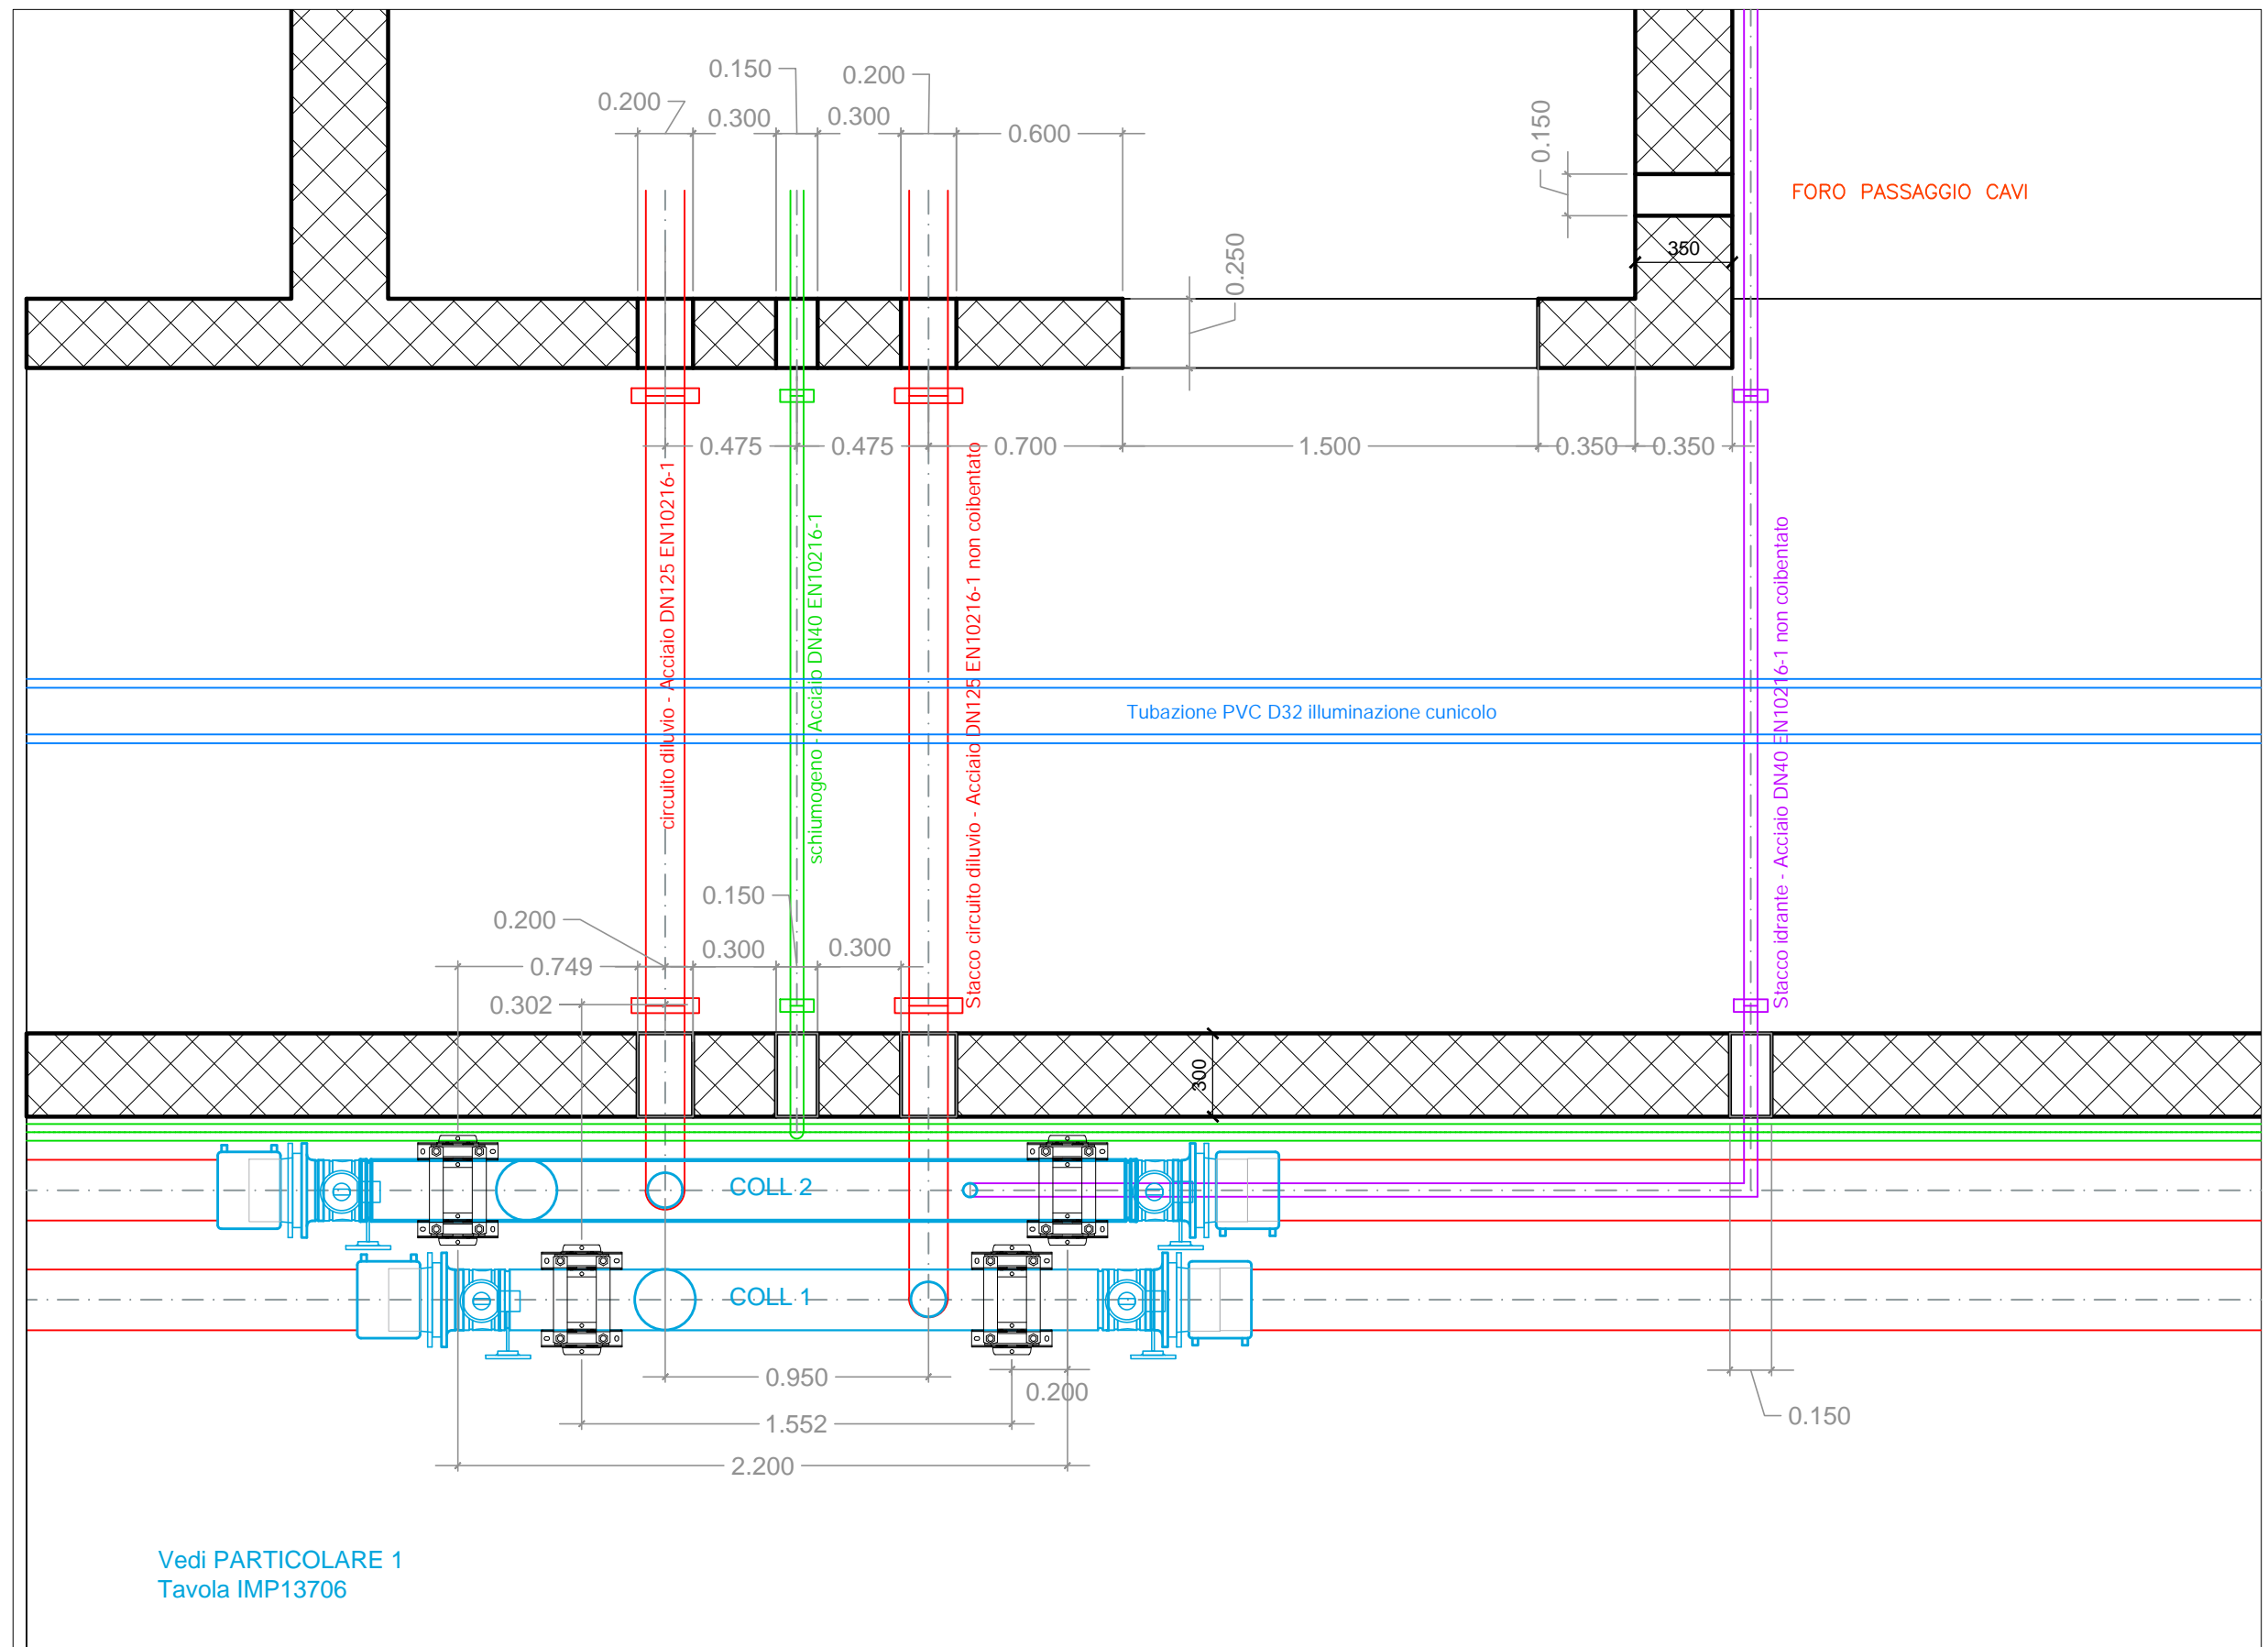

Vedi PARTICOLARE 1
Tavola IMP13706

N20 ← NAP 21 ← N19

scala 1:25

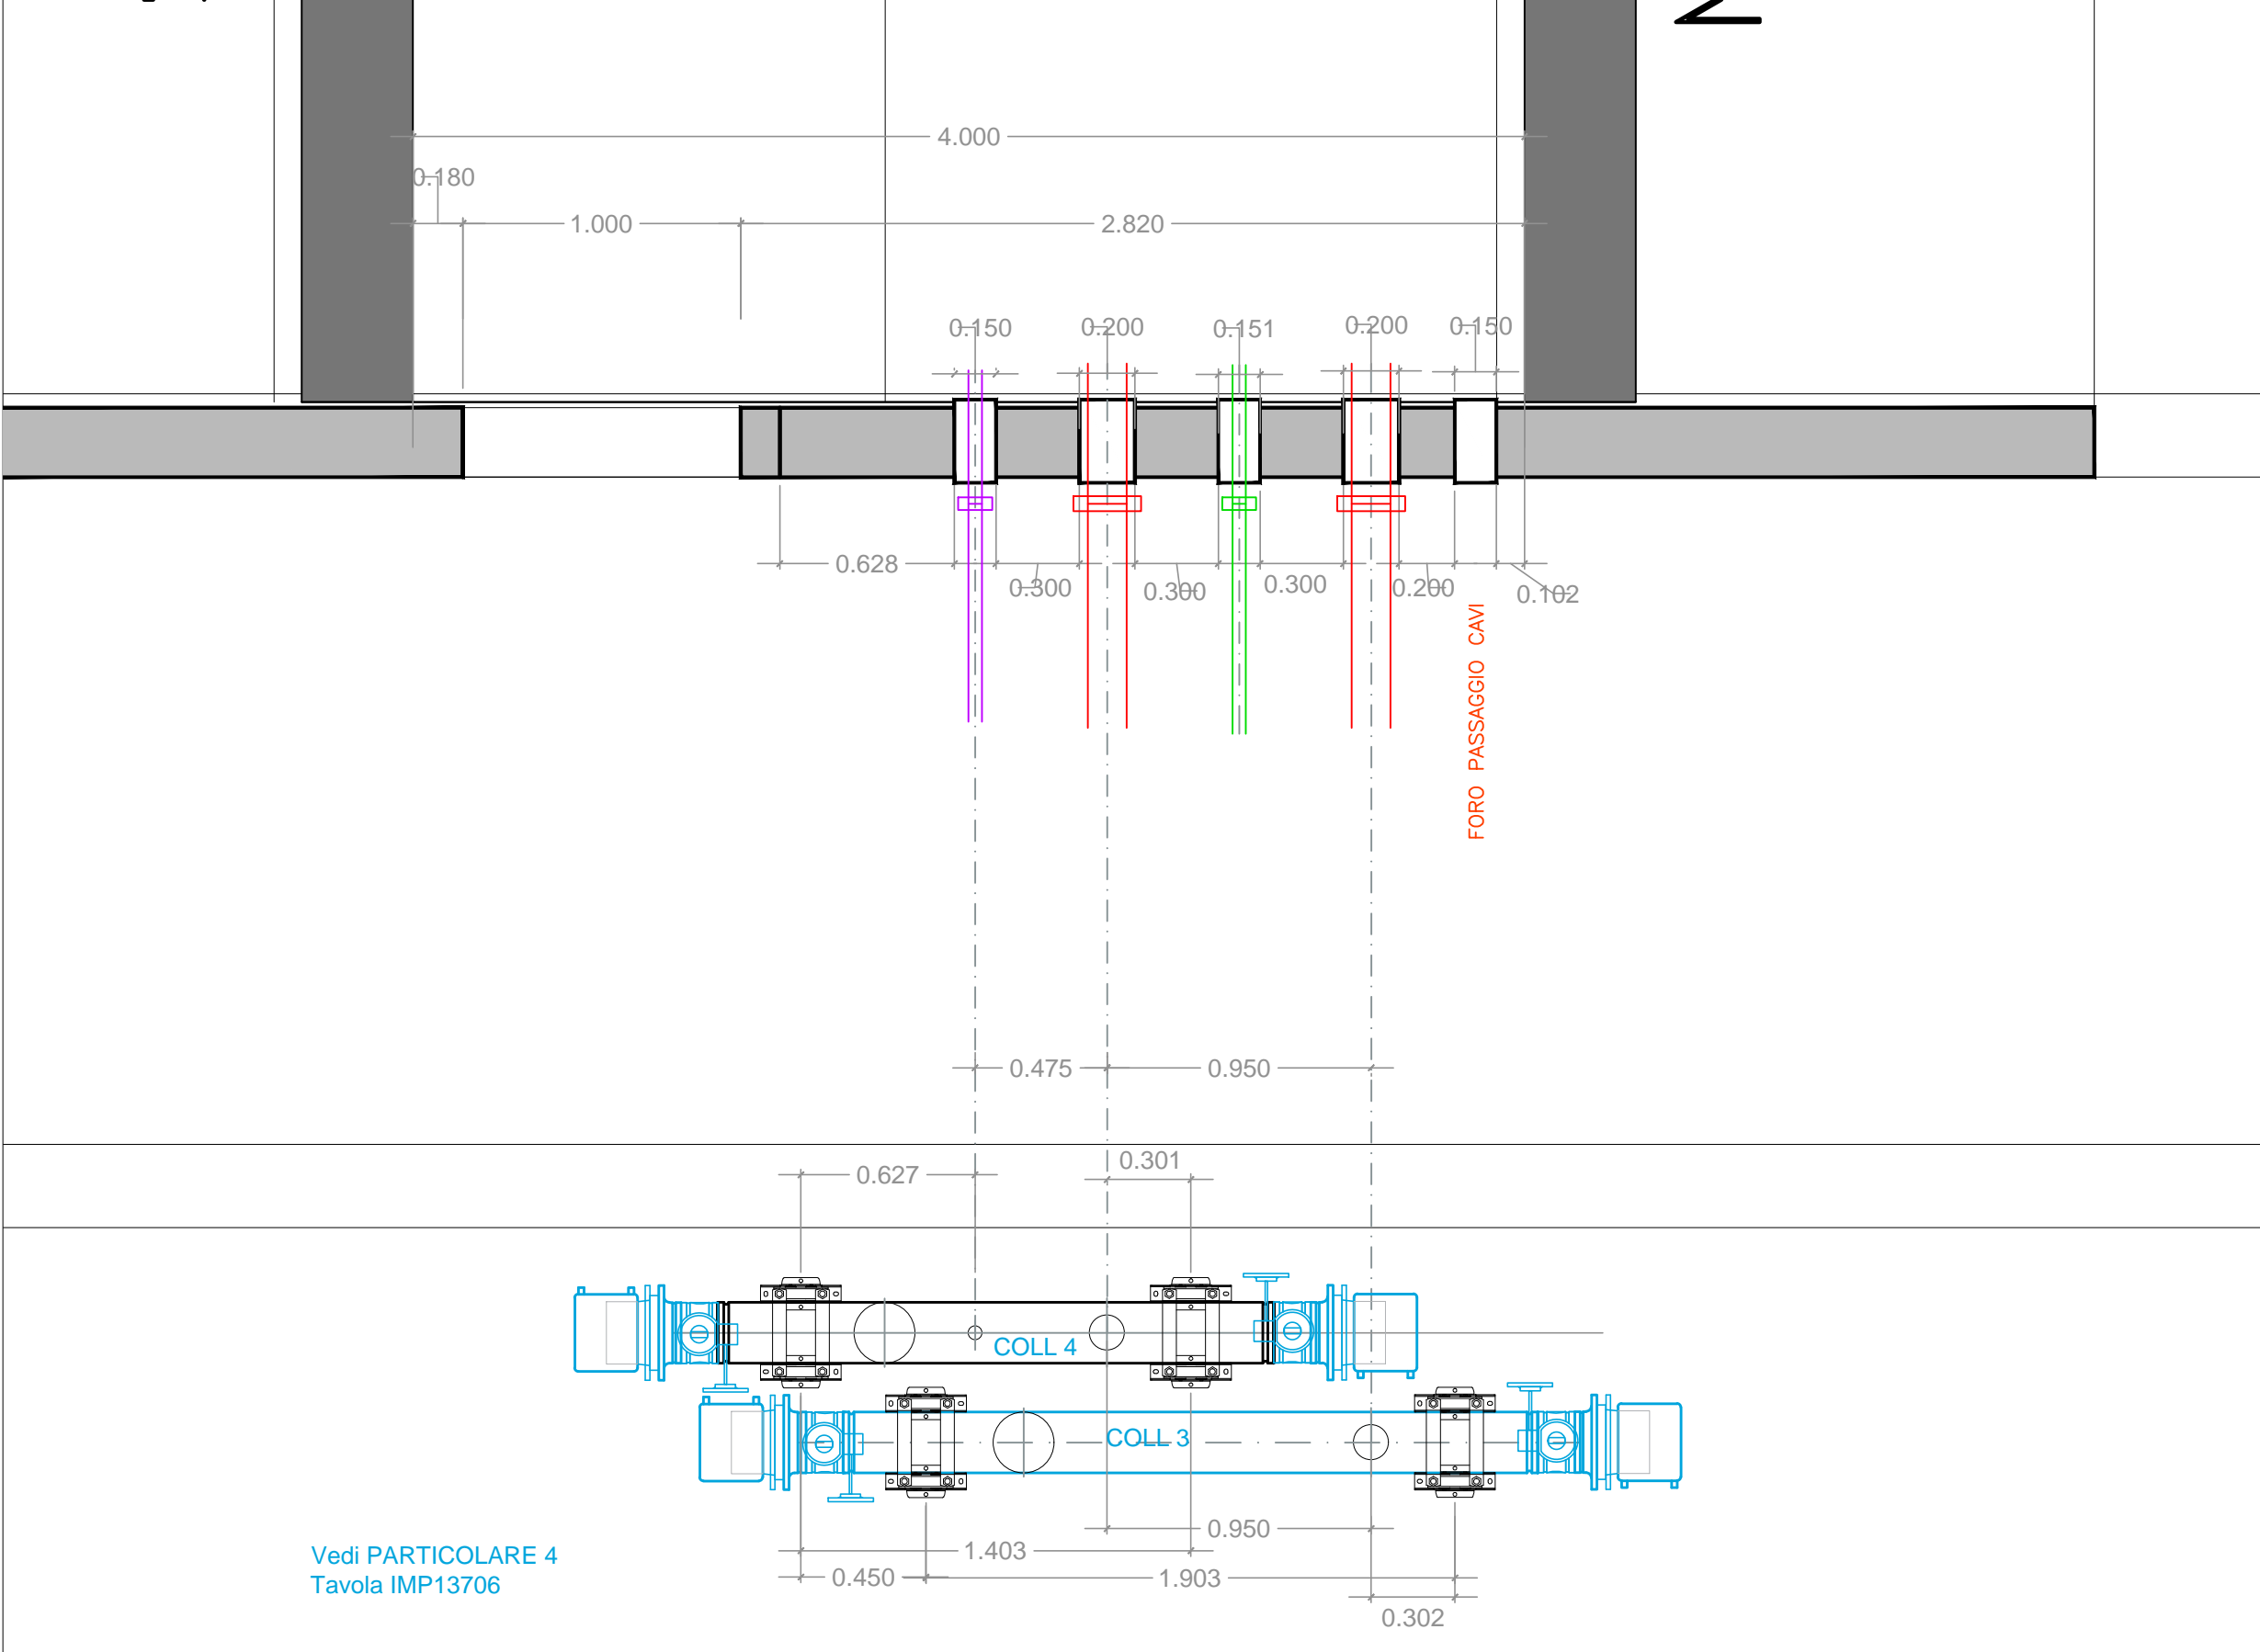


NAP21

N19


NAP20

scala 1:25

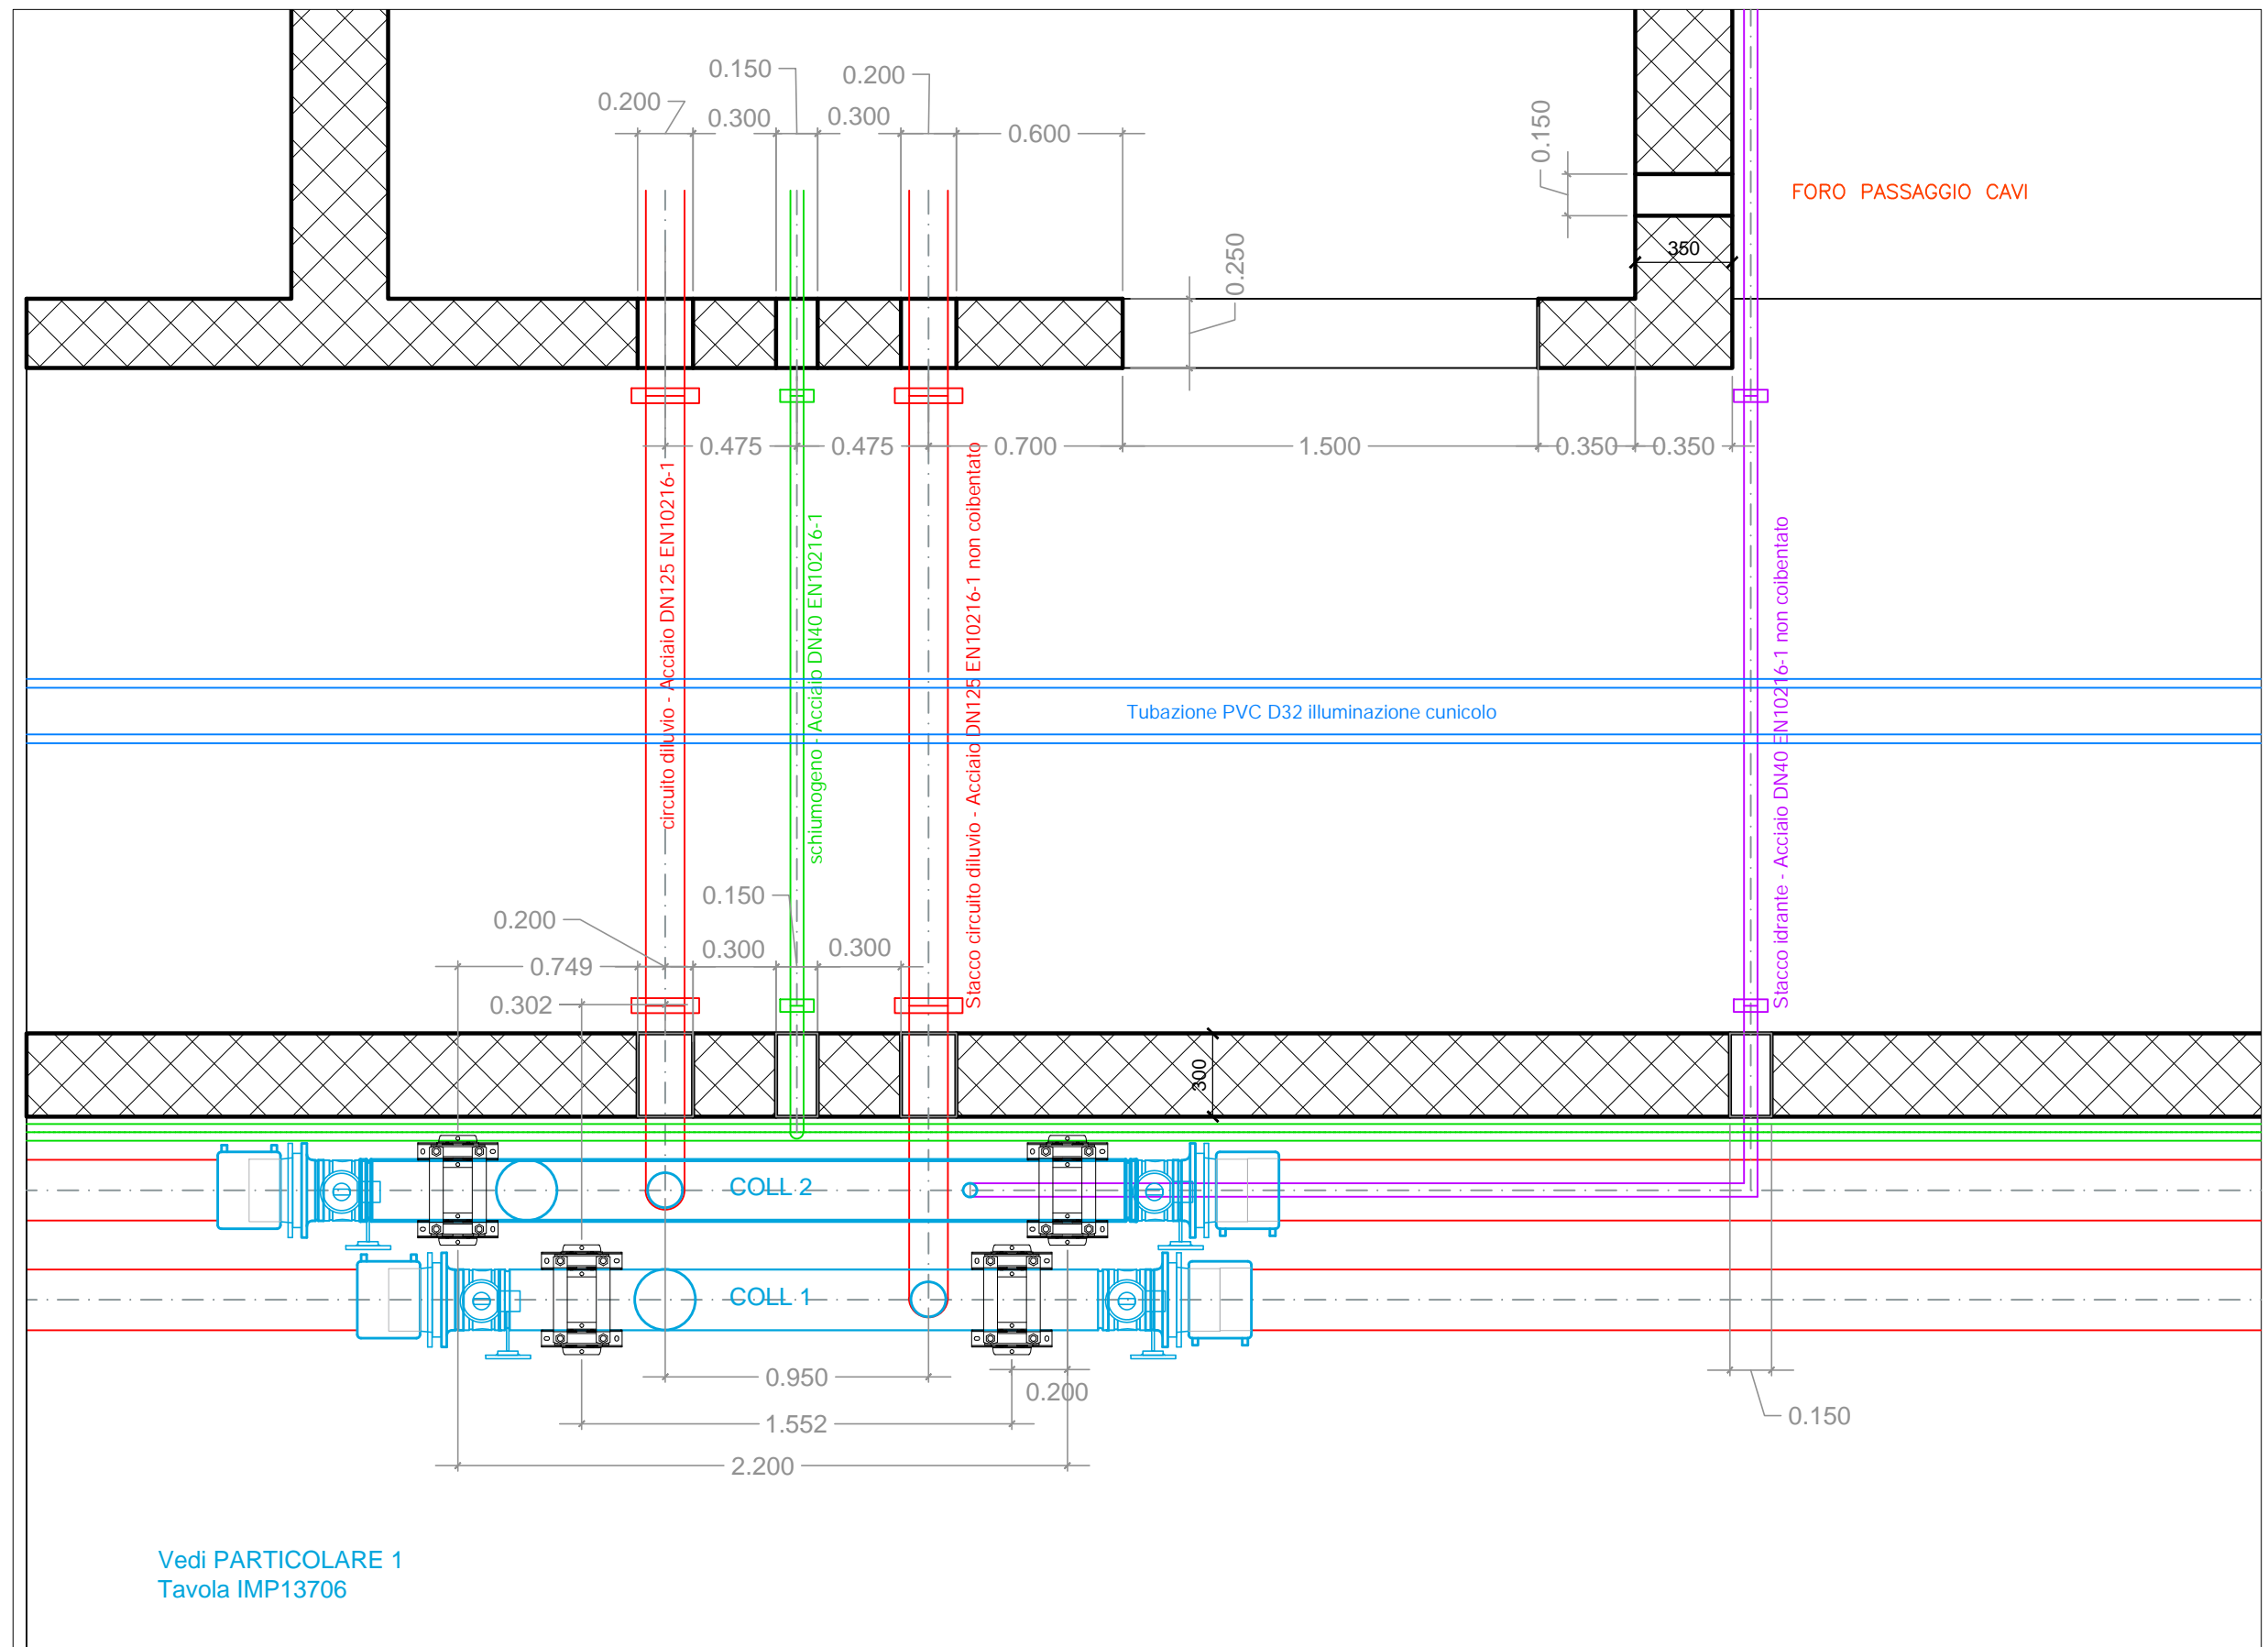

N19 ← NAP 20 ← N18

scala 1:25

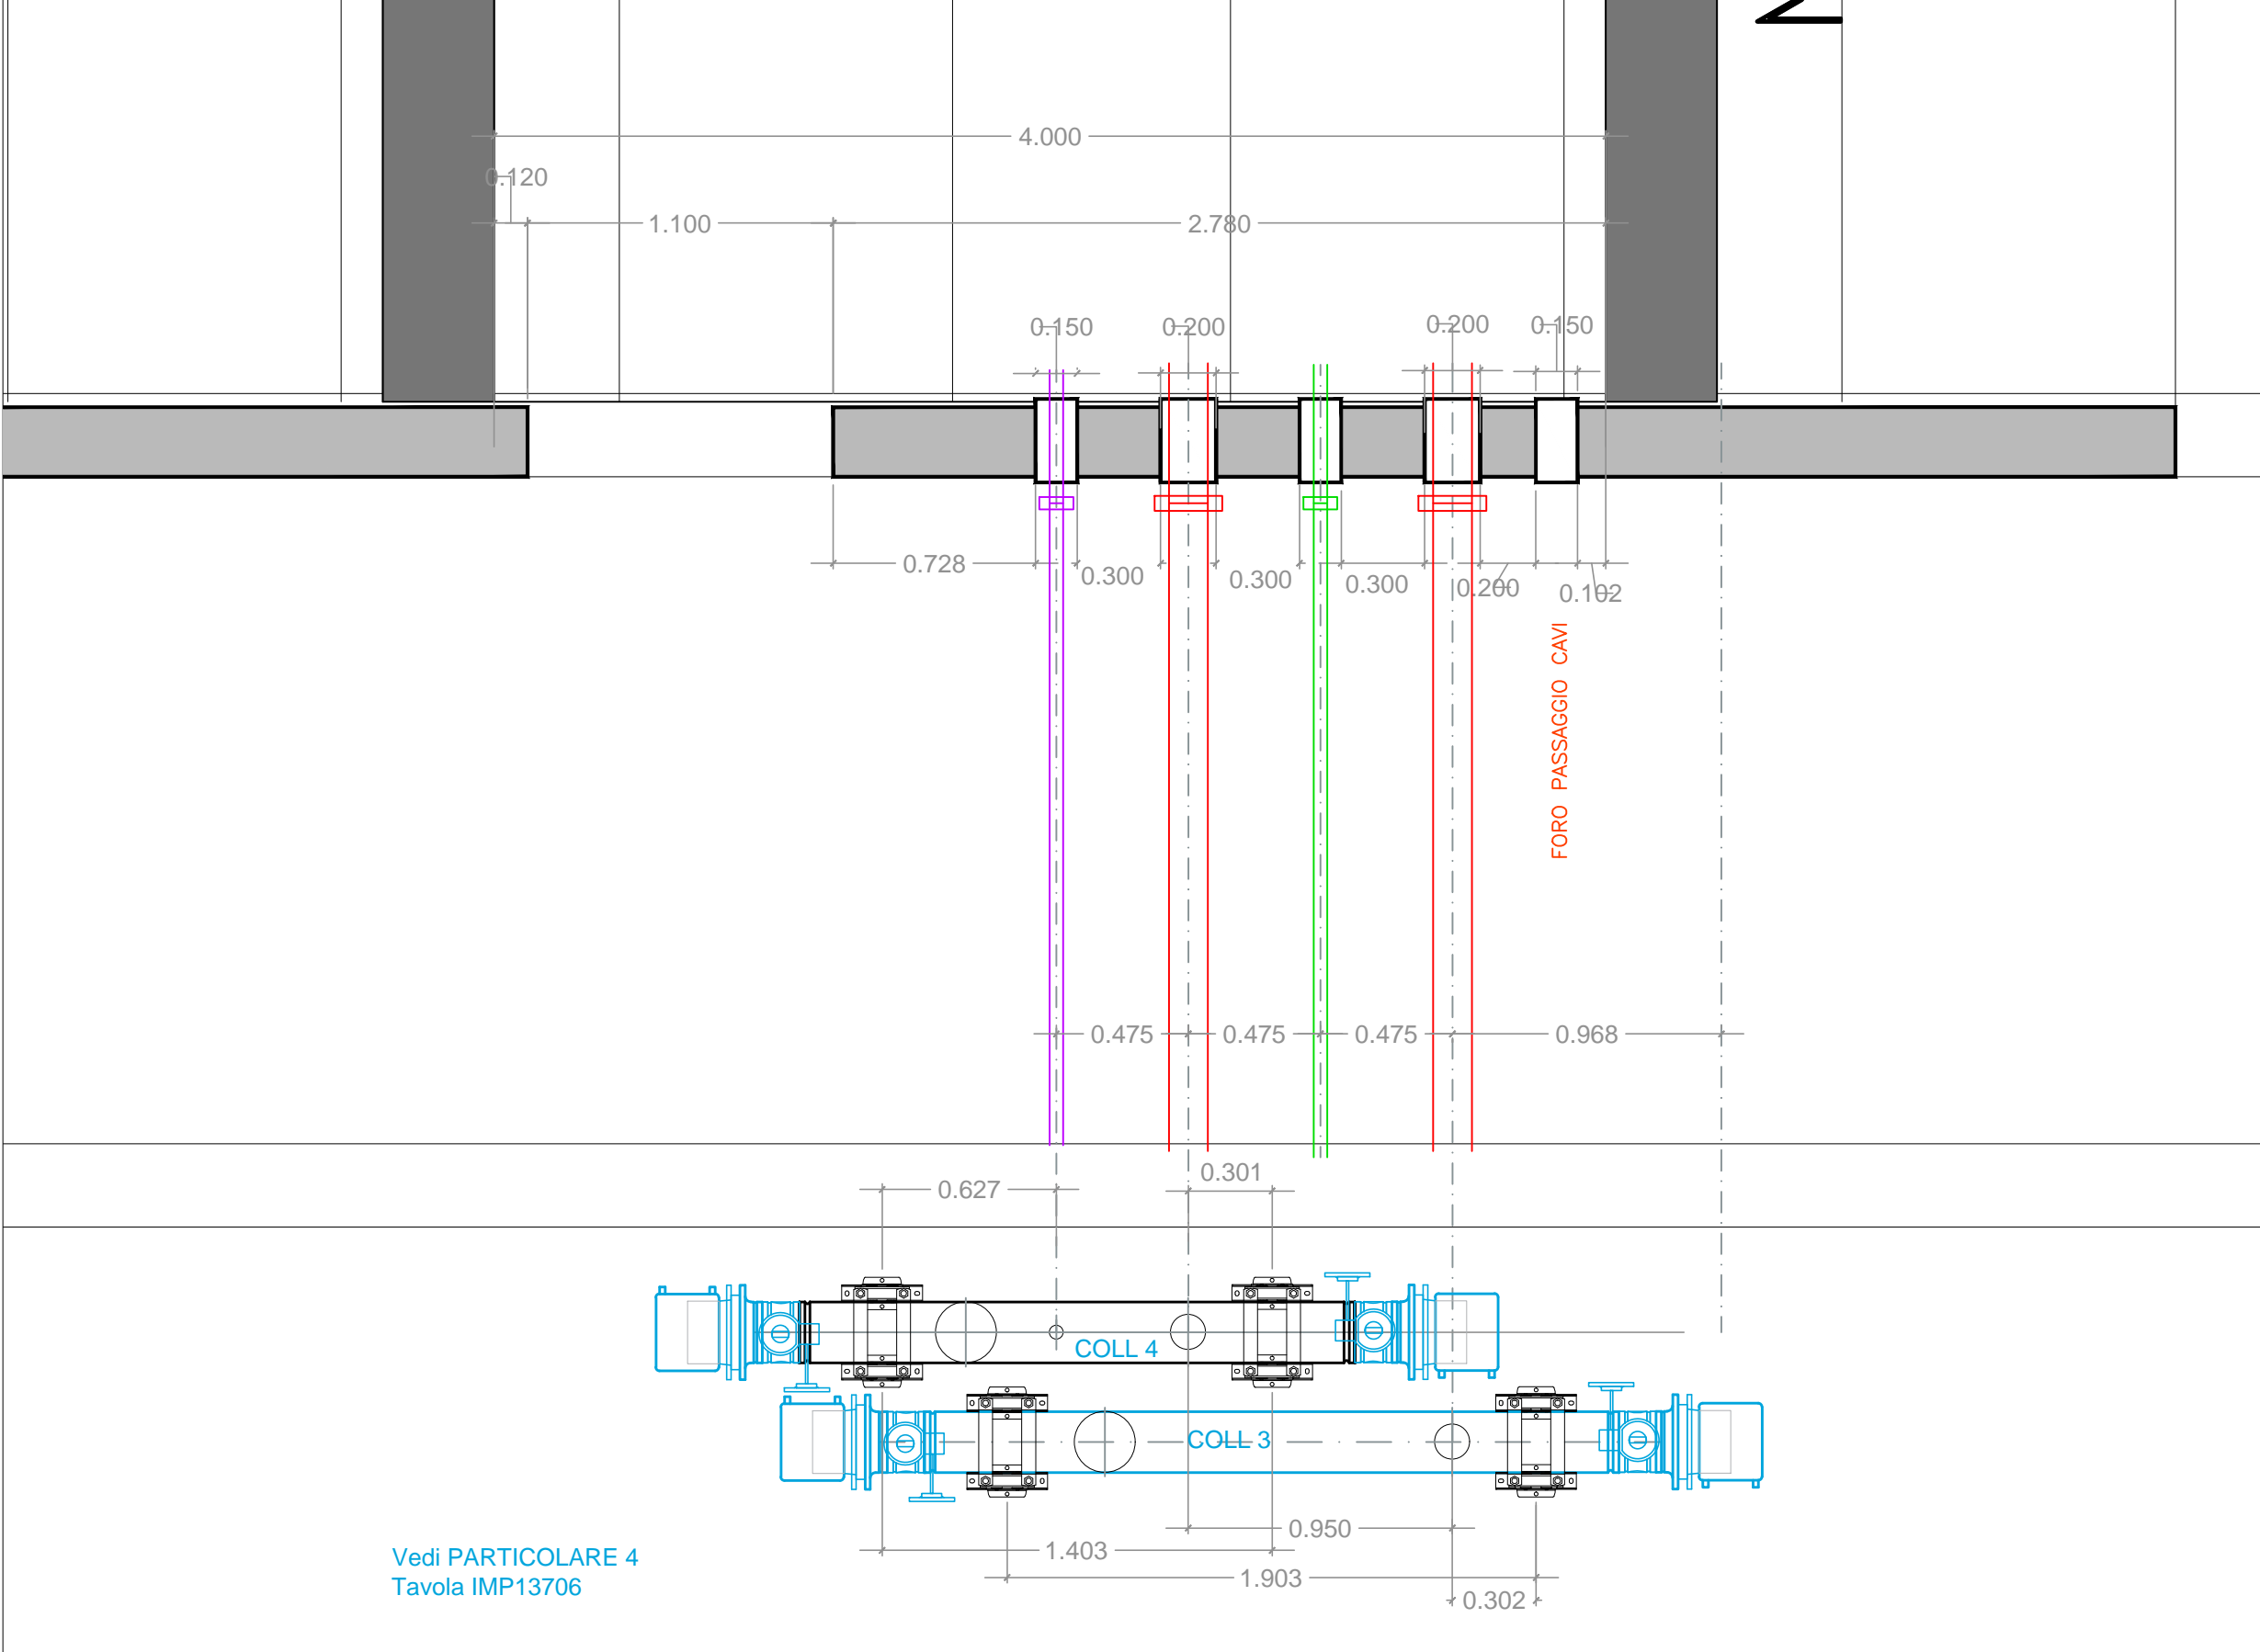


NAP20) ←


N18

← NAP19

scala 1:25

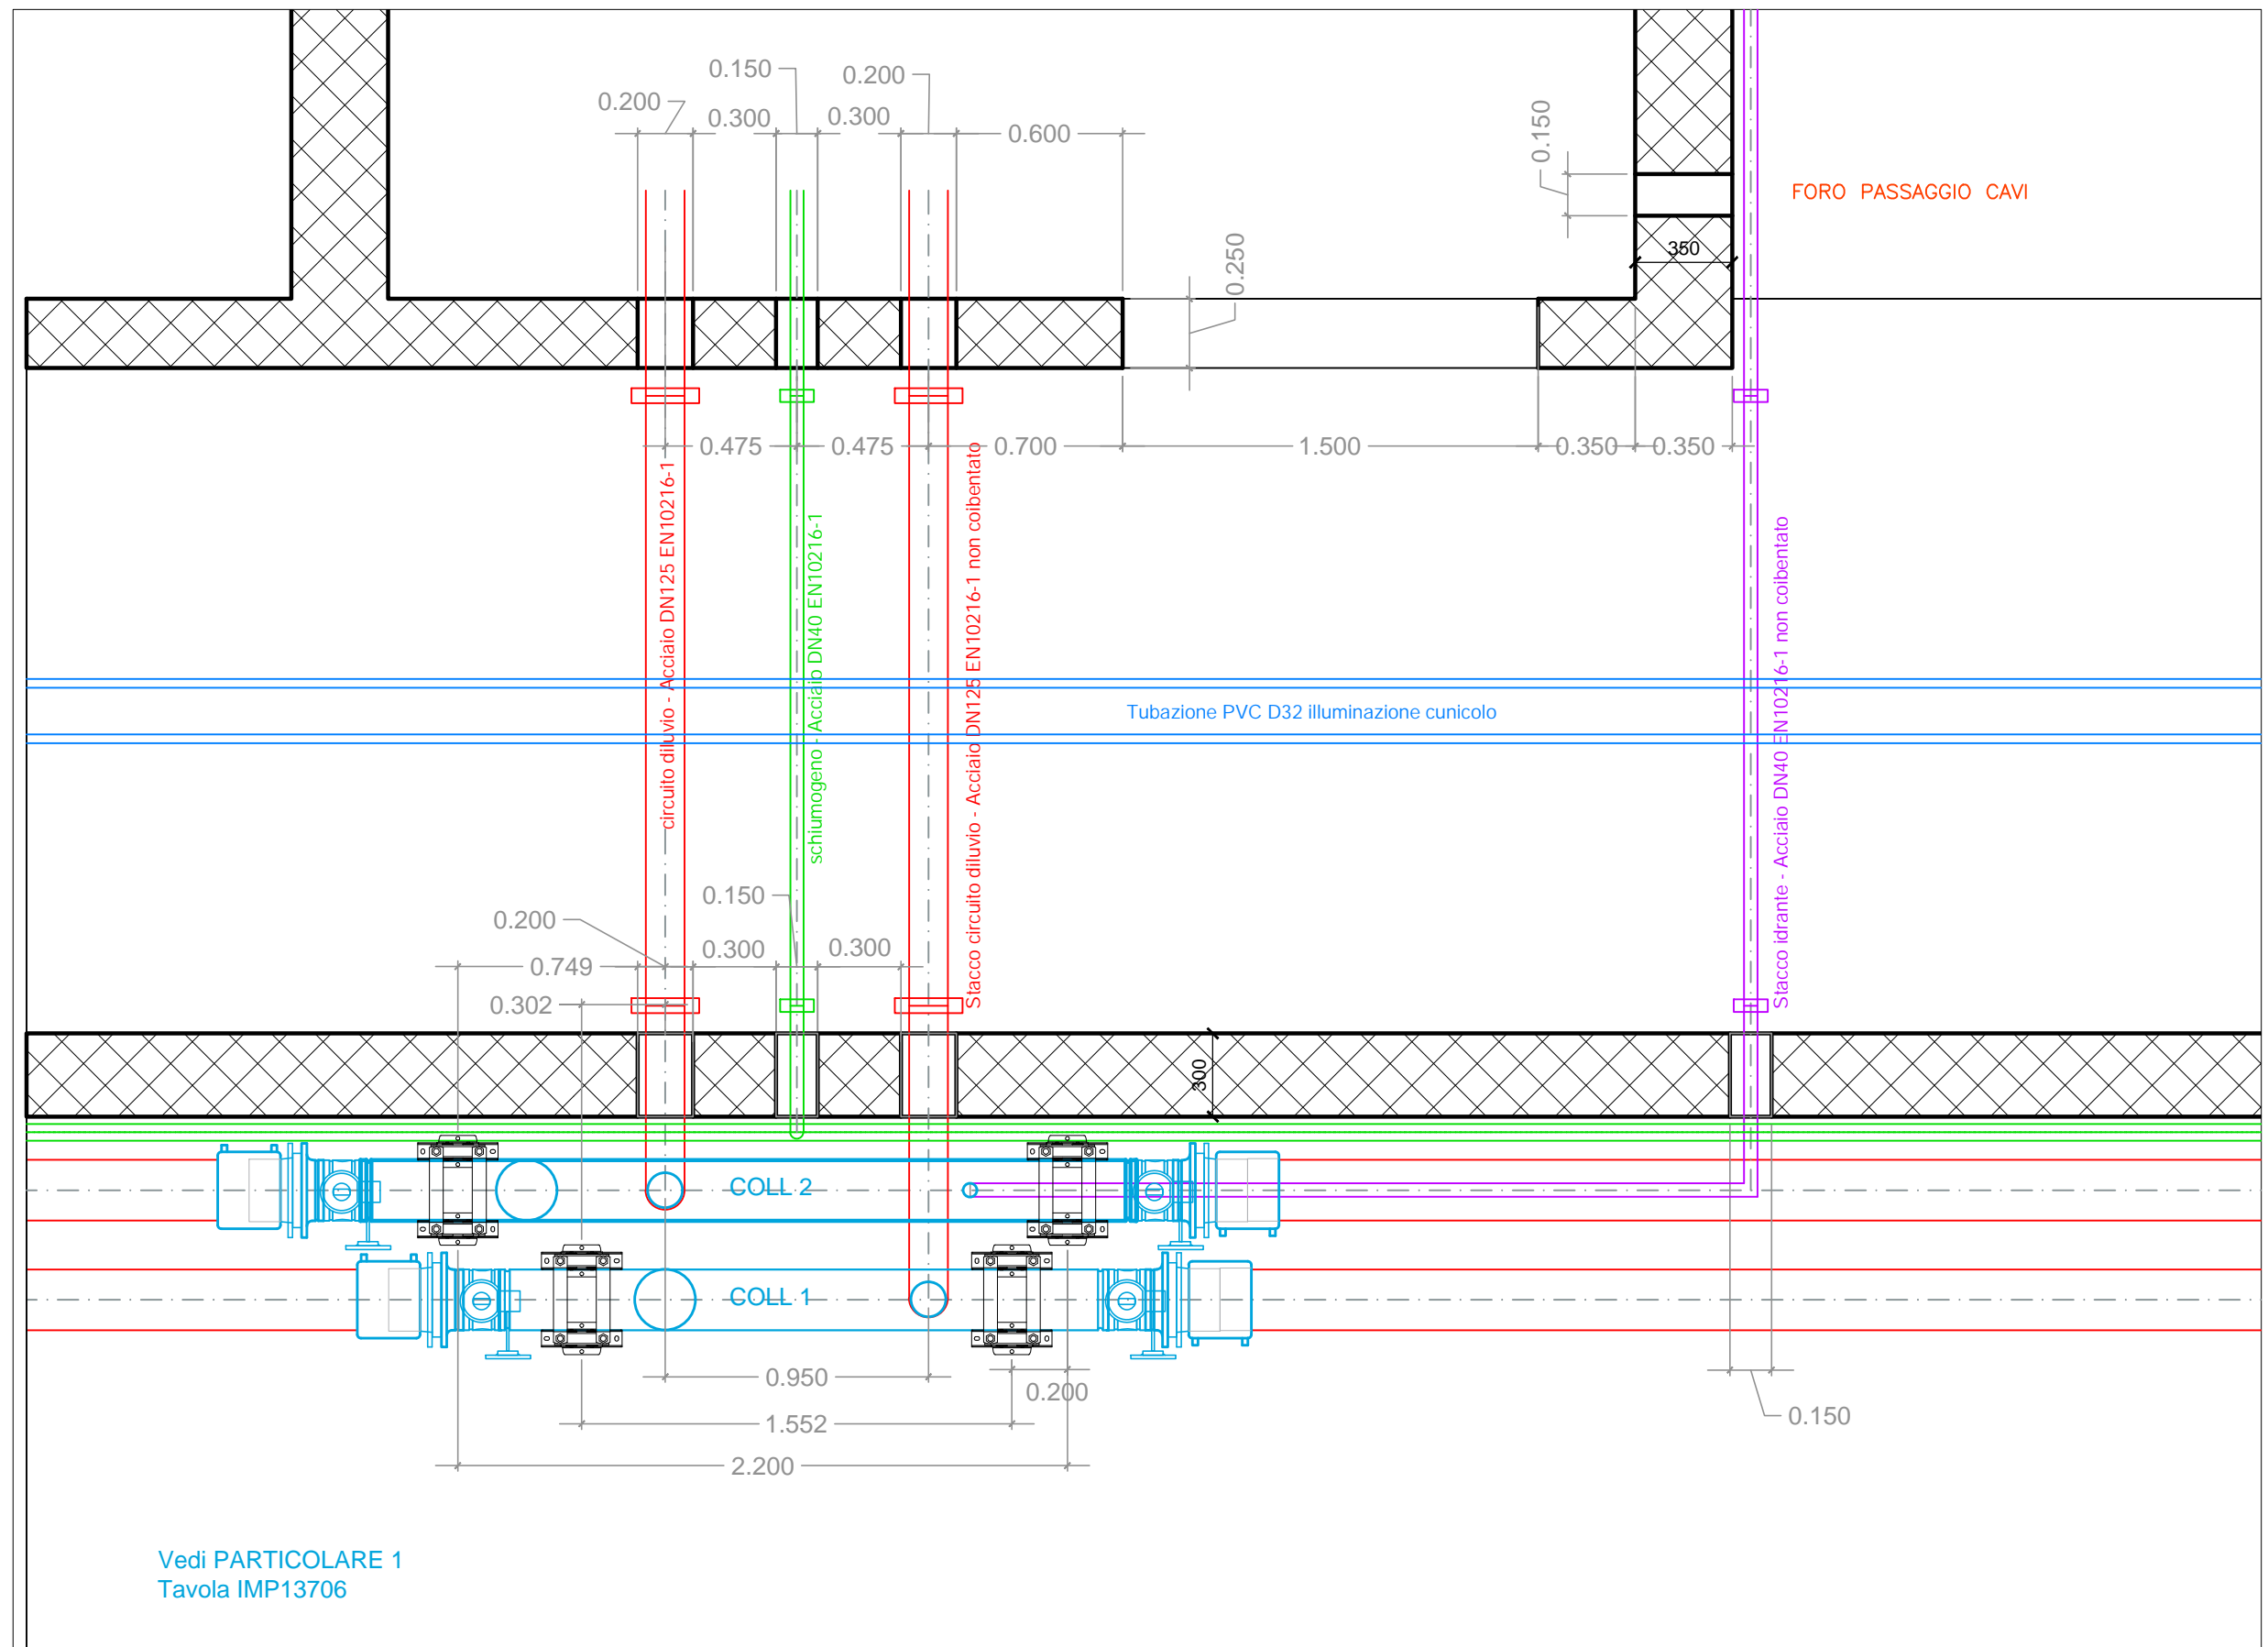

N18 ← NAP 19 ← N17

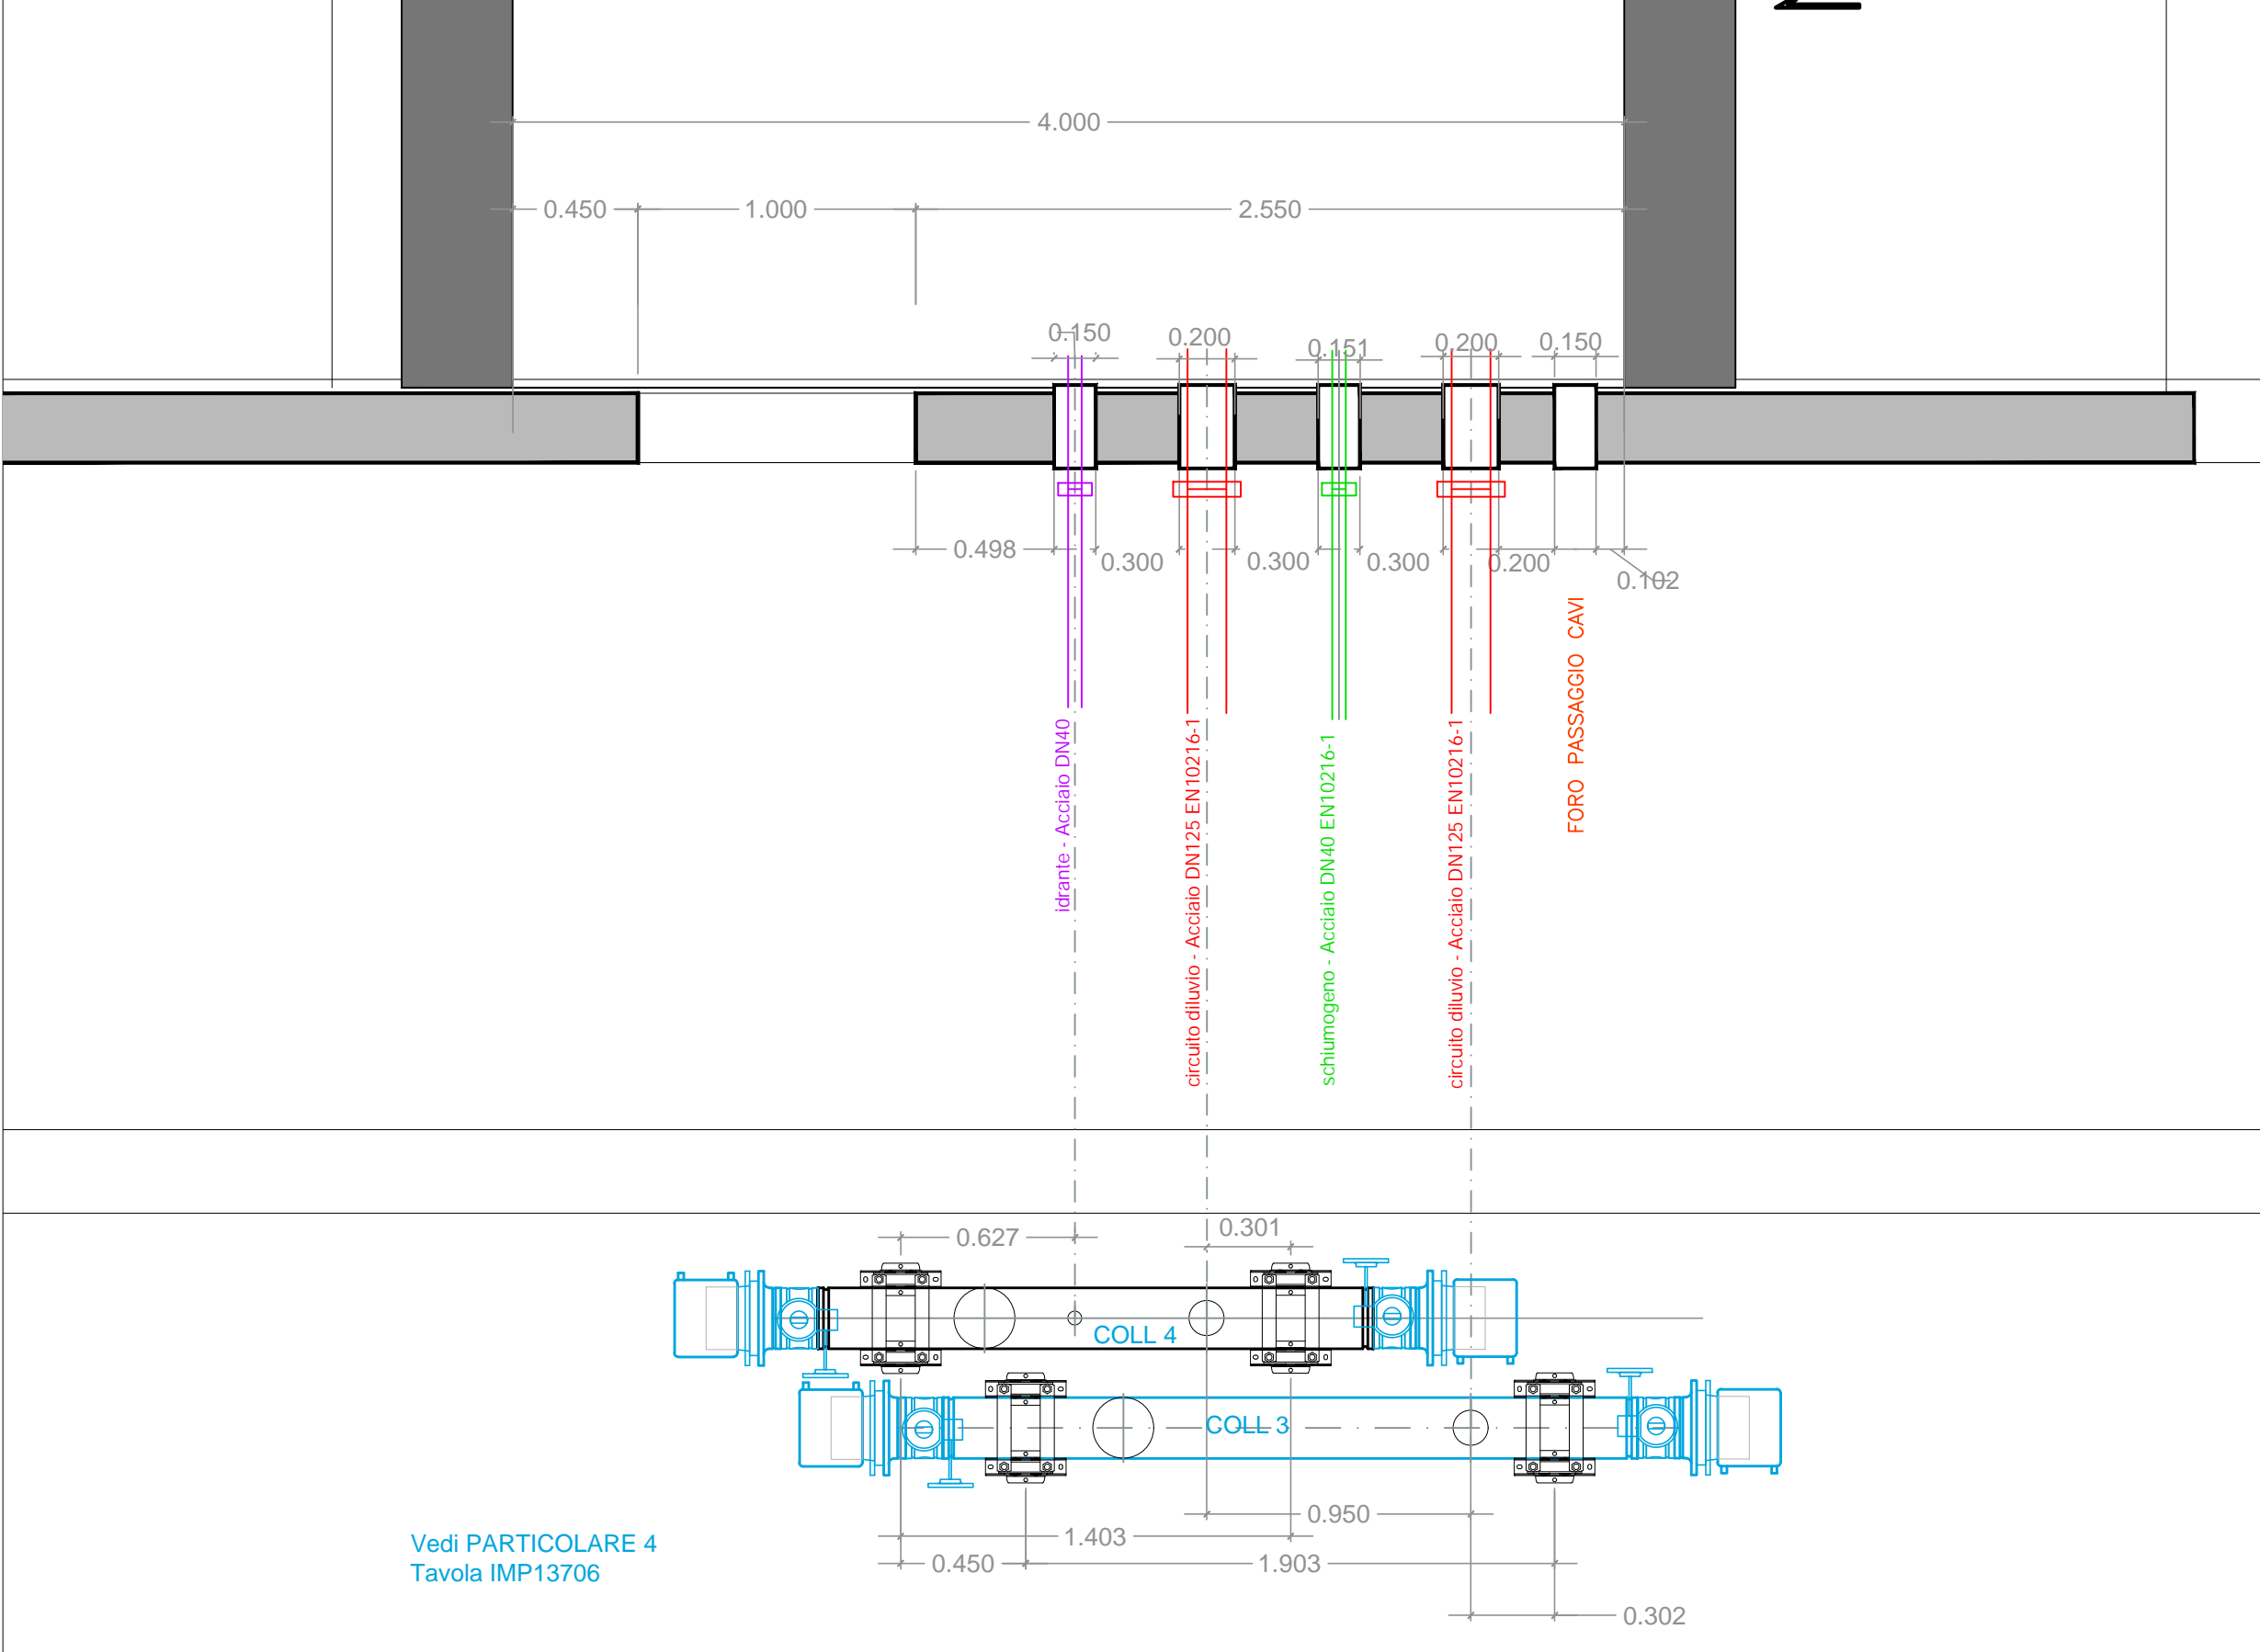


NAP19

N17

NAP18


scala 1:25

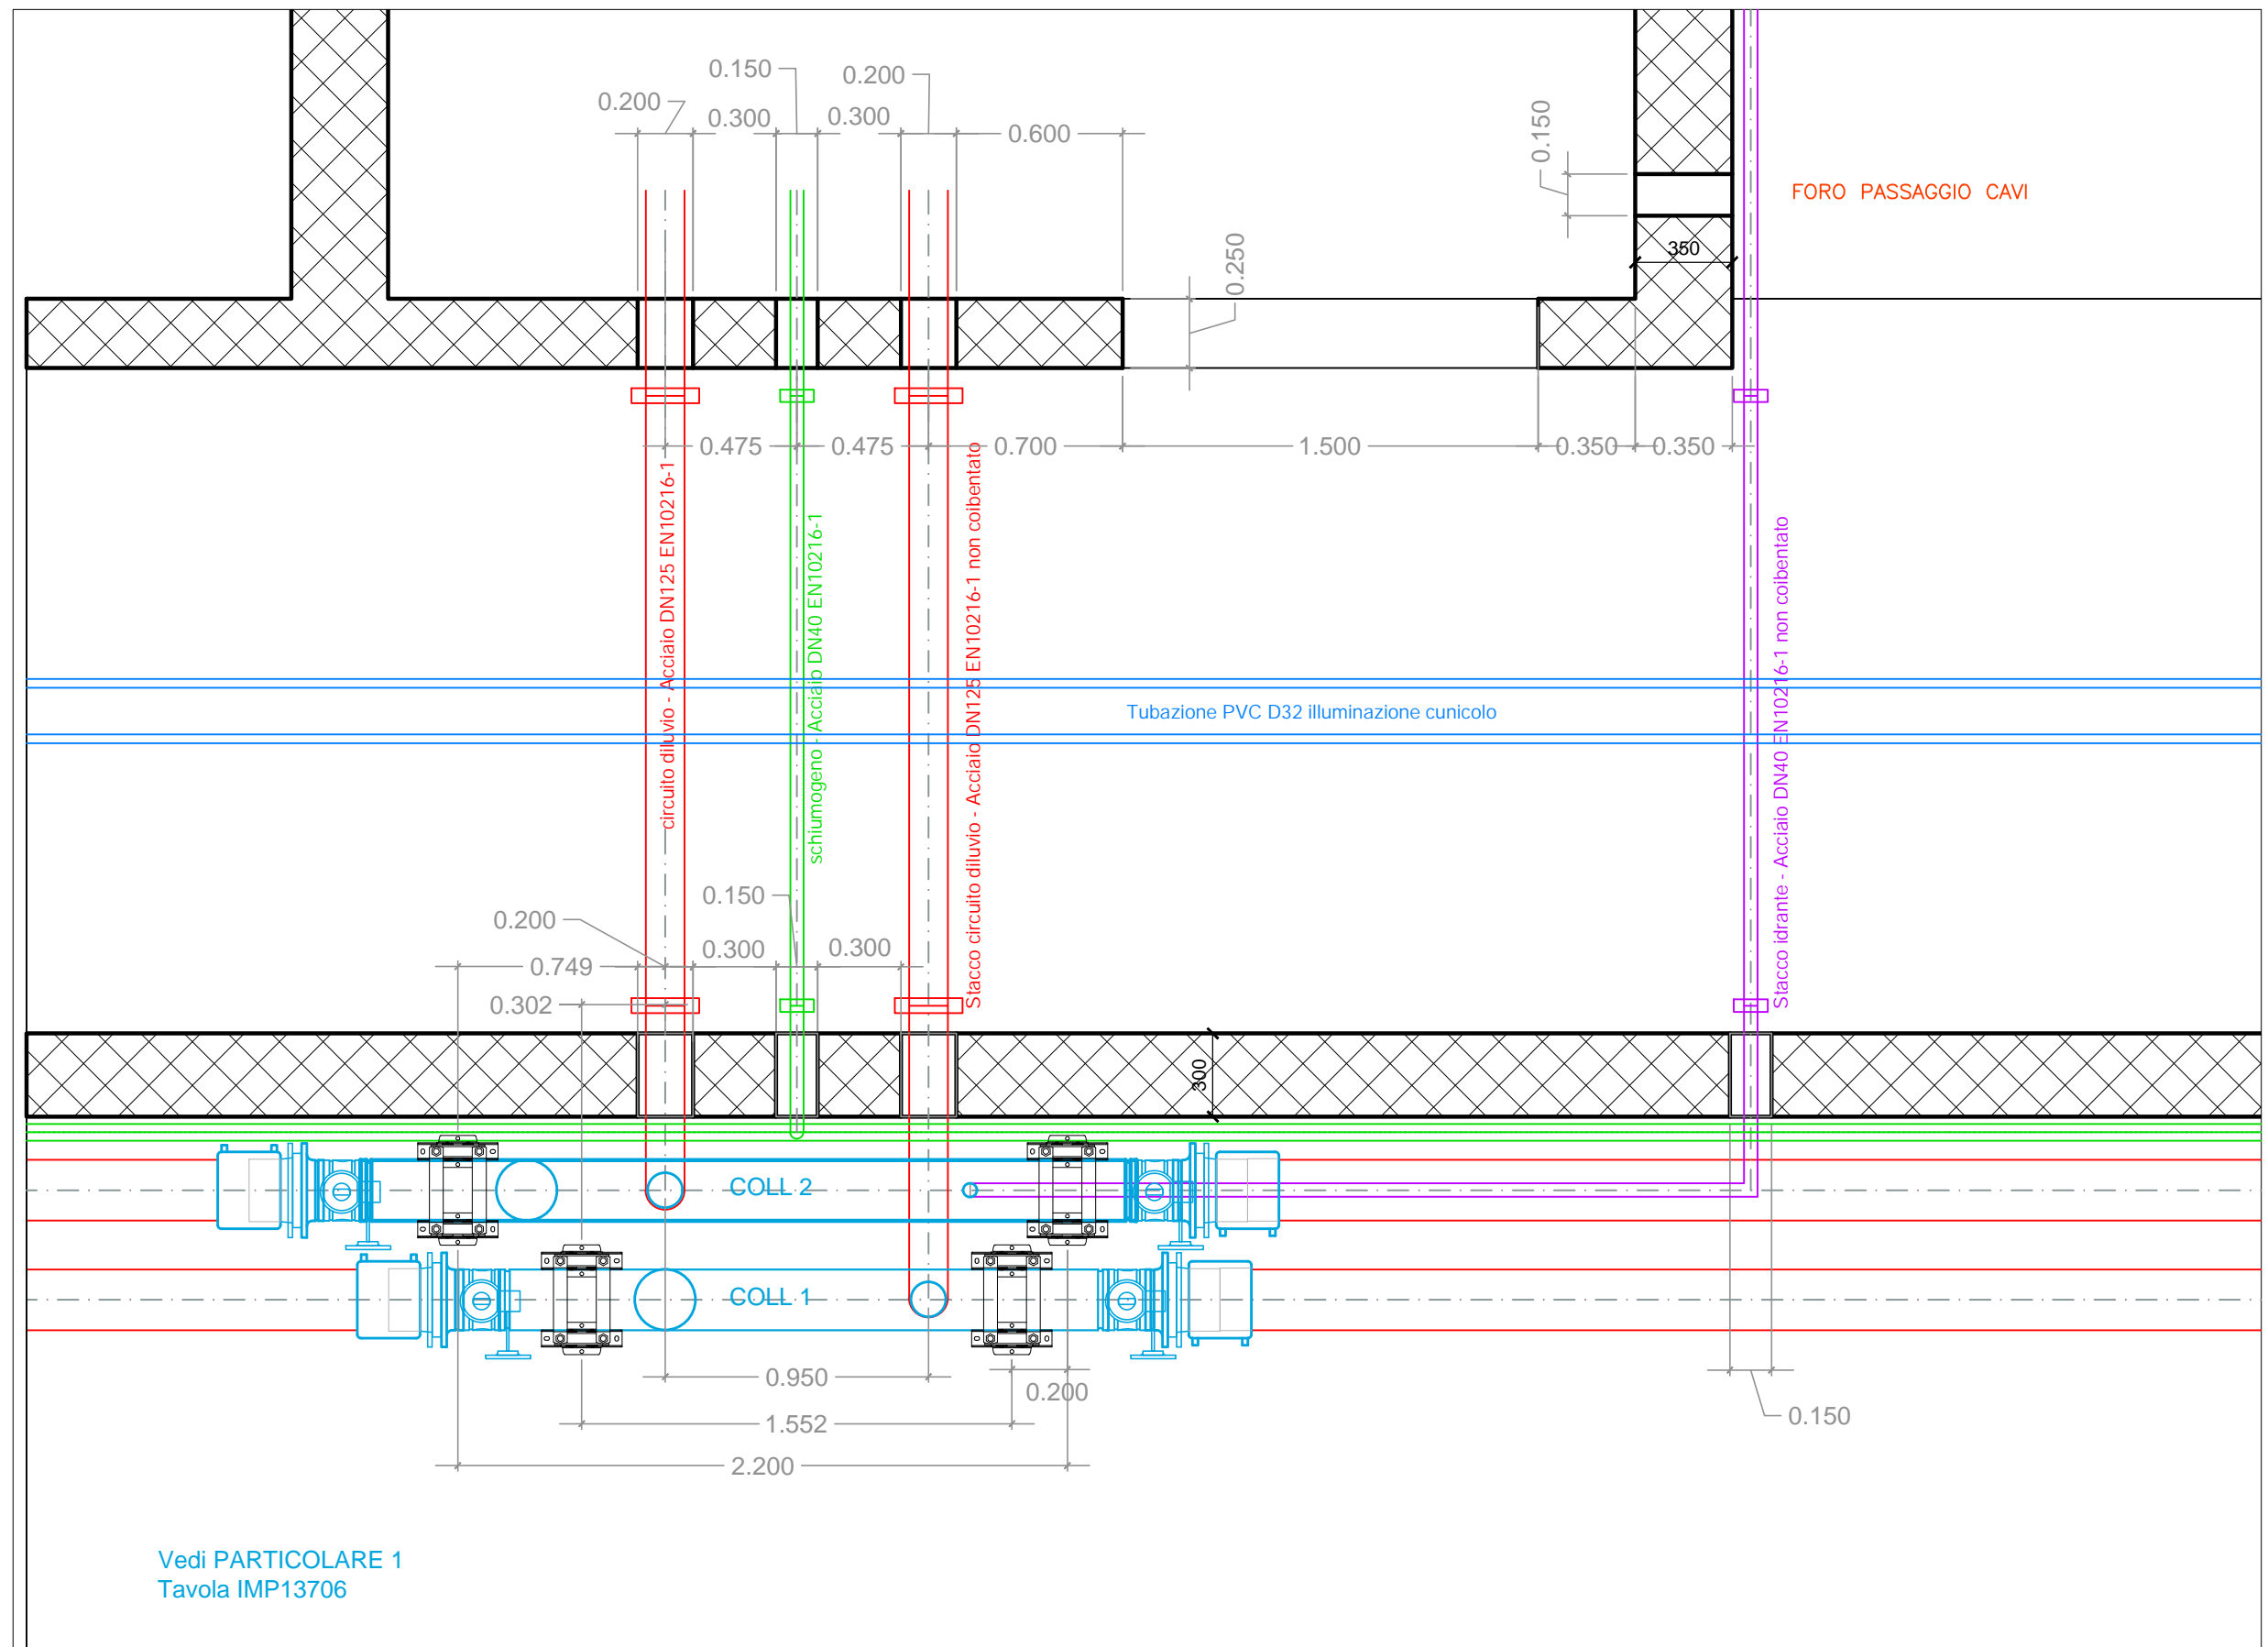

Vedi PARTICOLARE 1
Tavola IMP13706

N17 ← NAP 18 ← N16

scala 1:25

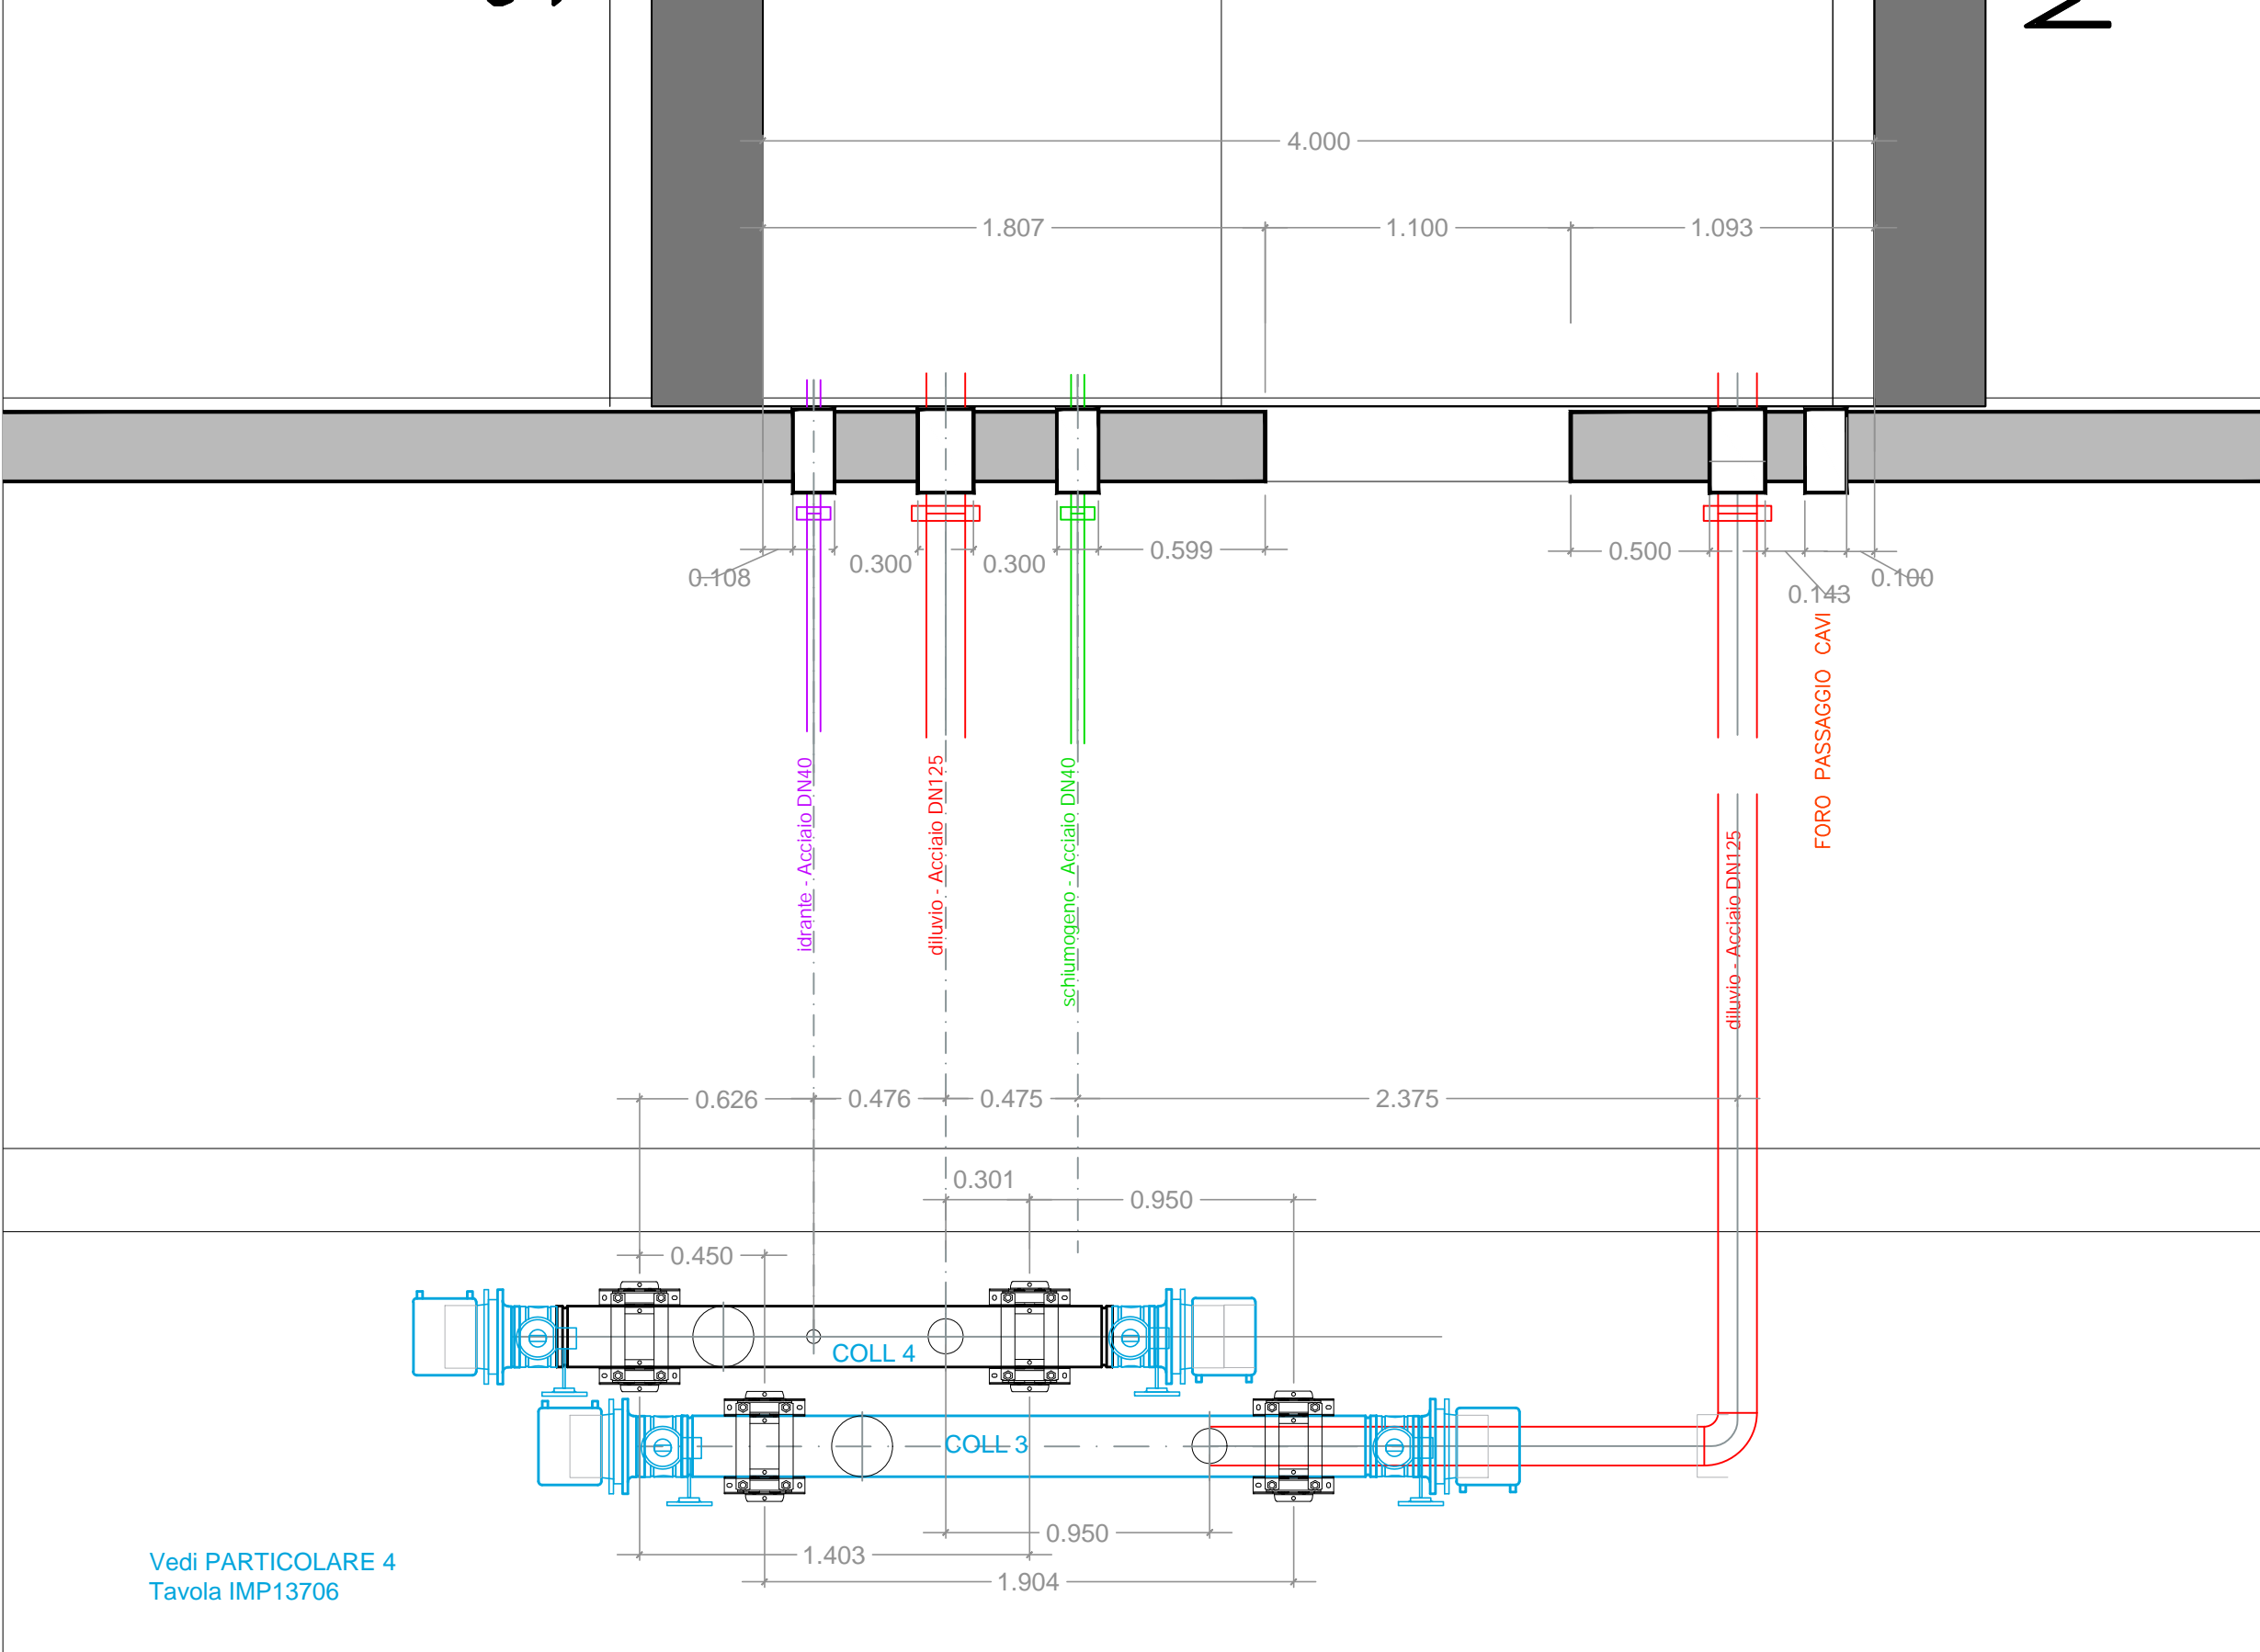


NAP18 ←

N16

← NAP17)

Rev_1 Luglio 2021
Rev_2 Ottobre 2021


scala 1:25

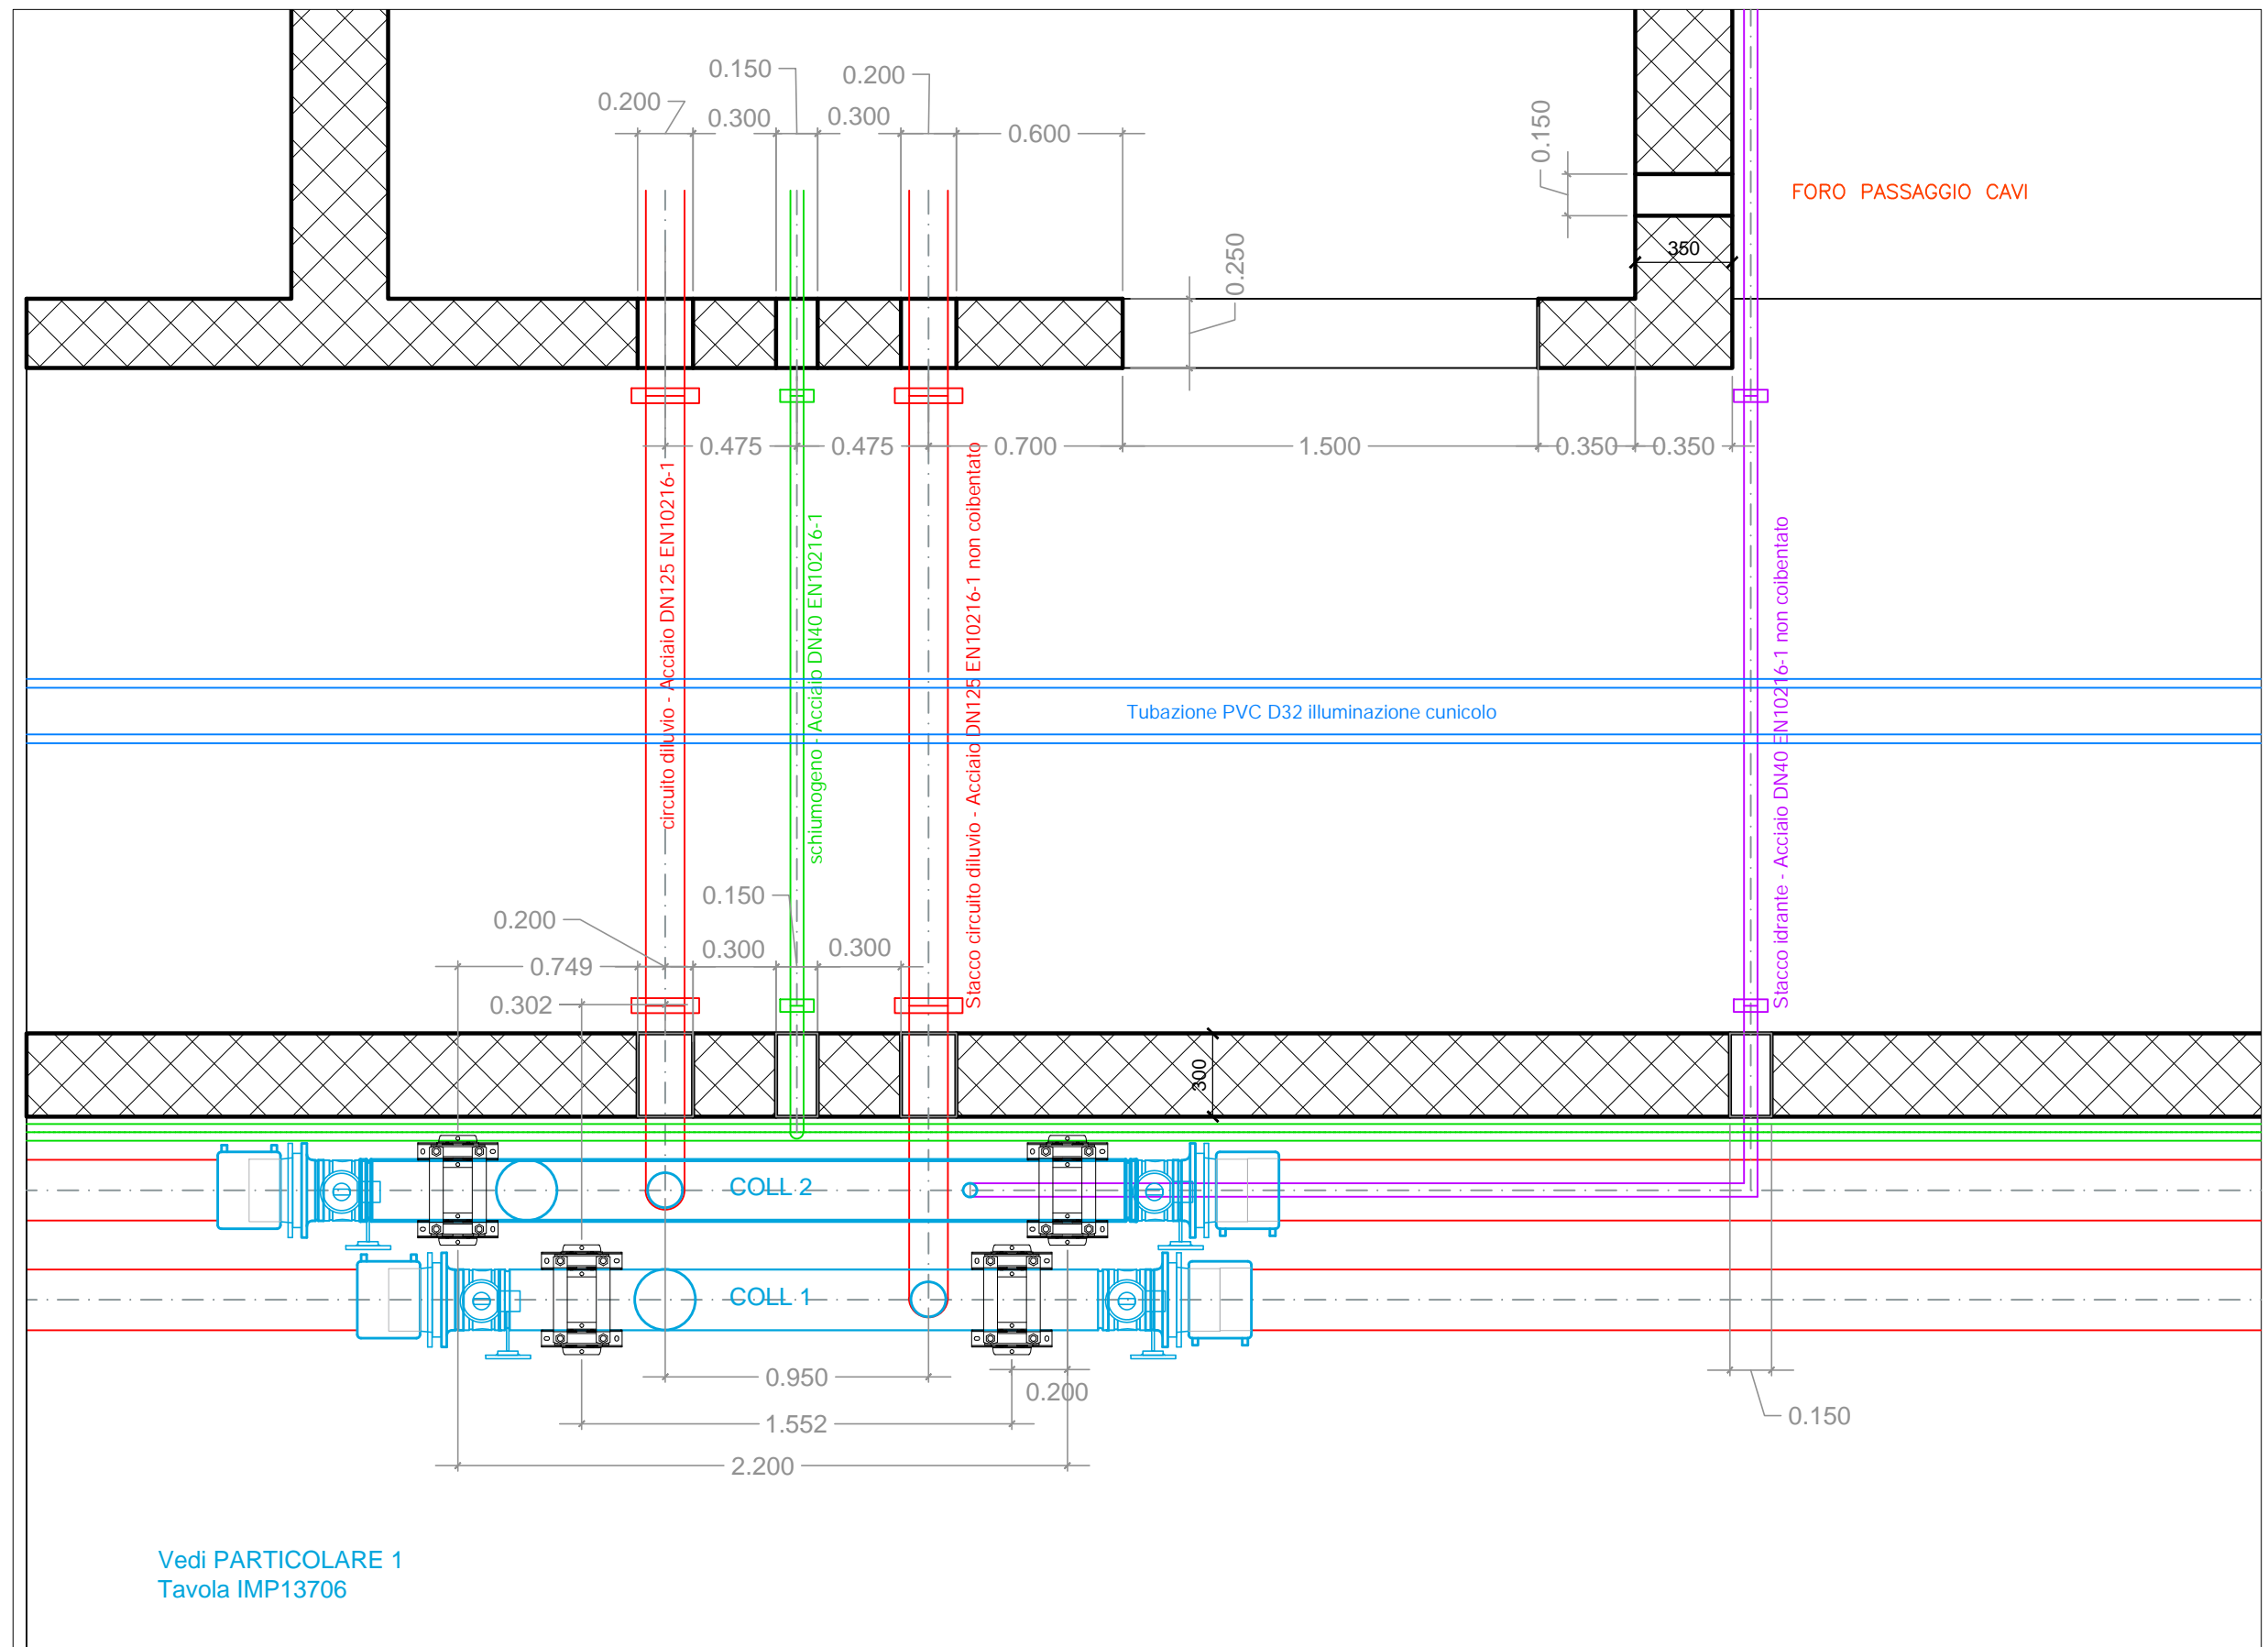

Vedi PARTICOLARE 1
Tavola IMP13706

N16 ← NAP 17 ← N15

scala 1:25

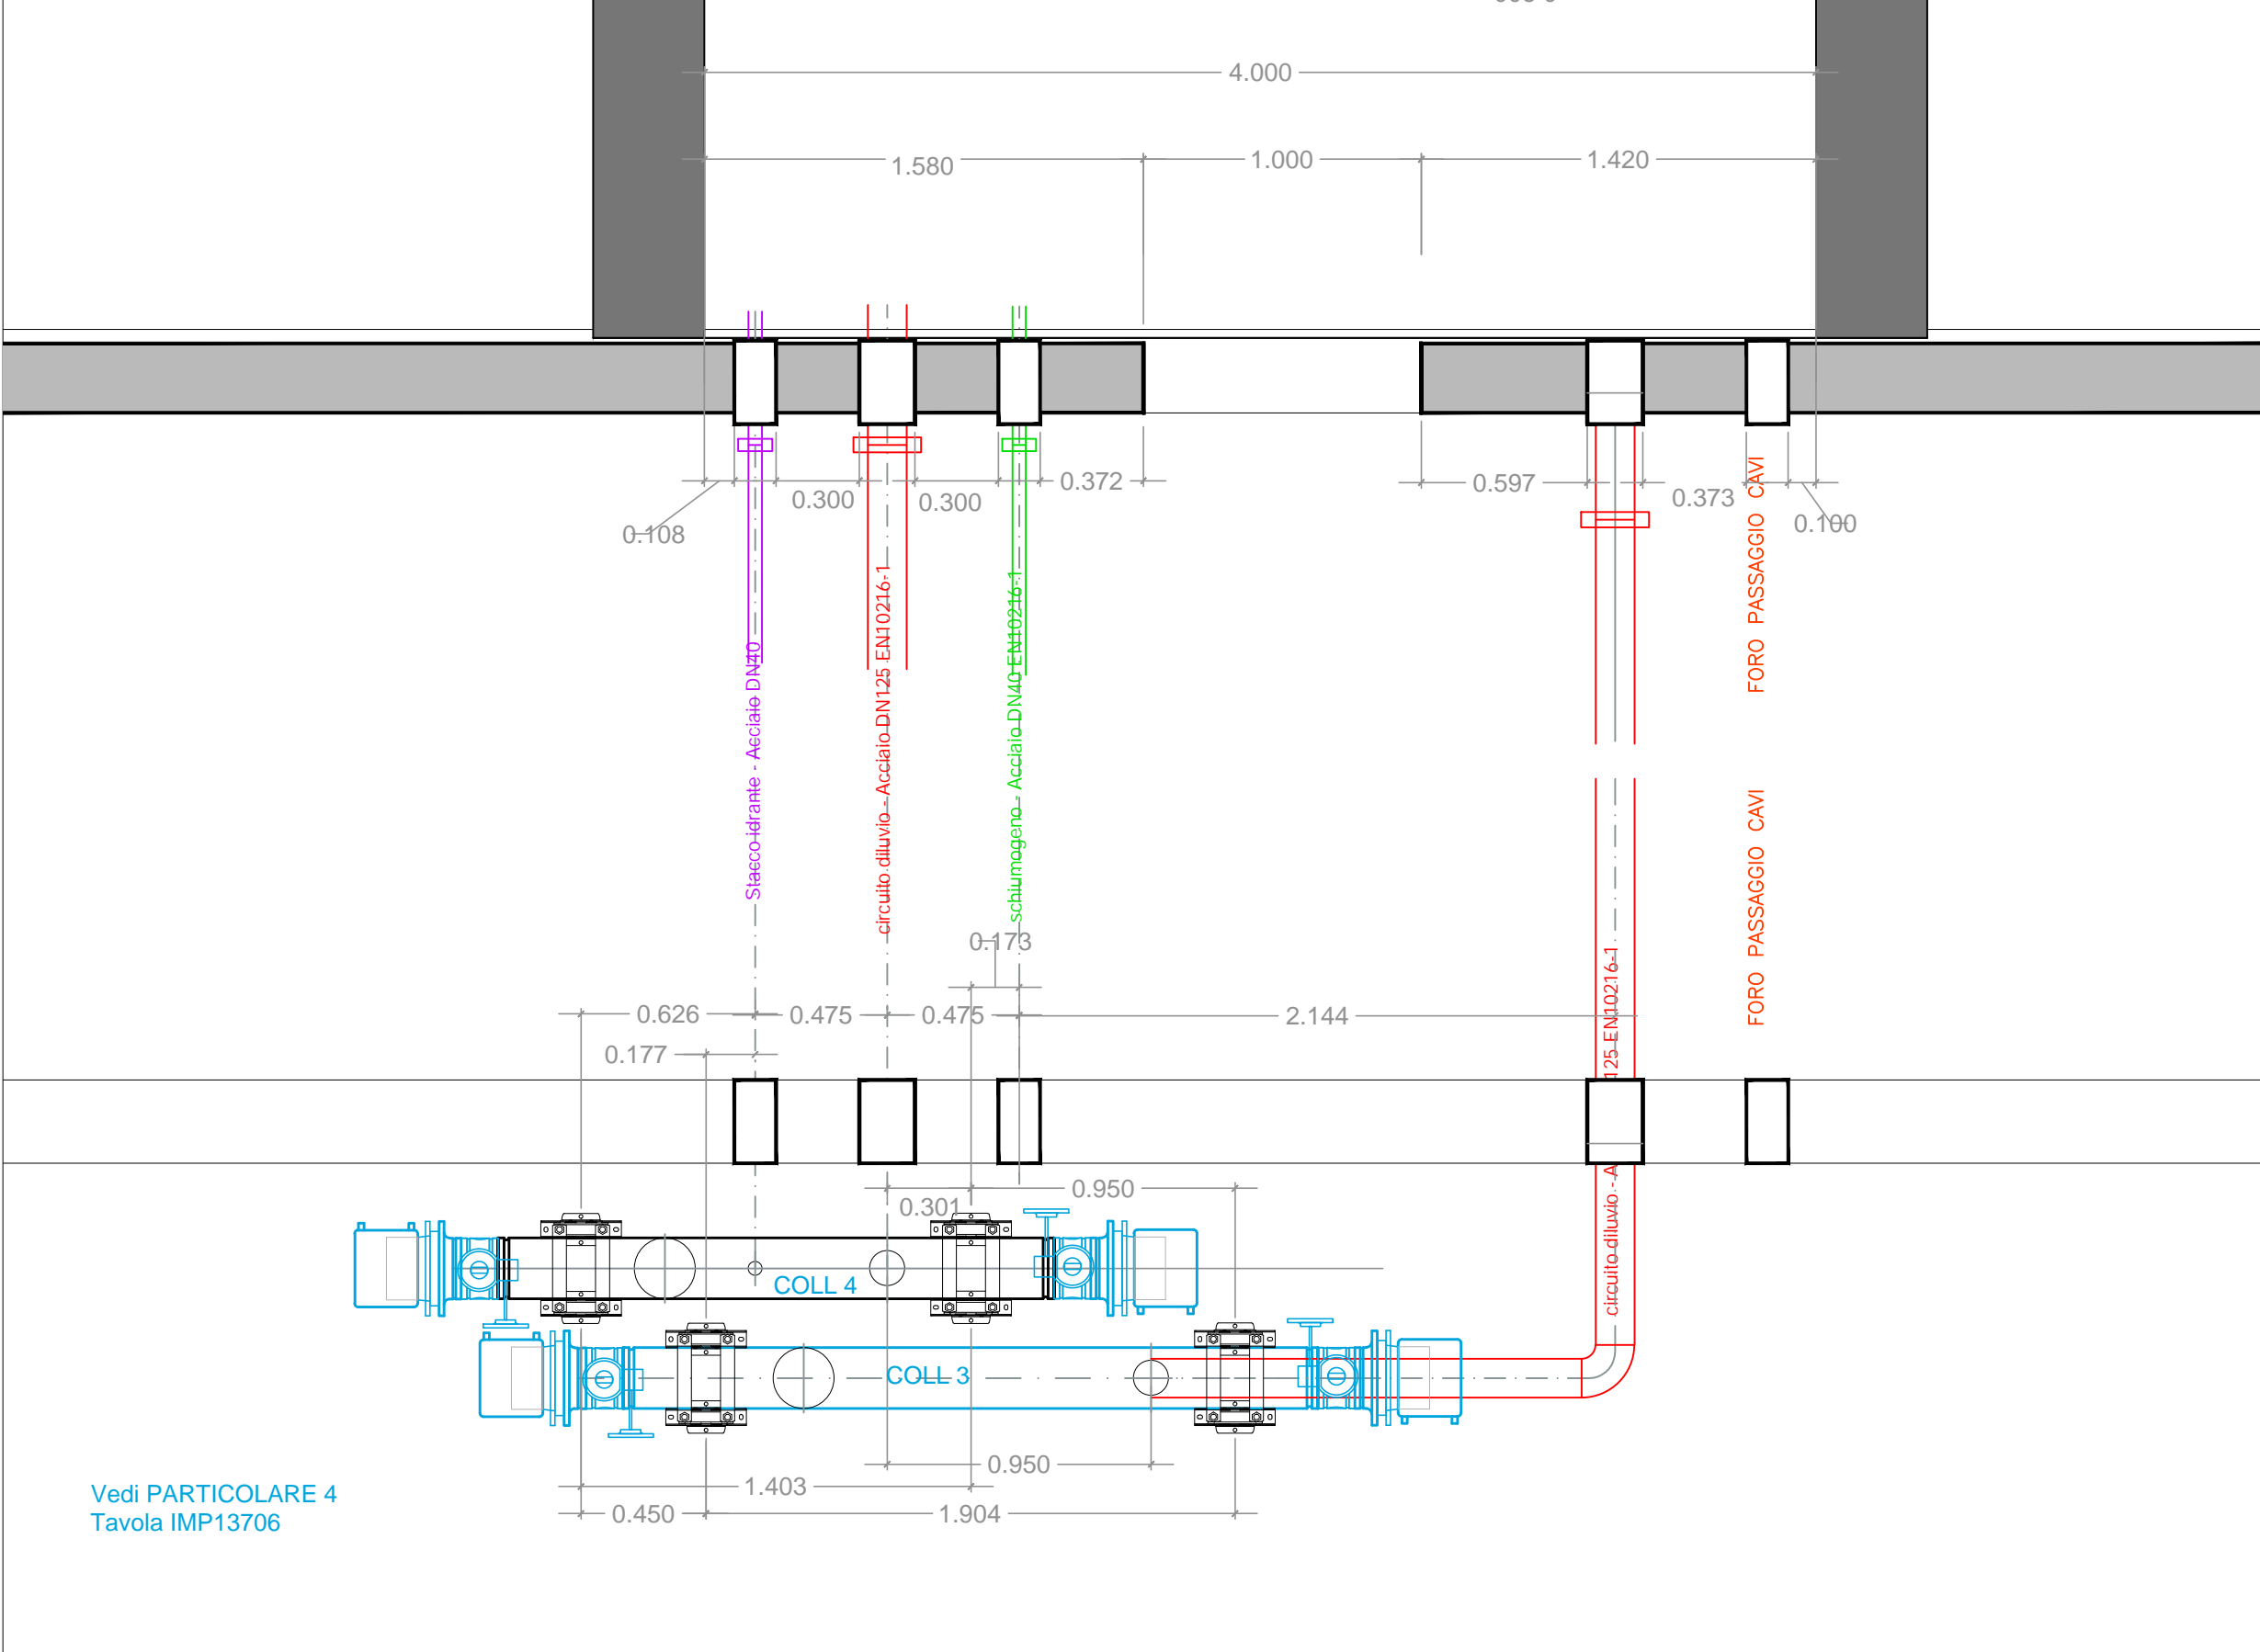


NAP17 ←

N15


← NAP16(CE28)

scala 1:25

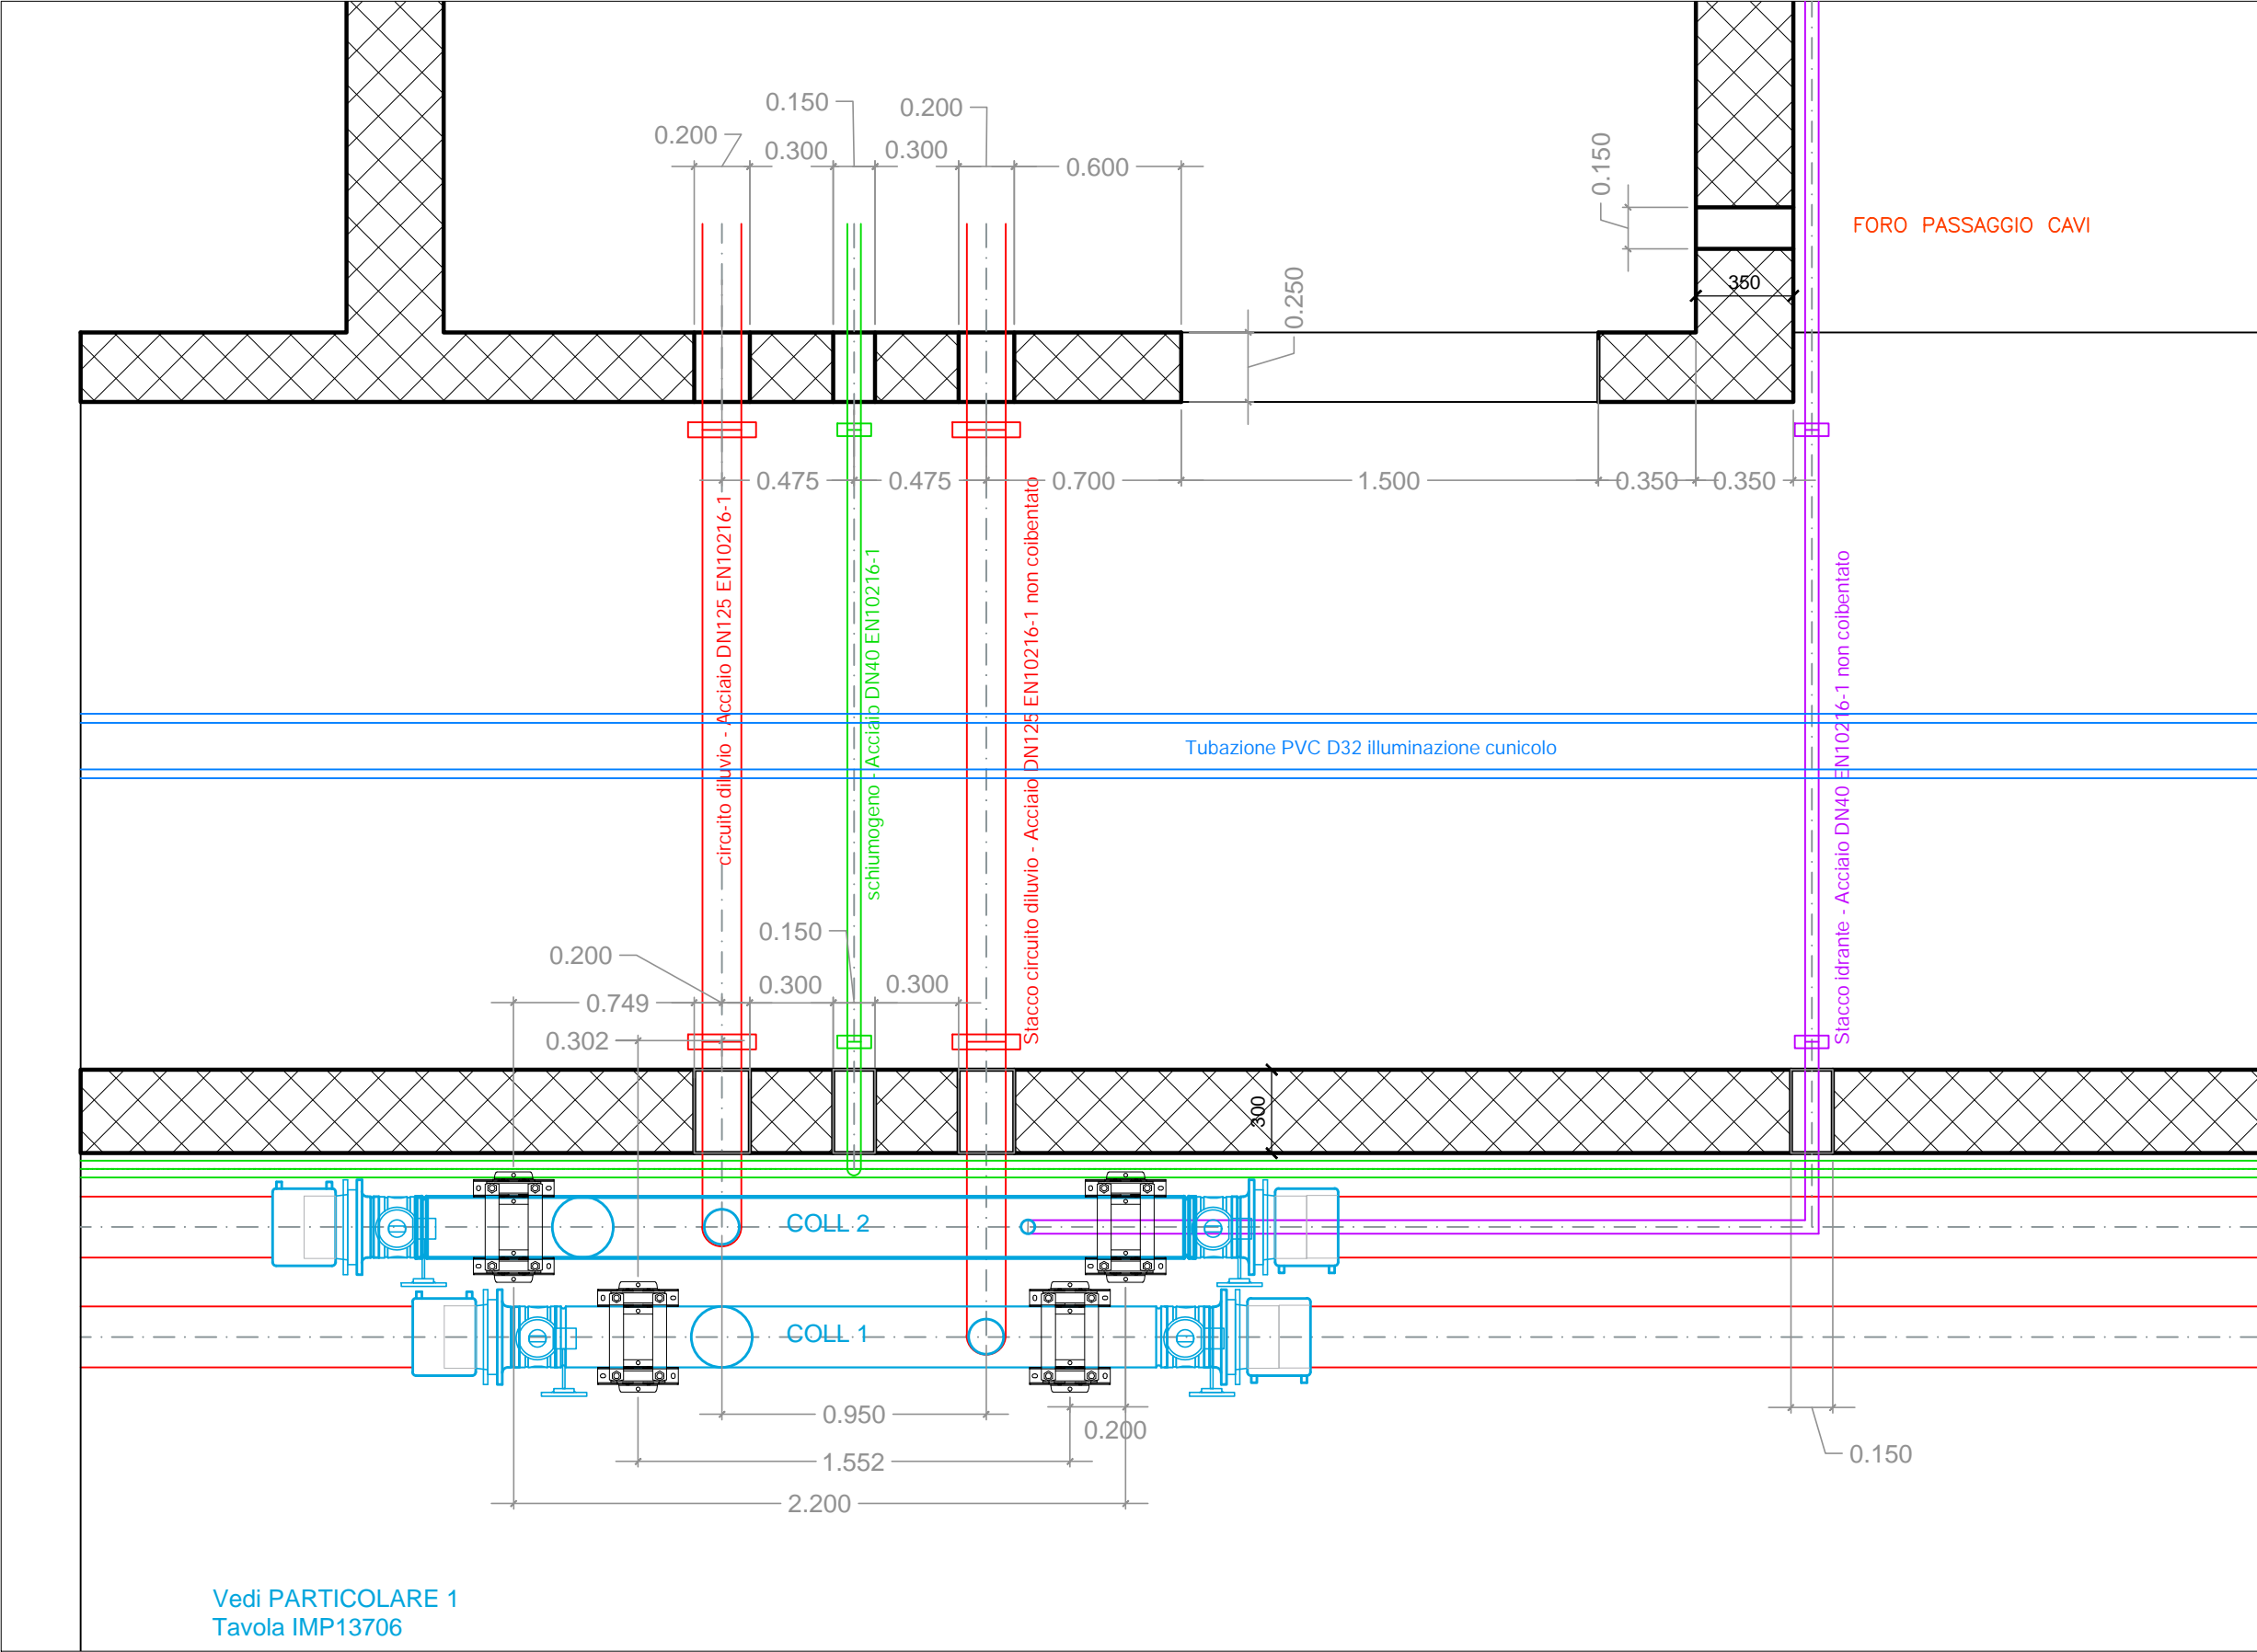

N15 ← NAP 16 (CE28) ← NPS2

scala 1:25

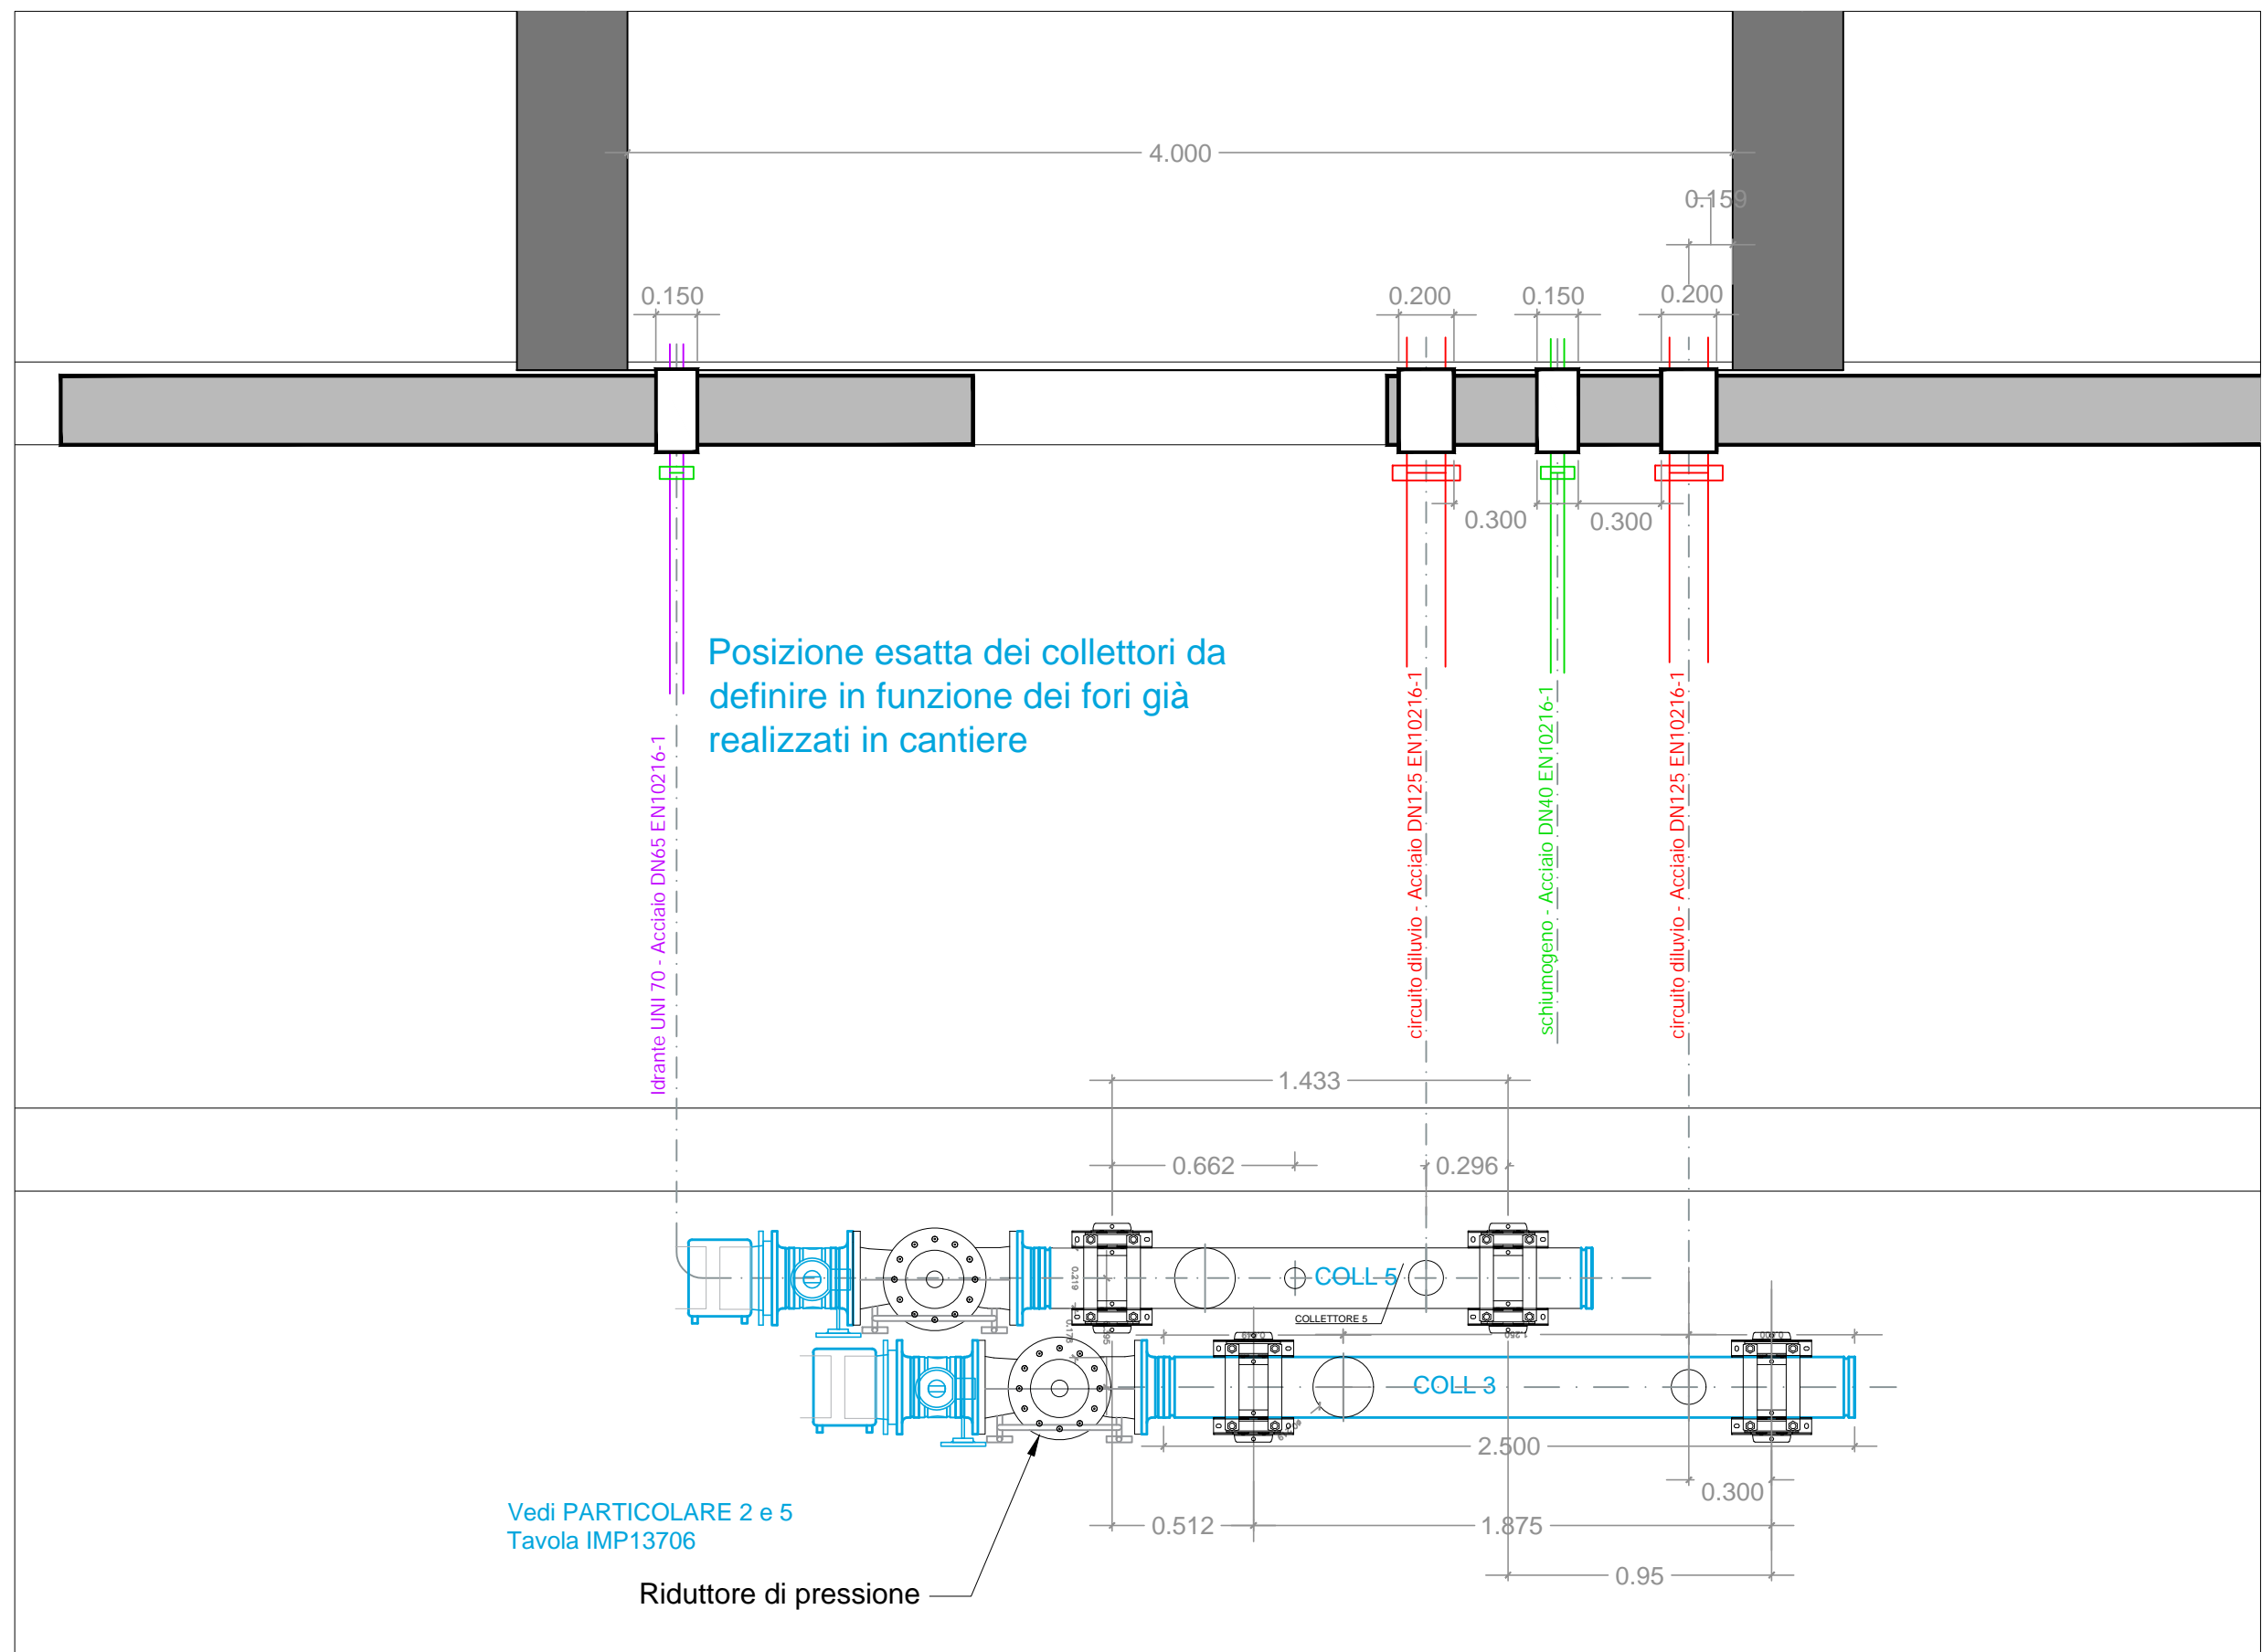


NAP16(CE28) ←

NPS2

← NAP15


Rev 2 - Ottobre 2021

scala 1:25

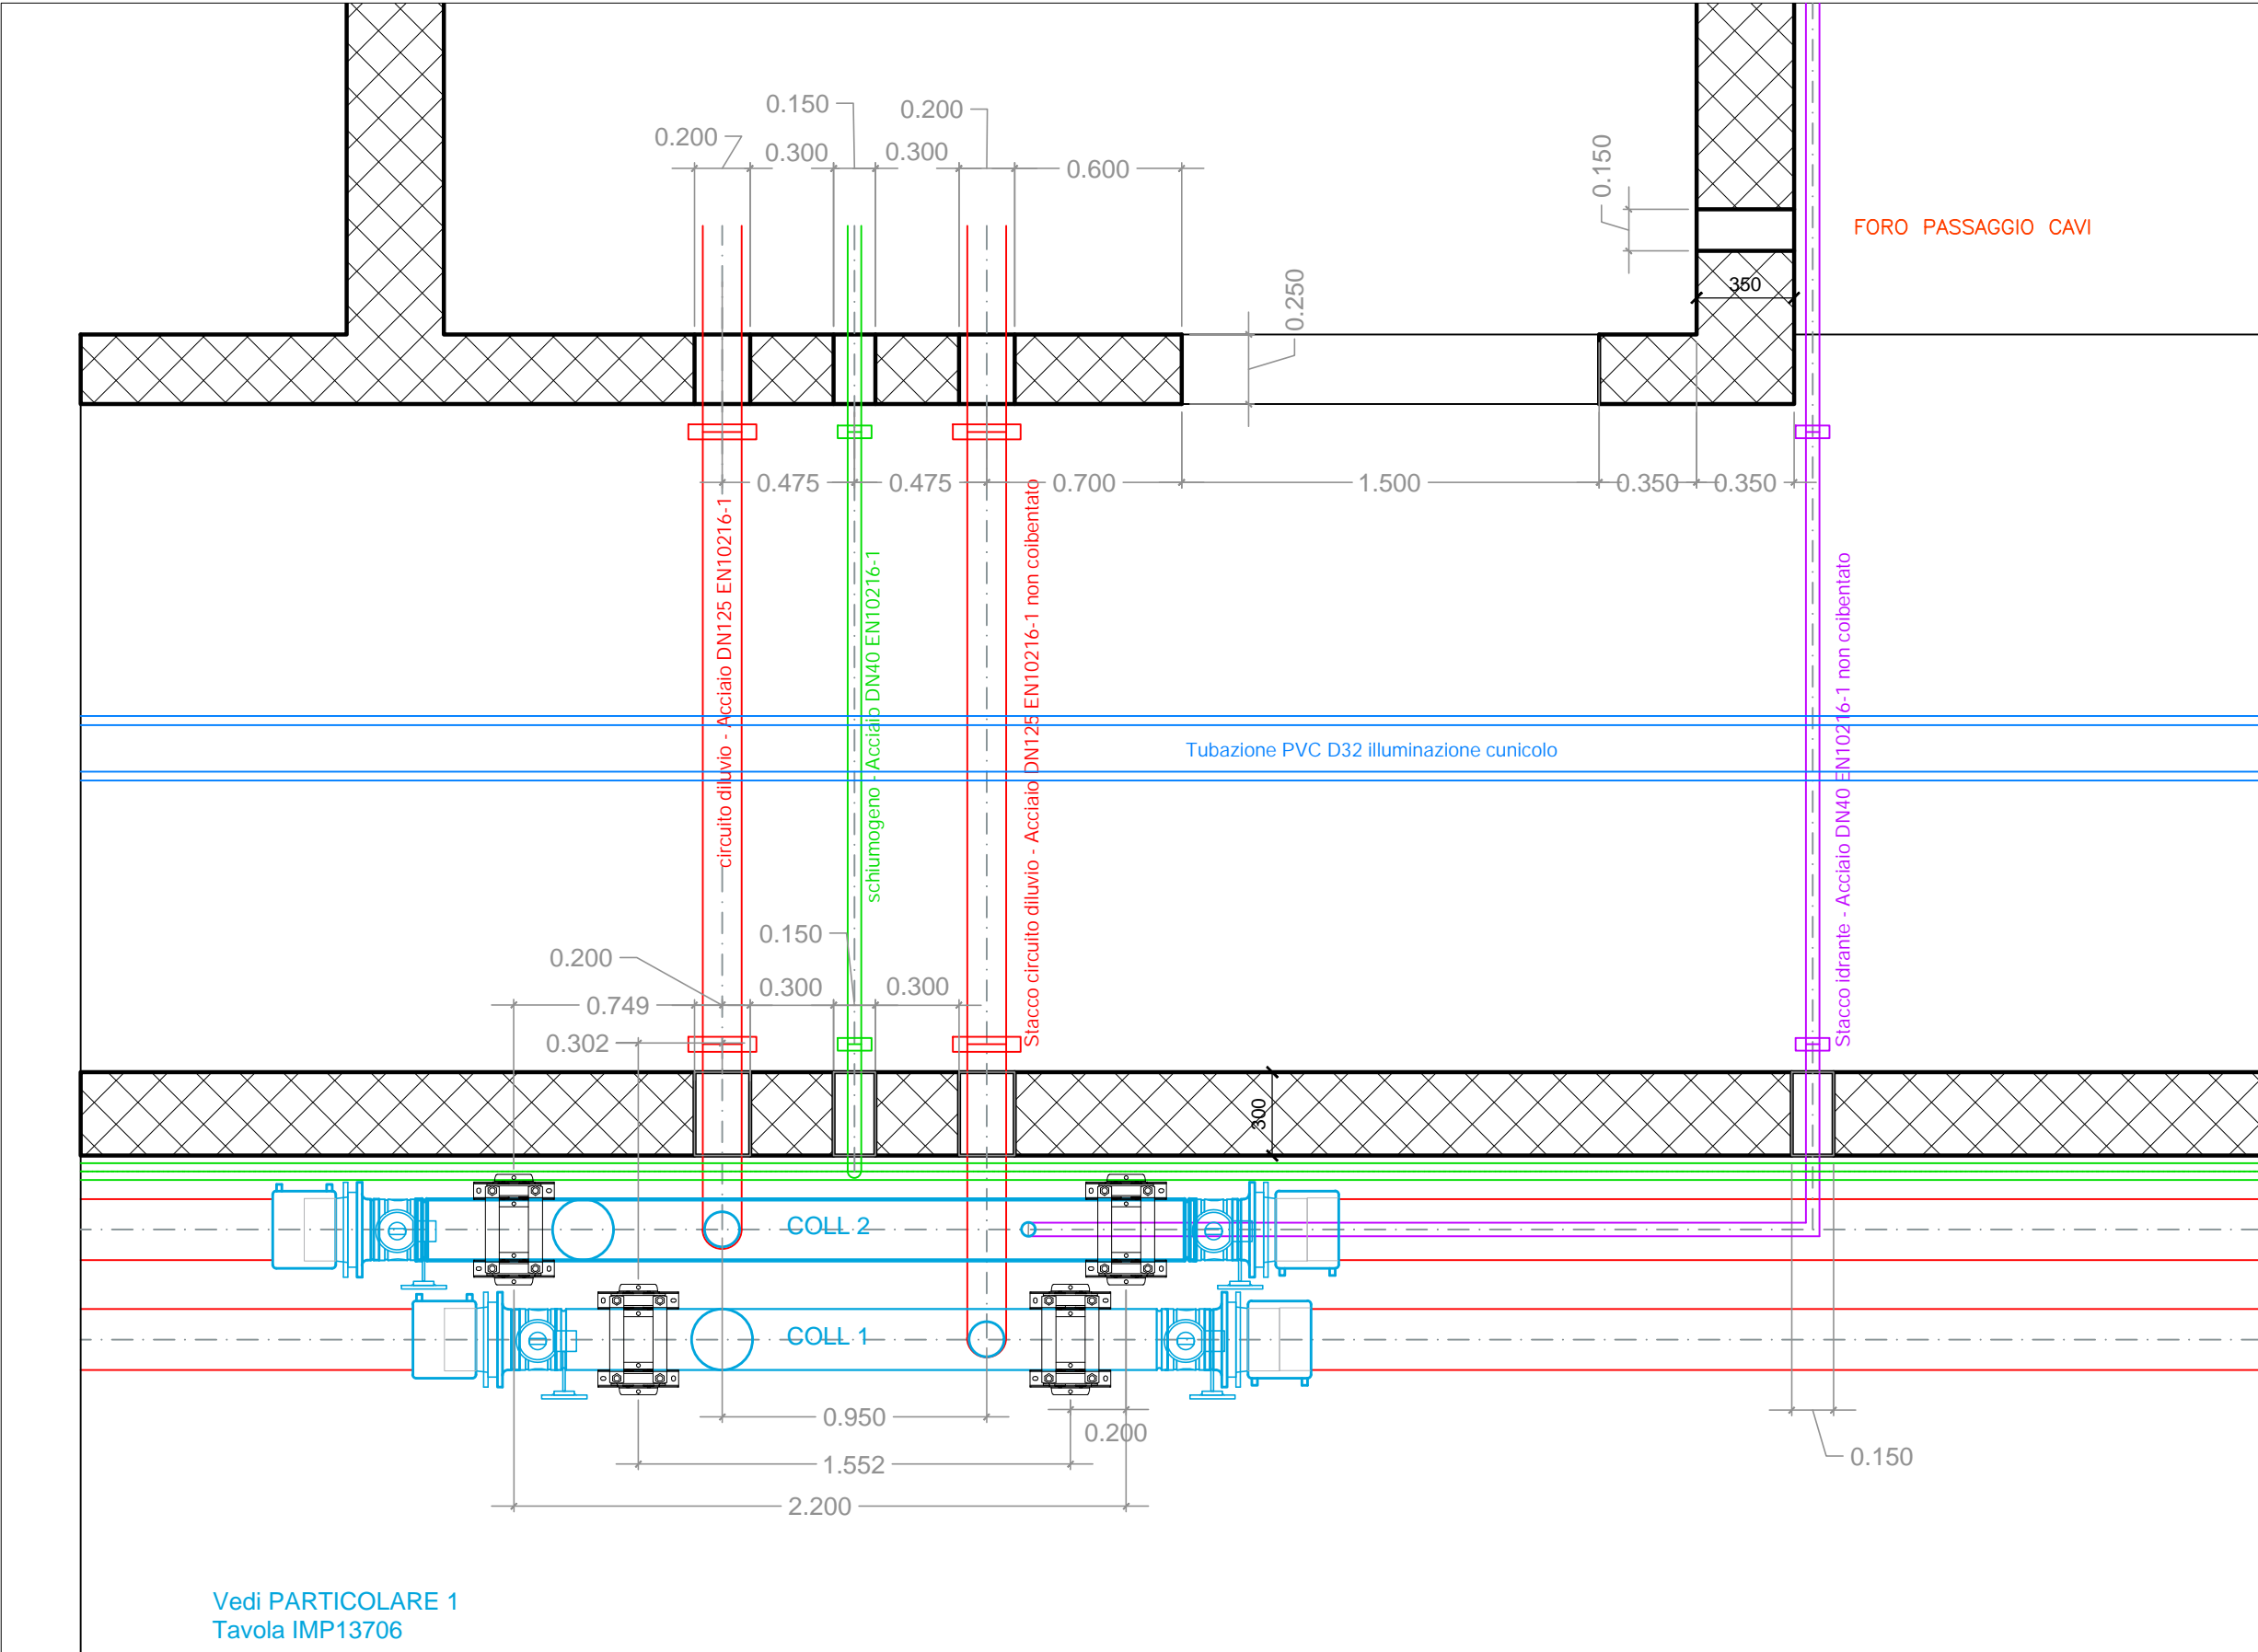

NPS2 ← NAP 15 ← N14

scala 1:25

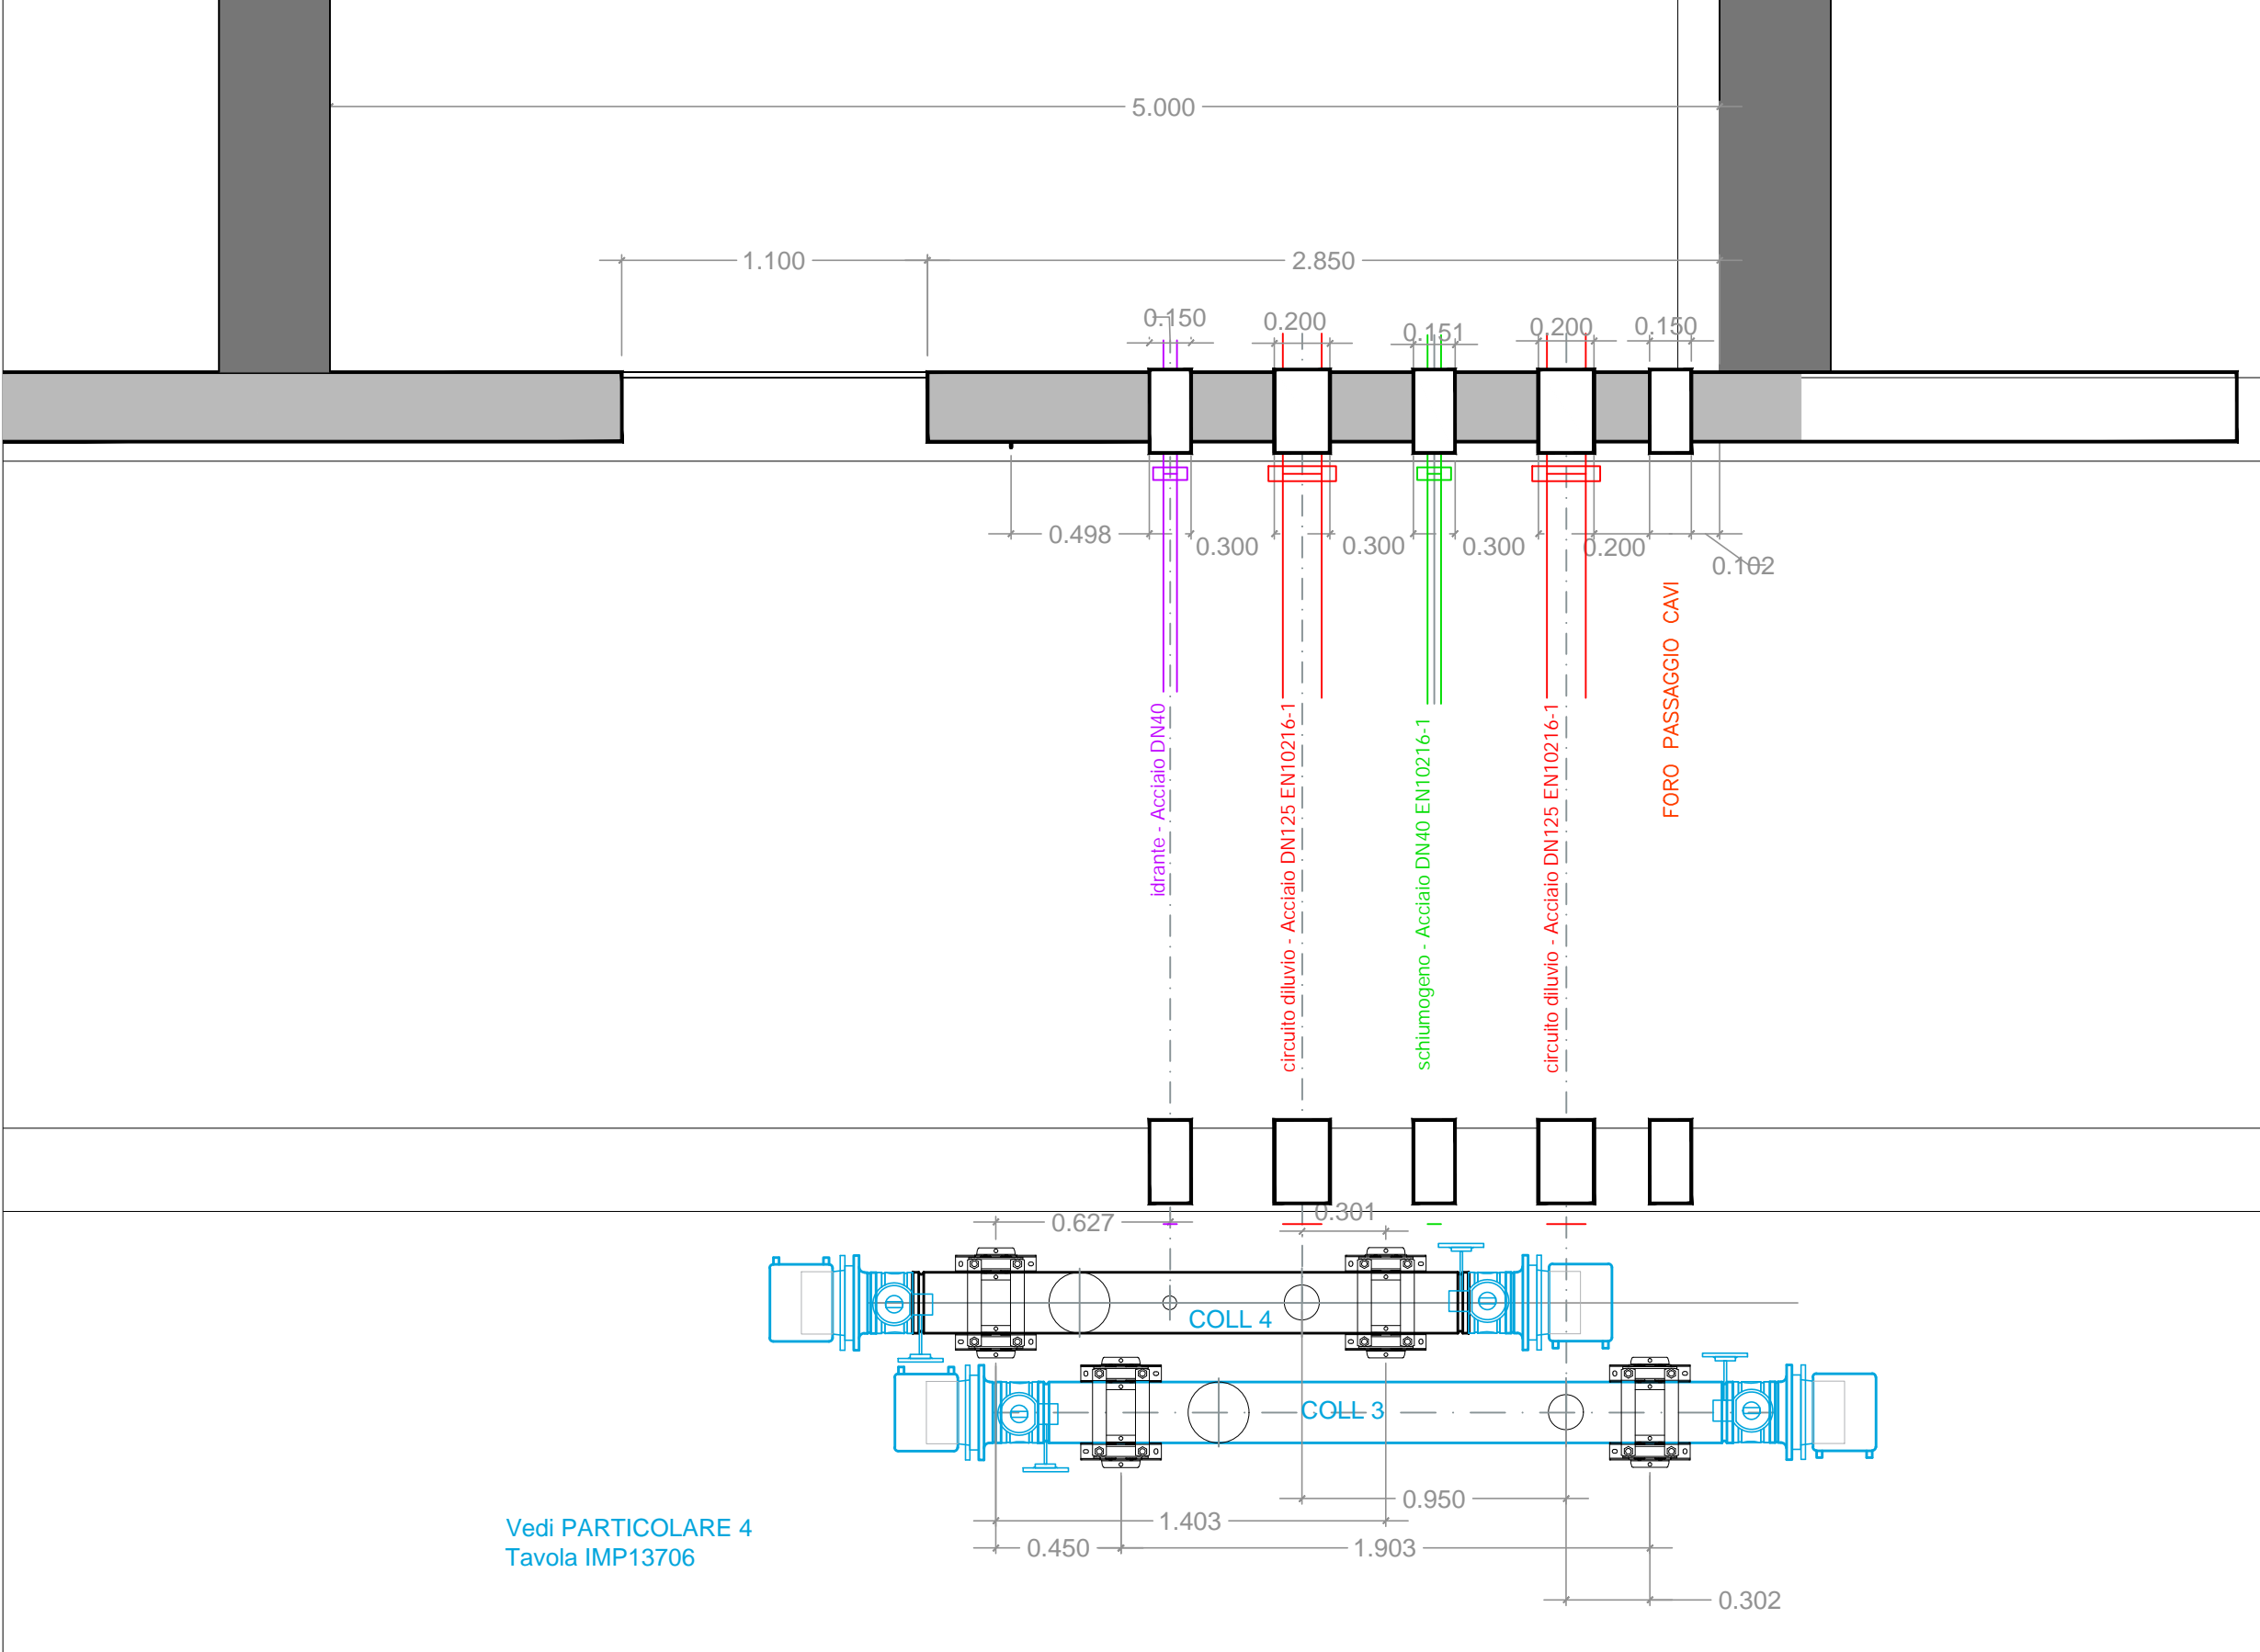


NAP15 ←

N14

← NAP14


Rev 2 - Ottobre 2021

scala 1:25

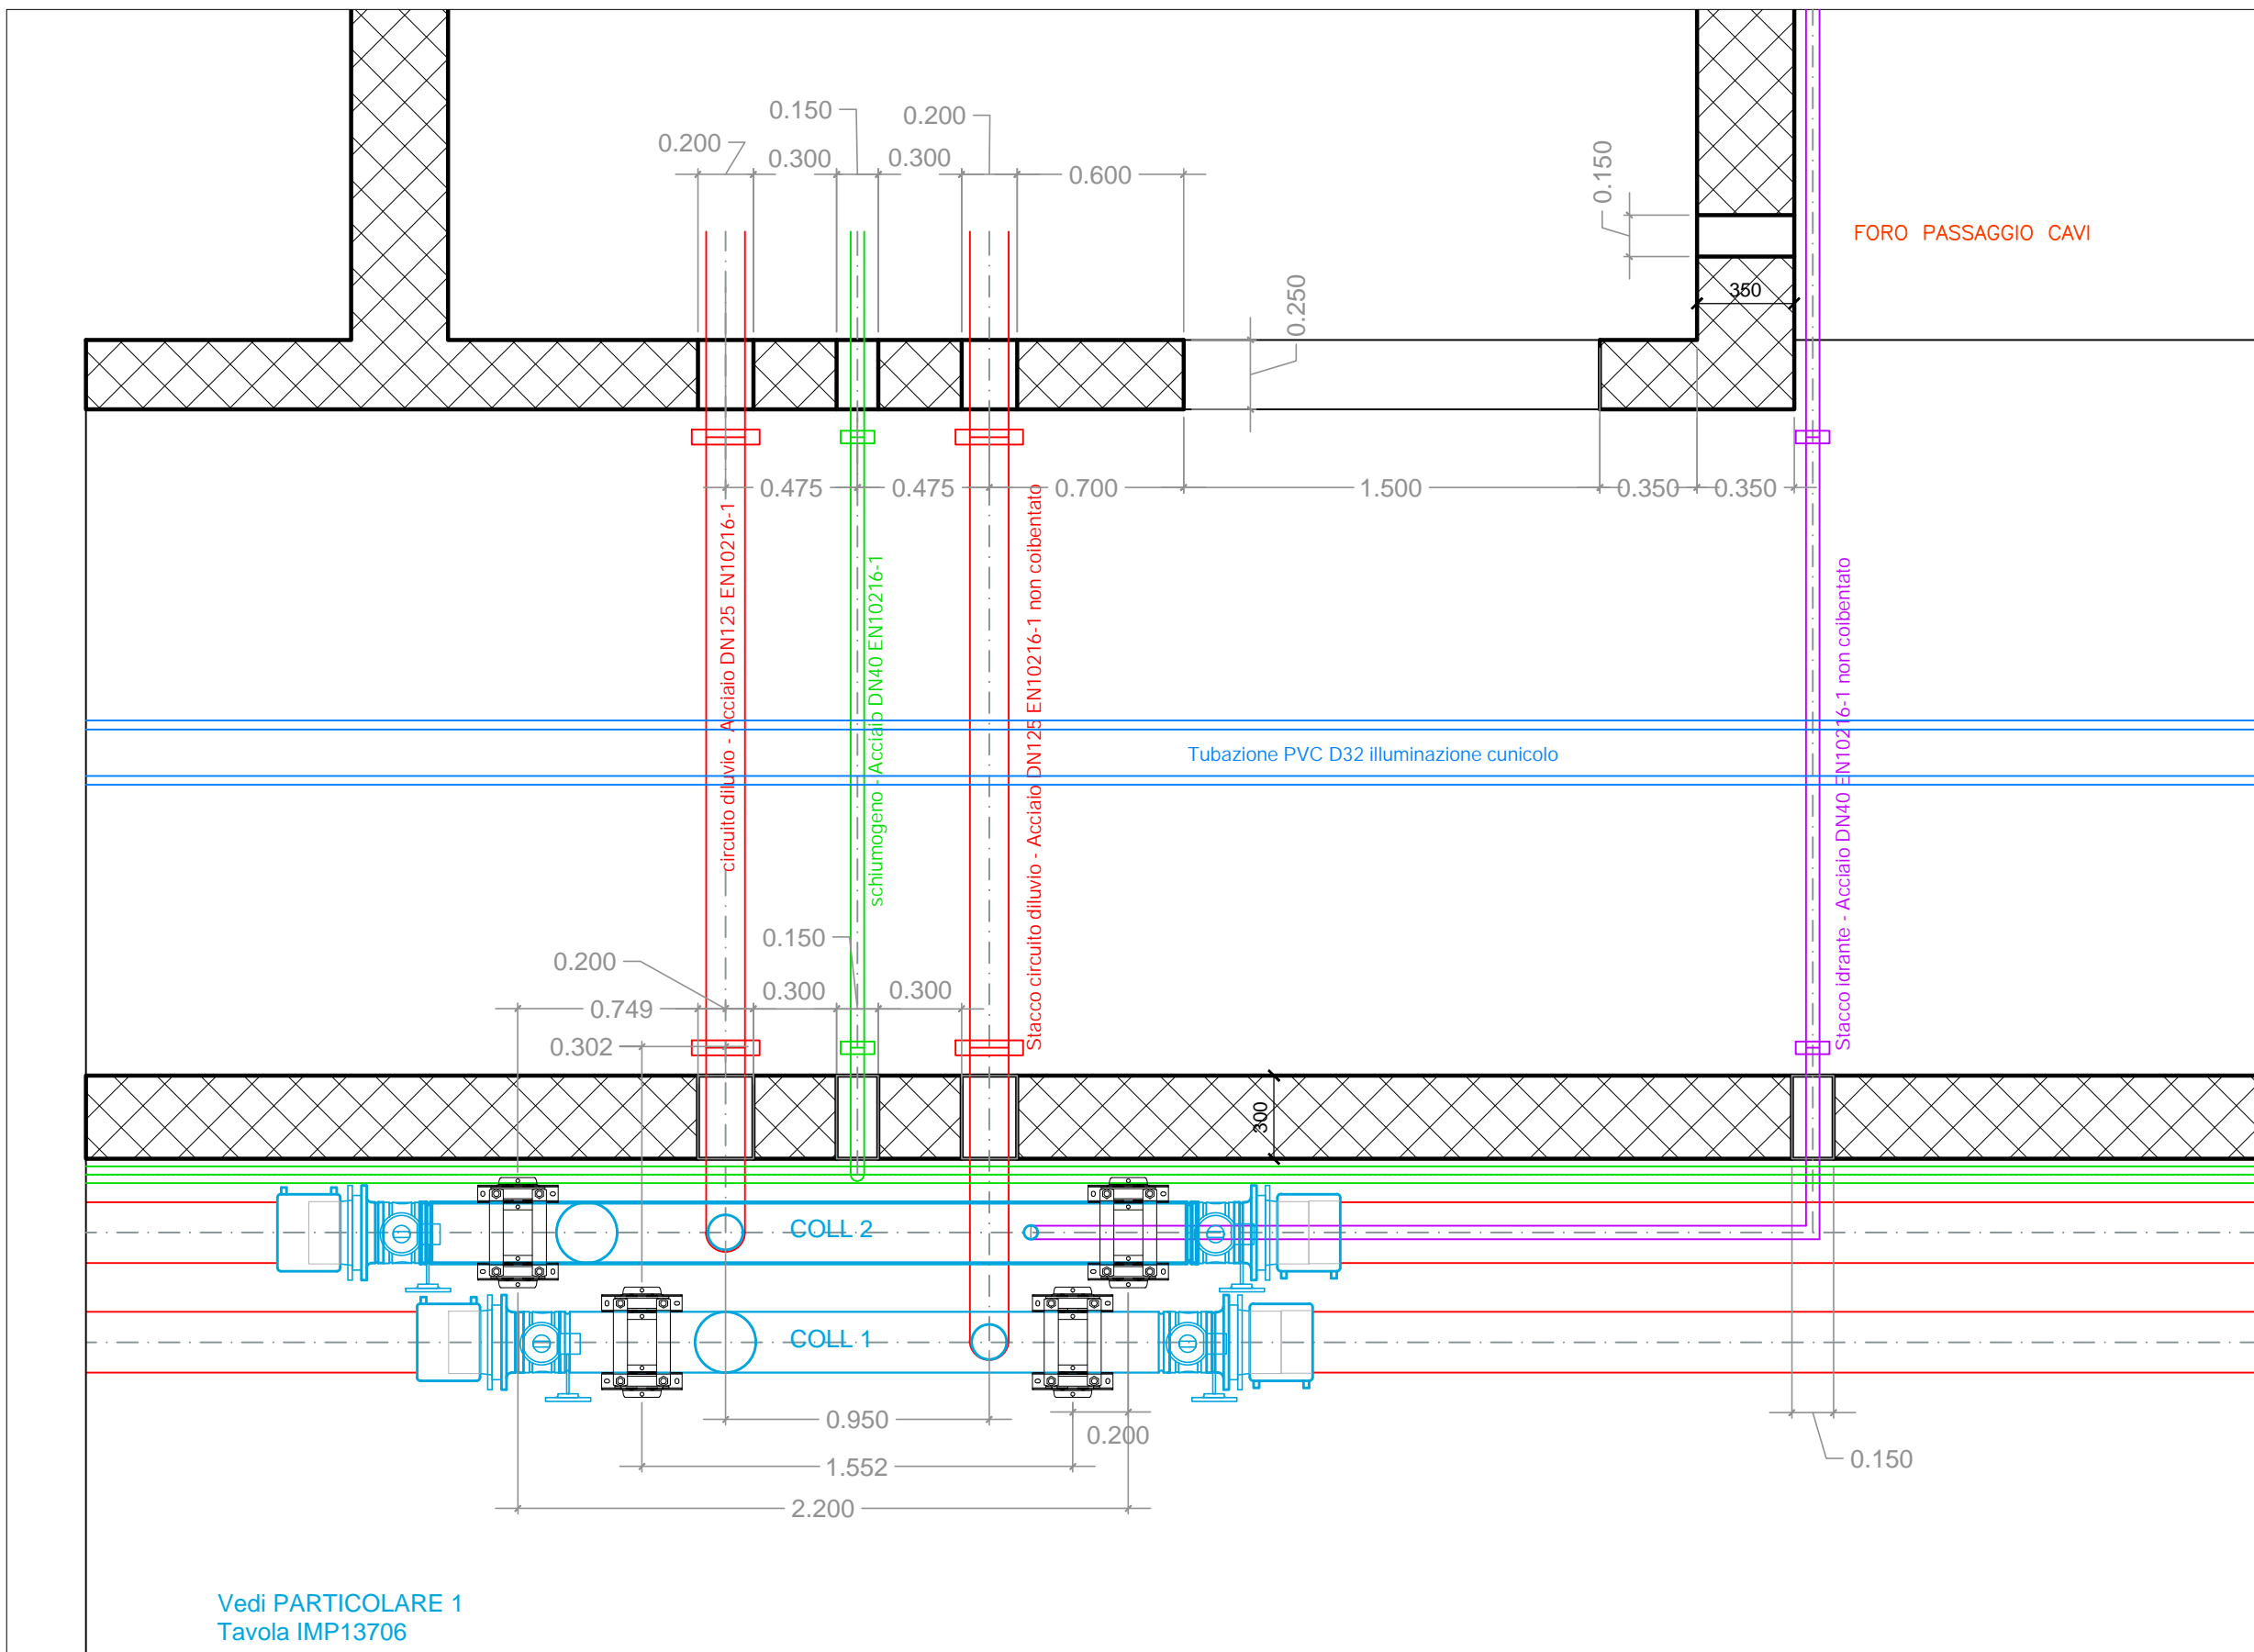

N14 ← NAP 14 ← N13

scala 1:25

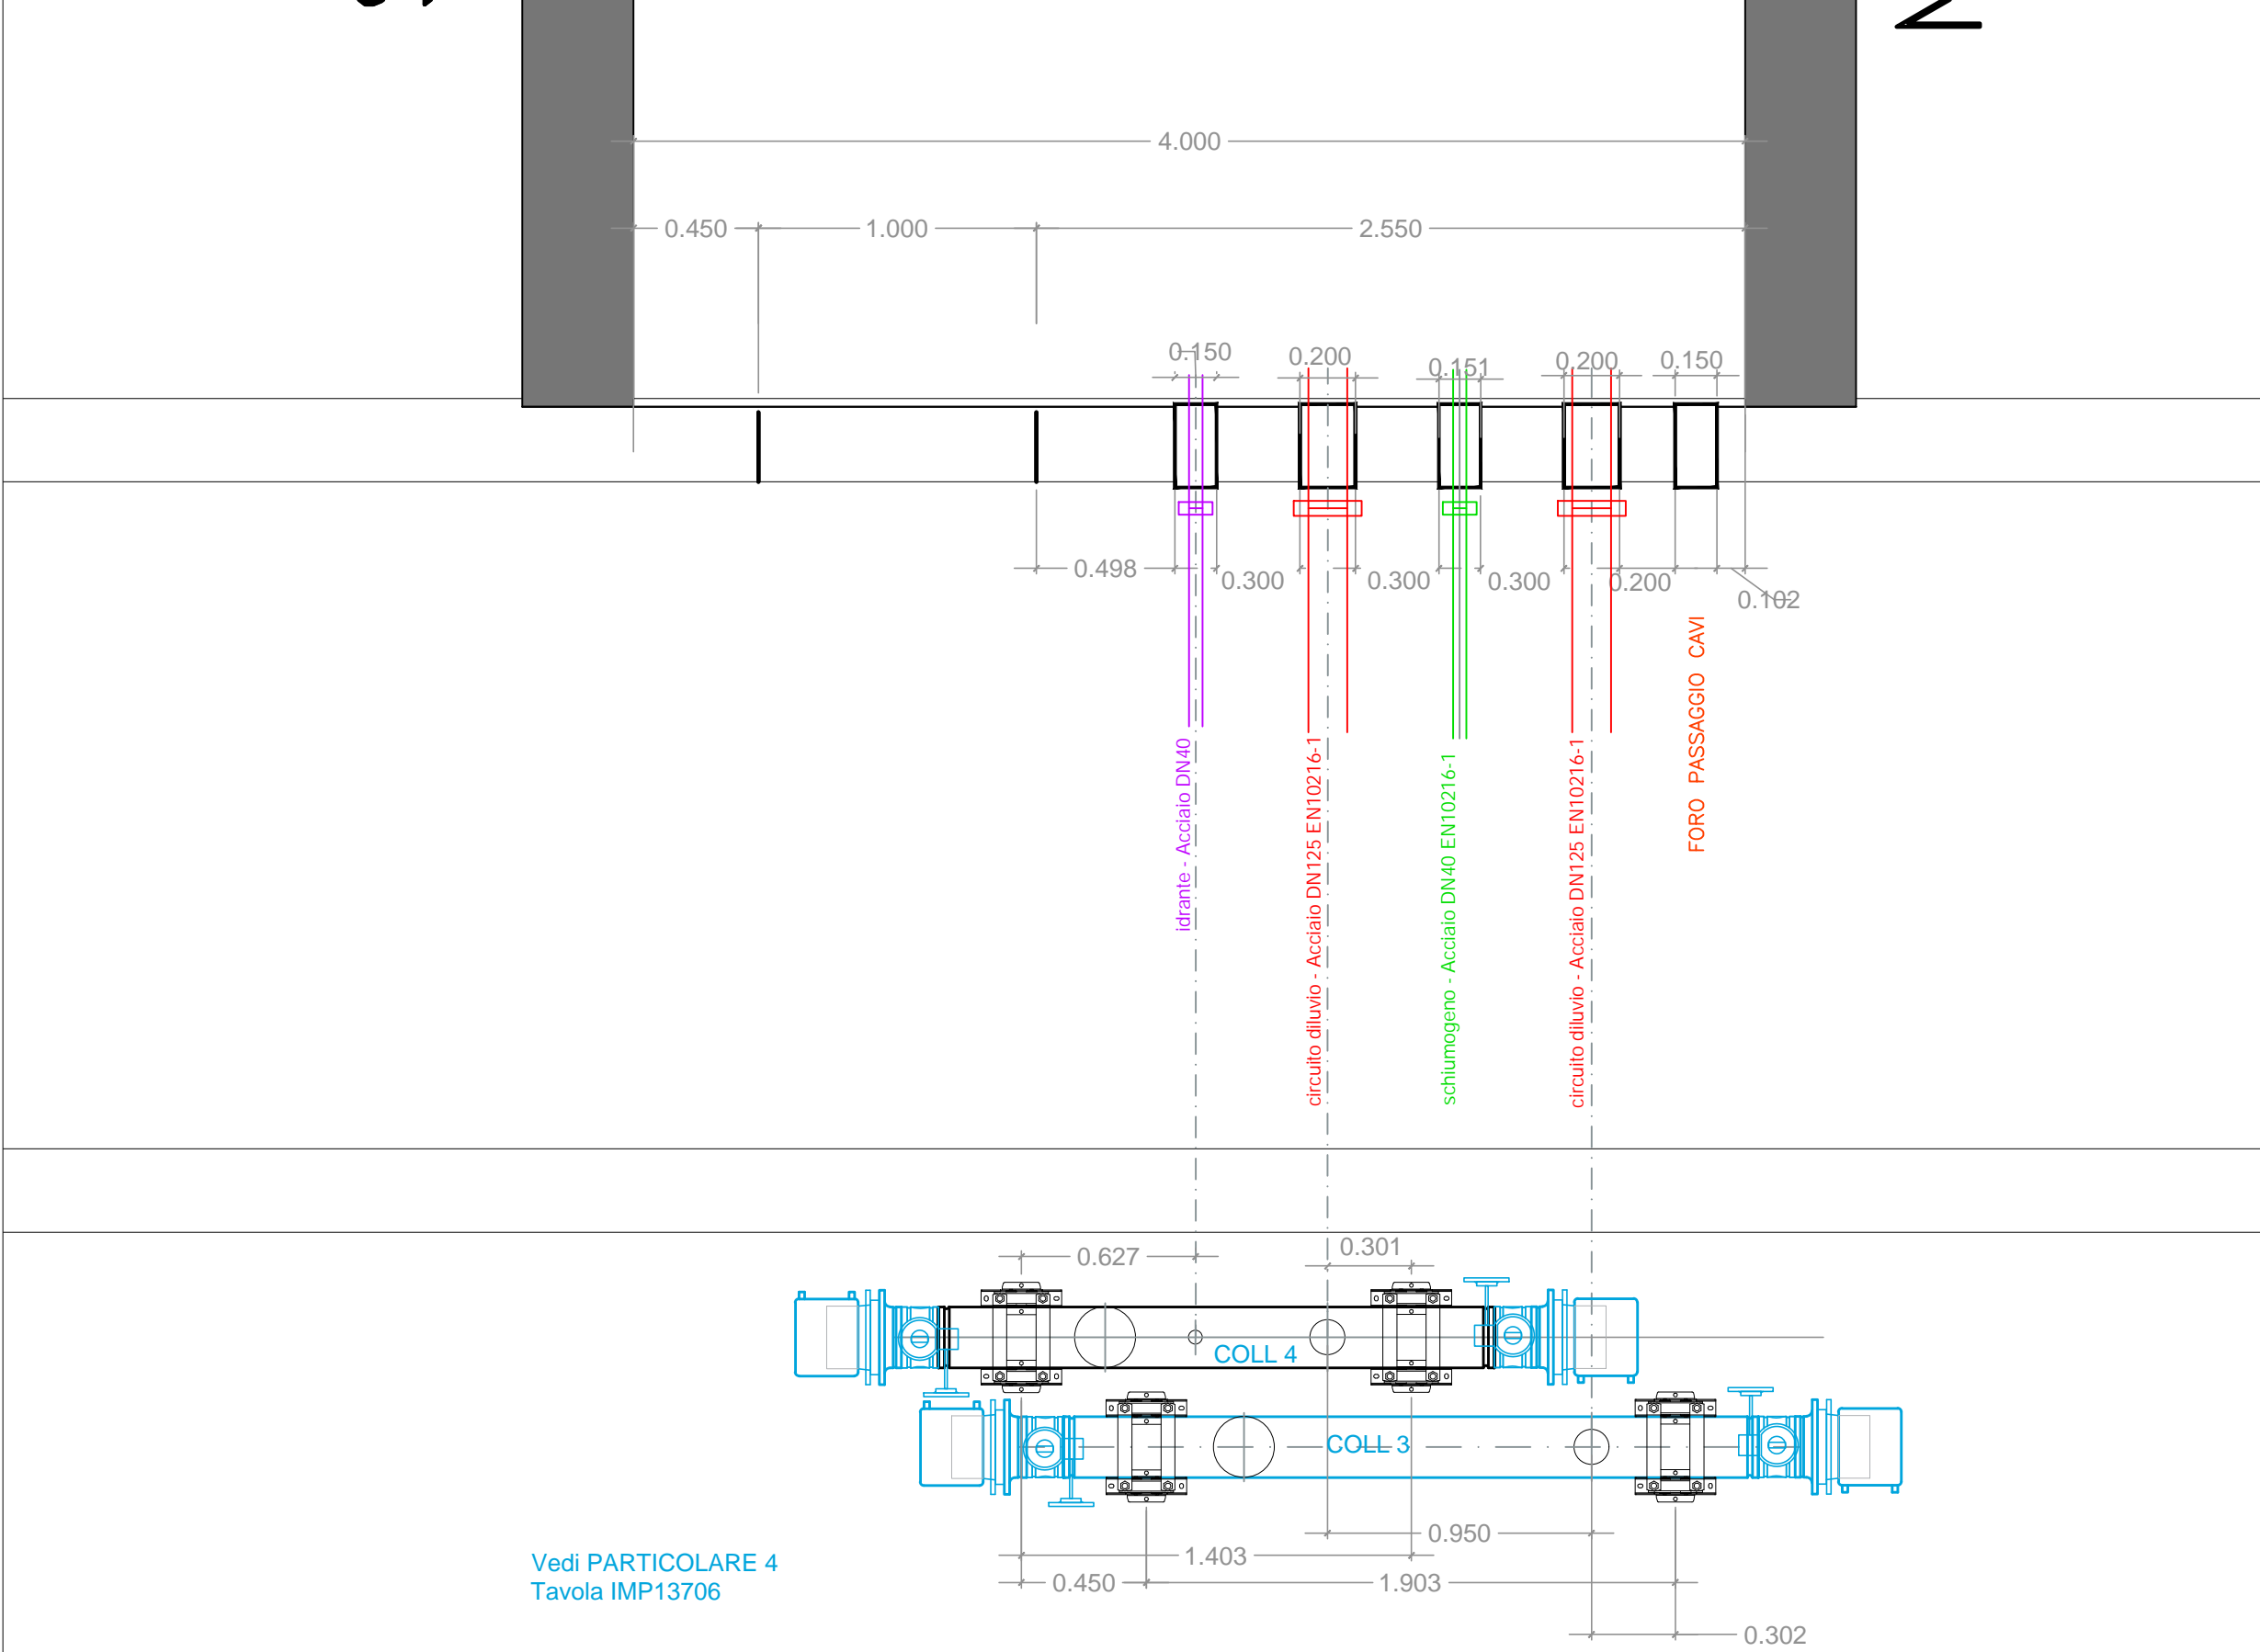


NAP14 ←

N13

← NAP13

Rev 2 - Ottobre 2021


scala 1:25

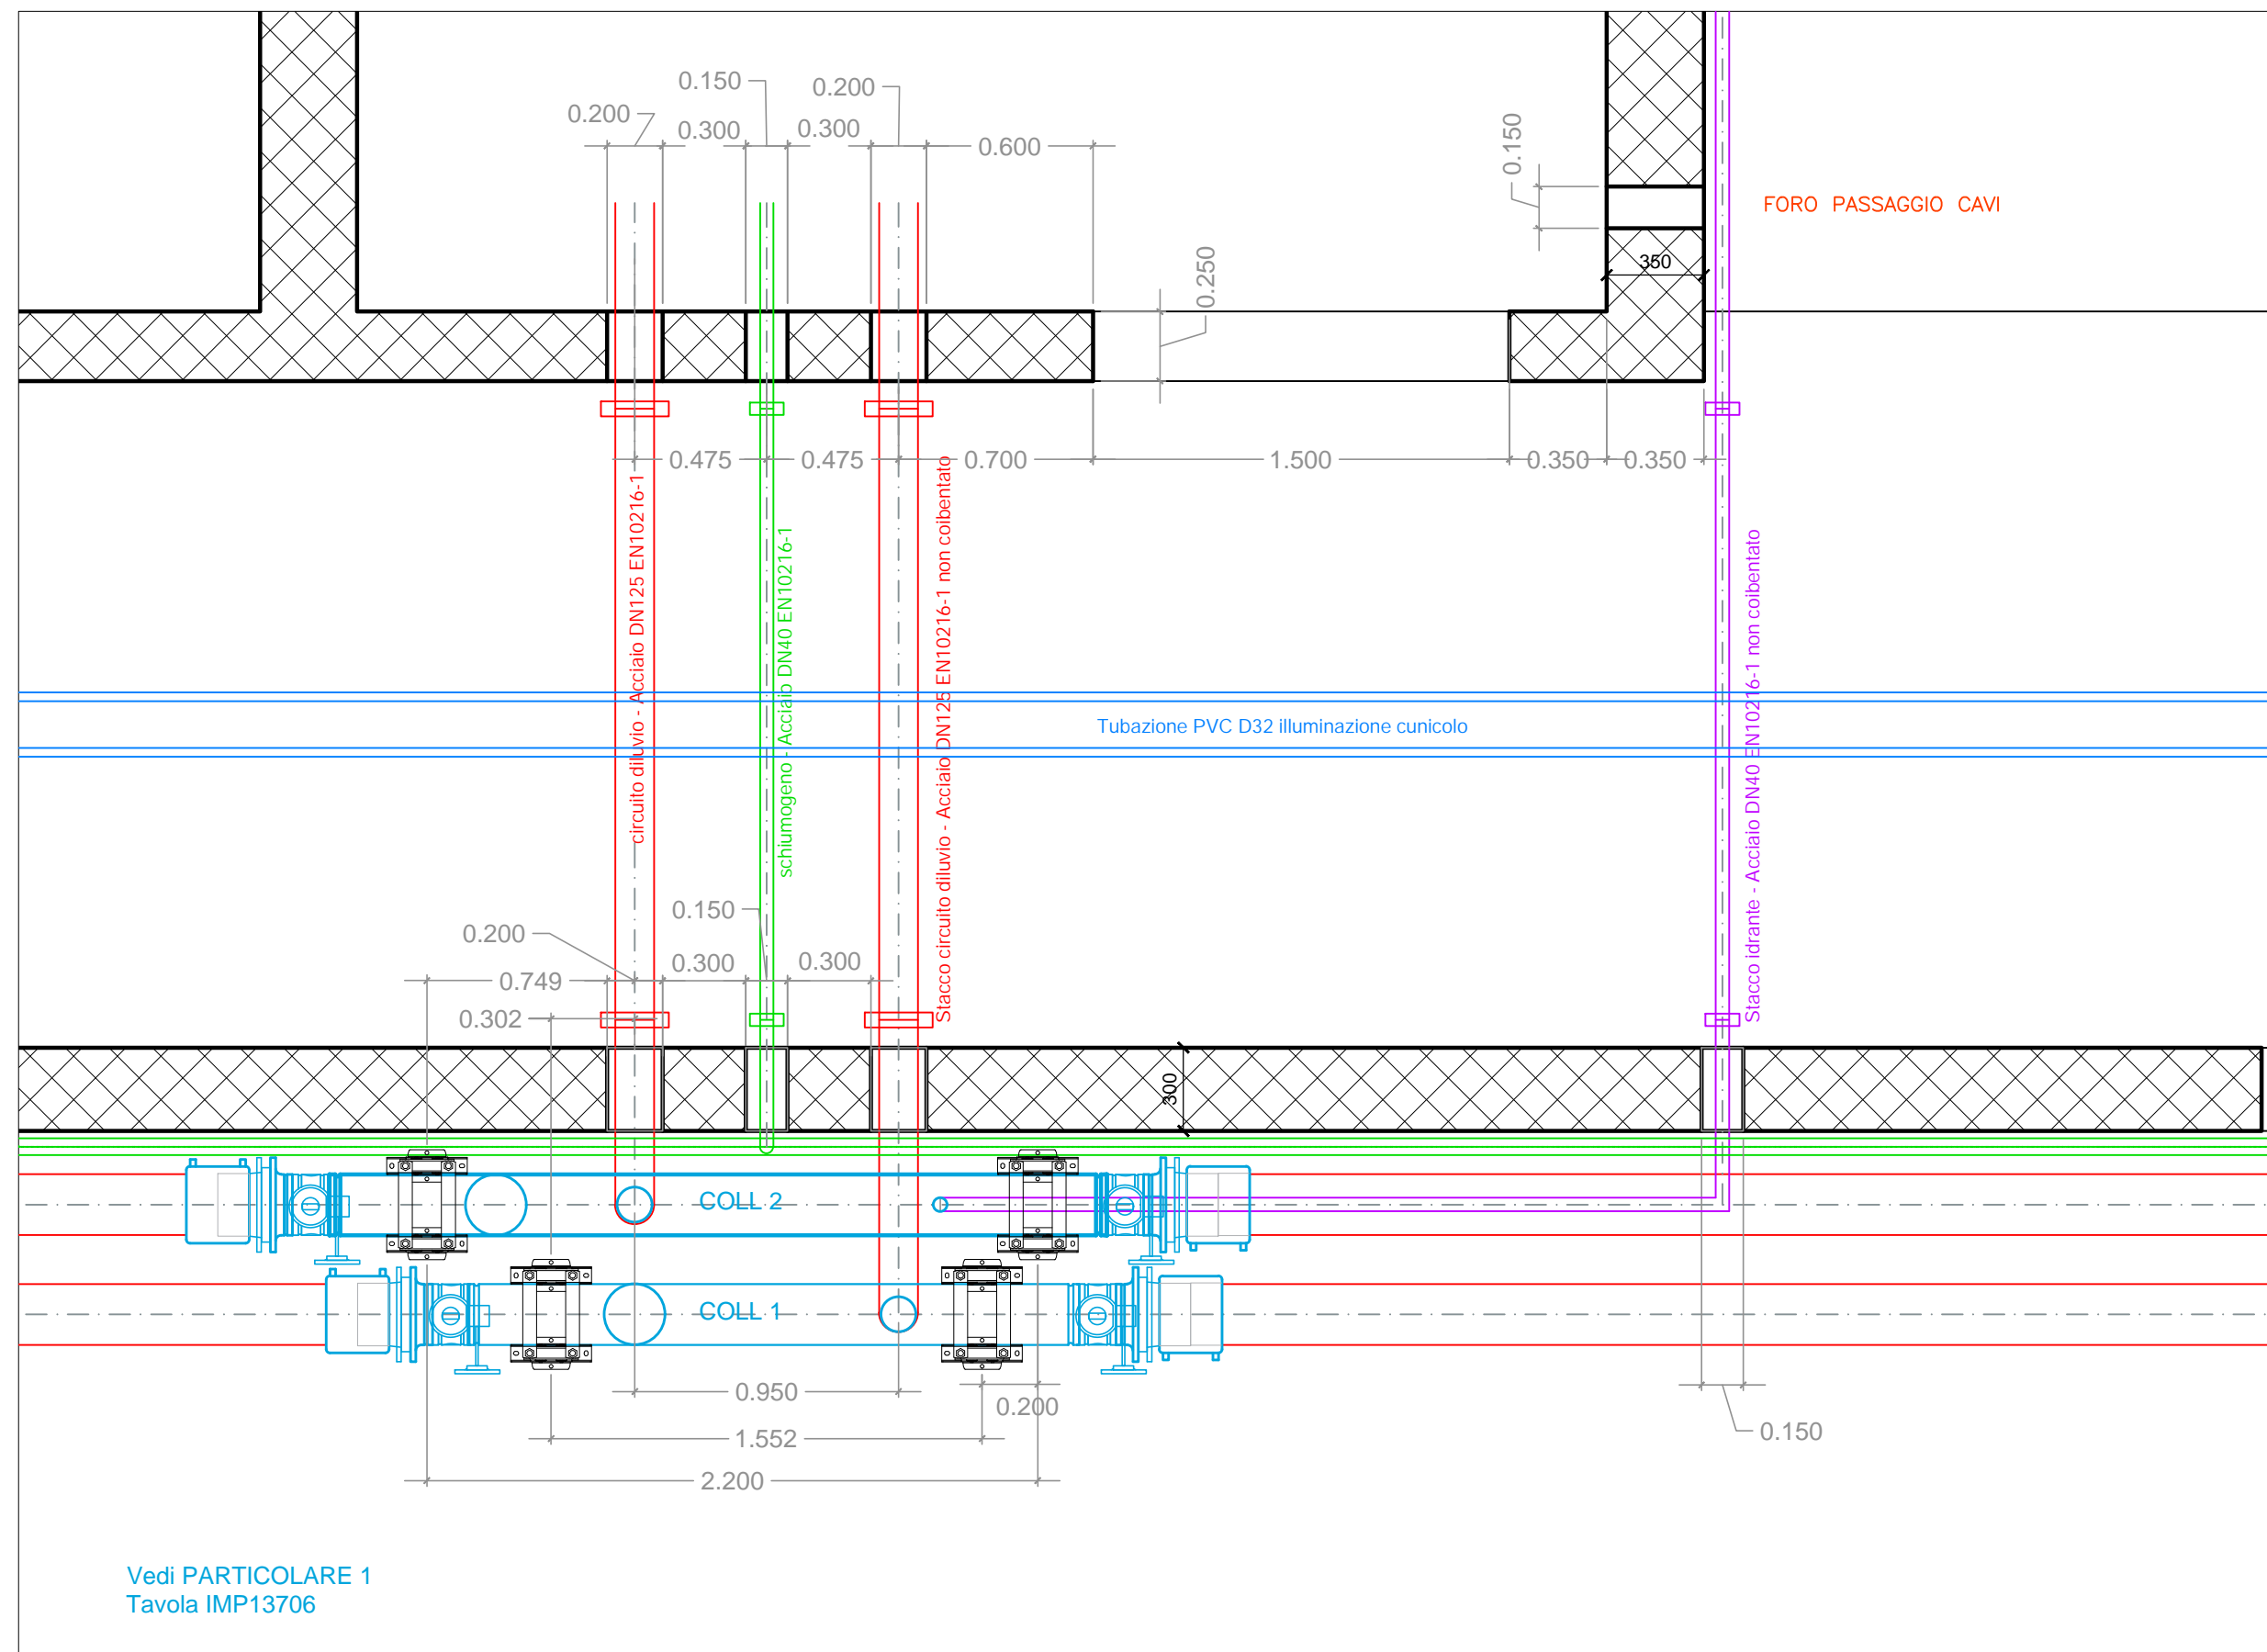

N13 ← NAP 13 ← N12

REV_1 Luglio 2021
REV_2 Ottobre 2021

scala 1:25

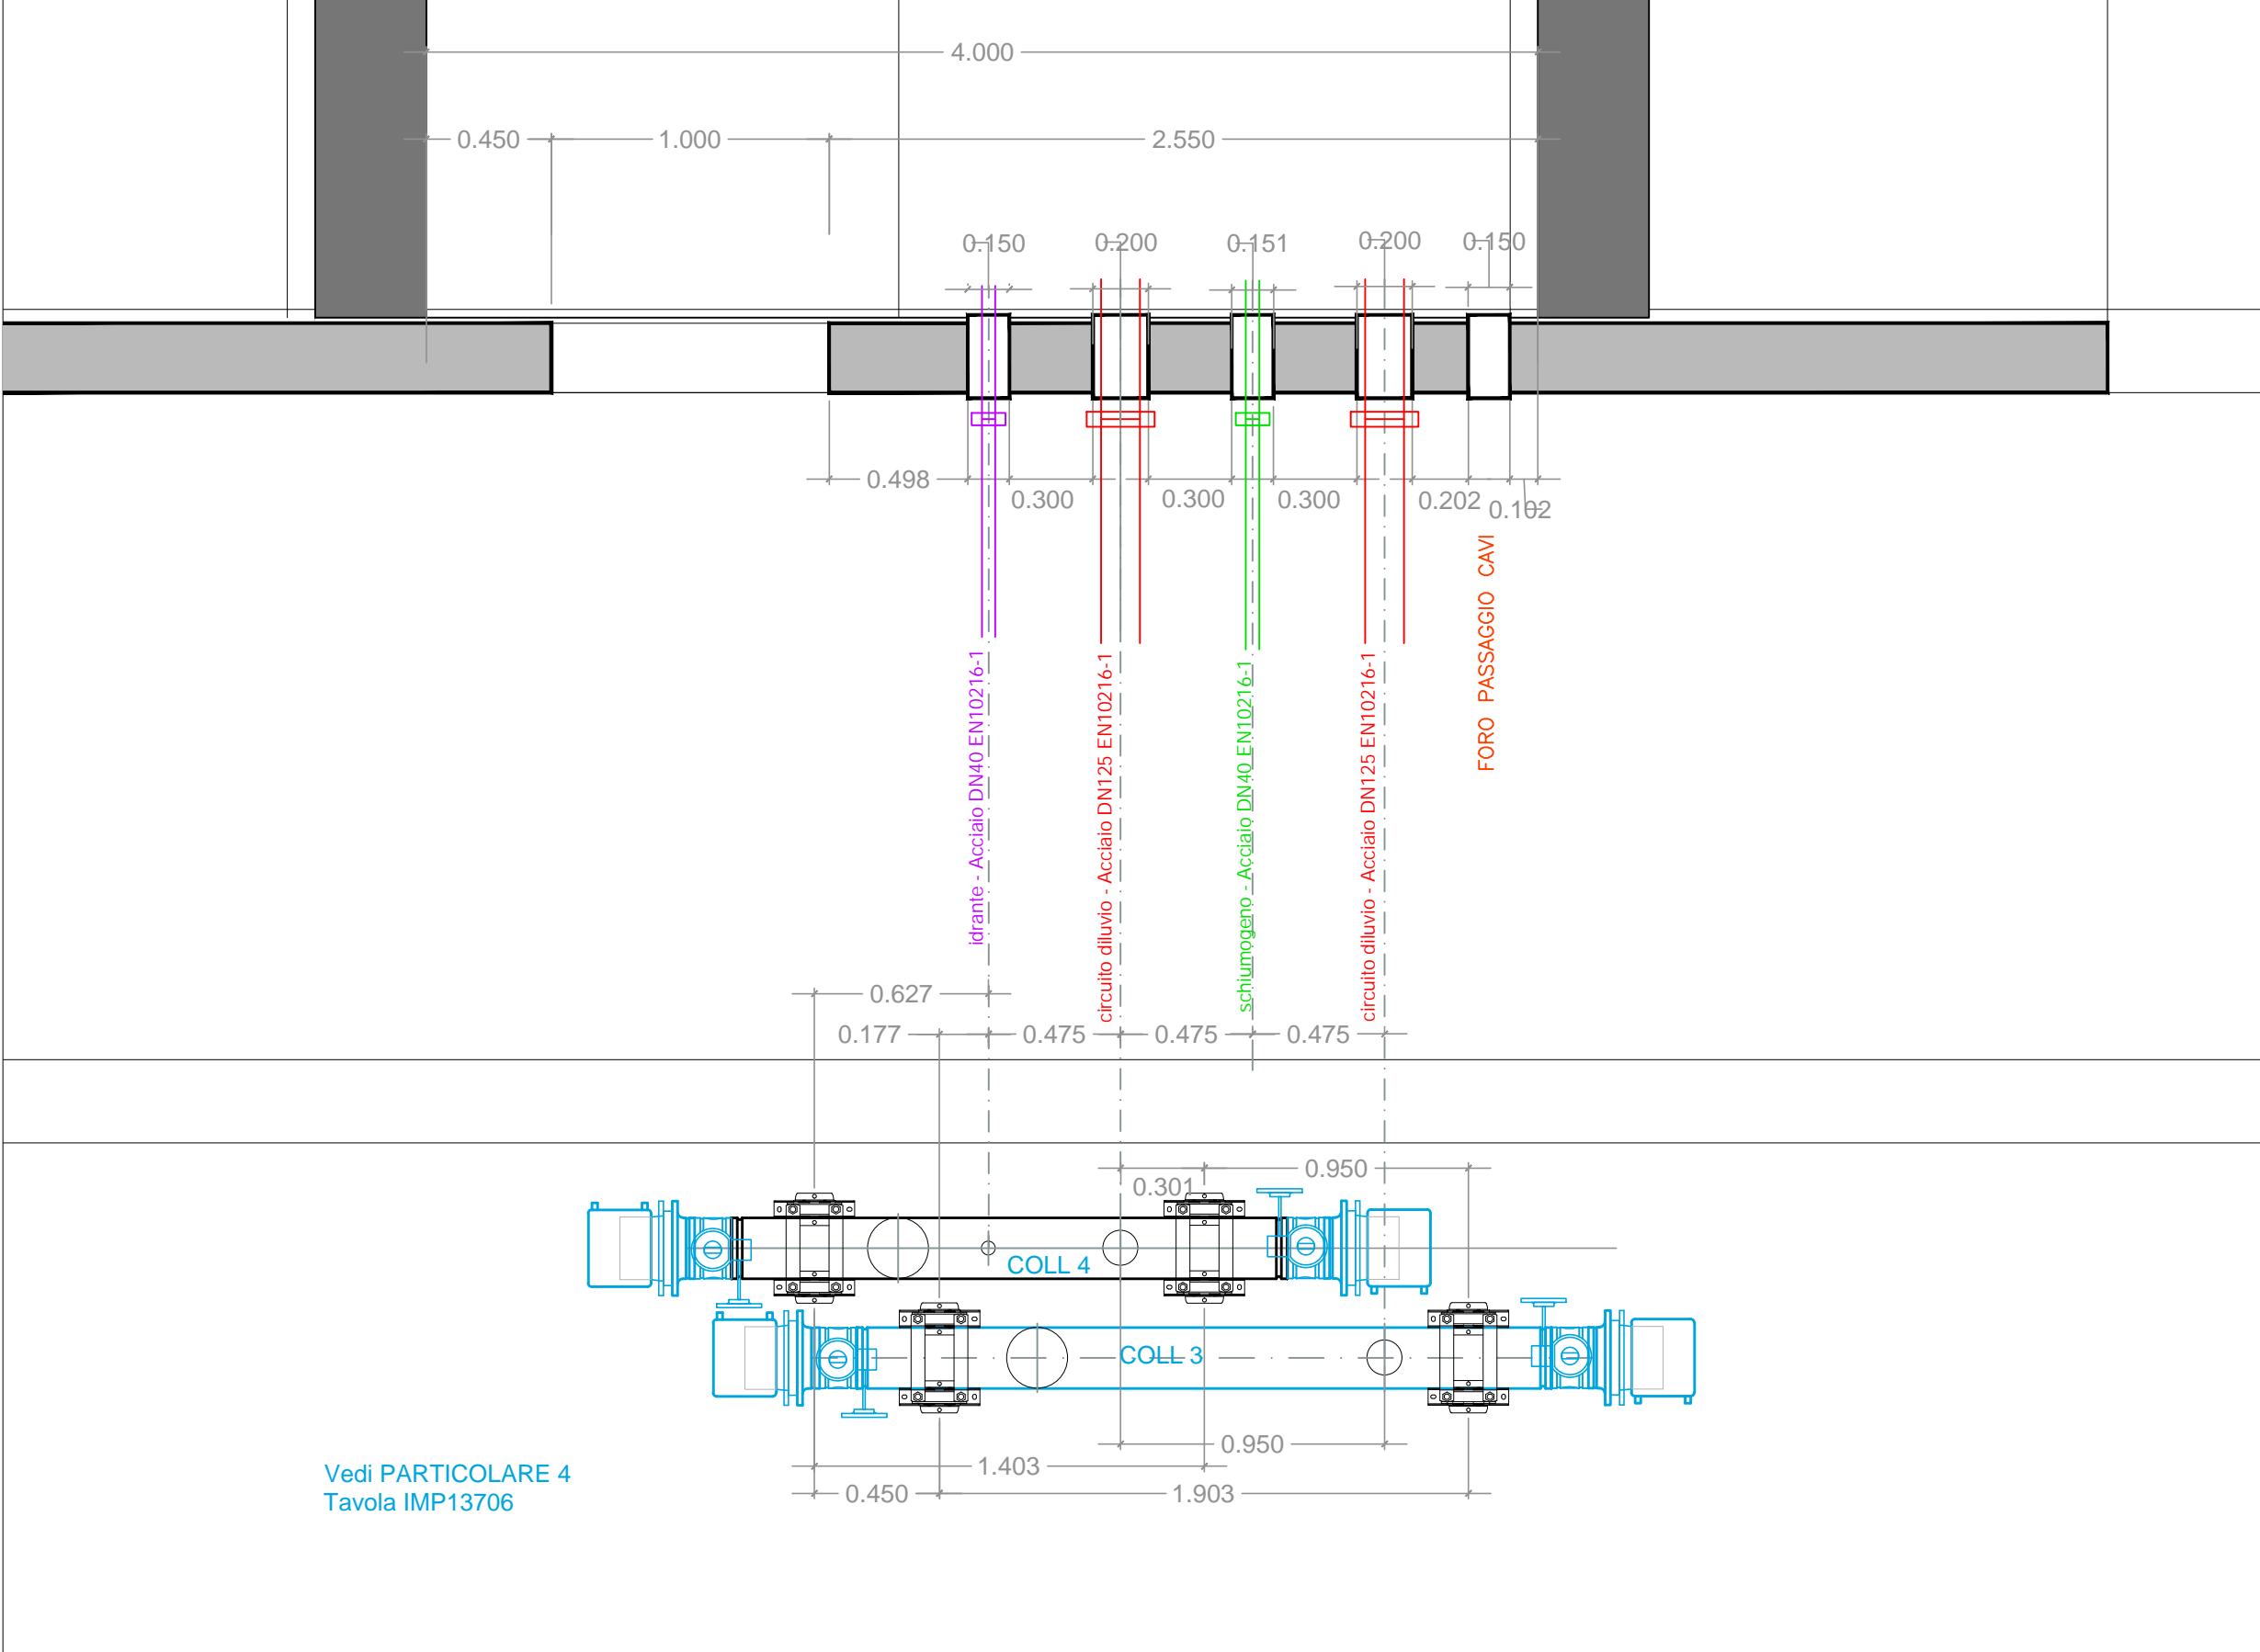


NAP13 ←

N12

← NAP12


scala 1:25

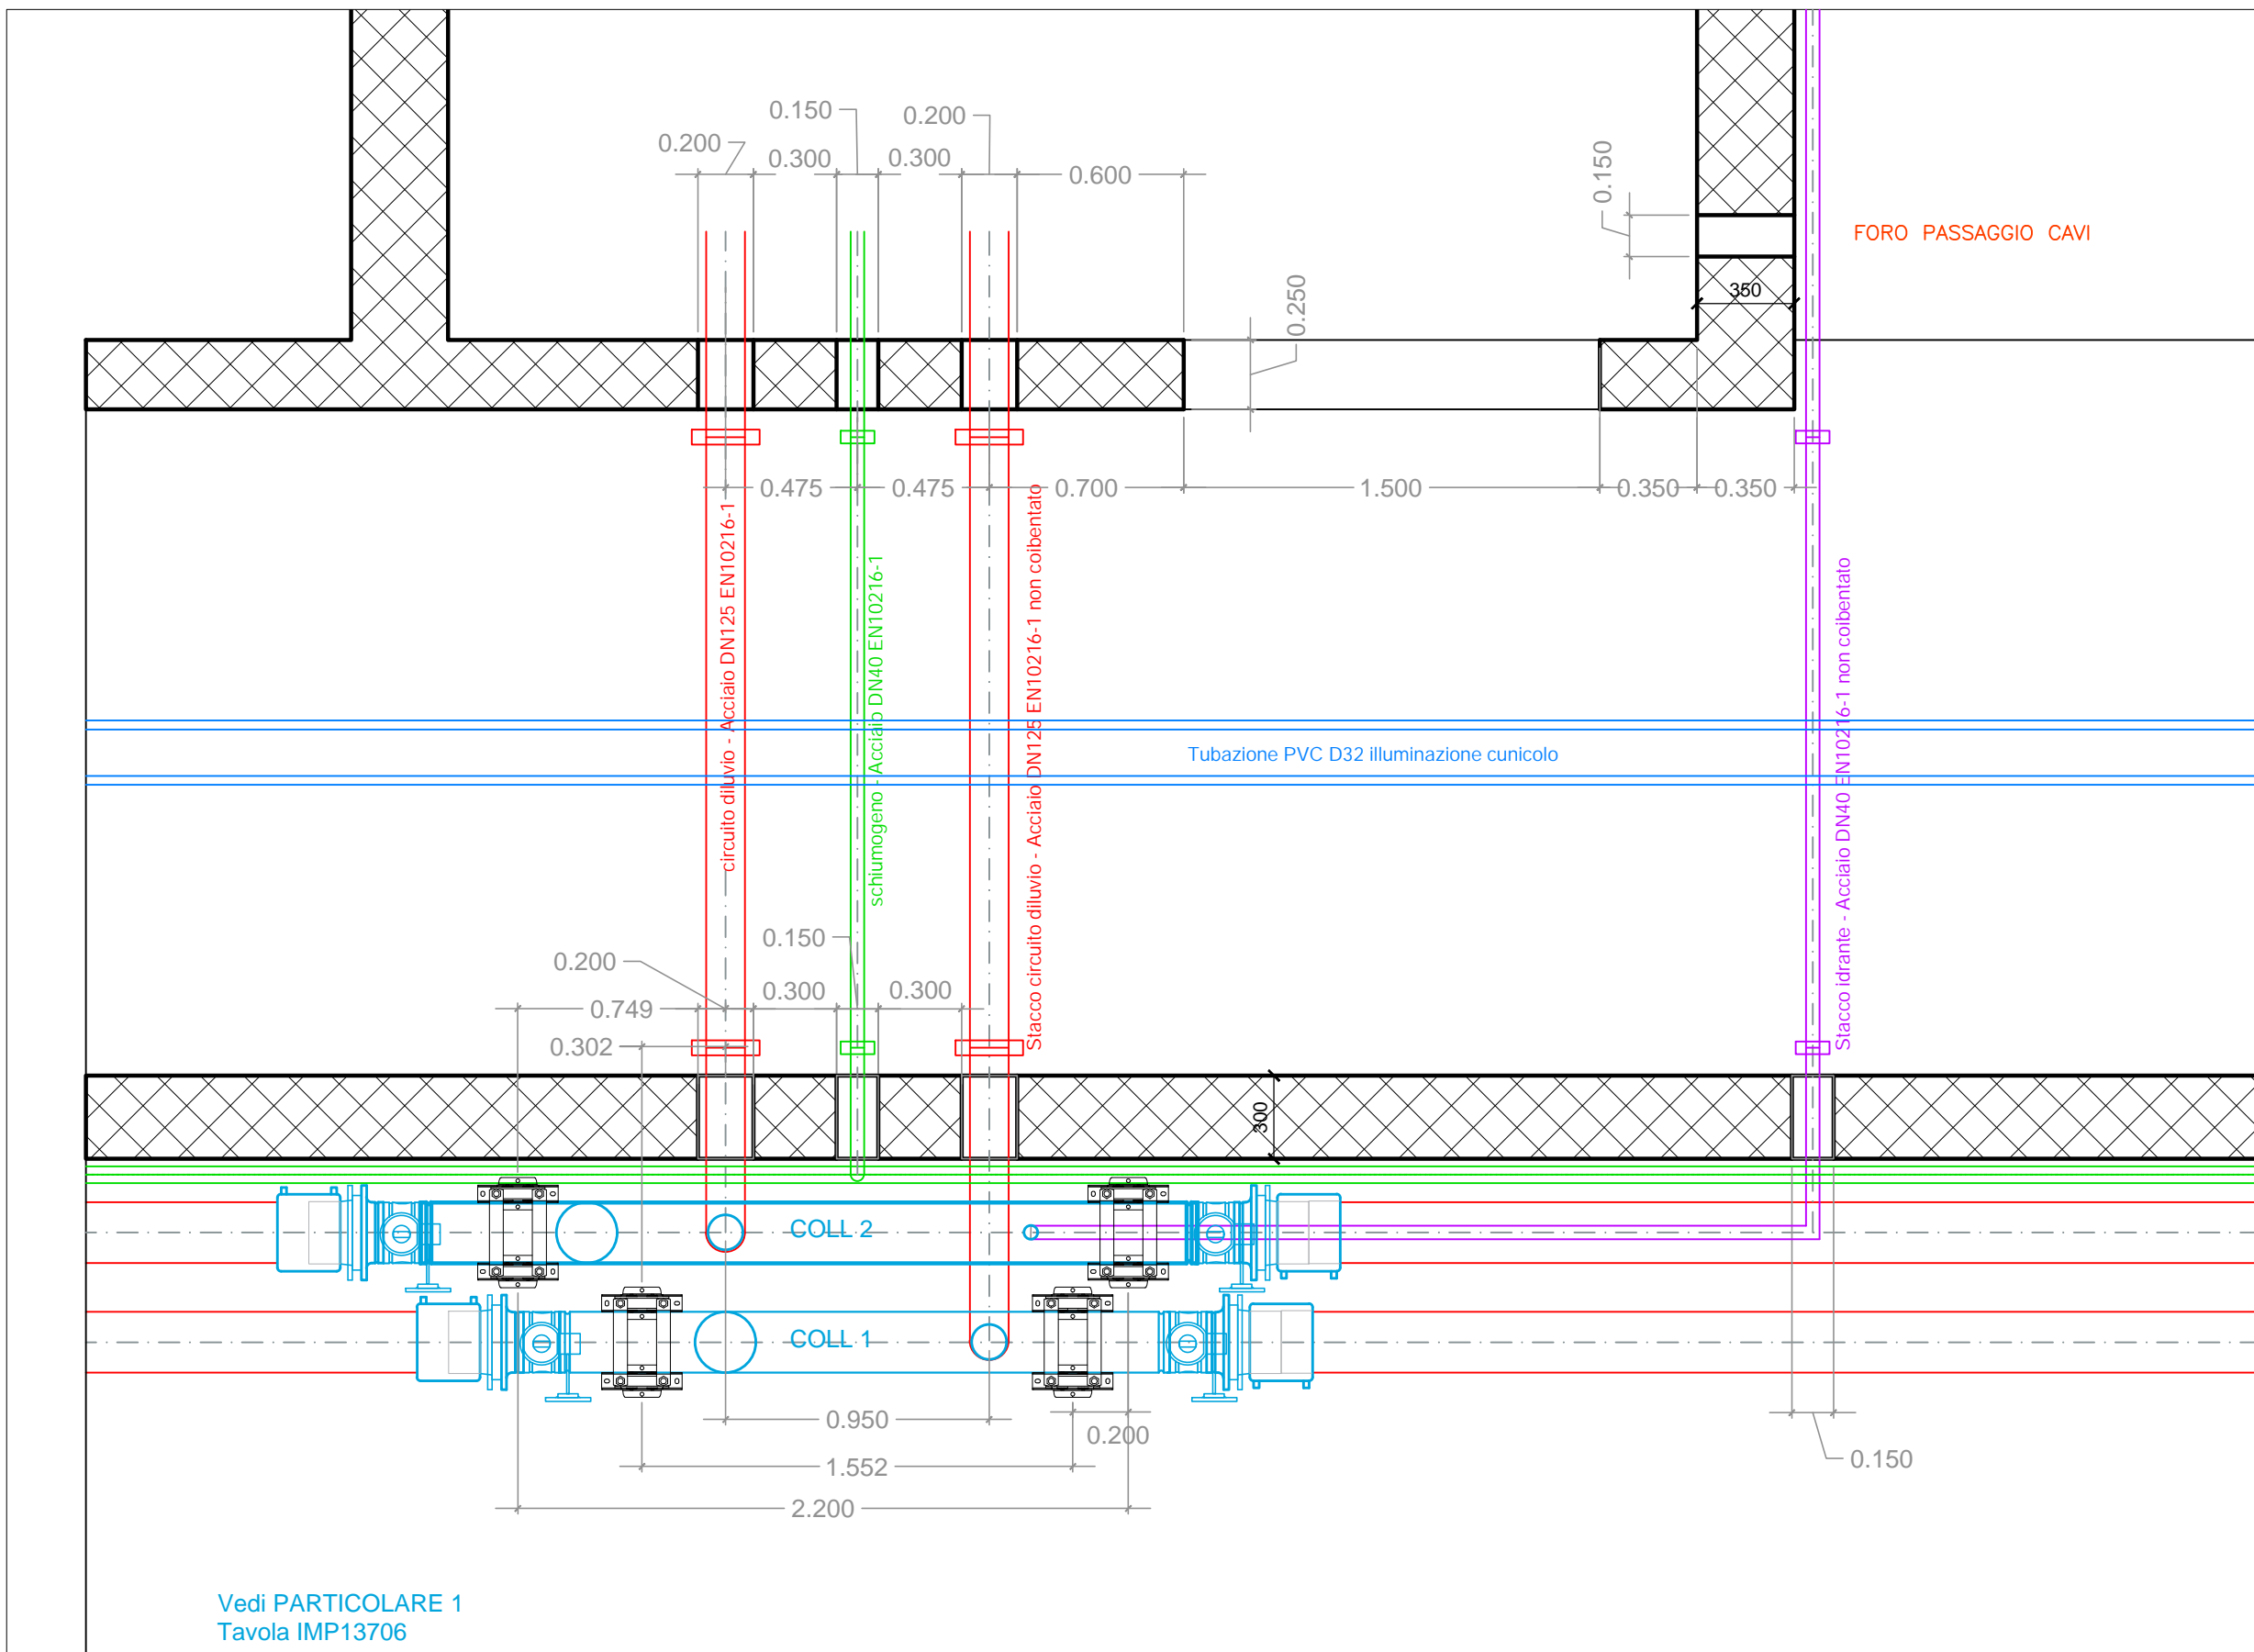

N12 ← NAP 12 ← N11


scala 1:25



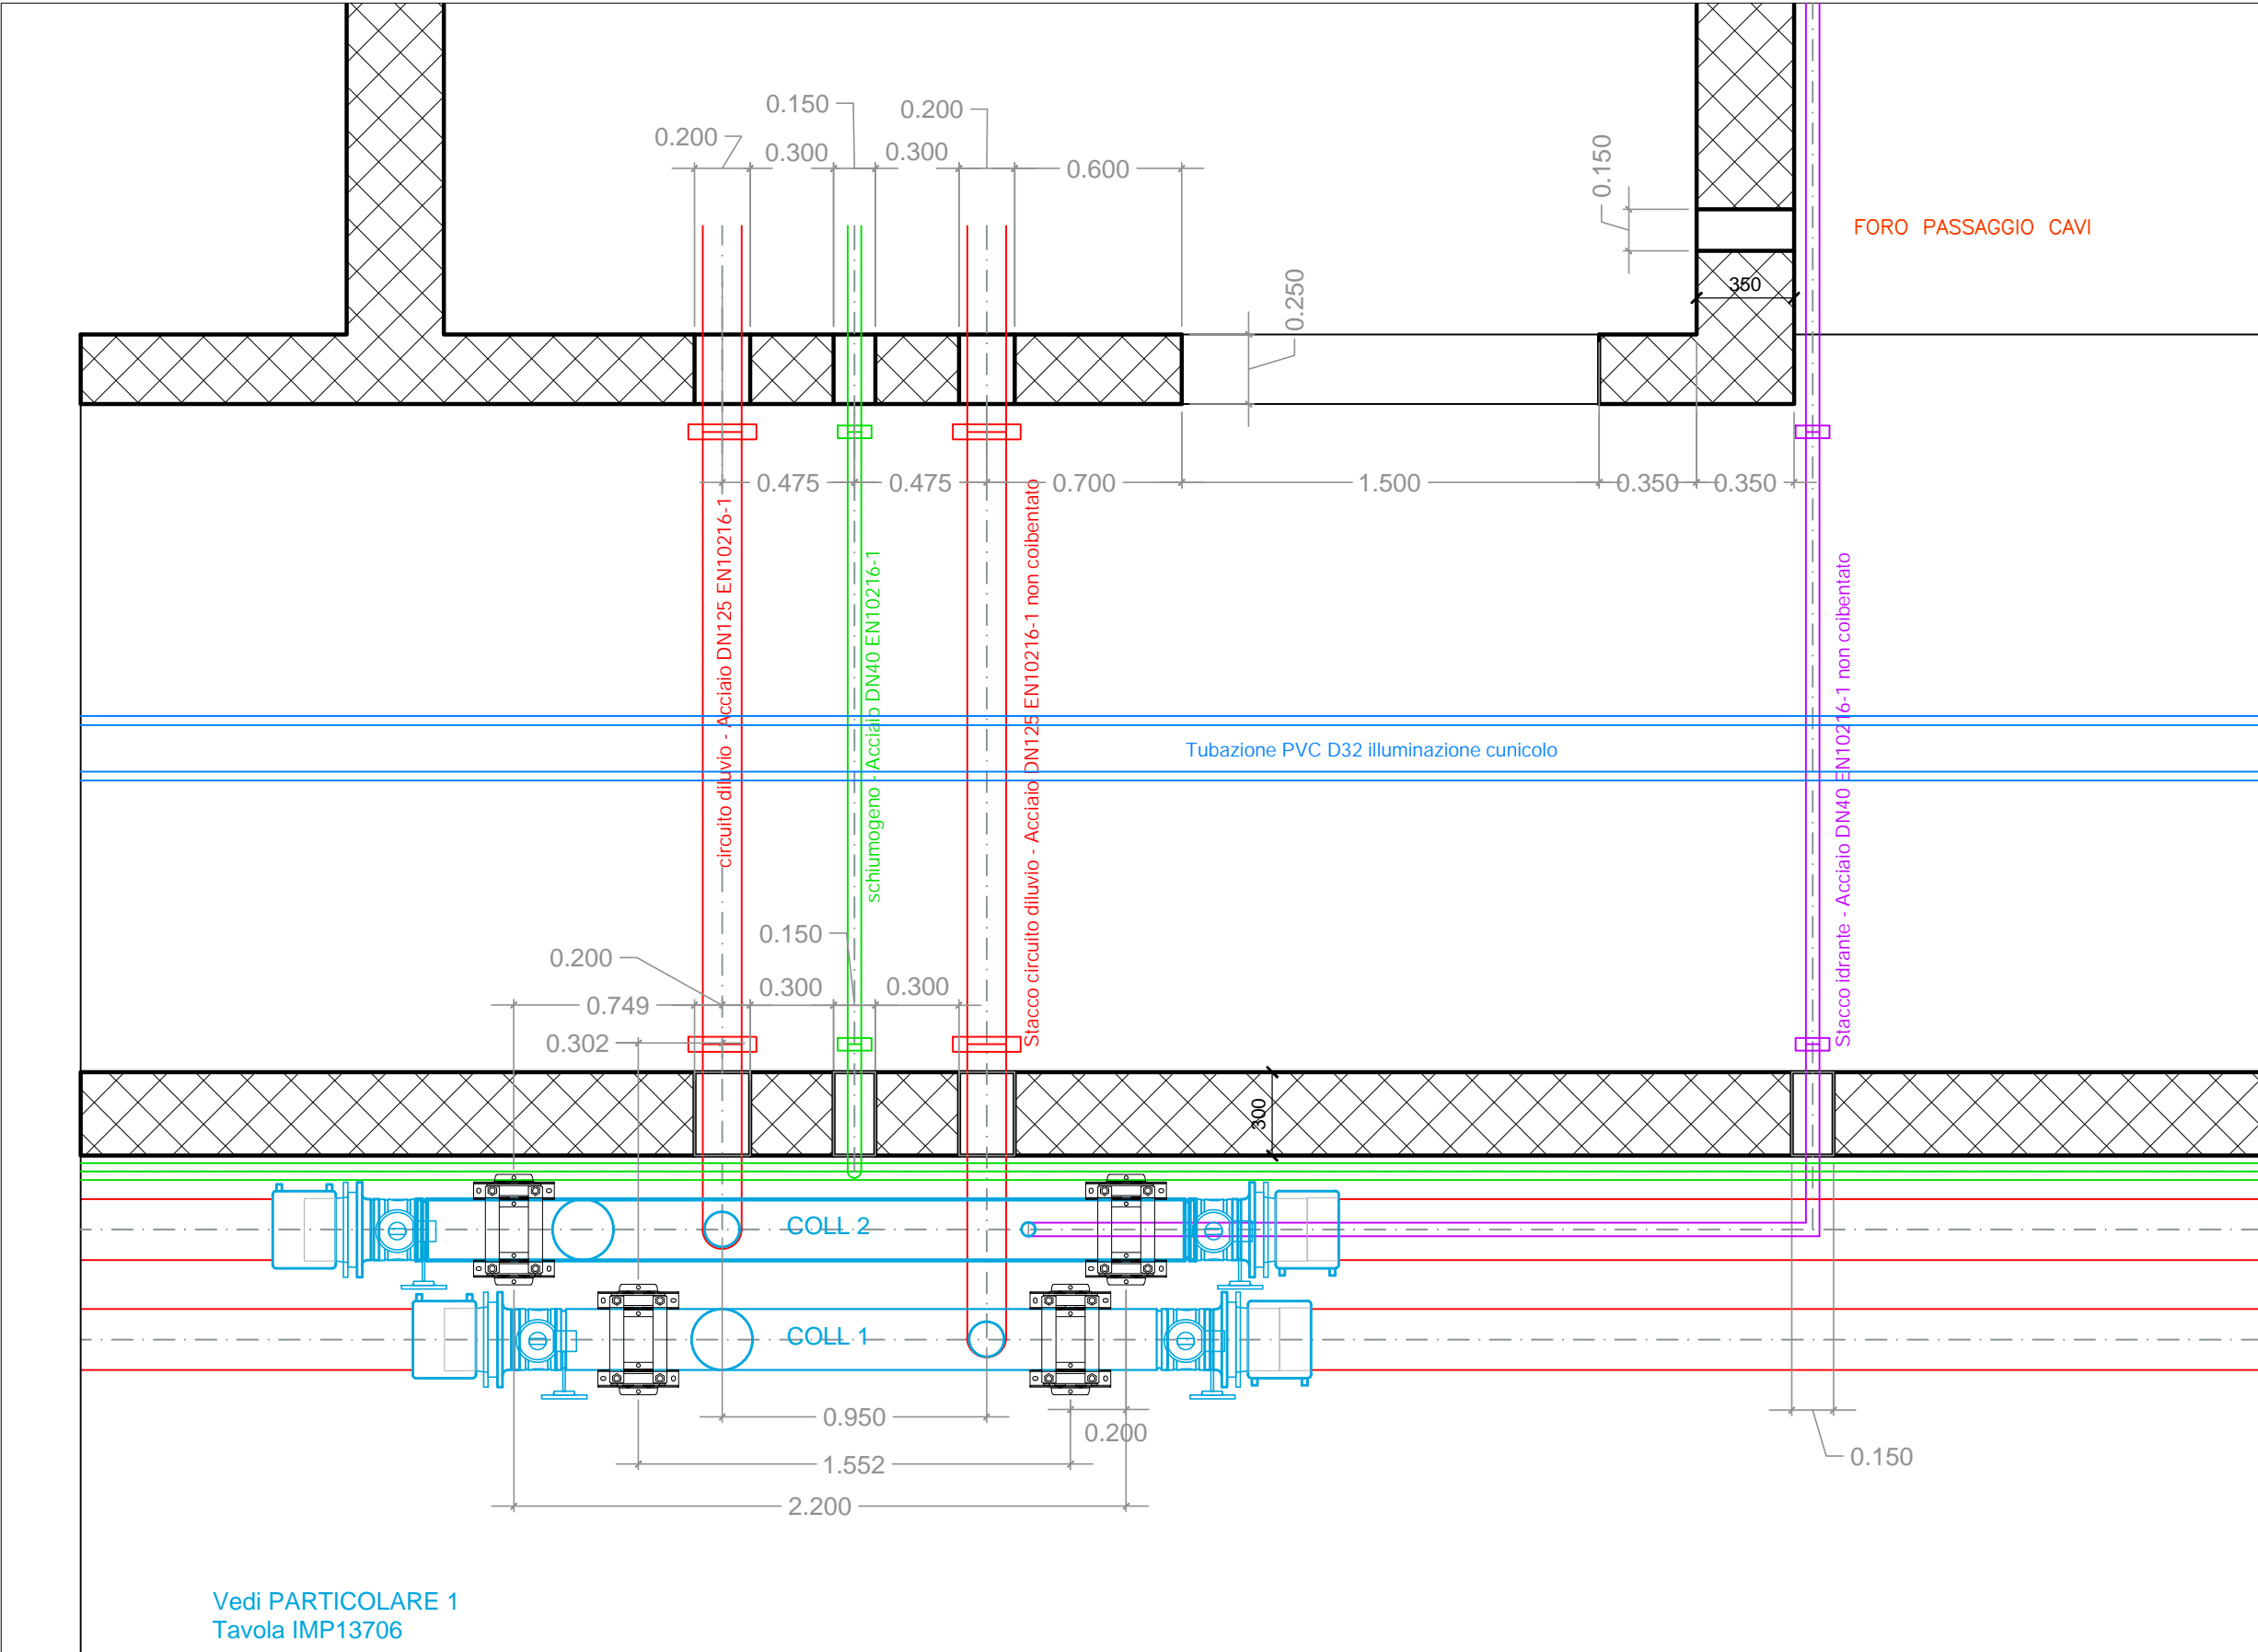


N11 ← NAP 11 ← N10

scala 1:25

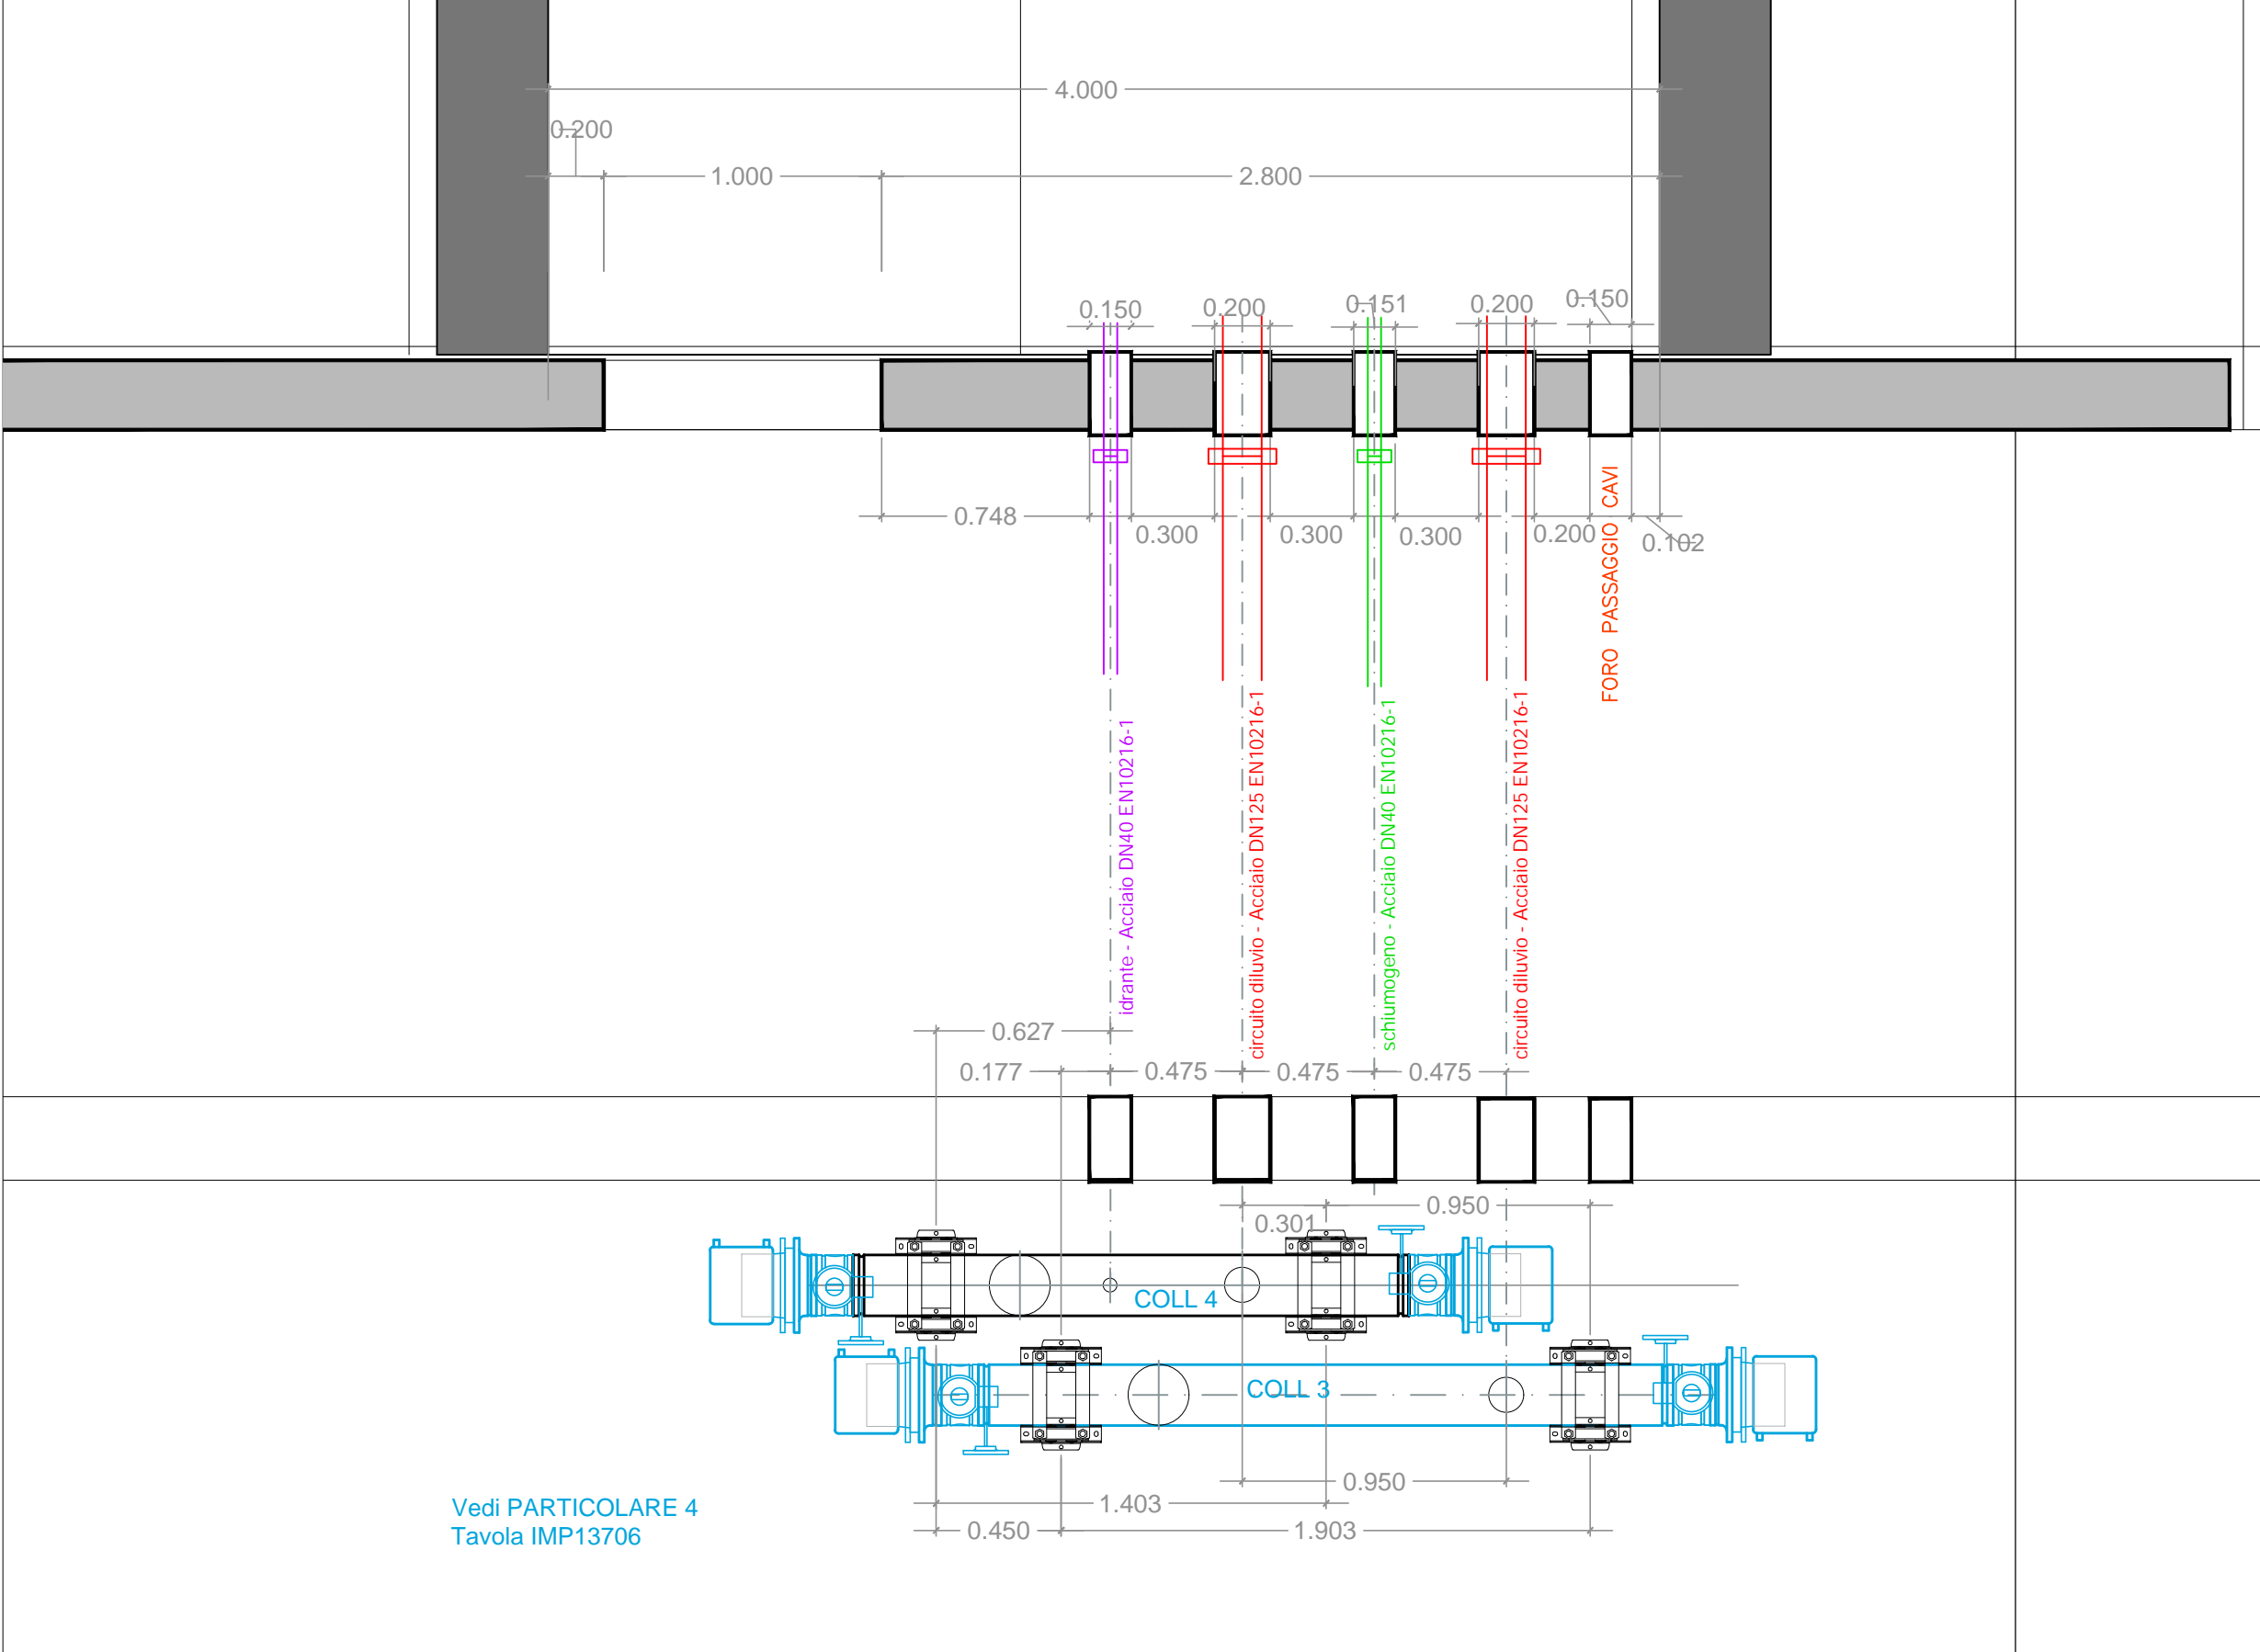


NAP11 ← N10 ← NAP10

scala 1:25

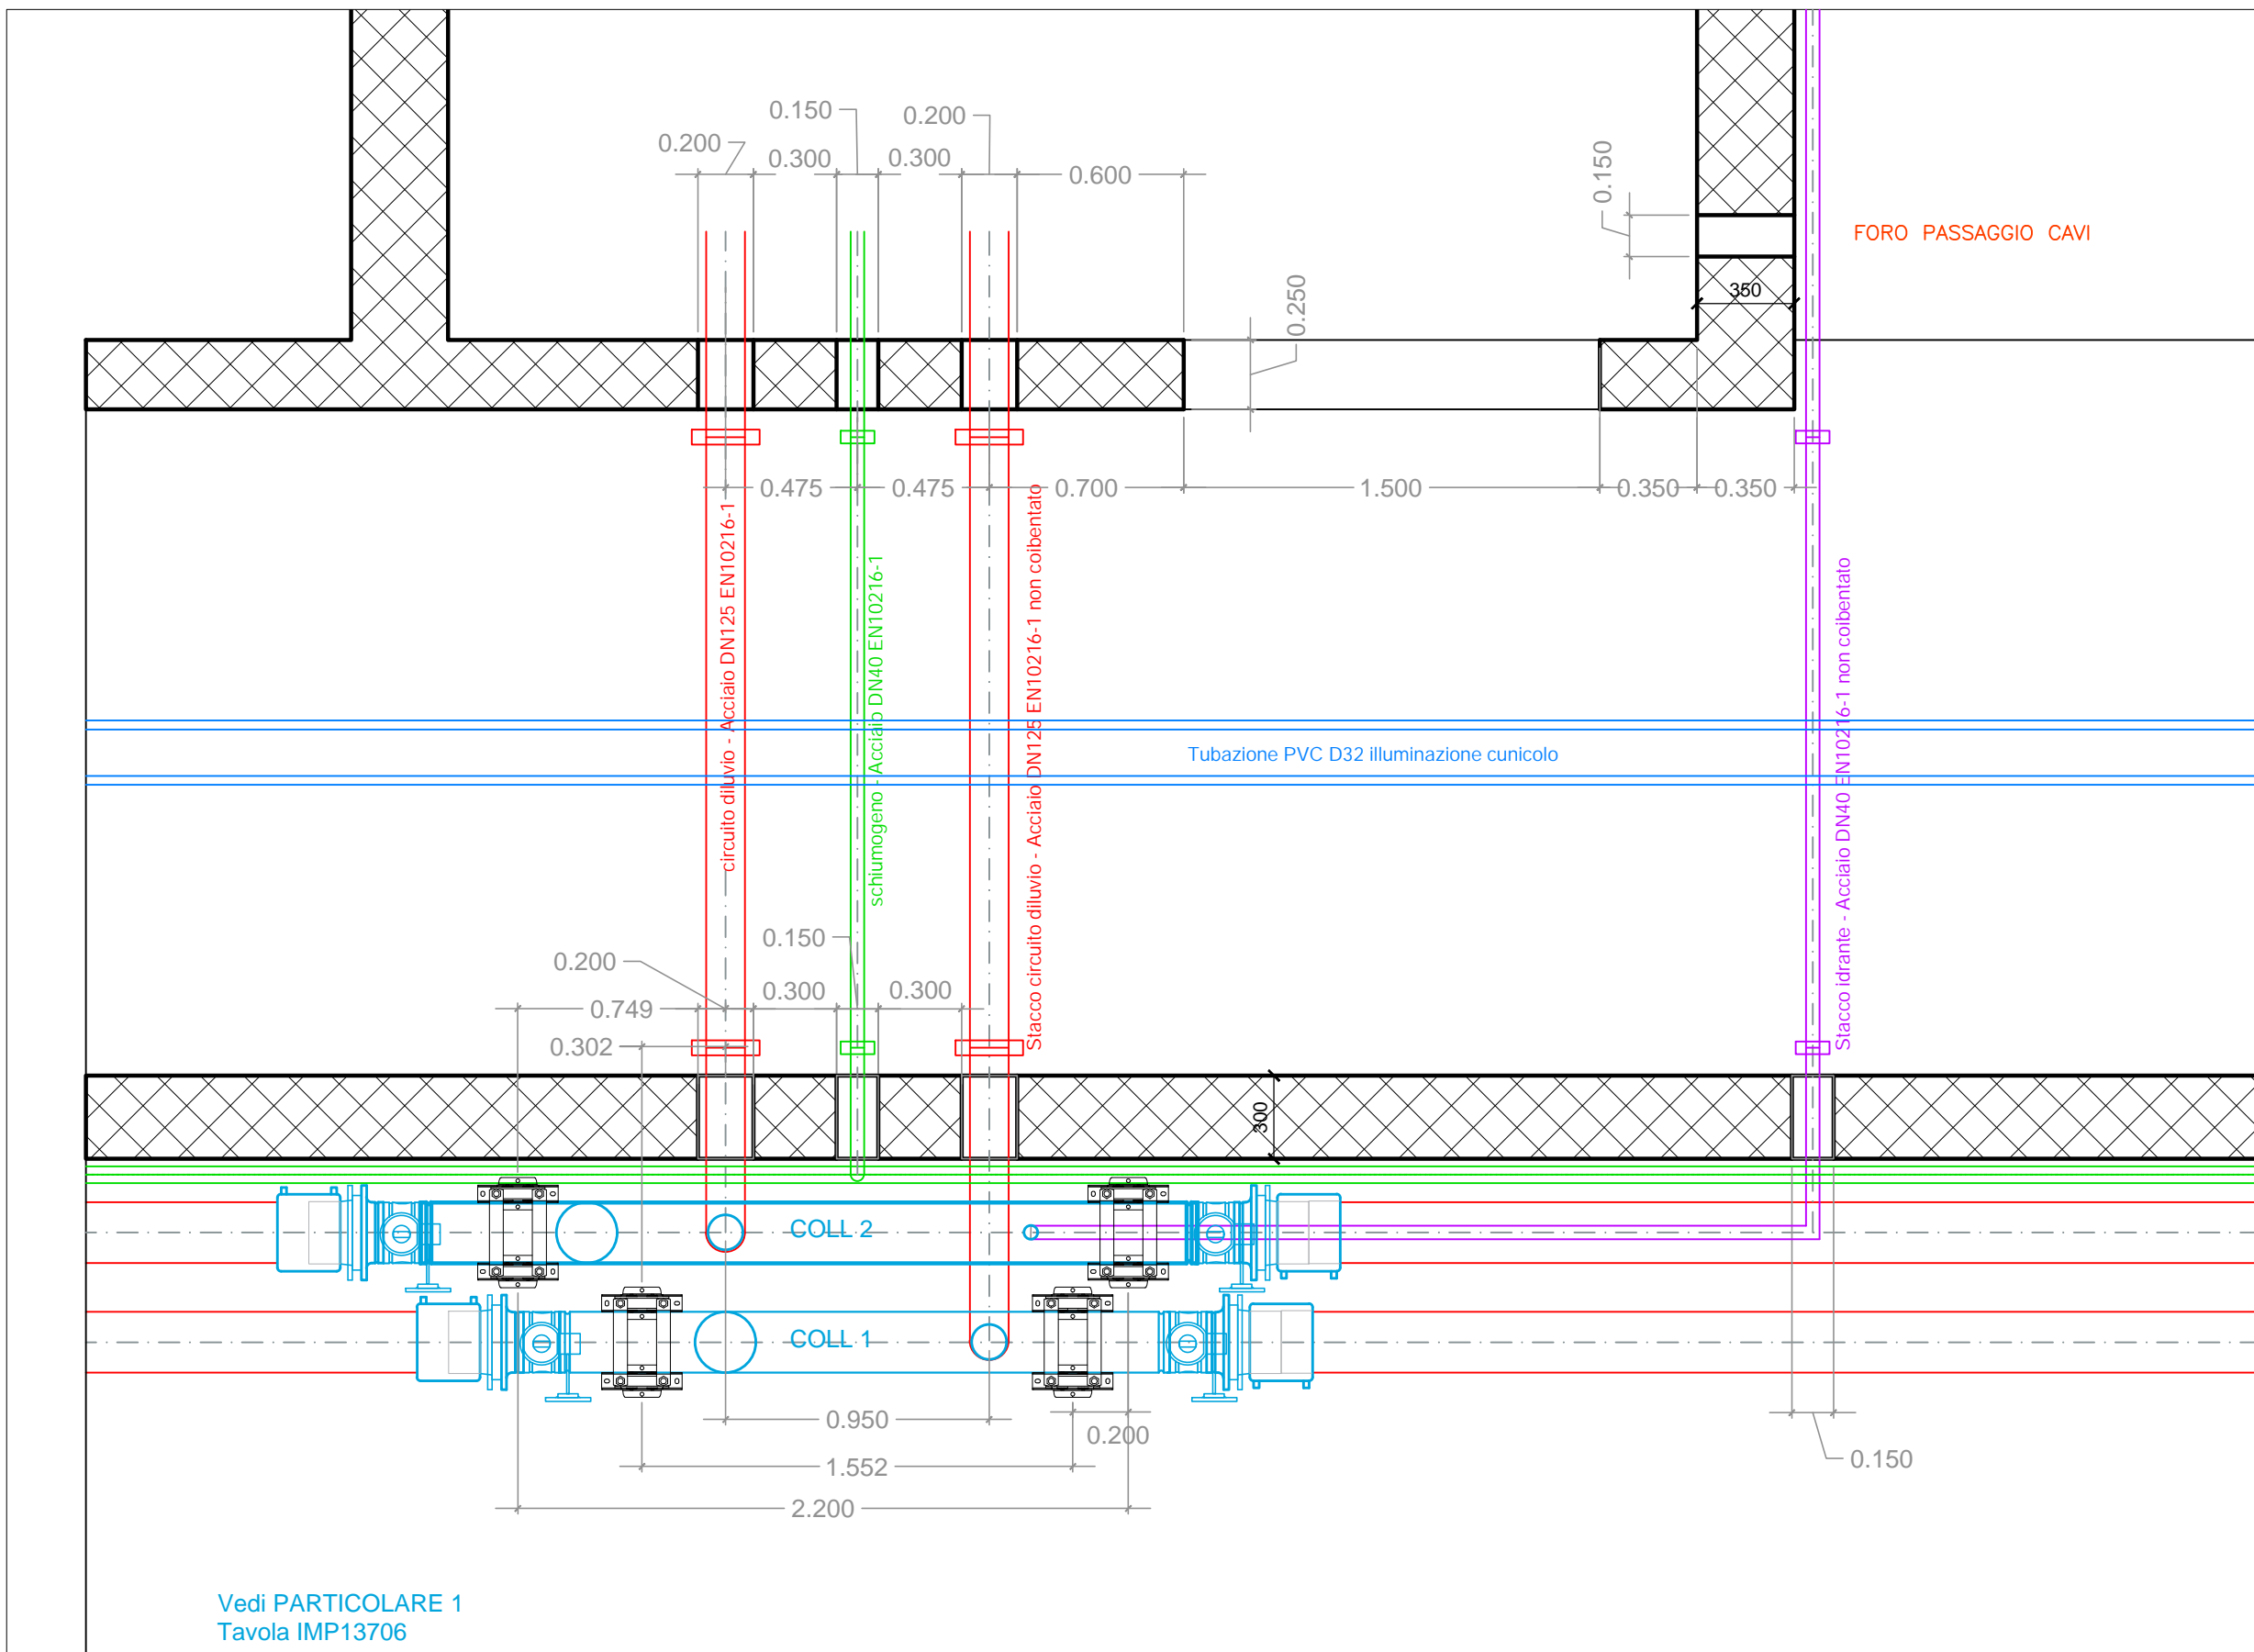

N10 ← NAP 10 ← N9

scala 1:25

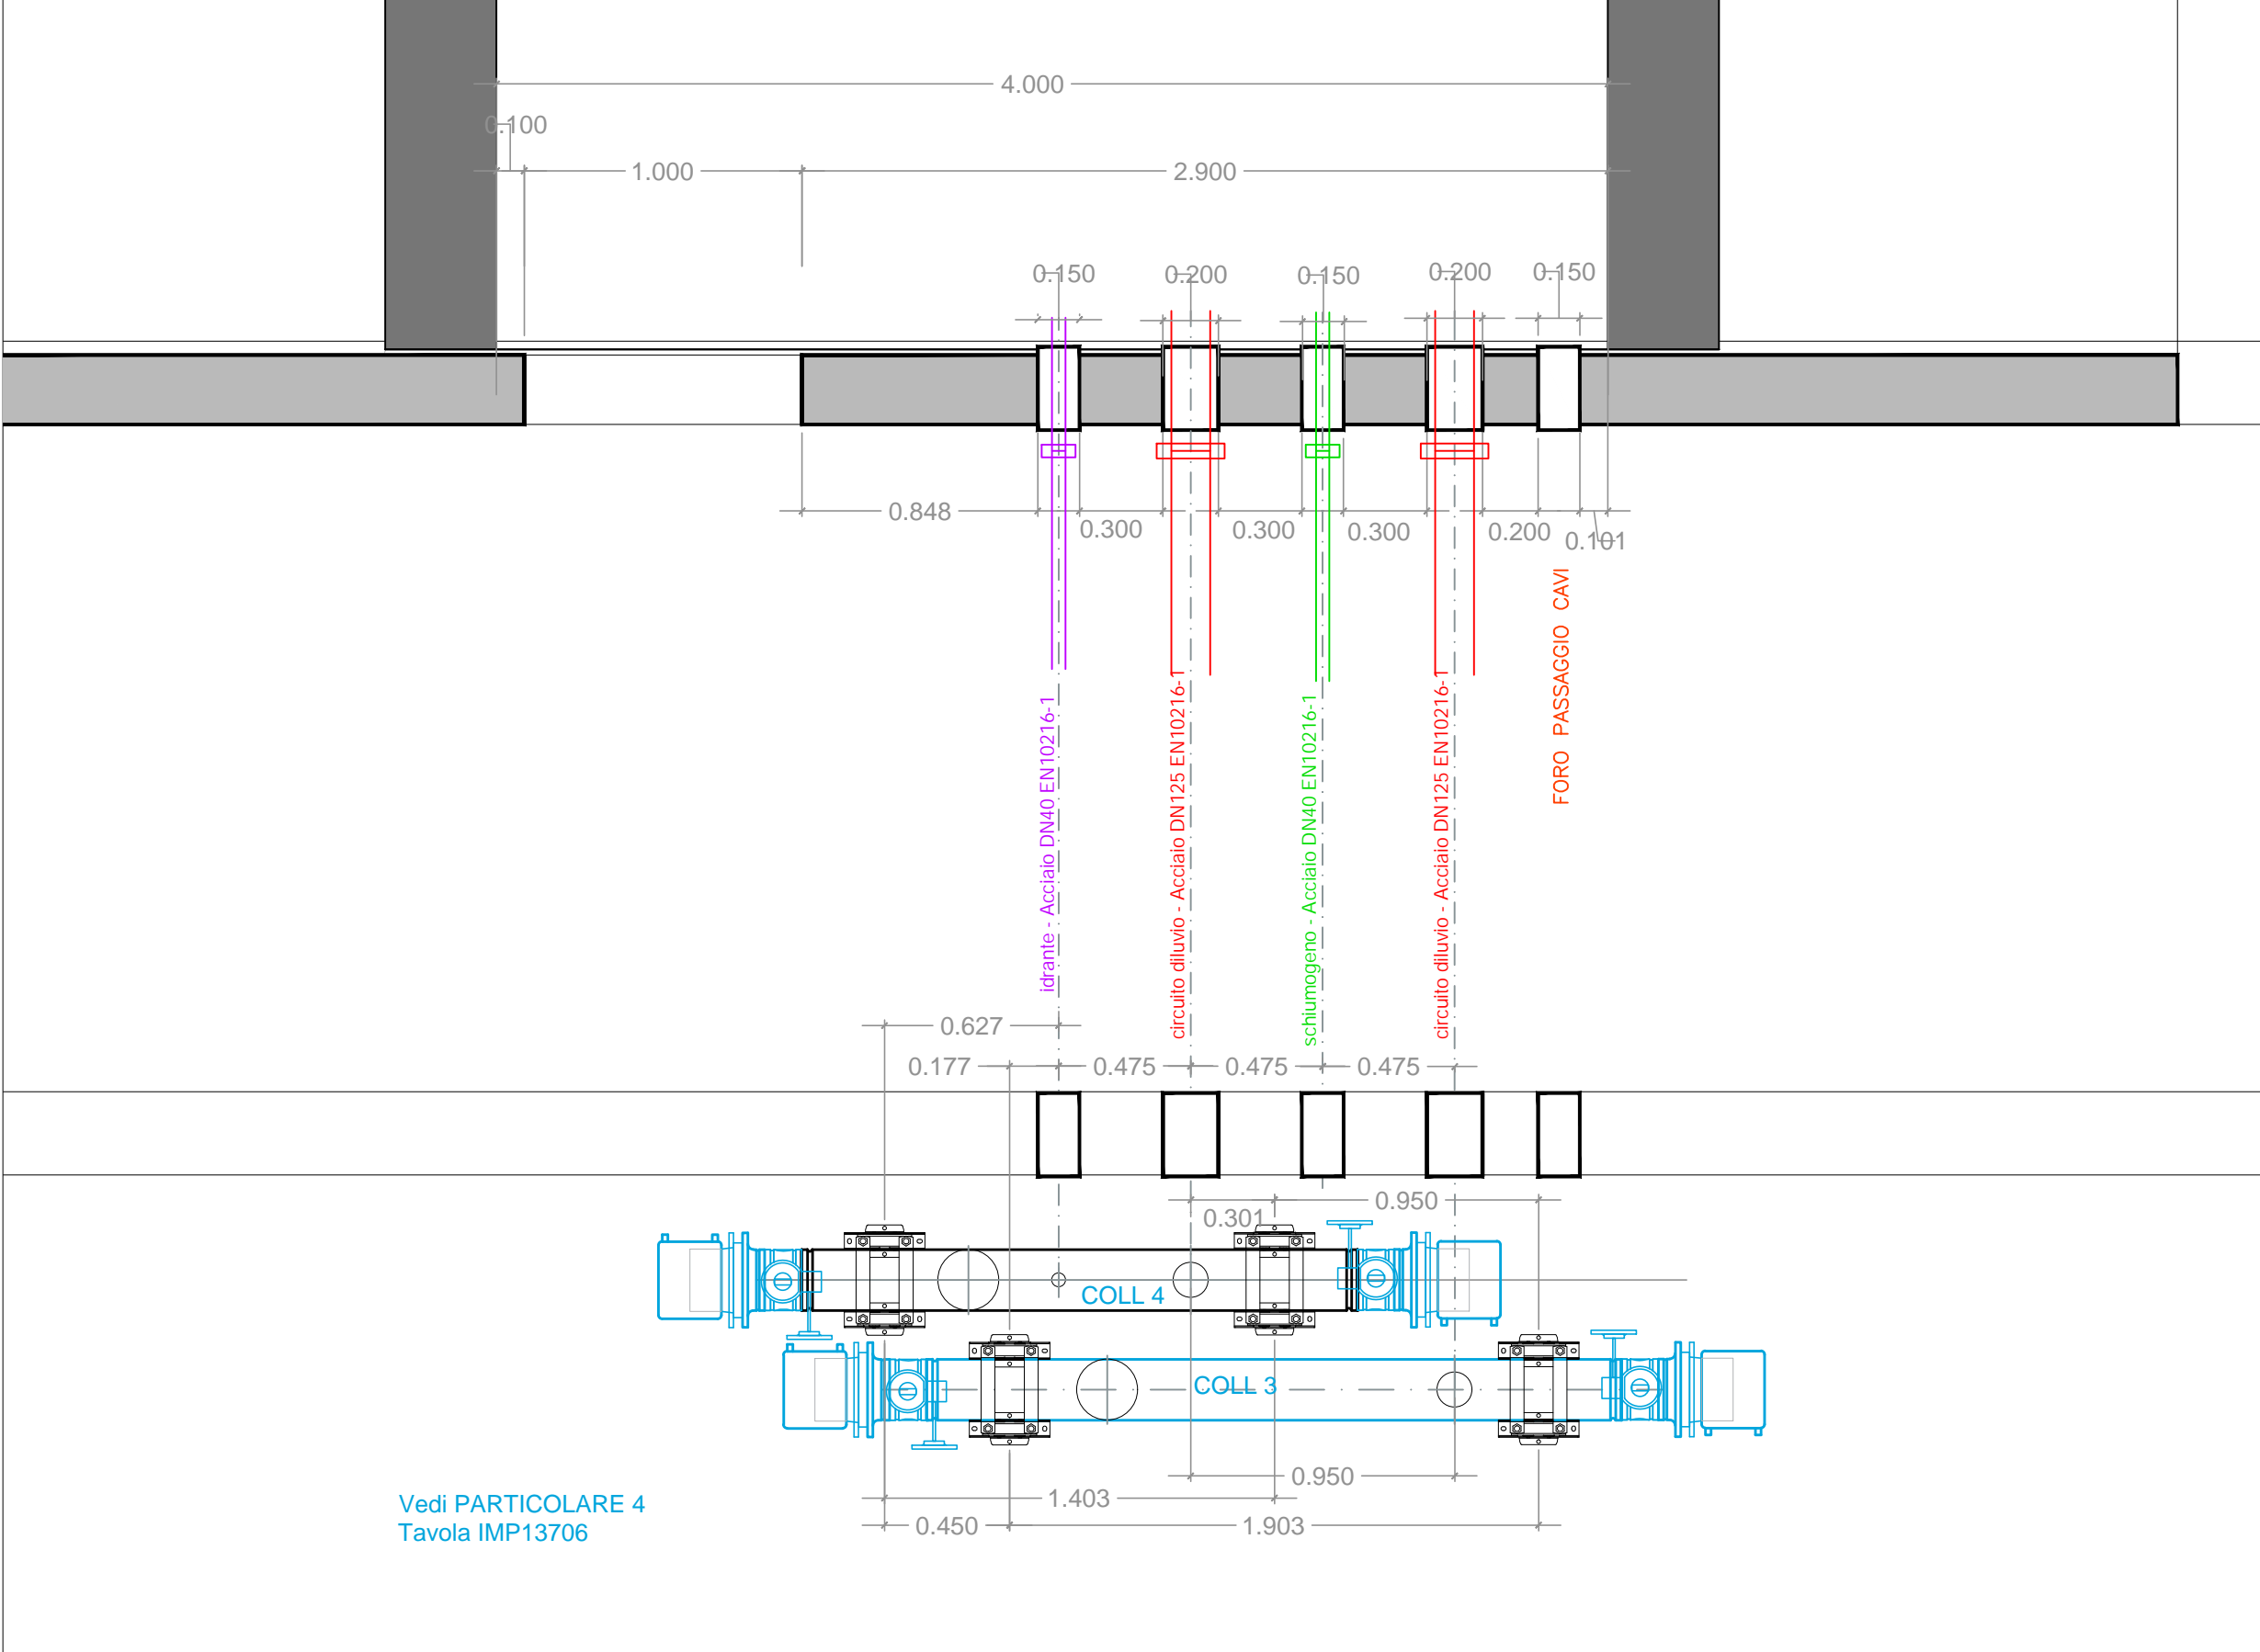


NAP10 ←

N9

← NAP9


scala 1:25

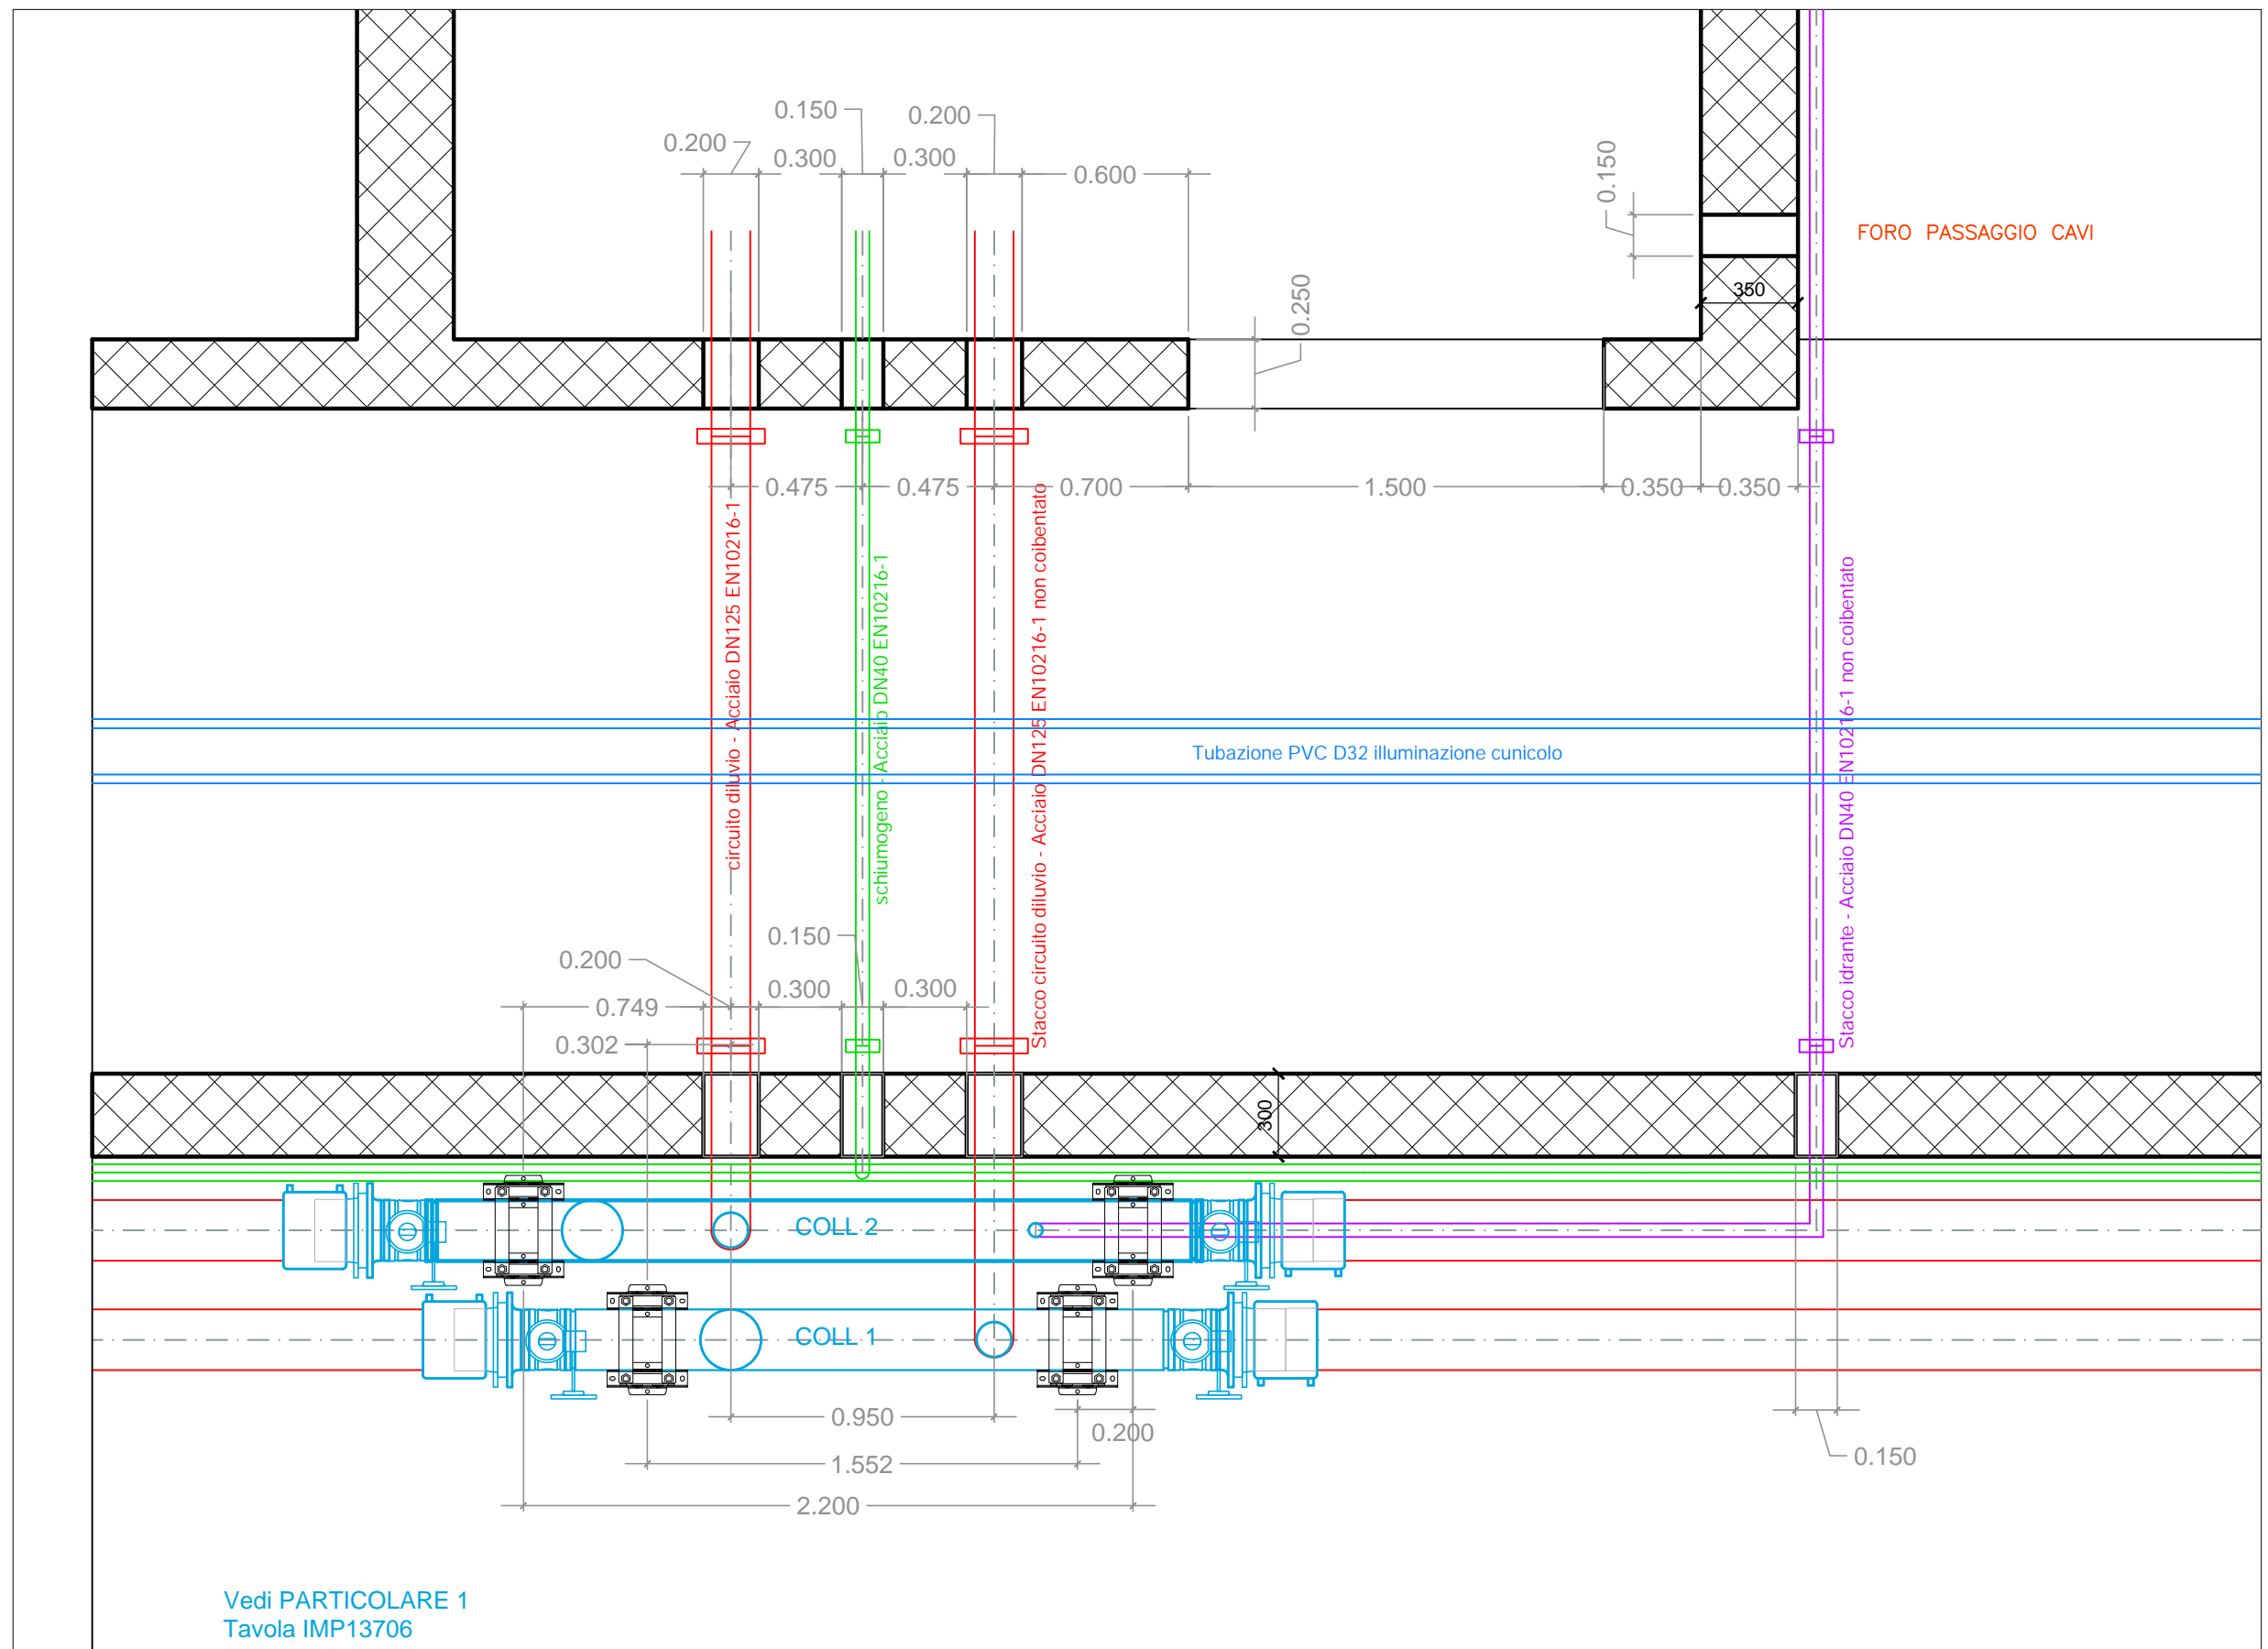

Vedi PARTICOLARE 1
Tavola IMP13706

N9 ← **NAP 9** ← N8

scala 1:25

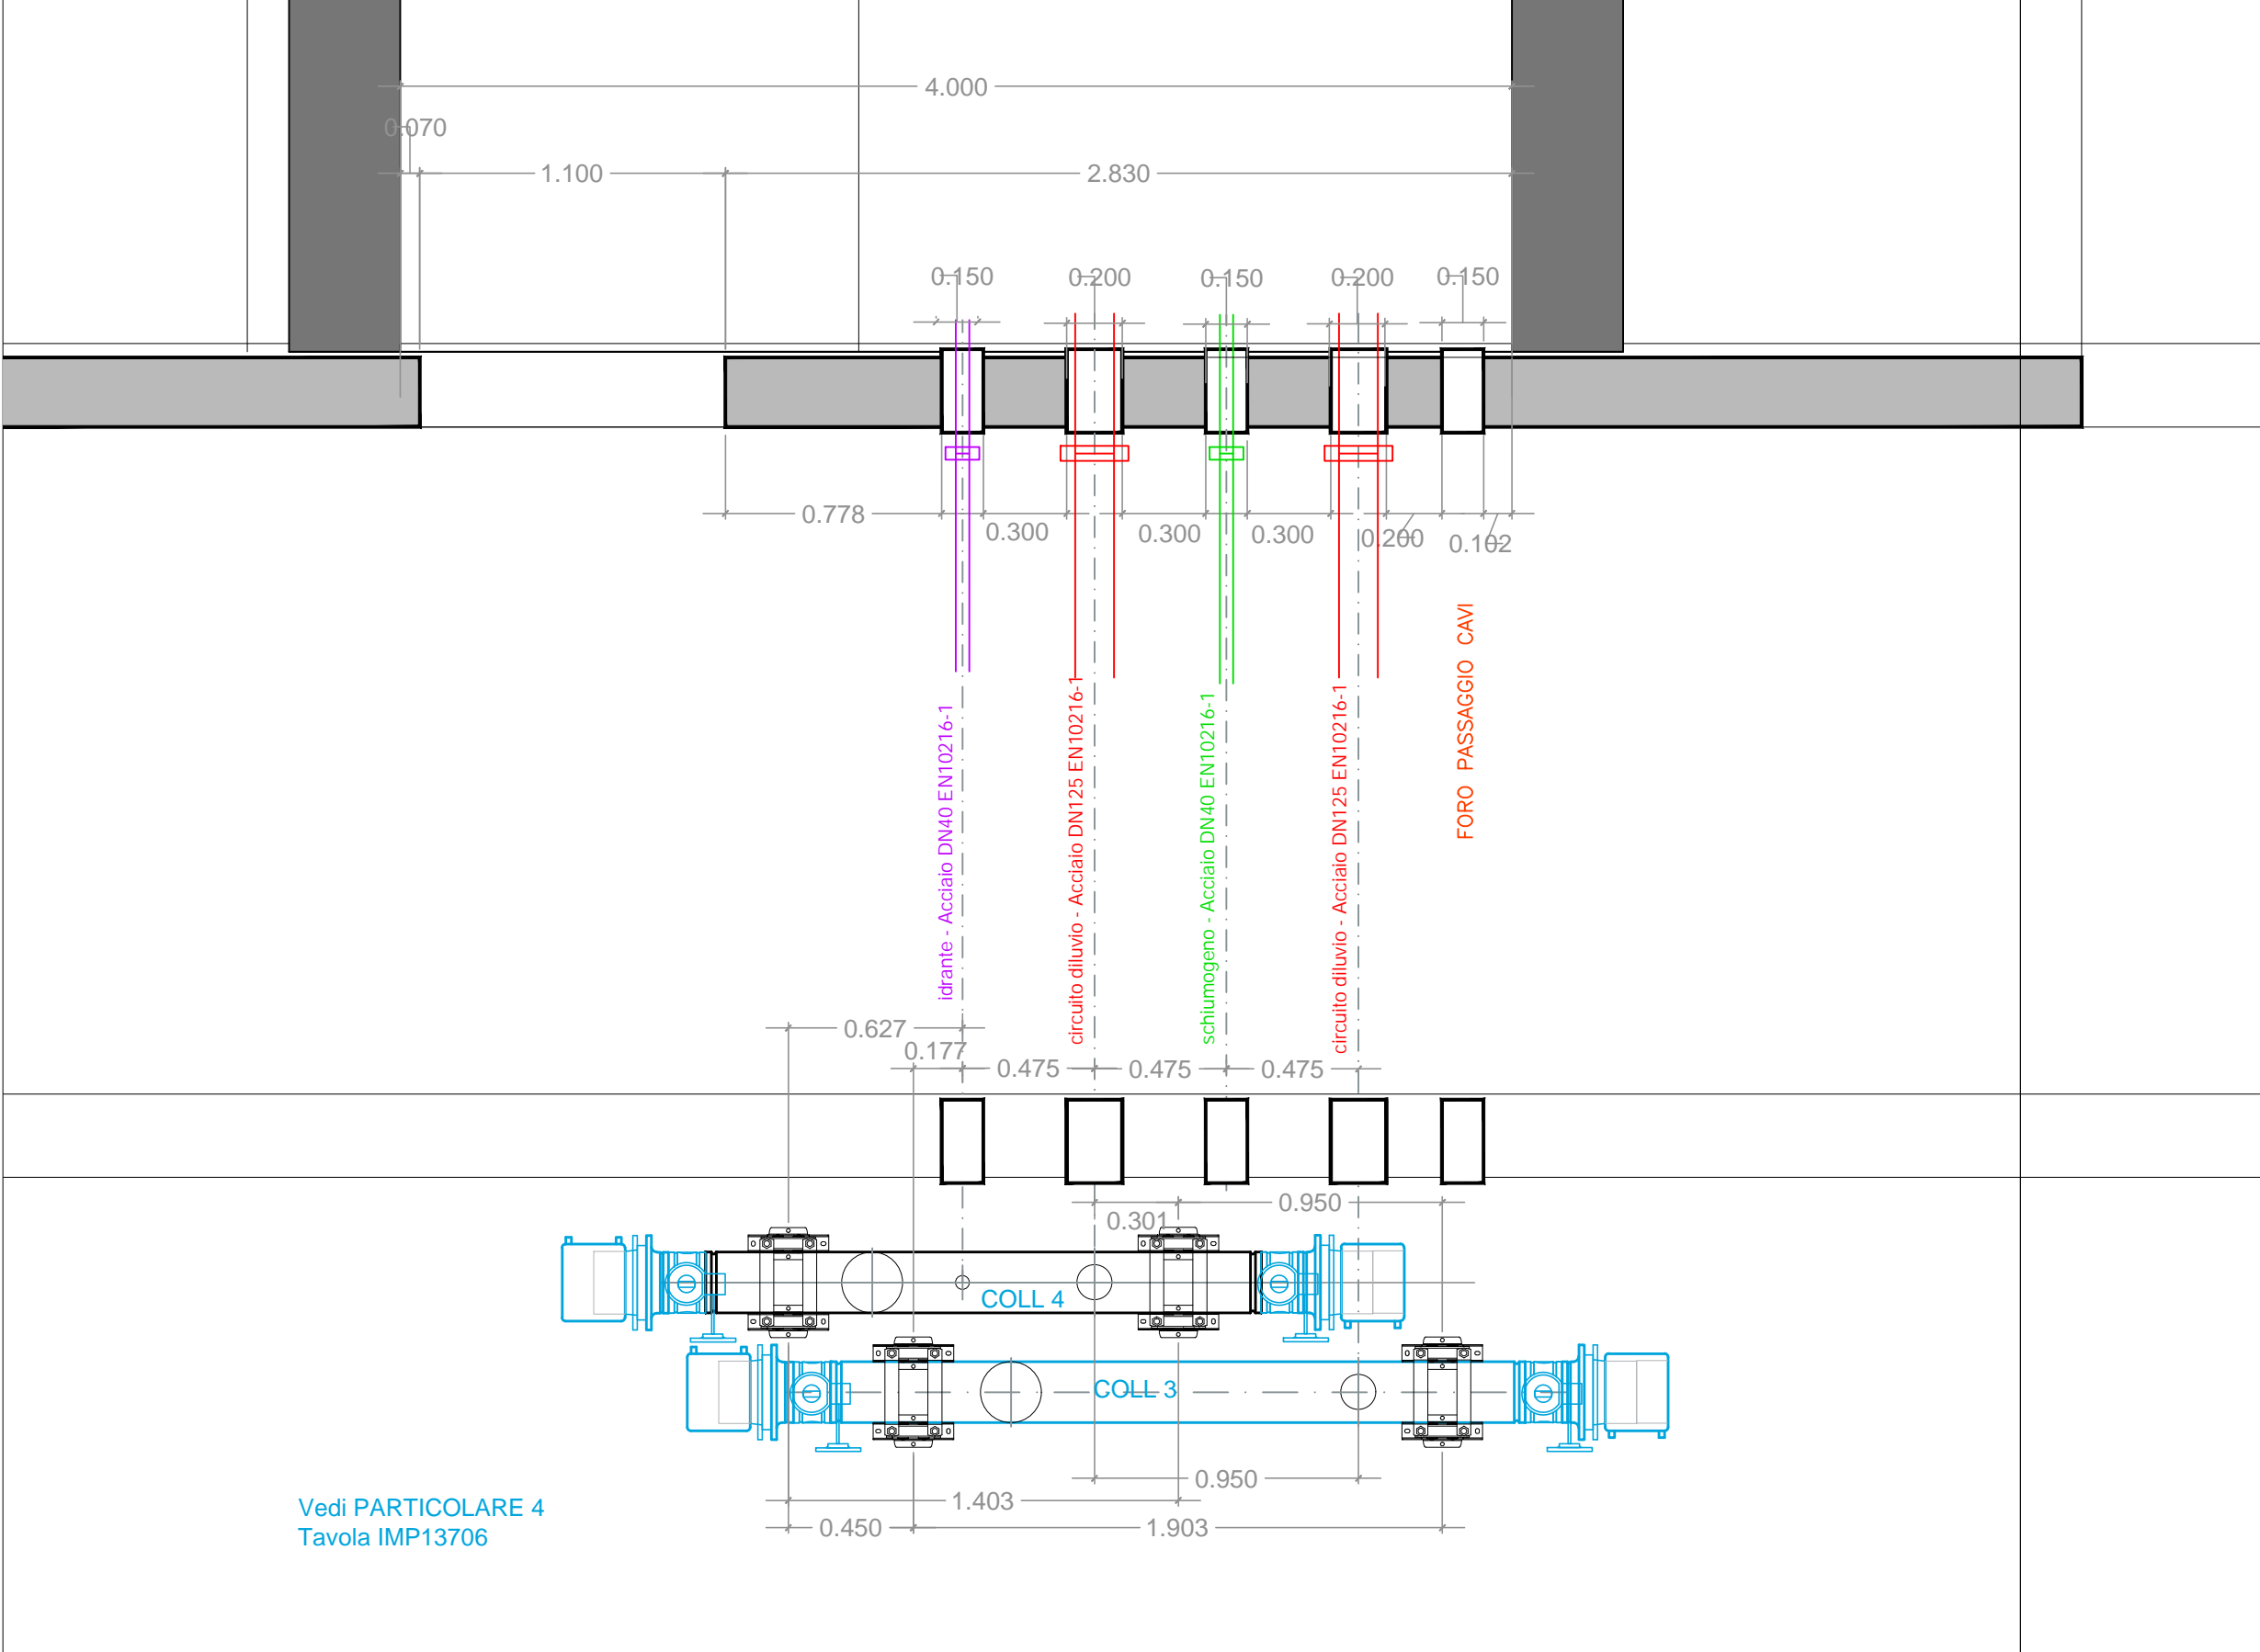


NAP9

N8

NAP8

REV_1 Luglio 2021
REV_2 Ottobre 2021

scala 1:25

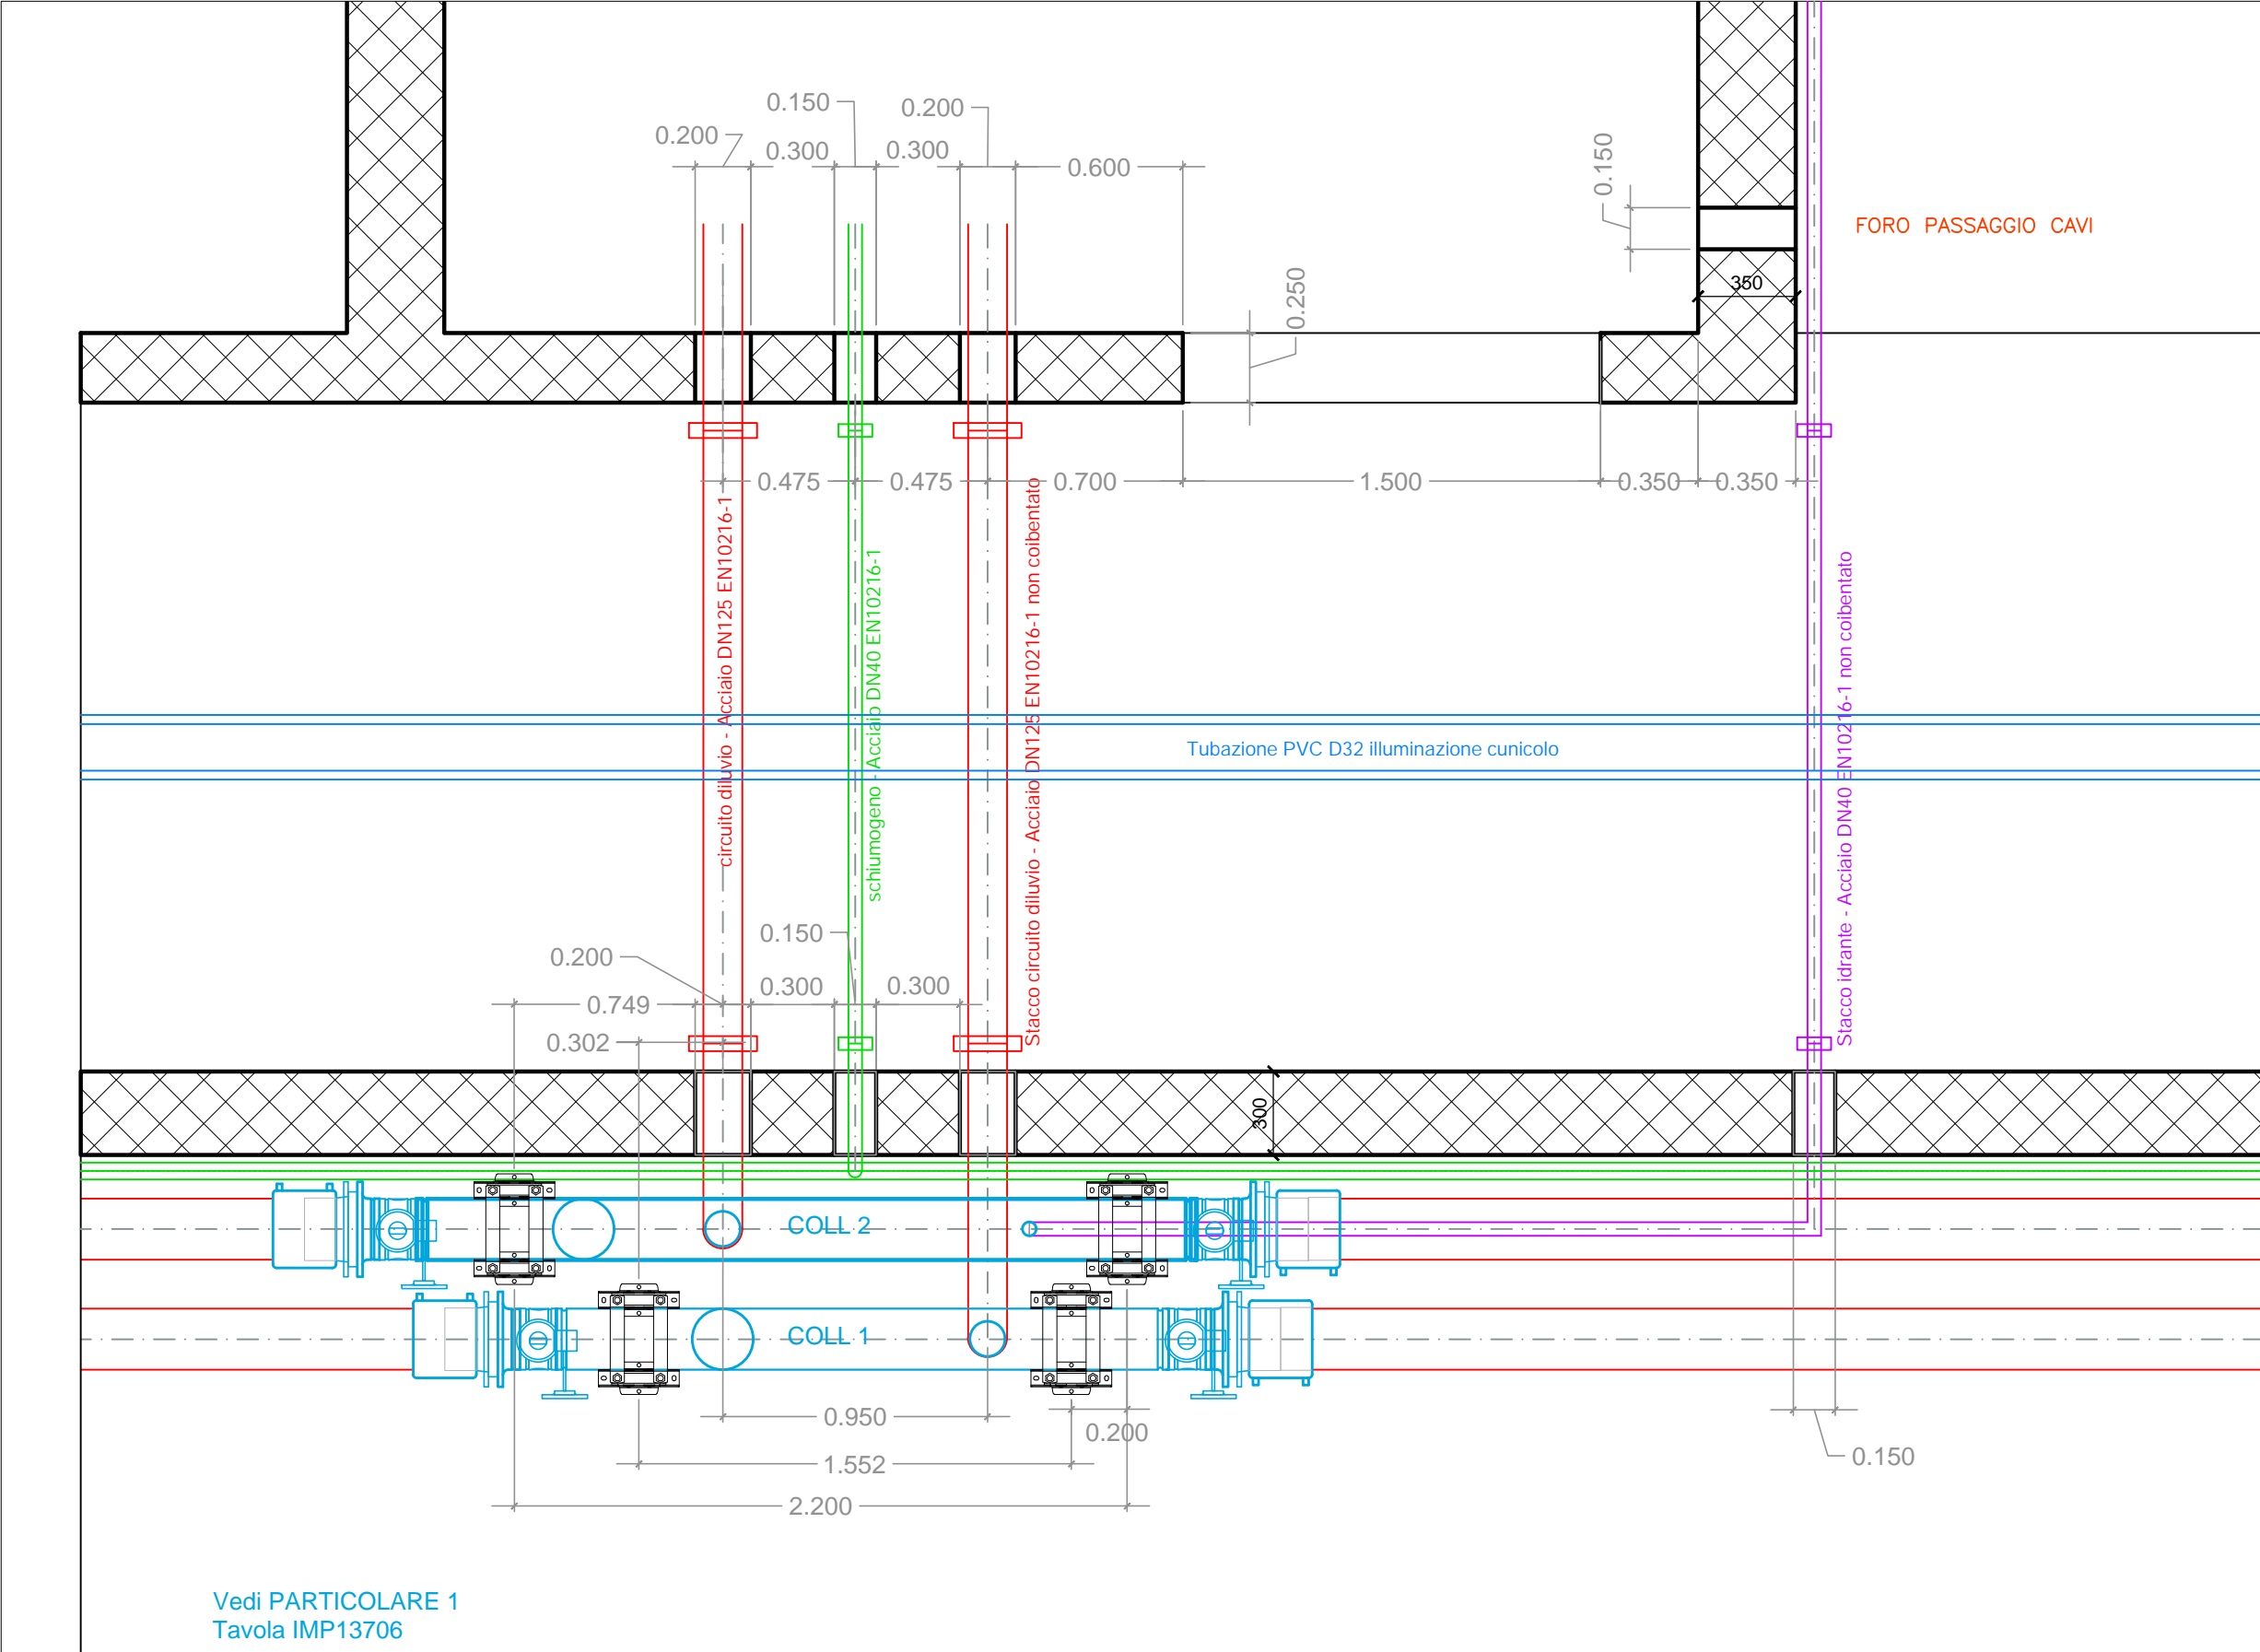

N8




NAP 8




N7

scala 1:25

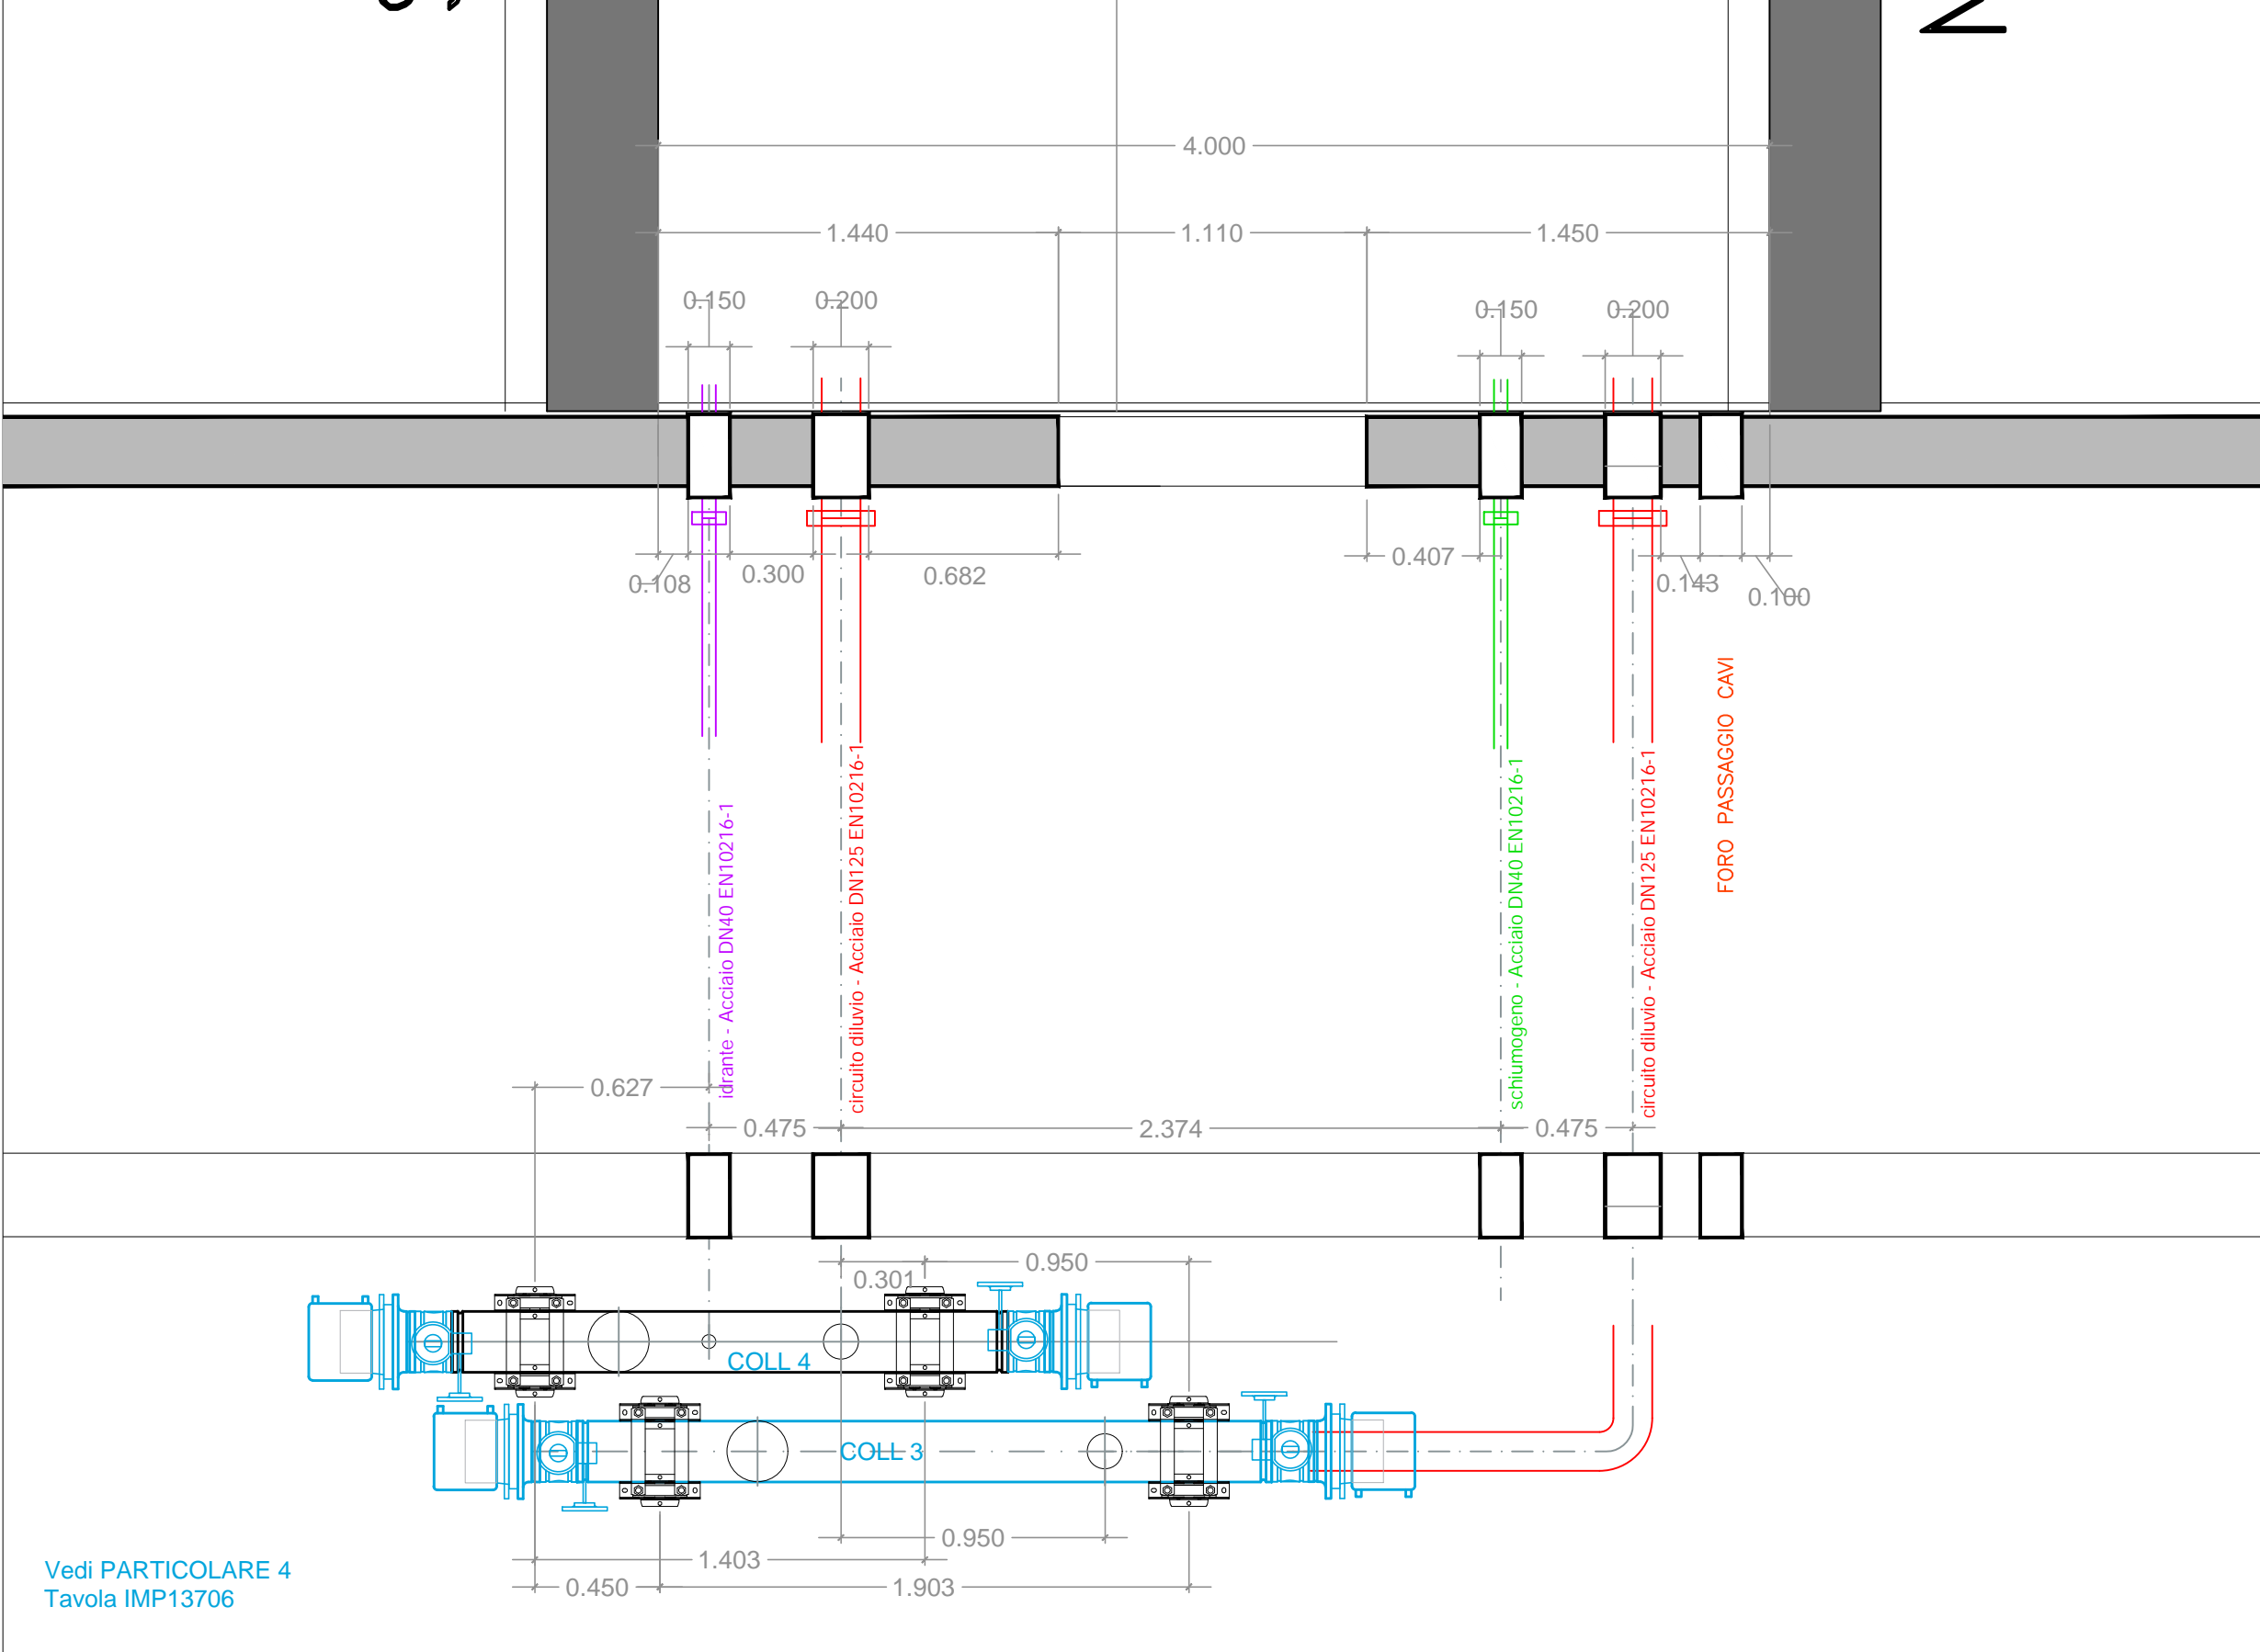

NAP8 ← N7 ← NAP7

scala 1:25

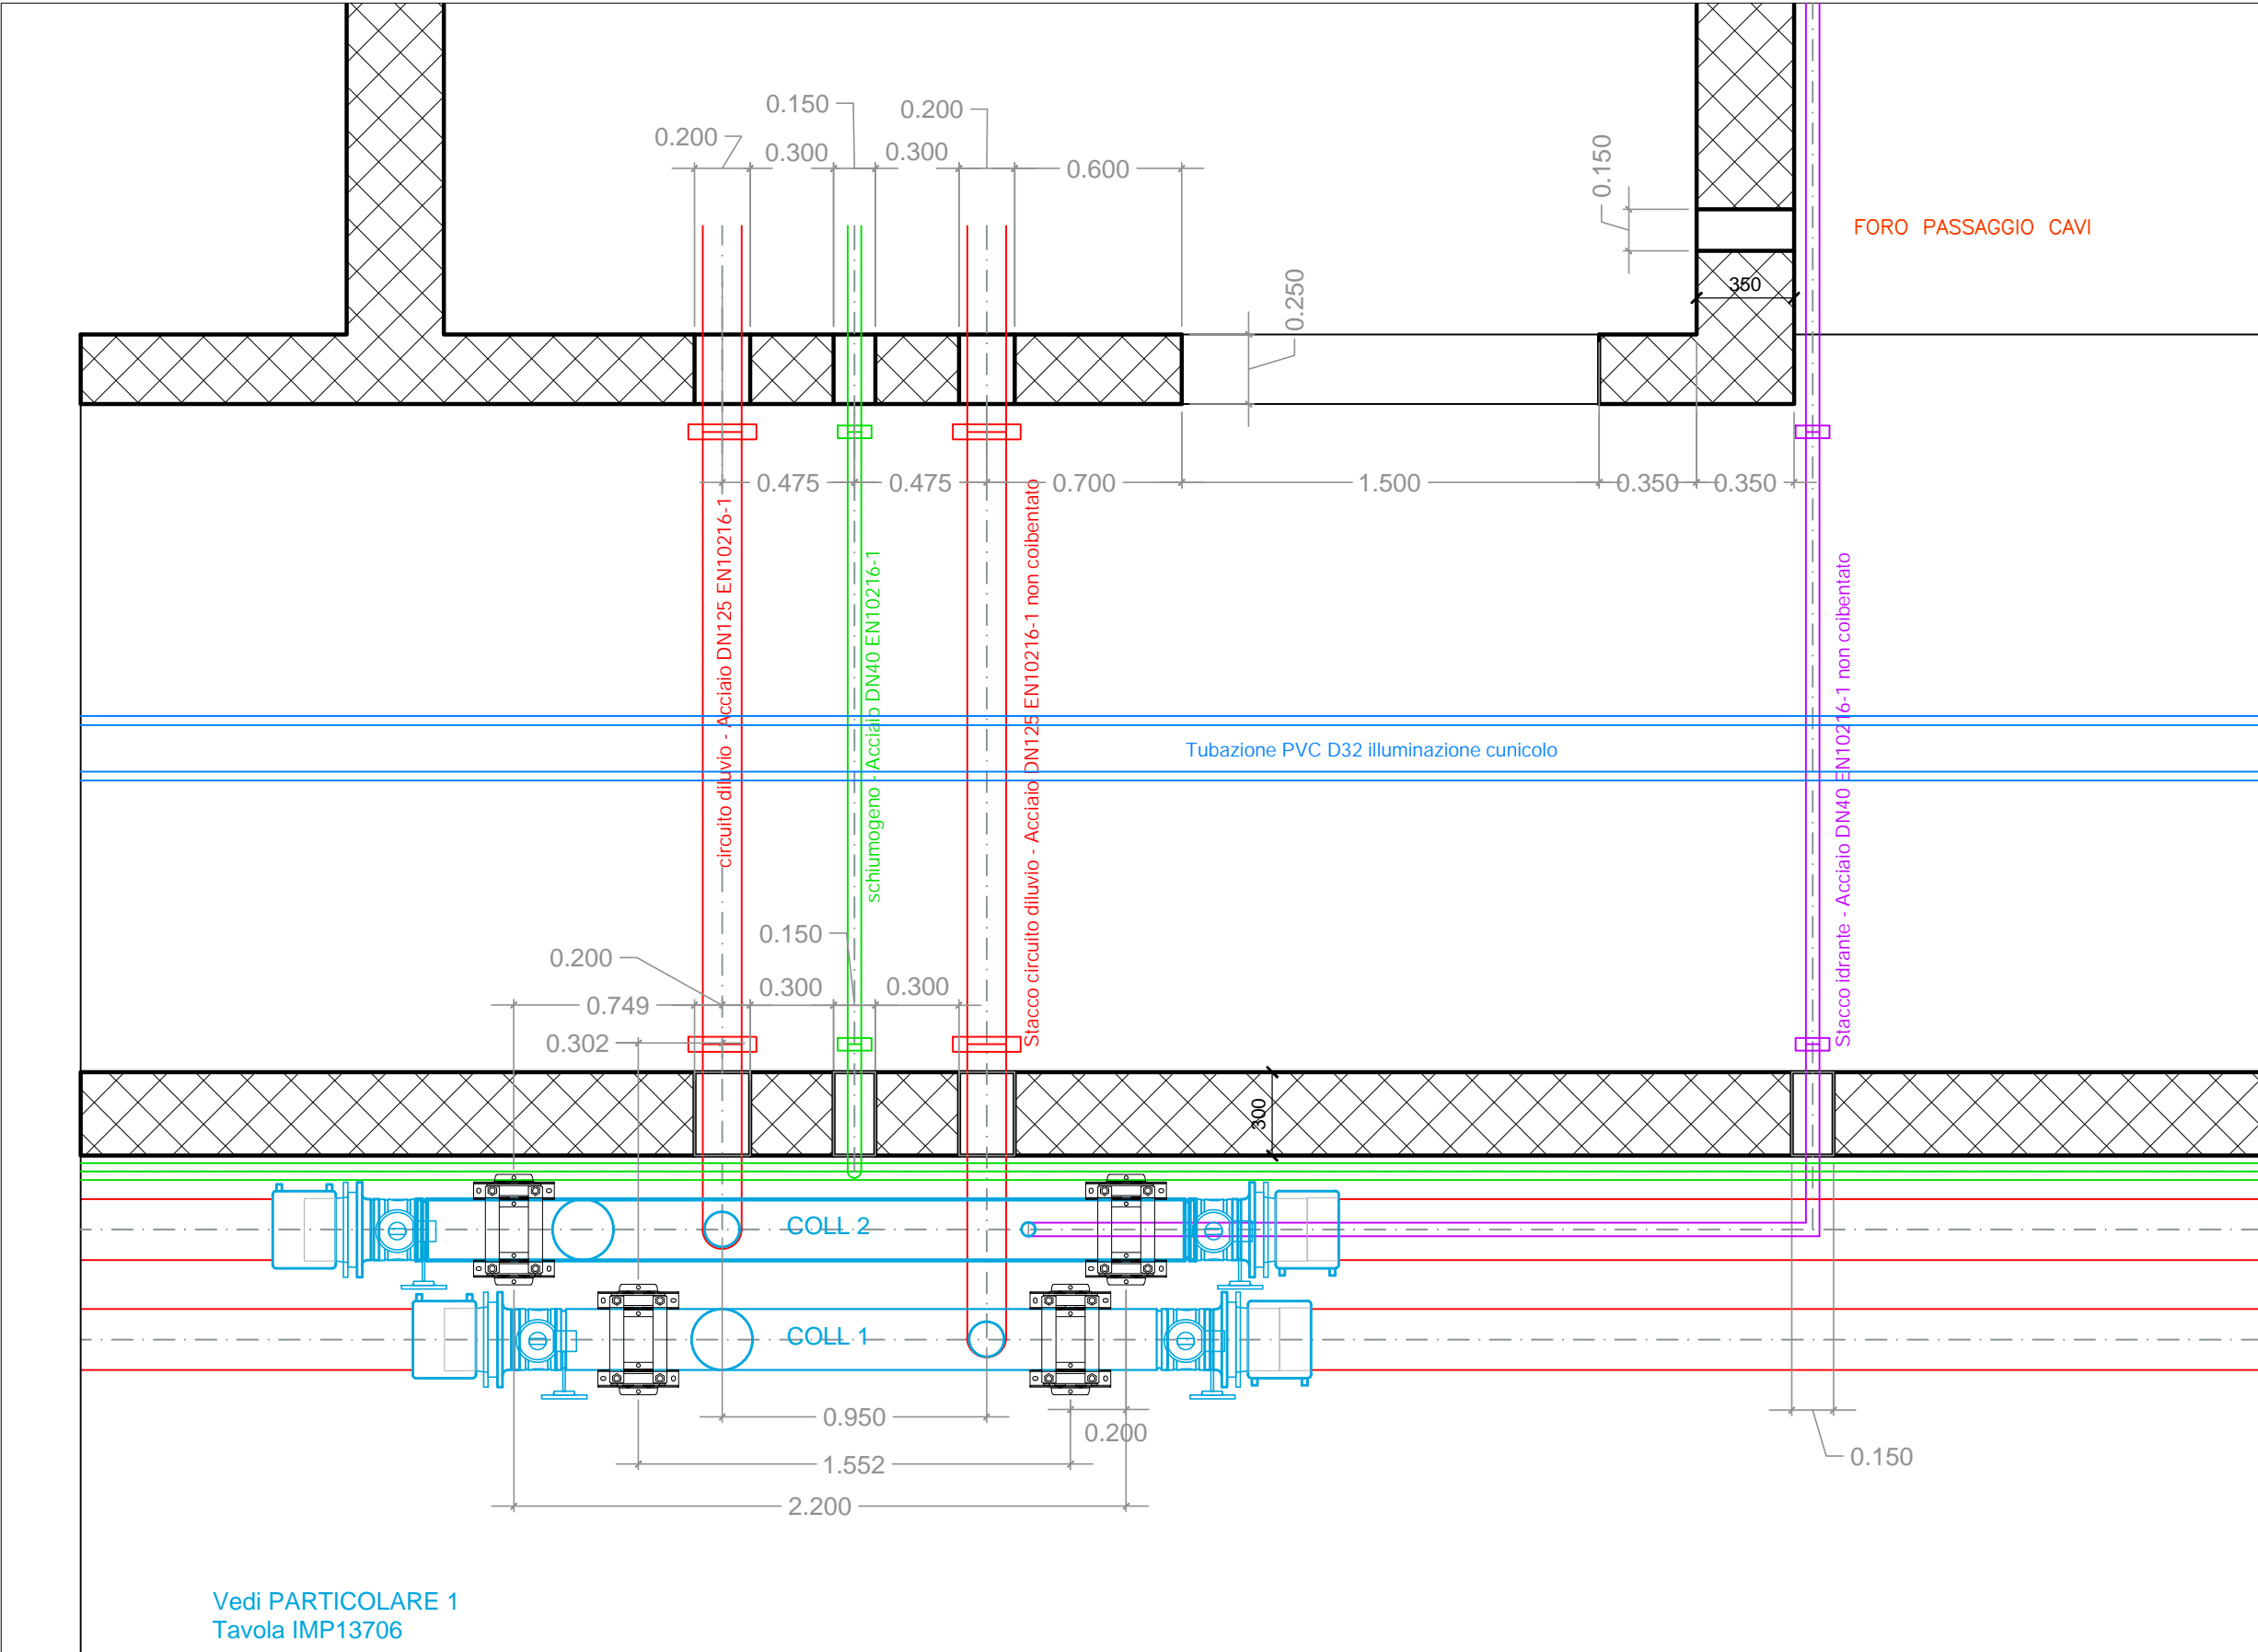

N7





NAP 7



NPS1


scala 1:25

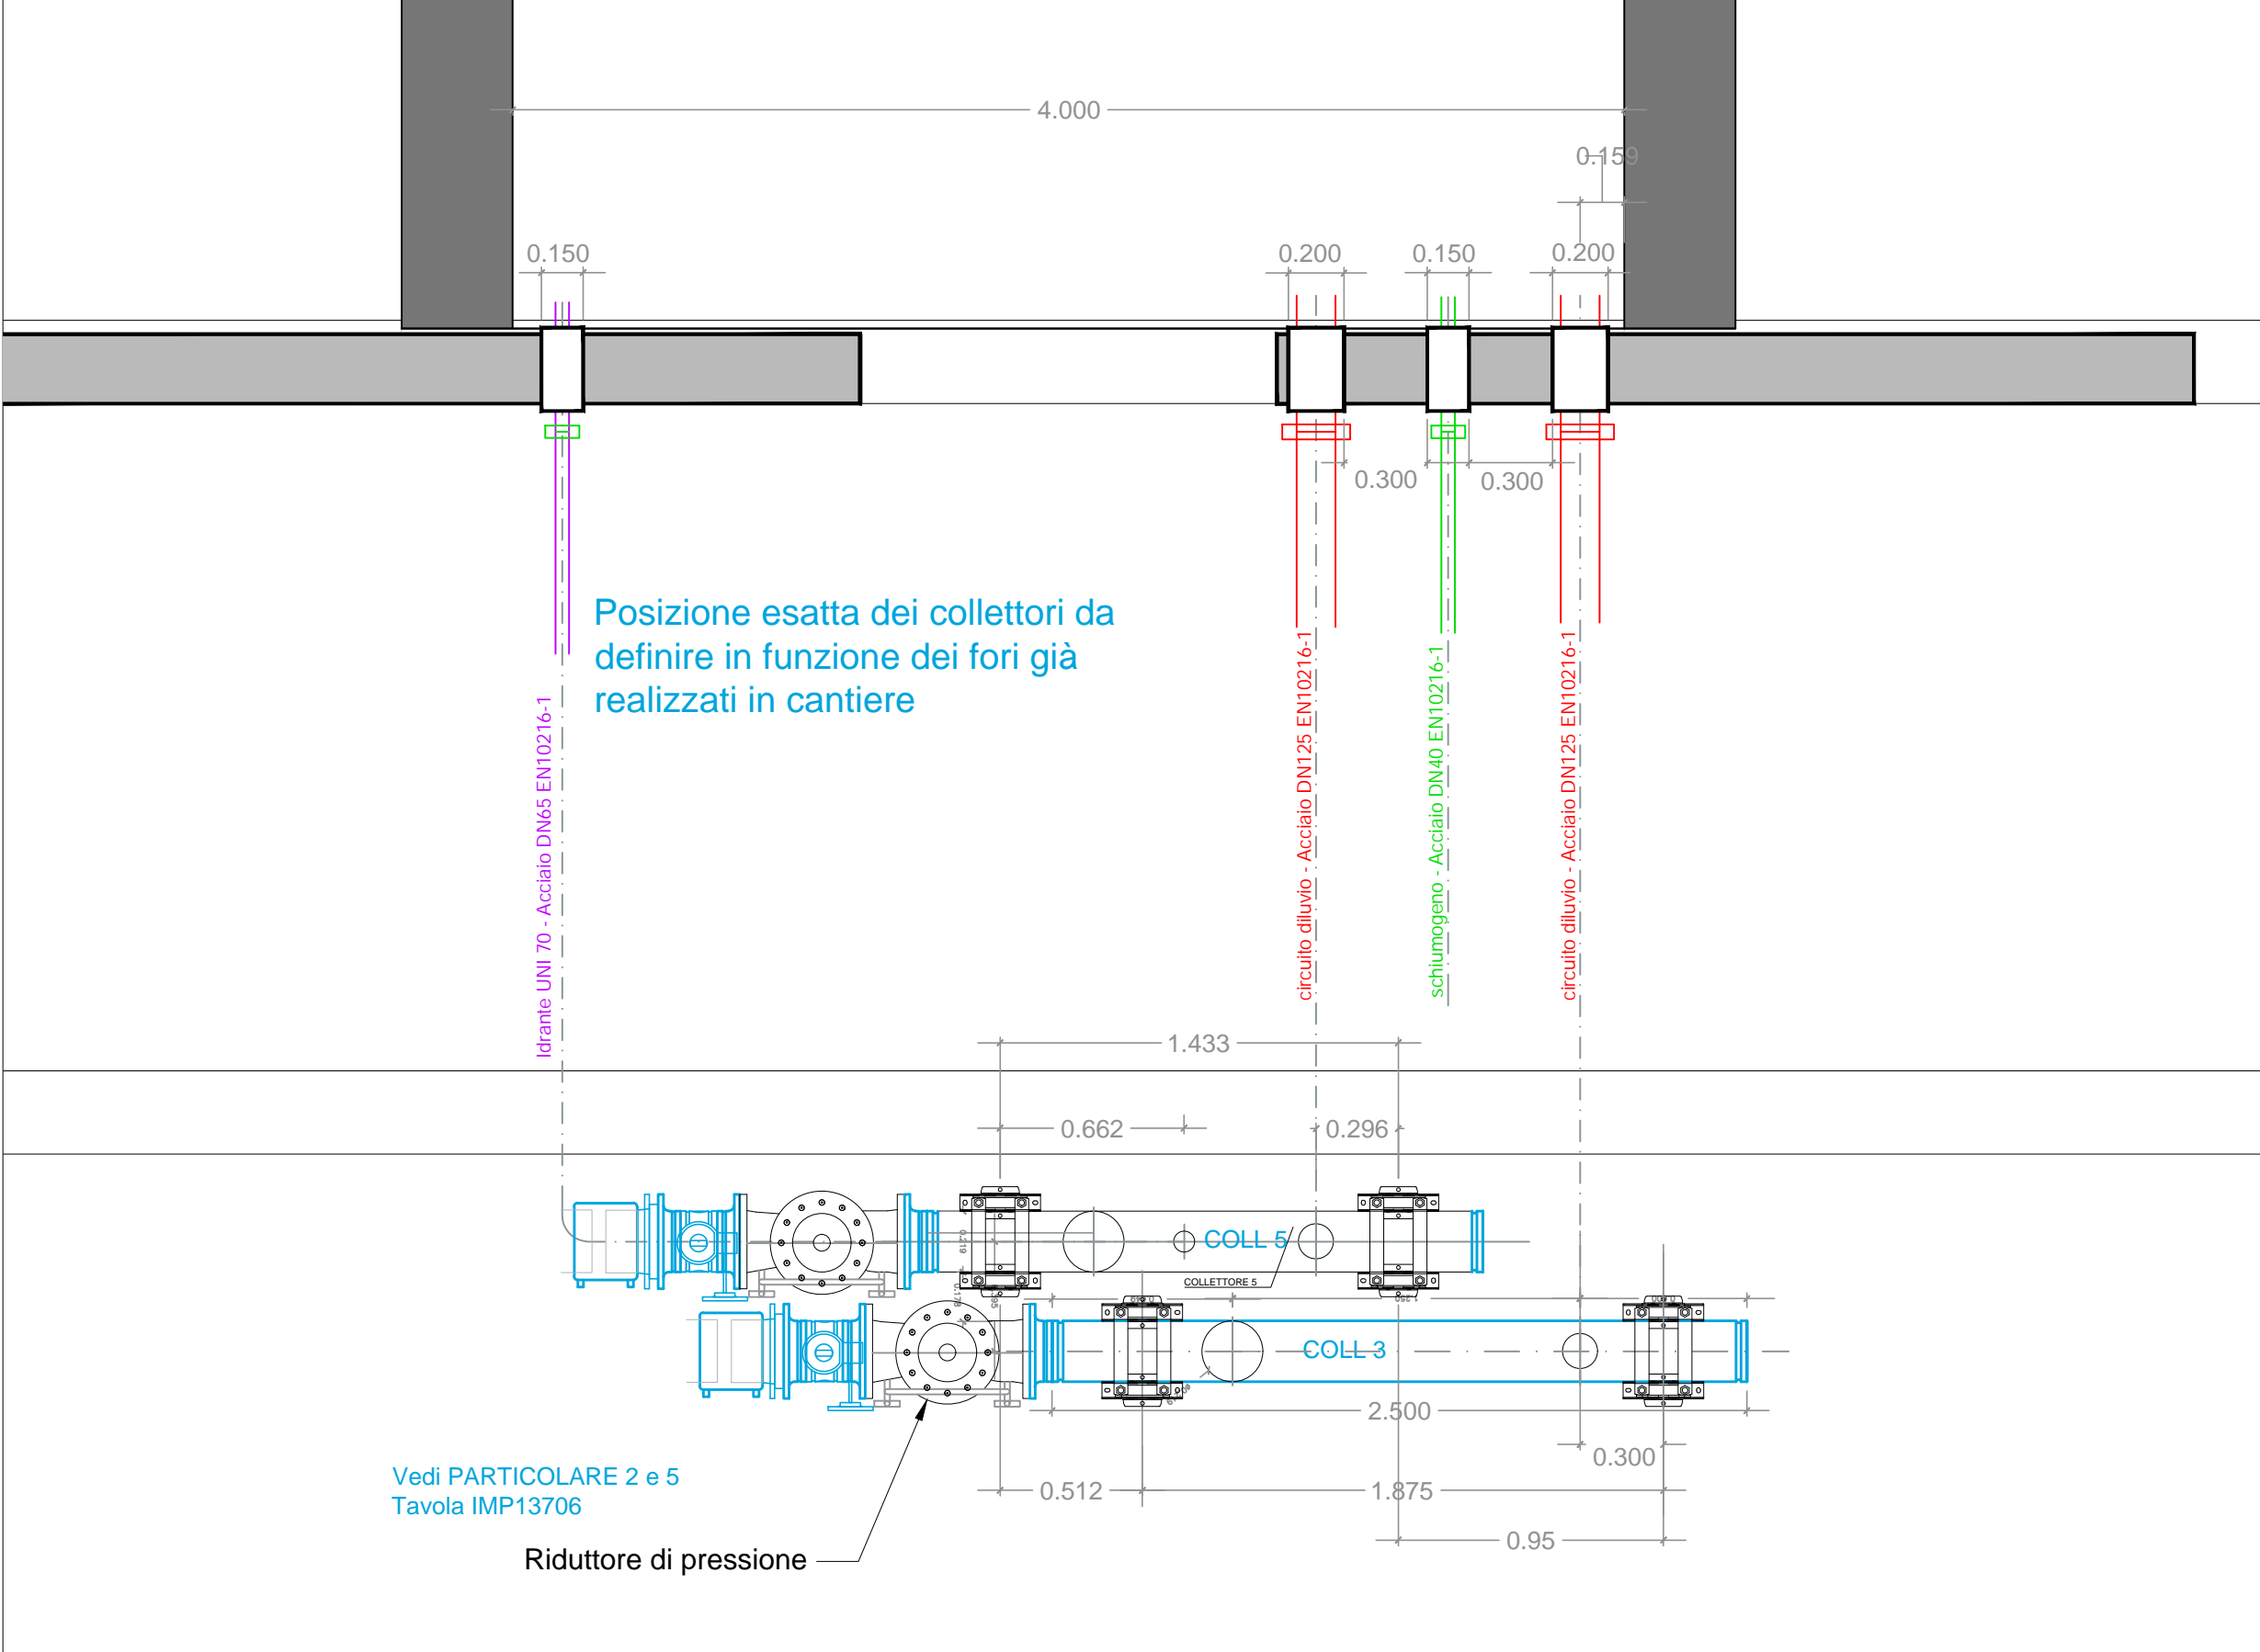

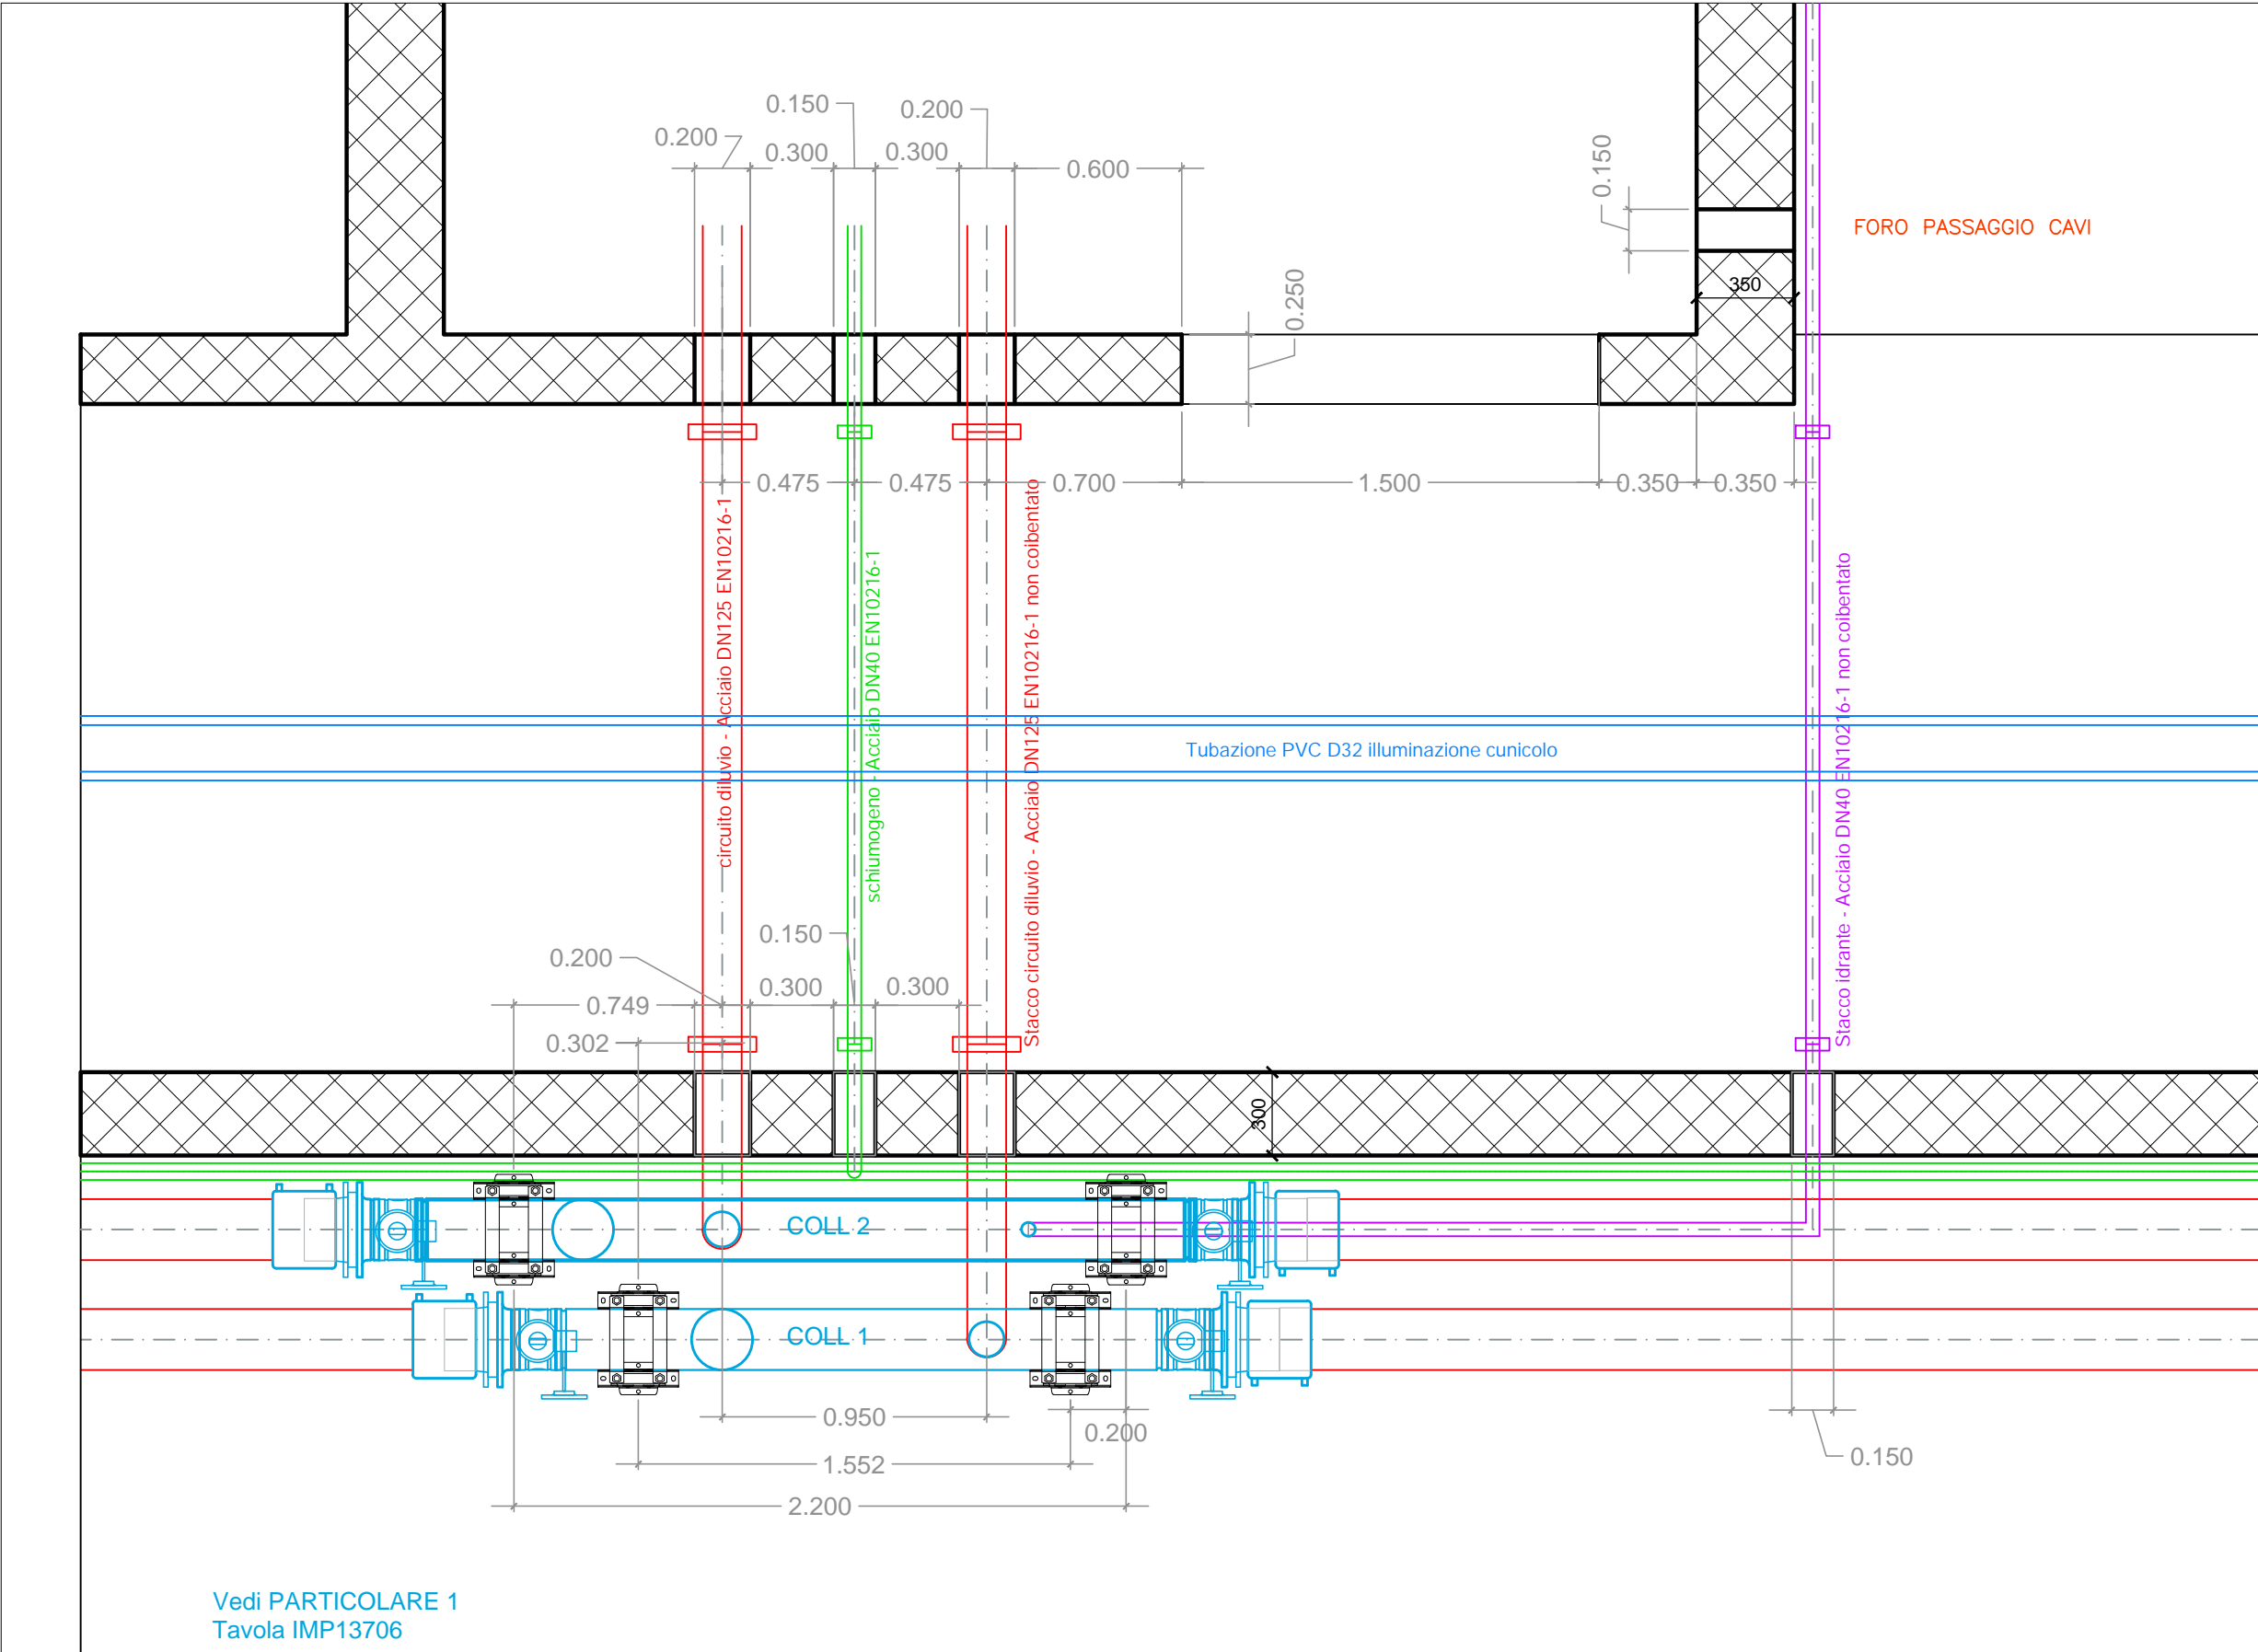


NPS1 ← NAP 6 ← N6

scala 1:25

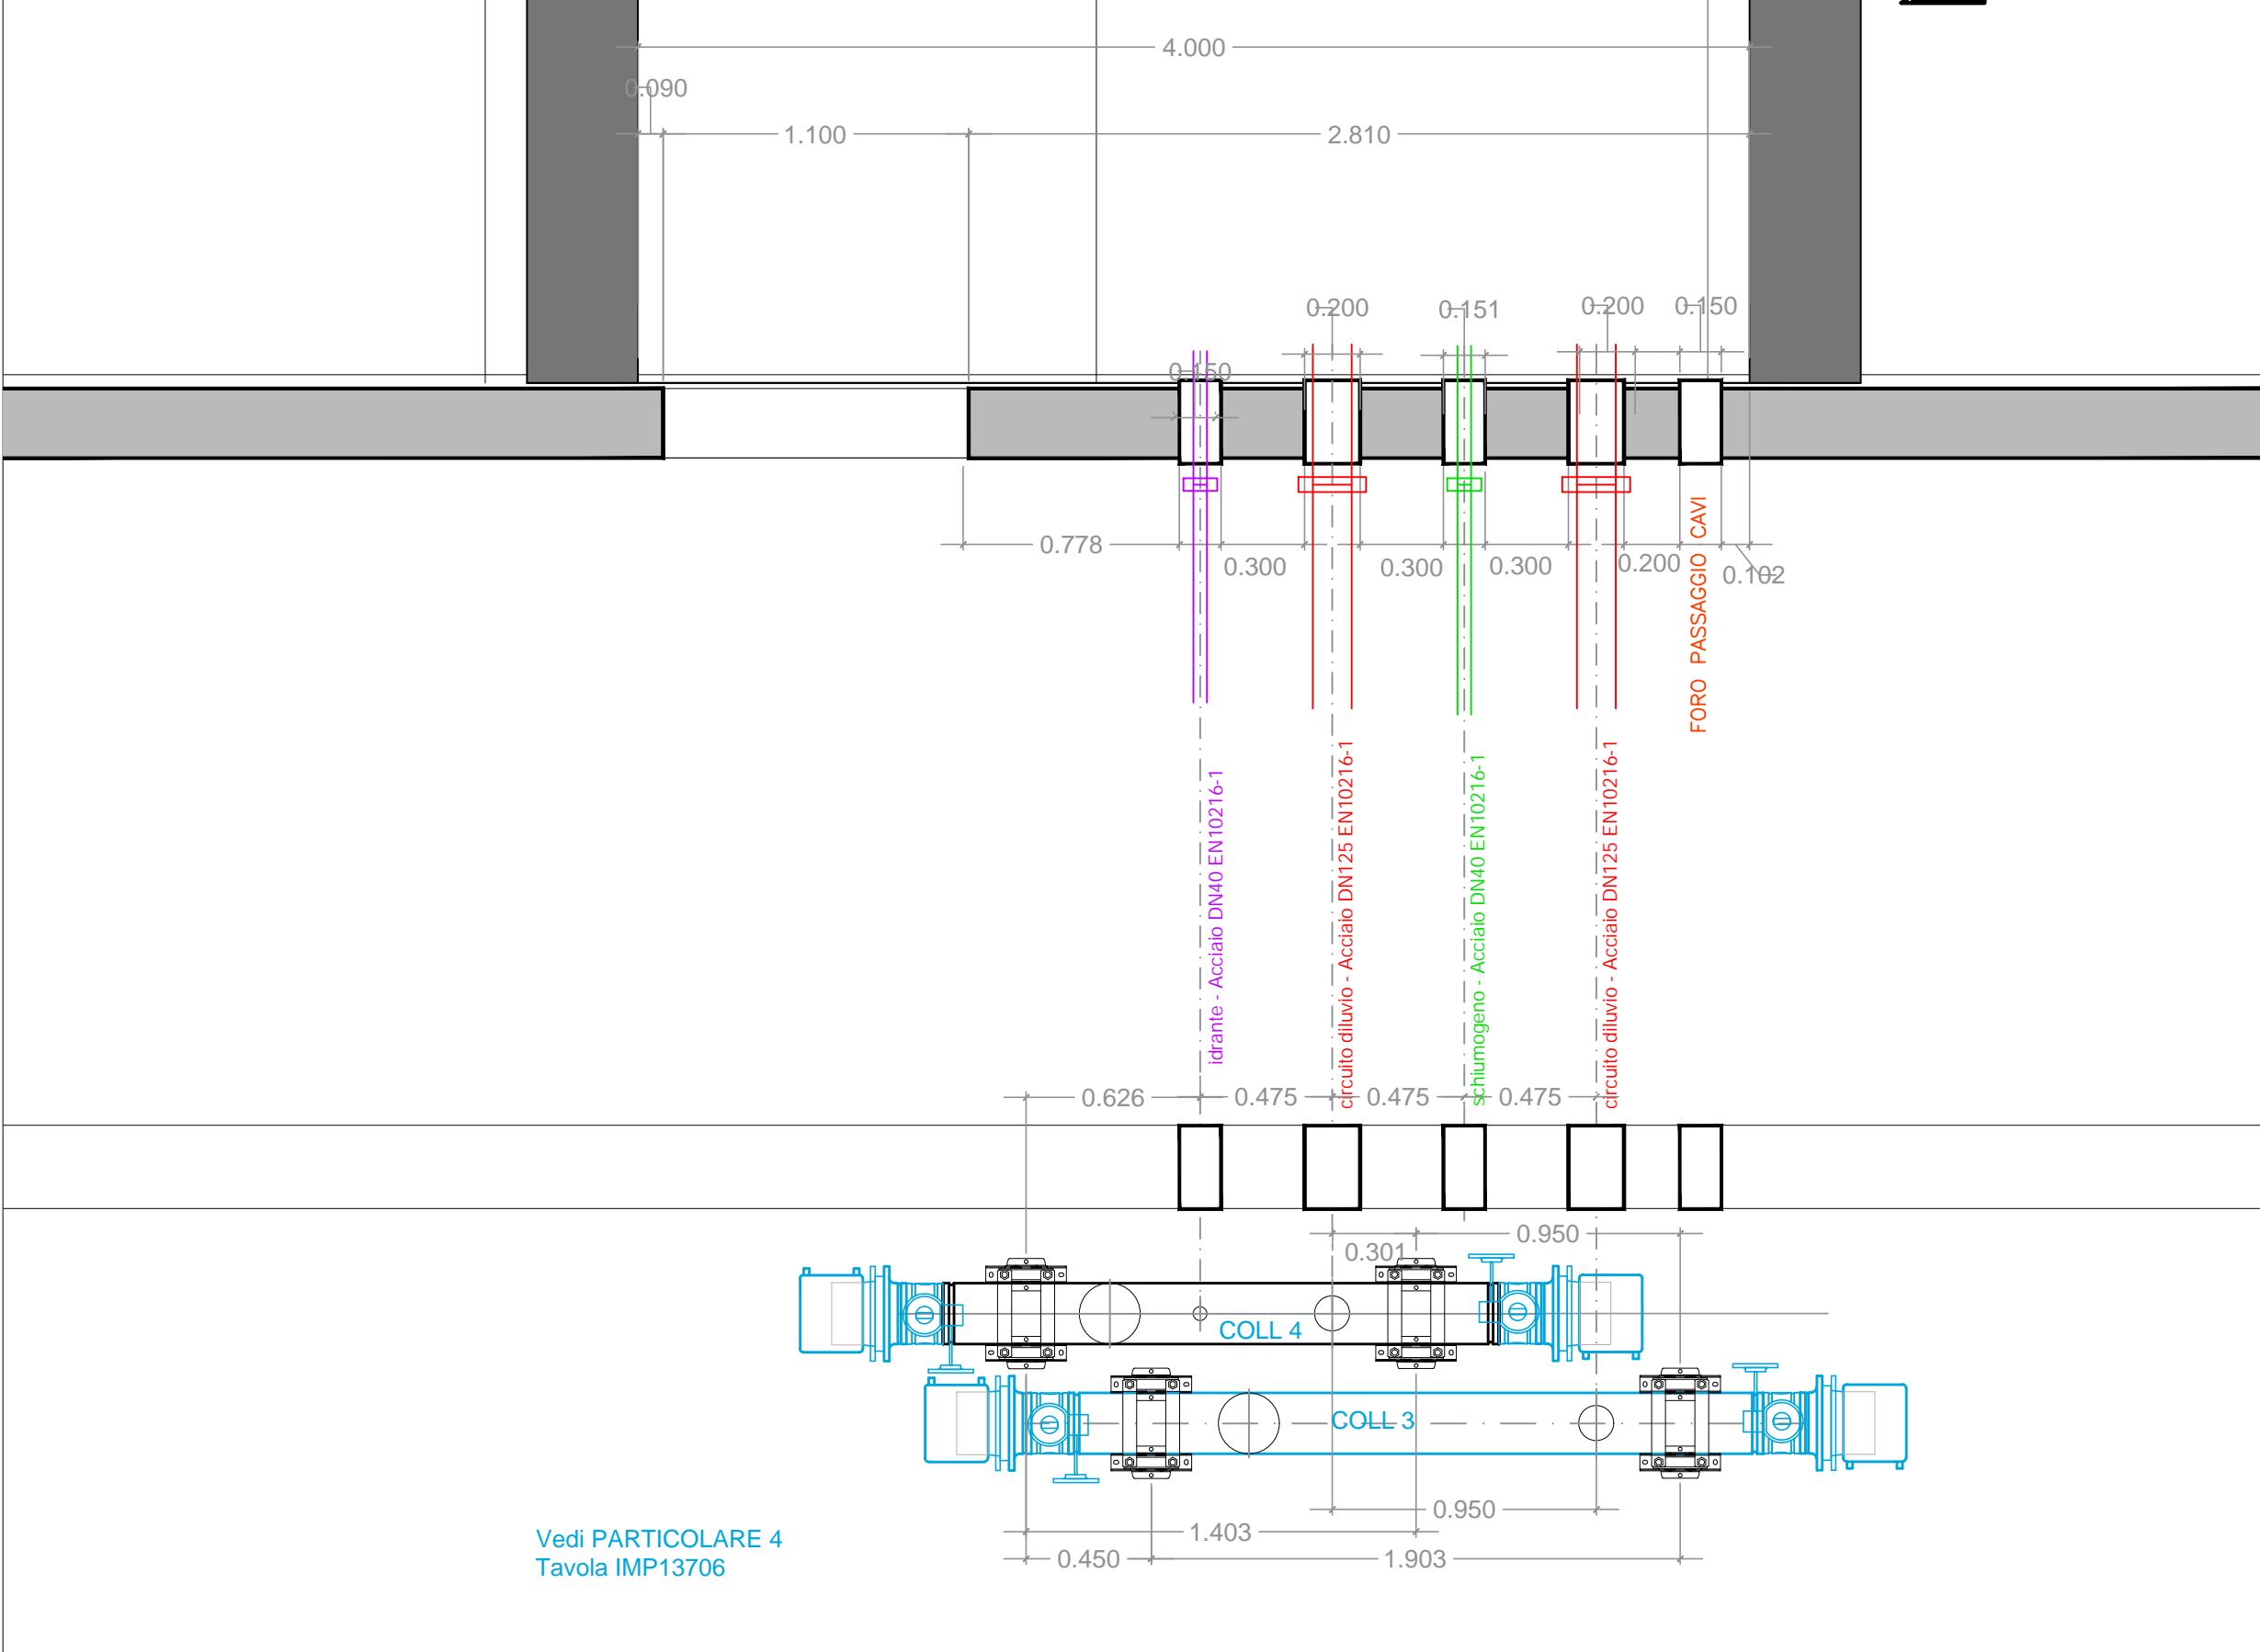


NAP6 ← N6 ← NAP5


scala 1:25

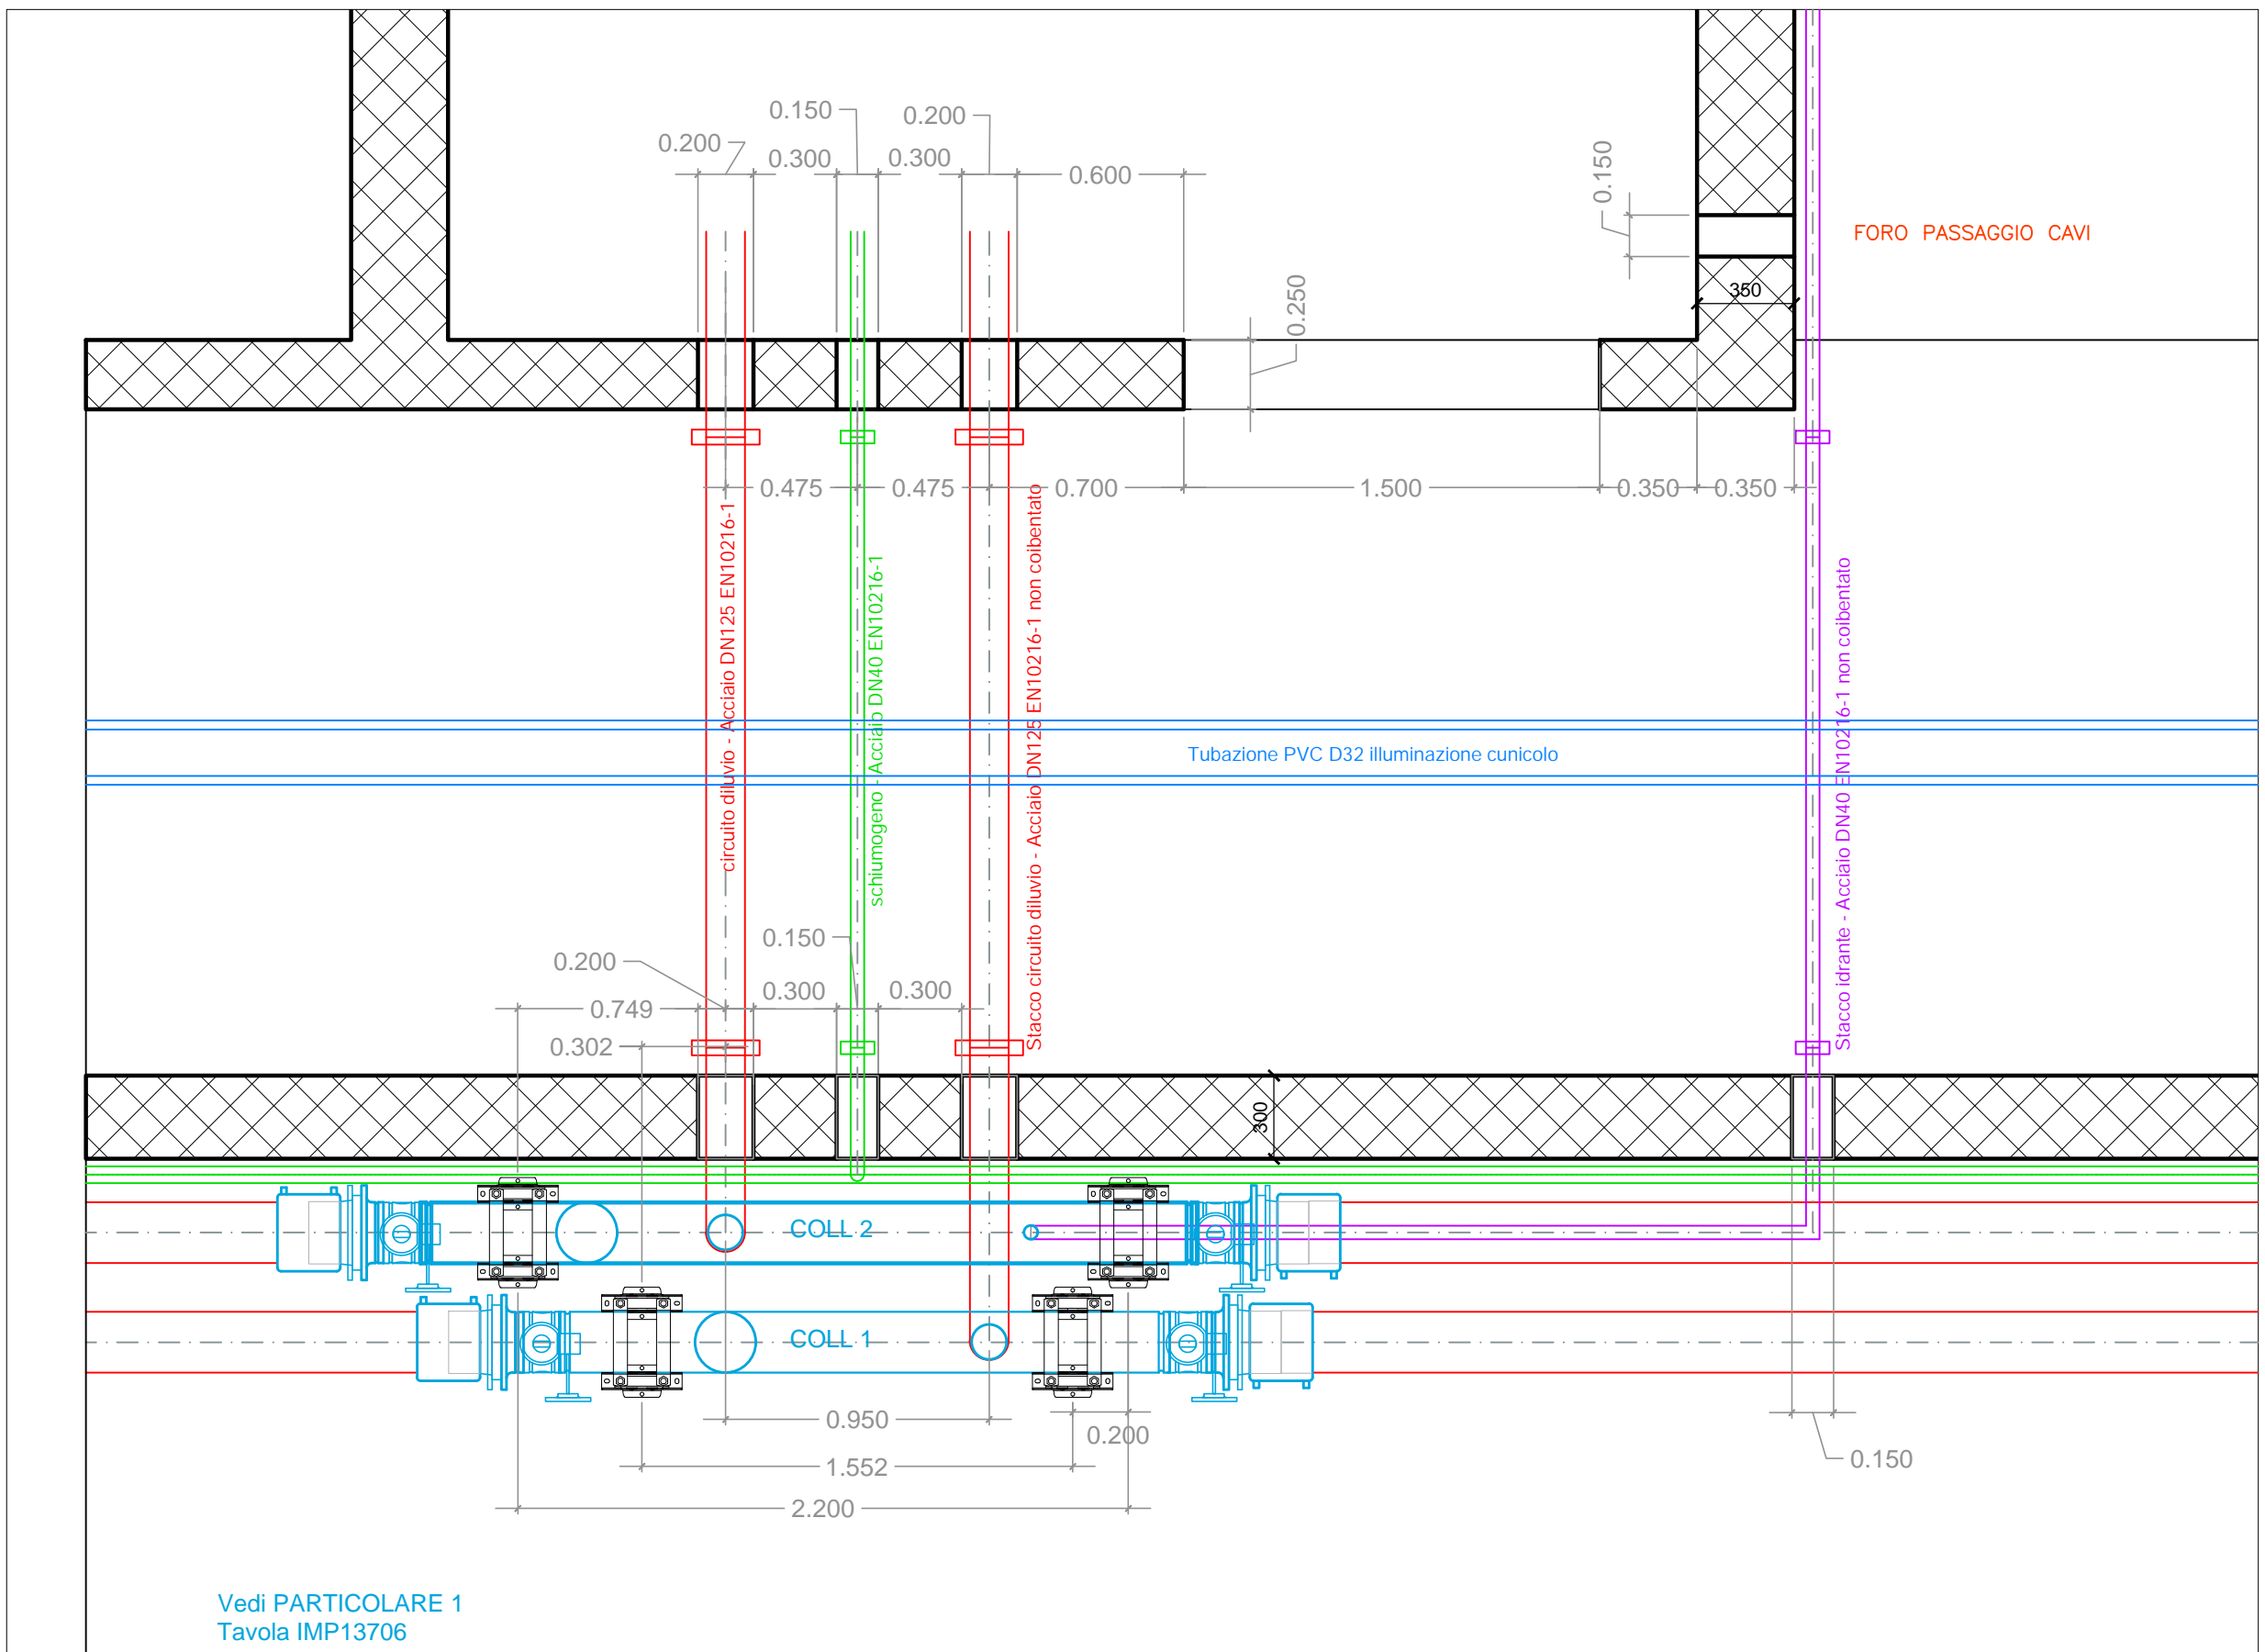


N6 ← **NAP 5** ← N5

scala 1:25

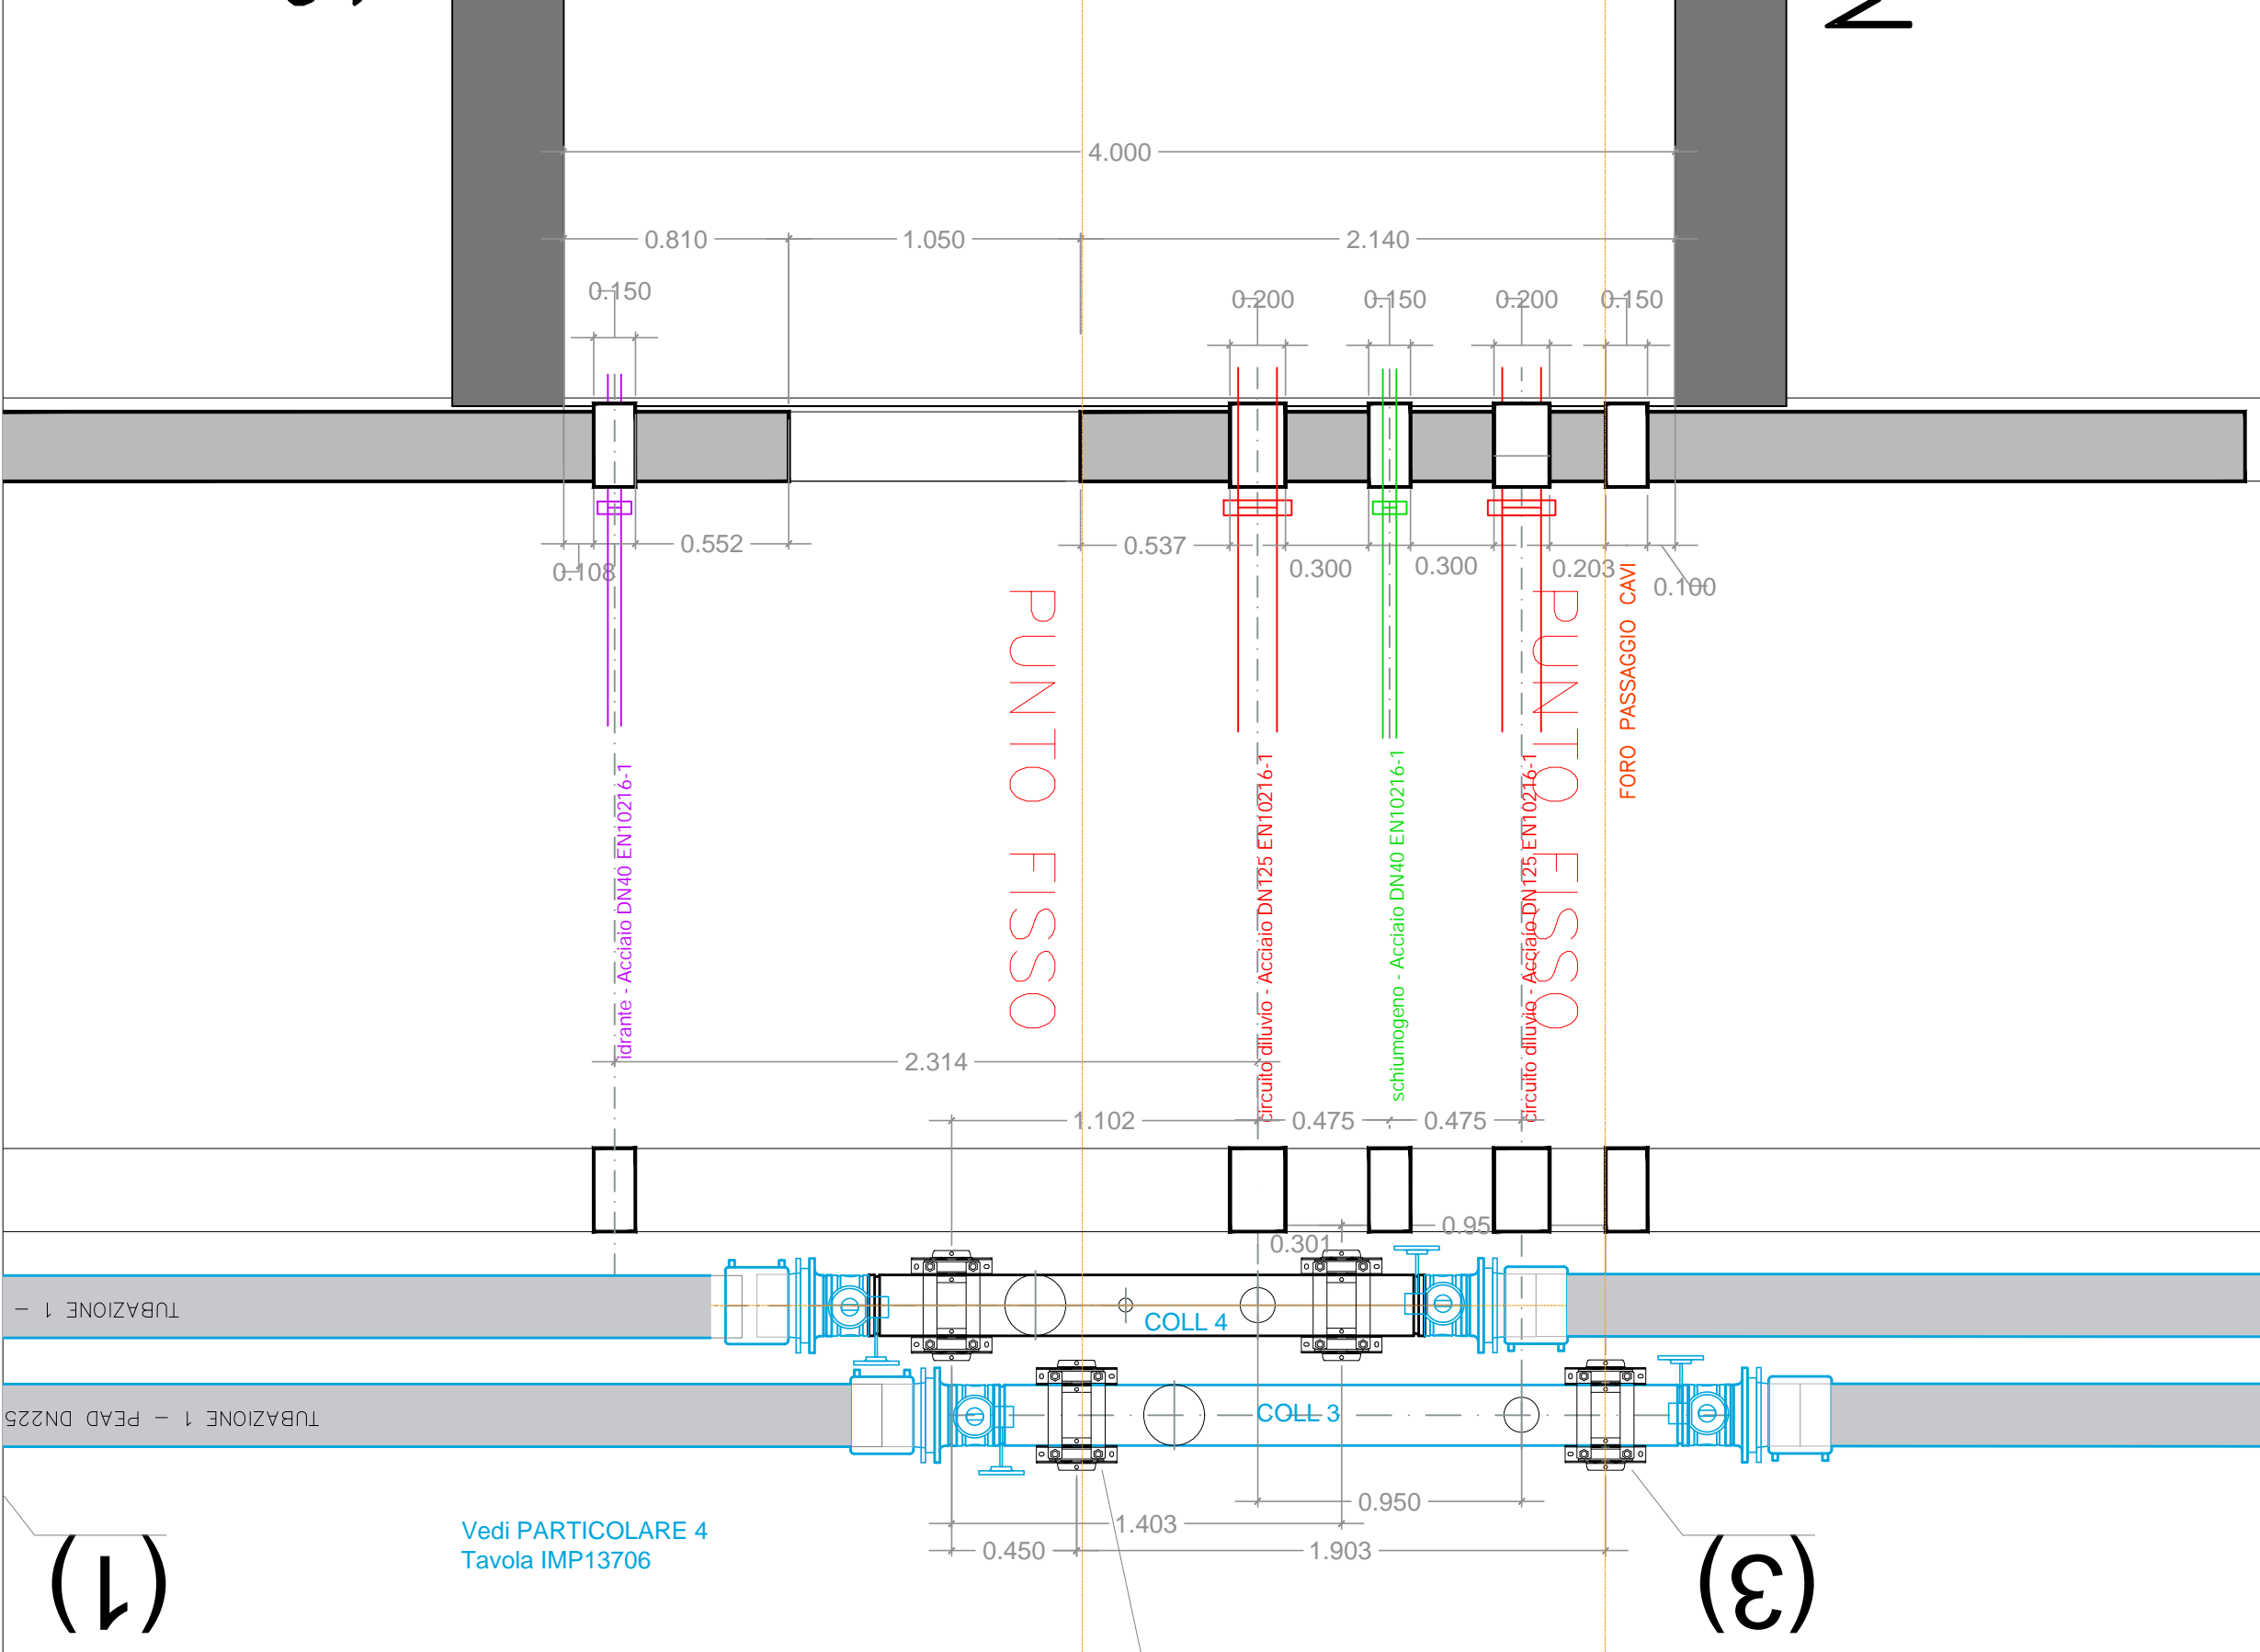


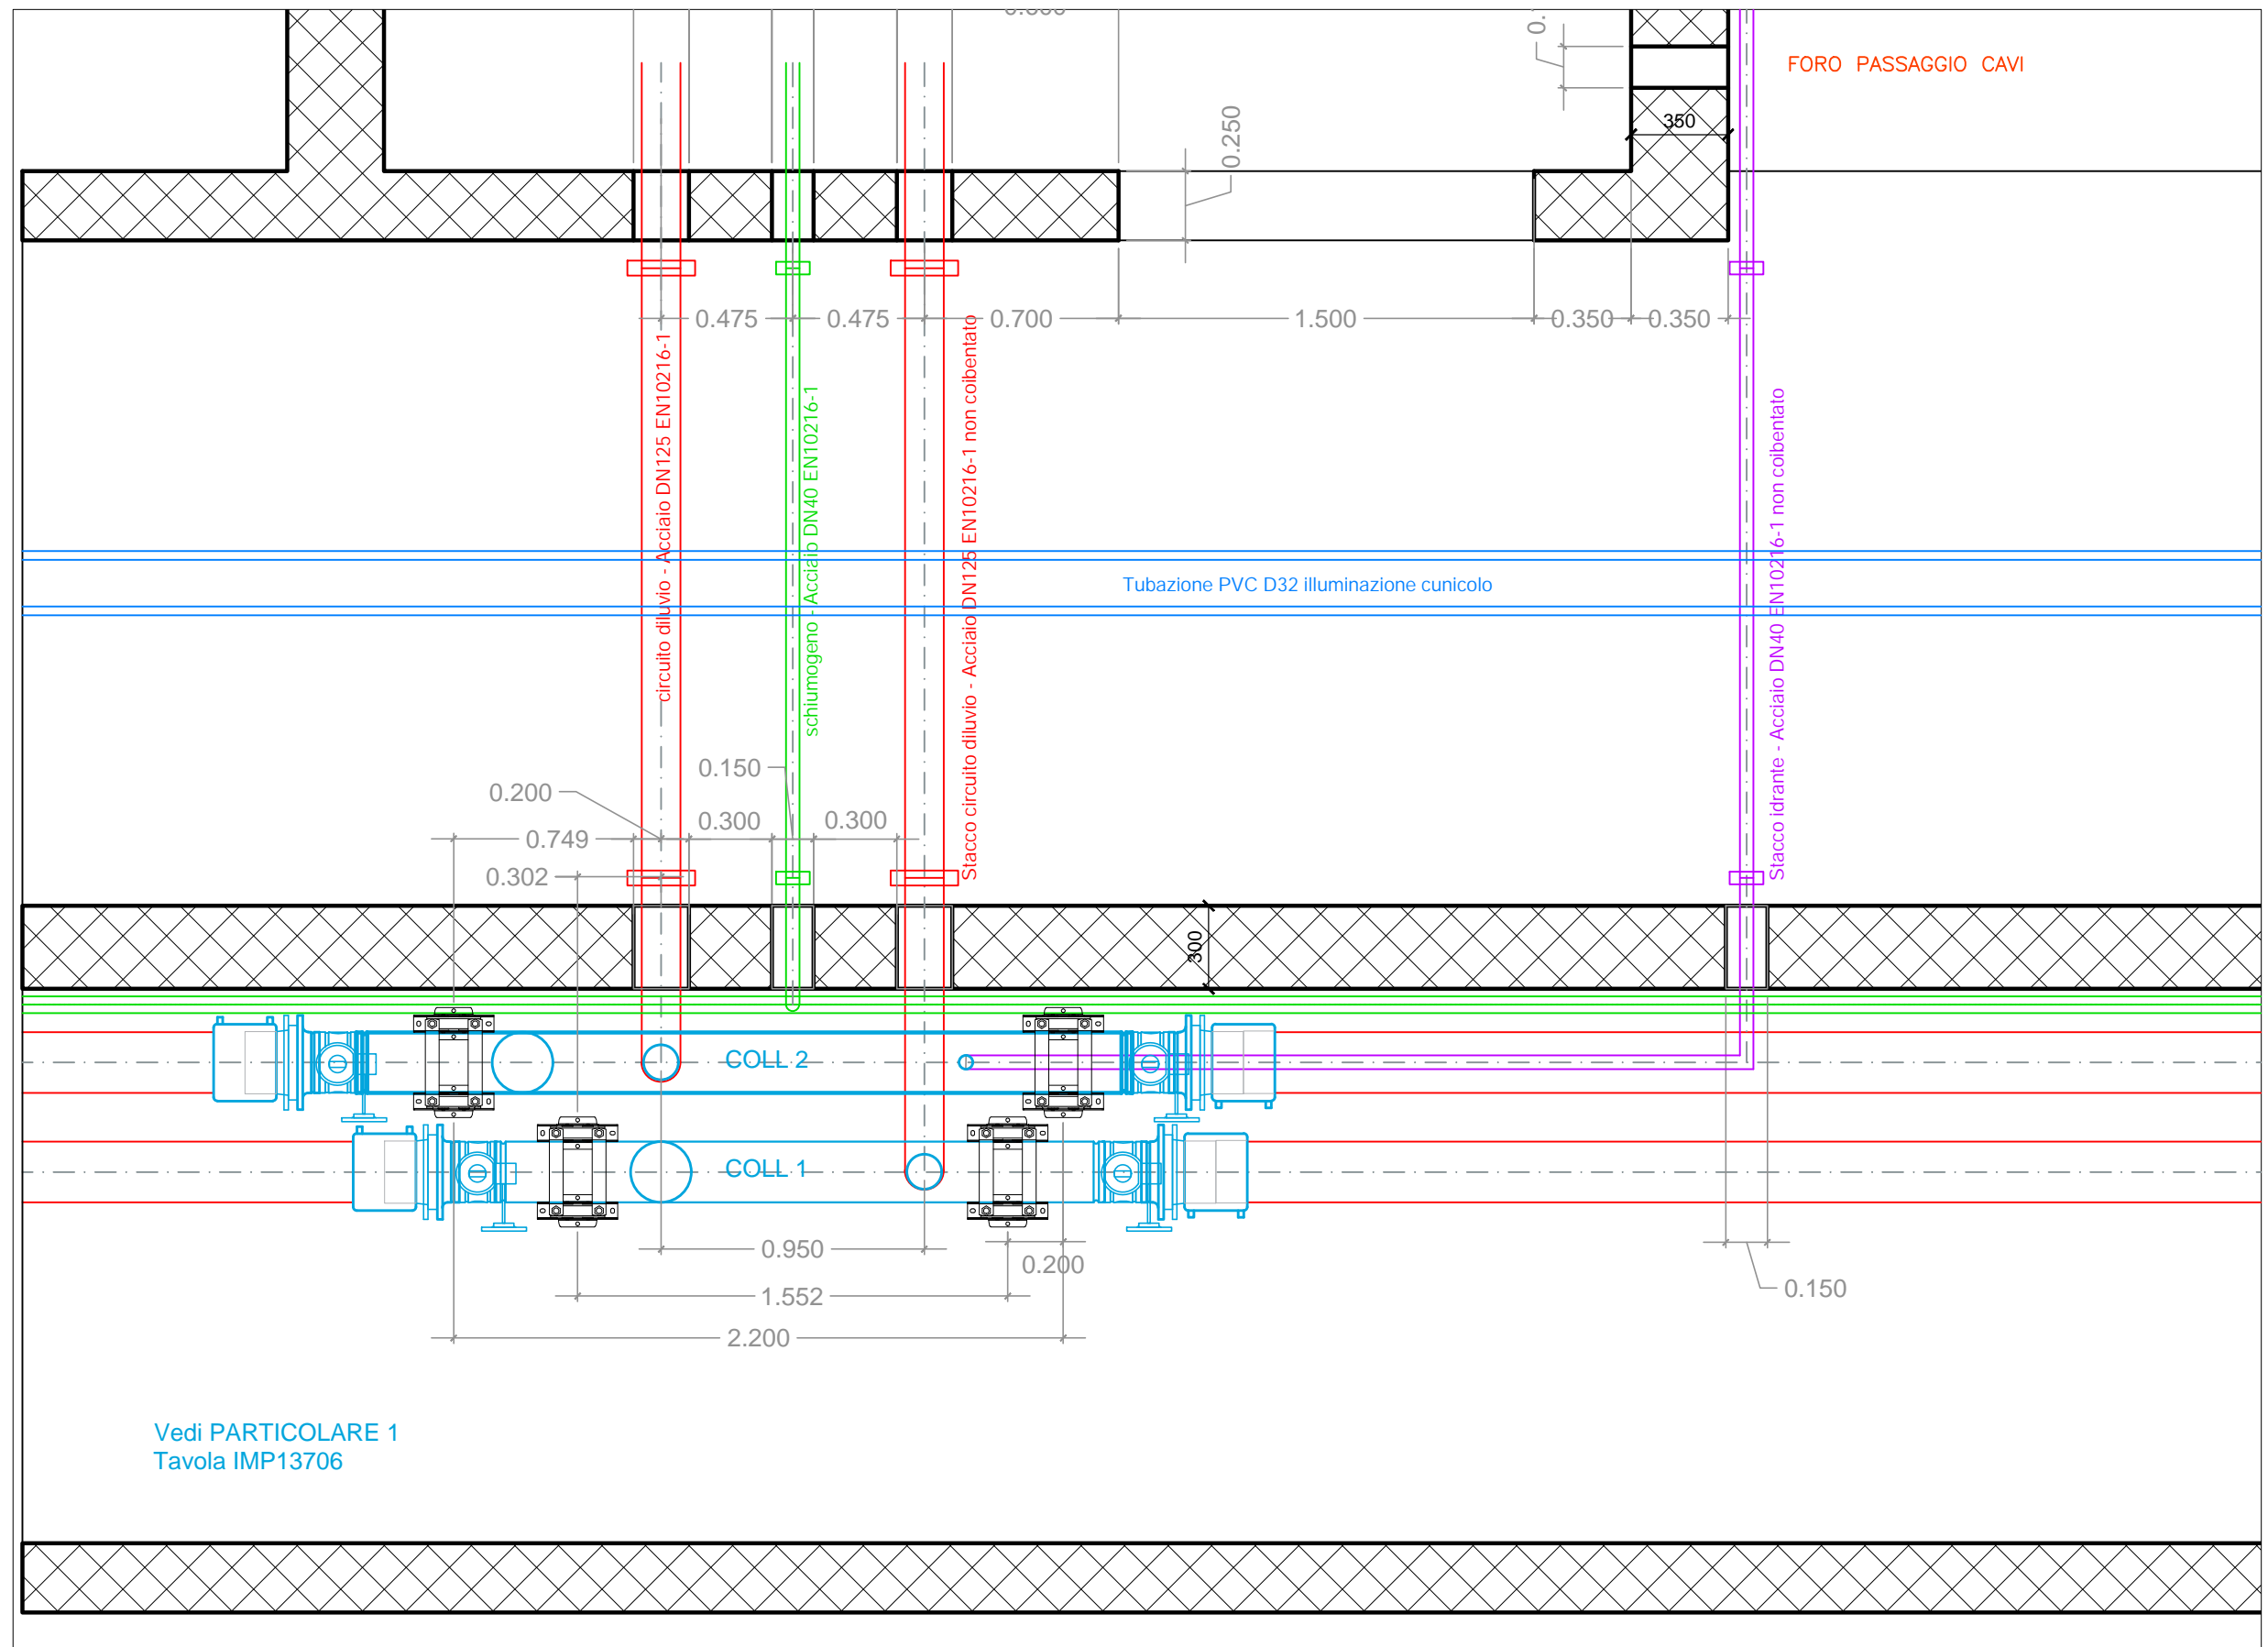

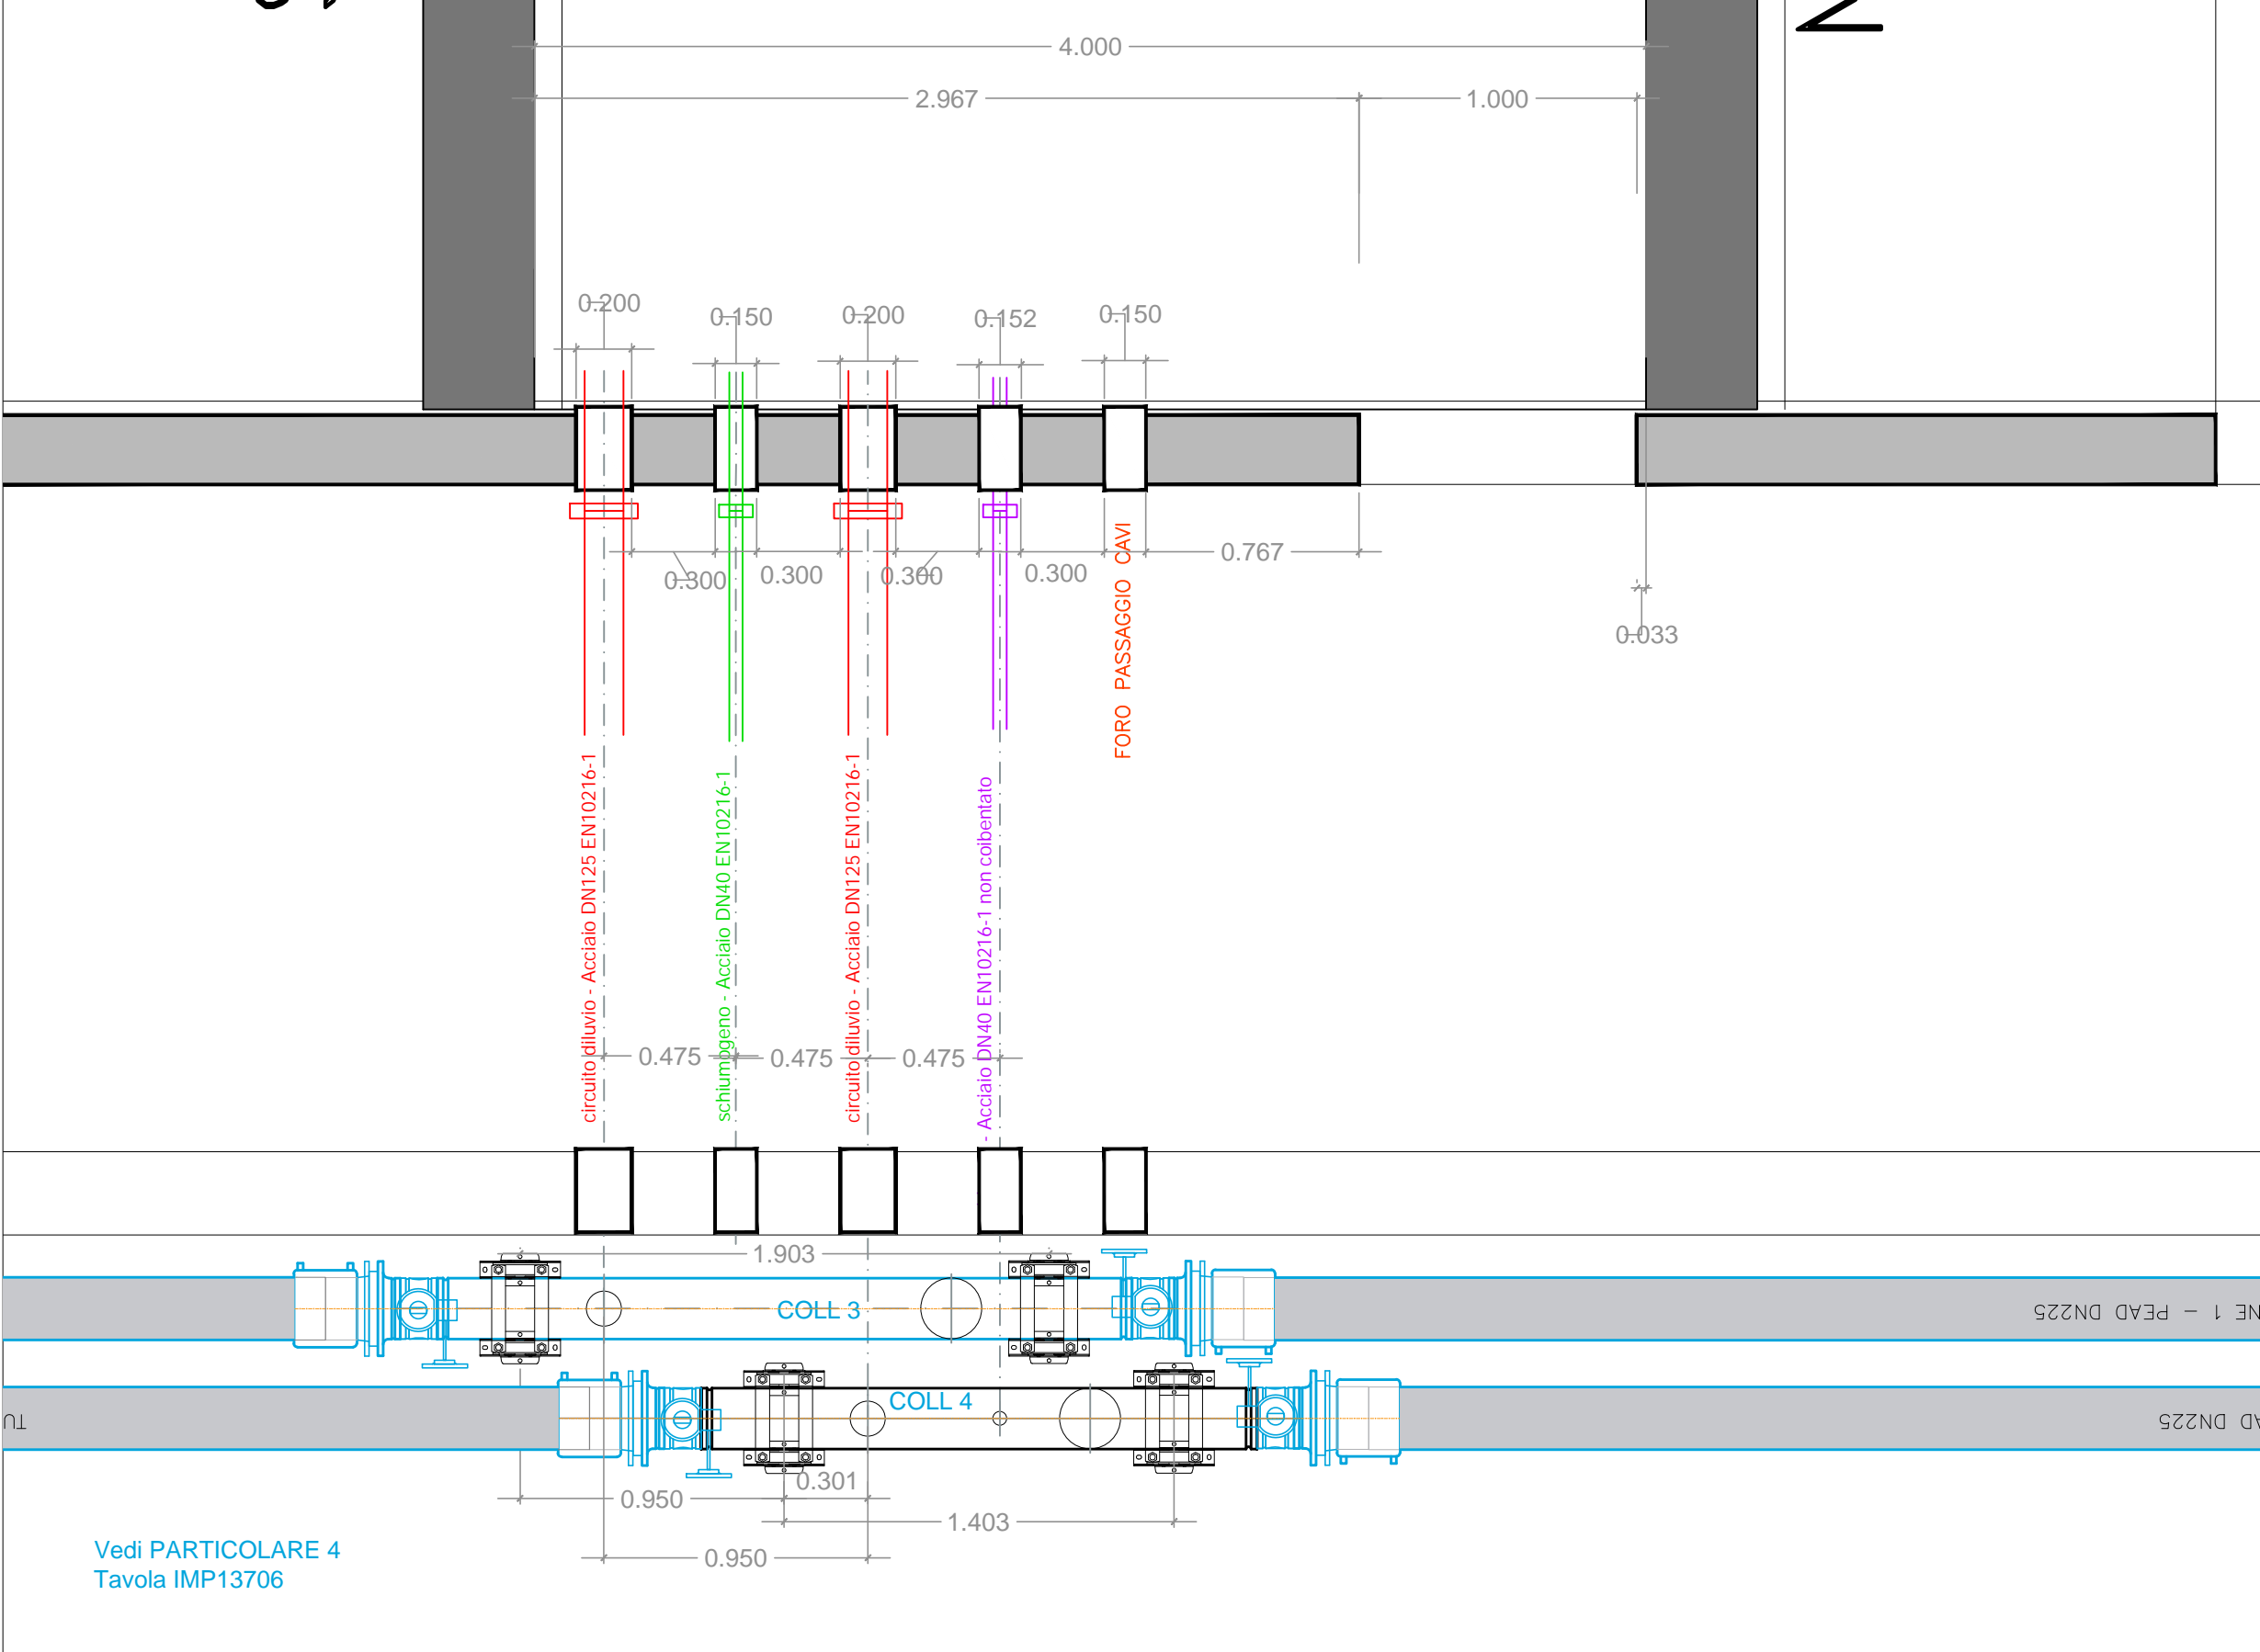


NAP4 ← N4 ← NAP3

scala 1:25

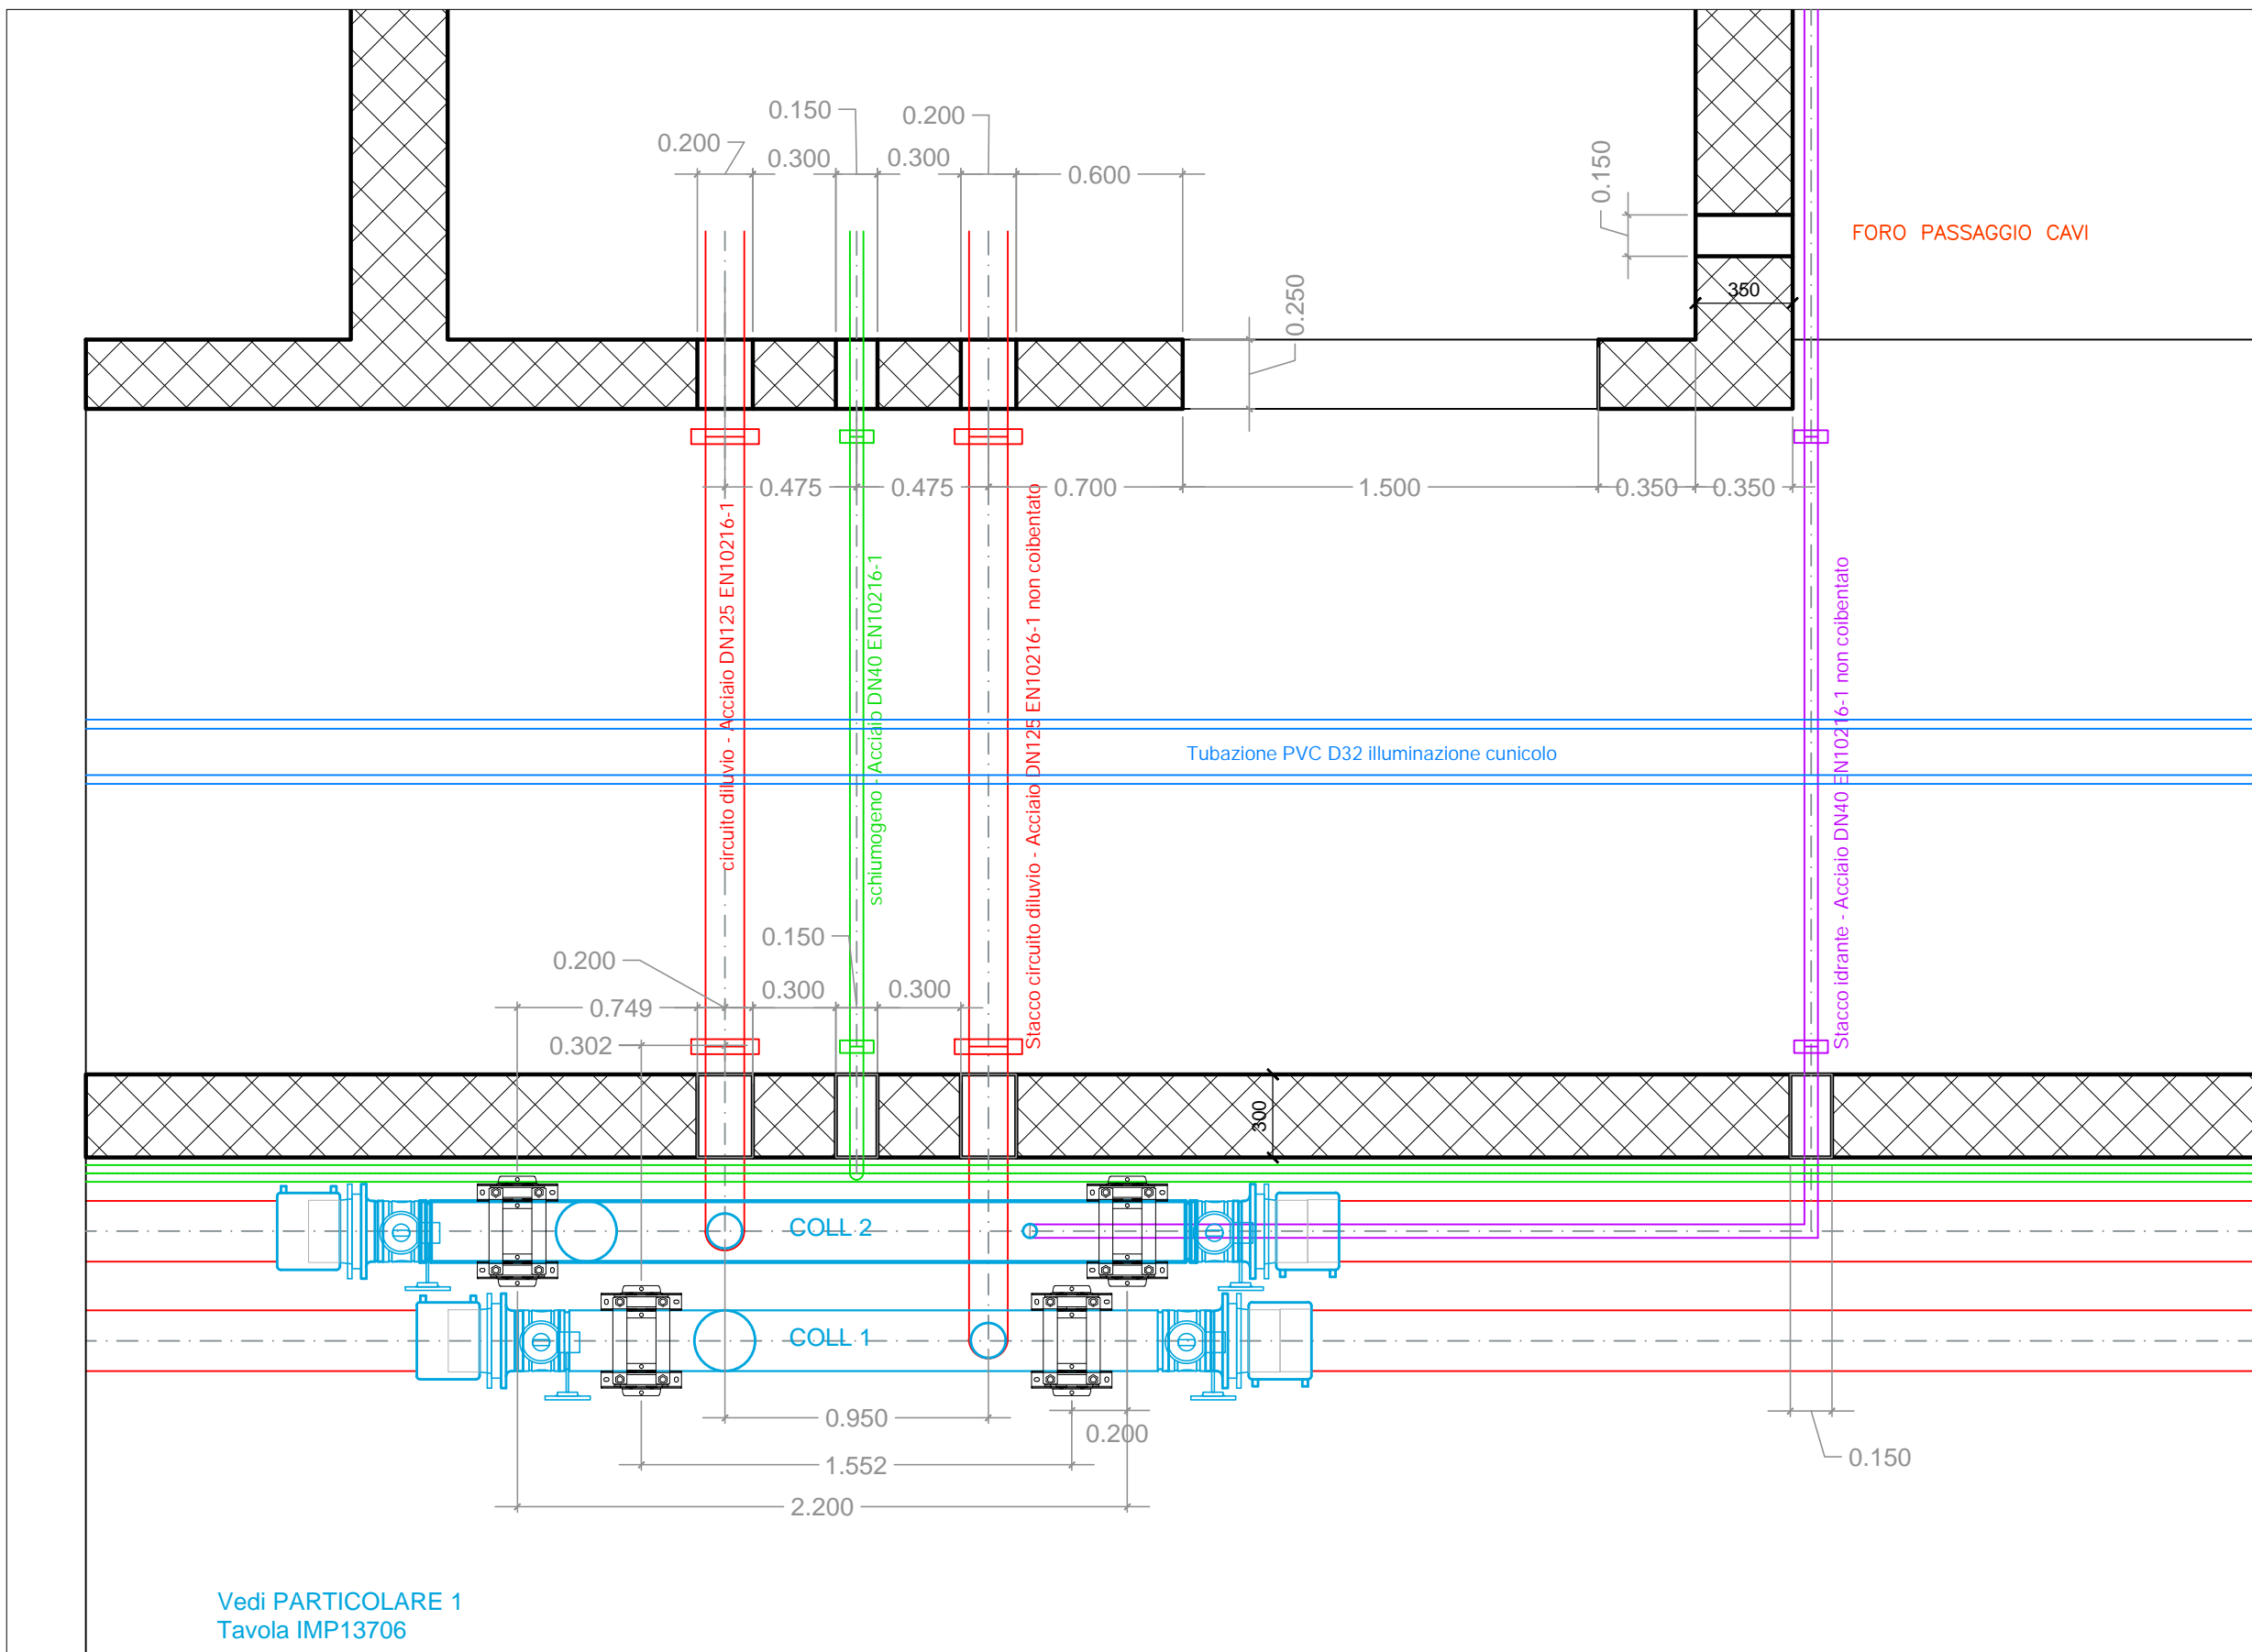


N4 ← NAP 3 ← N3

scala 1:25

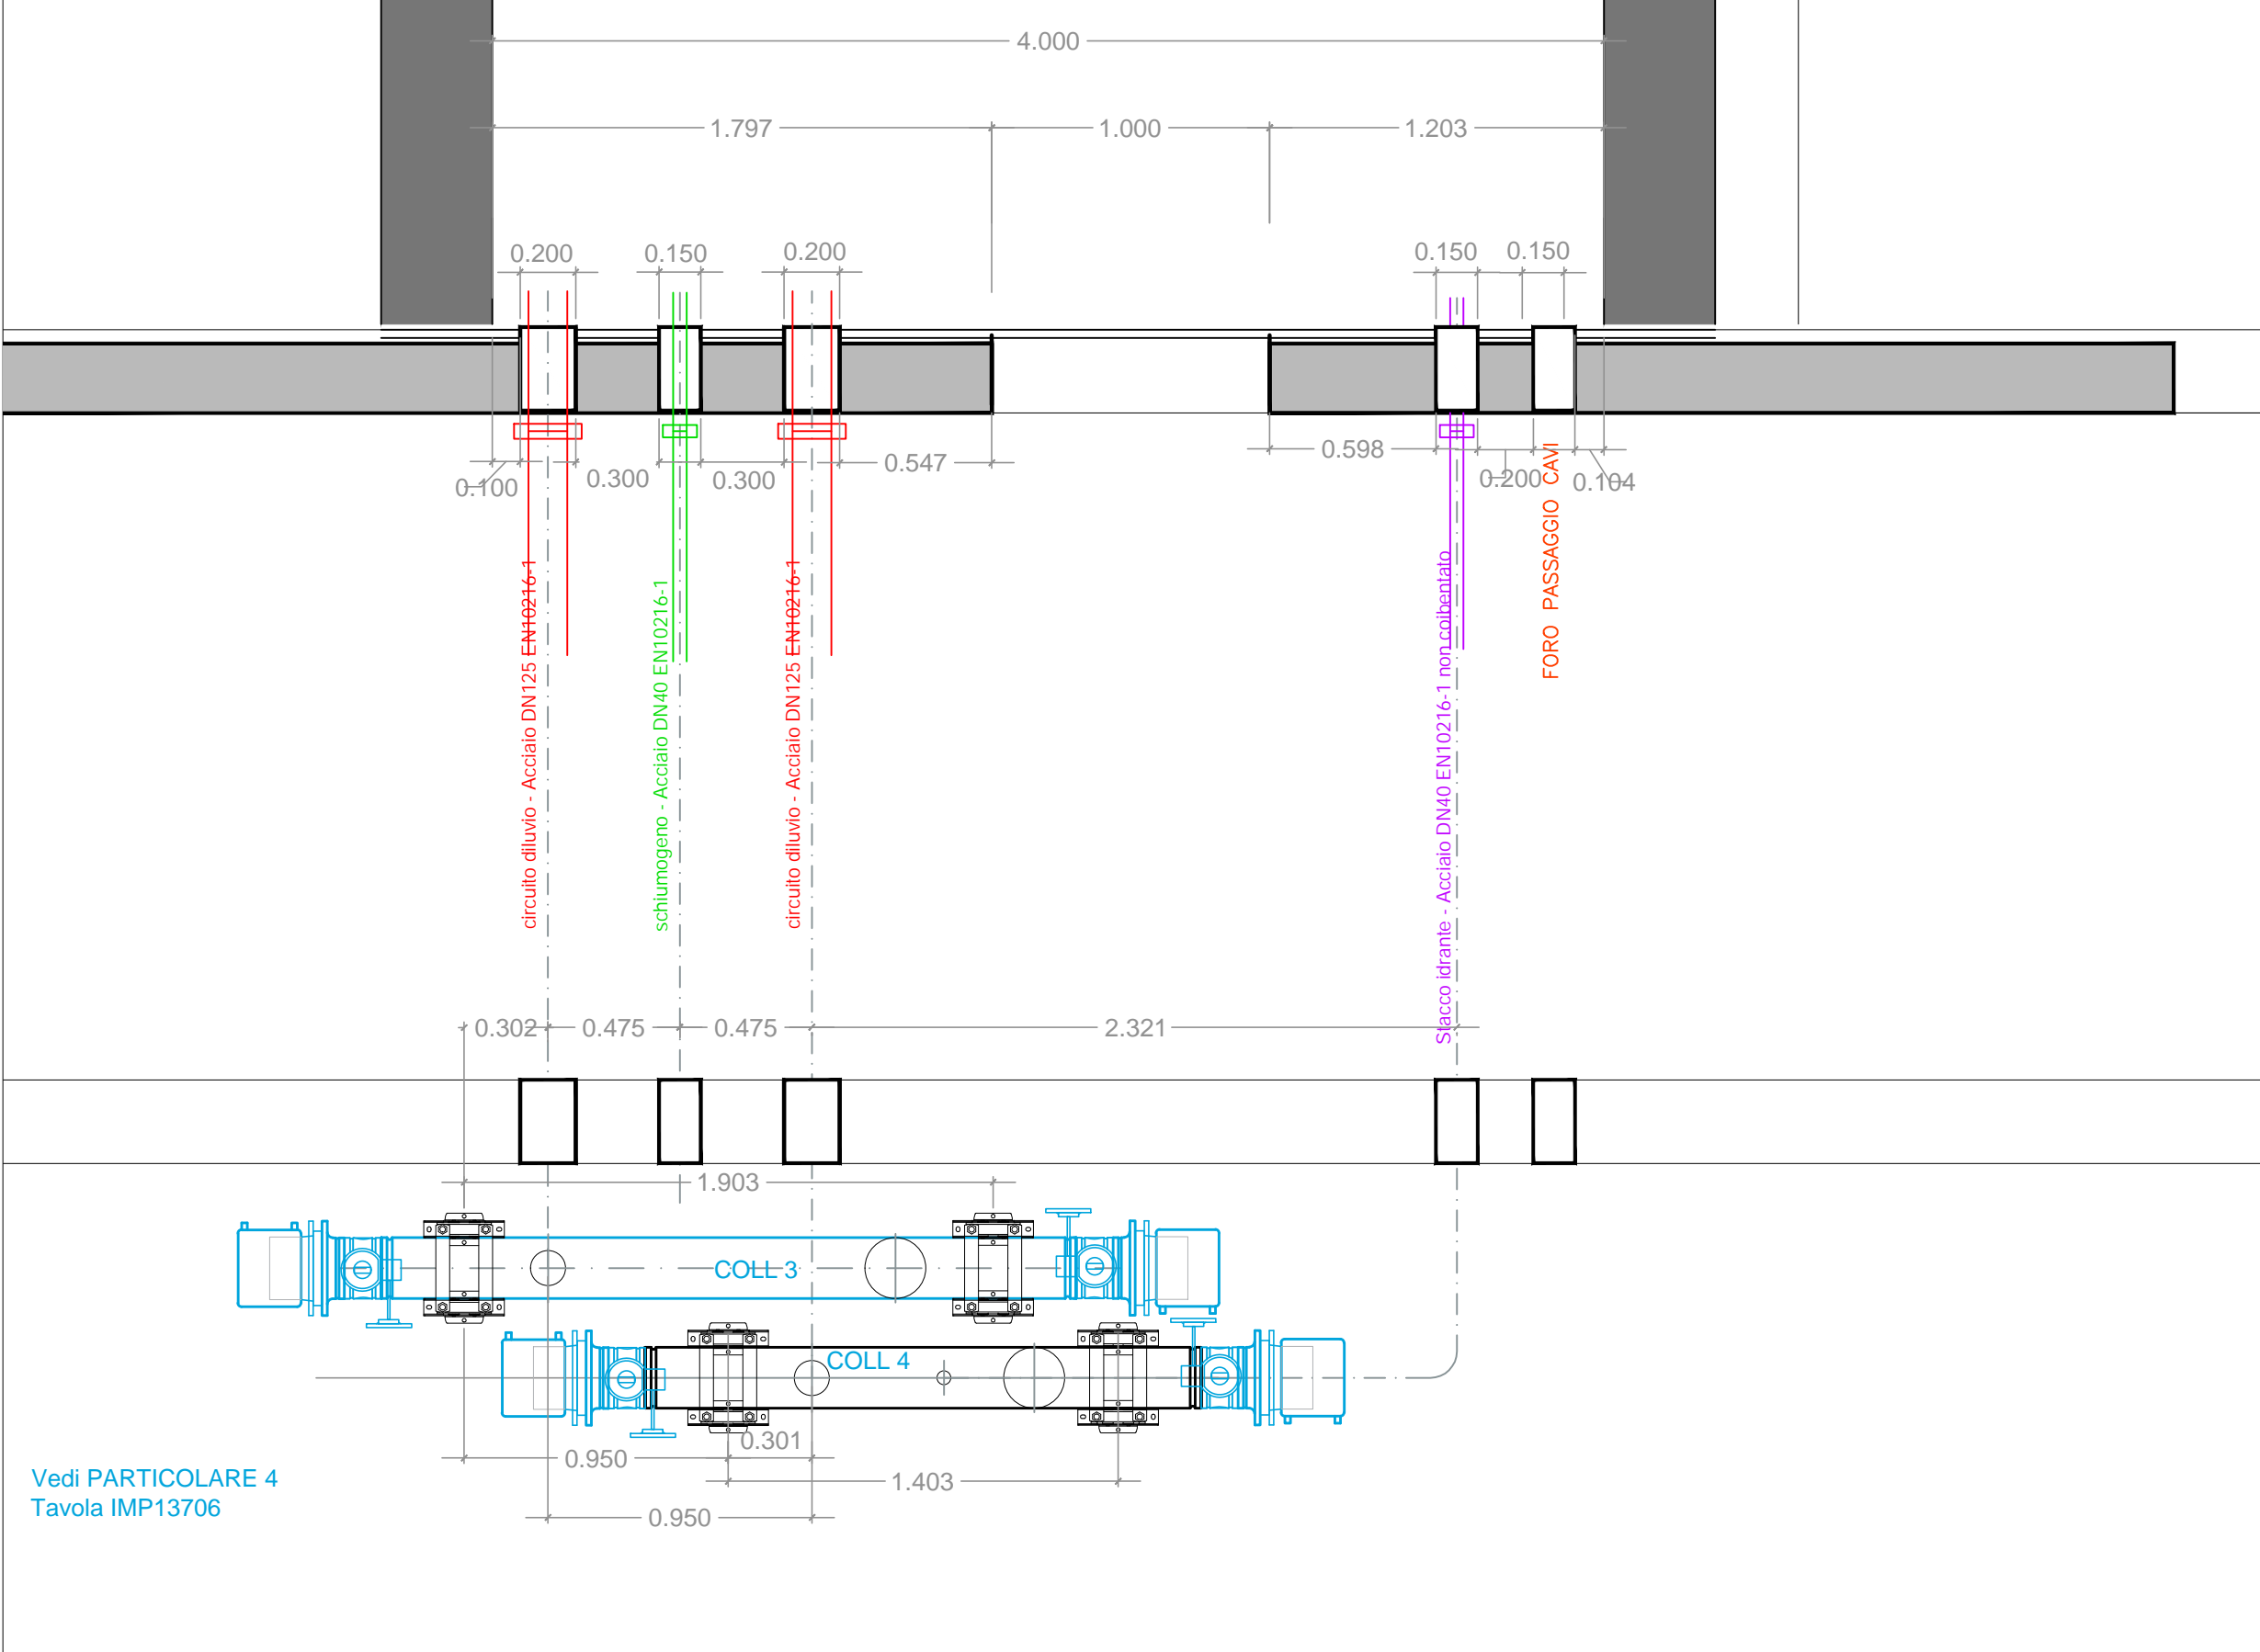


NAP3 ← N3 ← NAP2

scala 1:25

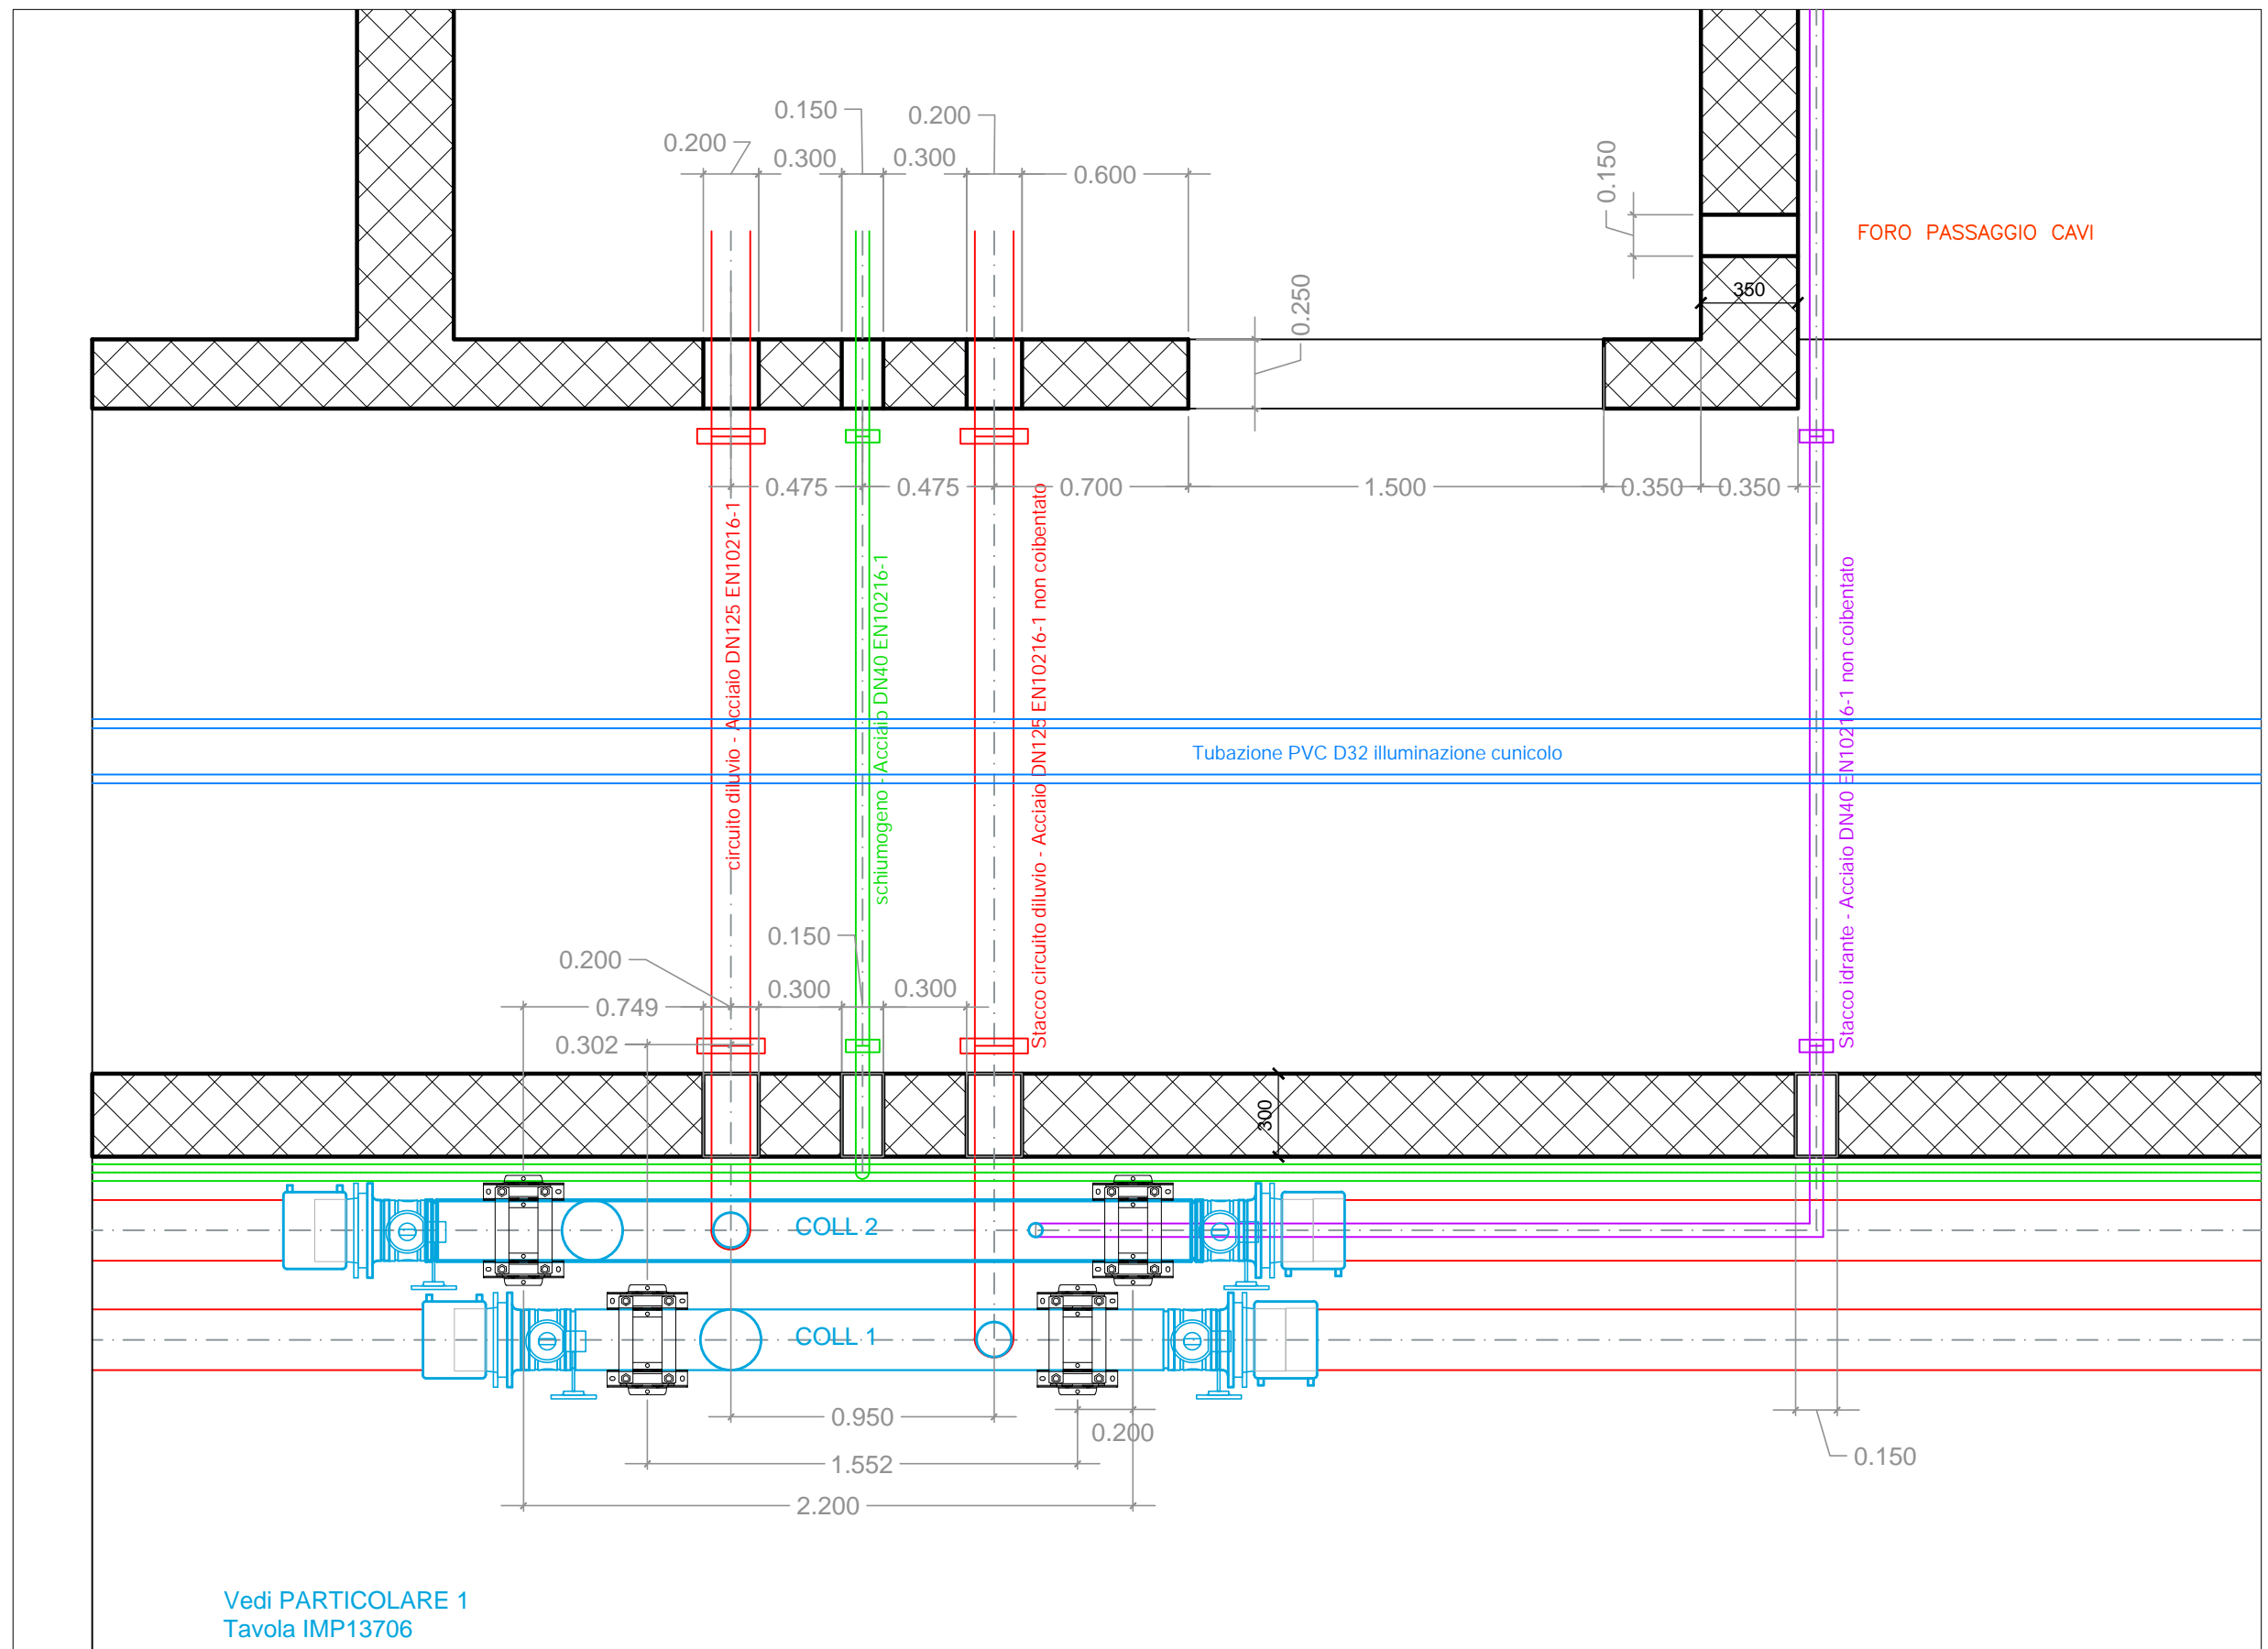


N3 ← NAP 2 ← N2

scala 1:25

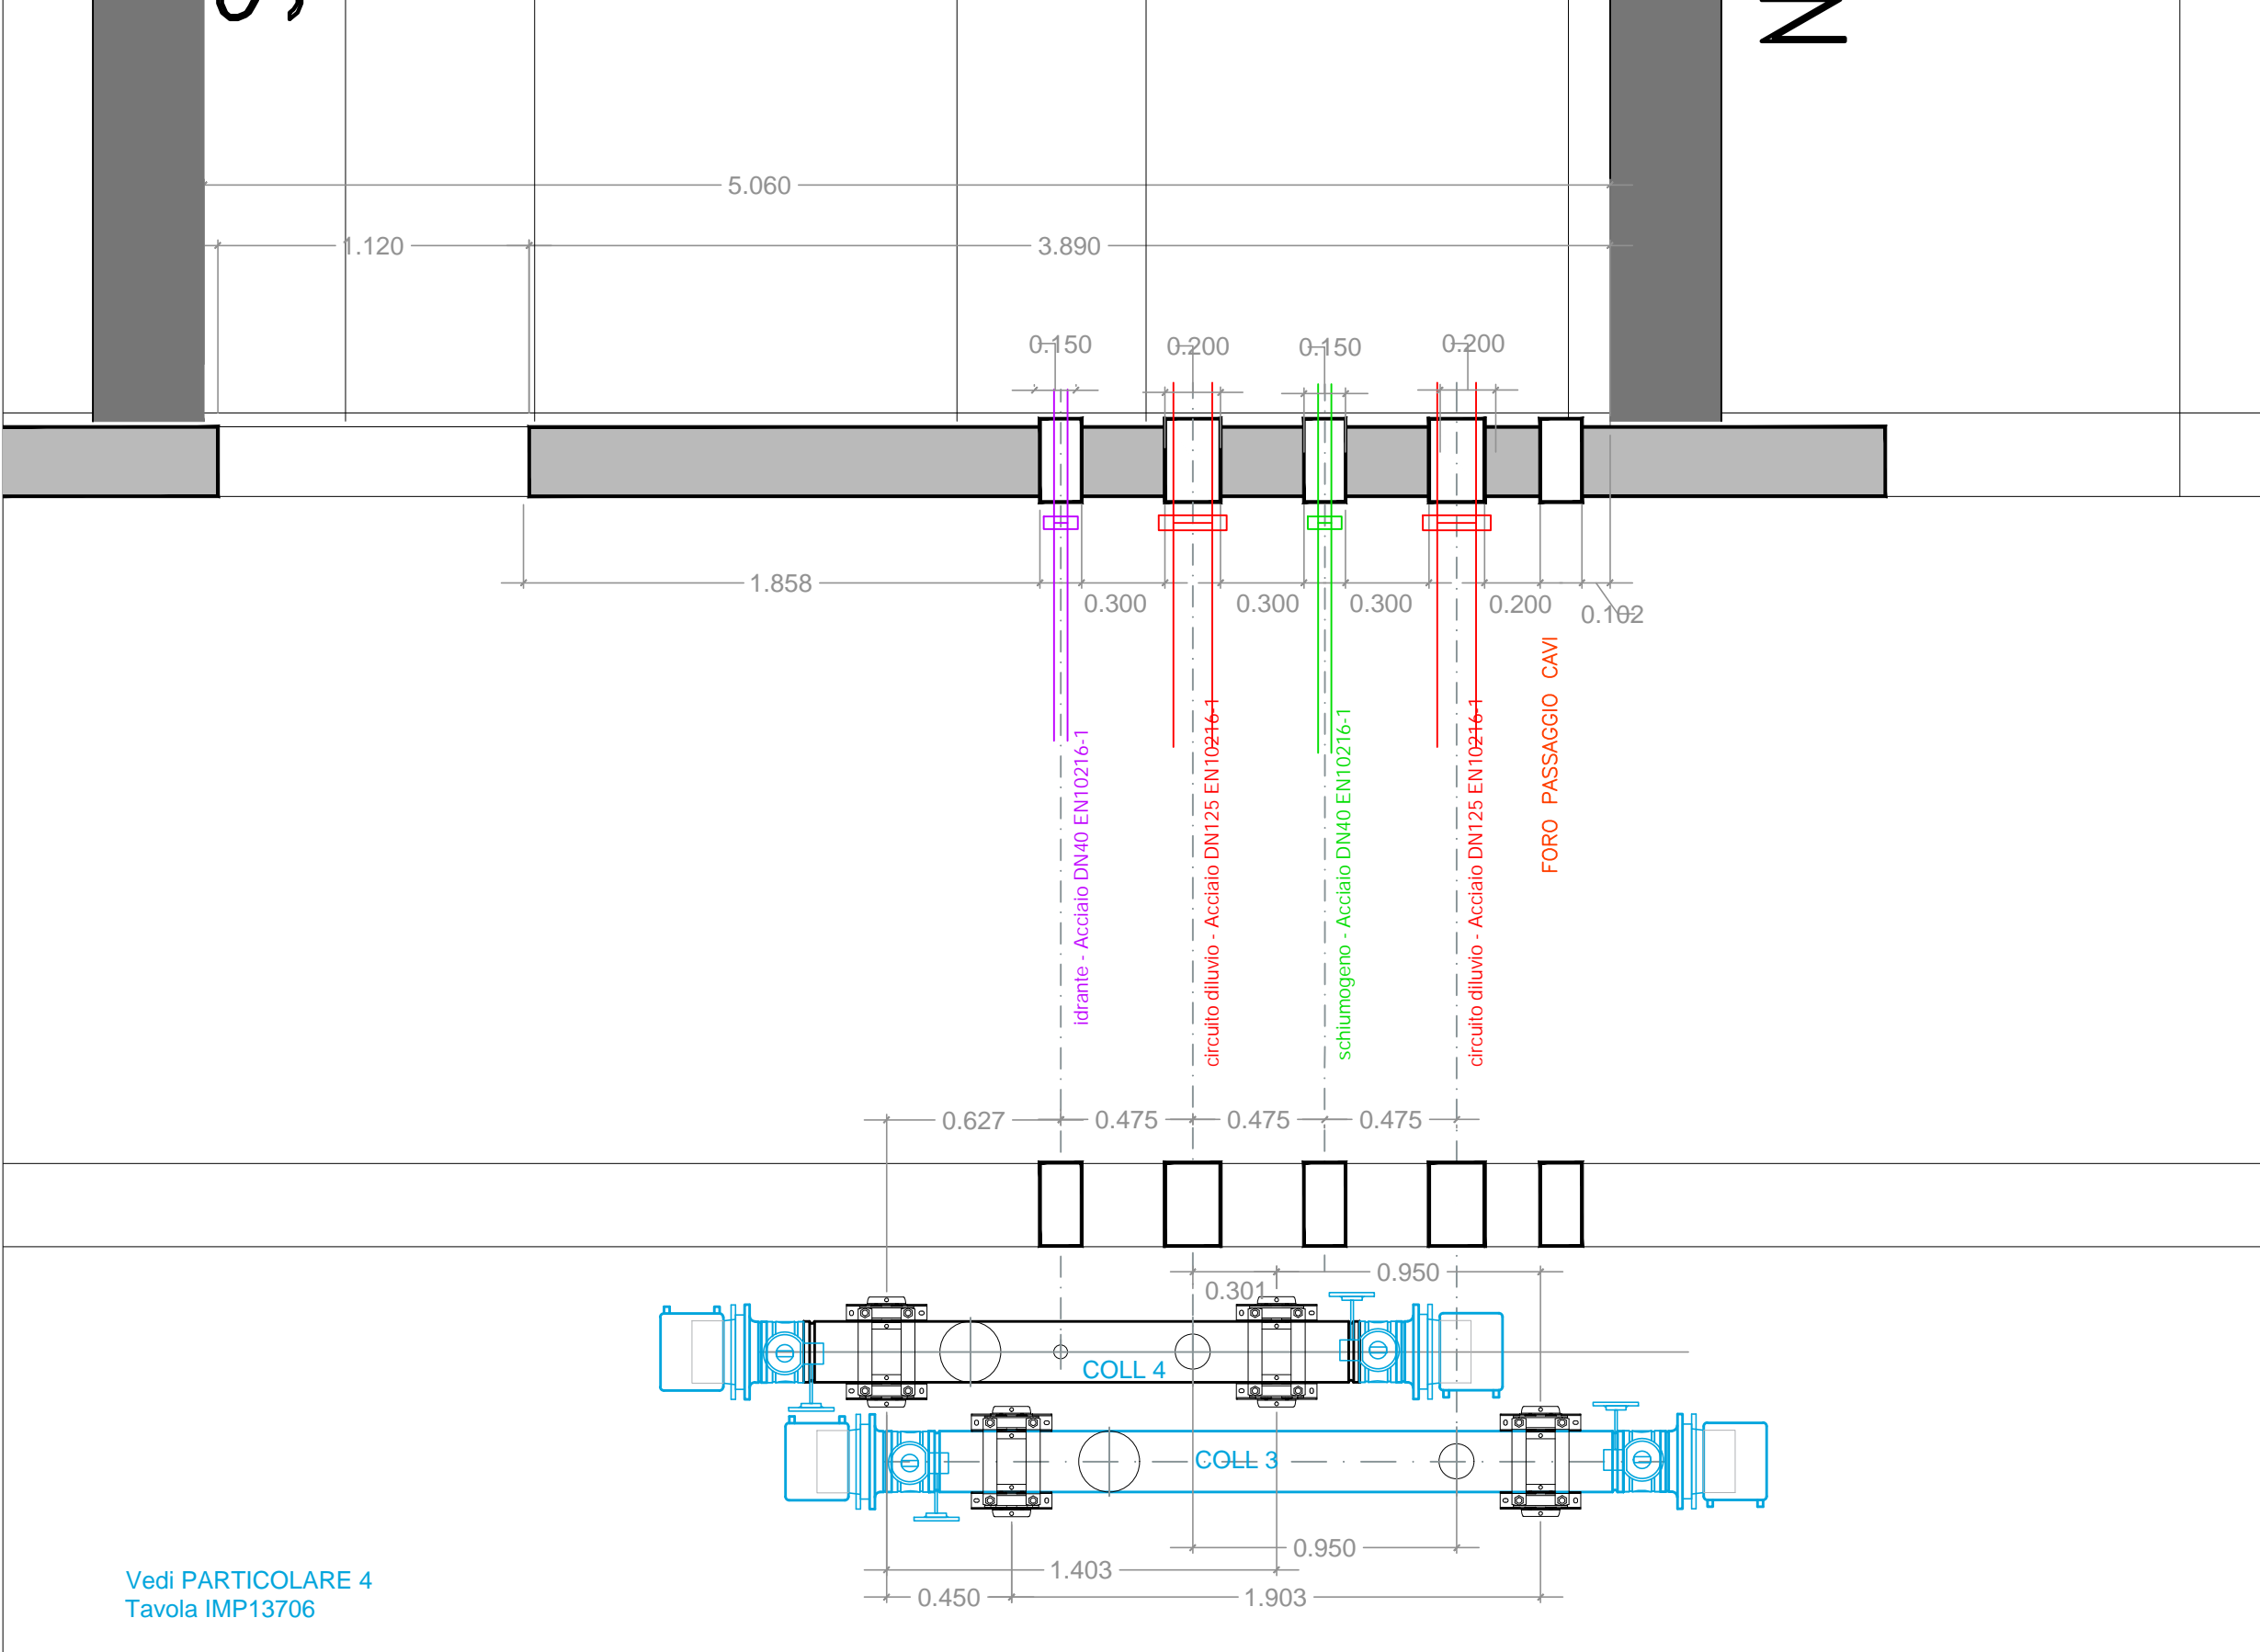

NAP2 ← N2 ← NAP1

scala 1:25

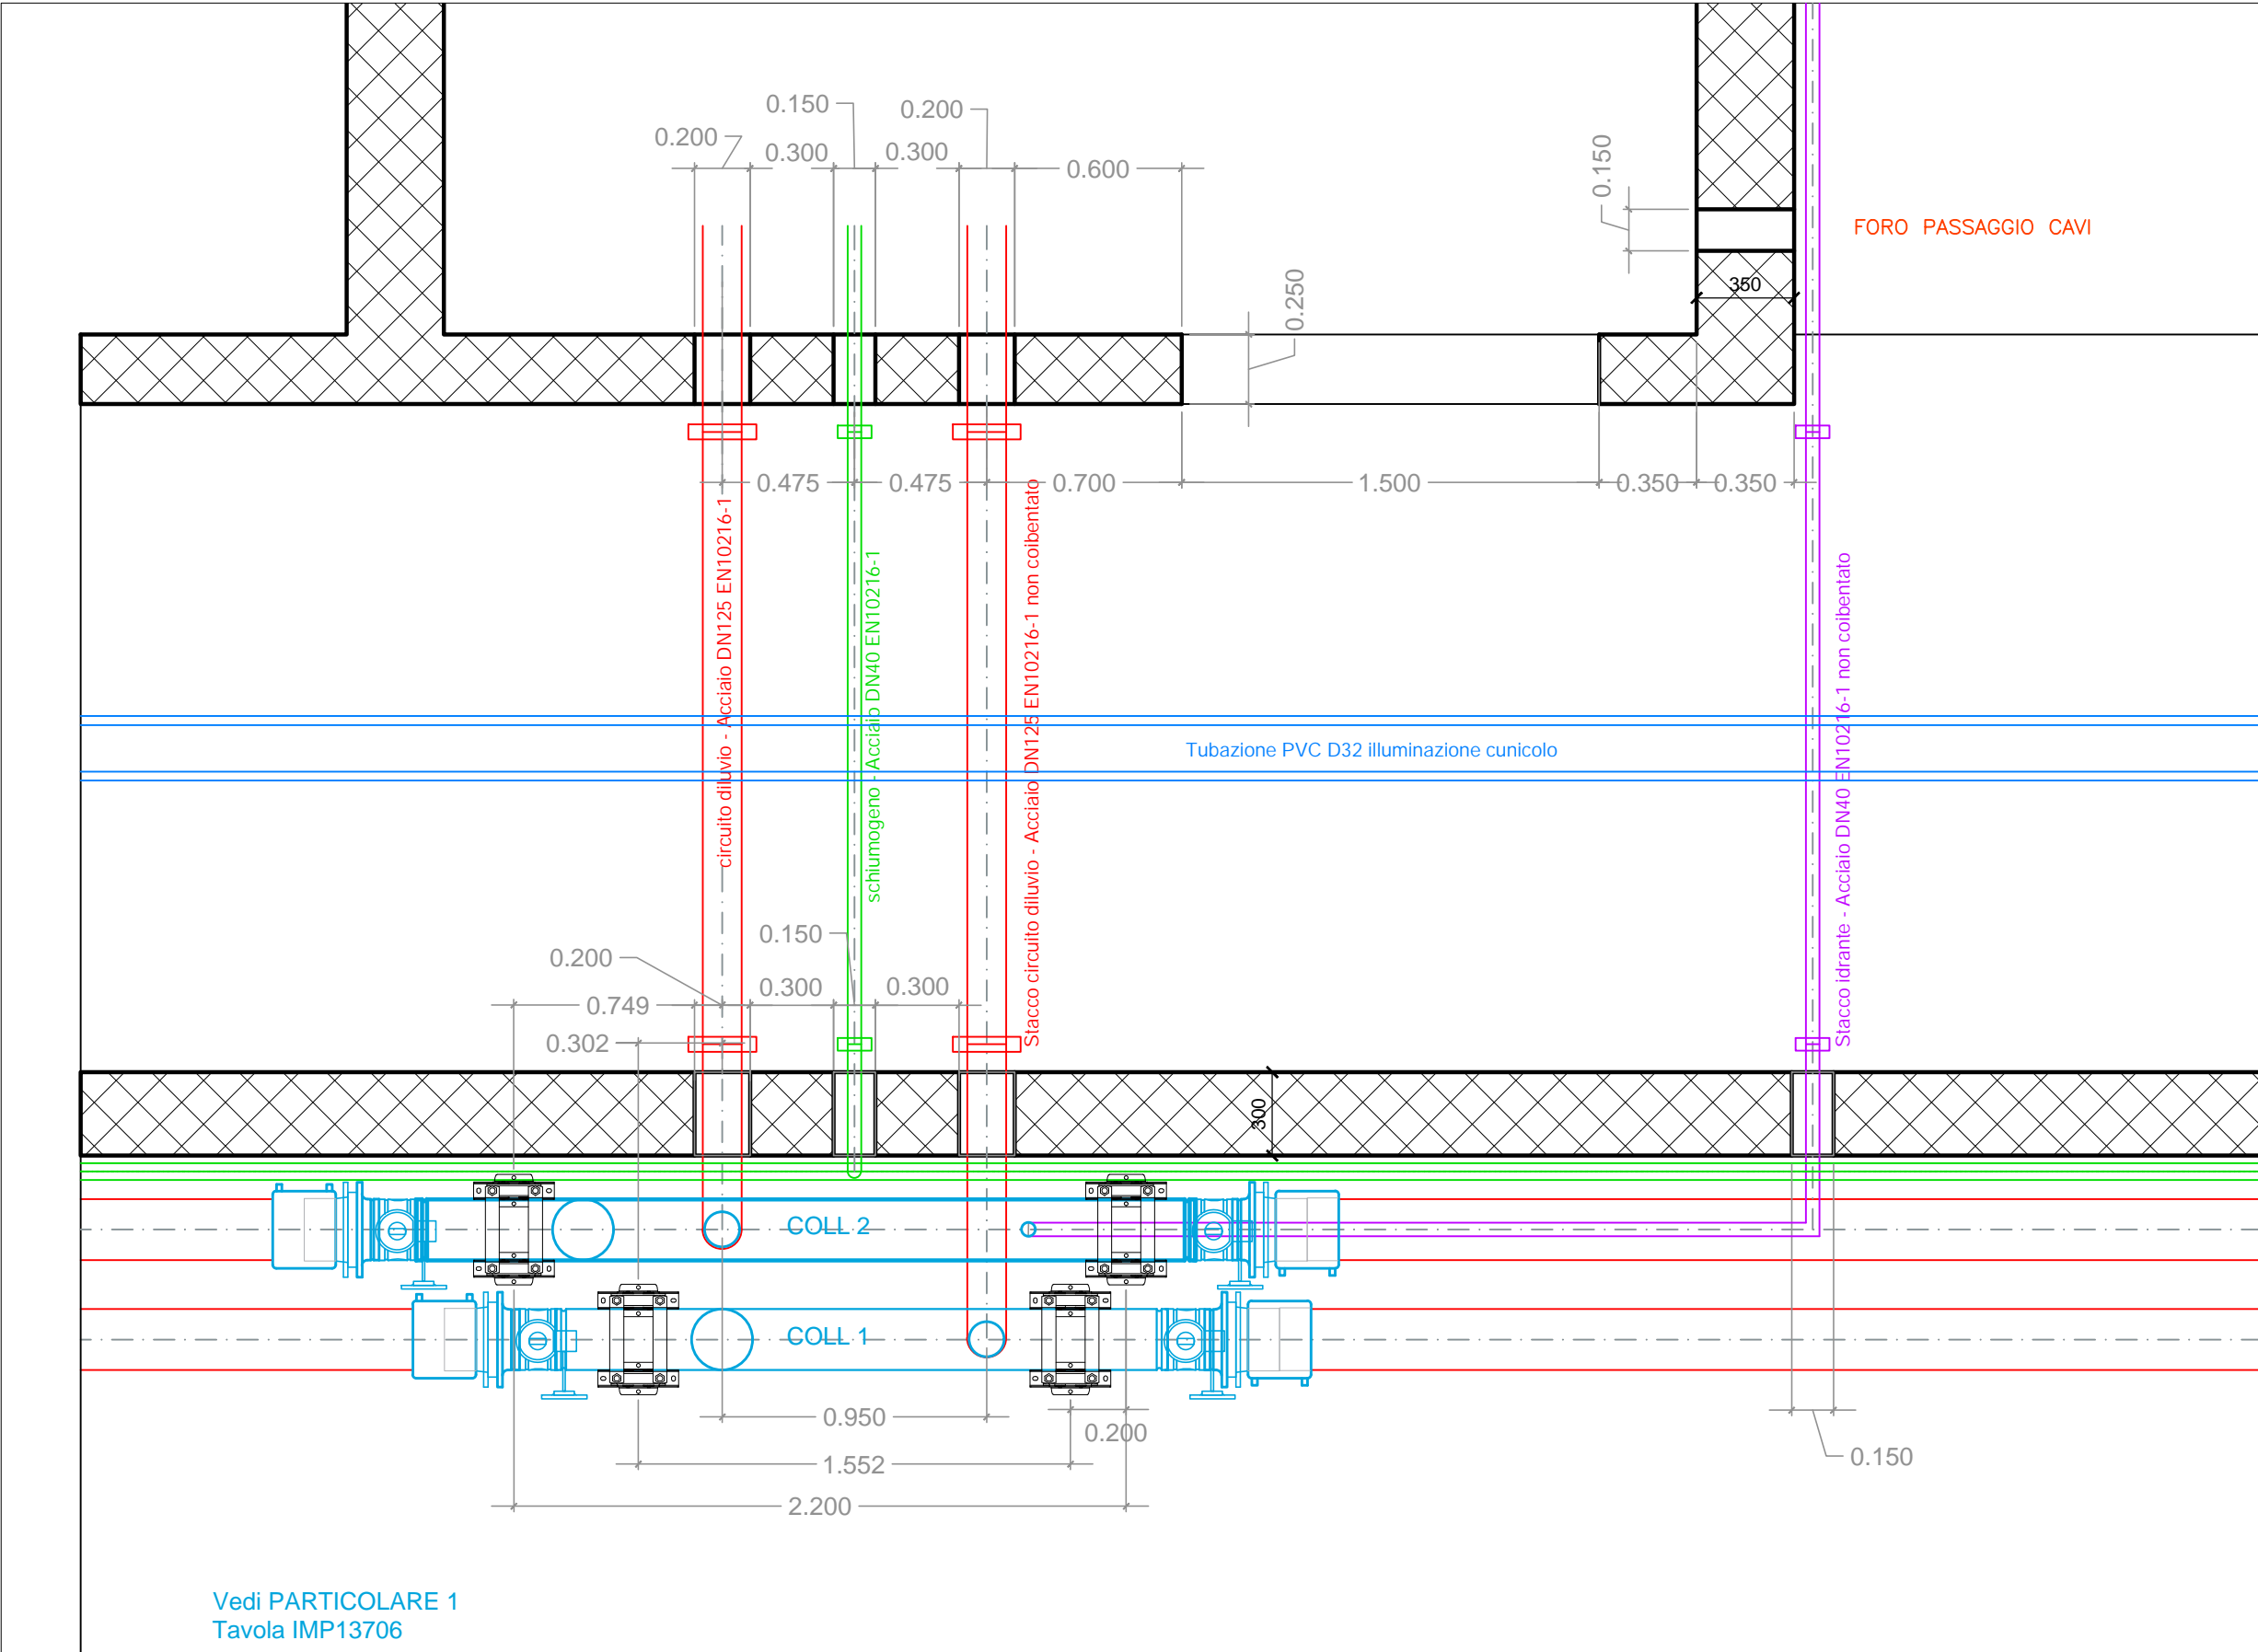

N2




NAP 1



N1


scala 1:25

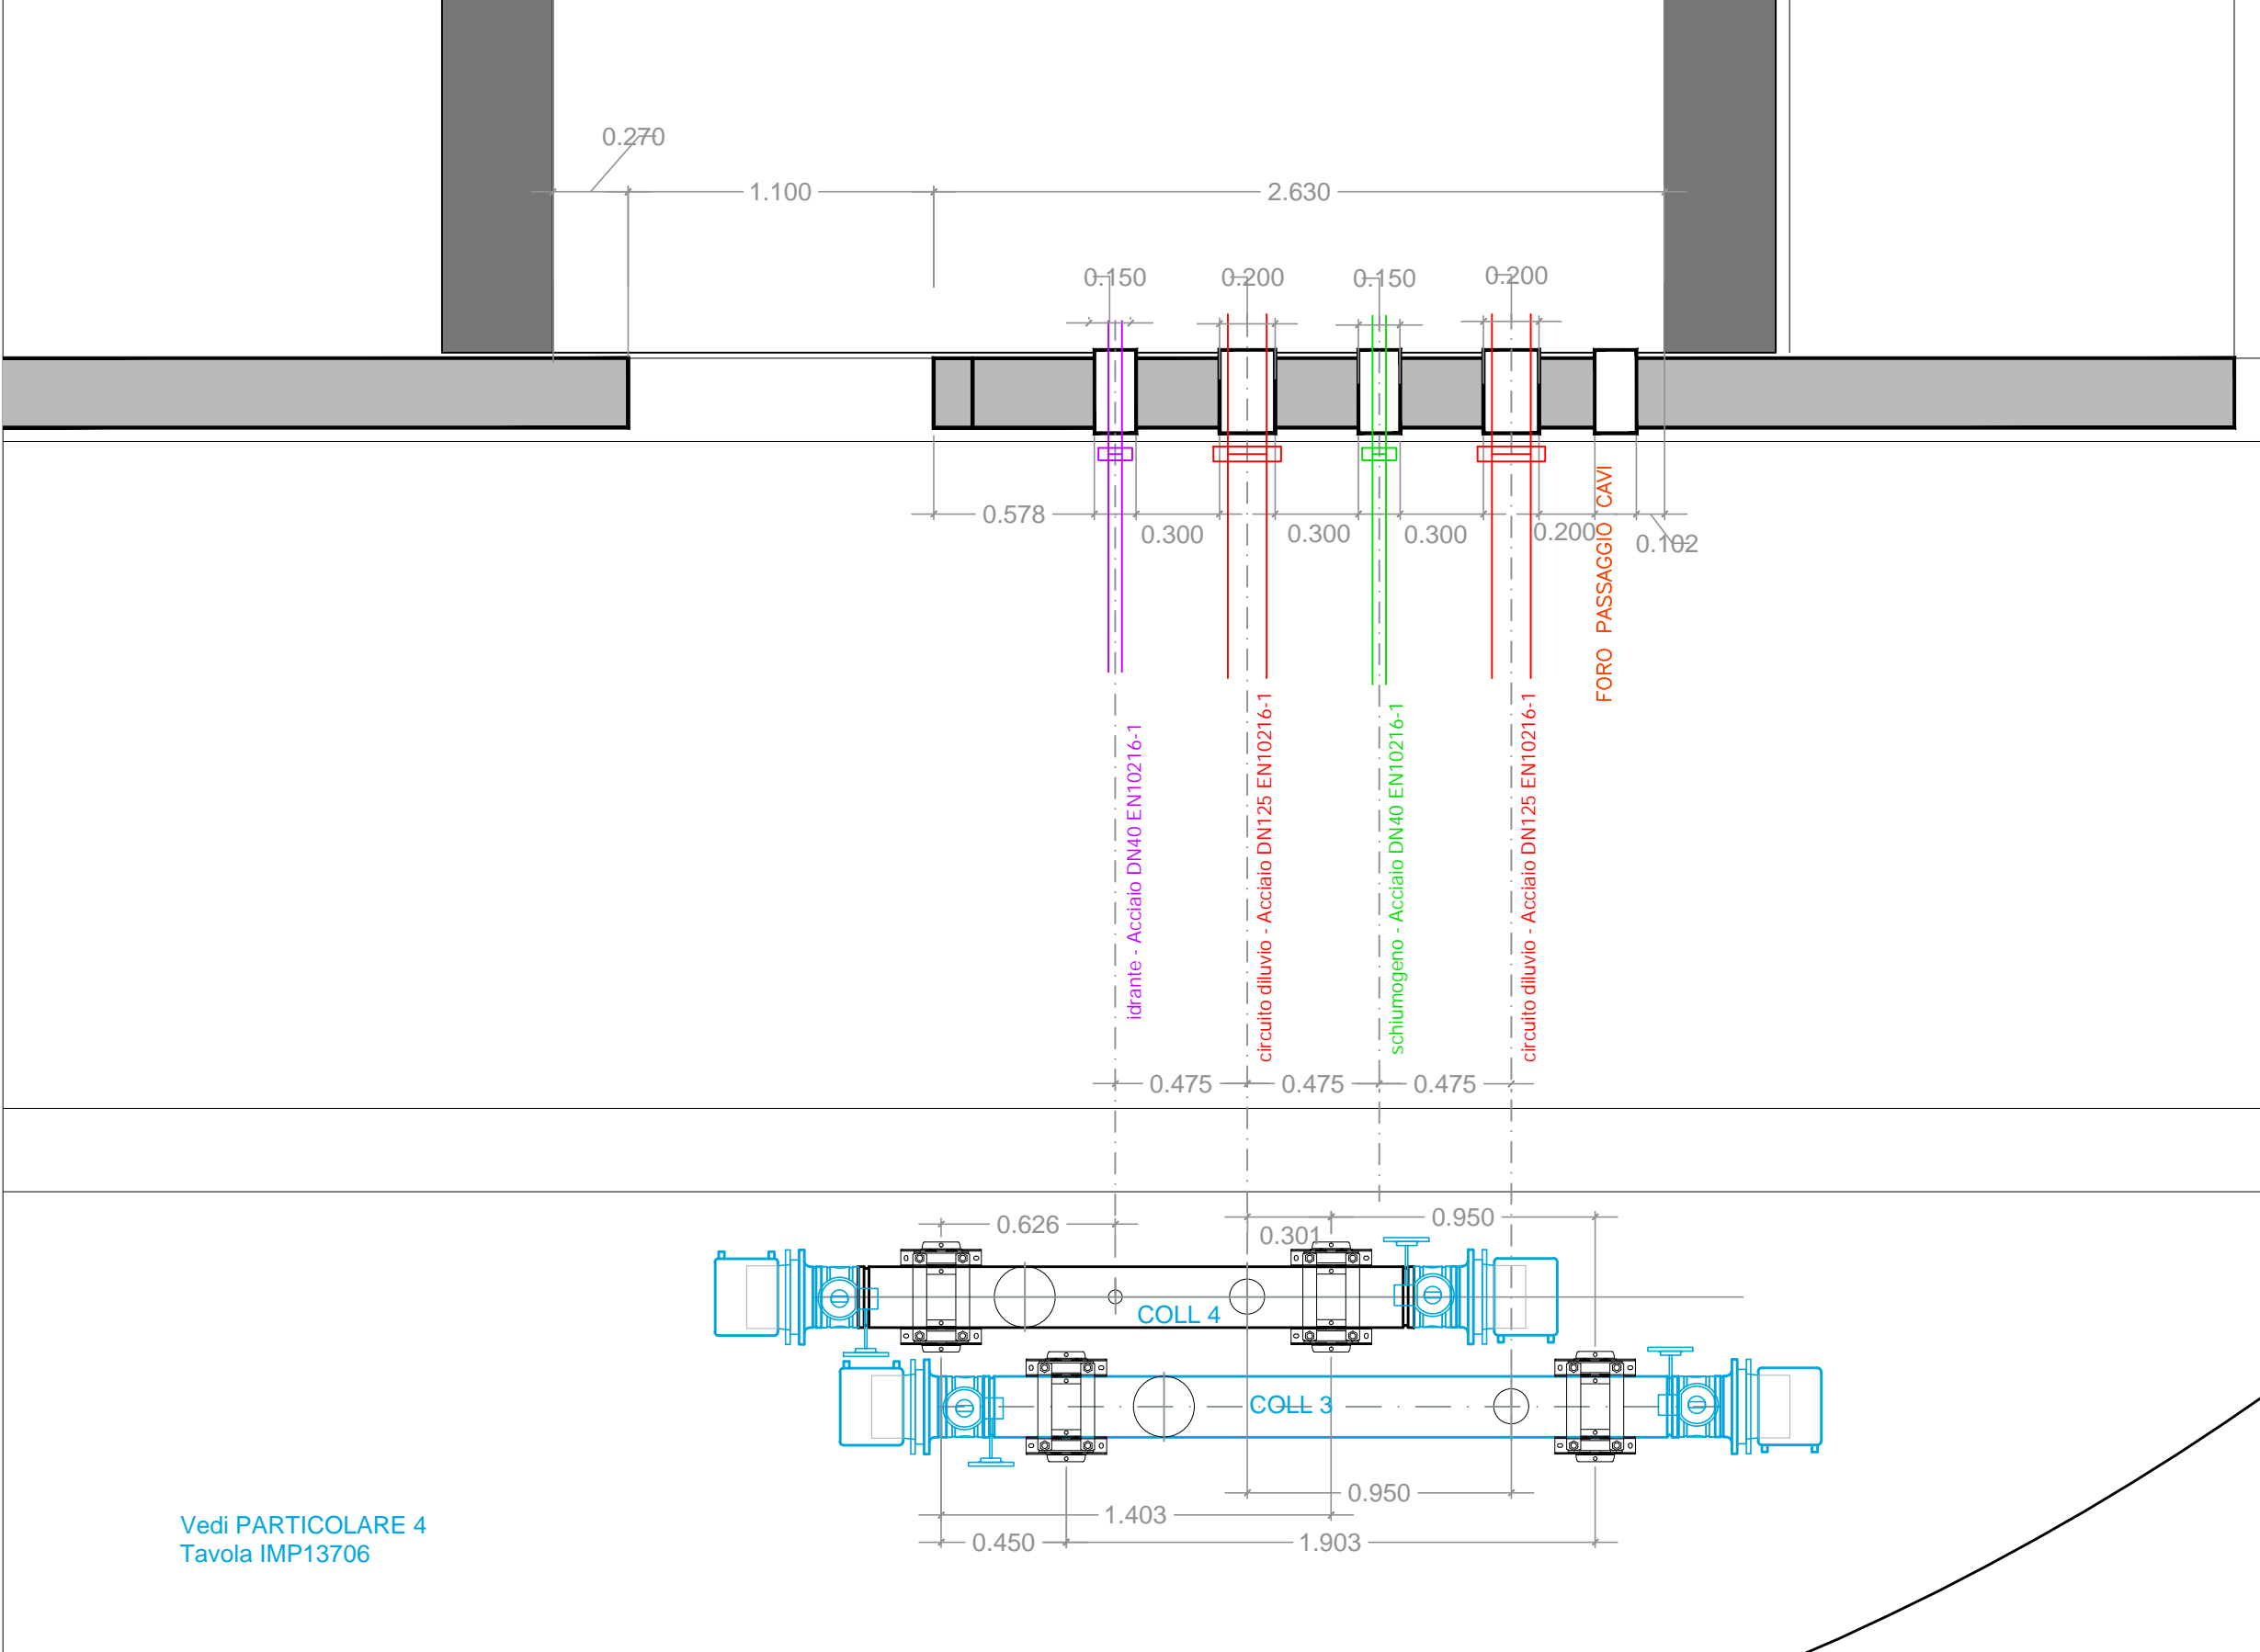

Vedi PARTICOLARE 4
Tavola IMP13706

NAP1 ← N1


scala 1:25

 


* = VERIFICA A CARICO DEL FORNITORE IN VIRTU' DEL NPSH RICHIESTO DALLA POMPA
** = PER DIAMETRI COLLETTORI E TUBAZIONI VEDI CONFIGURAZIONE GRUPPO ANTINCENDIO
*** = QUADRI ELETTRICI DI COMANDO A BORDO GRUPPO

GRUPPO DI POMPAGGIO UNI EN 12845

GRUPPO DI POMPAGGIO SCHIUMOGENO

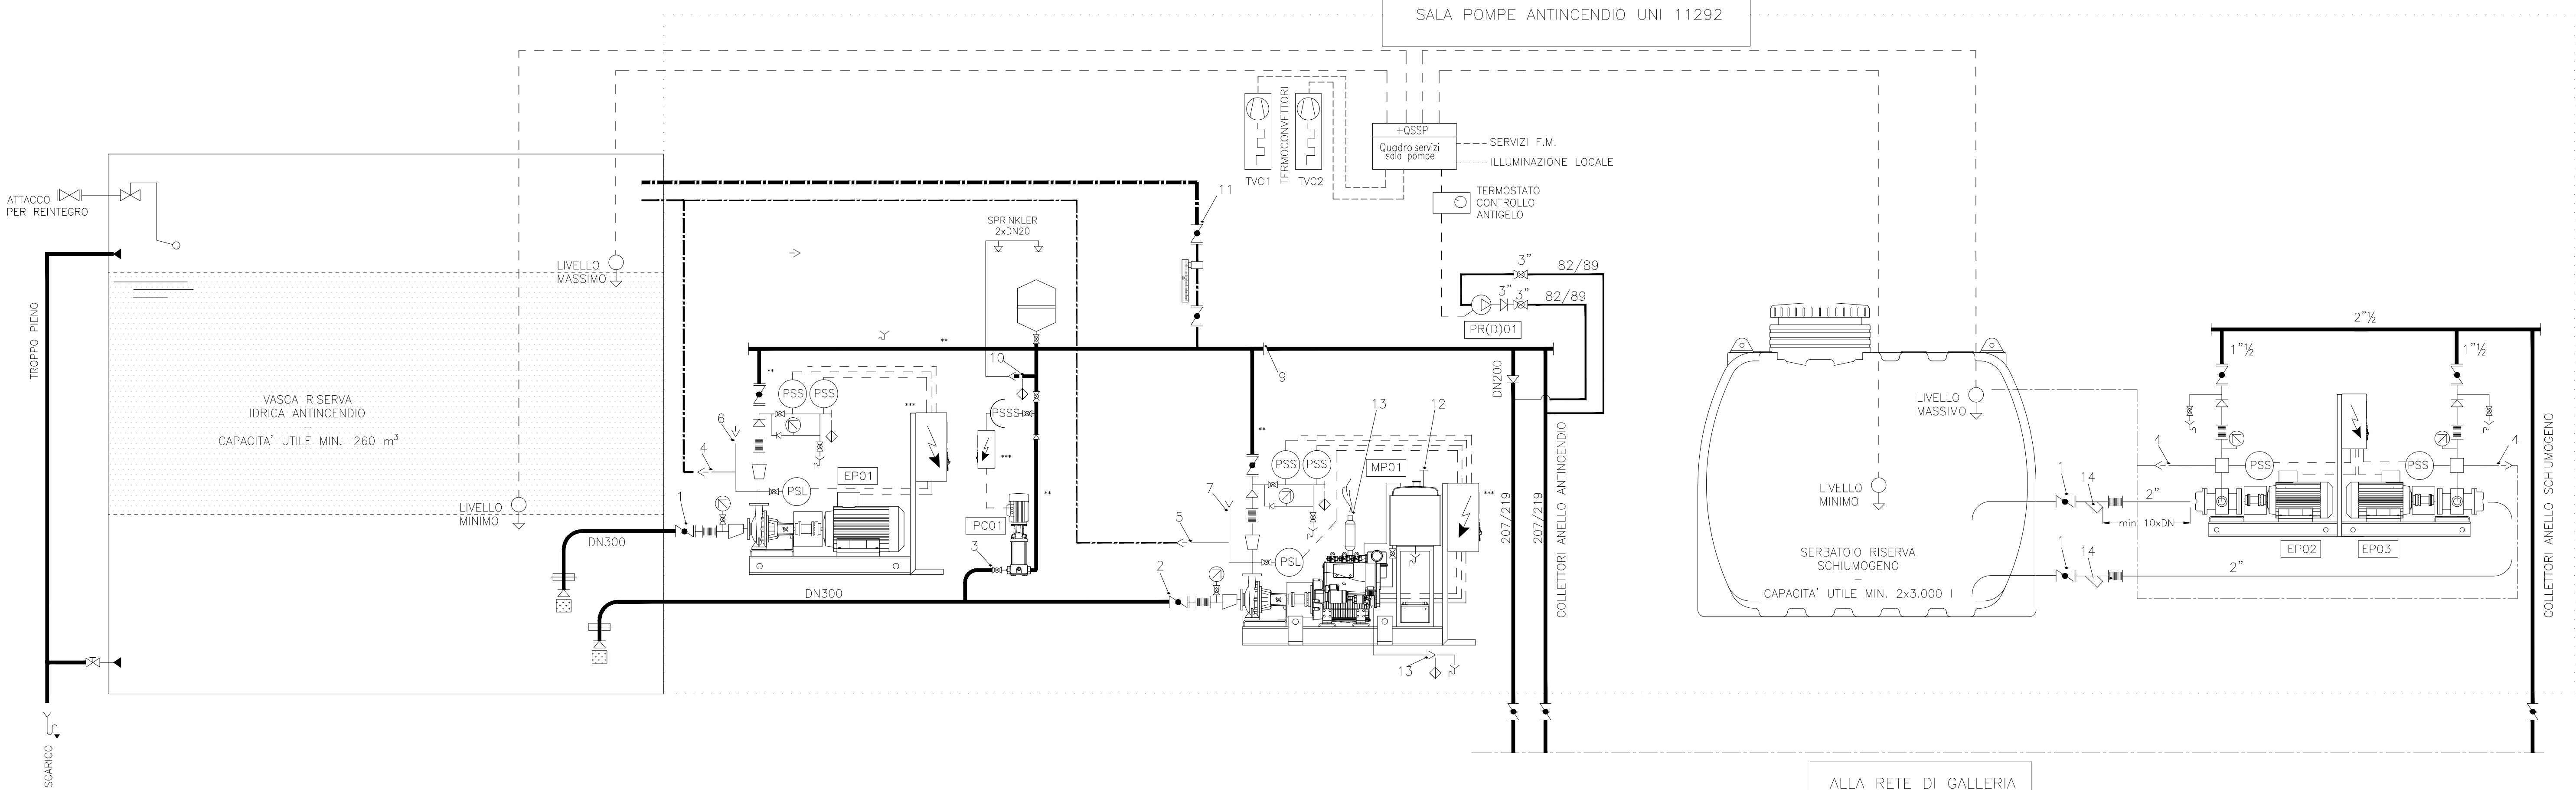

cod.	descrizione	portata mc/h	preval. m.c.a.	refer. PSC	refer. PAV	revision.
EP01	Gruppo di pressurizzazione antincendio a norma UNI 12845 marca: Idroelettrica - modello: Eurofire - 2021-T-00403 EP01: Elettropompa - MP01: Motopompa - PC01: Pompa pilota	365	70	IMPSC 003a	IM015	Rev.00
MP01						
PC01						
EP02	Gruppo di pressurizzazione schiuma - Marca: Firing tipo FFF-AR mod. 80-440 HDF quadro FDF 30-15-J-L1	10.8	80	IMPSC 004a	IM016	Rev.00
EP03						
PR(D)01	Elettropompa di ricircolo marca: Grundfoss - modello:					Rev.00
SV01	Serbatoio Schiuma verticale in polietilene capacità = 3000 litri marca: ELBI - modello: CV-A510074			IMPSC004a.1	IM020	Rev.00
SV02						

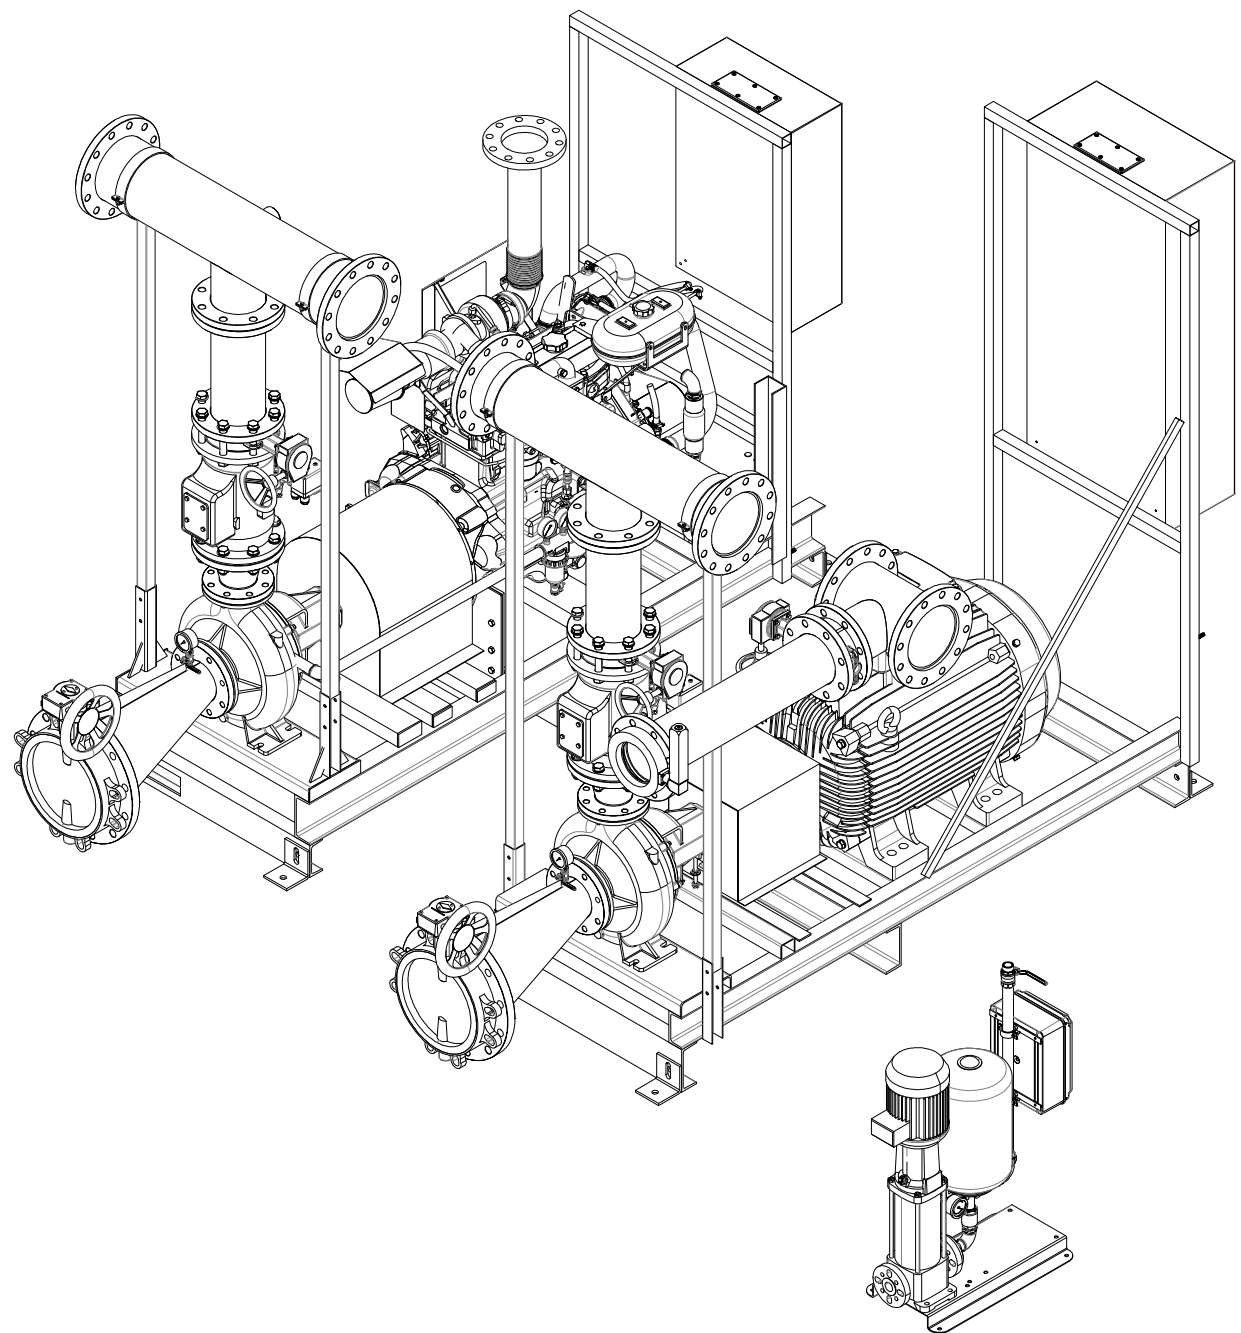

LEGENDA COMPONENTI SCHEMA

	VALVOLA DI NON RITORNO
	VALVOLA A SFERA
	VALVOLA A FARFALLA
	DIVERGENTE DI MANDATA
	DIVERGENTE DI ASPIRAZIONE
	GIUNTO ANTIVIBRANTE
	FLUSSIMETRO
	PRESSOSTATO
	MANOMETRO
	VASO DI ESPANSIONE A MEMBRANA
	PANNELLO ELETTRICO
	SCARICO
	PIASTRA ANTIVORTICE ASPIRAZIONE
	FILTRO PRESA ACQUA
	COLLEGAMENTI ELETTRICI DI POTENZA E SEGNALE
	COLLEGAMENTI IDRAULICI DI RITORNO ALLA VASCA
1	CONNESSIONE ASPIRAZIONE ELETTROPOMPA DI SERVIZIO
2	CONNESSIONE ASPIRAZIONE MOTOPOMPA DI SERVIZIO
3	CONNESSIONE ASPIRAZIONE POMPA PILOTA
4	CIRCUITO DI RICIRCOLO ELETTROPOMPA
5	CIRCUITO RICIRCOLO MOTOPOMPA
6/7/8	CIRCUITO ADESCAMENTO ELETTROPOMPA/MOTOPOMPA/PILOTA *
9	CONNESSIONE MANDATA IMPIANTO
10	RETE SPRINKLER LOCALE TECNICO
11	CIRCUITO TEST
12	SFIATO SERBATOIO GASOLIO
13	USCITA SCARICO FUMI DIESEL
14	FILTRO DI ASPIRAZIONE

autostrade // per l'italia

AUTOSTRADA (A1) : MILANO – NAPOLI
TRATTO : BARBERINO – FIRENZE NORD

AMPLIAMENTO ALLA TERZA CORSIA
BARBERINO DI MUGELLO – INCISA VALDARNO

PROGETTO AS-BUILT
LOTTO 2

A1 – NUOVA CARREGGIATA SUD

IMPIANTI
CABINA CE27 – LATO NORD
VASCA ACQUA ANTINCENDIO E SALA POMPE.
SCHEMA FUNZIONALE




IL DIRETTORE TECNICO:
GEOM. ITALO MENEOLA

IL PROGETTISTA DI
DETTAGLIO :


IL DIRETTORE DEI LAVORI
ING. CARLO LOMBARDI
ORDINE INGEGNERI ANCONA
N. A3957

WBS	RIFERIMENTO ELABORATO					DATA: DICEMBRE 2021	REVISIONE:	
	direzione	ATI	unità	FILE	n. progressivo		n.	data
	310182PSC	IMP12142AR1				SCALA:	1:50	0 Settembre 2021
								1 Dicembre 2021
								2
								3

IL PRESENTE DOCUMENTO NON POTRA' ESSERE COPIATO, RIPRODOTTO O ALTAMENTE PUBBLICATO, IN TUTTO O IN PARTE, SENZA IL CONSENSO SCRITTO DELLA SOC. AUTOSTRADE PER L'ITALIA S.P.A., CON UTILIZZO NON AUTORIZZATO SARA' PERSEGUITO A NORMA DI LEGGE.
THIS DOCUMENT MAY NOT BE COPIED, REPRODUCED OR PUBLISHED, EITHER IN PART OR IN ITS ENTIRETY, WITHOUT THE WRITTEN PERMISSION OF SOC. AUTOSTRADE PER L'ITALIA S.P.A., UNAUTHORIZED USE WILL BE PROSECUTED BY LAW.

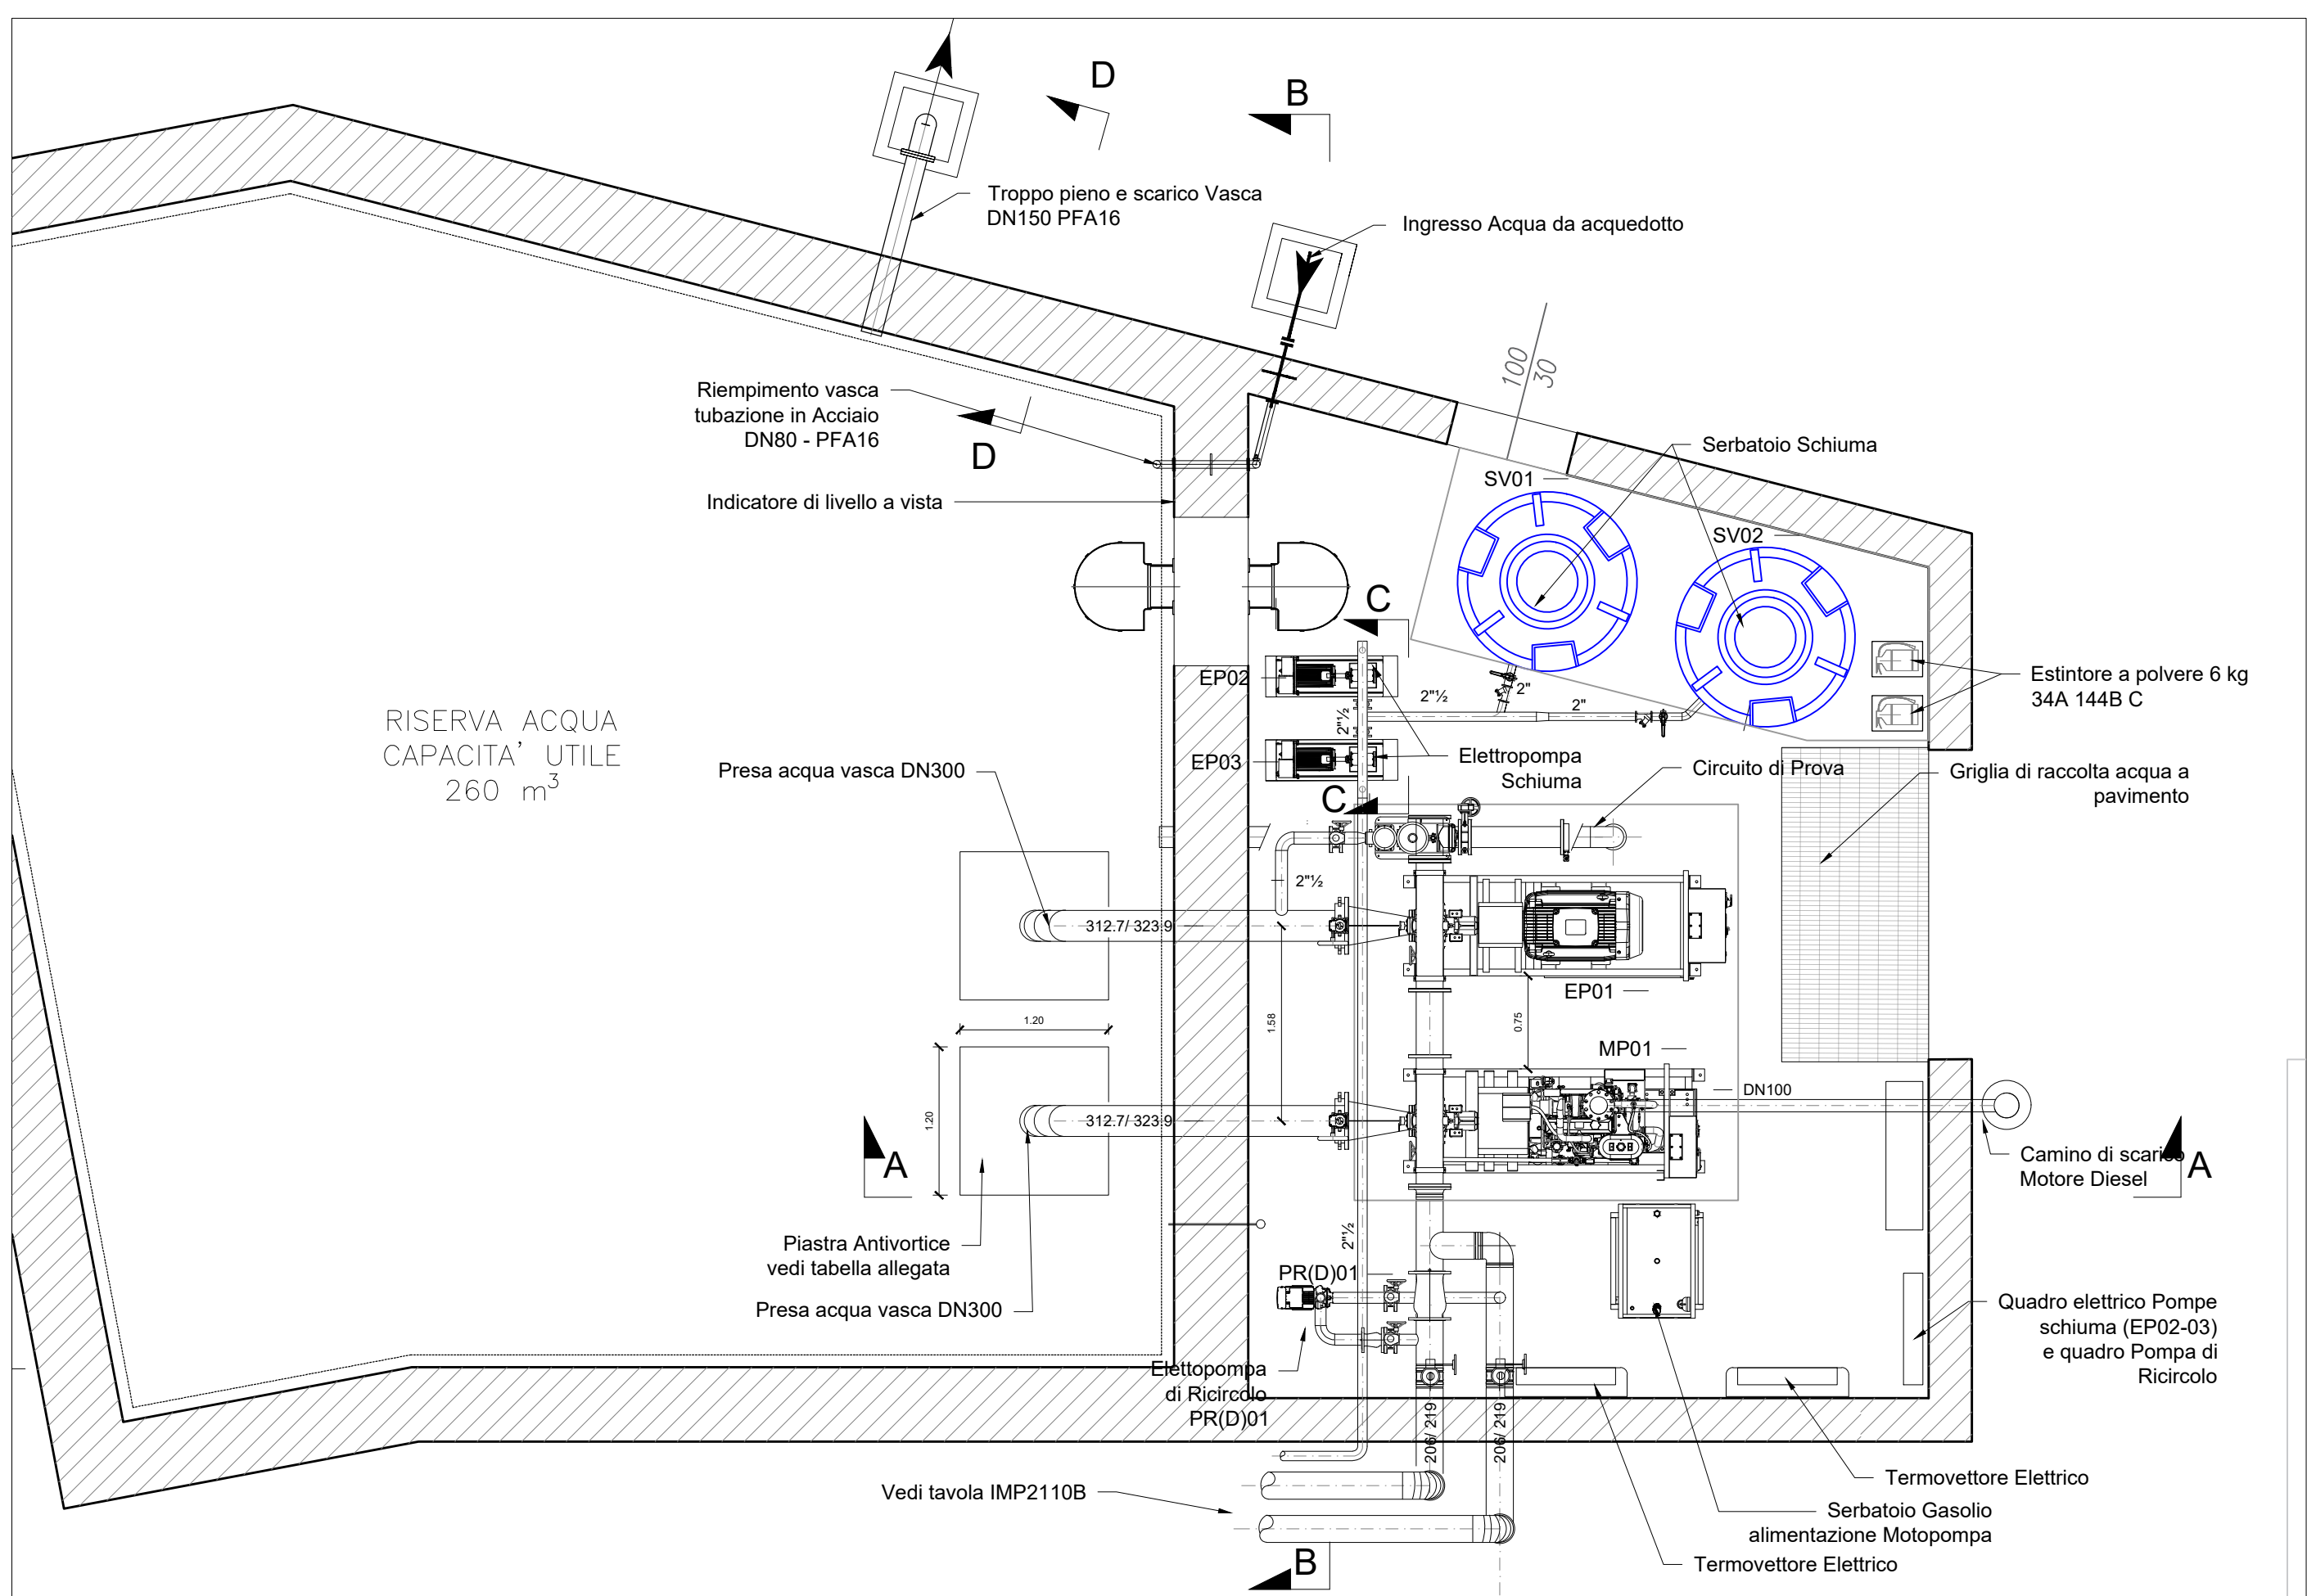


PIANTA - CENTRALE IDRICA

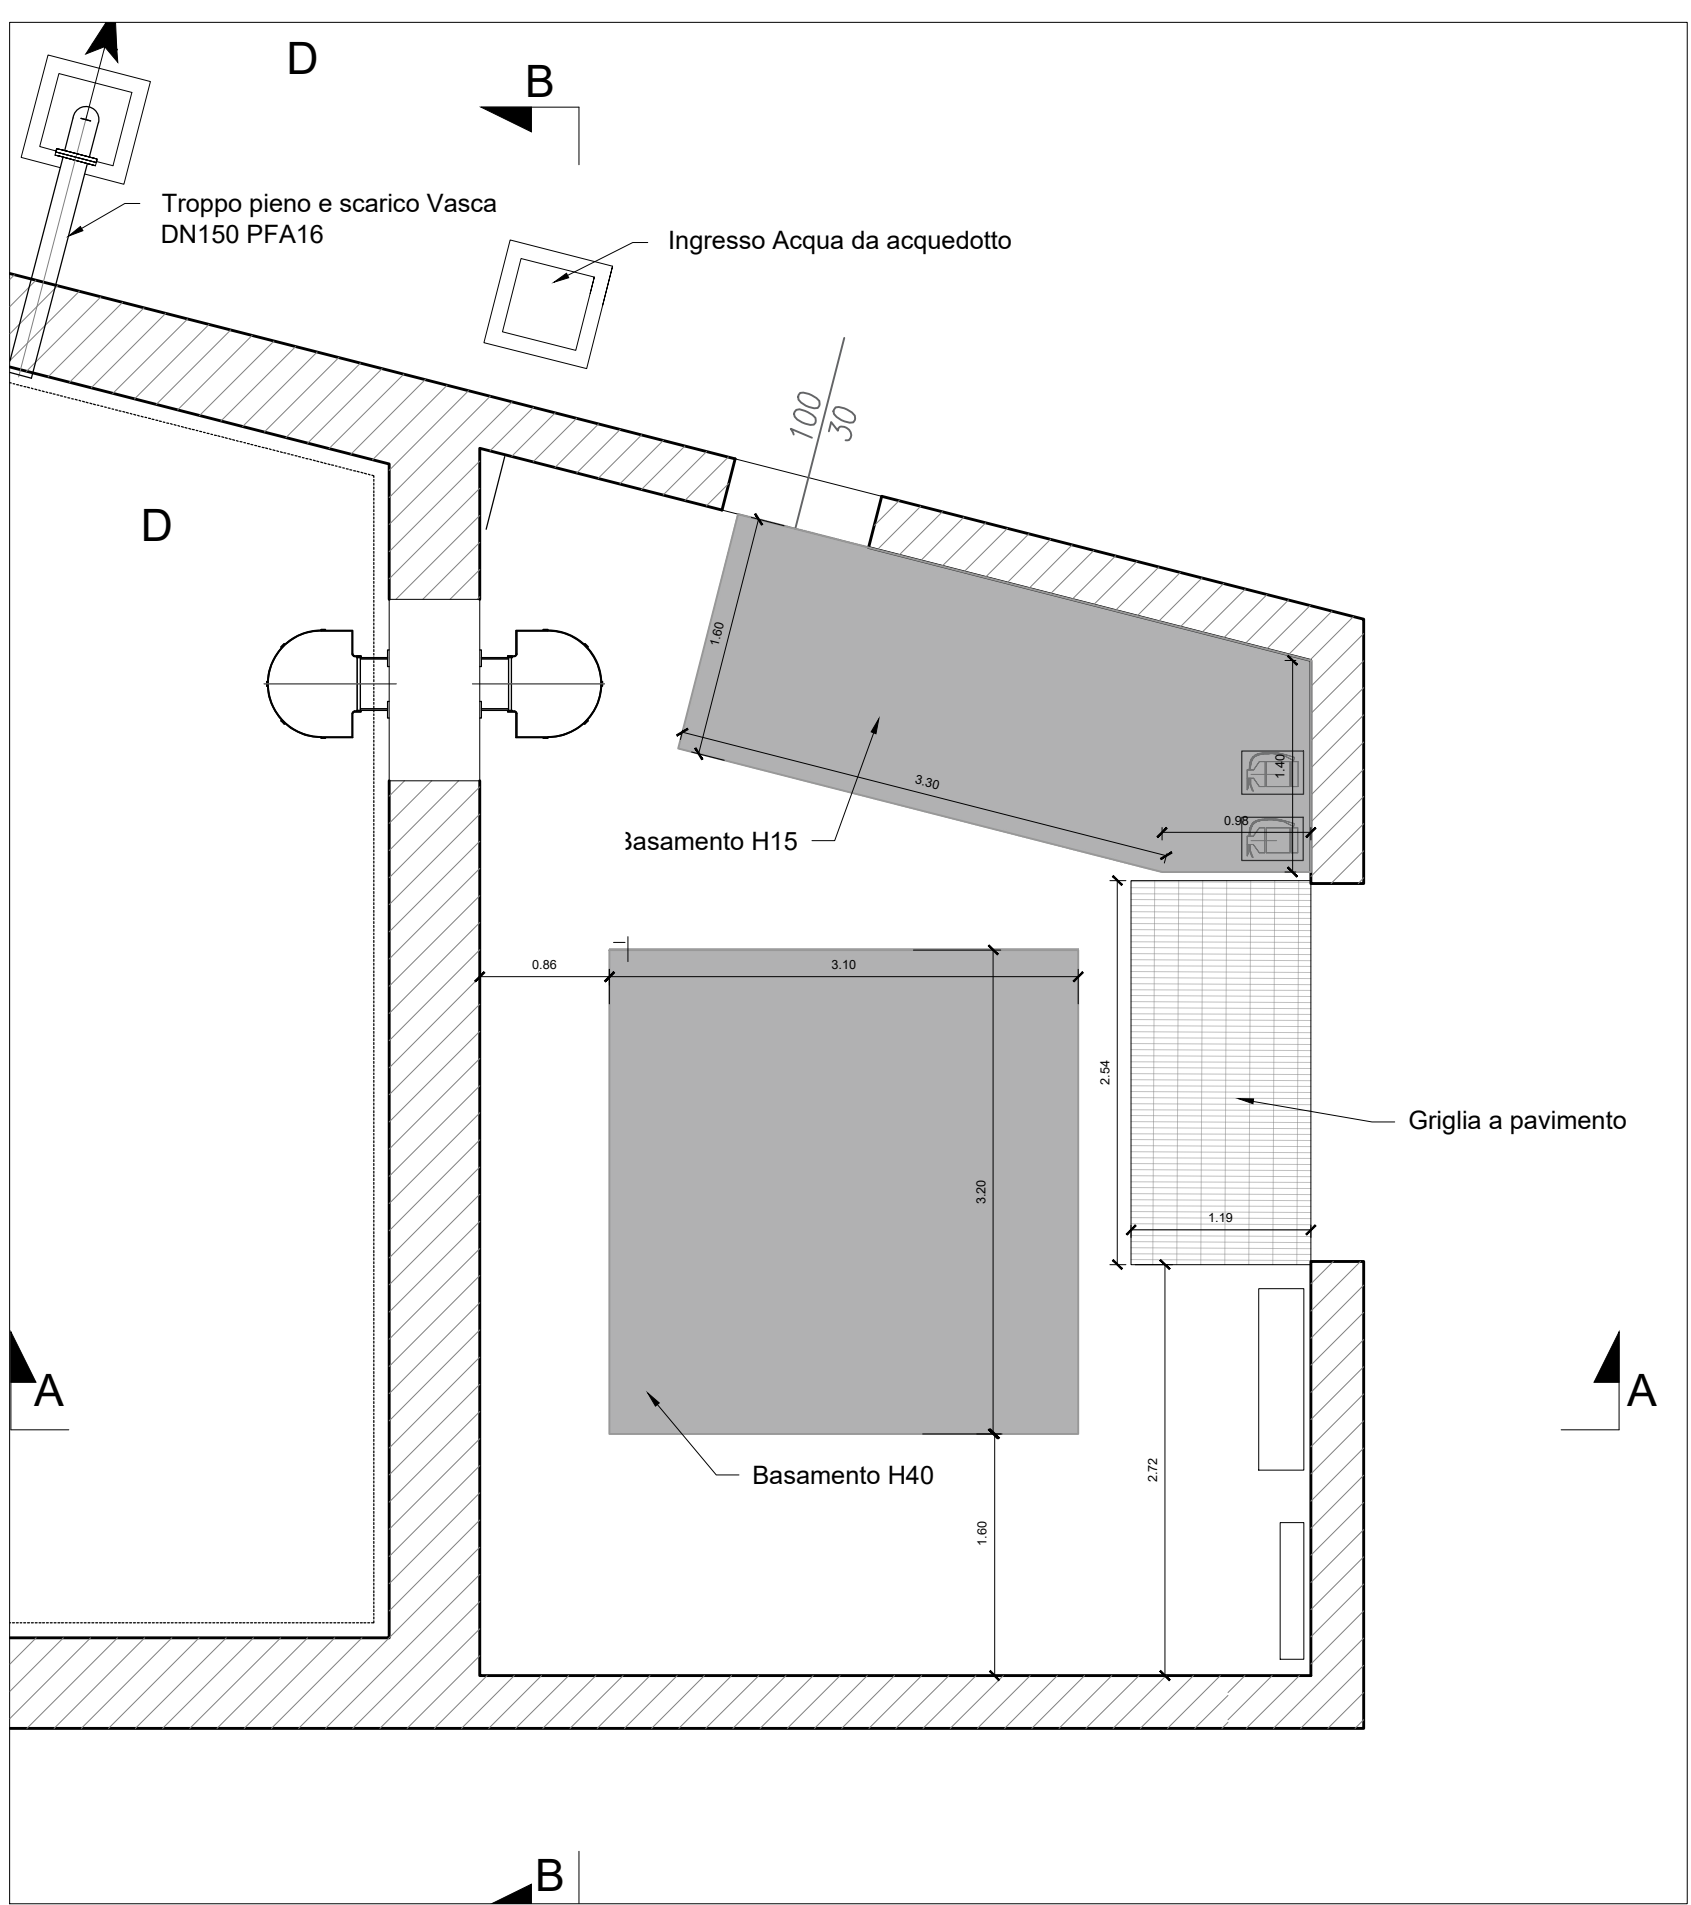


PIANTA - POSIZIONAMENTO BASAMENTI

cod.	descrizione	refer. PSC	refer. PAV	revision.
EP01	Gruppo di pressurizzazione antincendio a norma UNI 12845			
MP01	marca: Idroelettrica - modello: Eurofire - 2021-T-00403	IMPSC 003a	IM015	Rev.00
PC01	EP01: Elettropompa - MP01: Motopompa - PC01: Pompa pilota			
EP02	Gruppo di pressurizzazione schiuma - Marca: Firing			
EP03	tipo FFF-AR mod. 80-440 HDF quadro FDF 30-15-J-L-1	IMPSC 004a	IM016	Rev.00
PR(D)01	Elettropompa di ricircolo	-	-	Rev.00
	marca: Grundfoss - modello:			
SV01	Serbatoio Schiuma verticale in polietilene capacità = 3000 litri			
SV02	marca: ELBI - modello: CV-A510074	IMPSC004a.1	IM020	Rev.00


CAPACITA' EFFETTIVA VASCA
-
STRALCIO NORMA UNI 12845

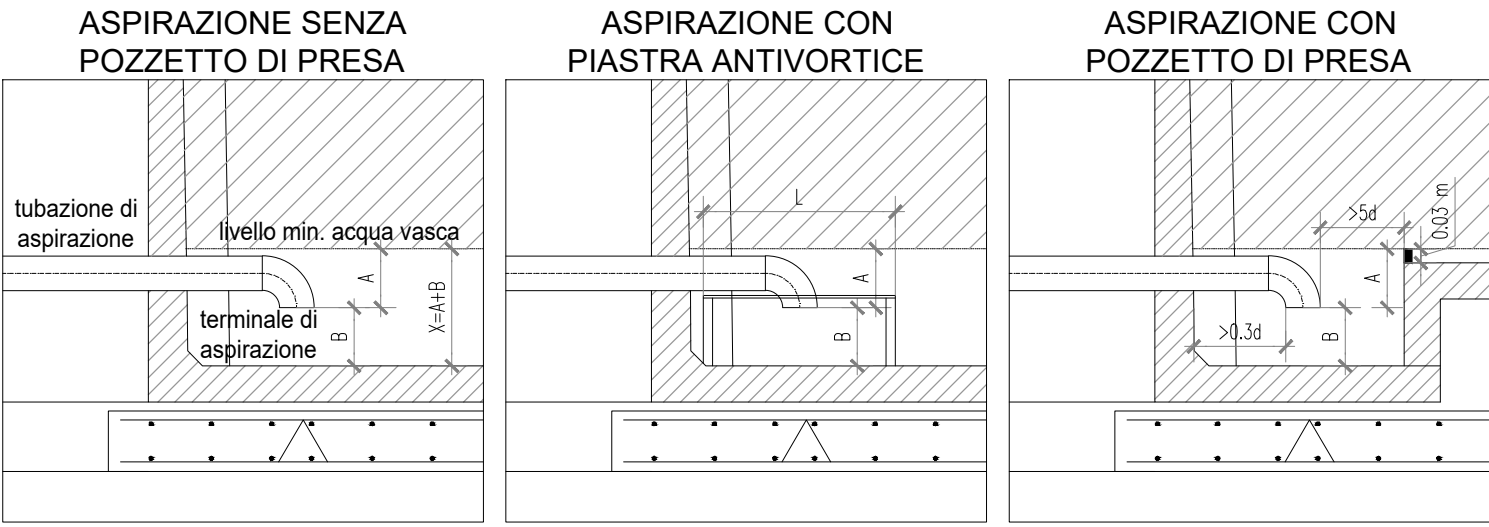


Diametro D	SENZA PIASTRA ANTIVORTICE		CON PIASTRA ANTIVORTICE		
	A (m)	B (m)	A (m)	B (m)	L (m)
65 mm	0.25	0.08	0.10	0.08	0.20
80 mm	0.31	0.08	0.10	0.08	0.20
100 mm	0.37	0.10	0.10	0.10	0.40
150 mm	0.50	0.10	0.10	0.10	0.60
200 mm	0.62	0.15	0.10	0.15	0.80
250 mm	0.75	0.20	0.10	0.20	1.00
300 mm	0.90	0.20	0.10	0.20	1.20

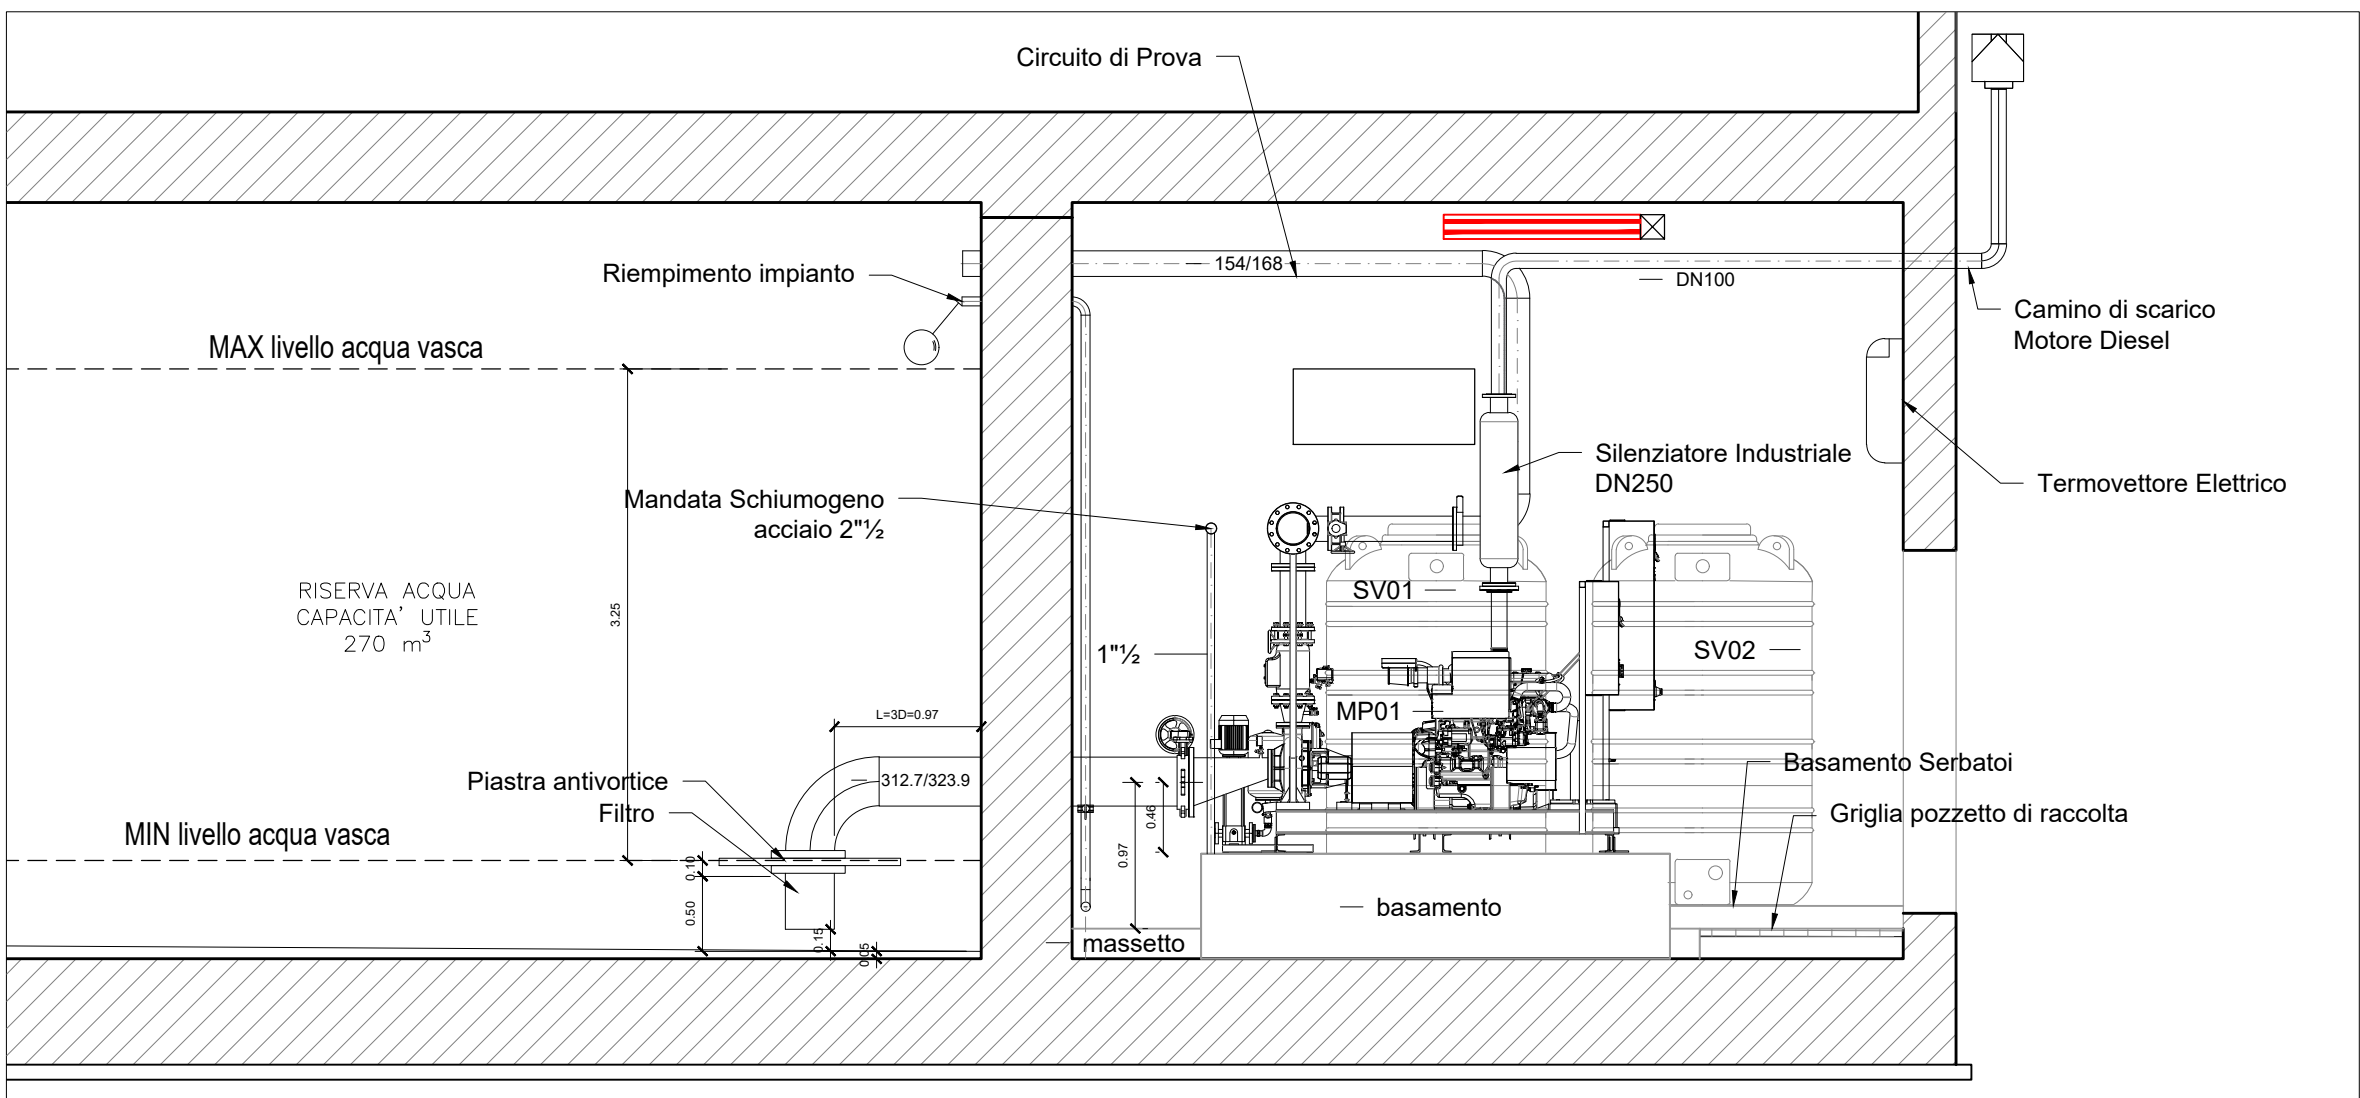


SEZIONE A-A

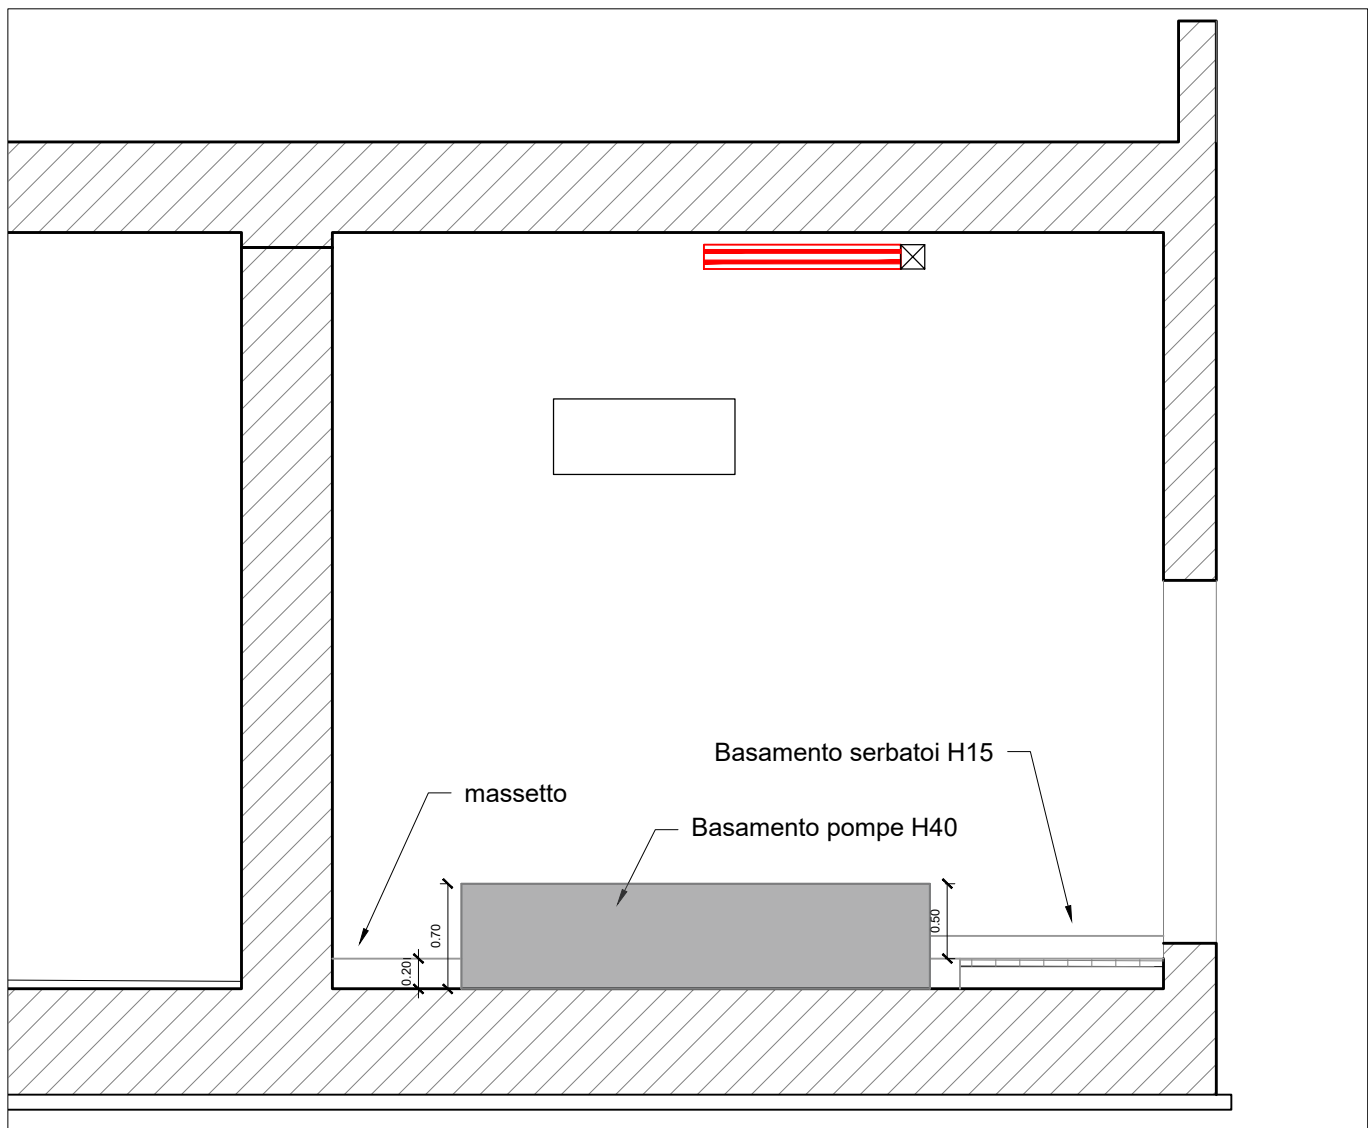


SEZIONE AA- POSIZIONAMENTO BASAMENTI

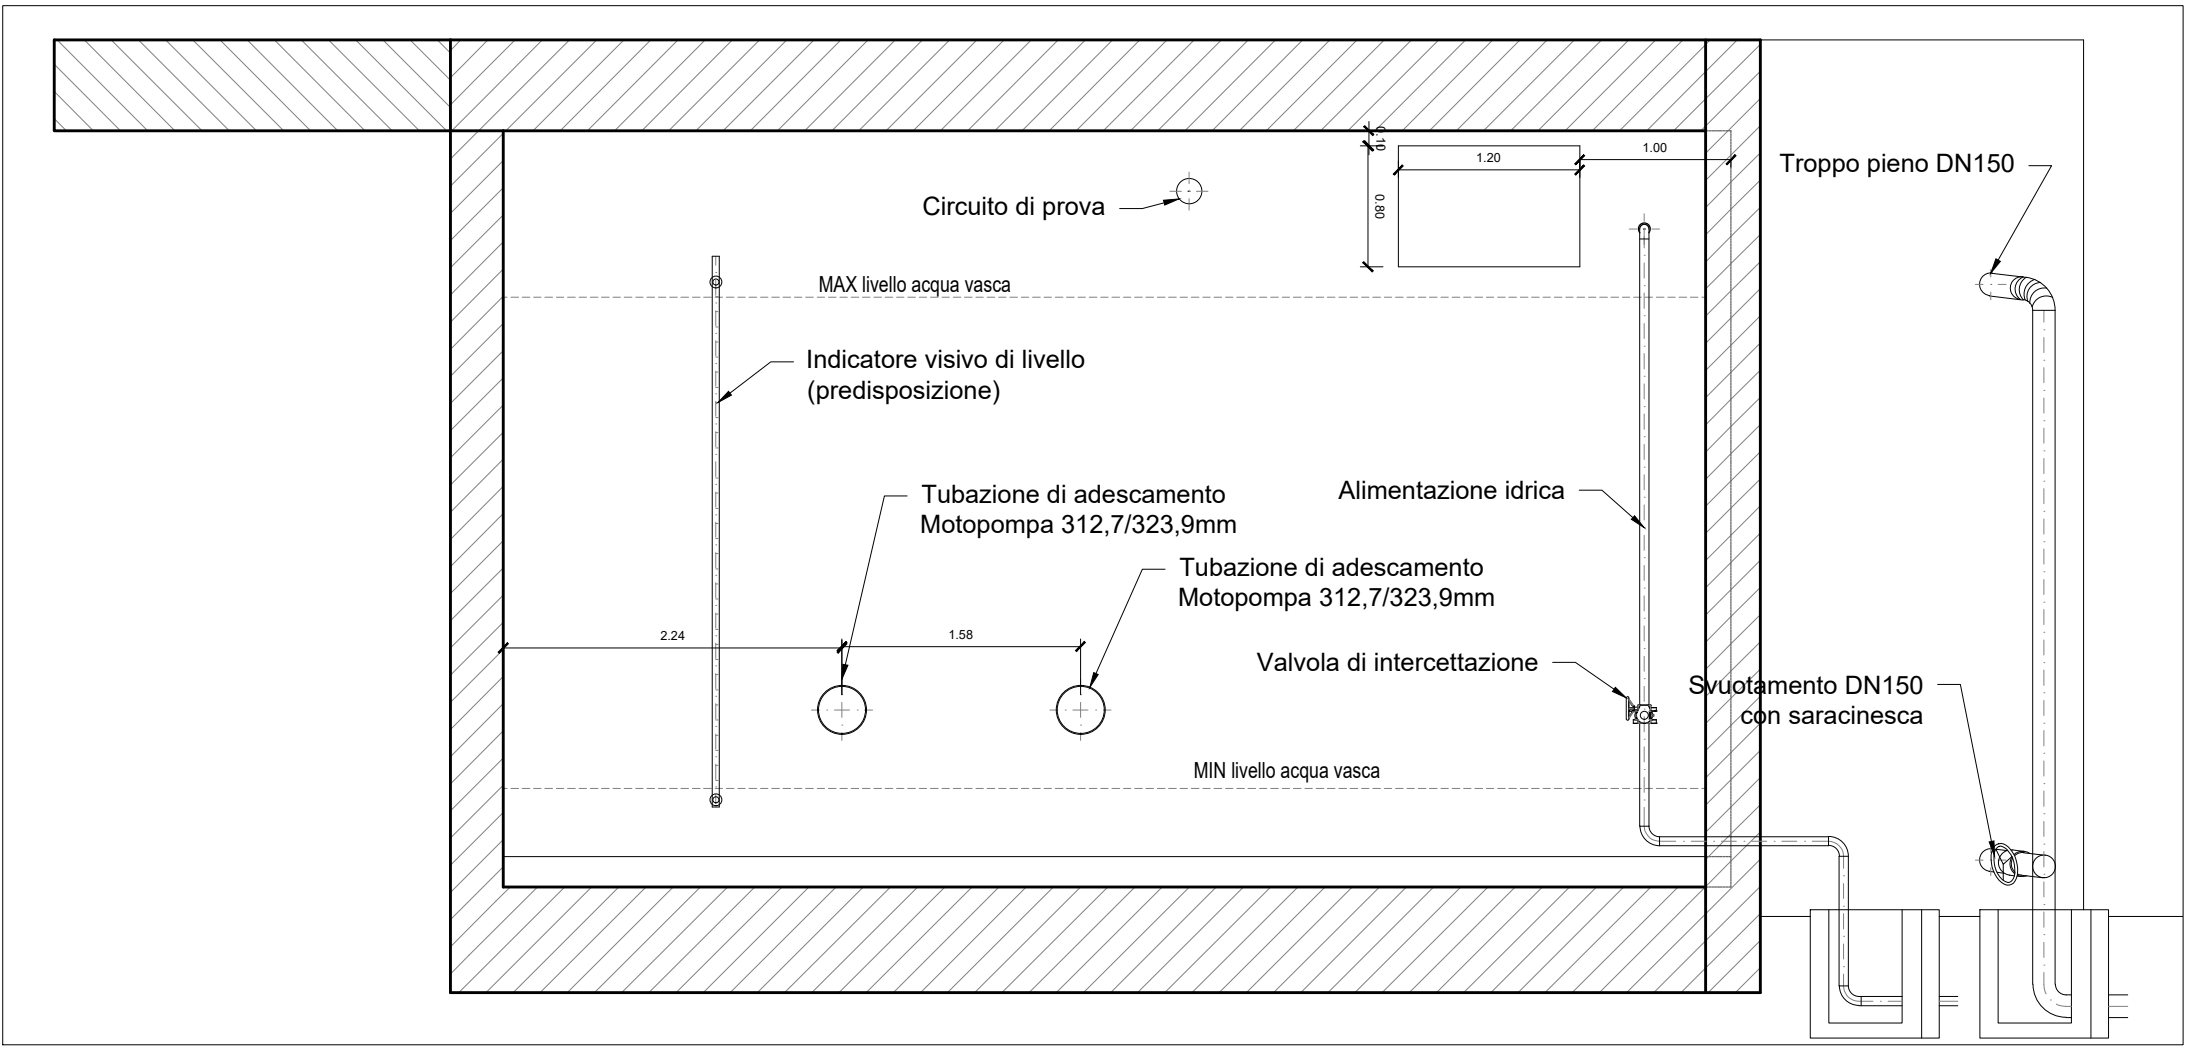

SEZIONE B-B

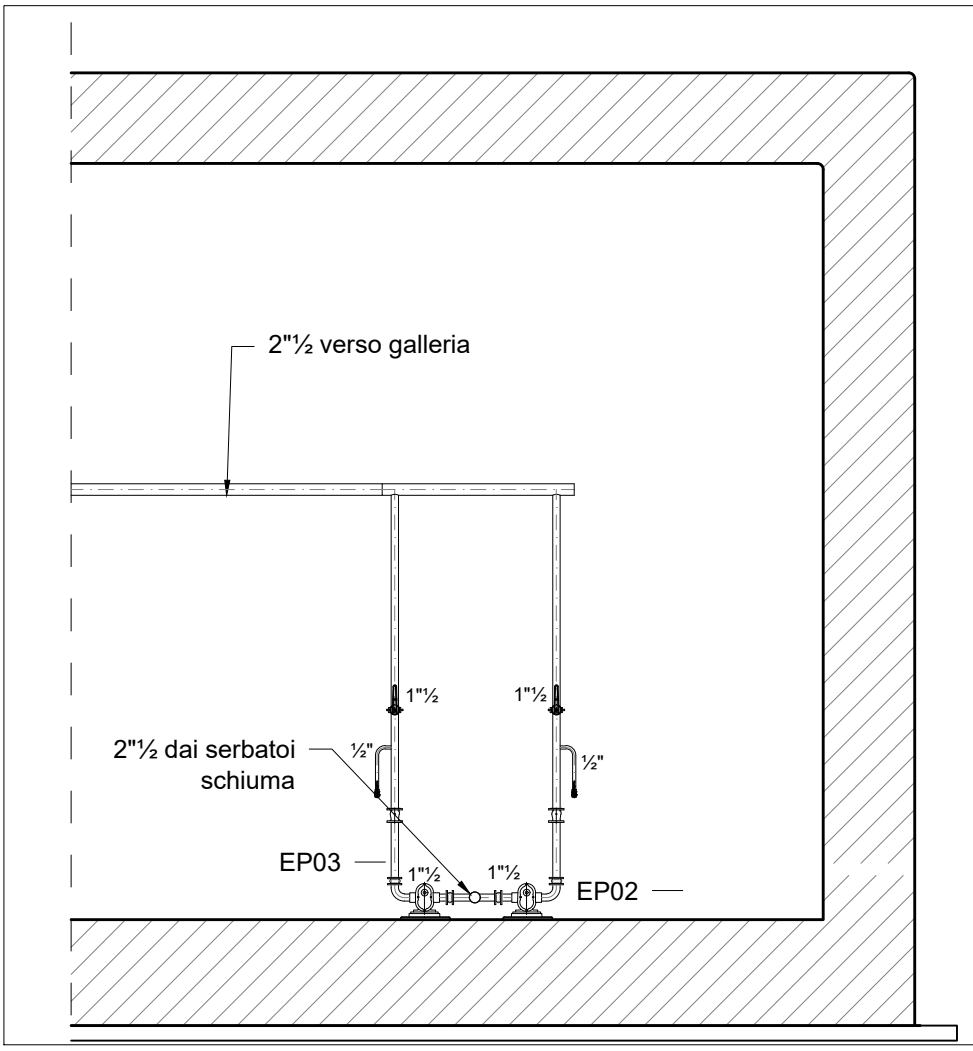

SEZIONE C-C

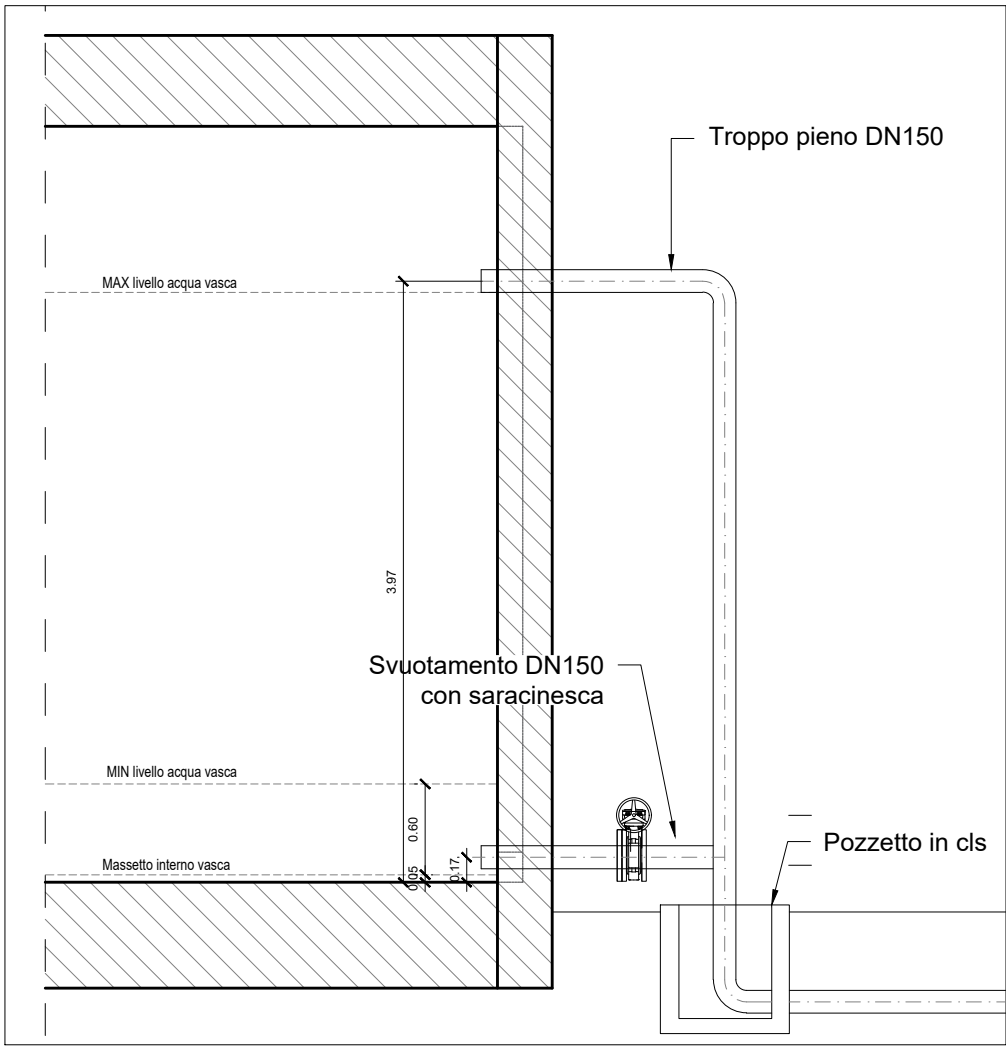

SEZIONE D-D

autostrade // per l'italia

AUTOSTRADA (A1) : MILANO - NAPOLI
TRATTO : BARBERINO - FIRENZE NORD

AMPLIAMENTO ALLA TERZA CORSIA
BARBERINO DI MUGELLO - INCISA VALDARNO

PROGETTO AS-BUILT
LOTTO 2

A1 - NUOVA CARREGGIATA SUD

IMPIANTI
CABINA CE27 - LATO NORD
VASCA ACQUA ANTINCENDIO E SALA POMPE
PIANTA E SEZIONI
LAYOUT POSIZIONAMENTO APPARECCHI

pavimental
gruppo Atlantia

PSC GROUP
INGEGNERIA PROGETTAZIONE CONSULTING

Tecme
SISTEMI DI AUTOMAZIONE E CONTROLLO

IL DIRETTORE TECNICO:
GEOM. ITALO MENEOLA

IL PROGETTISTA DI
DETTAGLIO :


IL DIRETTORE DEI LAVORI
ING. CARLO LOMBARDI
ORDINE INGEGNERI ANCONA
N. 43957

WBS	RIFERIMENTO ELABORATO					DATA: DICEMBRE 2021	REVISIONE:	
	Descrizione	ATI	unità	n. progressivo	FILE		n.	data
	310182PSCIMP12110AR1					SCALA:	1:50	
							0	Settembre 2021
							1	Dicembre 2021
							2	
							3	


IL PRESENTE DOCUMENTO NON POTRA' ESSERE COPIATO, RIPRODOTTO O ALTAMENTE PUBBLICATO, IN TUTTO O IN PARTE, SENZA IL CONSENSO SCRITTO DELLA SOC. AUTOSTRADE PER L'ITALIA S.P.A. CON UTILIZZO NON AUTORIZZATO SARA' PERSEGUITO A NORMA DI LEGGE.
THIS DOCUMENT MAY NOT BE COPIED, REPRODUCED OR PUBLISHED, EITHER IN PART OR IN ITS ENTIRETY, WITHOUT THE WRITTEN PERMISSION OF SOC. AUTOSTRADE PER L'ITALIA S.P.A. UNAUTHORIZED USE WILL BE PROSECUTED BY LAW.

NAP

NICCHIA

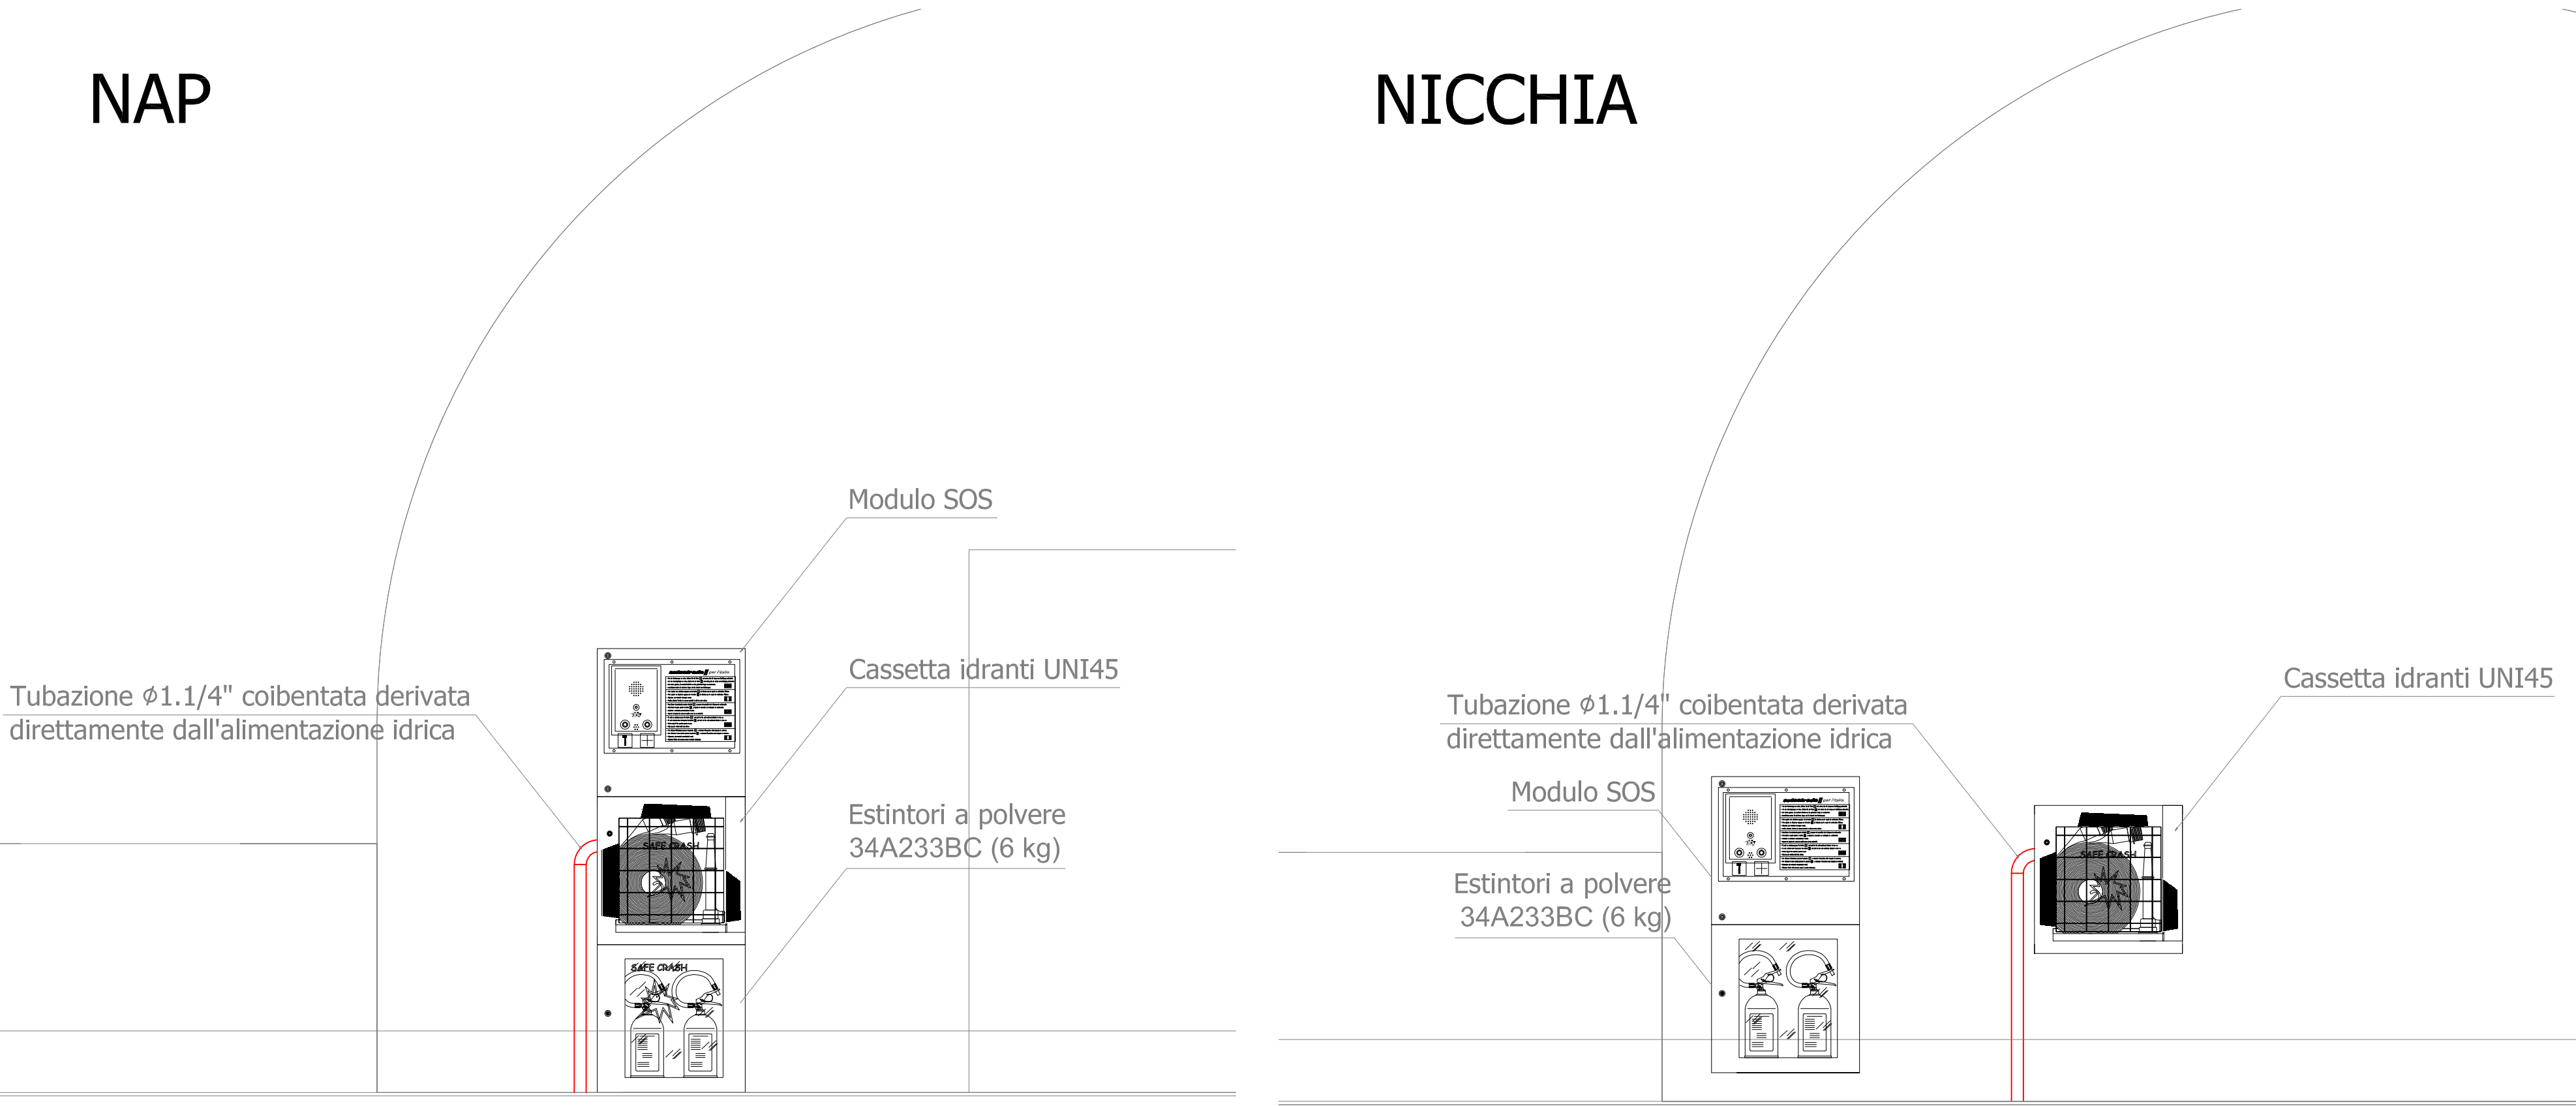


IDRANTE UNI45

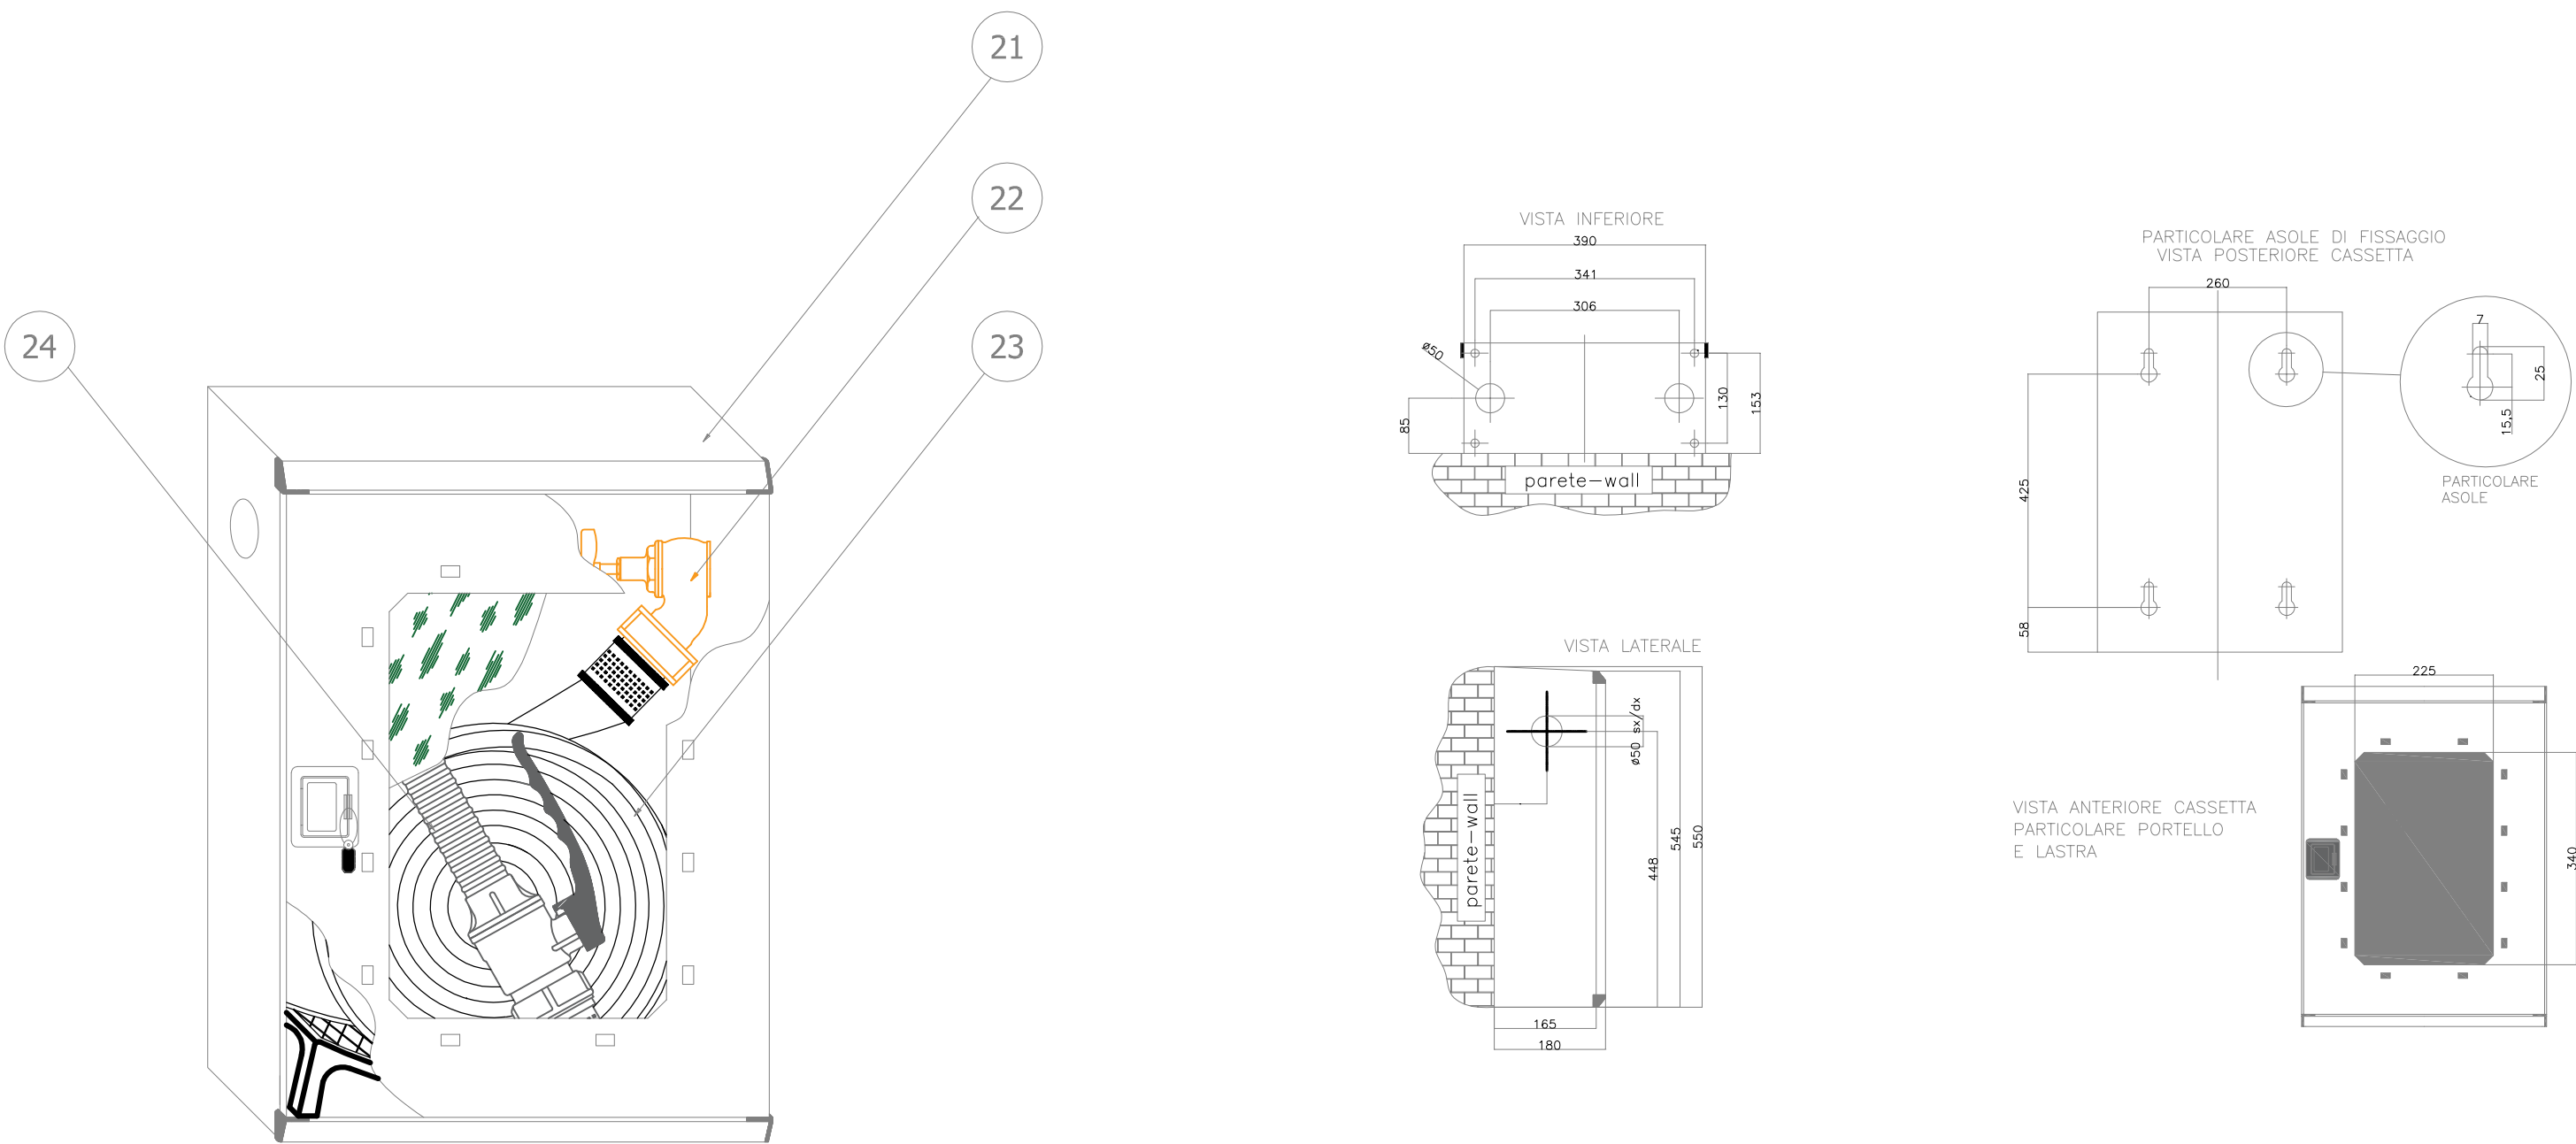


ELENCO MATERIALE	
Nr.	Descrizione
21	Cassetta e portello porta vetro in acciaio inox 304 per idrante UNI45 completa di lastra infrangibile
22	Rubinetto idrante UNI45 con manometro
23	Manichetta raccordata DN45 EN 14540
24	Lancia DN45 a tre effetti EN 671/2

ELENCO MATERIALE	
Nr.	Descrizione
25	Blocchetto in alluminio ingresso G 3/4" F e n.2 uscite G 1/2" F per fissaggio ugelli
26	Nipplo zincato Ø3/4"
27	Ugello a cono pieno a spirale in ottone con attacco 1/2" M BSP portata 128,51 lpm @ 3 bar
28	Ugello a lama deflessa in ottone con attacco 1/2" M BSP portata 165 lpm @ 3 bar
29	Nipplo zincato Ø1/2"
30	Manicotto zincato Ø1/2"



STATO DI FATTO BLOCCO CASSETTA IDRANTE UNI45

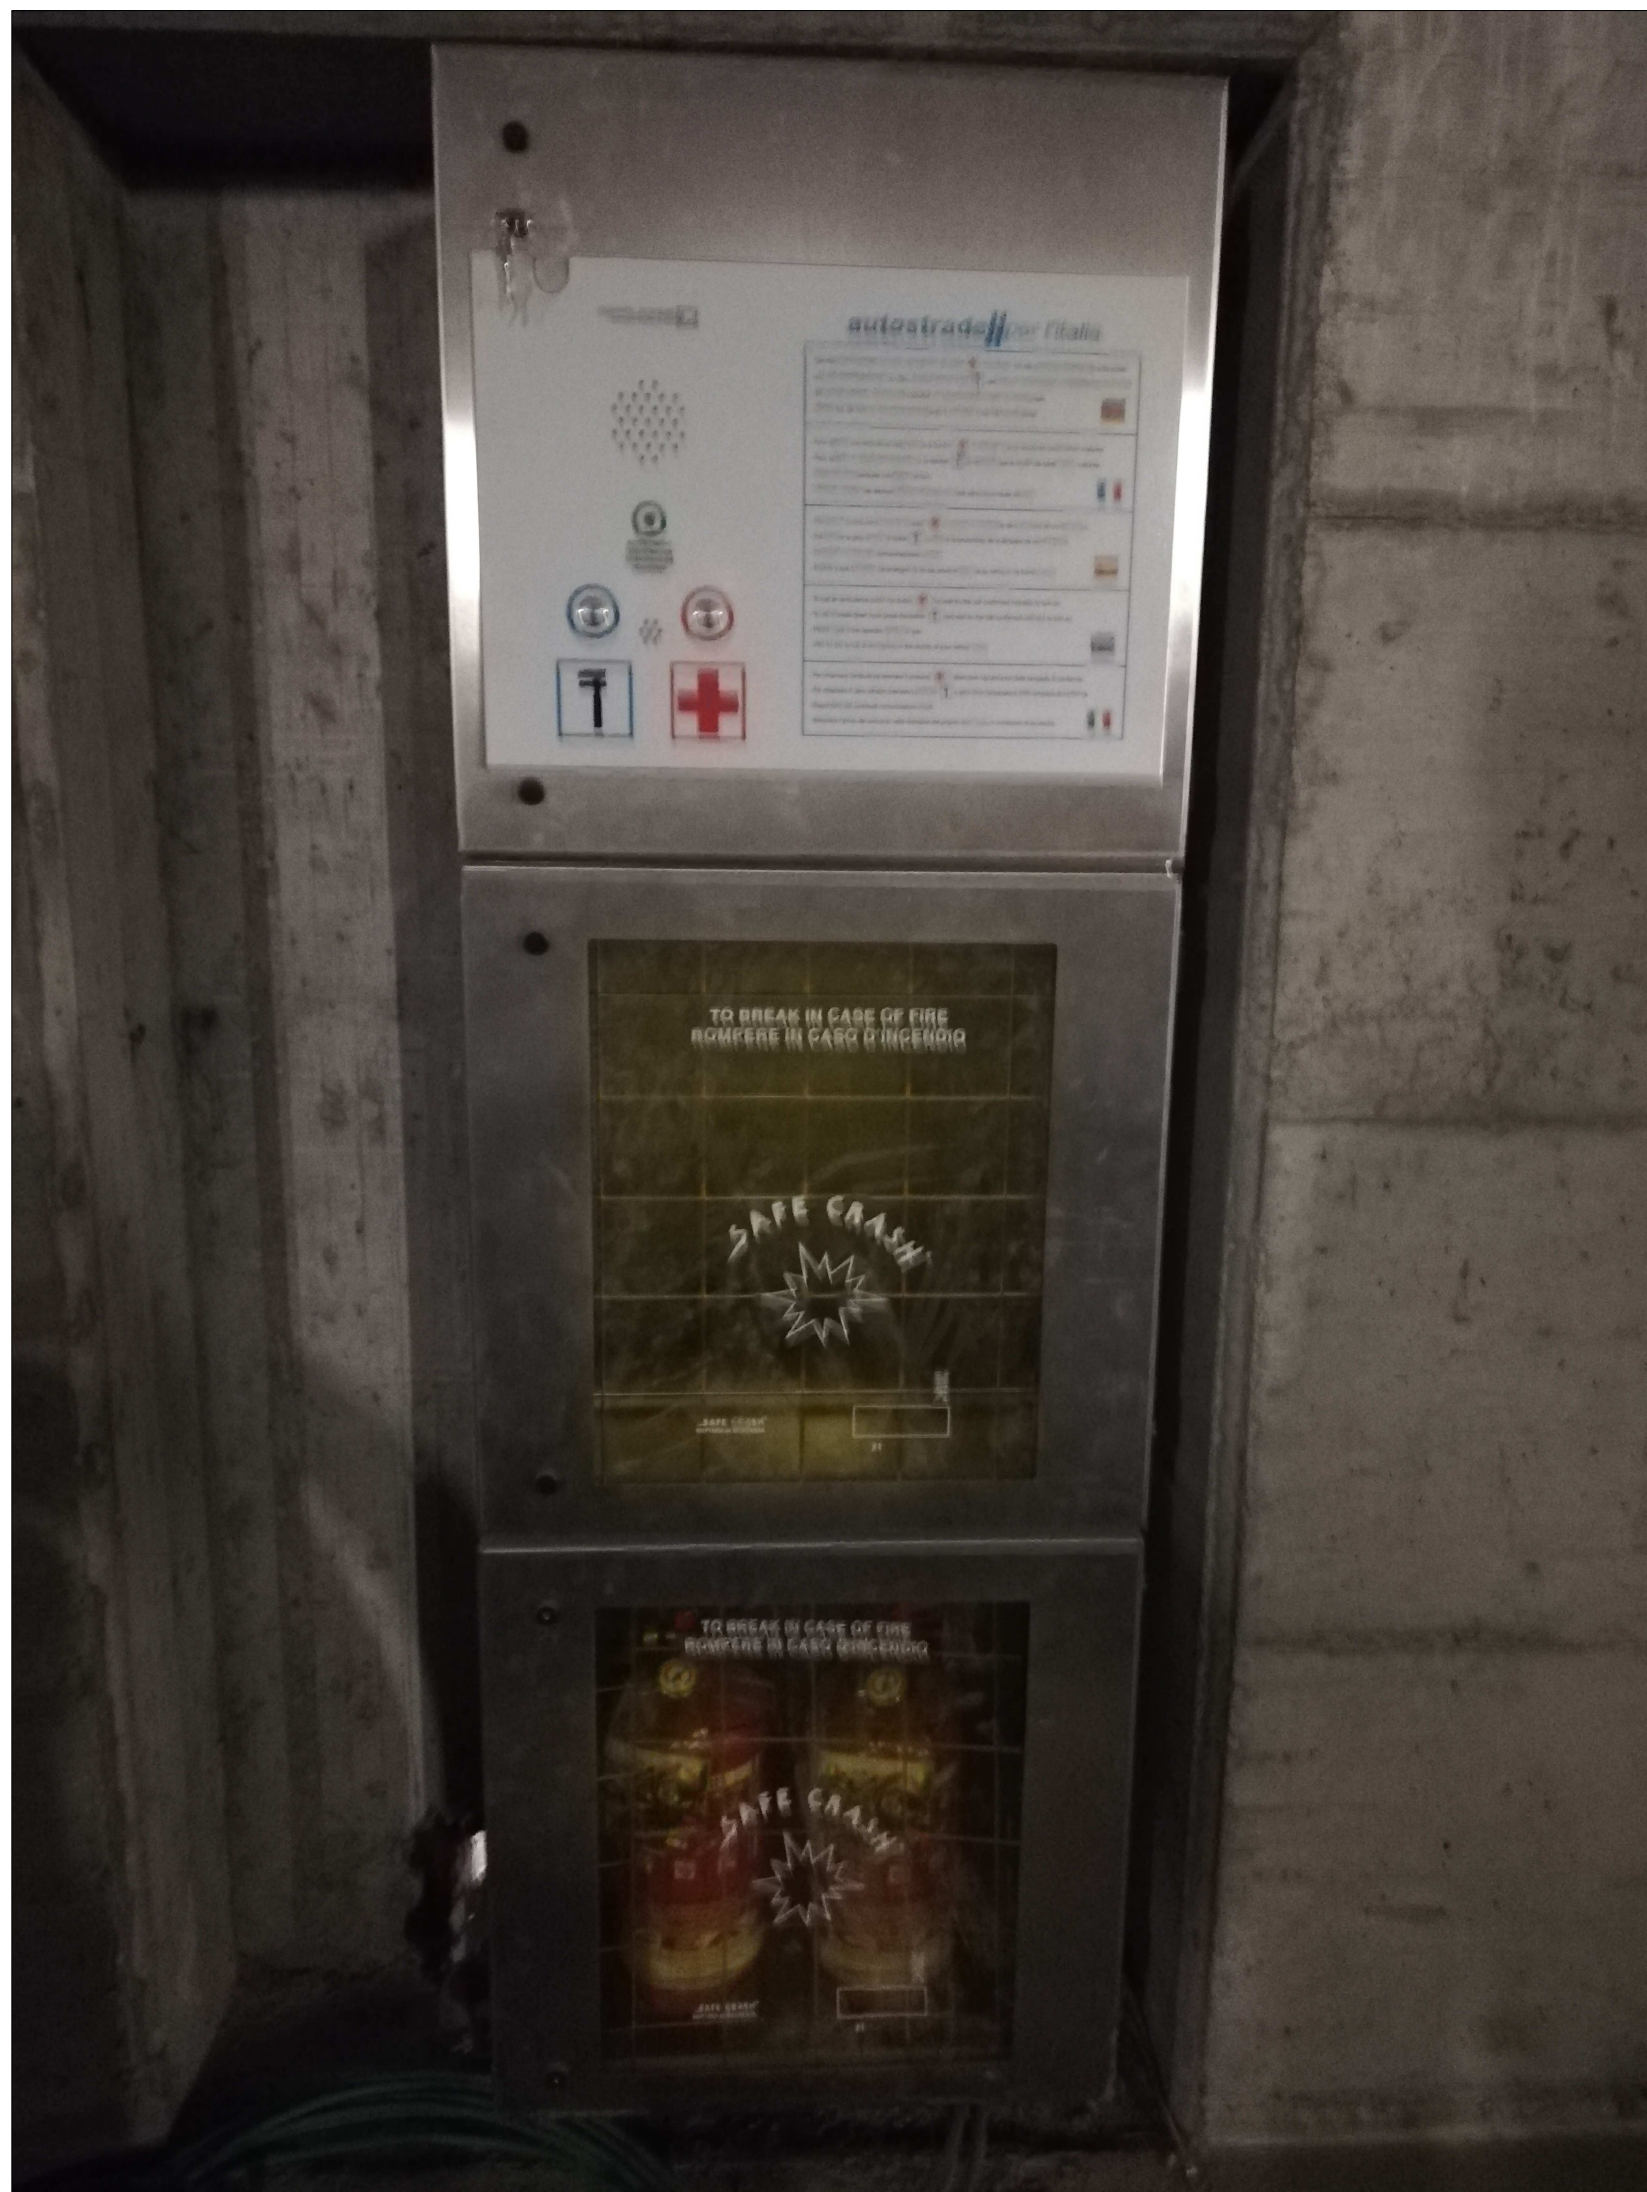


STATO DI FATTO BLOCCO UGELLI SCHIUMA

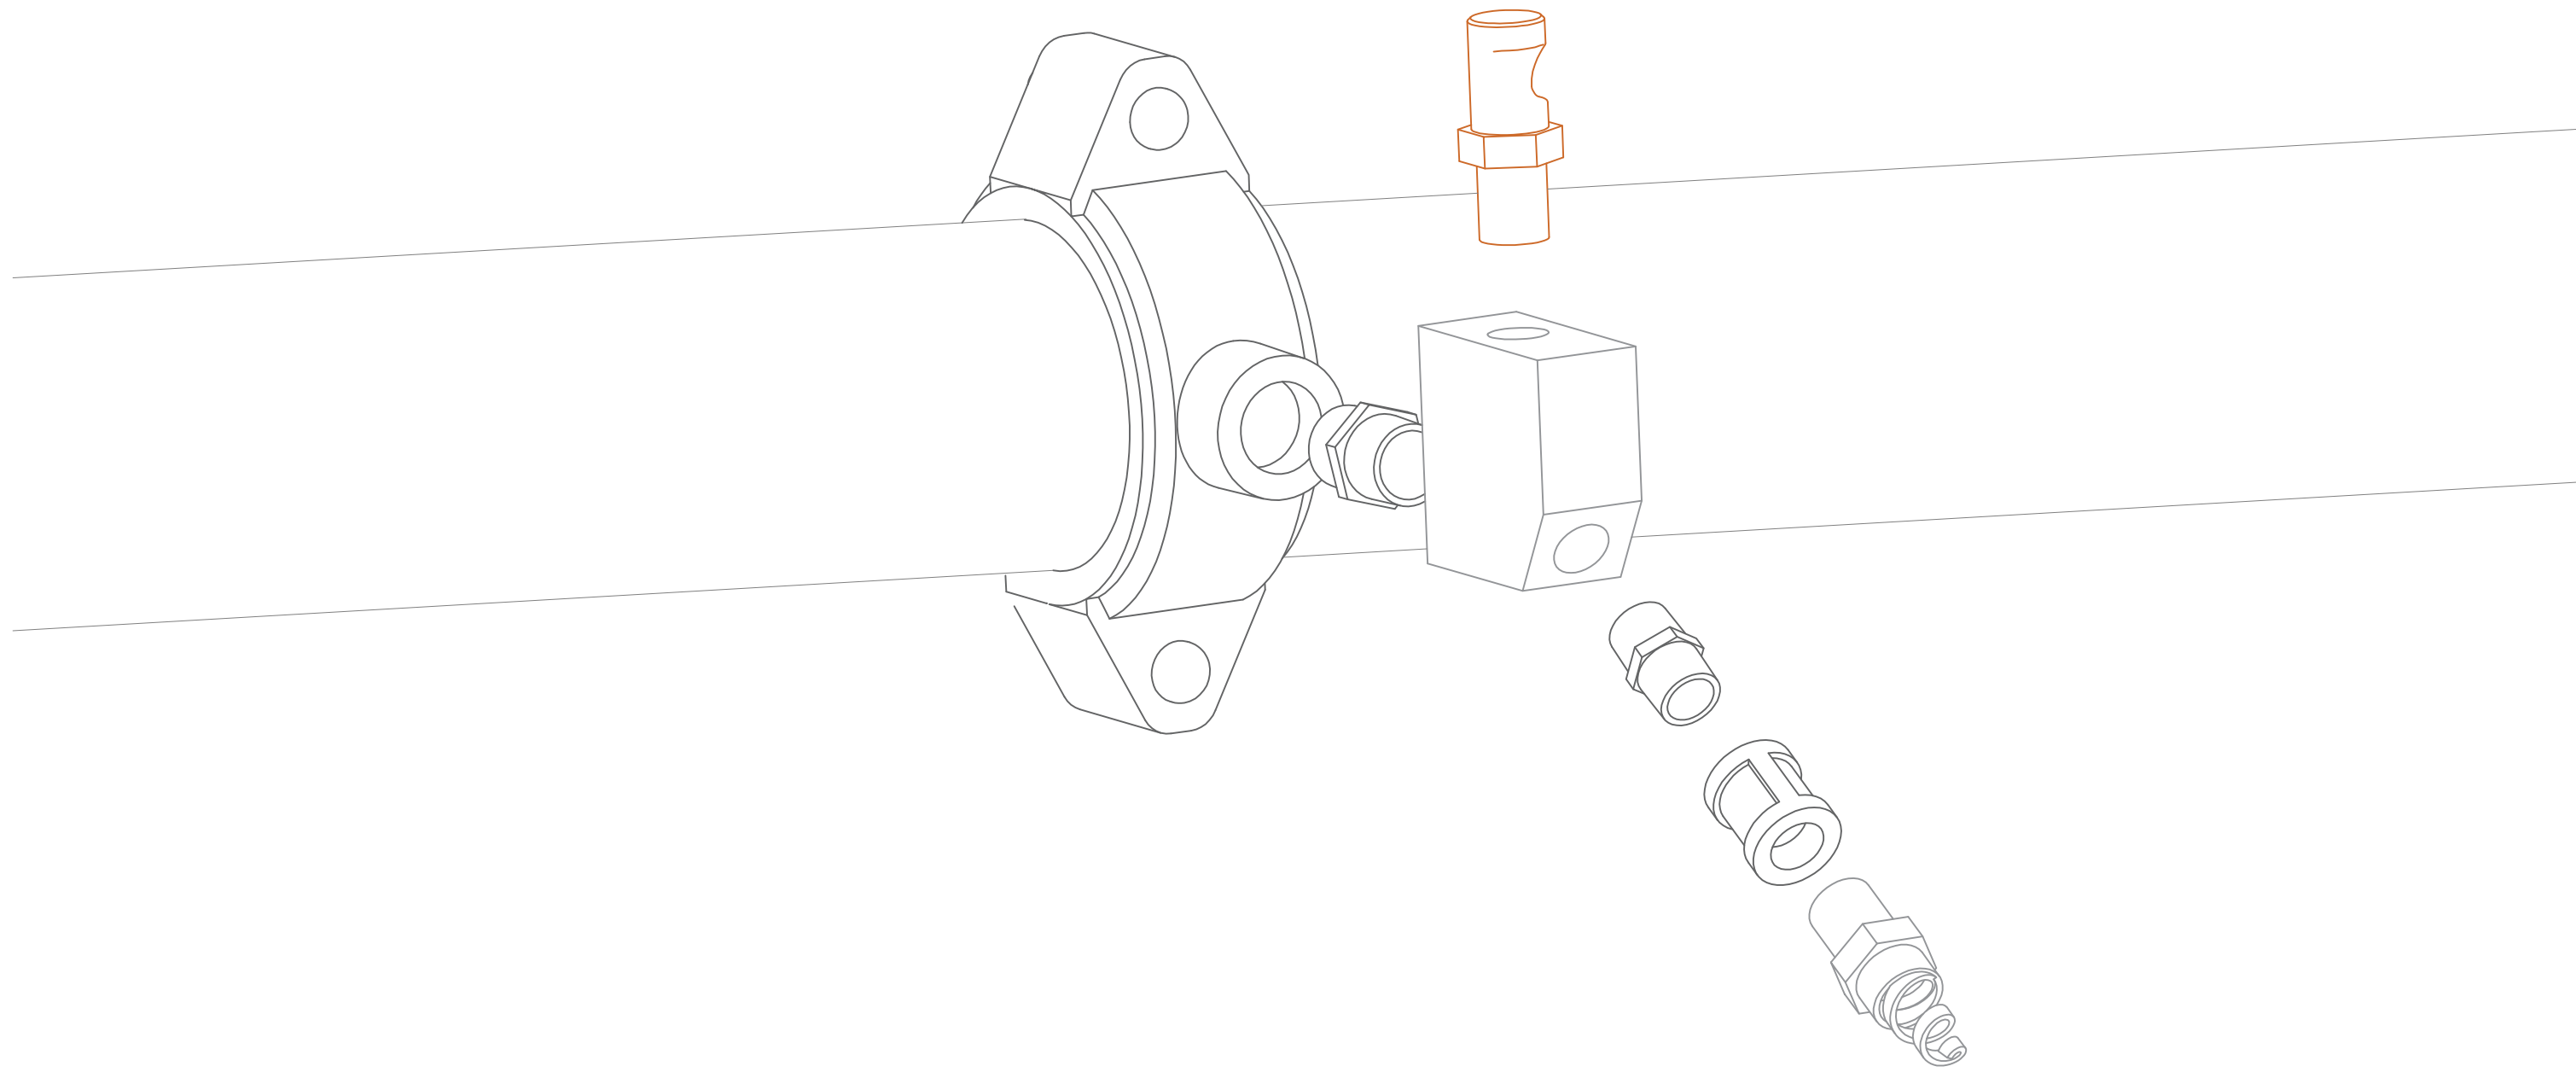


UGELLI SCHIUMA

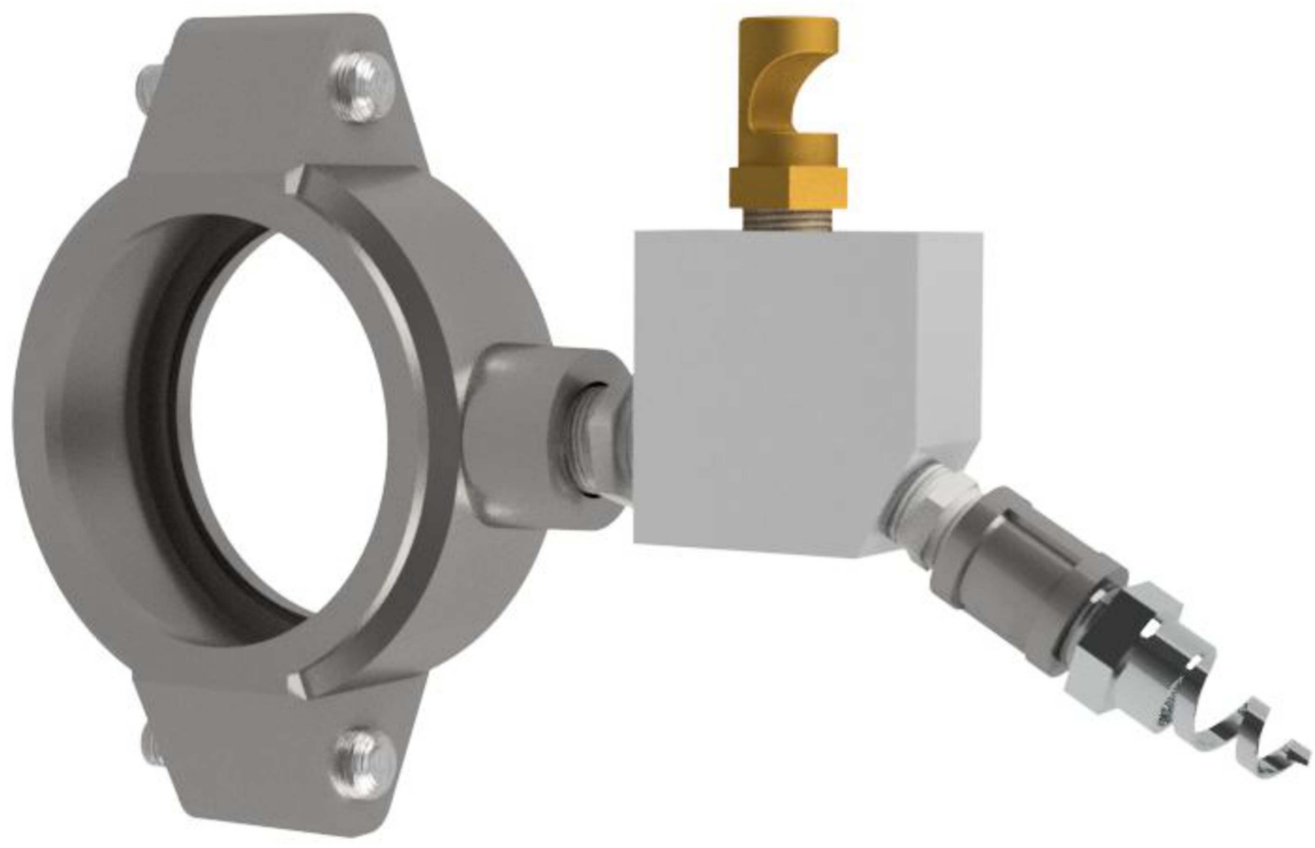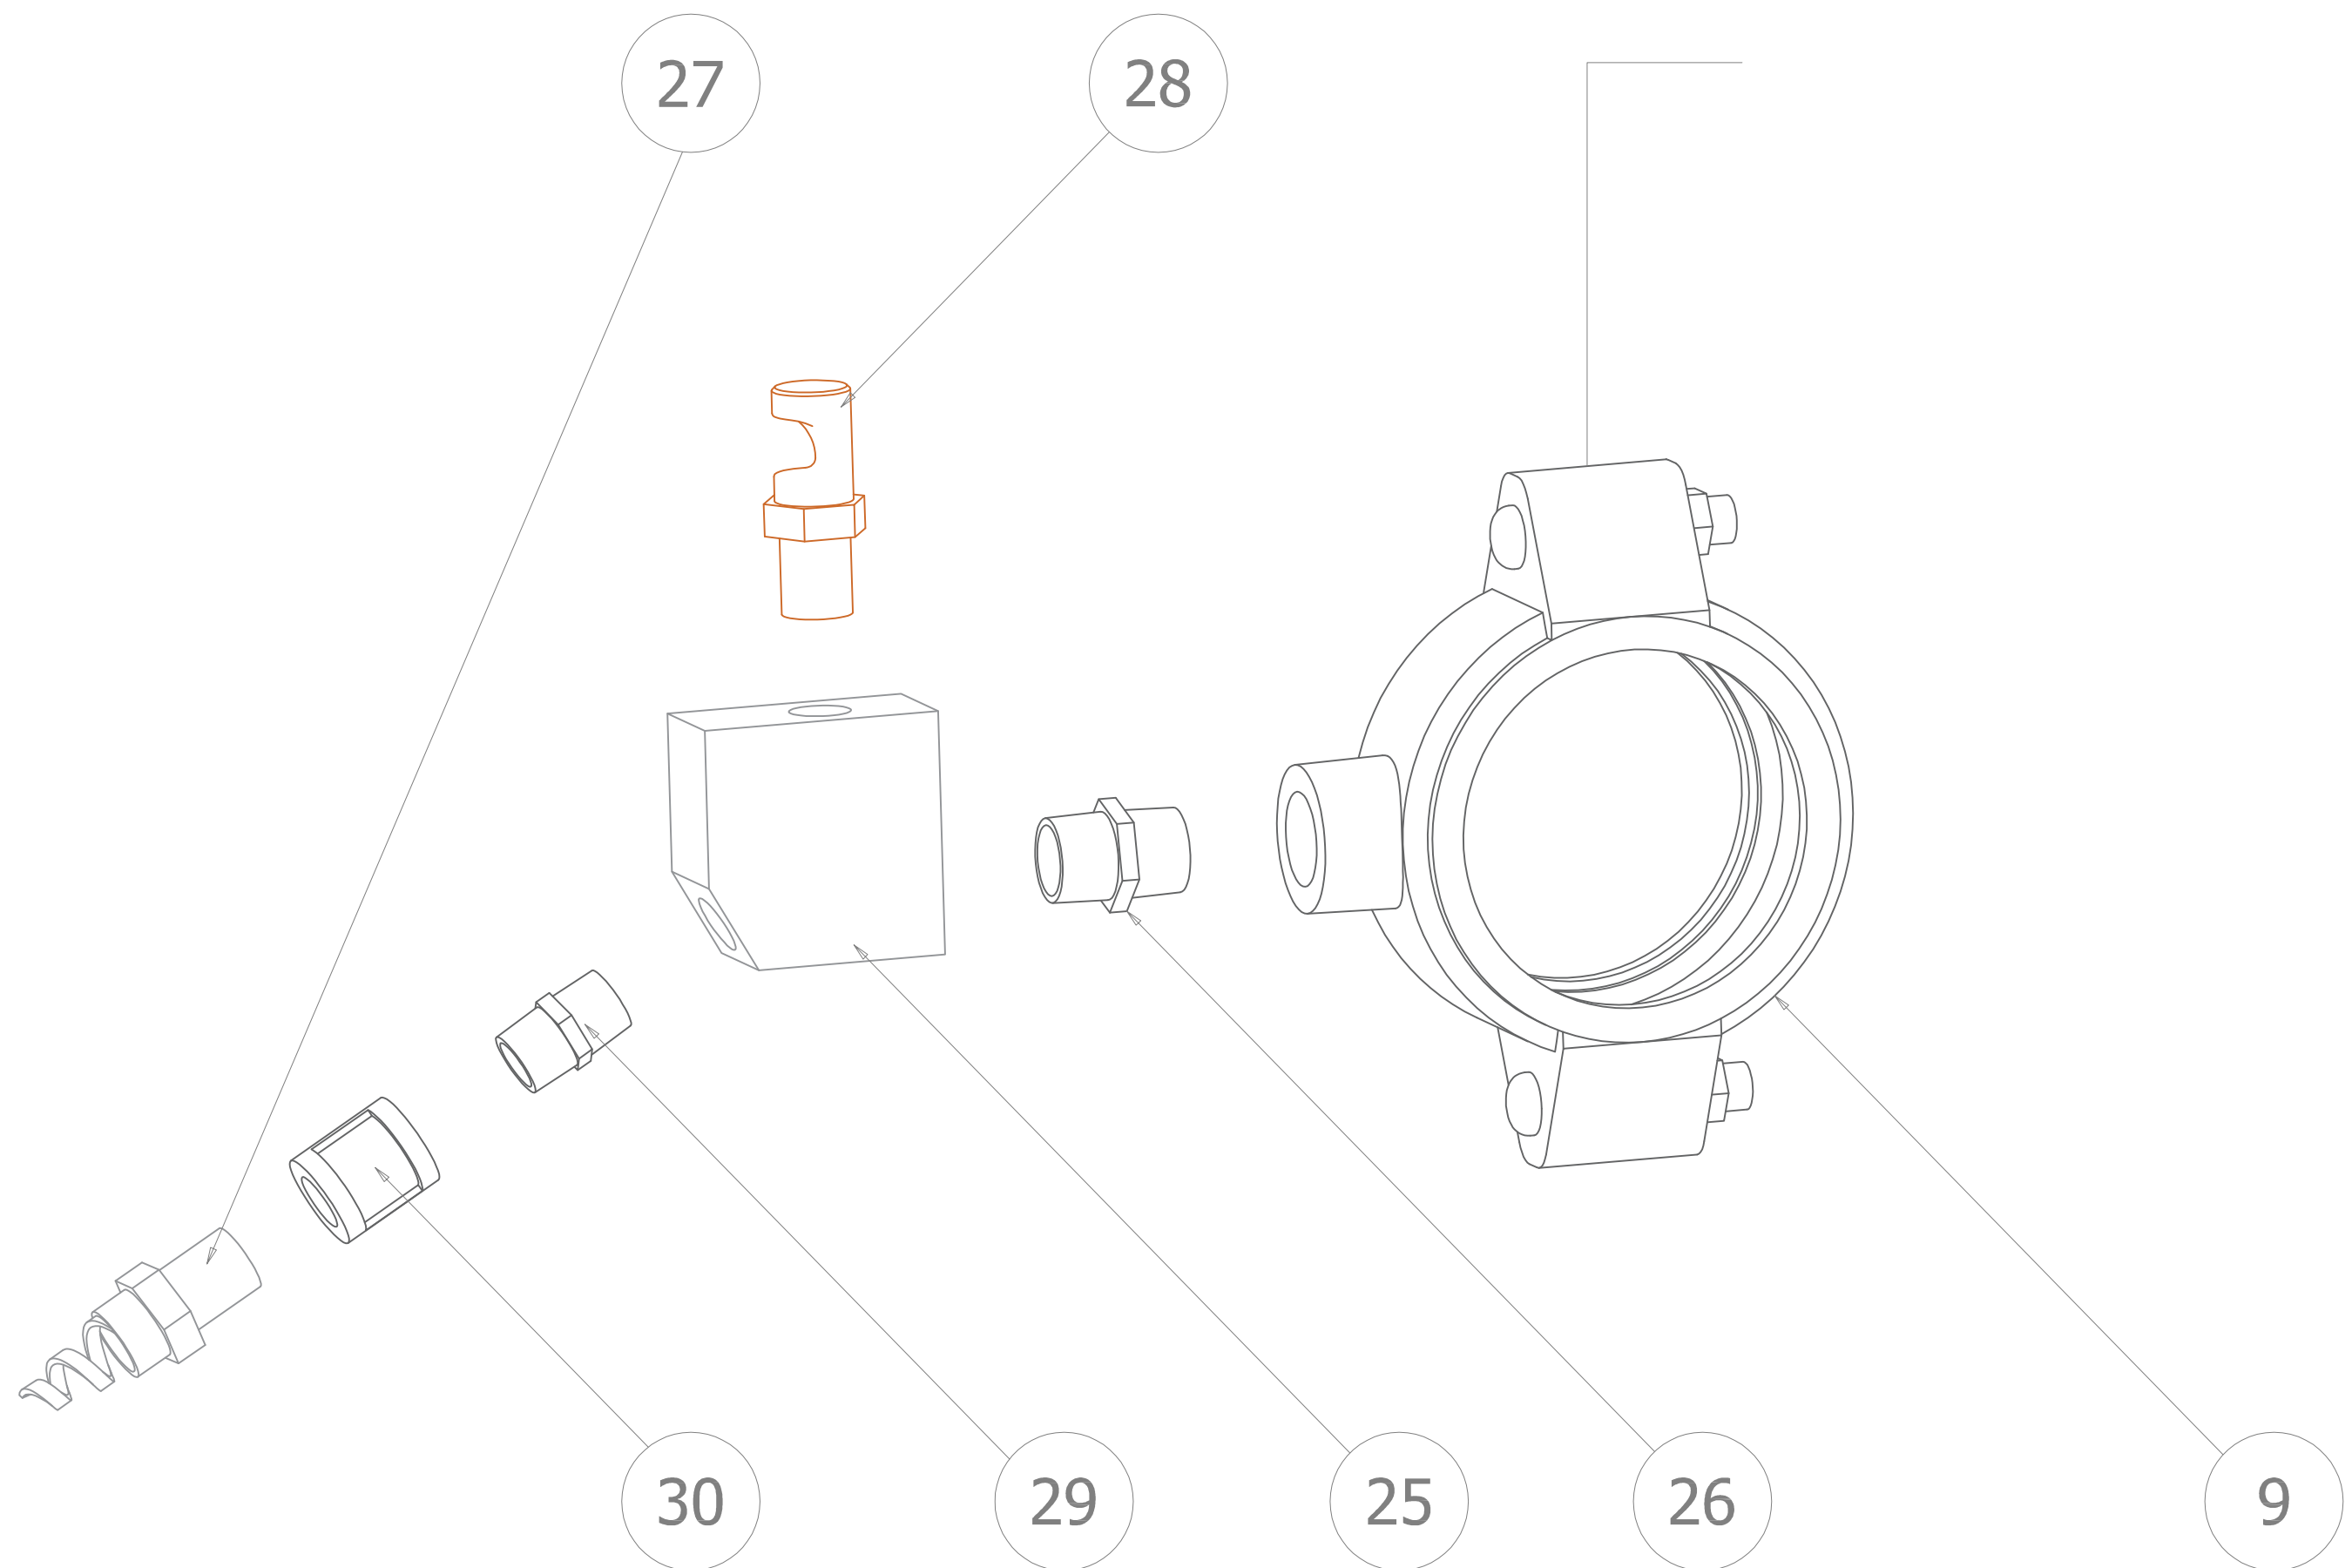

COMPONENTI PRINCIPALI

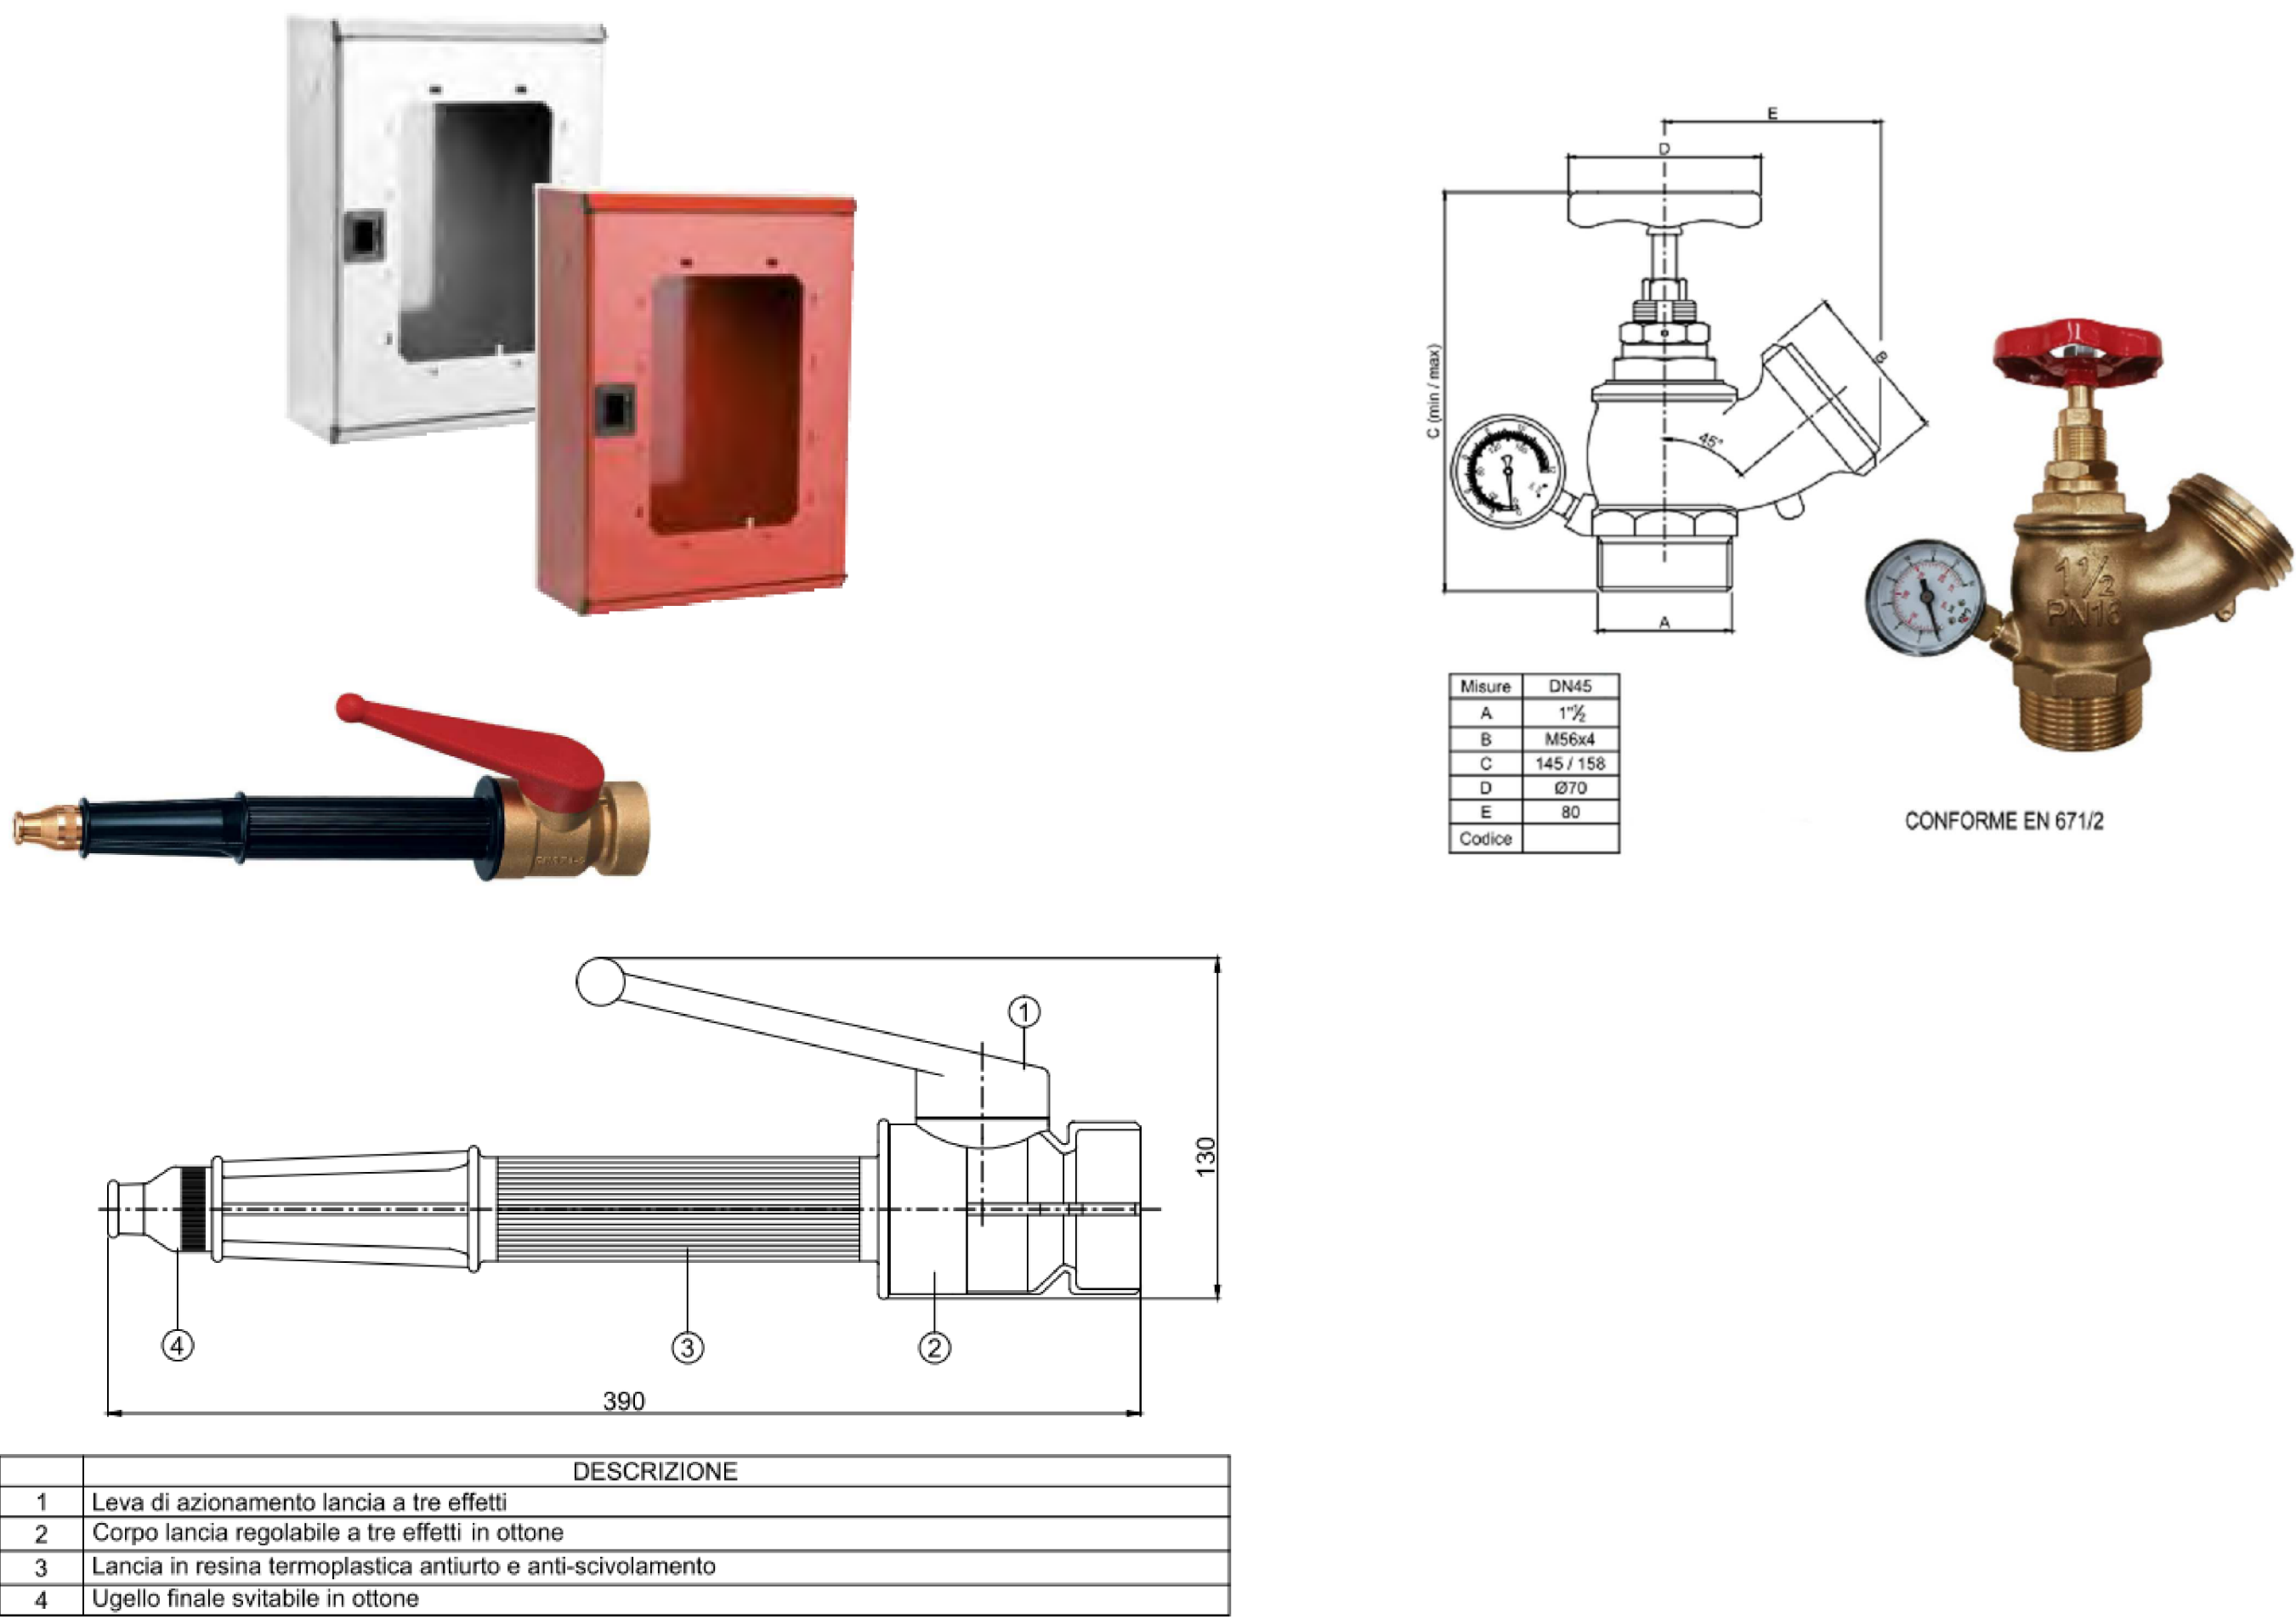

COMPONENTI PRINCIPALI

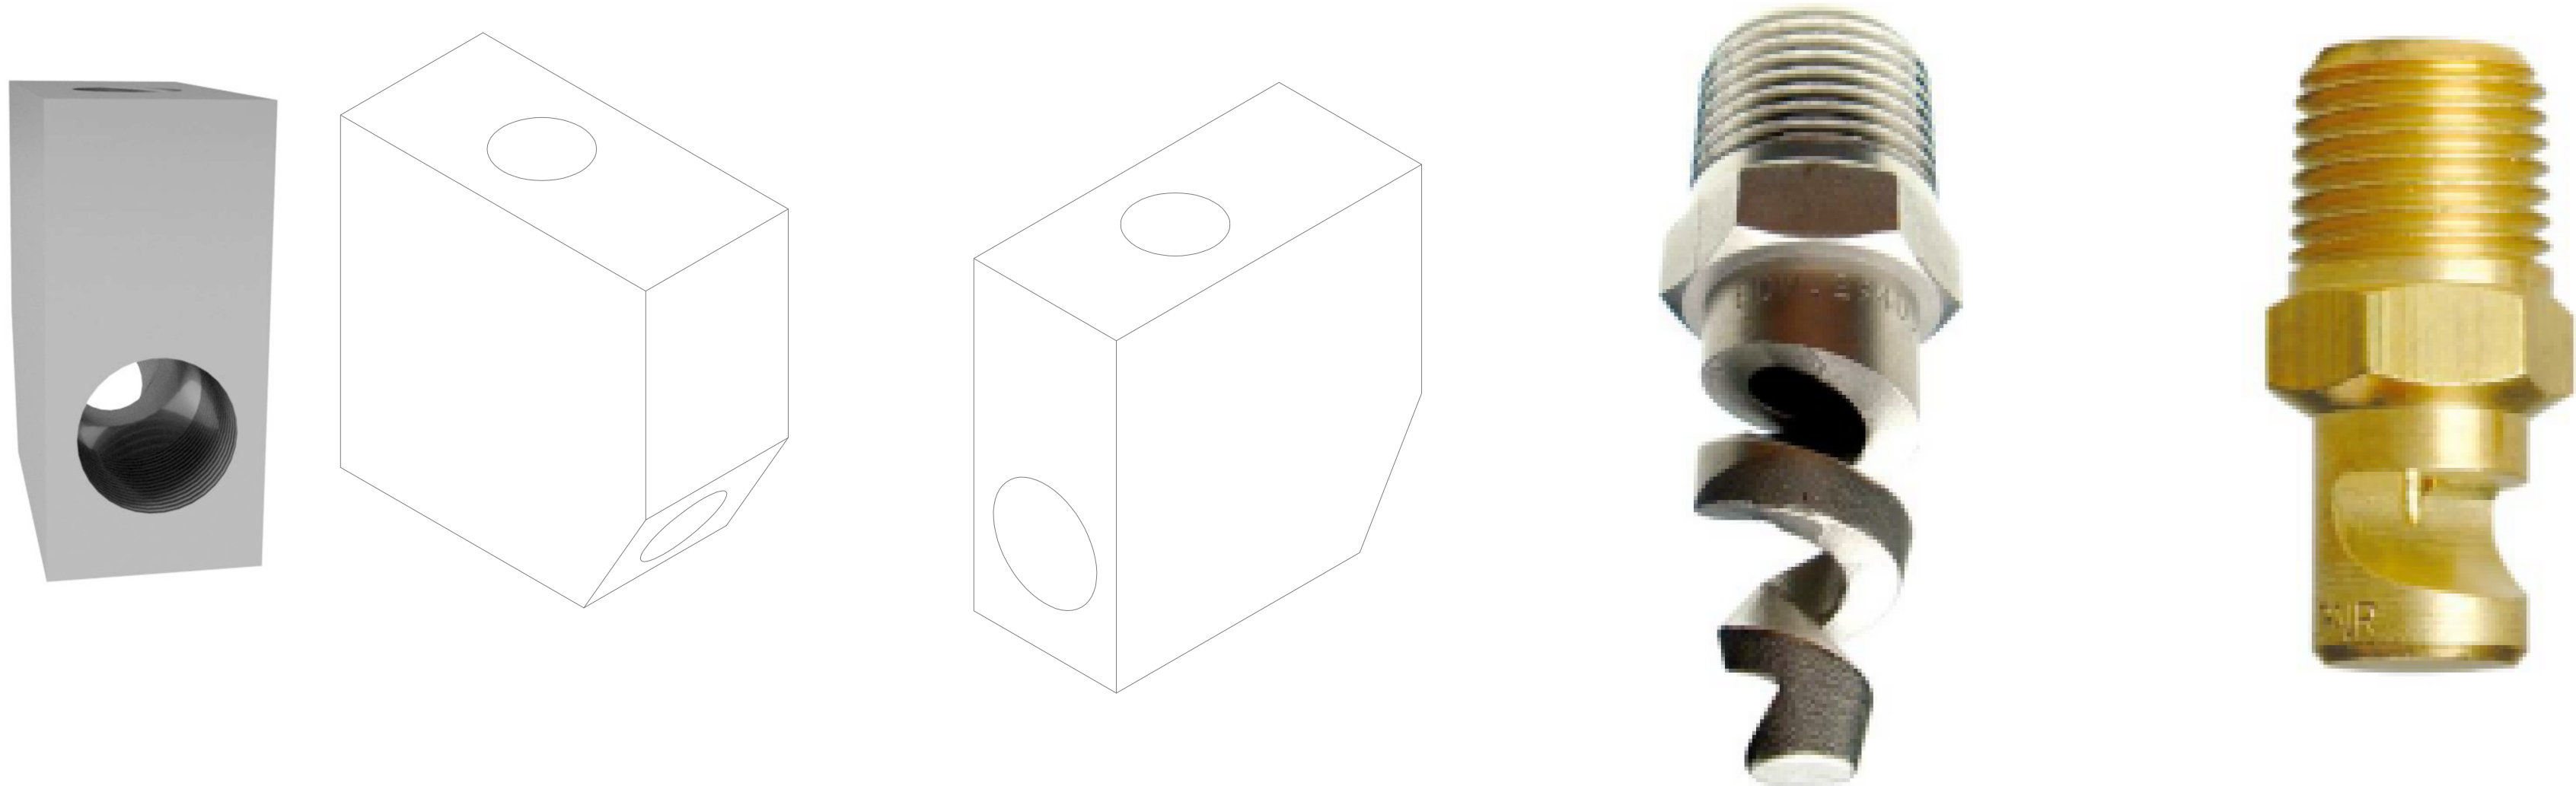

autostrade // per l'italia

AUTOSTRADA (A1) : MILANO — NAPOLI
TRATTO : BARBERINO — FIRENZE NORD

AMPLIAMENTO ALLA TERZA CORSIA
BARBERINO DI MUGELLO — INCISA VALDARNO

PROGETTO AS-BUILT
LOTTO 2

A1 — NUOVA CARREGGIATA SUD

IMPIANTI
GALLERIA SANTA LUCIA A COLLINA
SISTEMA ACQUA ANTINCENDIO
TIPICI EROGATORI IMPIANTO
SINGOLA NAP—NICCHIA GALLERIA

pavimental
per Atlantia

RAGGRUPPAMENTO ATI:
— EUROIMPIANTI SPA
— CONVALT
— CIEL IMPIANTI SRL
— SFE ELETTROIMPIANTI SRL

Tecne
SISTEMI ELETTRICI


IL DIRETTORE TECNICO:
GEOM. ITALO MENEOLA

IL PROGETTISTA DI
SETTAGLIO IN:
Euroimpianti


IL DIRETTORE DEI LAVORI
ING. CARLO LOMBARDI
ORDINE INGEGNERI ARECONA
N. 43367

WBS		REFERIMENTO ELABORATO		DATA		REVISIONE	
GN12	CRISTO	ATI	WBS	IN PROGRESSO	Novembre 2021	1	0010
310182	EUR	IMP	23712	RCO	VARIE	2	
						3	
						4	


IL PRESENTE DOCUMENTO NON POTRÀ ESSERE RIPRODOTTO O UTILIZZATO PER ALTRI FINI SENZA IL CONSENSO SCRITTO DELLA SOCIETÀ AUTORE. IL PRESENTE DOCUMENTO È STATO REDATTO IN OTTORE 2021. 

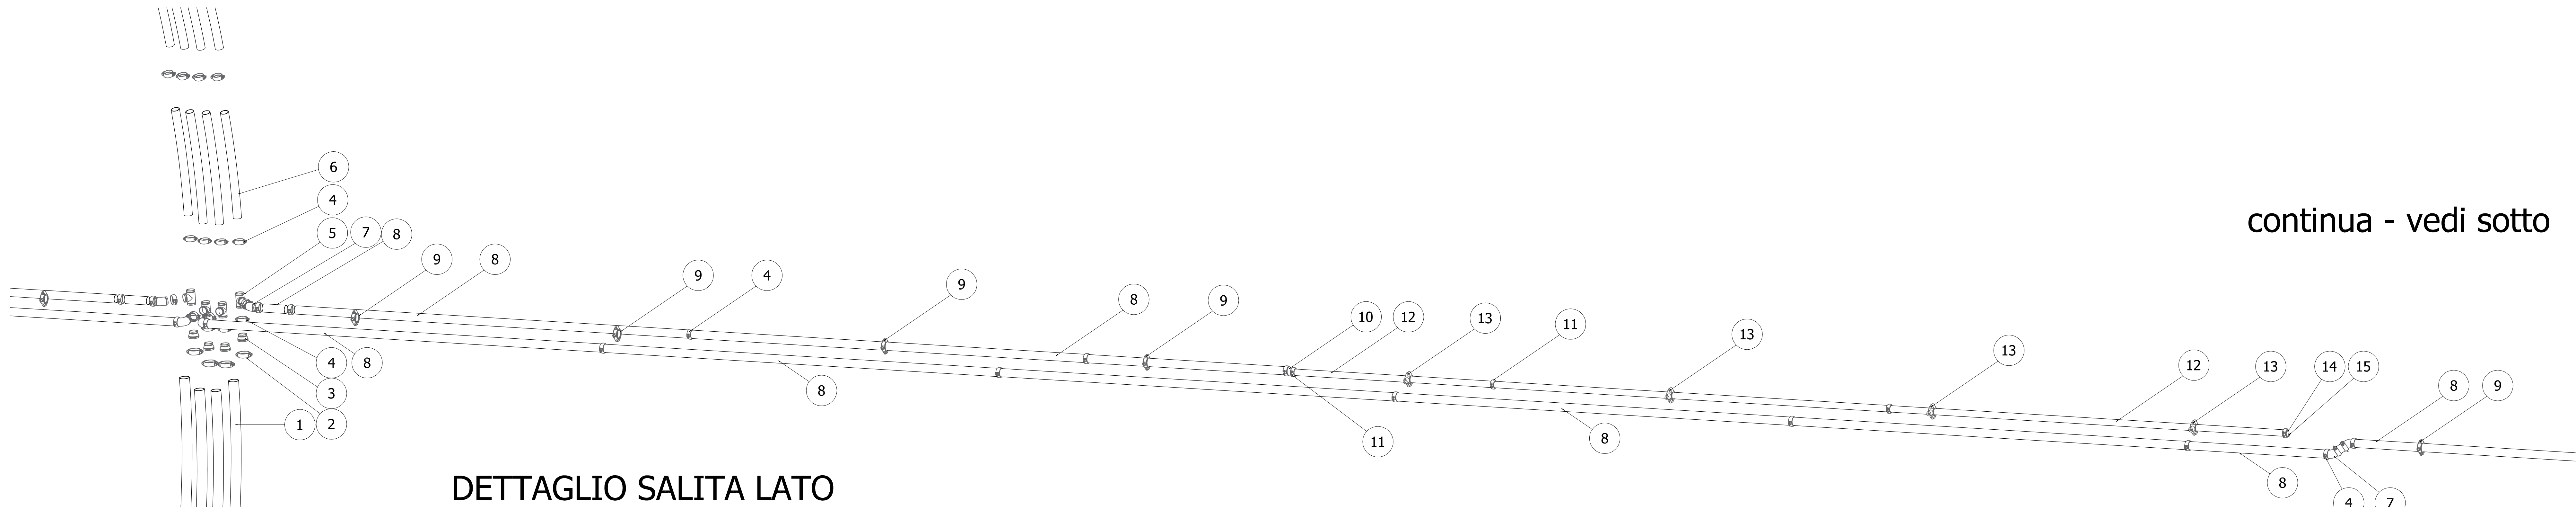


DETTAGLIO SALITA LATO MARCIA LENTA

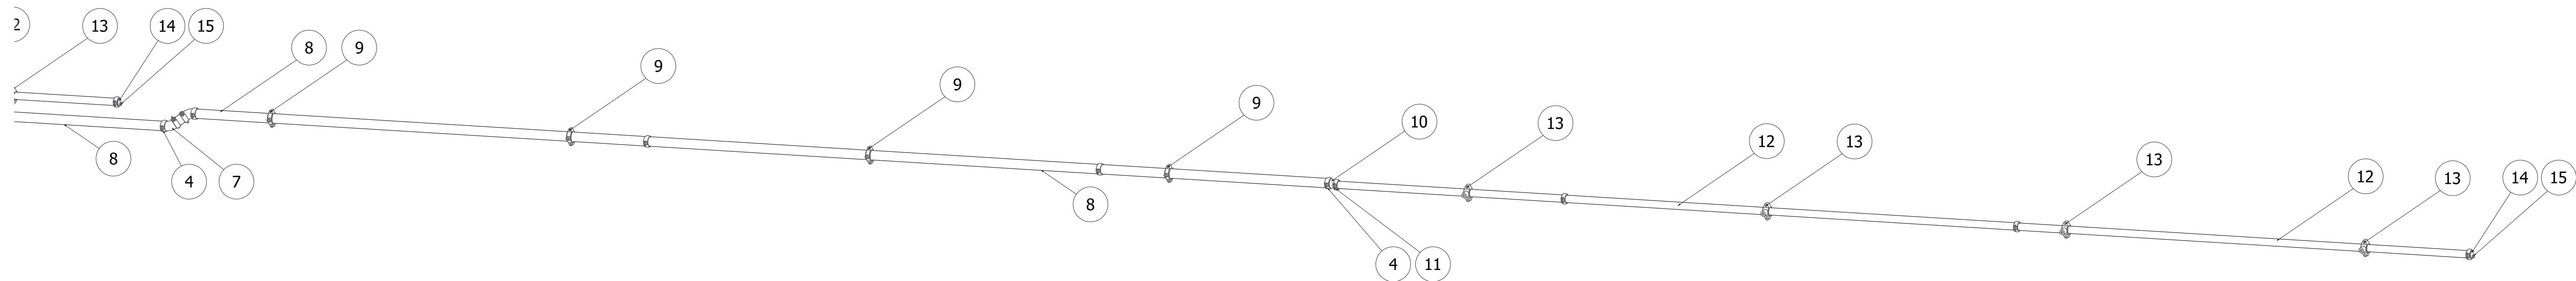

prosecuzione - vedi sopra

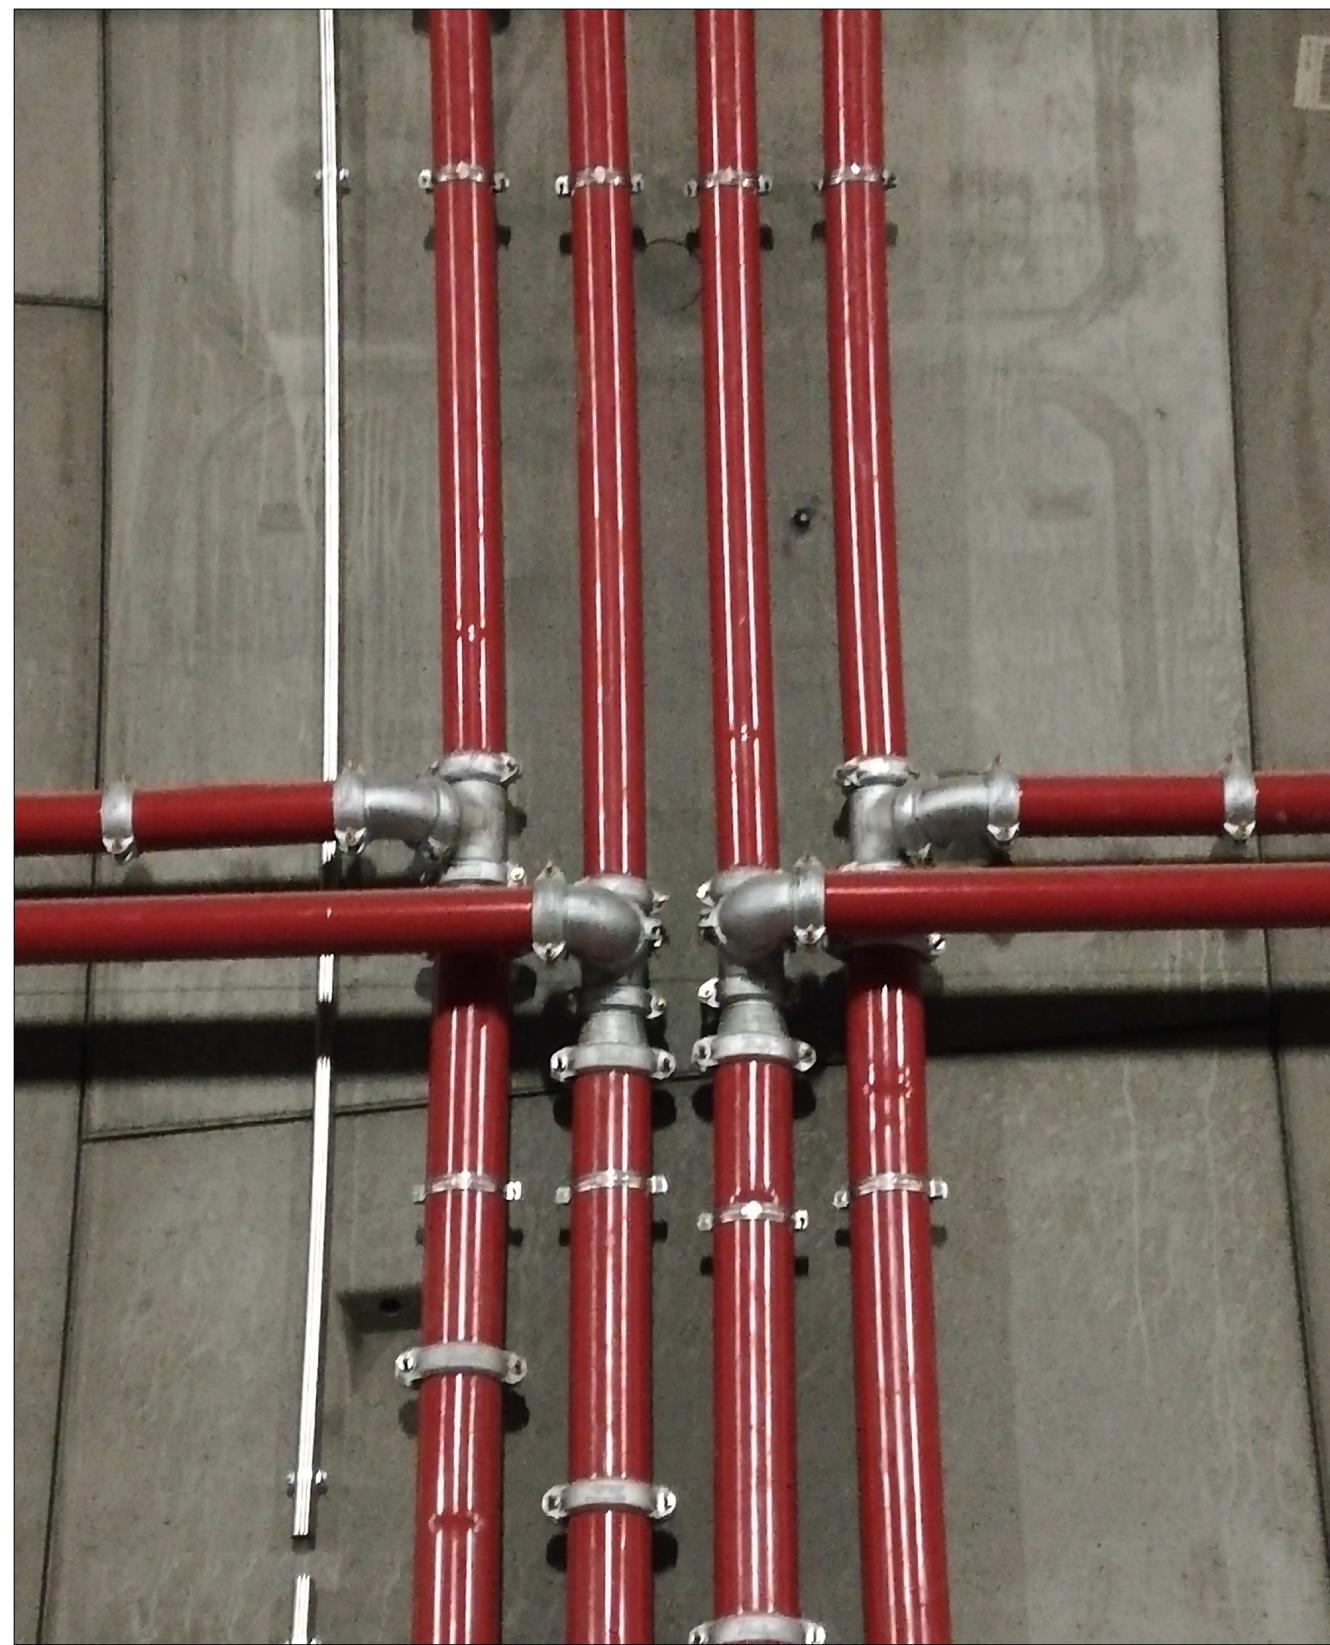


STATO DI FATTO SALITA LATO MARCIA LENTA

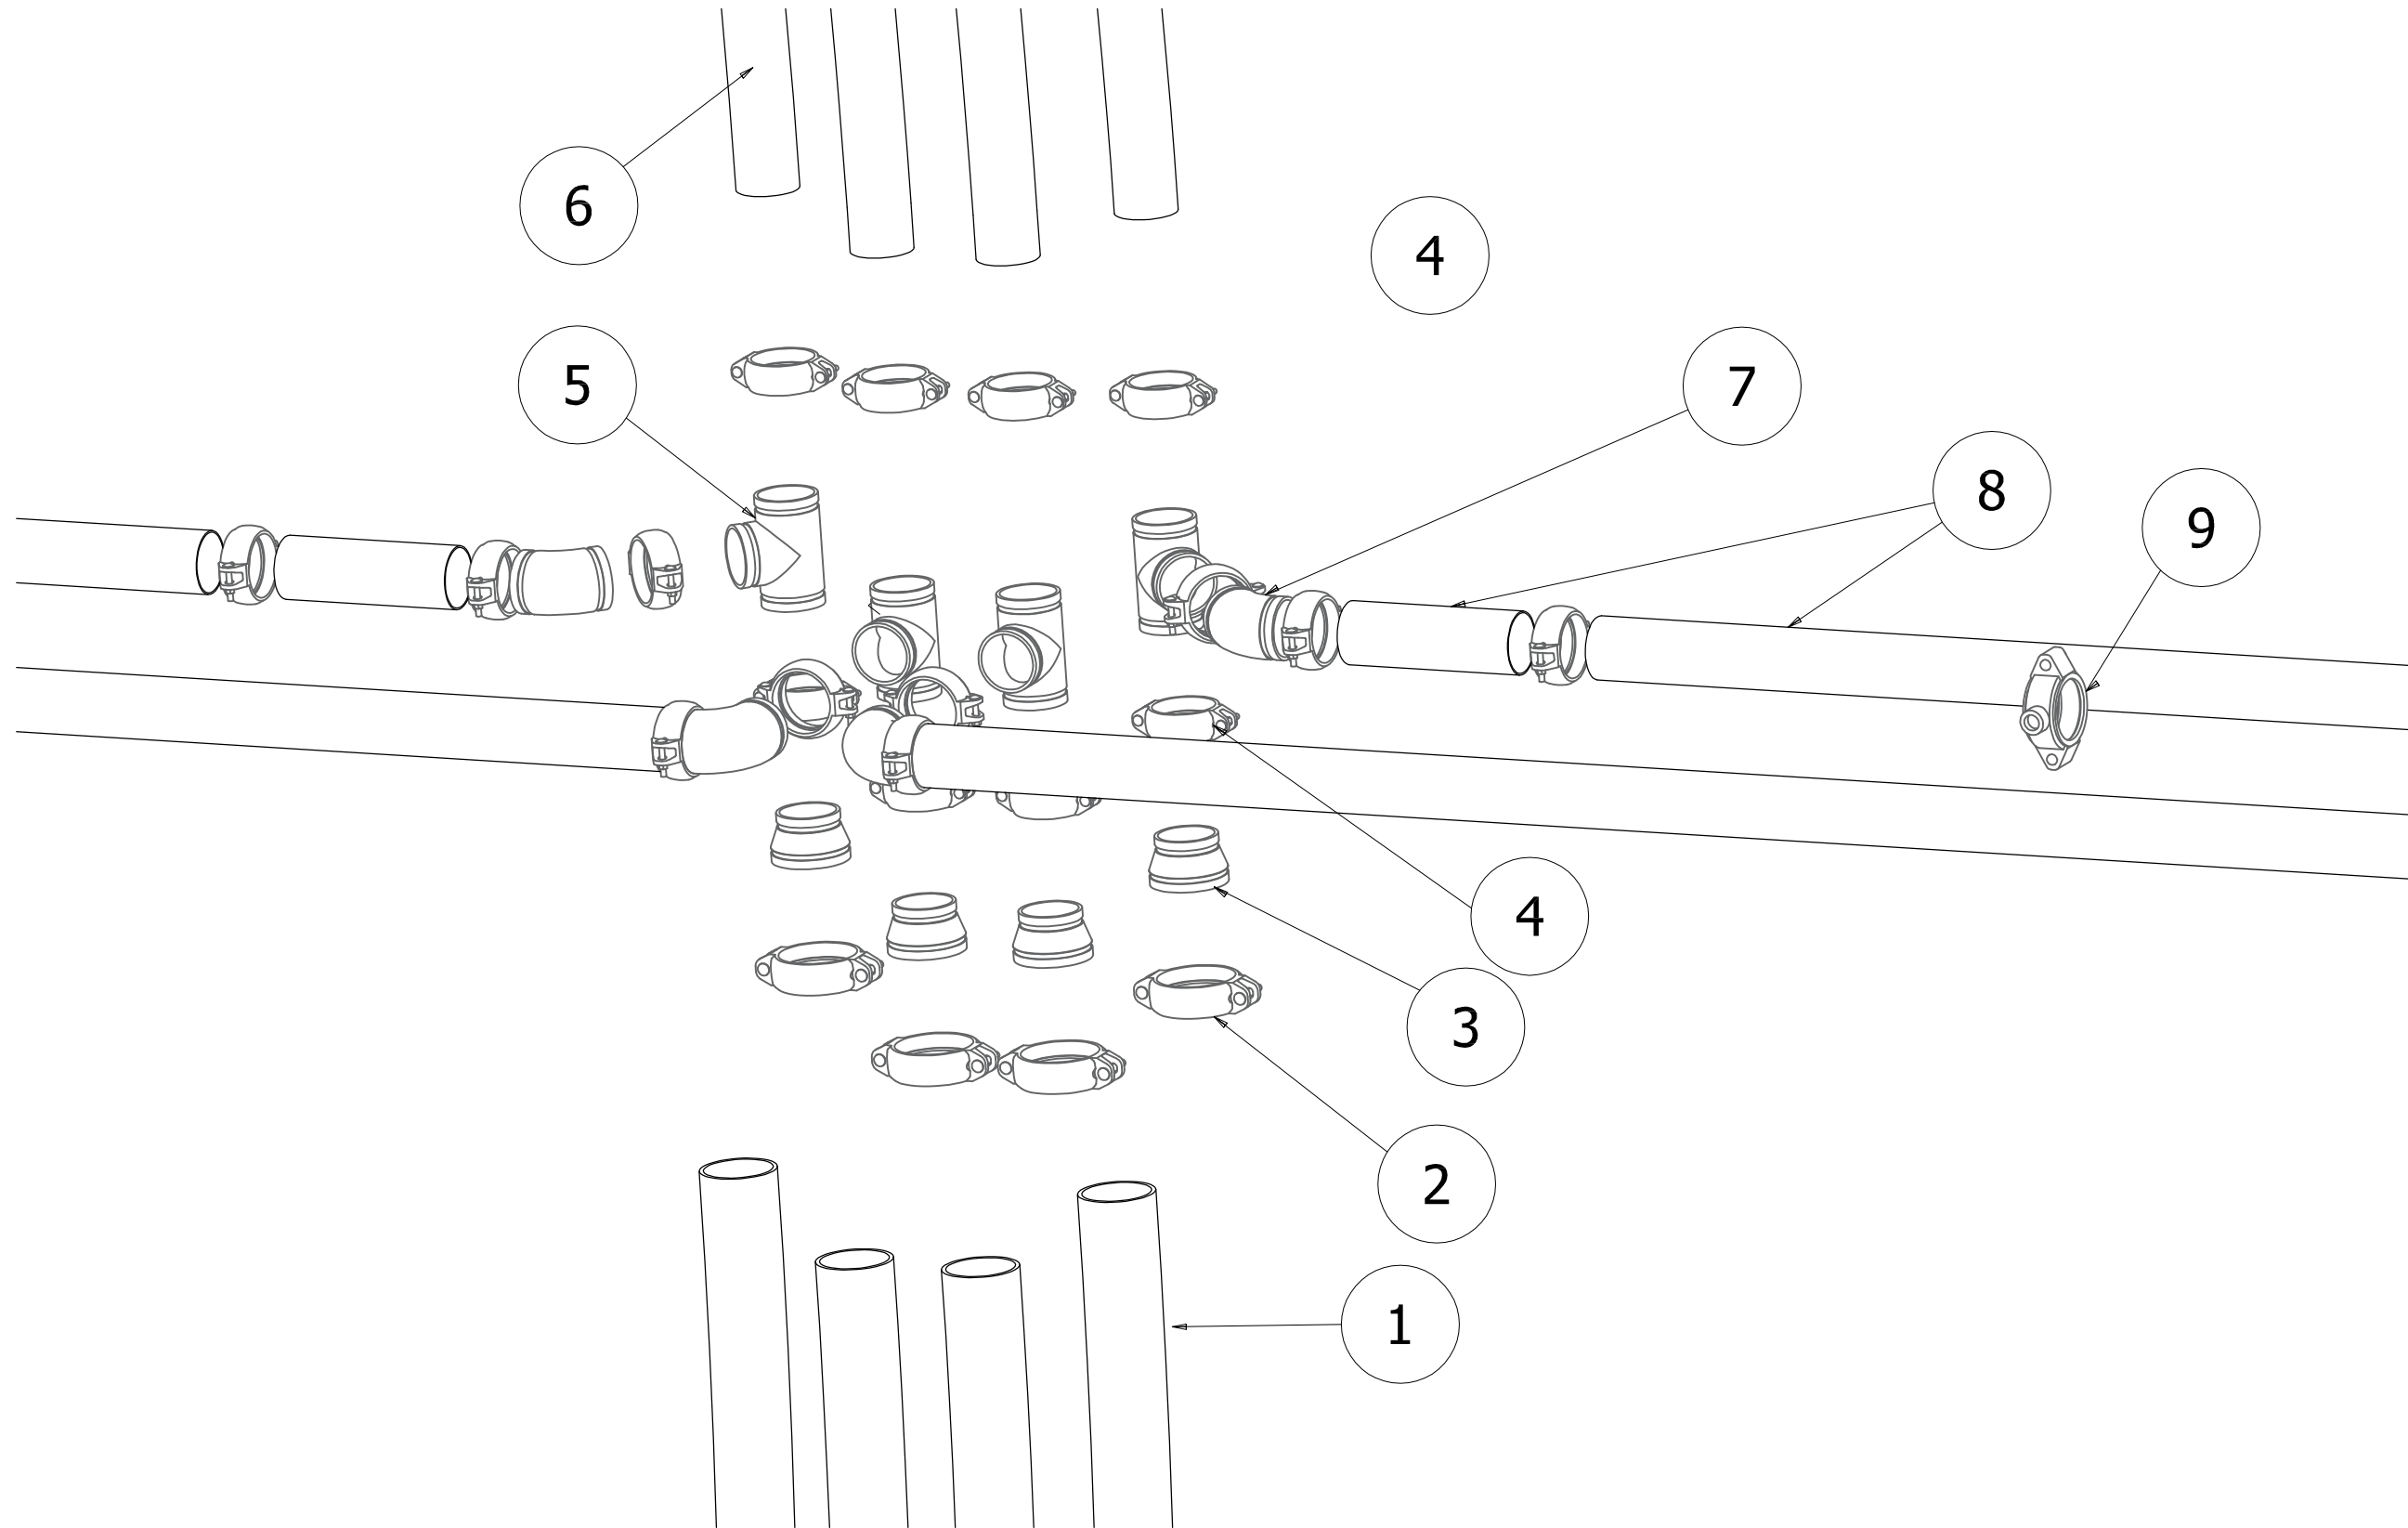

ESPLOSO SALITA LATO MARCIA LENTA




STATO DI FATTO SALITA LATO CORSIA DI SORPASSO

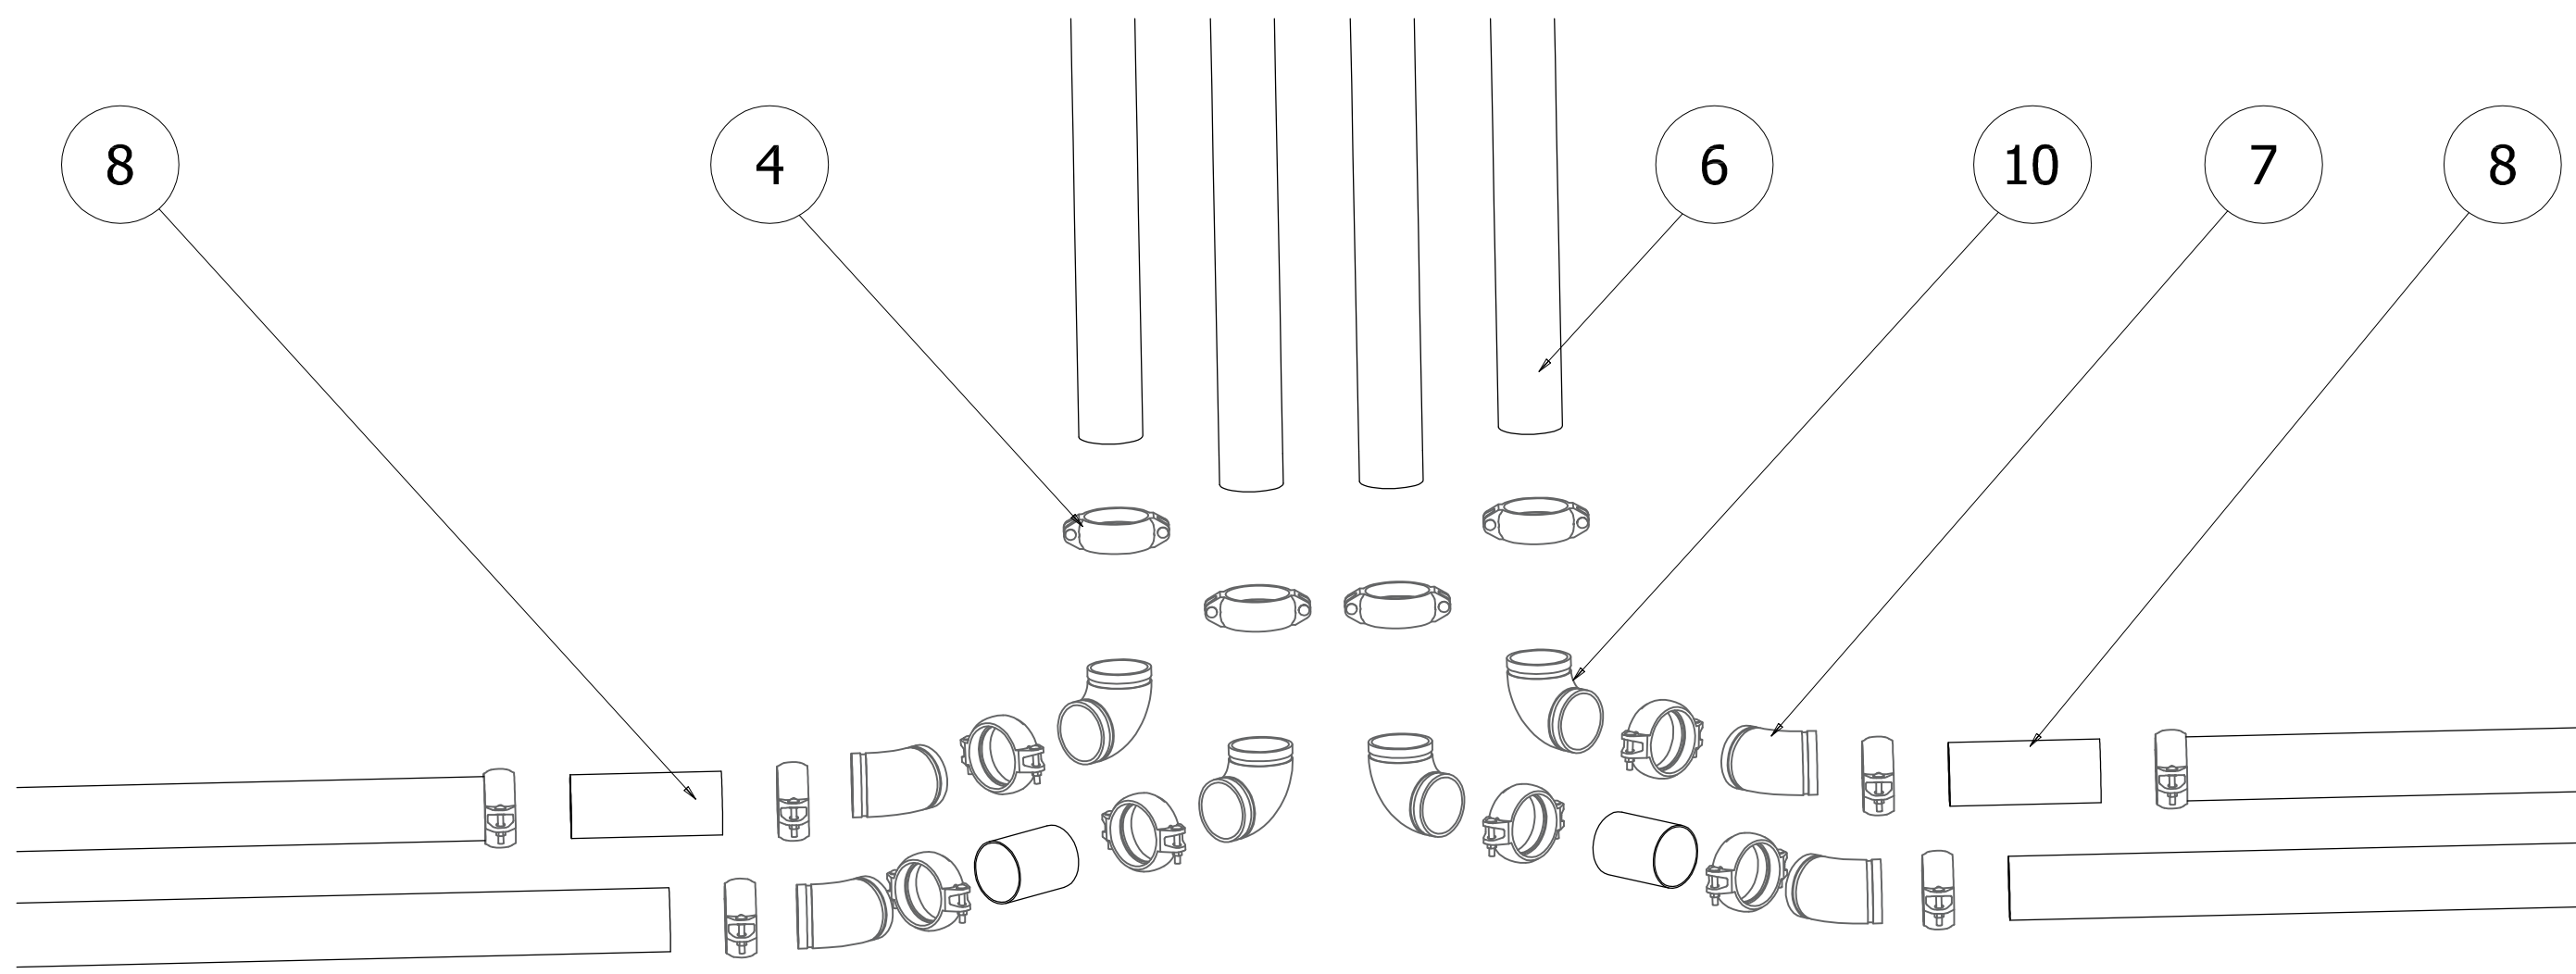

ESPLOSO SALITA LATO CORSIA DI SORPASSO

SEZIONE LATERALE GALLERIA

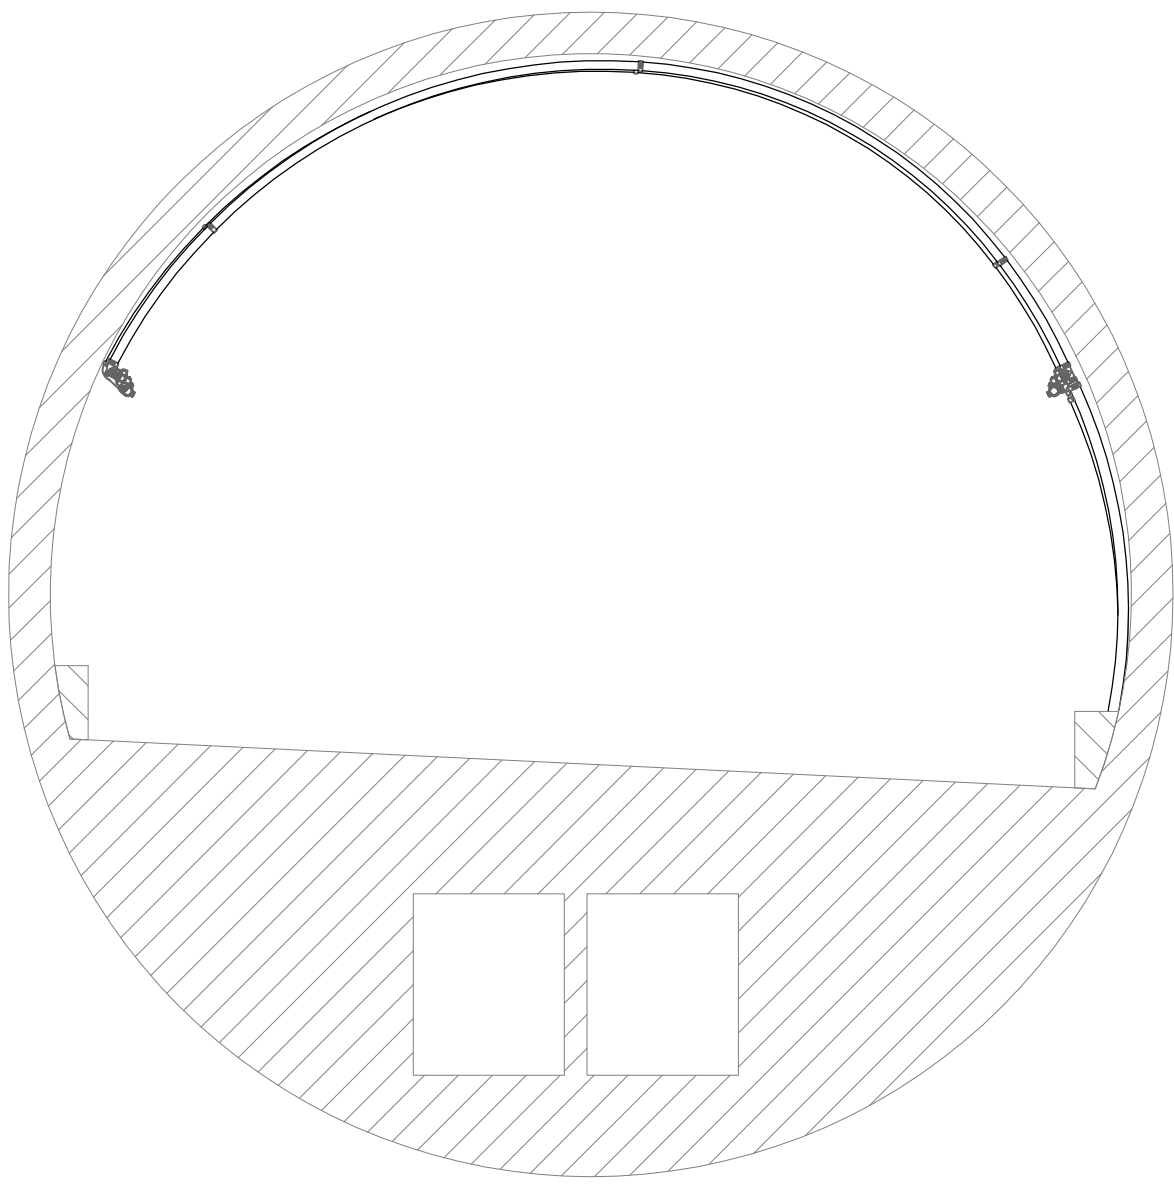

SEZIONE GALLERIA L. 130 m

ELENCO MATERIALE	
Nr.	Descrizione
1	Tubazione DALMINE TENARIS Ø5" SS EN 10216-1 zincato secondo EN 10240 A1 Thermo RAL 3000 calandrata e scanalata alle estremità
2	Giunto Victaulic Ø5" zincato a caldo
3	Riduzione concentrica Victaulic Ø5"-Ø4" zincata a caldo
4	Giunto Victaulic Ø4" zincato a caldo
5	Tee Victaulic Ø4" zincato a caldo
6	Tubazione DALMINE TENARIS Ø4" SS EN 10216-1 zincato secondo EN 10240 A1 Thermo RAL 3000 calandrata e scanalata alle estremità
7	Curva 45° Victaulic Ø4" zincata a caldo
8	Tubazione DALMINE TENARIS Ø4" SS EN 10216-1 zincato secondo EN 10240 A1 Thermo RAL 3000 scanalata alle estremità
9	Presa a staffa Victaulic Ø4"-Ø3/4" zincata a caldo
10	Riduzione eccentrica Victaulic Ø4"-Ø3" zincata a caldo
11	Giunto Victaulic Ø3" zincato a caldo
12	Tubazione DALMINE TENARIS Ø3" SS EN 10216-1 zincato secondo EN 10240 A1 Thermo RAL 3000 scanalata alle estremità
13	Presa a staffa Victaulic Ø3"-Ø3/4" zincata a caldo
14	Tappo Victaulic Ø3" zincato a caldo con foro Ø1" drenaggio
15	Tappo zincato Ø1" a testa esagonale
16	Curva 90° Victaulic Ø4" zincata a caldo


autostrade // per l'italia


AUTOSTRADA (A1) : MILANO — NAPOLI
TRATTO : BARBERINO — FIRENZE NORD

AMPLIAMENTO ALLA TERZA CORSIA
BARBERINO DI MUGELLO — INCISA VALDARNO


PROGETTO AS-BUILT
LOTTO 2

A1 — NUOVA CARREGGIATA SUD
IMPIANTI
GALLERIA SANTA LUCIA A COLLINA
SISTEMA ACQUA ANTINCENDIO
ESPLOSO TUBAZIONI IMPIANTO
SINGOLA NAP—NICCHIA GALLERIA


pavimental <small>gruppo Atlantia</small>	RAGGRUPPAMENTO ATI: — EUROIMPIANTI SPA — COVALT — CIEL IMPIANTI SRL — SFE ELETTROIMPIANTI SRL				Tecpre <small>Gruppo Atlantia per l'Italia</small>
	IL DIRETTORE TECNICO: GEOM. ITALO MENCIOIA				
IL DIRETTORE TECNICO: GEOM. ITALO MENCIOIA		IL PROGETTISTA DI DETTAGLIO IM :  Euroimpianti		IL DIRETTORE DEI LAVORI ING. CARLO LOMBARDI ORDINE INGEGNERI ANCONA N. 43957	
WBS		RIFERIMENTO ELABORATO		DATA	
GN12		FILE		Novembre 2021	
direttore		FILE		n.	
codice contratto		ad		1	
viva		f. progetto		2	
f. imp		f. bo		3	
f. altre		f. altre		4	
f. altre		f. altre		5	
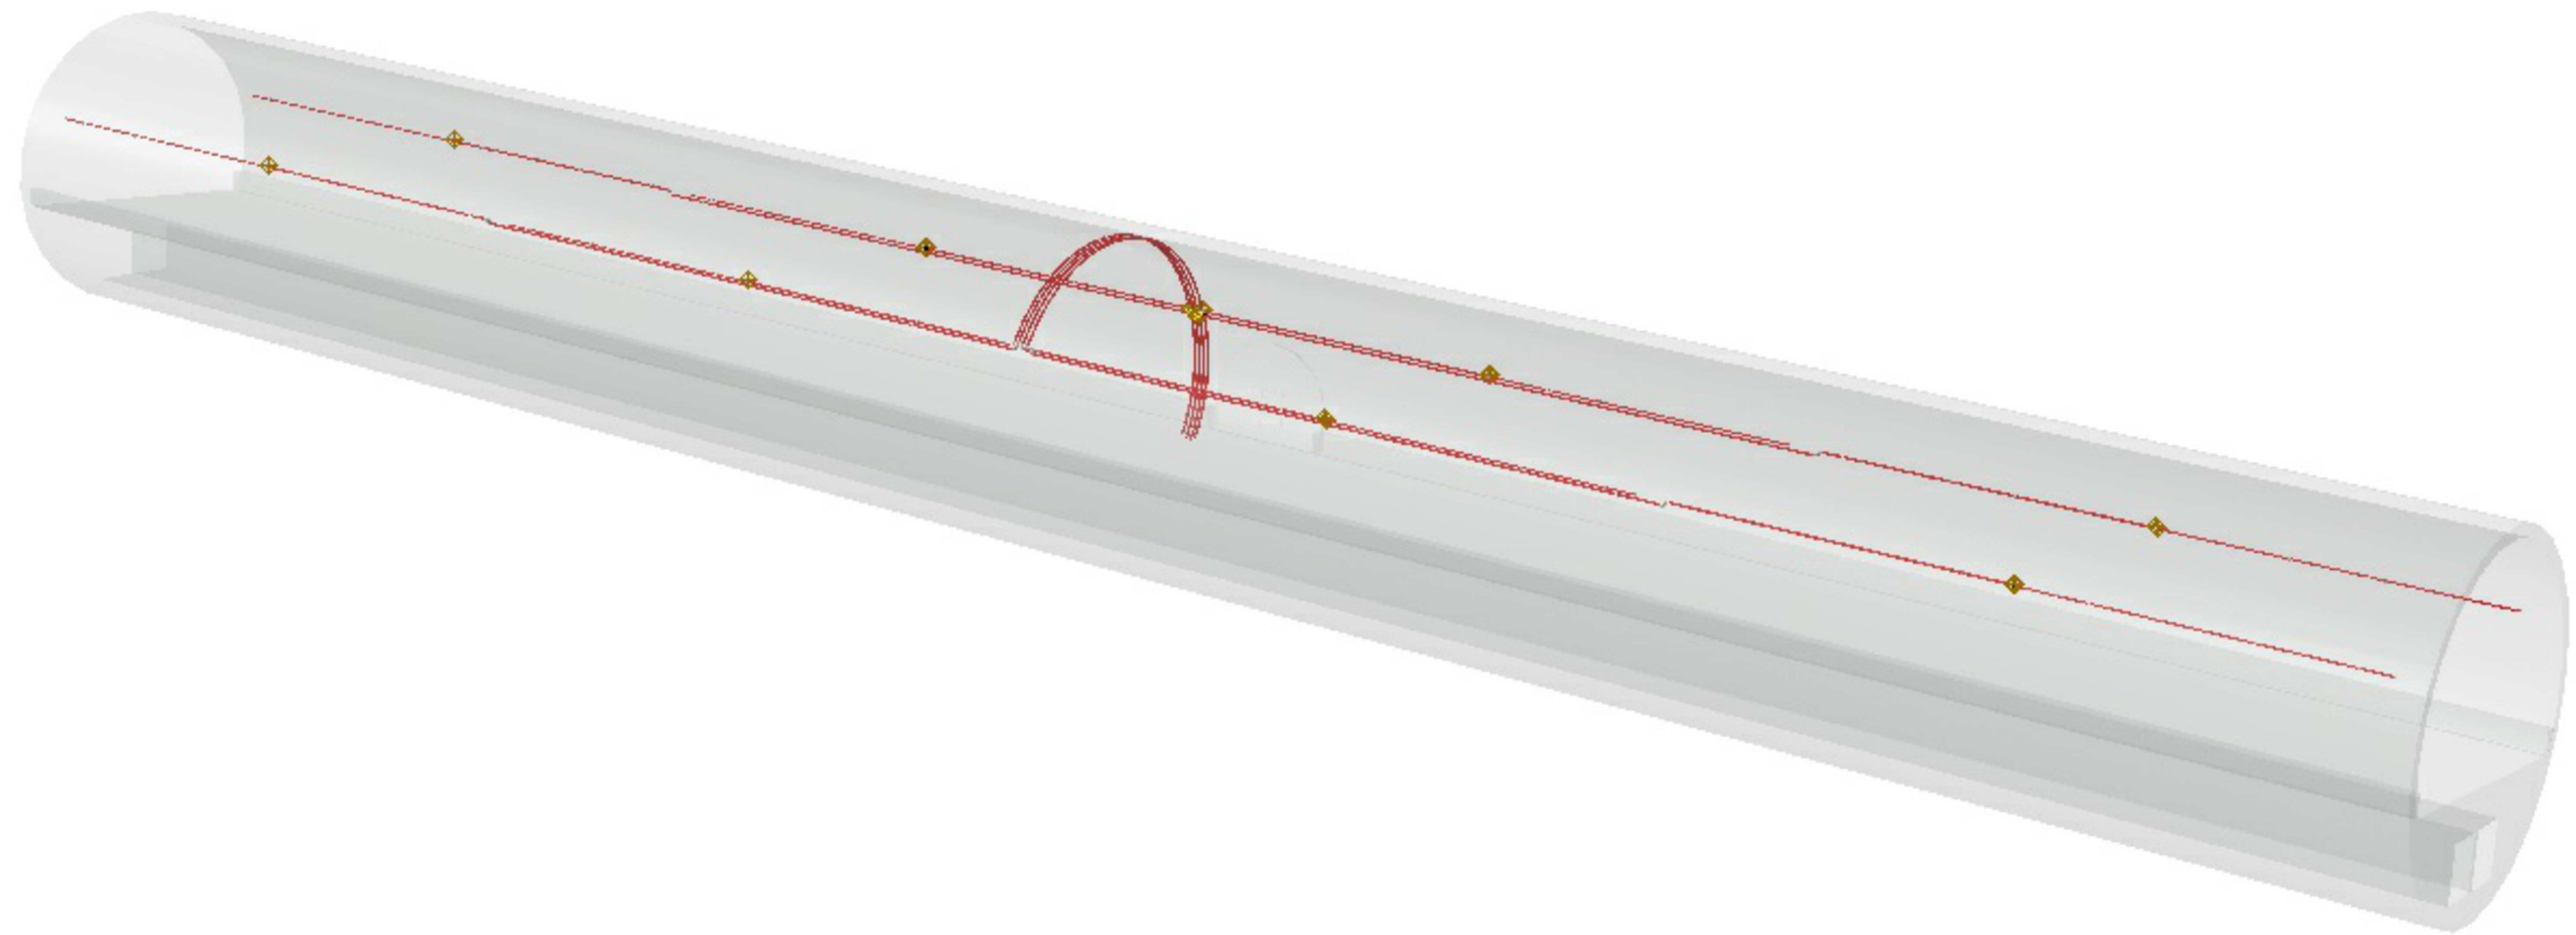



DETTAGLIO F
SCALA 15:1

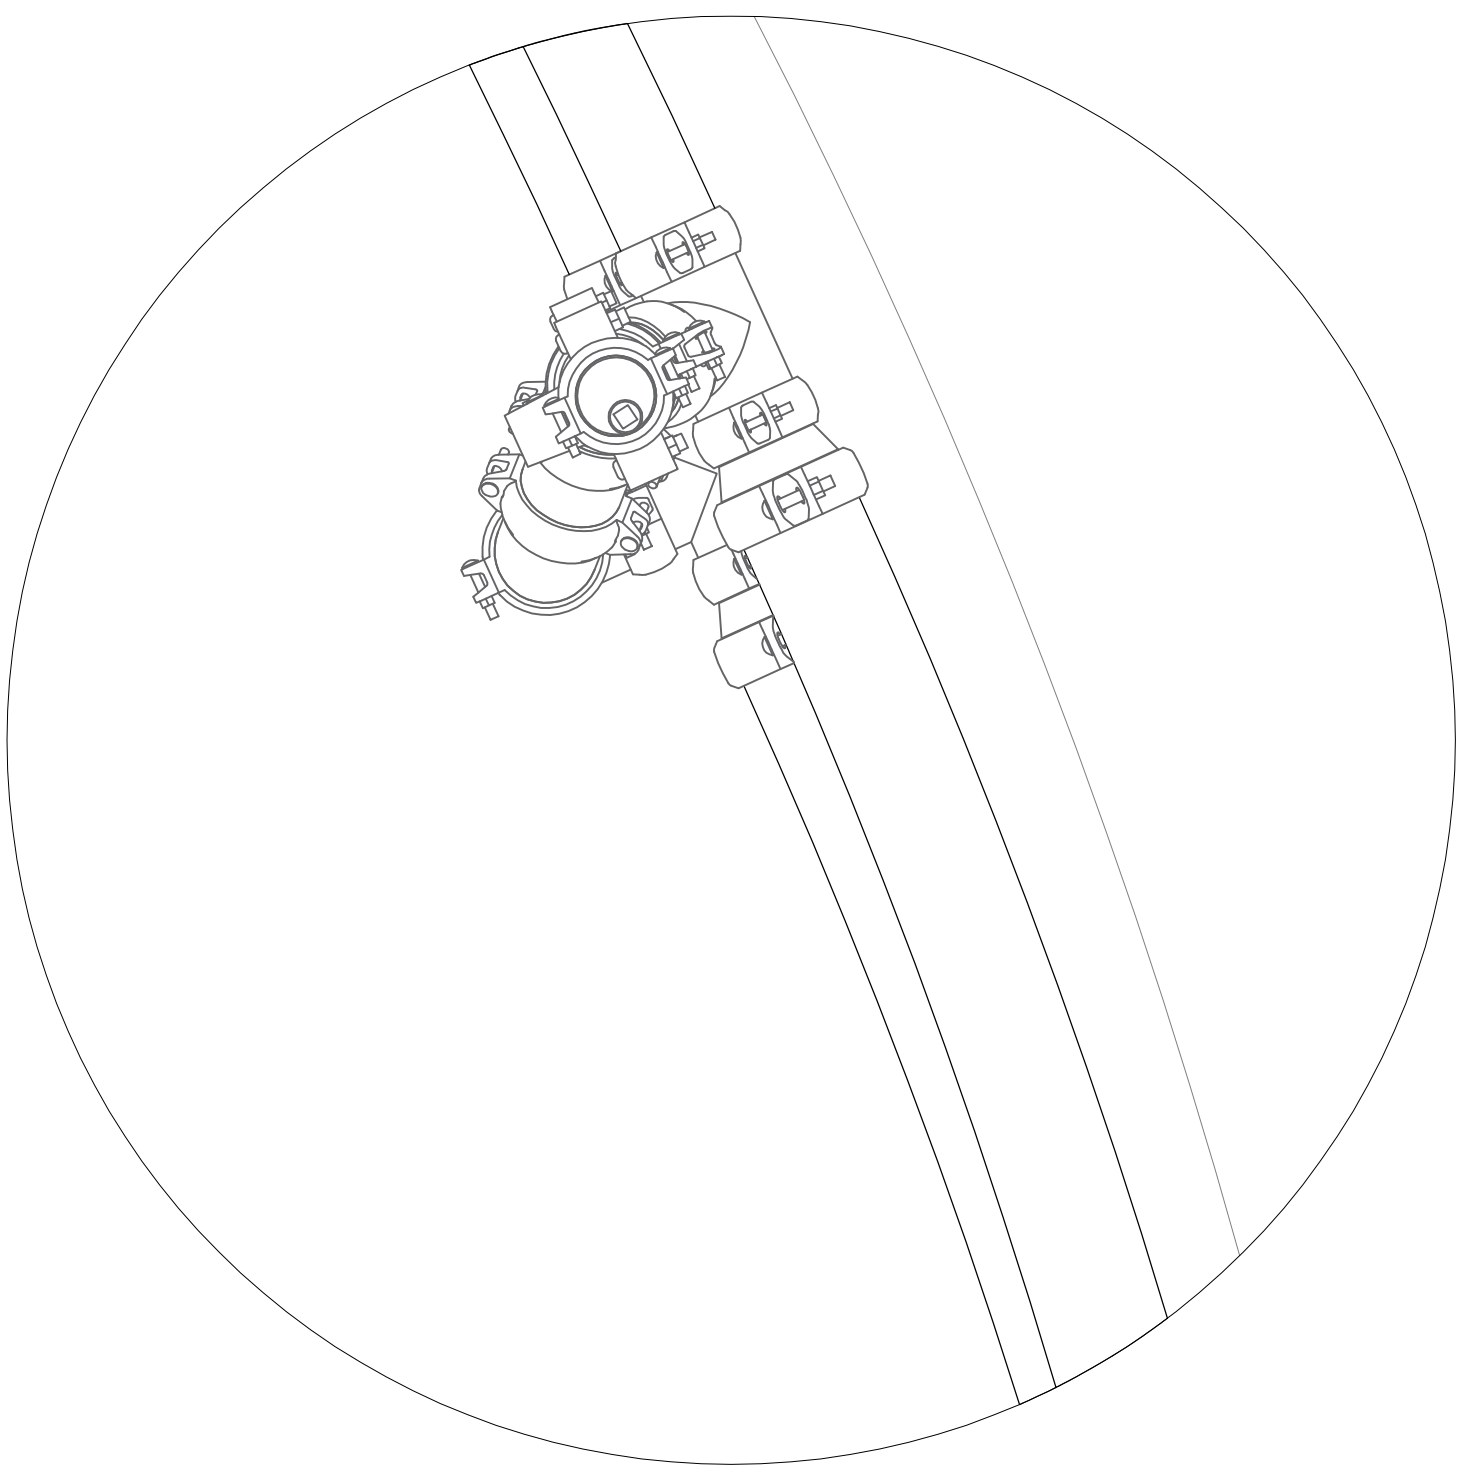


DETTAGLIO D
SCALA 15:1

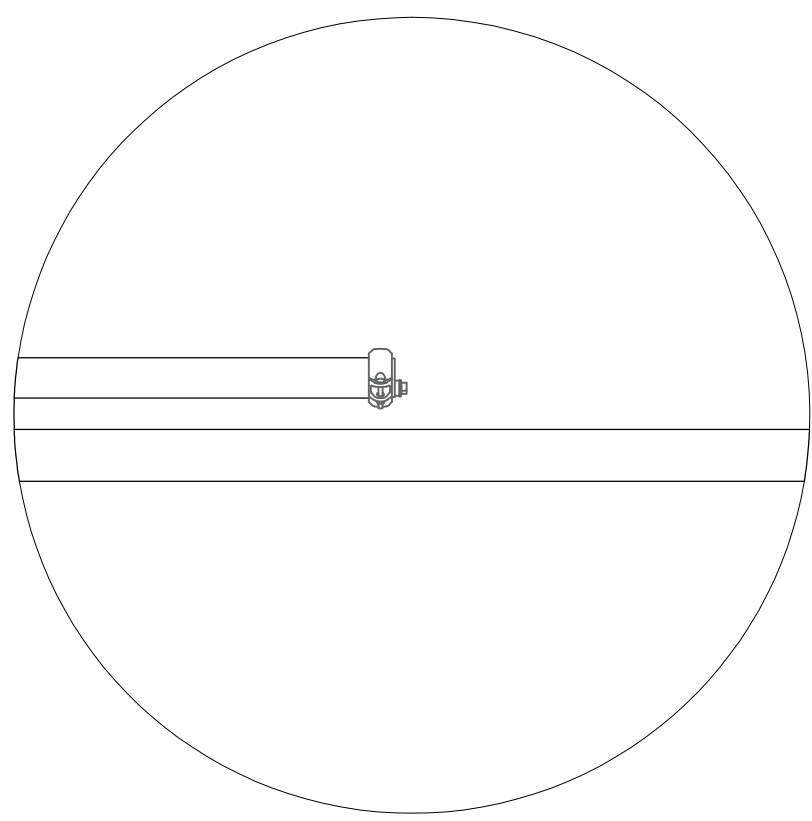


DETTAGLIO E
SCALA 15:1

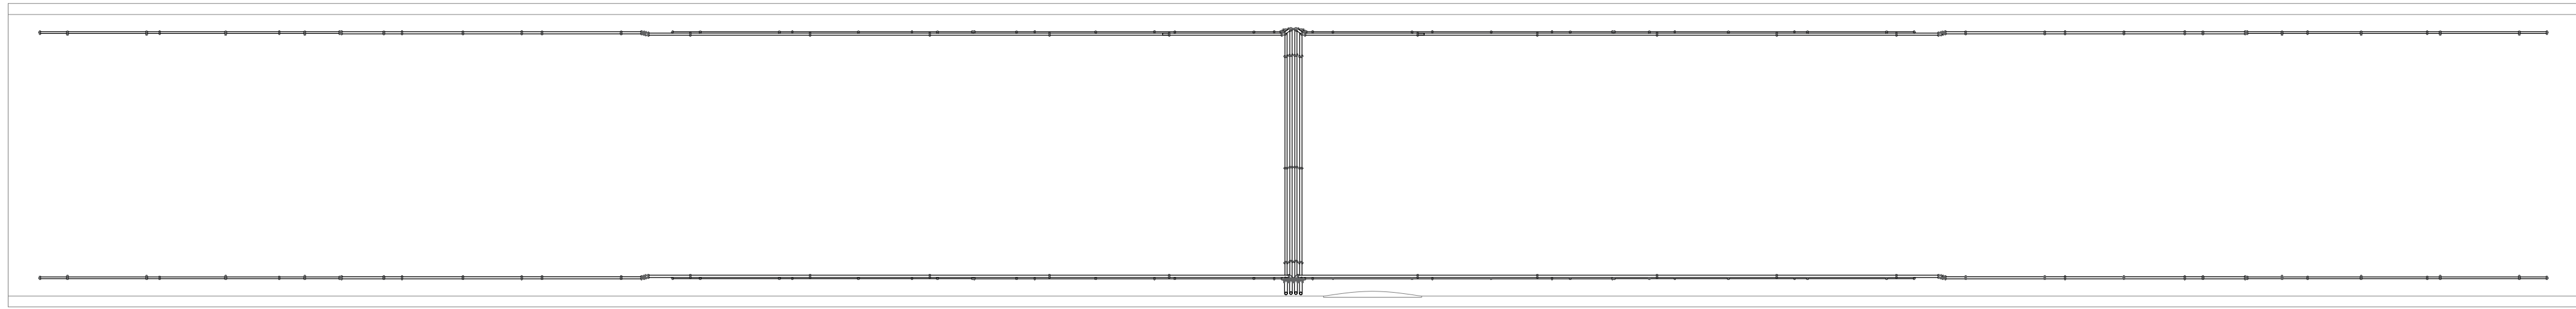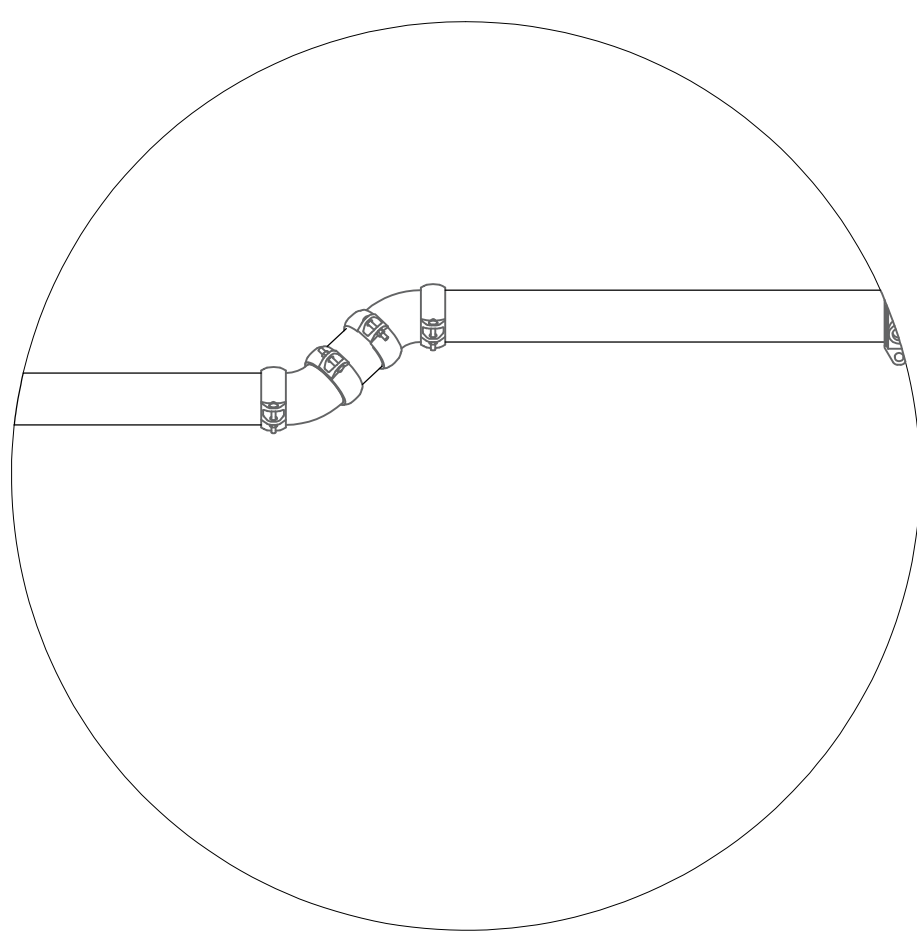


H-H

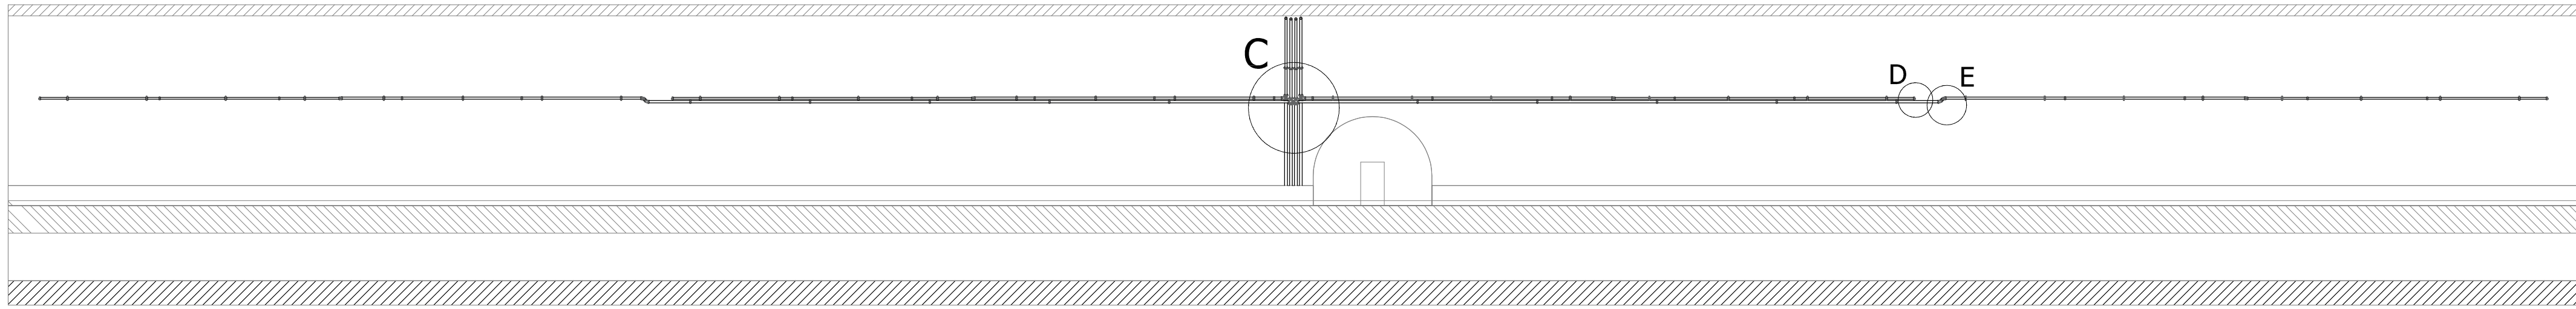


B-B

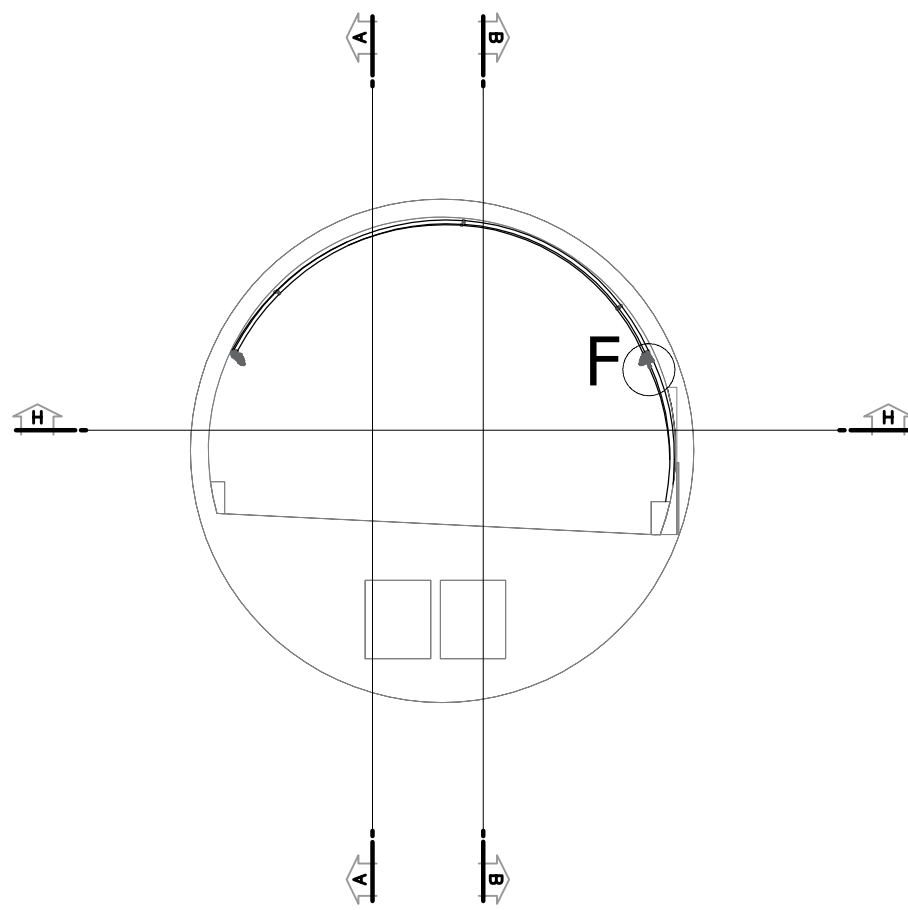

DETTAGLIO G
SCALA 15:1

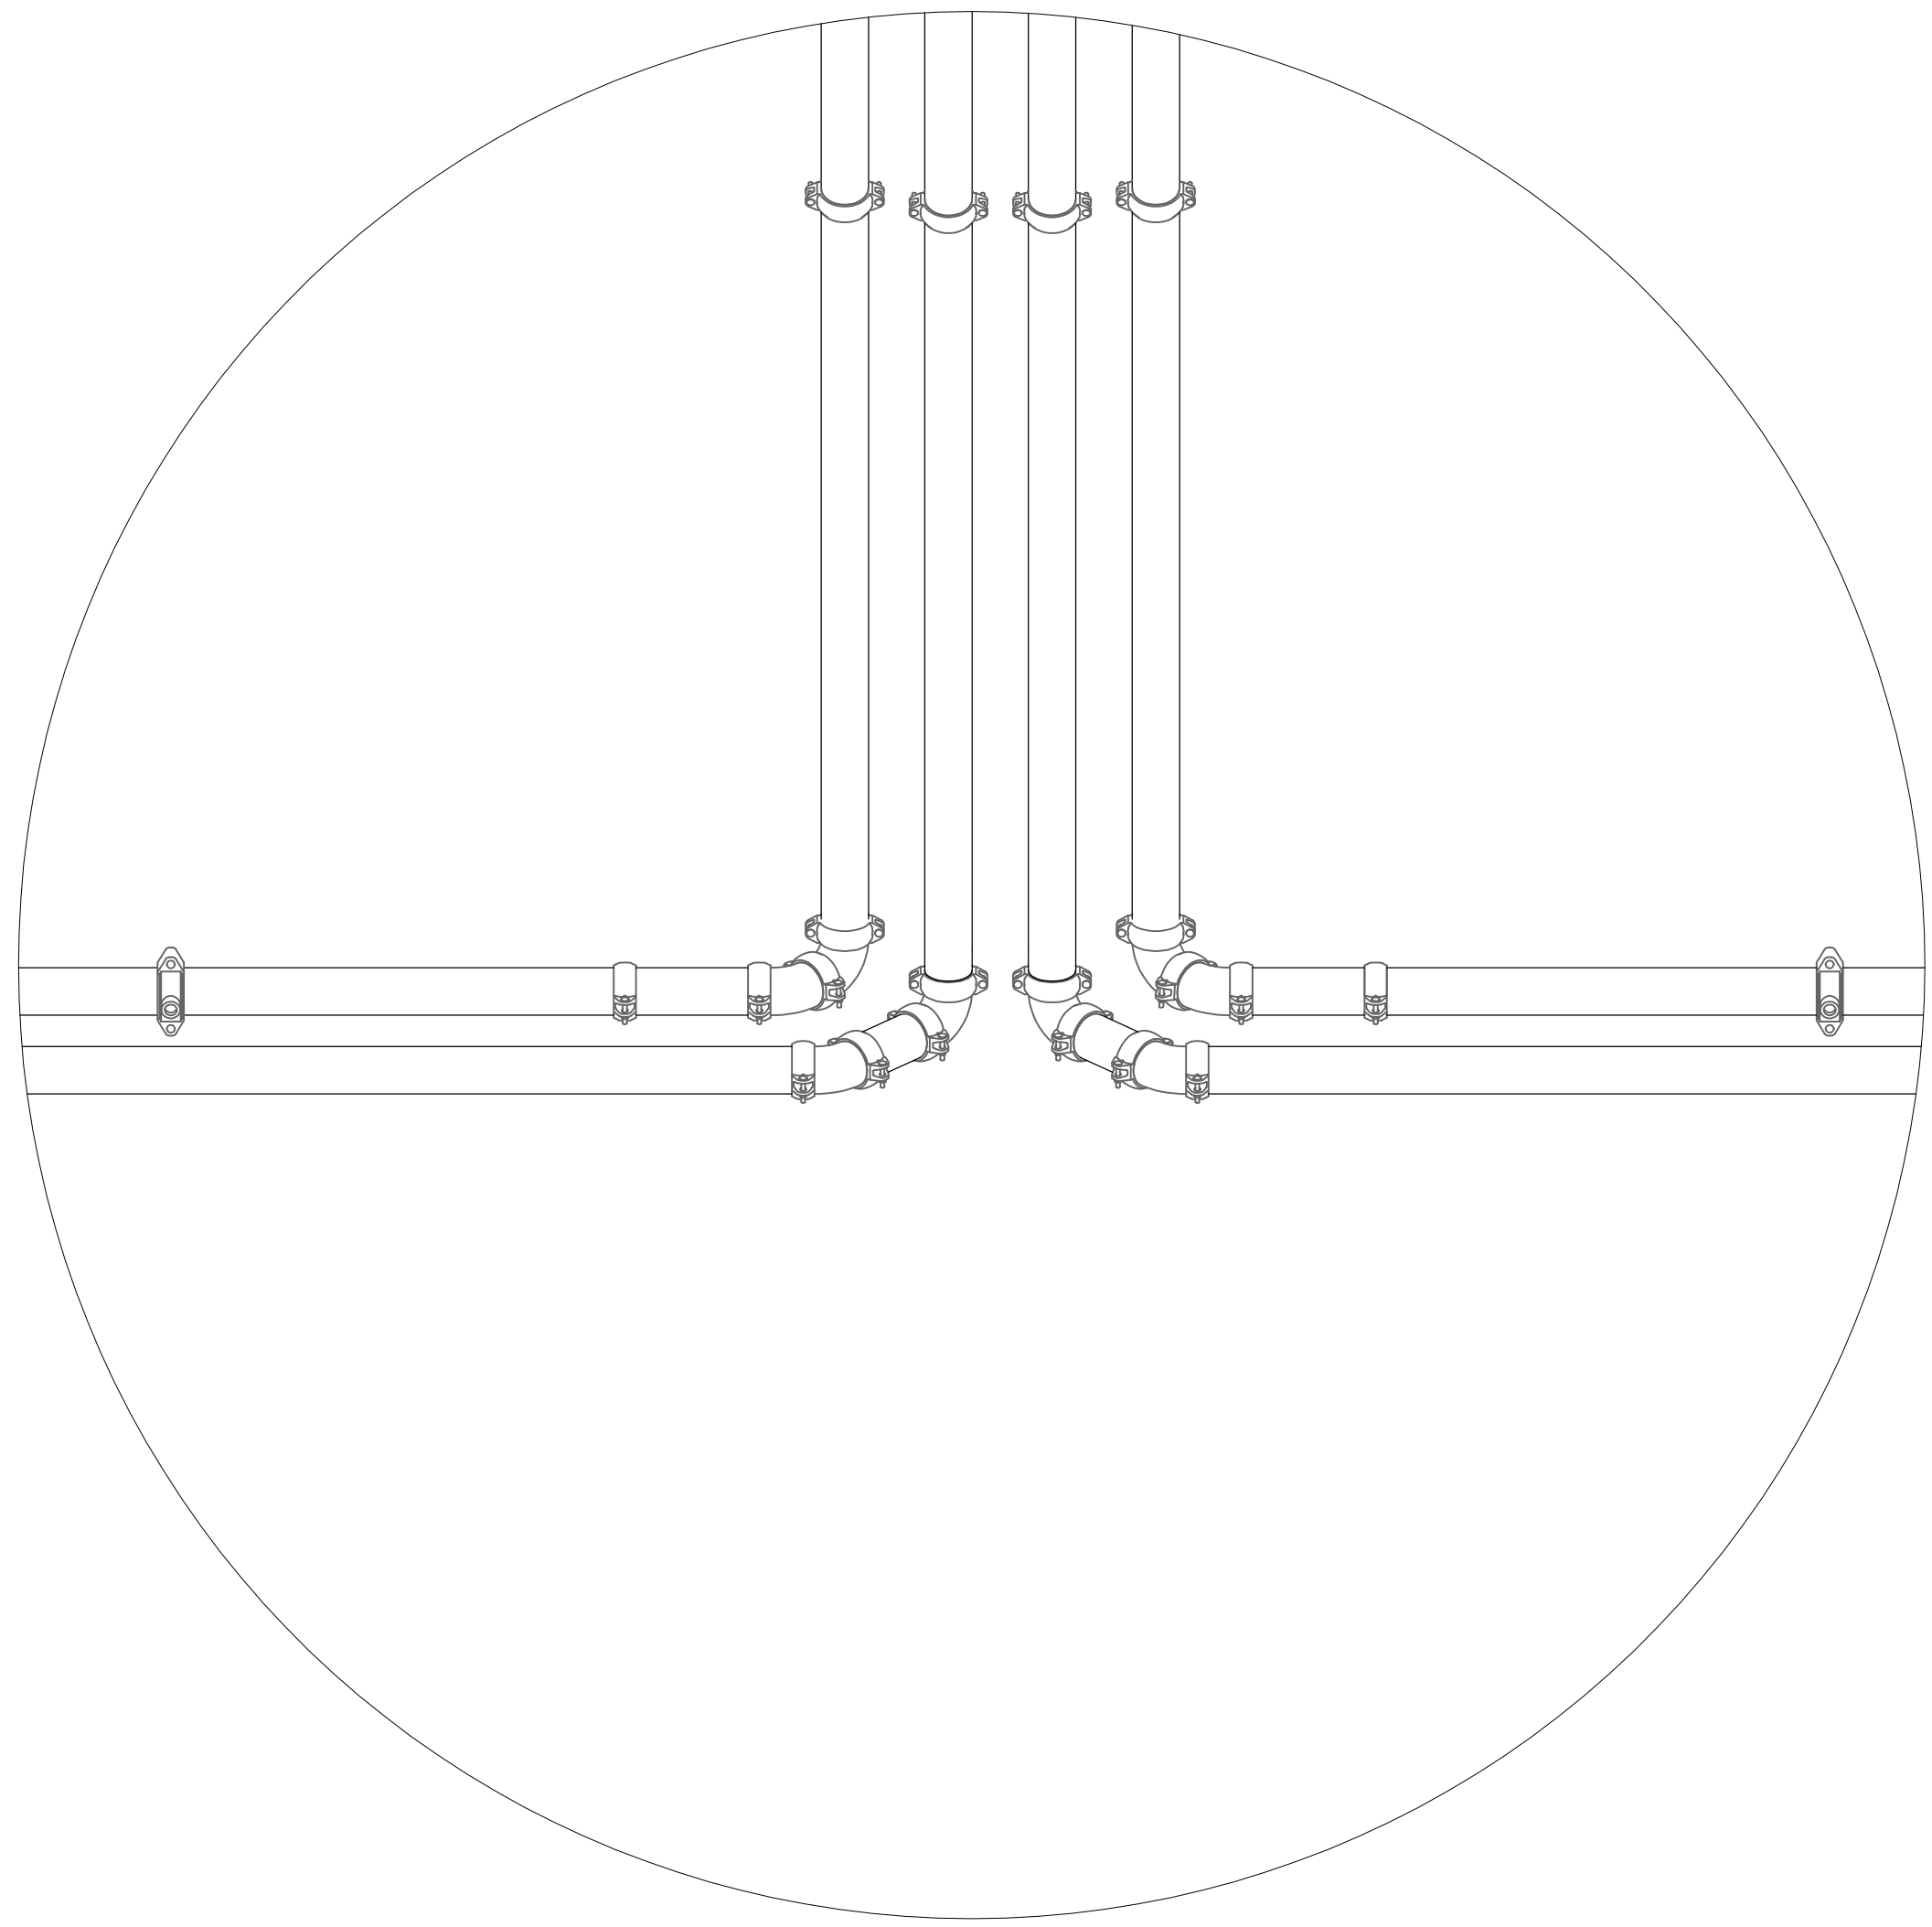


SPEZZATA GALLERIA
INTERNO

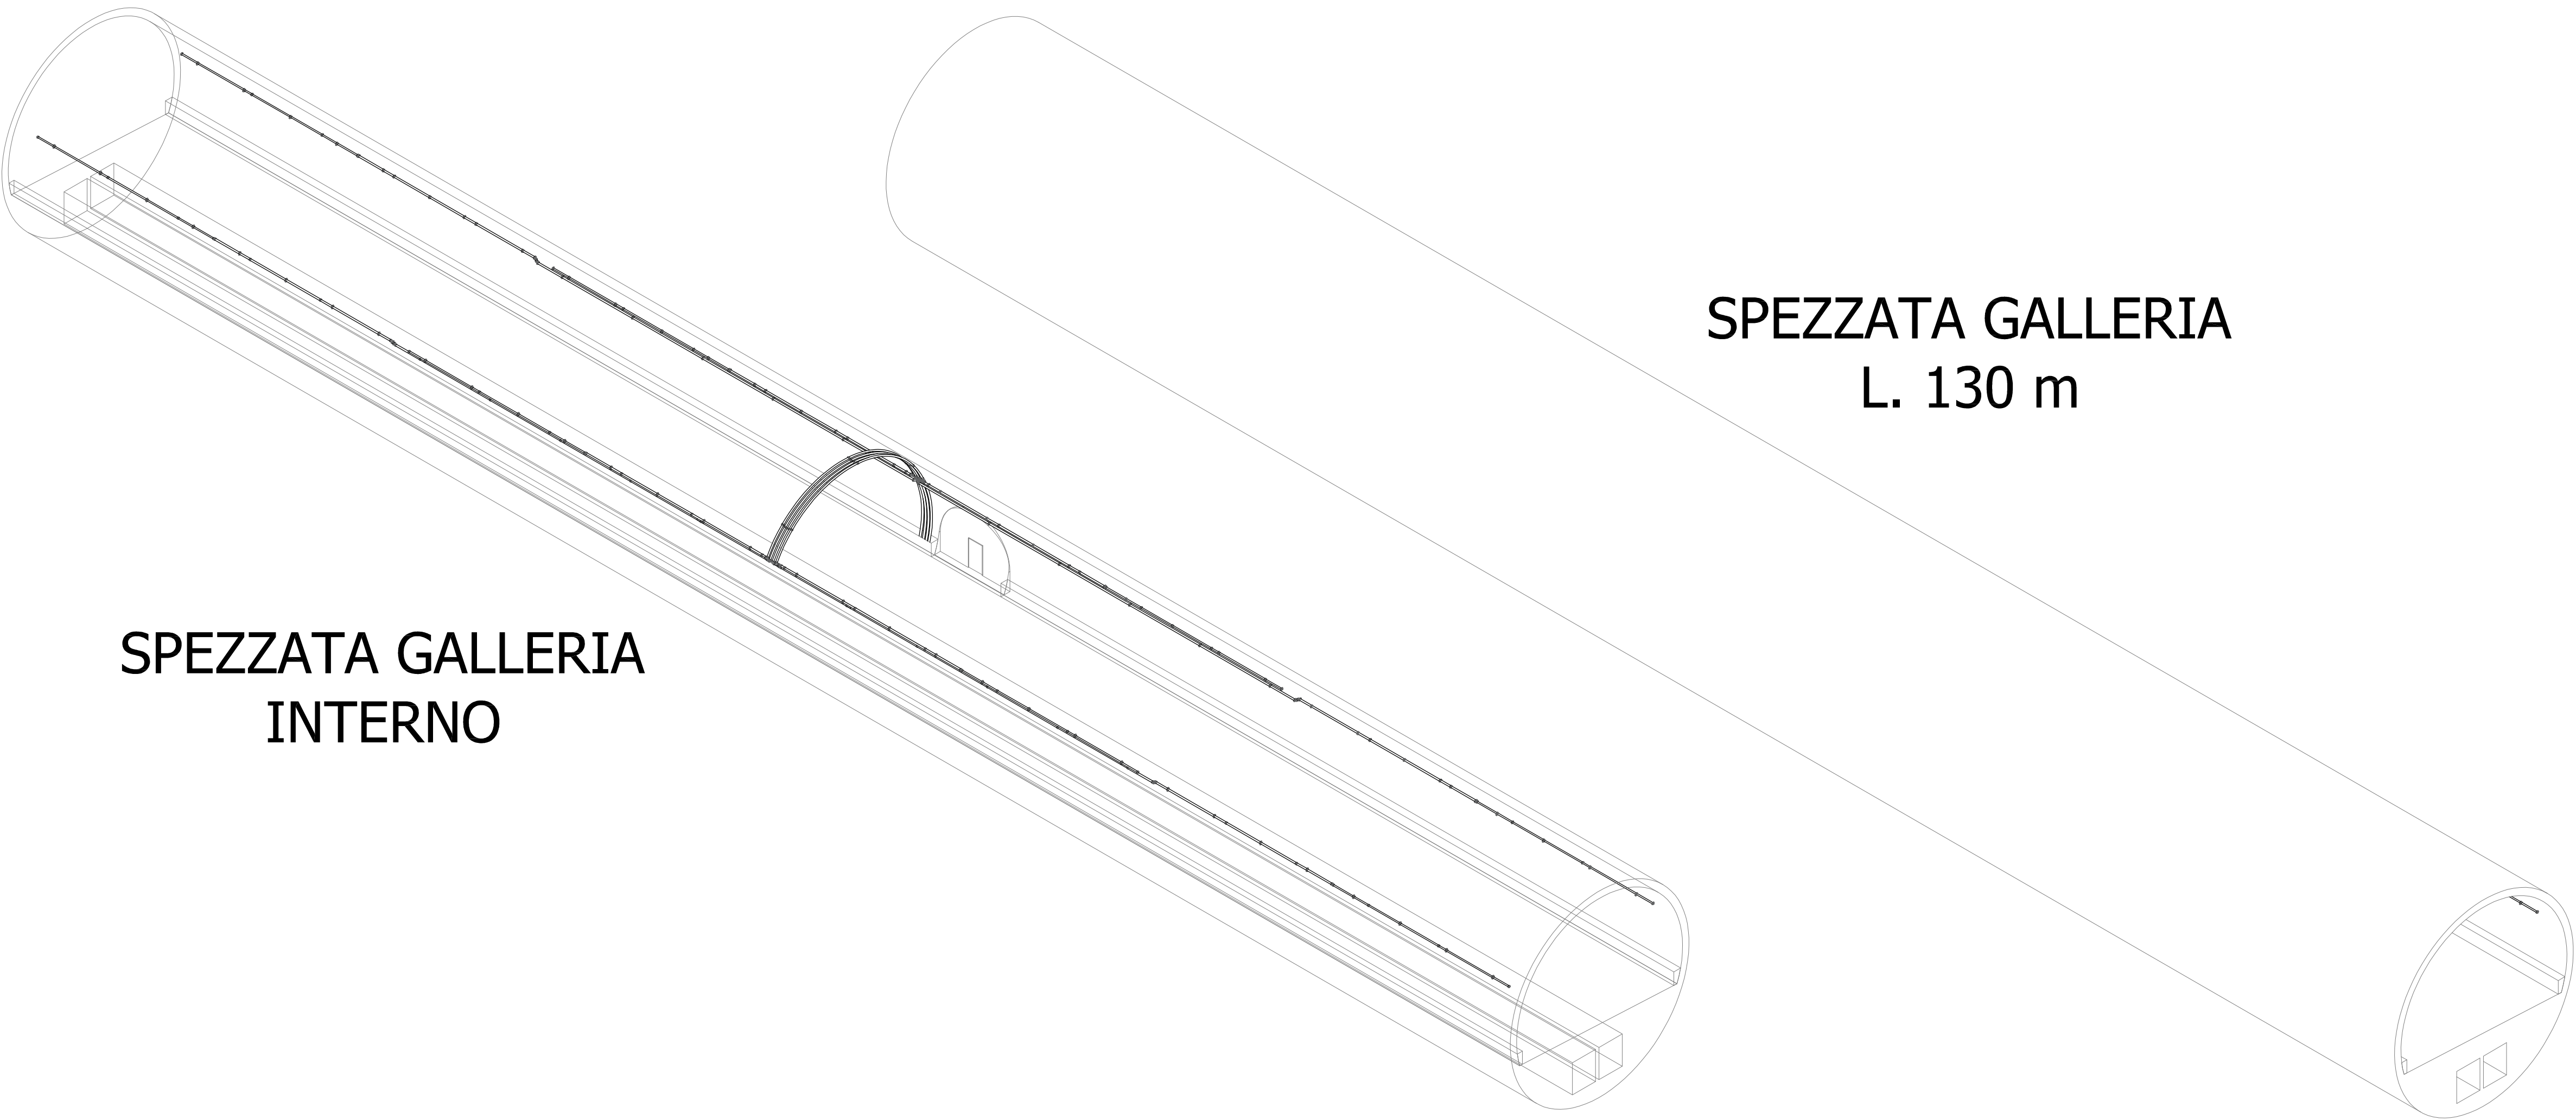


SPEZZATA GALLERIA
L. 130 m

DETTAGLIO C
SCALA 15:1

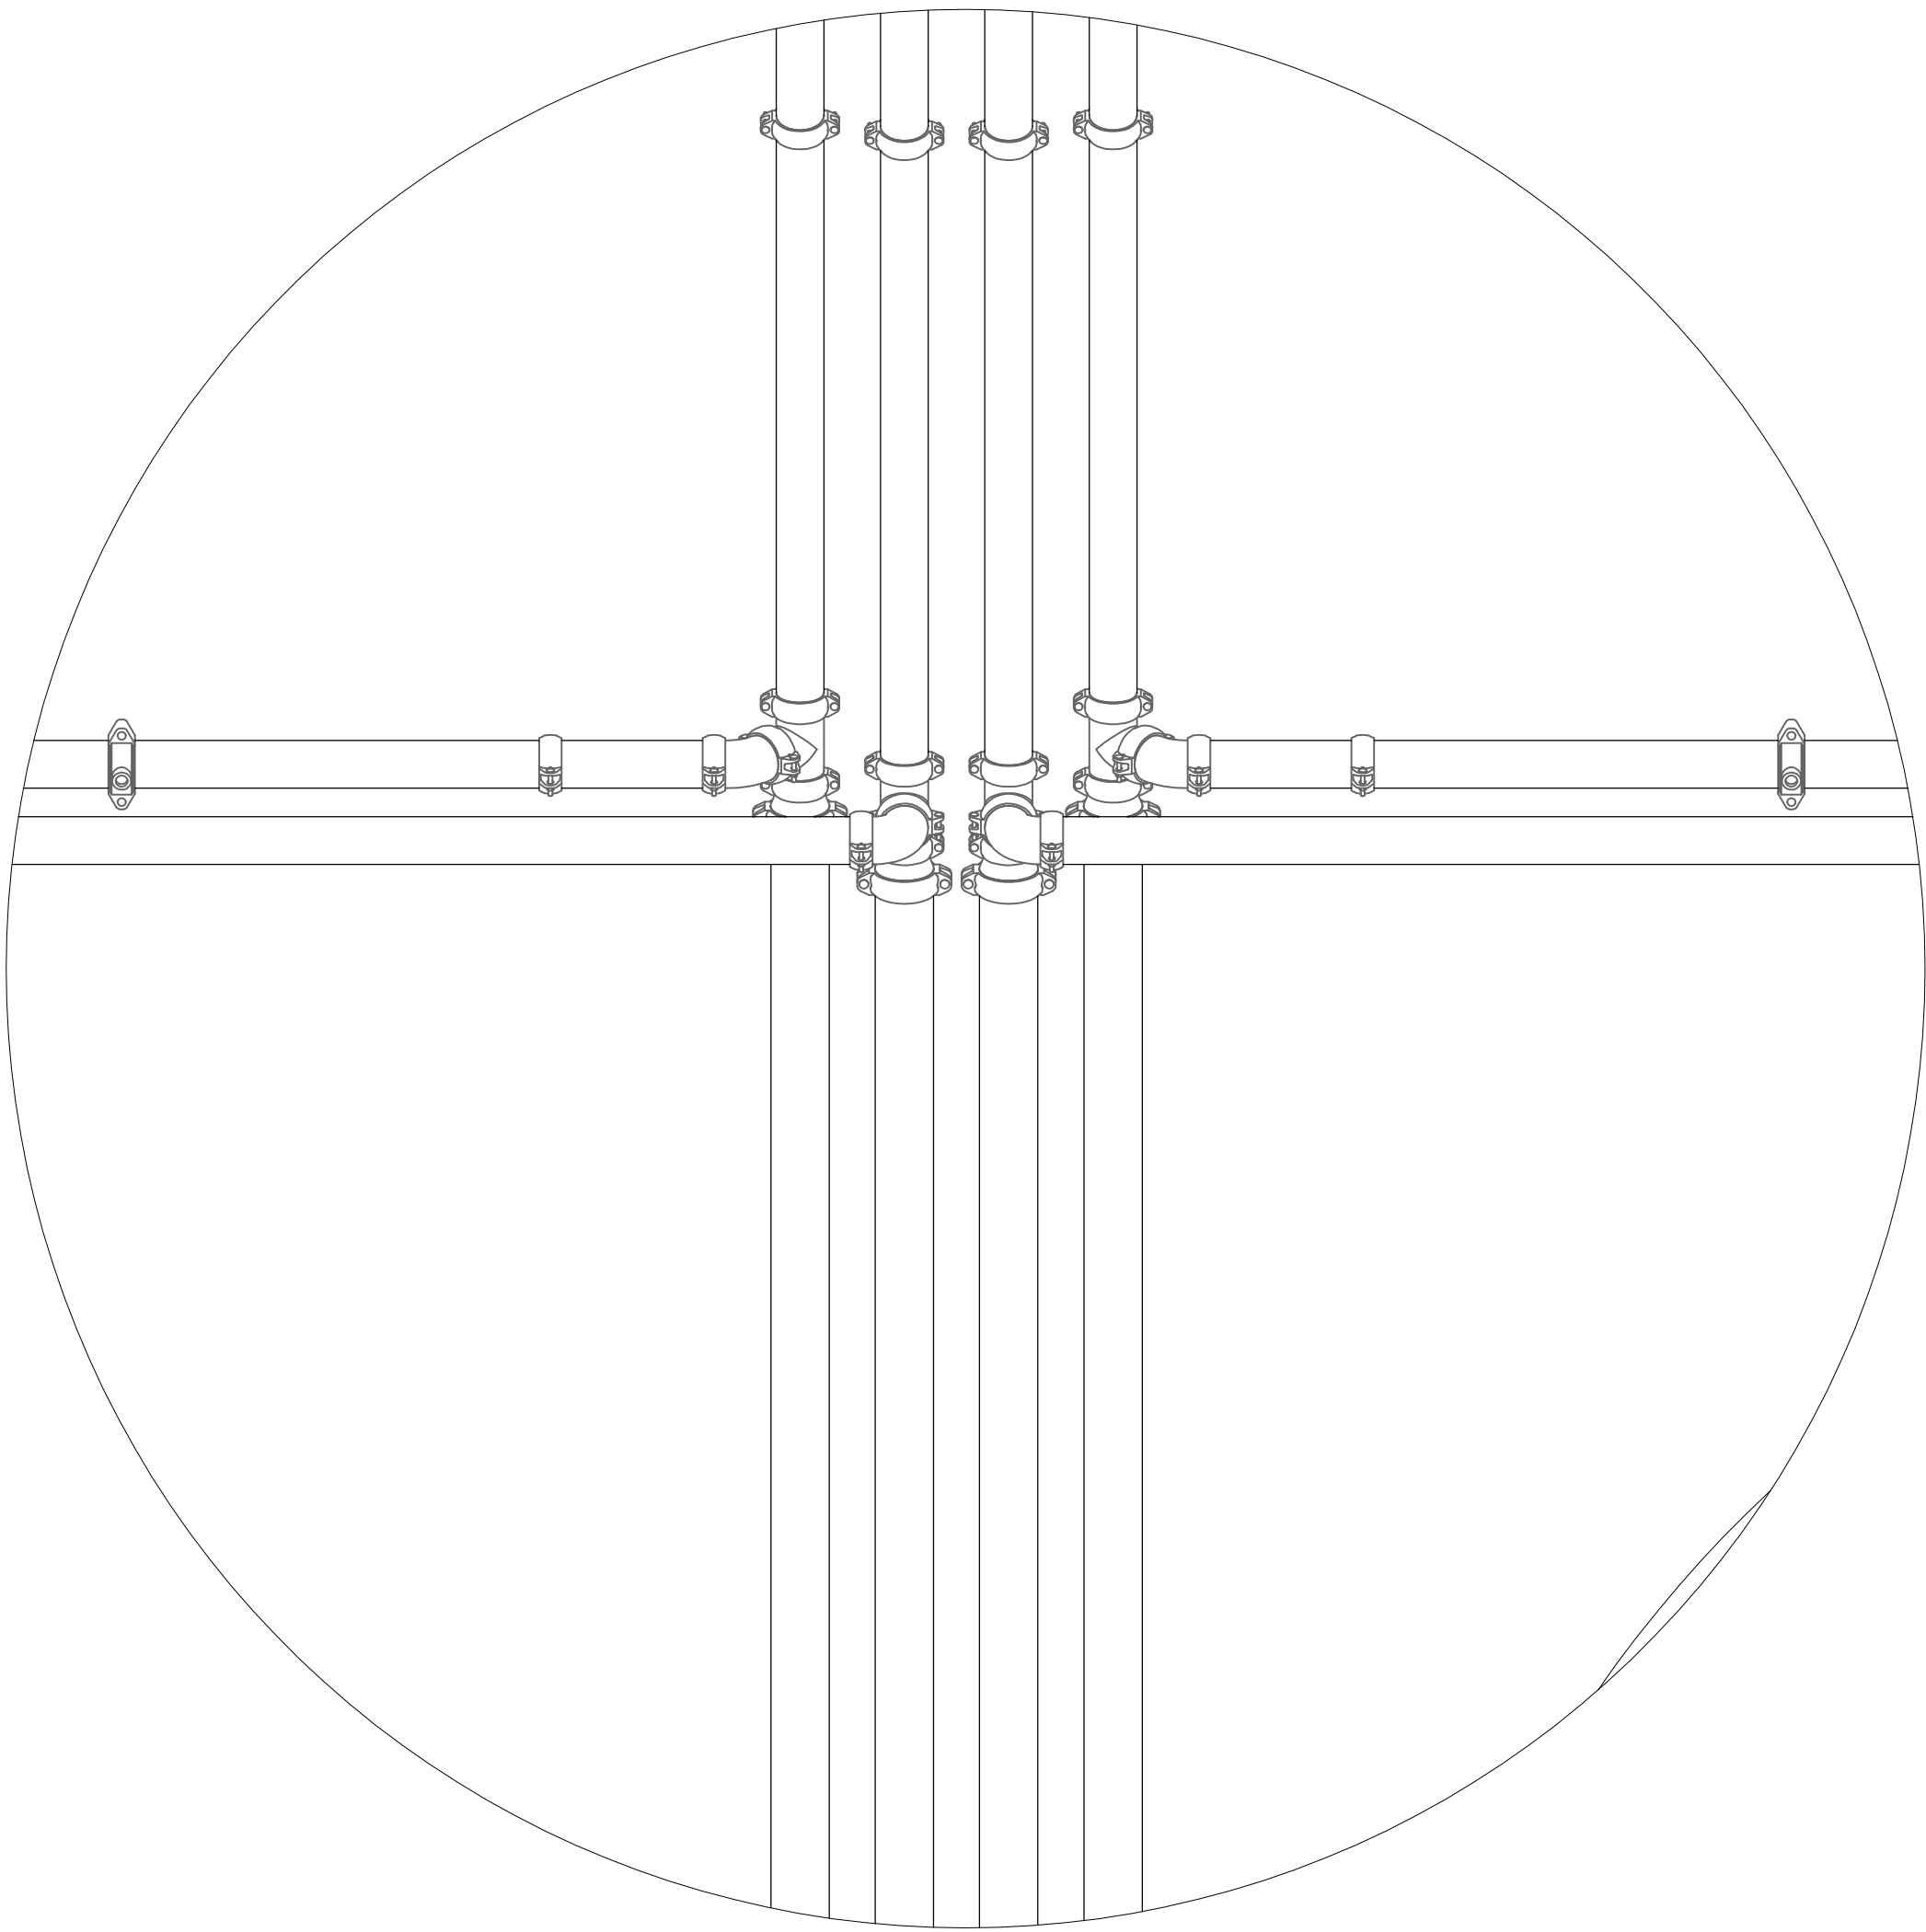

DISPOSIZIONE UGELLI

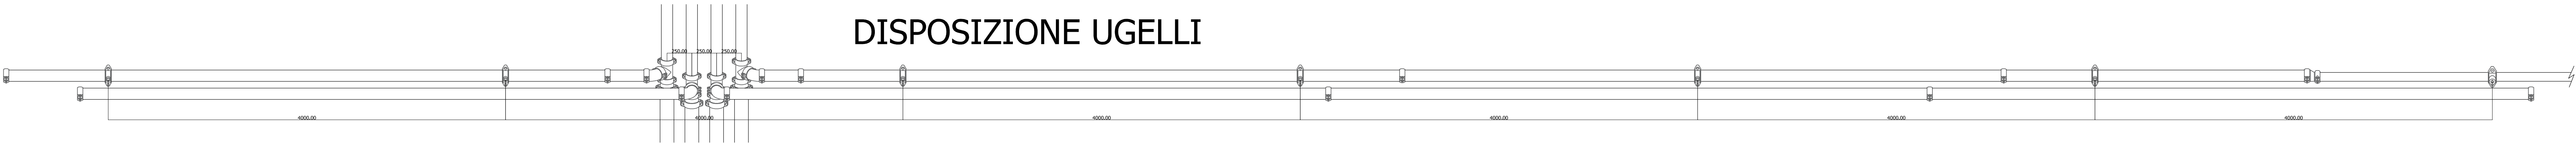

autostrade // per l'italia

AUTOSTRADA (A1) : MILANO — NAPOLI
TRATTO : BARBERINO — FIRENZE NORD

AMPLIAMENTO ALLA TERZA CORSIA
BARBERINO DI MUGELLO — INCISA VALDARNO

**PROGETTO AS-BUILT
LOTTO 2**

A1 — NUOVA CARREGGIATA SUD
IMPIANTI
GALLERIA SANTA LUCIA A COLLINA
SISTEMA ACQUA ANTINCENDIO
TIPICO TUBAZIONI IMPIANTO
SINGOLA NAP—NICCHIA GALLERIA



RAGGRUPPAMENTO ATI:
— EUROIMPIANTI SPA
— CONVALT
— CIEL IMPIANTI SRL
— SFE ELETTROIMPIANTI SRL







IL DIRETTORE TECNICO:
GEOM. ITALO MENEOLA

IL PROGETTISTA DI
DETTAGLIO INT.
Euroimpianti

IL DIRETTORE DEI LAVORI
ING. CARLO LOMBARDI
ORDINE INGEGNERI ARCONA
N. 43367

WBS		REFERIMENTO ELABORATO				DATA		REVISIONE	
3	1	0	1	8	2	EUR	IMP	2	3
7	1	2	RA	0	VARIE				

IL PRESENTE DOCUMENTO NON POTRA' ESSERE COPIATO, RIPRODOTTO O ALTRIMENTI PUBBLICATO, IN TUTTE LE SUE PARTI, SENZA IL CONSENSO ESPRESSO DELLA SOCIETA' AUTOSTRADE PER L'ITALIA S.p.A. OGNI VIOLAZIONE SARA' SEVERAMENTE PUNITA. IL PRESENTE DOCUMENTO E' DESTINATO SOLO AI PROPRIETARI E AI DESTINATARI. 

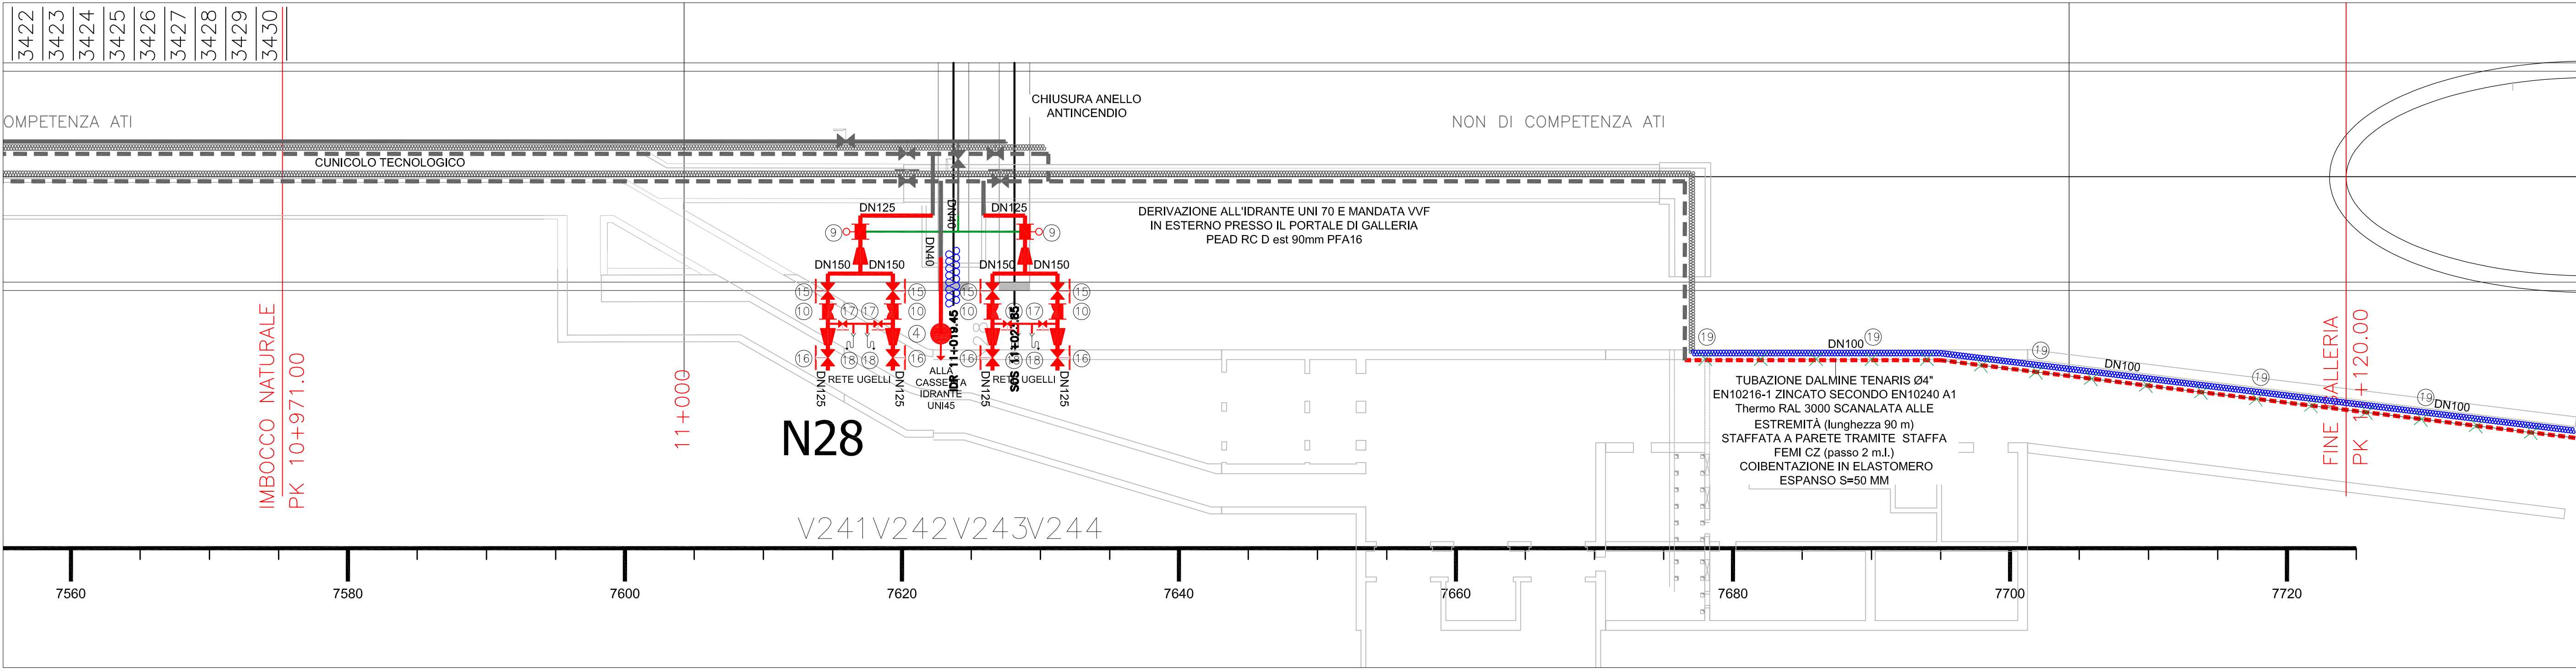   

SIMBOLO	DESCRIZIONE
	TUBAZIONE ADDUZIONE SCHIUMOGENO PFA18 Ø=175mm
	TUBAZIONE STACCHI SCHIUMOGENO ACCIAIO ZINCATO VERNICIATO UNI EN 10255 SERIE M/P
	TUBAZIONE ANTINCENDIO ACQUA SCHIUMA ACCIAIO UNI EN 10255 SERIE M/P ZINCATA E VERNICIATA A POLVERE (ALLA RETE UGELLI)
	TUBAZIONE ANTINCENDIO DALLINE TENARIS Ø4" S5 EN 10216-1 ZINCATO SECONDO EN 10240 A1 Thermo RAL 3000 SCALINATA ALLE ESTREMITÀ ALL'ATTACCO AUTOPOMPA V.V.F. - LUNGHEZZA 90 M) TRACCEMENTO ANTICEDLO CON GAVO SODDANTE AUTOREGOLANTE 10 M/m POSA LINEARE
	COBERTAZIONE TUBAZIONE ANTINCENDIO IN ELASTOMERO ESPANSO
	VALVOLA A FARFALLA DN200 MANUALE CON RIDUTTORE DI MANOVRA E VOLANTINO
	VALVOLA A FARFALLA DN125 MANUALE A LEVA
	VALVOLA A SFERA DN50 MANUALE
	IDRANTE UN45 CON RIDUTTORE DI PRESSIONE DINAMICO PREMONITATO
	IDRANTE IN CASSETTA UNITO
	ATTACCO AUTOPOMPA V.V.F. UNITO
	IDRANTE A COLONNA SOPRAELEVATO DN100 - 24UN70

	RIDUTTORE STABILIZZATORE DI PRESSIONE DI VALLE DN200 (REG. 5-12 bar)
	MISCELATORE DI SCHIUMA A PRESSIONI BILANCIATE UNO DN125
	VALVOLA A DILUVIO A COMANDO ELETTRICO CON RUOMO MANUALE DN150 E REGOLATORE DI
	VALVOLA A FARFALLA MANUALE DN65
	VALVOLA A FARFALLA MANUALE DN40
	VALVOLA A FARFALLA DN150 MANUALE CON RIDUTTORE DI MANOVRA E VOLANTINO
	VALVOLA A FARFALLA DN125 MANUALE CON RIDUTTORE DI MANOVRA E VOLANTINO
	VALVOLA A FARFALLA DN100 MANUALE CON RIDUTTORE DI MANOVRA E VOLANTINO
	VALVOLA A FARFALLA DN125 MANUALE CON RIDUTTORE DI MANOVRA E VOLANTINO
	VALVOLA A FARFALLA DN100 MANUALE CON RIDUTTORE DI MANOVRA E VOLANTINO
	RUBINETTO UNITO
	STAFIA FEM-02 (PER SOSTEGNO TUBAZIONE ALL'ATTACCO AUTOPOMPA V.V.F. - PASSO 2 m/L)

autostrade // per l'italia

AUTOSTRADA (A1) : MILANO - NAPOLI
TRATTO : BARBERINO - FIRENZE NORD


AMPLIAMENTO ALLA TERZA CORSIA
BARBERINO DI MUGELLO - INCISA VALDARNO

PROGETTO AS-BUILT
LOTTO 2

A1 - NUOVA CARREGGIATA SUD
IMPIANTI
GALLERIA SANTA LUCIA A COLLINA
SISTEMA ACQUA ANTINCENDIO
SCHEMA IDRAULICO IMPIANTO DI MITIGAZIONE
TAVOLA 6 DI 6

	RAGGRUPPAMENTO ATI: - EUROIMPIANTI SPA - CONVALT - CIEL IMPIANTI SRL - SFE ELETTROIMPIANTI SRL	
IL DIRETTORE TECNICO: GEOM. ITALO MENGOLA	IL PROGETTISTA DI SETTAGLIO IN: 	IL DIRETTORE DEI LAVORI ING. CARLO LOMBARDI ORDINE INGEGNERI ARECINA N. 43367

WBS	REFERIMENTO	ELABORATO	DATA	REVISIONE
GN12	ANTICEDLO	ATI	11/11/2021	1
	310182EUR	IMP	22/7/2021	2
			11/11/2021	3
			11/11/2021	4

 

SIMBOLO	DESCRIZIONE
	TUBAZIONE ADDUZIONE SCHIUMOGENO PEARL PPA16 D=175mm
	TUBAZIONE ESTINGUENTE SCHIUMOGENO ACCIAIO ZINCATO VERNICIATO UNI EN 10255 SERIE M/P
	TUBAZIONE ANTINCENDIO ACQUA SCHIUMA ACCIAIO UNI EN 10255 SERIE M/P ZINCATO E VERNICIATO A POLVERE (ALLA RETE UGELLI)
	TUBAZIONE ANTINCENDIO DALLINE TENARIS #4" SS EN 10216-1 ZINCATO SECONDO EN 10240 A1 Thermo RAL3000 SCALINATA ALLE ESTREMITA' (ALL'ATTACCO AUTOPOMPA V.V.F. - LUNGHEZZA 90 M)
	TRACCIAMENTO ANTIZLO CON CAVO SCALDANTE AUTOREGOLANTE 10 W/m POSA UNIDIRE
	CONDIZIONAMENTO TUBAZIONE ANTINCENDIO IN ELASTOMERO ESPANSO
1	VALVOLA A FARFALLA DN200 MANUALE CON RIDUTTORE DI MANOVRA E VOLANTINO
2	VALVOLA A FARFALLA DN125 MANUALE A LEVA
3	VALVOLA A SFERRA DN50 MANUALE
4	ORIENTE UN45 CON RIDUTTORE DI PRESSIONE DINAMICO PREMONTATO
5	ORIENTE IN CASSETTA UN10
6	ATTACCO AUTOPOMPA V.V.F. UN10
7	ORIENTE A COLONNINA SOPRASSUOLO DN100 - 2XUN10

8	RIDUTTORE STABILIZZATORE DI PRESSIONE DI VALLE DN200 (REG. 5-12 bar)
9	MISCELATORE DI SCHIUMA A PRESSIONI BILANCIATE UN125
10	VALVOLA A DELTA A COMANDO ELETTRICO CON RIARMO MANUALE DN150 E REGOLATORE DI
11	
12	
13	VALVOLA A FARFALLA MANUALE DN65
14	VALVOLA A FARFALLA MANUALE DN40
15	VALVOLA A FARFALLA DN150 MANUALE CON RIDUTTORE DI MANOVRA E VOLANTINO
16	VALVOLA A FARFALLA DN125 MANUALE CON RIDUTTORE DI MANOVRA E VOLANTINO
17	VALVOLA A FARFALLA DN100 MANUALE CON RIDUTTORE DI MANOVRA E VOLANTINO
18	RUBINETTO UN10
19	STAFFA FEM-CZ (PER SOSTEGNO TUBAZIONE ALL'ATTACCO AUTOPOMPA V.V.F. - PASSO 2 m.)

autostrade

AUTOSTRADA (A1) : MILANO - NAPOLI
TRATTO : BARBERINO - FIRENZE NORD

AMPLIAMENTO ALLA TERZA CORSIA
BARBERINO DI MUGELLO - INCISA VALDARNO

PROGETTO AS-BUILT
LOTTO 2

A1 - NUOVA CARREGGIATA SUD
IMPIANTI
GALLERIA SANTA LUCIA A COLLINA
SISTEMA ACQUA ANTINCENDIO
SCHEMA IDRAULICO IMPIANTO DI MITIGAZIONE
TAVOLA 5 DI 6

IL DIRETTORE TECNICO:
GEOM. ITALO MENGOLA


IL PROGETTISTA DI SETTAGLIO IM-:

IL DIRETTORE DEI LAVORI
ING. CARLO LOMBARDI
ORDINE INGEGNERI ARECINA
N. 43367

WBS	REFERIMENTO	ELABORAZIONE	DATA	REVISIONE
GN12	carbone	ATI	2021	1
310182	EUR	IMP	2021	2
2752R	IMP	2021	1	3
				4

Novembre 2021
SCALA: 1:250

IL PRESENTE DOCUMENTO NON RAPPRESENTA UN PRODOTTO COMPLETO, MA UNO DEI PRODOTTI DI UN PROCESSO DI PROGETTAZIONE IN FASE DI SVILUPPO. 

 

SIMBOLO	DESCRIZIONE
	TUBAZIONE ADDUZIONE SCHIUMOGENO PEAD PP16 D=175mm
	TUBAZIONE ESTINGUENTE ACQUA SCHIUMA ACCIAIO UNI EN 10255 SERIE M/P
	TUBAZIONE ESTINGUENTE ACQUA SCHIUMA ACCIAIO UNI EN 10255 SERIE M/P ZINCATO E VERNICIATO A POLVERE (ACQUA RETE UGELLI)
	TUBAZIONE ANTINCENDIO DALLINE TENARIS #4" SS EN 10216-1 ZINCATO SECONDO EN 10240 A1 Thermo RAL3000 SCALINATA ALLE ESTREMITA' ALL'ATTACCO AUTOPOMPA V.V.F. - LUNGHEZZA 90 M
	TRACCIAMENTO ANTILEO CON GOMM. SCALDANTE AUTOREGOLANTE 10 M/H POSA UNIDIRE
	CONDIZIONAMENTO TUBAZIONE ANTINCENDIO IN ELASTOMERO ESPANSO
1	VALVOLA A FARFALLA DN200 MANUALE CON RIDUTTORE DI MANOVRA E VOLANTINO
2	VALVOLA A FARFALLA DN125 MANUALE A LEVA
3	VALVOLA A SFERRA DN50 MANUALE
4	IDRANTE UN45 CON RIDUTTORE DI PRESSIONE DINAMICO PREMONTATO
5	IDRANTE IN CASSETTA UN70
6	ATTACCO AUTOPOMPA V.V.F. UN70
7	IDRANTE IN COLONNA SOPRASSUOLO DN100 - 2XUN70

8	RIDUTTORE STABILIZZATORE DI PRESSIONE DI VALLE DN200 (REG. 5-12 bar)
9	MISCELATORE DI SCHIUMA A PRESSIONI BILANCIATE UN70 DN125
10	VALVOLA A DELTA A COMANDO ELETTRICO CON RIARMO MANUALE DN150 E REGOLATORE DI
11	
12	
13	VALVOLA A FARFALLA MANUALE DN65
14	VALVOLA A FARFALLA MANUALE DN40
15	VALVOLA A FARFALLA DN150 MANUALE CON RIDUTTORE DI MANOVRA E VOLANTINO
16	VALVOLA A FARFALLA DN125 MANUALE CON RIDUTTORE DI MANOVRA E VOLANTINO
17	VALVOLA A FARFALLA DN100 MANUALE CON RIDUTTORE DI MANOVRA E VOLANTINO
18	RUBINETTO UN70
19	STAFFA FEM-CZ (PER SOSTEGNO TUBAZIONE ALL'ATTACCO AUTOPOMPA V.V.F. - PASSO 2 m.)

autostrade // per l'italia

AUTOSTRADA (A1) : MILANO - NAPOLI
TRATTO : BARBERO - FIRENZE NORD

AMPLIAMENTO ALLA TERZA CORSIA
BARBERO DI MUGELLO - INCISA VALDARNO

**PROGETTO AS-BUILT
LOTTO 2**

A1 - NUOVA CARREGGIATA SUD
IMPIANTI
GALLERIA SANTA LUCIA A COLLINA
SISTEMA ACQUA ANTINCENDIO
SCHEMA IDRAULICO IMPIANTO DI MITIGAZIONE
TAVOLA 4 DI 6

pavimental
per Adanti

RAGGRUPPAMENTO ATI:
- EUROIMPIANTI SPA
- CONVALT
- CIEL IMPIANTI SRL
- SFE ELETTROIMPIANTI SRL

Tecne
SISTEMI ELETTRICI

IL DIRETTORE DEI LAVORI
ING. CARLO LOMBARDI
ORDINE INGEGNERI ARETINA
N. 43367

IL DIRETTORE TECNICO:
ING. ITALO MENEGLA


IL PROGETTISTA DI
SETTAGLIO IM:

Euroimpianti

WBS	REFERIMENTO	ELABORATO	DATA	REVISIONE
GN12	010182EUR	IMP22751R	Novembre 2021	1
				2
				3
				4

SCALA: 1:250



 

SIMBOLO	DESCRIZIONE
	TUBAZIONE ADDUZIONE SCHIUMOGENERO PEAQ PPA16 D=175mm
	TUBAZIONE SIFONICI SCHIUMOGENERO ACCIAIO ZINCATO VERNICIATO UNI EN 10255 SERIE M/P
	TUBAZIONE ANTINCENDIO ACQUA SCHIUMA ACCIAIO UNI EN 10255 SERIE M/P ZINCATO E VERNICIATO A POLVERE (COLLE UOELLI)
	TUBAZIONE ANTINCENDIO DALLINE TENARIS #4" SS EN 10216-1 ZINCATO SECONDO EN 10240 A1 Thermo RAL3000 SCALINATA ALLE ESTREMITA' ALL'ATTACCO AUTOPOMPA V.V.F. - LUNGHEZZA 90 M
	TRACCIAMENTO ANTIZLO CON CAVO SCALDANTE AUTOREGOLANTE 10 W/M POSA UNIDIRE
	CORRENTAZIONE TUBAZIONE ANTINCENDIO IN ELASTOMERO ESPANSO
1	VALVOLA A FARFALLA DN200 MANUALE CON RIDUTTORE DI MANOVRA E VOLANTINO
2	VALVOLA A FARFALLA DN125 MANUALE A LEVA
3	VALVOLA A SFERRA DN50 MANUALE
4	IDRANTE UNHS CON RIDUTTORE DI PRESSIONE DINAMICO PREMONTATO
5	IDRANTE IN CASSETTA UN70
6	ATTACCO AUTOPOMPA V.V.F. UN70
7	IDRANTE A COLONNA SOPRASUOLO DN100 - 2XUN70

8	RIDUTTORE STABILIZZATORE DI PRESSIONE DI VALLE DN200 (REG. 5-12 bar)
9	MISCELATORE DI SCHIUMA A PRESSIONI BILANCIATE URD DN125
10	VALVOLA A DELTA O A COMANDO ELETTRICO CON RIARMO MANUALE DN150 E REGOLATORE DI
11	VALVOLA A FARFALLA MANUALE DN65
12	VALVOLA A FARFALLA MANUALE [DN40]
13	VALVOLA A FARFALLA DN150 MANUALE CON RIDUTTORE DI MANOVRA E VOLANTINO
14	VALVOLA A FARFALLA DN125 MANUALE CON RIDUTTORE DI MANOVRA E VOLANTINO
15	VALVOLA A FARFALLA DN100 MANUALE CON RIDUTTORE DI MANOVRA E VOLANTINO
16	RUBINETTO UN70
17	STAFEA FEM-CZ (PER SOSTEGNO TUBAZIONE ALL'ATTACCO AUTOPOMPA V.V.F. - PASSO 2 m.)

autostrade per l'italia

AUTOSTRADA (A1) : MILANO - NAPOLI
TRATTO : BARBERINO - FIRENZE NORD

AMPLIAMENTO ALLA TERZA CORSIA
BARBERINO DI MUGELLO - INCISCA VALDARNO

PROGETTO AS-BUILT
LOTTO 2

A1 - NUOVA CARREGGIATA SUD

IMPIANTI
GALLERIA SANTA LUCIA A COLLINA
SISTEMA ACQUA ANTINCENDIO
SCHEMA IDRAULICO IMPIANTO DI MITIGAZIONE
TAVOLA 3 DI 6

pavimental
per Adianta

IL DIRETTORE TECNICO:
GEOM. ITALO MENGOLA

RAGGRUPPAMENTO ATI:
- EUROIMPIANTI SPA
- COINVALT
- CIEL IMPIANTI SRL
- SFE ELETTROIMPIANTI SRL


IL PROGETTISTA DI
SETTAGLIO IM:

Euroimpianti

IL DIRETTORE DEI LAVORI
ING. CARLO LOMBARDI
ORDINE INGEGNERI ARECINA
N. 43367

WBS	REFERIMENTO	ELABORATO	DATA	REVISIONE
GN12	1	2	3	4
310182EUR	IMP	22750R	11	1
			Novembre 2021	2
			Febbraio 2022	3
			1:250	4

IL PRESENTE DOCUMENTO NON RAPPRESENTA UN PRODOTTO COMPLETO, MA UNO DEI PRODOTTI DI UN PROCESSO DI PROGETTAZIONE. 

 

SIMBOLO	DESCRIZIONE
	TUBAZIONE ADDIZIONE SCHIUMOGENO PEARL PPA16 D=175mm
	TUBAZIONE ESTINGUENTE SCHIUMOGENO ACCIAIO ZINCATO VERNICIATO UNI EN 10255 SERIE M/P
	TUBAZIONE ANTINCENDIO ACQUA SCHIUMA ACCIAIO UNI EN 10255 SERIE M/P ZINCATO E VERNICIATO A POLVERE (ACQUA RETE UGELLI)
	TUBAZIONE ANTINCENDIO DALLINE TENARIS #4" SS EN 10216-1 ZINCATO SECONDO EN 10240 A1 Thermo RAL3000 SCALINATA ALLE ESTREMITA' (ALL'ATTACCO AUTOPOMPA V.V.F. - LUNGHEZZA 90 M)
	TRACCIAMENTO ANTIZLO CON CAVO SCALDANTE AUTOREGOLANTE 10 W/M POSA UNIDIRE
	CONDIZIONAMENTO TUBAZIONE ANTINCENDIO IN ELASTOMERO ESPANSO
	VALVOLA A FARFALLA DN200 MANUALE CON RIDUTTORE DI MANOVRA E VOLANTINO
	VALVOLA A FARFALLA DN125 MANUALE A LEVA
	VALVOLA A SFERA DN50 MANUALE
	IDRANTE UNIAS CON RIDUTTORE DI PRESSIONE DINAMICO PREMONTATO
	IDRANTE IN CASSETTA UN70
	ATTACCO AUTOPOMPA V.V.F. UN70
	IDRANTE A COLONNINA SOPRASSUOLO DN100 - 2XUN70

	REDUTTORE STABILIZZATORE DI PRESSIONE DI VALLE DN200 (REG. 5-12 bar)
	MISCELATORE DI SCHIUMA A PRESSIONI BILANCIATE DN125
	VALVOLA A DELTA A COMANDO ELETTRICO CON RIARMO MANUALE DN150 E REGOLATORE DI
	VALVOLA A FARFALLA MANUALE DN65
	VALVOLA A FARFALLA MANUALE DN40
	VALVOLA A FARFALLA DN150 MANUALE CON RIDUTTORE DI MANOVRA E VOLANTINO
	VALVOLA A FARFALLA DN125 MANUALE CON RIDUTTORE DI MANOVRA E VOLANTINO
	VALVOLA A FARFALLA DN100 MANUALE CON RIDUTTORE DI MANOVRA E VOLANTINO
	RUBINETTO UN70
	STAFEA FEM-C2 (PER SOSTEGNO TUBAZIONE ALL'ATTACCO AUTOPOMPA V.V.F. - PASSO 2 m.)

autostrade per l'italia

AUTOSTRADA (A1) : MILANO – NAPOLI
TRATTO : BARBERINO – FIRENZE NORD

AMPLIAMENTO ALLA TERZA CORSIA
BARBERINO DI MUGELLO – INCISA VALDARNO

PROGETTO AS-BUILT
LOTTO 2

A1 – NUOVA CARREGGIATA SUD

IMPIANTI
GALLERIA SANTA LUCIA A COLLINA
SISTEMA ACQUA ANTINCENDIO
SCHEMA IDRAULICO IMPIANTO DI MITIGAZIONE
TAVOLA 1 DI 6

pavimental
per Adianta




IL DIRETTORE TECNICO:
GEOM. ITALO MENGOLA

Tecne
tecnologie e servizi

IL DIRETTORE DEI LAVORI
ING. CARLO LOMBARDI
ORDINE INGEGNERI ARECINA
N. 43957

WBS		REFERIMENTO		ELABORATO		DATA		REVISIONE	
GN12	0182	EUR	IMP	22748R	1	31/01/2022	1	Novembre 2021	1
						2	2	Febbraio 2022	2
						3	3		3
						4	4		4



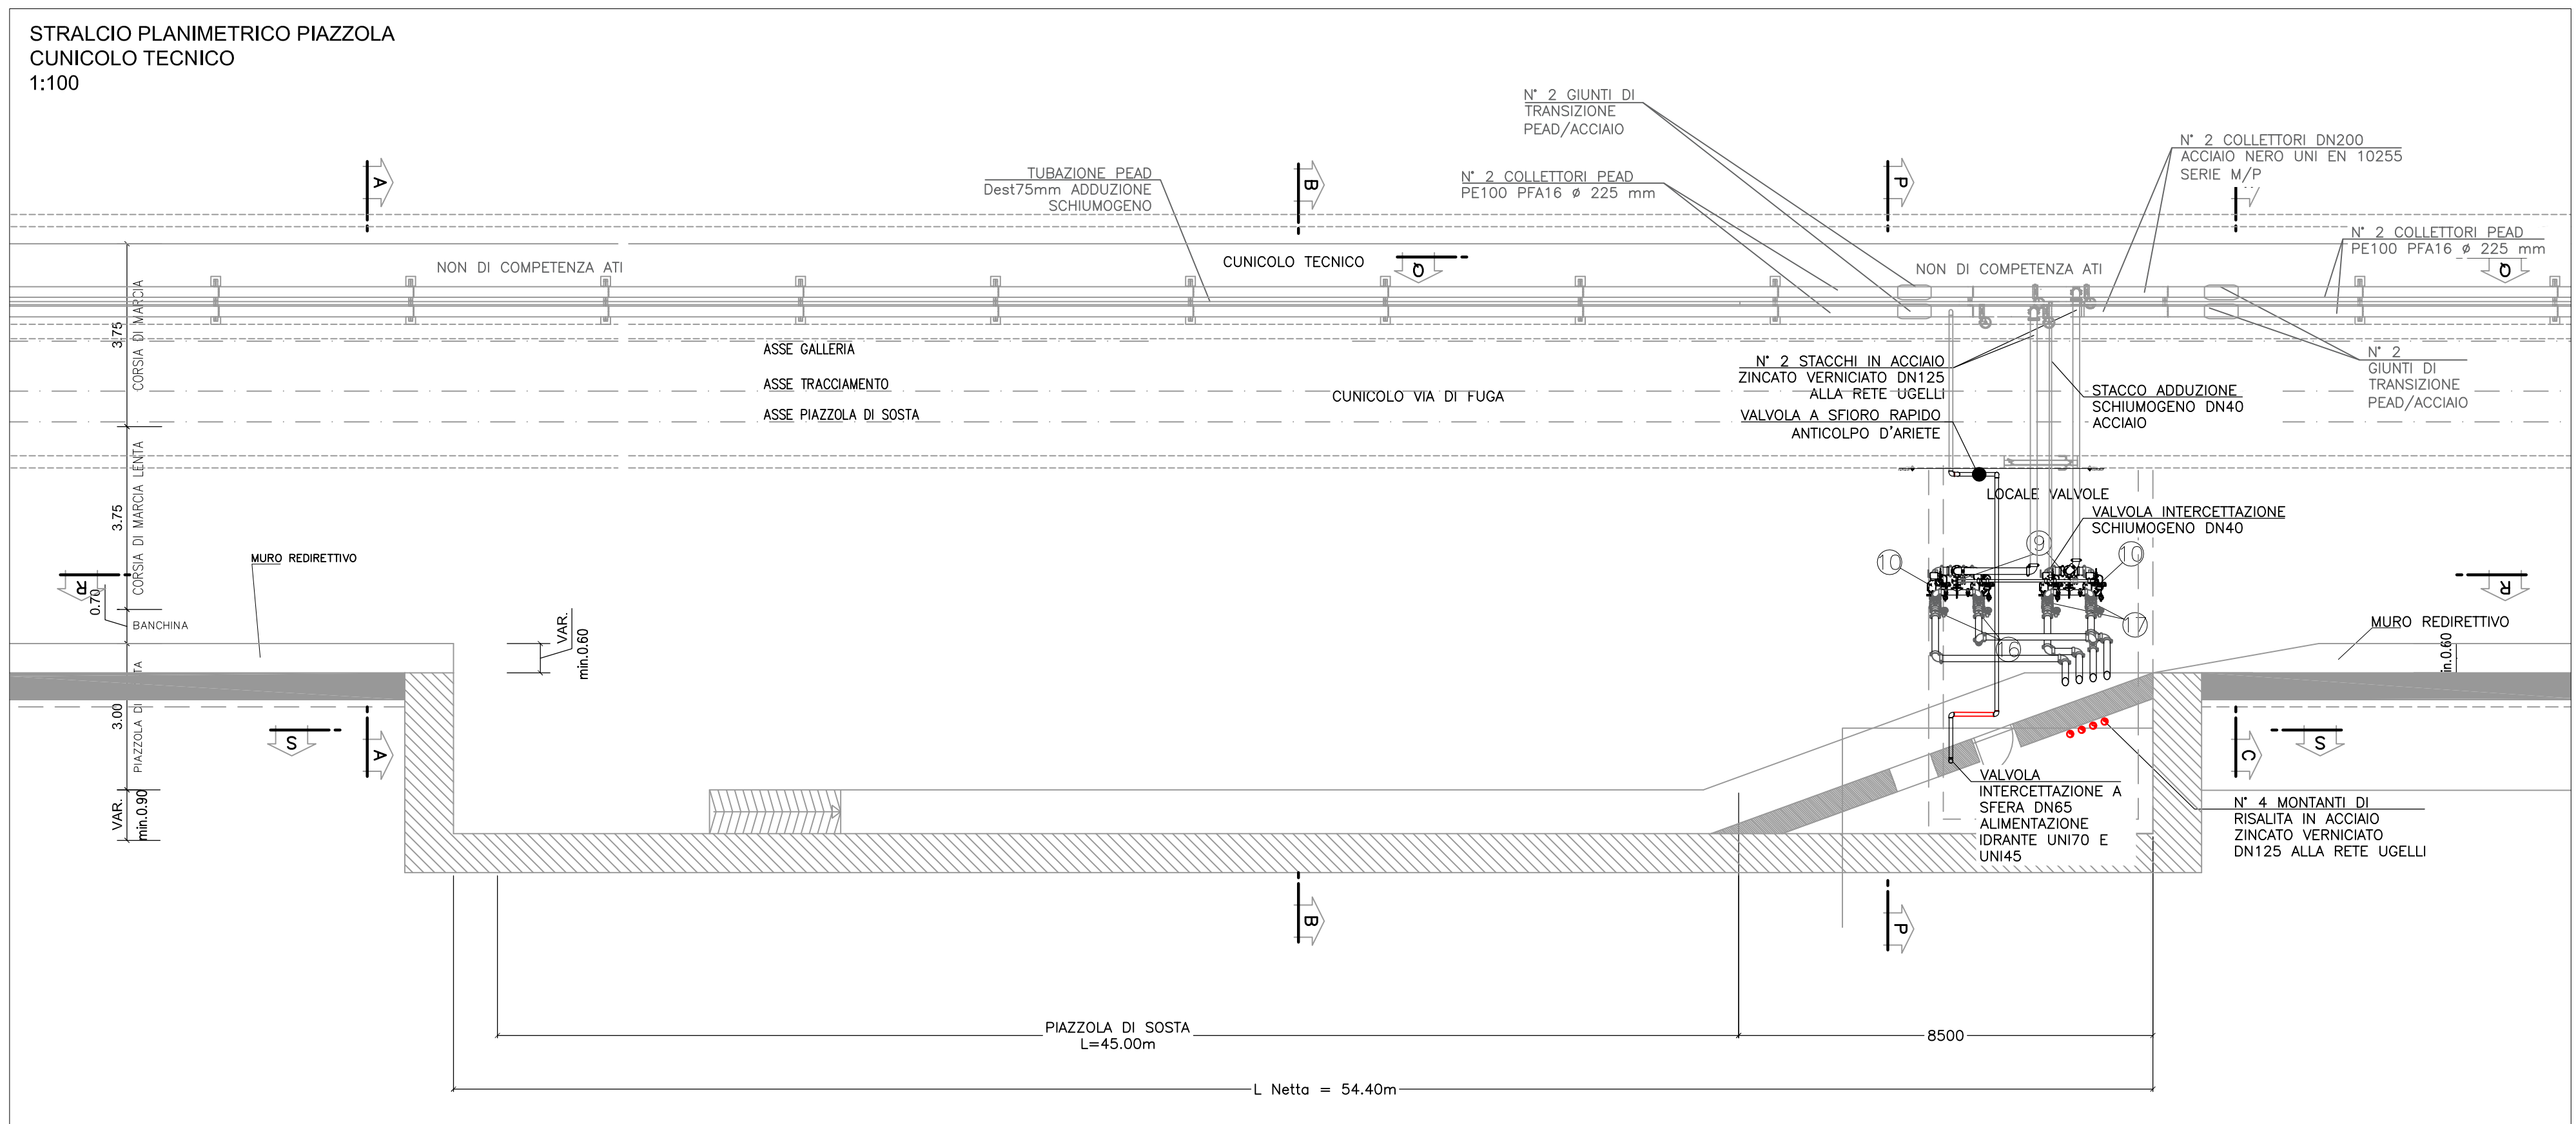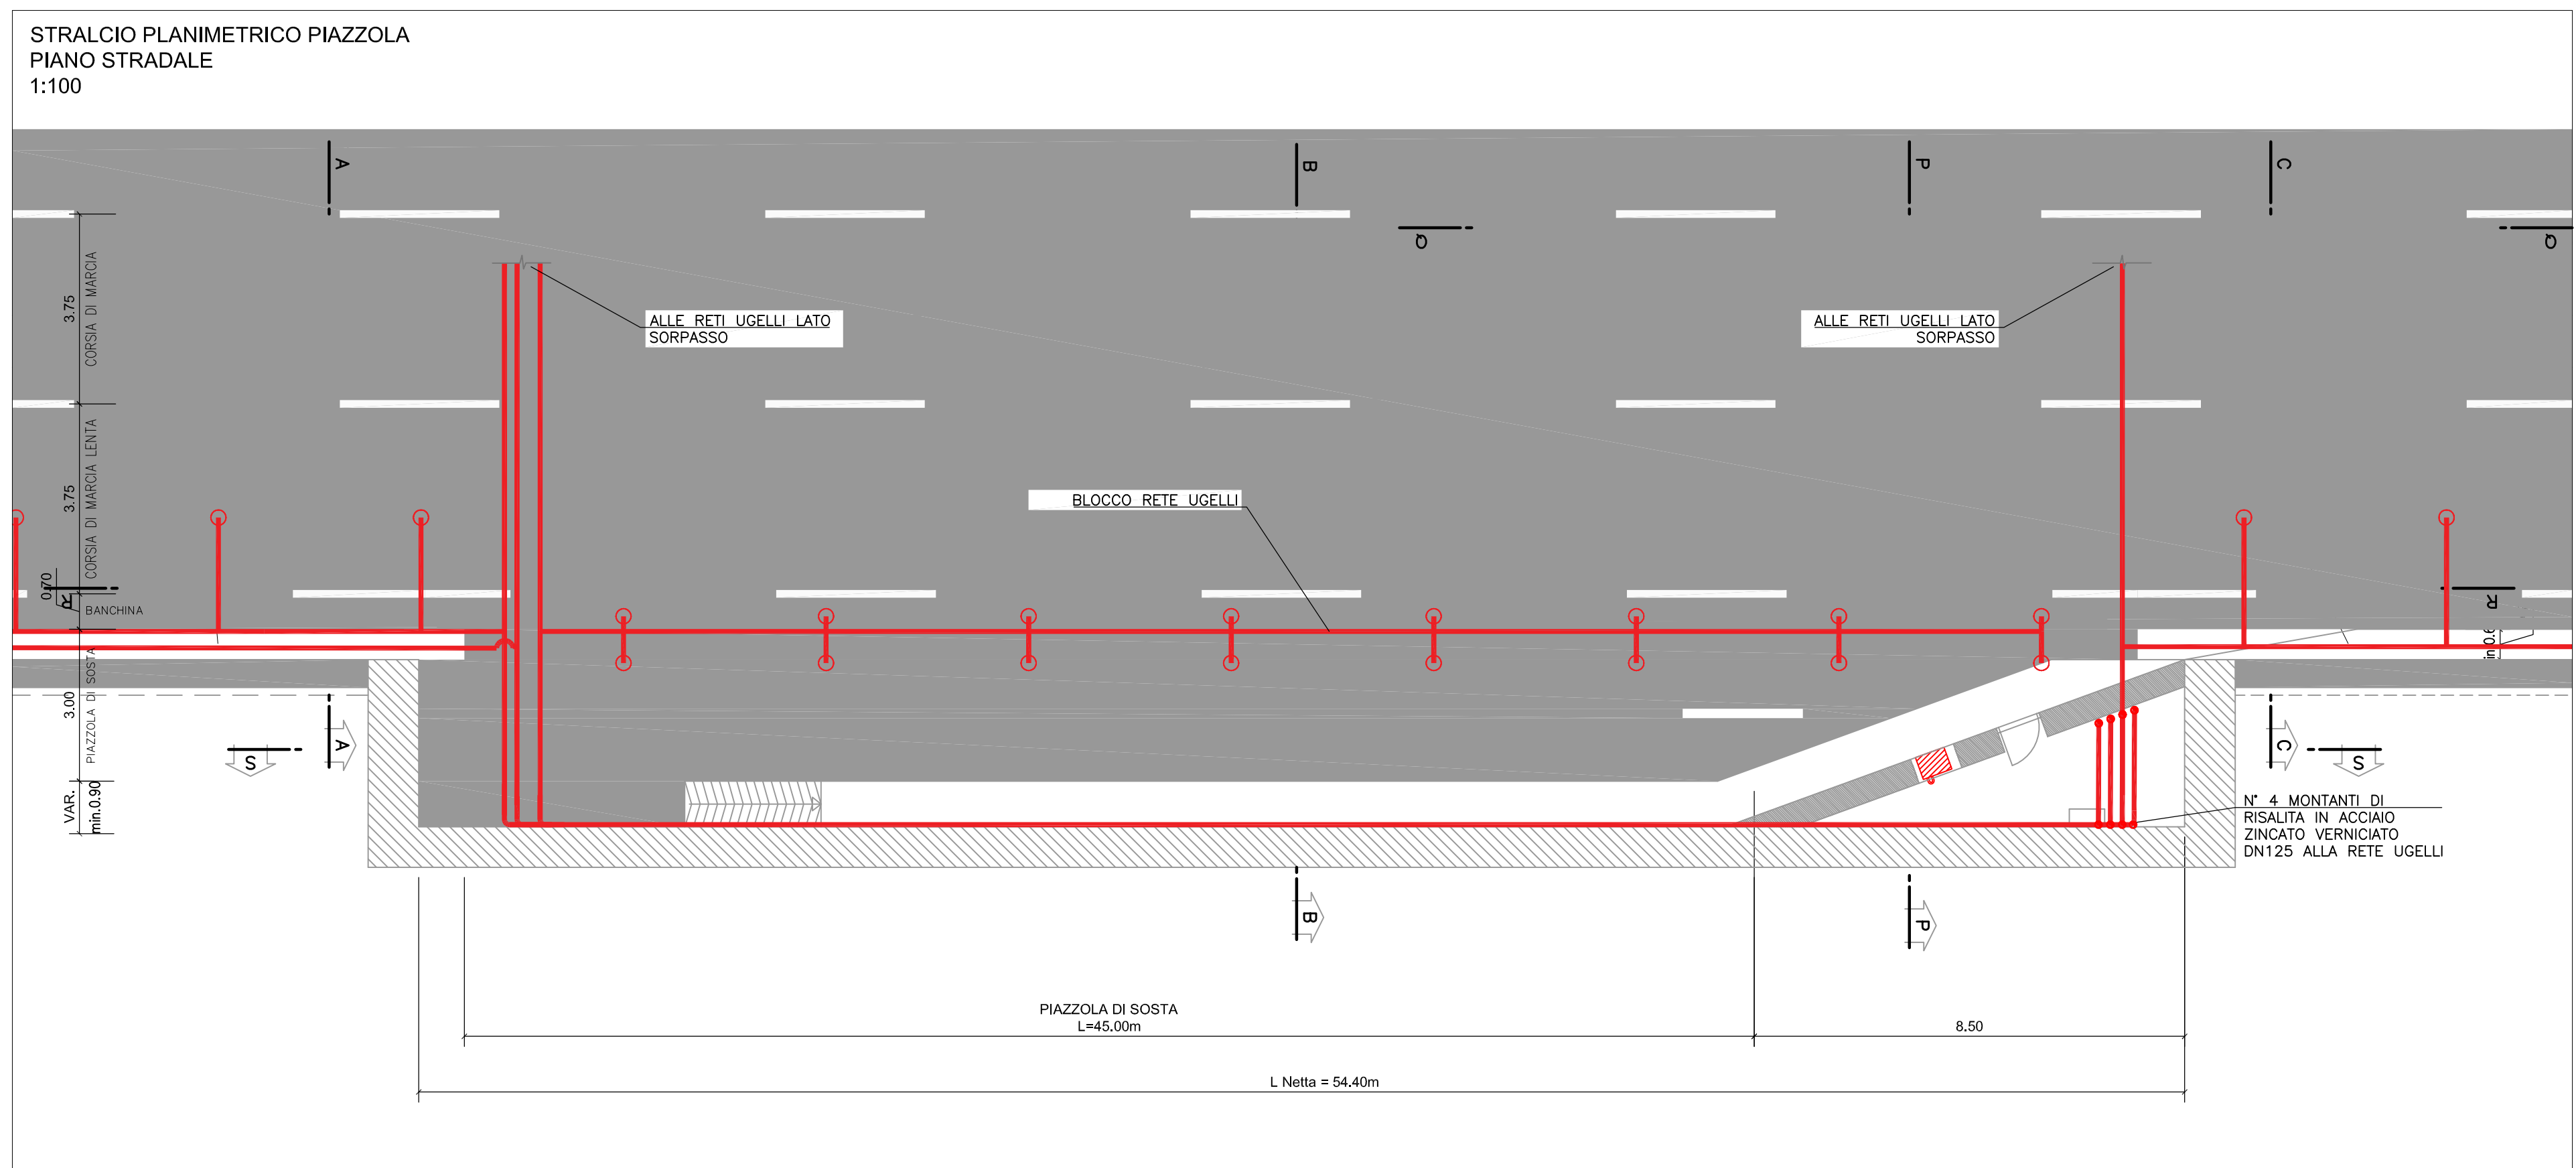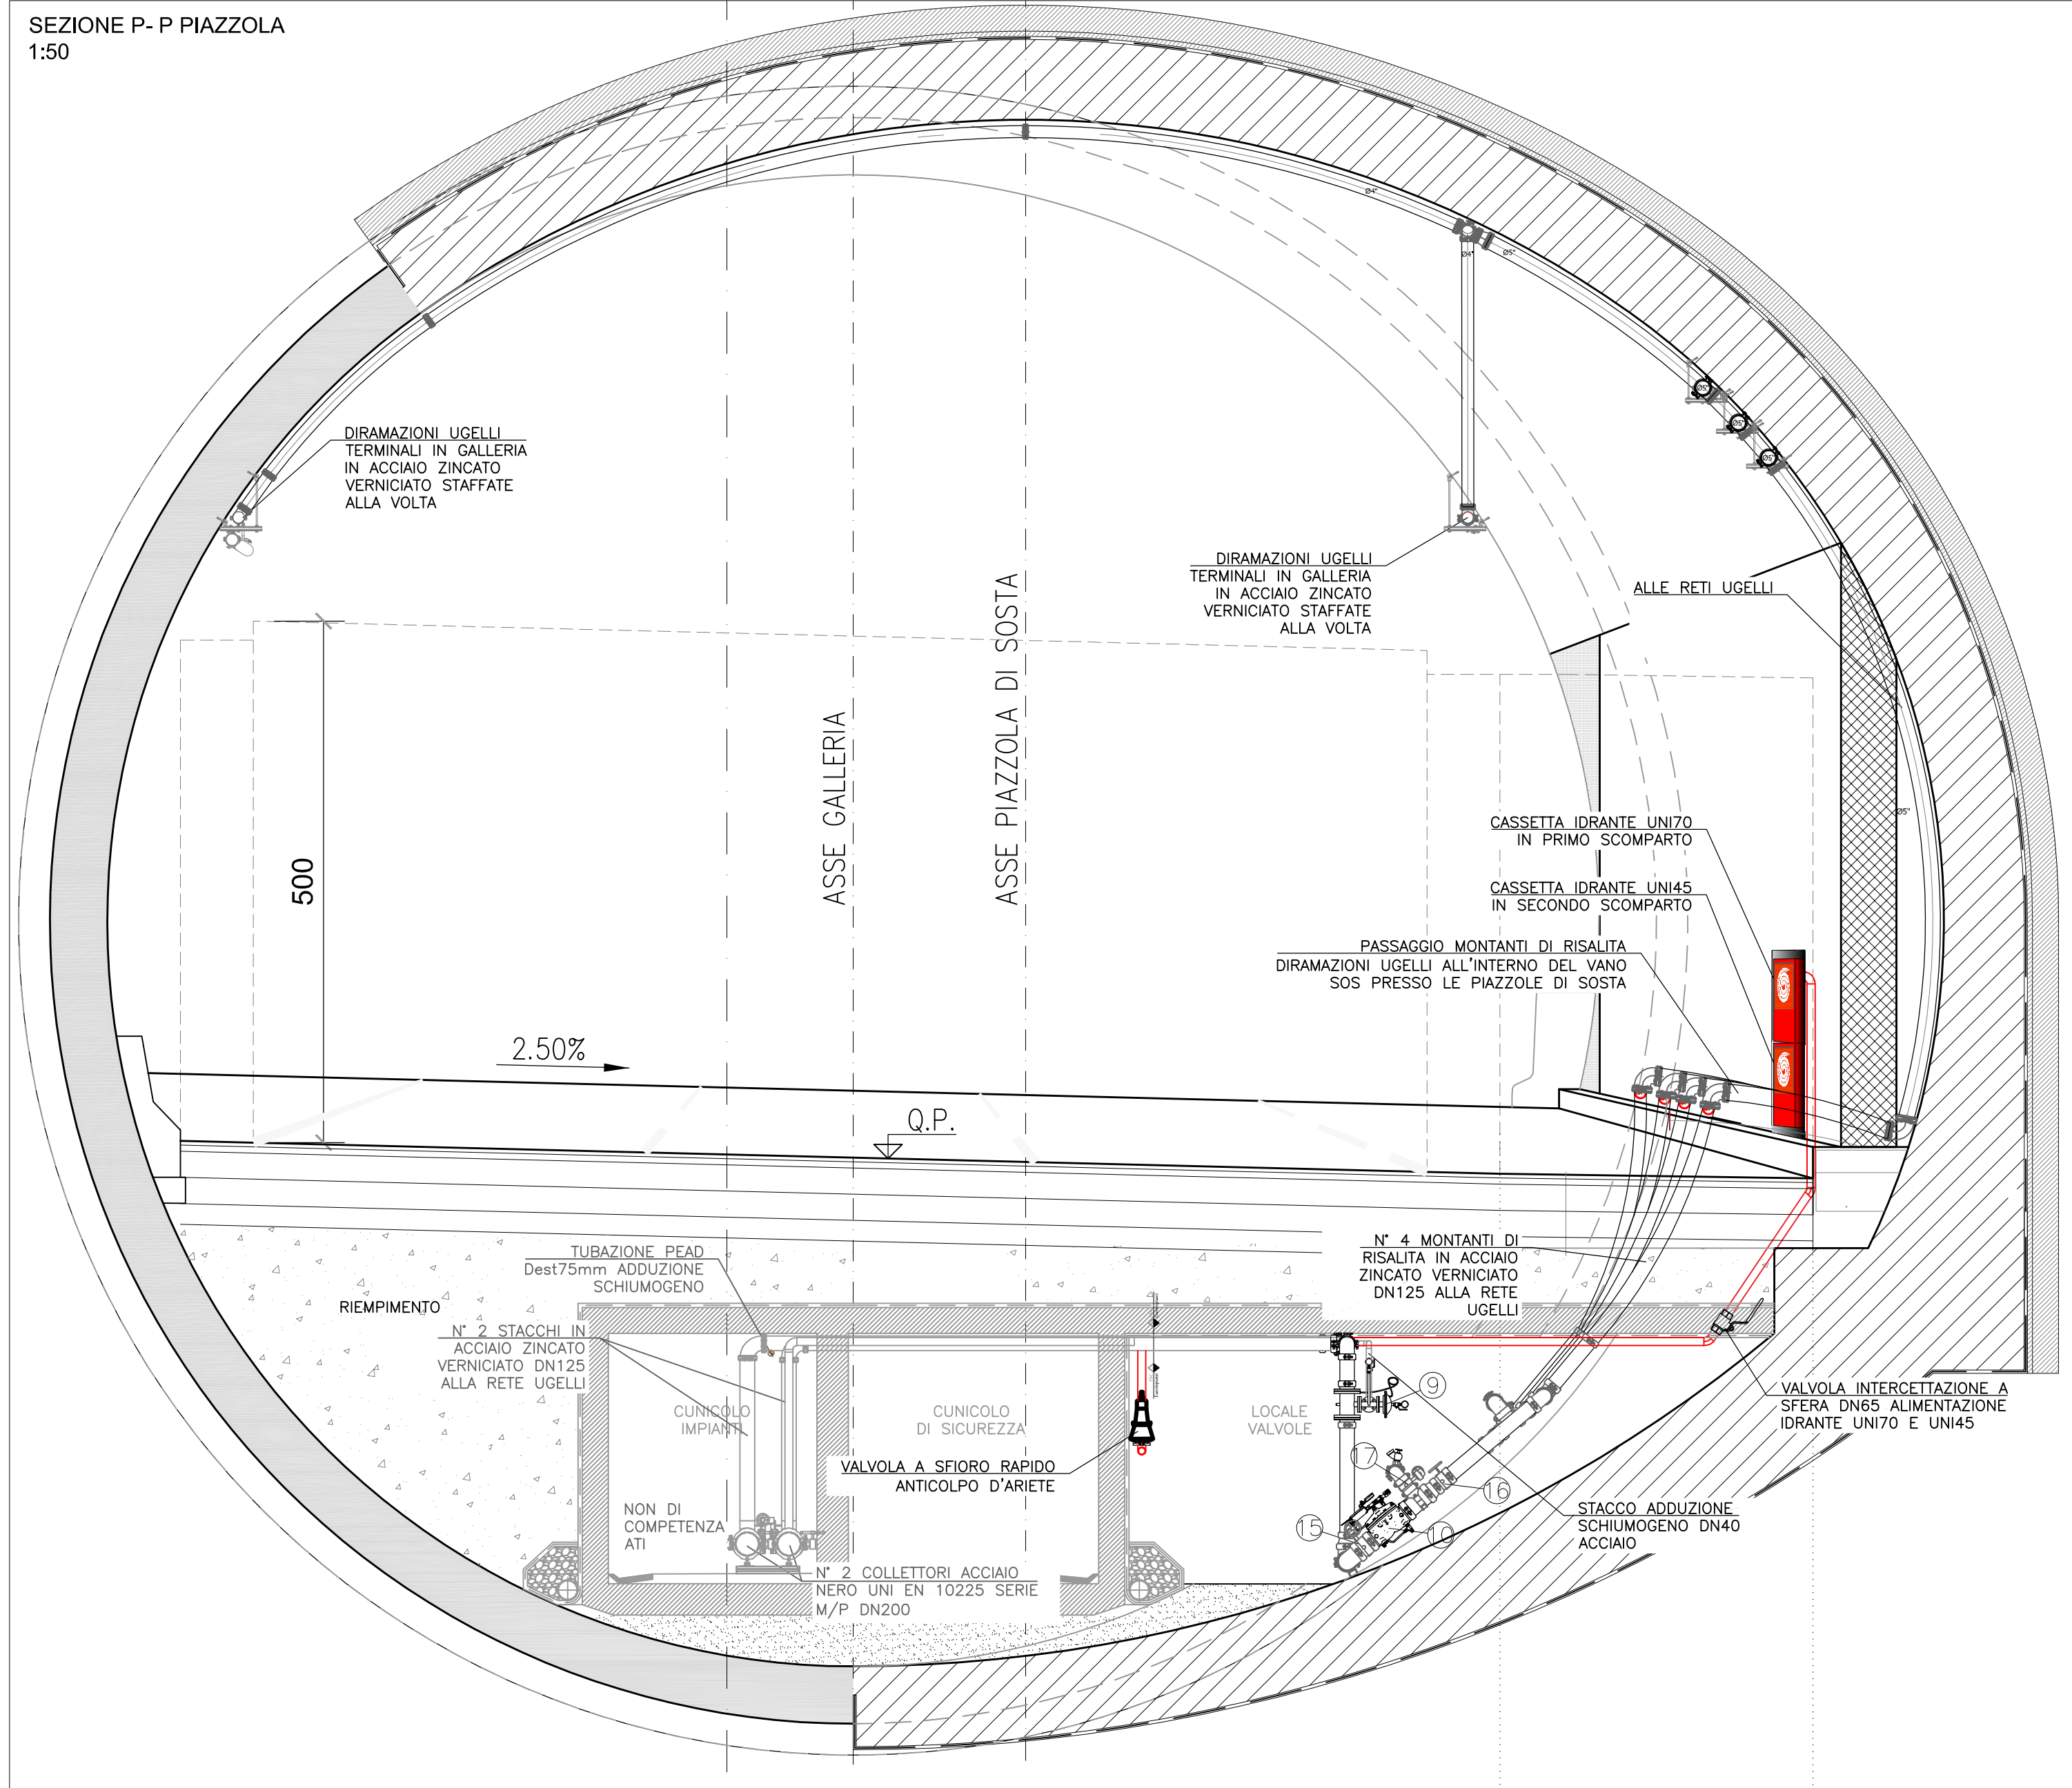

LEGENDA SCHEMA IMPIANTO ANTINCENDIO	
SIMBOLO	DESCRIZIONE
(1)	VALVOLA A FARFALLA DN200 MANUALE CON RIDUTTORE DI MANOVRA E VOLANTINO
(2)	VALVOLA A FARFALLA DN125 MANUALE A LEVA
(3)	VALVOLA A SFERA DN50 MANUALE
(4)	IDRANTE UNI45 CON RIDUTTORE DI PRESSIONE DINAMICO PREMONTATO
(5)	IDRANTE IN CASSETTA UNI70
(6)	ATTACCO AUTOPOMPA W.F UNI70
(7)	IDRANTE A COLONNA SOPRASUOLO DN100 - 2xUNI70
(8)	RIDUTTORE STABILIZZATORE DI PRESSIONE DI VALLE DN200 (REG. 5-12 bar)
(9)	MISCELATORE DI SCHIUMA A PRESSIONI BILANCiate URD DN125 + VALVOLA DI RITEGNO A MOLLA A MONTE
(10)	VALVOLA A DILUVIO A COMANDO ELETTRICO CON RIARMO MANUALE DN150 E REGOLATORE DI PRESSIONE INTEGRATO
(11)	SALITA/DISCESA TUBAZIONE (ACCESSI CUNICOLI)
(12)	VALVOLA DI SFIORO RAPIDO ANTI COLPO D'ARIE
(13)	VALVOLA A FARFALLA MANUALE DN65
(14)	VALVOLA A FARFALLA MANUALE DN40
(15)	VALVOLA A FARFALLA DN150 MANUALE CON RIDUTTORE DI MANOVRA E VOLANTINO
(16)	VALVOLA A FARFALLA DN125 MANUALE CON RIDUTTORE DI MANOVRA E VOLANTINO
(17)	VALVOLA A FARFALLA DN100 MANUALE CON RIDUTTORE DI MANOVRA E VOLANTINO

autostrade // *per l'italia*

AUTOSTRADA (A1) : MILANO – NAPOLI
TRATTO : BARBERINO – FIRENZE NORD

AMPLIAMENTO ALLA TERZA CORSIA
BARBERINO DI MUGELLO – INCISA VALDARNO

PROGETTO AS-BUILT

LOTTO 2

A1 - NUOVA CARREGGIATA SUD

IMPIANTI
DISEGNI GENERALI
TIPICI PIAZZOLE DI SOSTA
IMPIANTO IDRICO ANTINCENDIO
(RETE UGELLI)

	<p>RAGGRUPPAMENTO ATI:</p> <ul style="list-style-type: none"> - EUROIMPIANTI SPA - CONVALT - CIEL IMPIANTI SRL - SFE ELETTROIMPIANTI SRL 	
<p>IL DIRETTORE TECNICO:</p> <p>GEOM. ITALO MENEOLA</p>	<p>IL PROGETTISTA DI DETTAGLIO IM :</p>  <p>Euroimpianti</p>	
		<p>IL DIRETTORE DEI LAVORI</p> <p>ING. CARLO LOMBARDI</p> <p>ORDINE INGEGNERI ANCONA N. A3957</p>

WBS	RIFERIMENTO ELABORATO						DATA:	REVISIONE	
GN12	DETTERTO			FILE			Novembre 2021	n.	data
	codice commesso		ATI	unità	n. progressivo			1	Dicembre 2021
	310182EURIMP22067R-2						SCALA:	2	Febbraio 2022
							1:100 - 1:50	3	
								4	

PRESENTI DOCUMENTI NON POTRAN' ESSERE COPIATI, RIPRODOTTI O ALTIMENTI PUBBLICATI, IN TUTTO O IN PARTE, SENZA IL CONSENSO SCRITTO DELLA SOC. AUTOSTRADE PER L'ITALIA S.P.A. OGNI UTILIZZO NON AUTORIZZATO SARAN' PERSECUITO A NORMA DI LEGGE.
THIS DOCUMENT MAY NOT BE COPIED, REPRODUCED OR PUBLISHED, EITHER IN PART OR IN ITS ENTIRETY, WITHOUT THE WRITTEN PERMISSION OF SOC. AUTOSTRADE PER L'ITALIA S.P.A. UNAUTHORIZED USE WILL BE PROSECUTED BY LAW.

SEZIONE Q-Q PIAZZOLA
1:50

CASSSETTA IDRANTE UN170 IN PRIMO SCOMPARTO

CASSSETTA IDRANTE UN145 IN SECONDO SCOMPARTO

CASSETTA IDRANTI DA INTERNI A PARETE IN ACCIAIO INOX COLOR ACCIAIO LUCIDO CON VETRO SAFE CRASH DIM. 500Xh800x300mm

STACCO IDRANTE UN145 E UN170 IN ACCIAIO ZINCATO VERNICIATO DN65, COIBENTATO, CON TRACCIAMENTO ELETTRICO E LAMIERINO DI ALLUMINIO PER LA PARTE ESTERNA IN GALLERIA

DIREZIONE DI MARCIA

MARCIAPIEDE

STACCO ADDUZIONE SCHIUMOGENO DN40 ACCIAIO

VALVOLA INTERCETTAZIONE A SFERA DN65 ALIMENTAZIONE IDRANTE UN170 E UN145

ANTINCENDIO SCHIUMA Øest 75mm PEAD

NON DI COMPETENZA ATI

RACCORDO PEAD/ACCIAIO

COLLETTORI ANTINCENDIO PEAD Øest125

N° 2 STACCHI IN ACCIAIO ZINCATO VERNICIATO UN125 ALLA RETE UGELLI

STACCO IDRANTE UN170 E UN145 IN ACCIAIO ZINCATO VERNICIATO DN65

RACCORDO PEAD/ACCIAIO

COLLETTORI ANTINCENDIO PEAD Øest125

DURAZIONE PEAD Øest125 PFA16

N° 2 COLLETTORI DN200 ACCIAIO NERO UNI EN 10255 SERIE M/P

PARTICOLARE IDRANTI UNI 70 E UNI 45 IN PIAZZOLA
1:20

CASSETTA IDRANTI DA INTERNI A PARETE IN ACCIAIO INOX COLOR ACCIAIO LUCIDO CON VETRO SAFE CRASH DIM. 500X1800Xp300mm

500
800
800

STACCO IDRANTE UNI45 E UNI 70 IN ACCIAIO ZINCATO VERNICIATO DN45, COIBENTATO, CON TRACCIAMENTO ELETTRICO E LAMIERINO DI ALLUMINIO PER LA PARTE ESTERNA IN GALLERIA

LEGENDA SCHEMA IMPIANTO ANTINCENDIO	
SIMBOLO	DESCRIZIONE
①	VALVOLA A FARFALLA DN200 MANUALE CON RIDUTTORE DI MANOVRA E VOLANTINO
②	VALVOLA A FARFALLA DN125 MANUALE A LEVA
③	VALVOLA A SFERA DN50 MANUALE
④	IDRANTE UNI45 CON RIDUTTORE DI PRESSIONE DINAMICO PREMONTATO
⑤	IDRANTE IN CASSETTA UNI70
⑥	ATTACCO AUTOPOMPA V.F. UNI70
⑦	IDRANTE A COLONNA SOPRASUOLO DN100 – 2xUNI70
⑧	REDUTTORE STABILIZZATORE DI PRESSIONE DI VALLE DN200 (REG. 5-12 bar)
⑨	MISCELATORE DI SCHIUMA A PRESSIONI BILANCIALE URD DN125 + VALVOLA DI RITEGNO A MOLLA A MONTE
⑩	VALVOLA A DILUVIO A COMANDO ELETTRICO CON RIARMO MANUALE DN150 E REGOLATORE DI PRESSIONE INTEGRATO
⑪	SALITA/DISCESA TUBAZIONE (ACCESSI CUNICOLO)
⑫	VALVOLA DI SFUGO RAPIDO ANTI COLPO D'ARIETE
⑬	VALVOLA A FARFALLA MANUALE DN65
⑭	VALVOLA A FARFALLA MANUALE DN40
⑮	VALVOLA A FARFALLA DN150 MANUALE CON RIDUTTORE DI MANOVRA E VOLANTINO
⑯	VALVOLA A FARFALLA DN125 MANUALE CON RIDUTTORE DI MANOVRA E VOLANTINO
⑰	VALVOLA A FARFALLA DN100 MANUALE CON RIDUTTORE DI MANOVRA E VOLANTINO

autostrade // *per l'italia*

AUTOSTRADA (A1) : MILANO – NAPOLI
TRATTO : BARBERINO – FIRENZE NORD

AMPLIAMENTO ALLA TERZA CORSIA
BARBERINO DI MUGELLO – INCISA VALDARNO

PROGETTO AS-BUILT

LOTTO 2

A1 - NUOVA CARREGGIATA SUD

IMPIANTI
DISEGNI GENERALI
TIPICI PIAZZOLE DI SOSTA
IMPIANTO IDRICO ANTINCENDIO
(RETE IDRANTI)



WBS		RIFERIMENTO ELABORATO						DATA:		REVISIONE	
GN12		DIRETTORE			FILE			Novembre 2021		n.	data
		codice commessa	ATI	unità ^a			n. progressivo			1	Dicembre 2021
		310182	EUR IMP	2	2066	R-2			SCALA:	2	Febbraio 2022
									VARIE	3	
										4	

IL PRESENTE DOCUMENTO NON POTRA' ESSERE COPIATO, RIPRODOTTO O ALTAMENTE PUBBLICATO, IN TUTTO O IN PARTE, SENZA IL CONSENSO SCRITTO DELLA SOC. AUTOSTRADE PER L'ITALIA S.P.A. CON UTILIZZO NON AUTORIZZATO. SARAN PERSEGUITO A NORMA DI LE
THIS DOCUMENT MAY NOT BE COPIED, REPRODUCED OR OTHERWISE PUBLISHED, IN WHOLE OR IN PART, WITHOUT THE WRITTEN CONSENT OF SOC. AUTOSTRADE PER L'ITALIA S.P.A. UNAUTHORIZED USE MAY BE PROSECUTED BY LAW

STALCIO PLANIMETRICO PIAZZOLA CUNICOLO TECNICO - STACCO IDRANTE UNI45 E UNI70
1:100

Labels and dimensions in the drawing include:

- N° 2 GIUNTI DI TRANSIZIONE PEAD/ACCIAIO
- N° 2 COLLETTORI PEAD PE100 PFA16 ø 225 mm
- N° 2 COLLETTORI DN200 ACCIAIO NERO UNI EN 10255 SERIE M/P
- N° 2 COLLETTORI PEAD PE100 PFA16 ø 225 mm
- N° 2 GIUNTI DI TRANSIZIONE PEAD/ACCIAIO
- NON DI COMPETENZA ATI
- CUNICOLO TECNICO
- CUNICOLO VIA DI FUGA
- ASSE GALLERIA
- ASSE TRACCIAMENTO
- ASSE PIAZZOLA DI SOSTA
- PIAZZOLA DI SOSTA L=45.00m
- L Netto = 54.40m
- 8500
- MURO REDIRITTIVO
- VIA
- BANCHINA
- CORSA DI MARCIA LENTA
- CORSA DI MARCIA VELOCE
- VALVOLA A SFIORO RAPIDO ANTICOLPO D'ARRETE
- STACCO IDRANTE UNI70 E UNI45 IN ACCIAIO ZINCATO VERNICIATO DN65, COIBENTATO, CON TRACCIAMENTO ELETTRICO E LAMIERINO DI ALLUMINIO PER LA PARTE ESTERNA IN GALLERIA
- LOCALE VALVOLE
- VALVOLA INTERCETTAZIONE SCHIUMOGENO DN40
- VALVOLA INTERCETTAZIONE A SFERA DN65 ALIMENTAZIONE IDRANTE UNI70 E UNI45
- RISALITA VERSO NICCHIA STACCO IDRANTE UNI70 E UNI45
- STACCO ADDUZIONE SCHIUMOGENO DN40 ACCIAIO

STRALCIO PLANIMETRICO PIAZZOLA
PIANO STRADALE - STACCO IDRANTE UNI45 E UNI70
1:100

0.00
0.75
3.75
3.75
3.00
VAR.
min.0.80

CORSA DI MARCIA LENTA
CORSA DI MARCIA VELOCE
BANCHINA
PIAZZOLA DI SOSTA

A
B
C
D
E
F

S
S
S

PIAZZOLA DI SOSTA
L=45.00m



L Netta = 54.49m

8.50

TUBAZIONE DN65 ACCIAIO
SERIE MEDIA CON
COIBENTAZIONE, TRACCIAMENTO
ELETTRICO ANTIGELO E
PROTEZIONE CON LAMIERINO DI
ALLUMINIO

CASSETTA IDRANTI DA INTERNI
A PARETE IN ACCIAIO
INOX COLOR ACCIAIO LUCIDO
CON RETRO SAFE CRASH
DIM. 500X800X300mm

IL PRESENTE DOCUMENTO NON POTRA' ESSERE COPIATO, RIPRODOTTO O ALTAMENTE PUBBLICATO, IN TUTTO O IN PARTE, SENZA IL CONSENSO SCRITTO DELLA SOC. AUTOSTRADE PER L'ITALIA S.P.A. CON UTILIZZO NON AUTORIZZATO. SARAN PERSEGUITO A NORMA DI LE
THIS DOCUMENT MAY NOT BE COPIED, REPRODUCED OR OTHERWISE PUBLISHED, IN WHOLE OR IN PART, WITHOUT THE WRITTEN CONSENT OF SOC. AUTOSTRADE PER L'ITALIA S.P.A. UNAUTHORIZED USE MAY BE PROSECUTED BY LAW

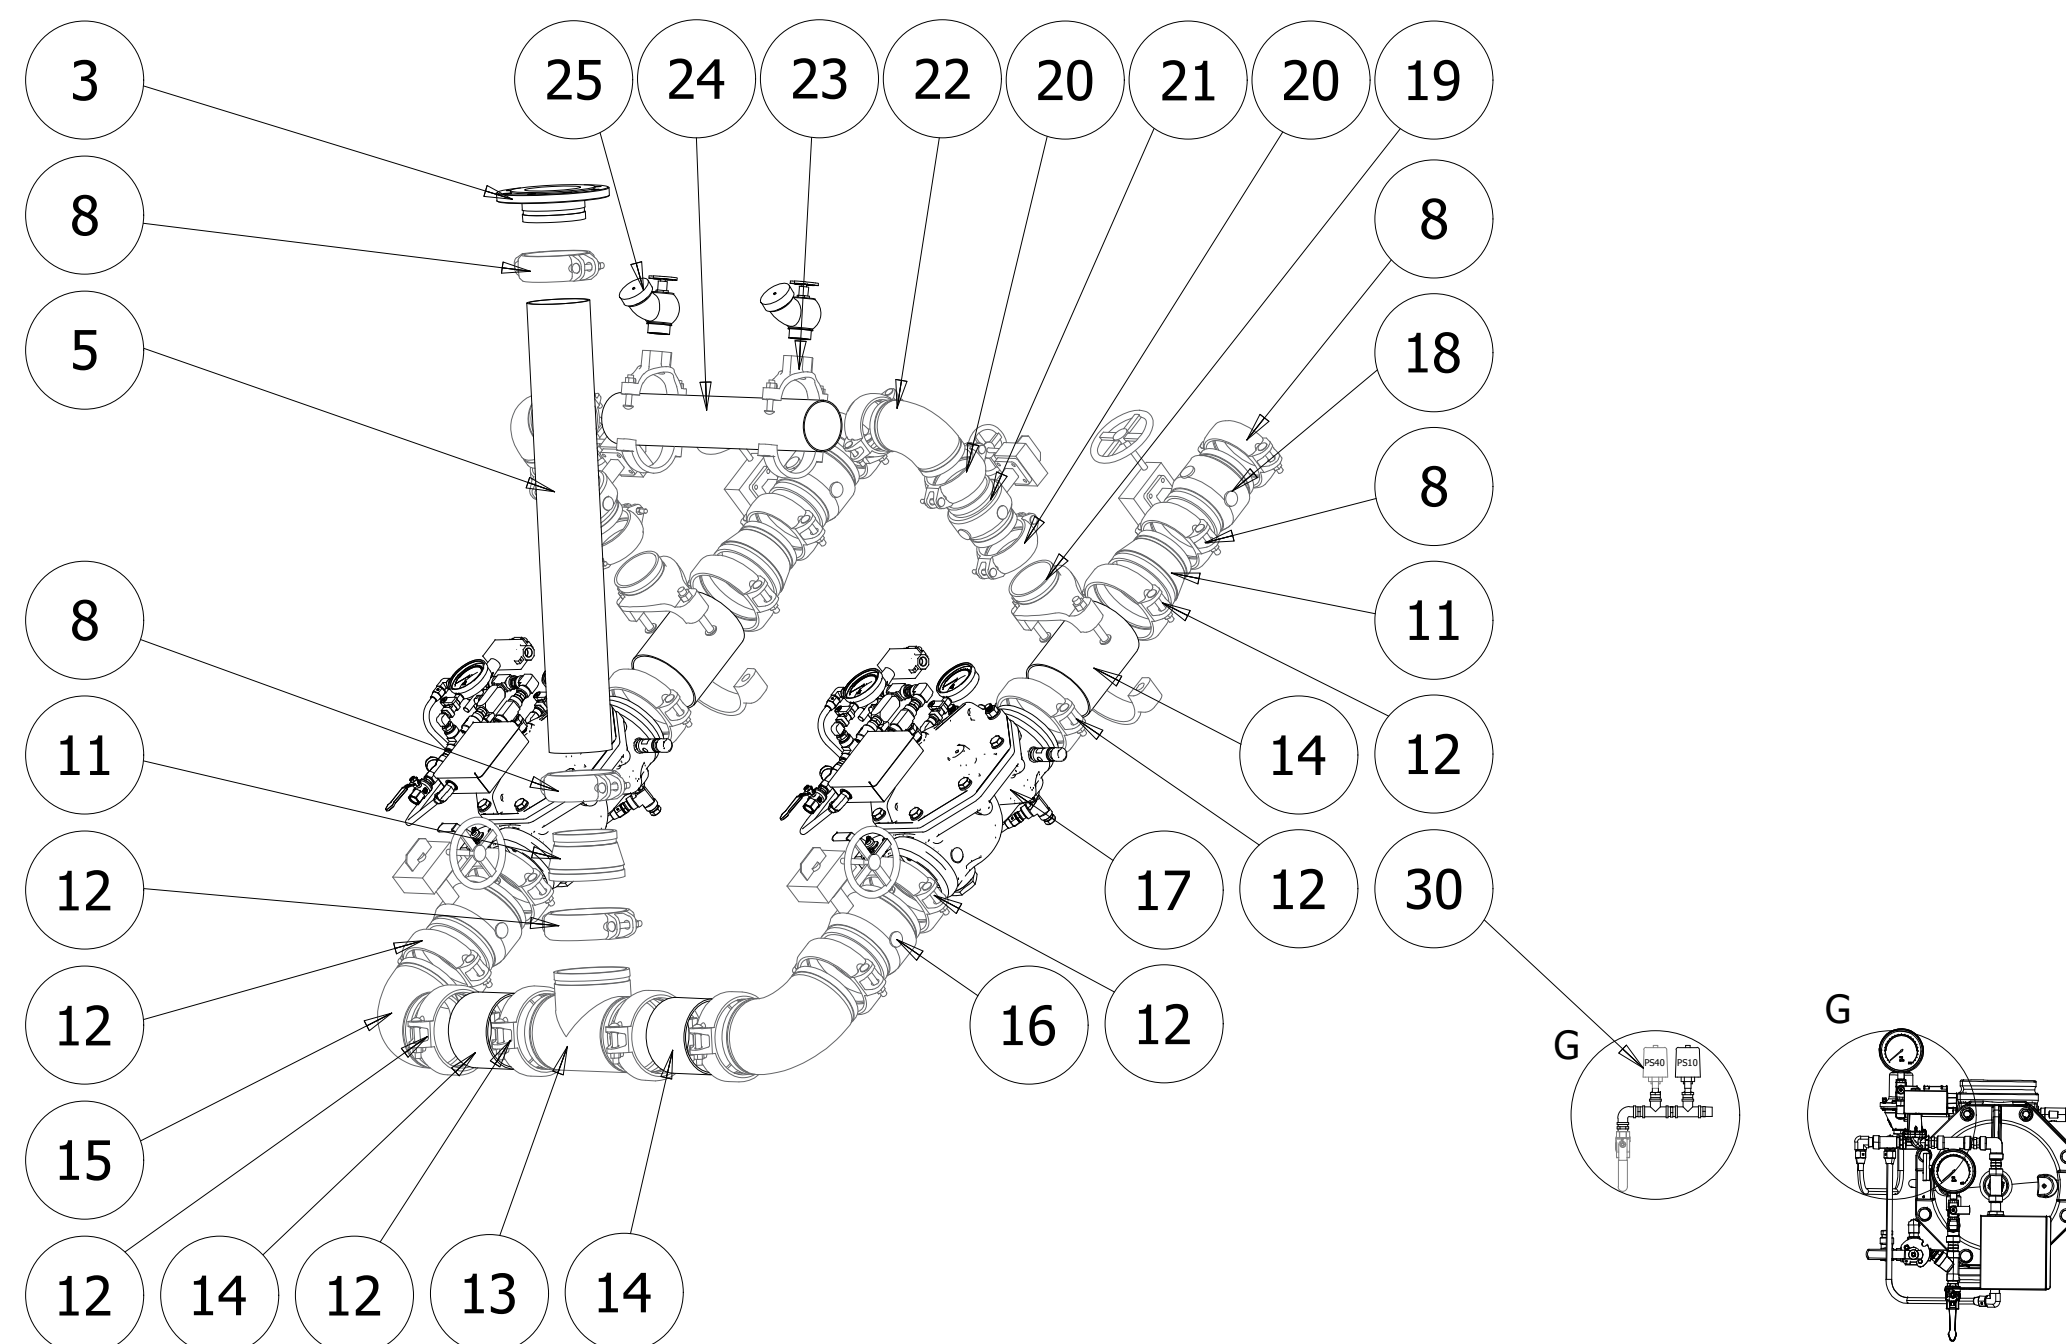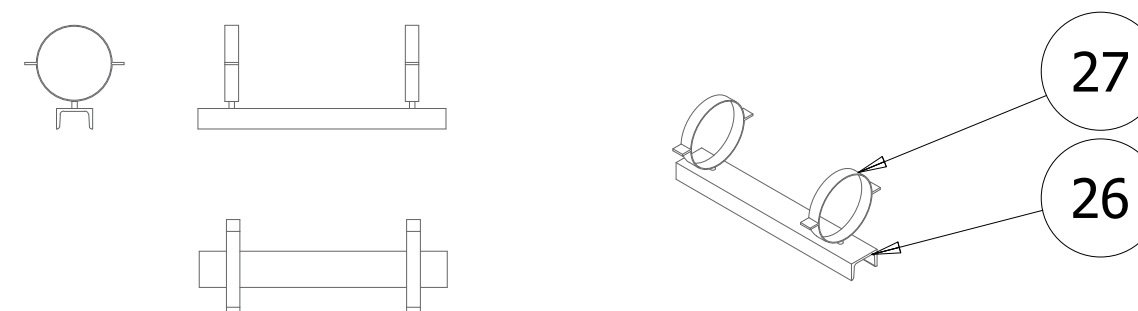


ELENCO MATERIALE	
Nr.	Descrizione
3	Nipplo flangiato PN16 Ø5"
5	Tubazione DALMINE TENARIS Ø5" SS EN 10216-1 zincato secondo EN 10240 A1 Thermo RAL 3000 scanalata alle estremità
8	Giunto Victaulic Ø5" zincato a caldo
9	Curva 90° Victaulic Ø5" zincata a caldo
11	Riduzione concentrica Victaulic Ø6"-Ø5" zincata a caldo
12	Giunto Victaulic Ø6" zincato a caldo
13	Tee Victaulic Ø6" zincato a caldo
14	Tubazione DALMINE TENARIS Ø6" SS EN 10216-1 zincato secondo EN 10240 A1 Thermo RAL 3000 scanalata alle estremità
15	Curva 90° Victaulic Ø6" zincata a caldo
16	Valvola a farfalla con riduttore manuale a volantino Victaulic FireLock serie 705 Ø6"
17	Valvola a diluvio RAPHAEL IM-FT 245-11-C-G DN150 scanalata
18	Valvola a farfalla con riduttore manuale a volantino Victaulic FireLock serie 705 Ø5"
19	Presa a staffa rullata Victaulic Ø6"-Ø4" zincata a caldo
20	Giunto Victaulic Ø4" zincato a caldo
21	Valvola a farfalla con riduttore manuale a volantino Victaulic FireLock serie 705 Ø4"
22	Curva 90° Victaulic Ø4" zincata a caldo
23	Presa a staffa filettata Victaulic Ø4"-Ø2" zincata a caldo
24	Tubazione DALMINE TENARIS Ø4" SS EN 10216-1 zincato secondo EN 10240 A1 Thermo RAL 3000 scanalata alle estremità
25	Rubinetto idrante UNI 70 RM MANFREDI
26	Profilato UNP 80
27	Collare pesante HDPC S.G. Ø6"
30	Pressostati Potter PS40/PS10



Modello	Flange acqua		Flangia schiuma		A (mm)	B (mm)	C (mm)	D (mm)	Peso (kg)
	PN16	ANSI 150	PN16	ANSI 150					
URD 0100	DN 100	4"	DN 40	1½"	205	661	198	120	57
URD 0125	DN 125	5"	DN 40	1½"	250	673	210	120	61
URD 0150	DN 150	6"	DN 50	2"	300	729	266	135	76
URD 0200	DN 200	8"	DN 50	2"	400	749	286,5	135	93
URD 0250	DN 250	10"	DN 65	2½"	500	785	322	145	147
URD 0300	DN 300	12"	DN 65	2½"	600	813	350,5	145	177
URD 0350	DN 350	14"	DN 65	2½"	690	830	367	145	215

WBS	RIFERIMENTO		ELABORATO		DATA	REVISIONE	
	DIRETTORE		FILE			n.	data
	codice commissio	ATI	unità	n. progressivo			
GN12					November 2021	1	Dicembre 2021
						2	Febbraio 2022
						3	Giugno 2022
						4	Luglio 2022
	310182	EUR	IMP2	2055RD4	SCALA: VARIE		


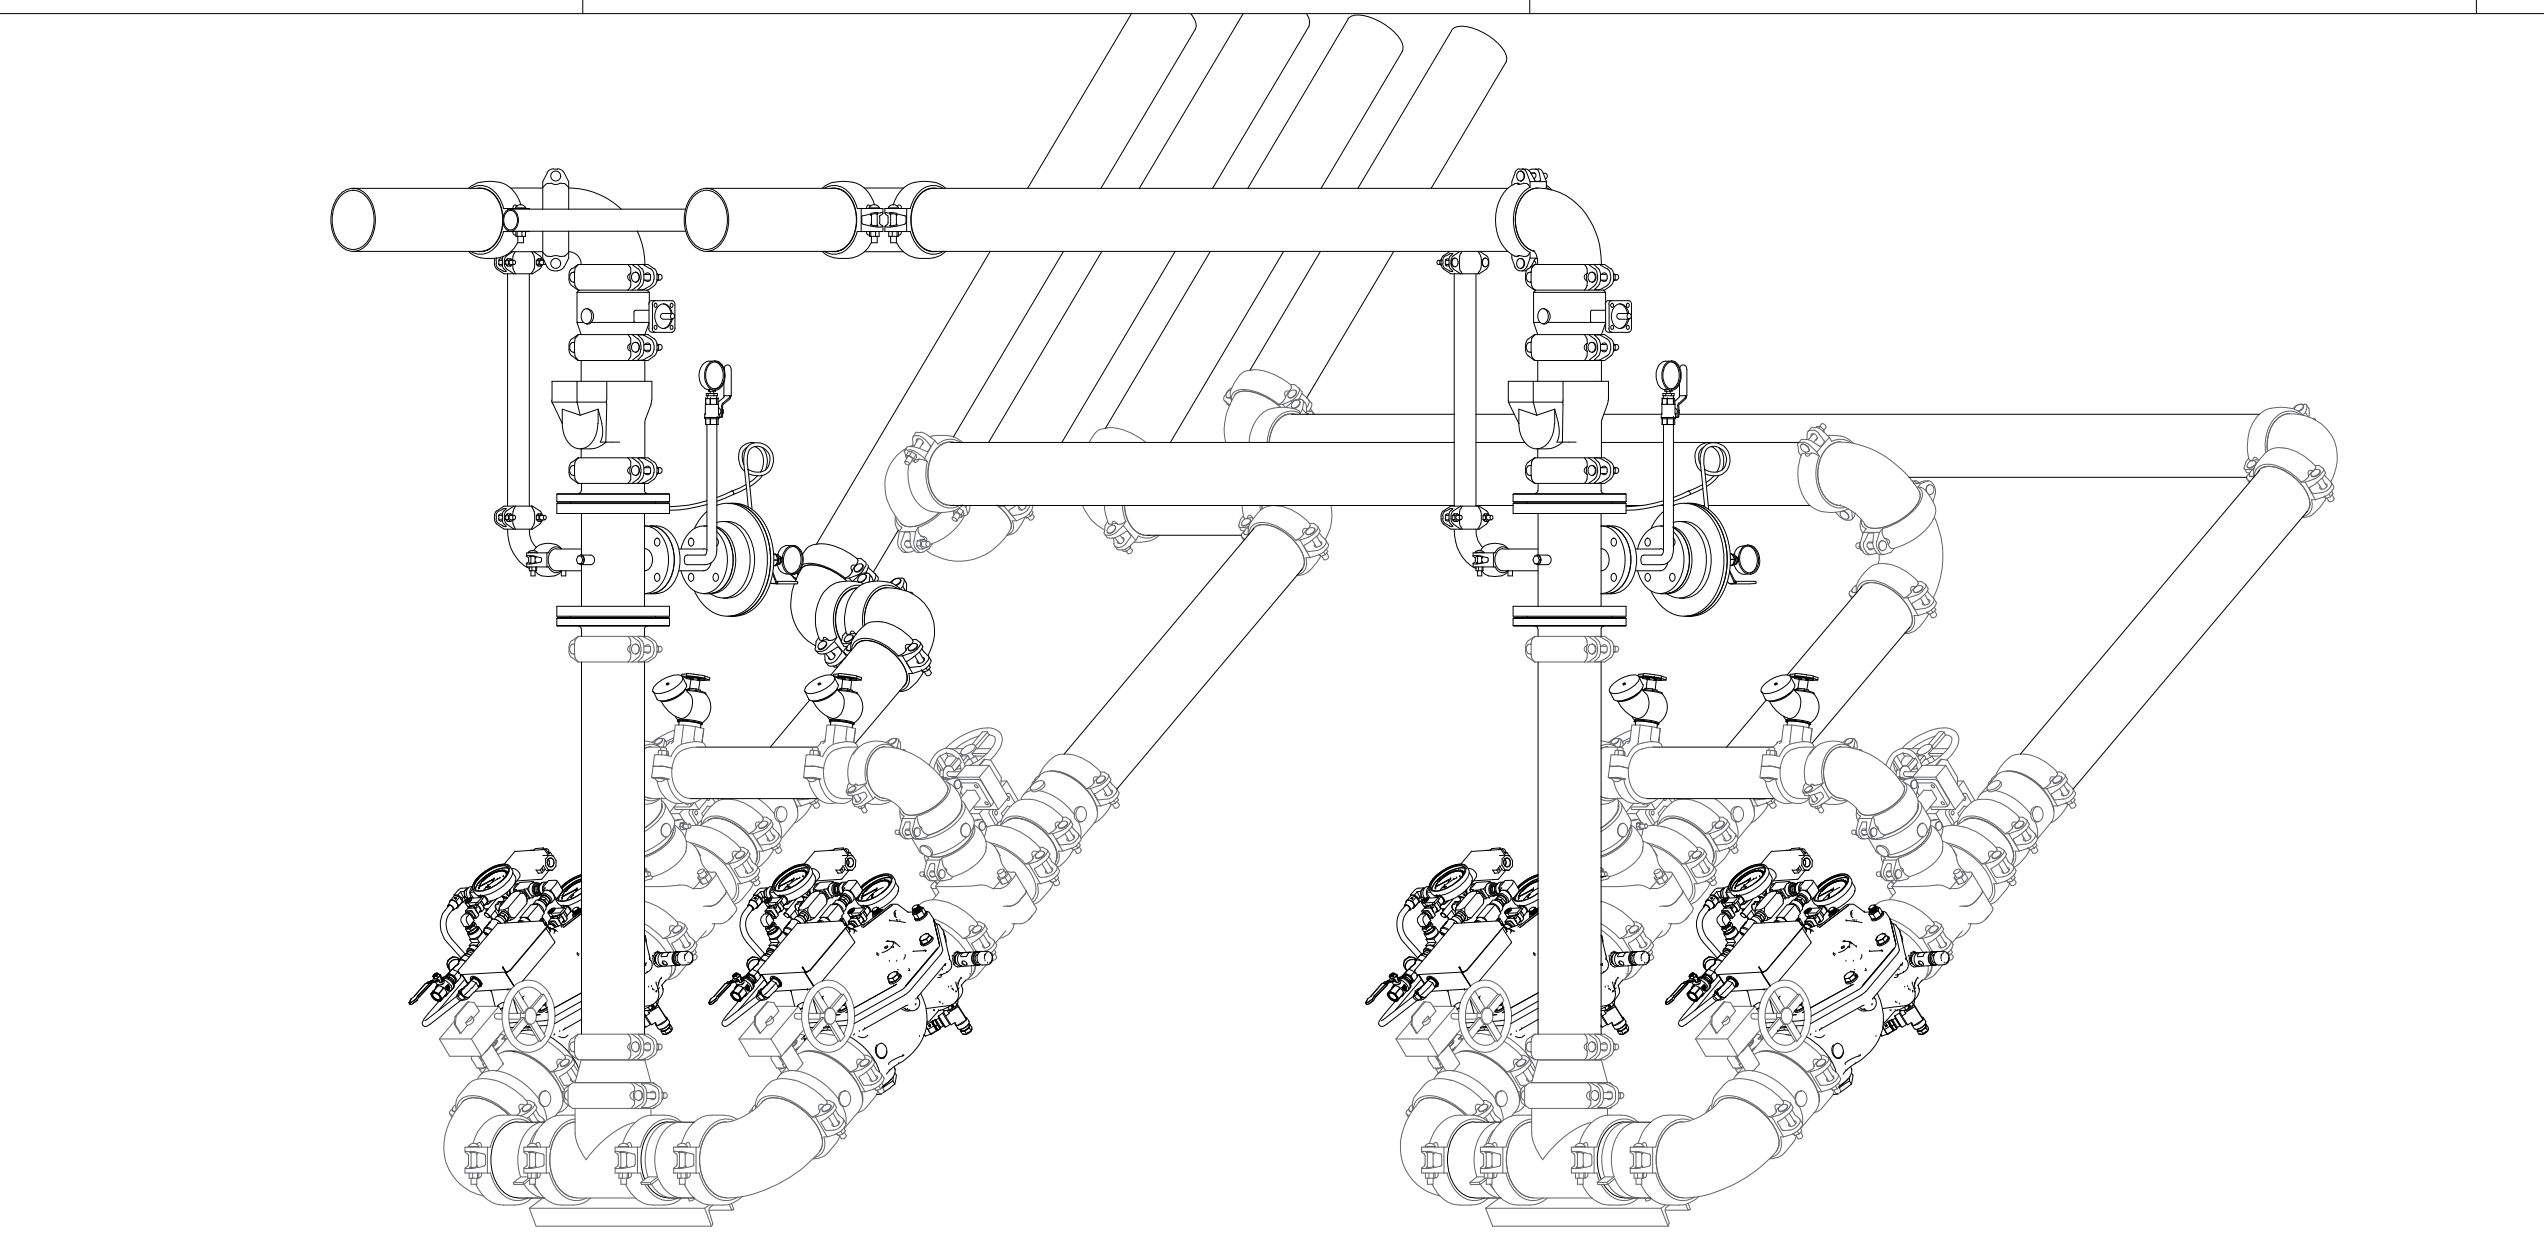


STAFFAGGIO ALIMENTAZIONE IDRICA

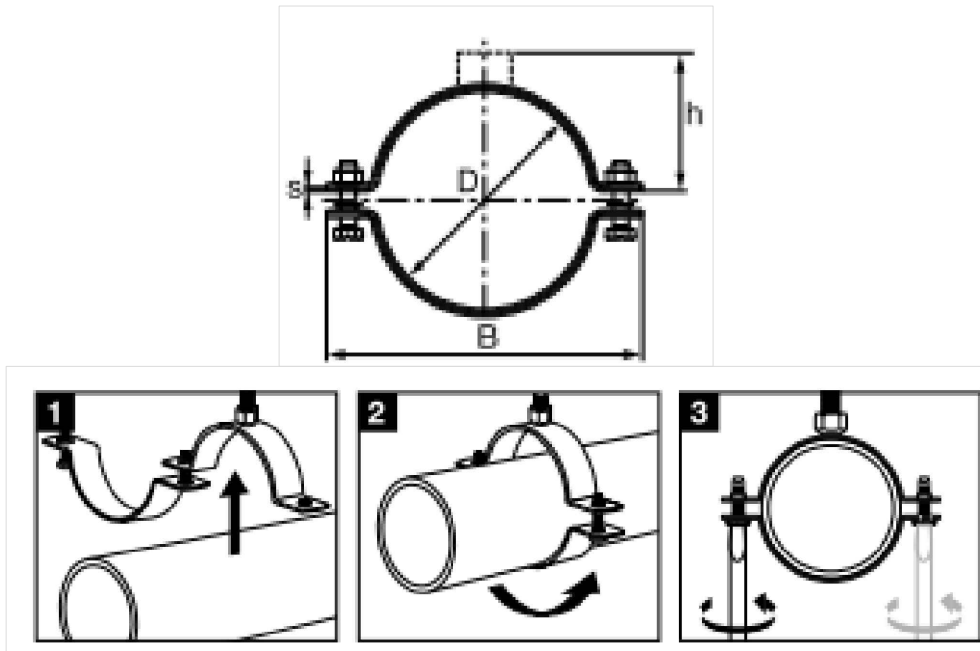
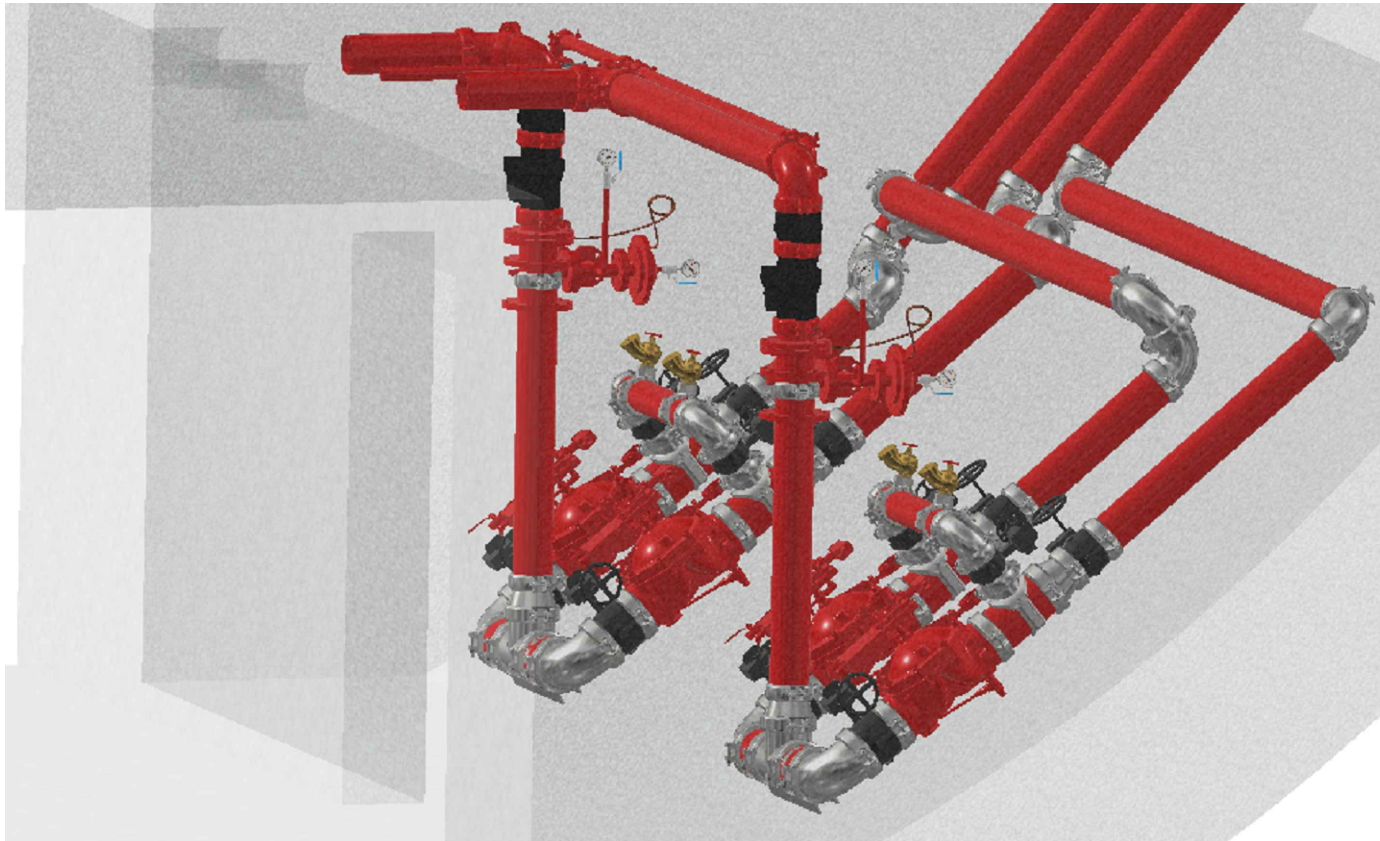


ELENCO MATERIALE	
Nr.	Descrizione
1	Skid blocco valvole FIRING
2	Miscelatore schiumogeno a pressione bilanciata SDM URD 0125
3	Nipplo flangiato PN16 Ø5"
4	Giunto Victaulic Ø5"
5	Tubazione DALMINE TENARIS Ø5" SS EN 10216-1 zincato secondo EN 10240 A1 Thermo RAL 3000 scanalata alle estremità
6	Curva 90° Victaulic Ø5"
7	Curva 45° Victaulic Ø5"
8	Giunto Victaulic Ø5" zincato a caldo
9	Curva 90° Victaulic Ø5" zincata a caldo
10	Collare in acciaio inox A2 per tubazioni Ø5"
11	Curva 90° Victaulic Ø1.1/2"
12	Tubazione acciaio zincato Ø1.1/2" verniciata RAL 3000 scanalata alle estremità
13	Giunto Victaulic Ø1.1/2"
14	Tee Victaulic Ø1.1/2"
28	Valvola di intercettazione a sfera Ø1.1/2"
29	Valvola di ritegno a molla in acciaio inossidabile VIR mod.775 Ø1.1/2"
30	Valvola di intercettazione a farfalla Victaulic mod.707 Ø5" senza riduttore manuale a volantino
31	Valvola di ritegno a clapet Victaulic mod.717 Ø5"

DETTAGLIO ESPLOSO MANDATA IMPIANTO

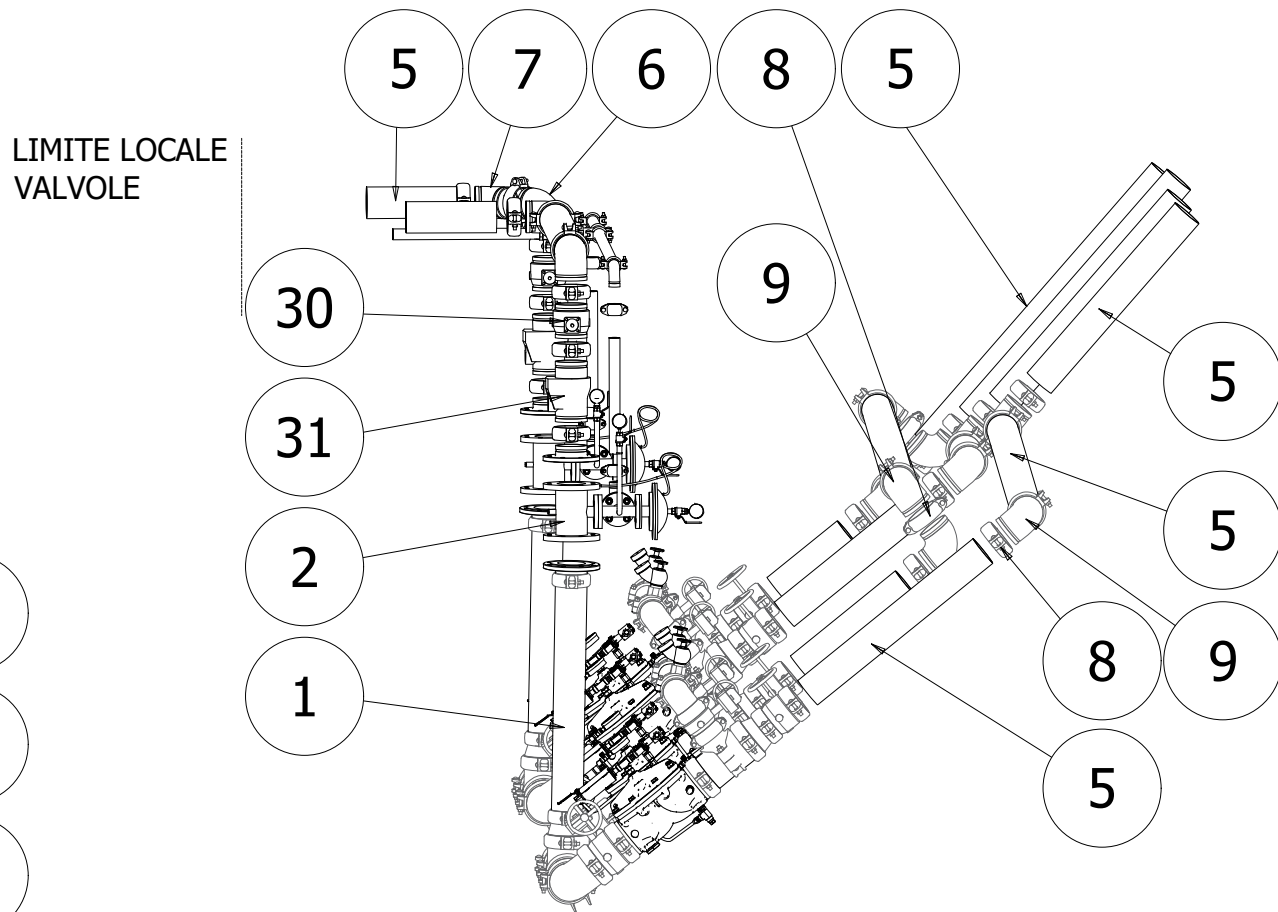


DETTAGLIO ESPLOSO ALIMENTAZIONE IDRICA

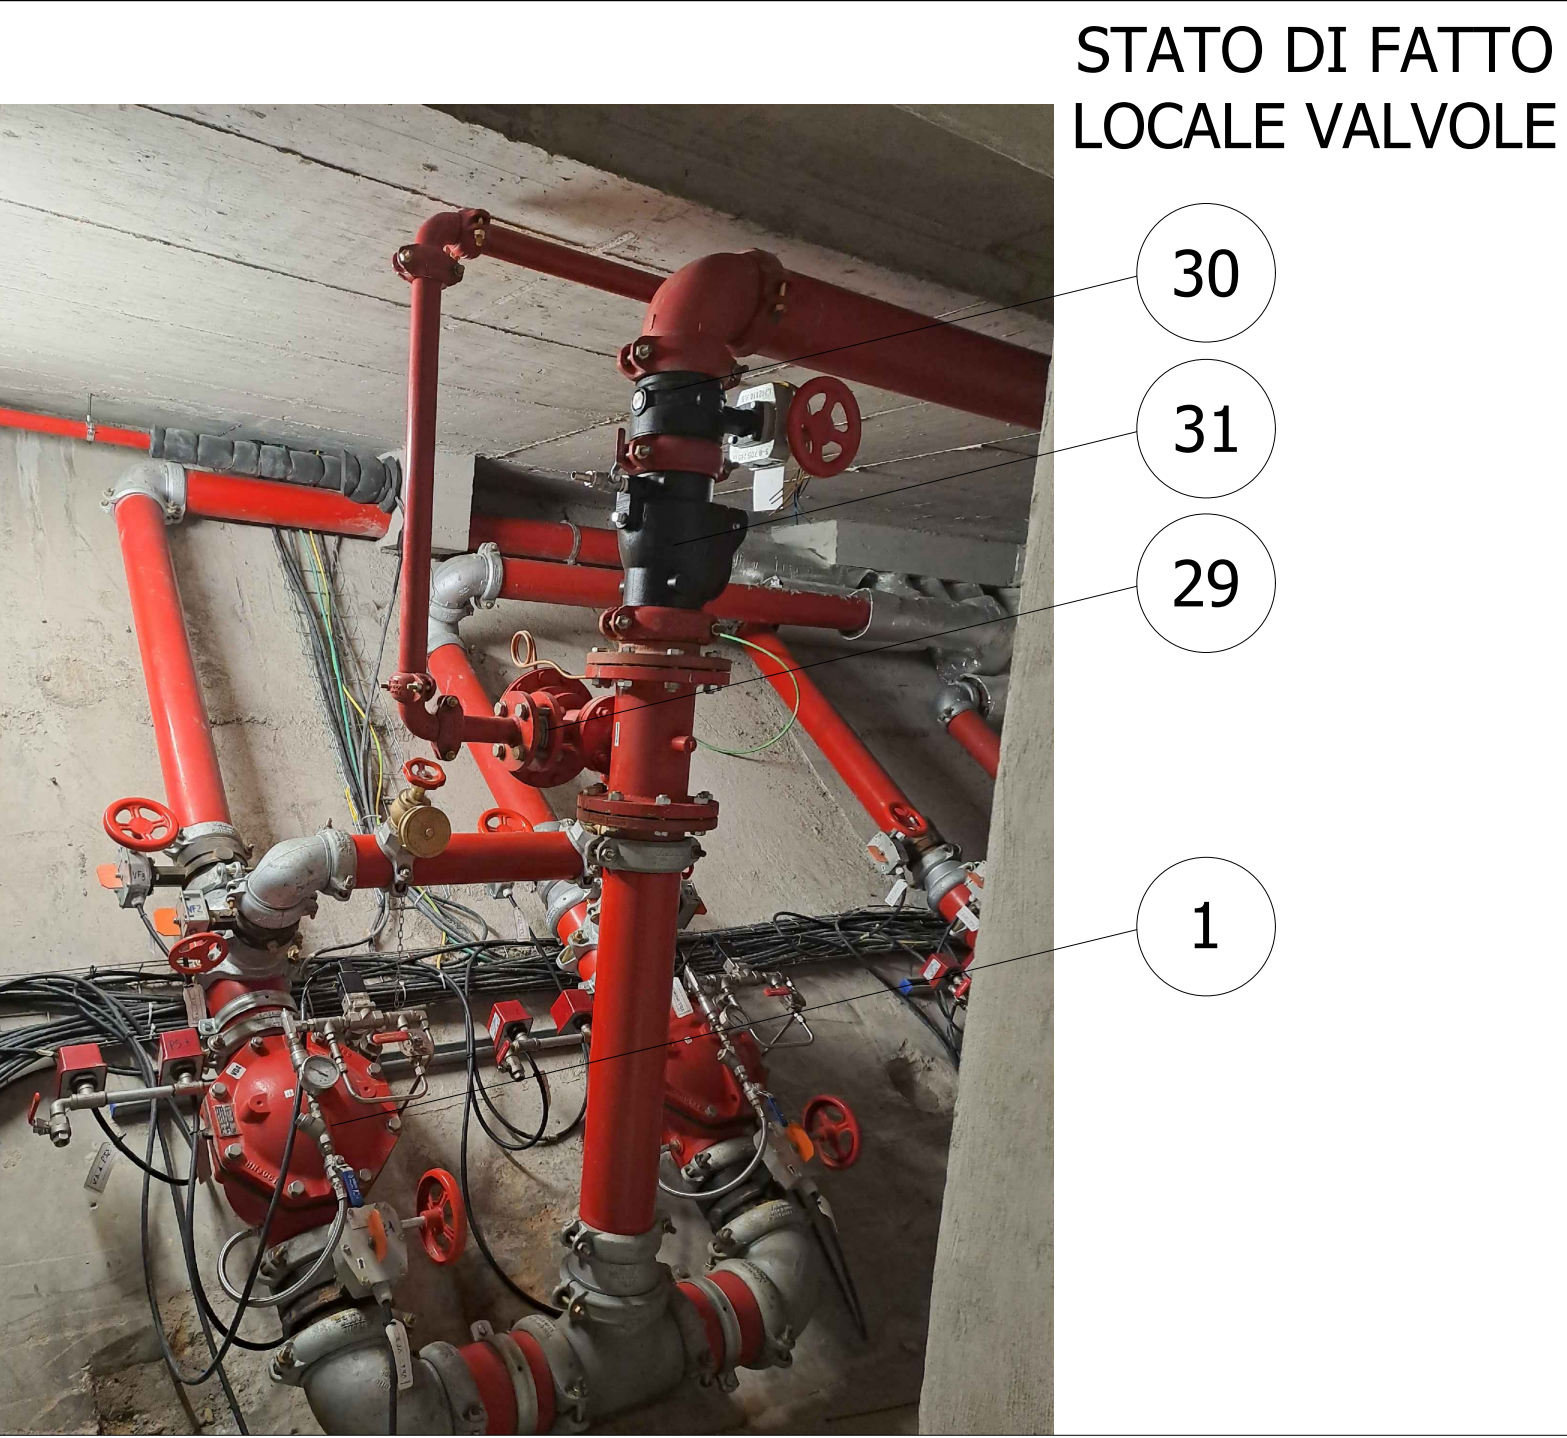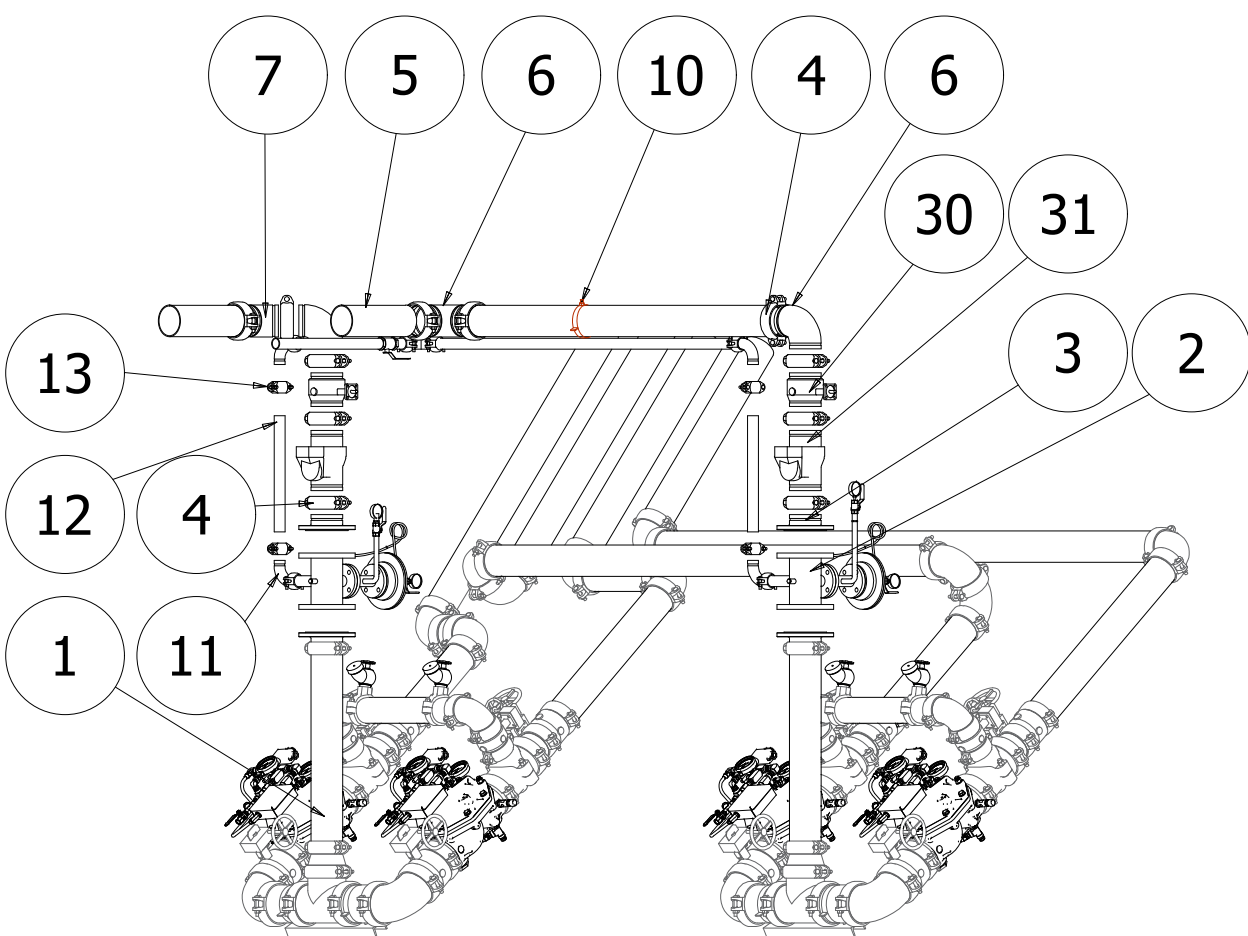

STATO DI FATTO LOCALE VALVOLE

STATO DI FATTO ALIMENTAZIONE IDRICA

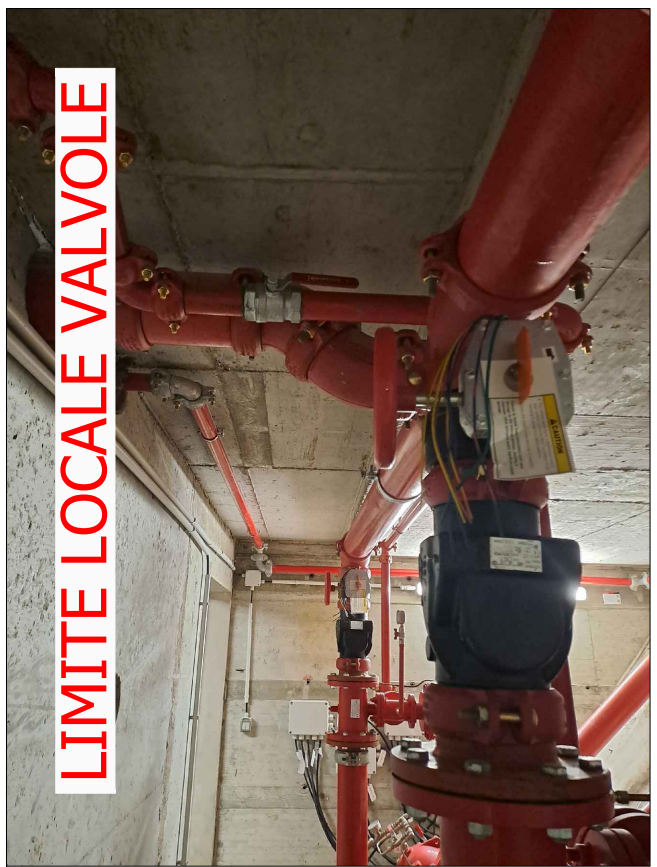


LIMITE LOCALE VALVOLE

STATO DI FATTO MANDATA IMPIANTO



DETTAGLIO VALVOLA DI RITEGNO A MOLLA TIPO WAFER VIR SERIE 775

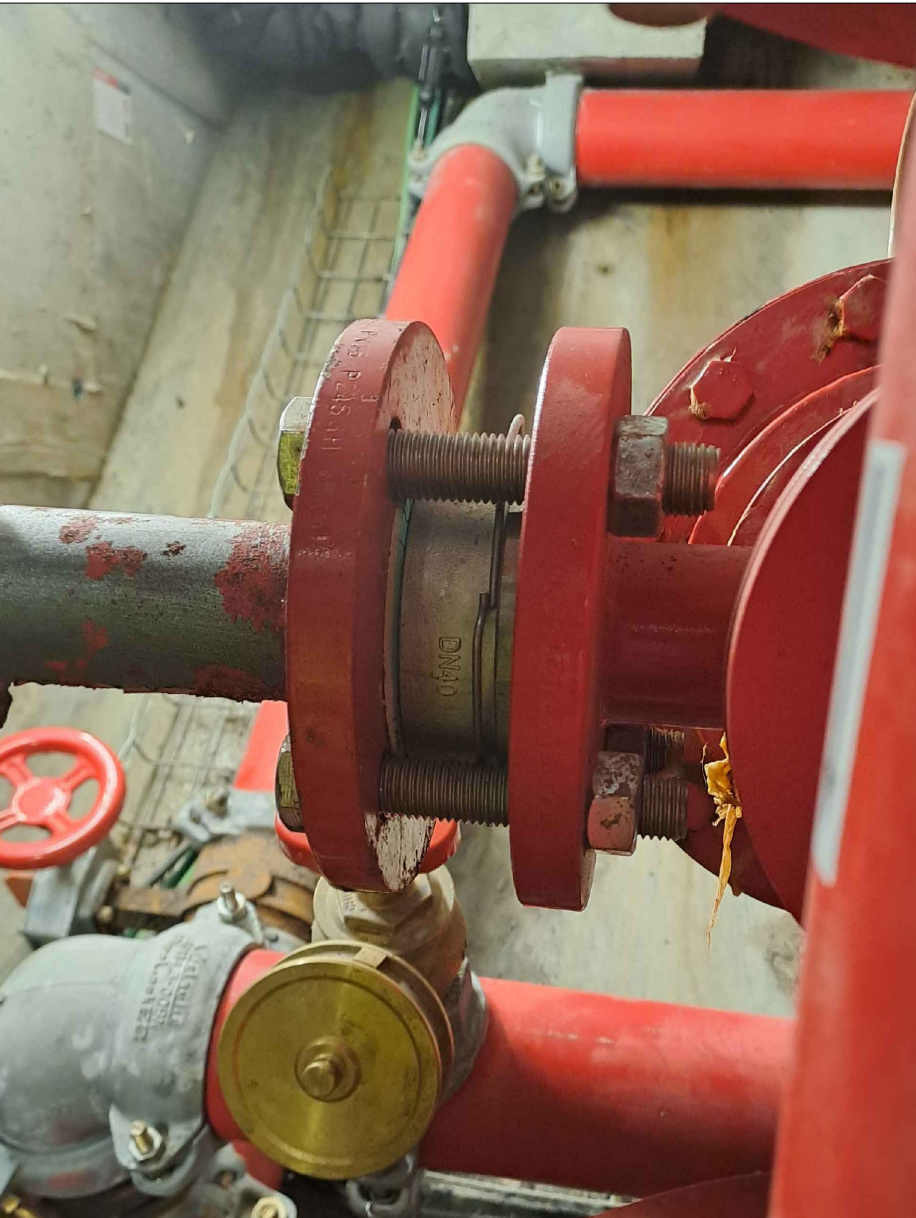

autostrade *per l'Italia*

AUTOSTRADA (A1) : MILANO – NAPOLI
TRATTO : BARBERINO – FIRENZE NORD
AMPLIAMENTO ALLA TERZA CORSIA
BARBERINO DI MUGELLO – INCISA VALDARNO
PROGETTO AS-BUILT
LOTTO 2

A1 – NUOVA CARREGGIATA SUD
IMPIANTI
DISEGNI GENERALI
IMPIANTO IDRICO ANTINCENDIO
ESPLOSO LOCALE VALVOLE GALLERIA

AMPLIA
INFRASTRUCTURES

RAGGRUPPAMENTO ATI:
- EUROIMPIANTI SPA
- COVALT
- CIEL IMPIANTI SRL
- SPE ELETTRIMPIANTI SRL











TECNE
Sustainable
Engineering

IL DIRETTORE TECNICO:
ING. WARD UTT
Ward Utt

IL PROGETTISTA DI
DETTAGLIO IMPIANTO
ING. FRANCESCO FIORETTI
ORDINE INGEGNERI TOSCANI
N. 10238

IL DIRETTORE DEI LAVORI
ING. FRANCESCO FIORETTI
ORDINE INGEGNERI TOSCANI
N. 10238

WBS	REFERENZIALE	ELABORATO	DATA	REVISIONE

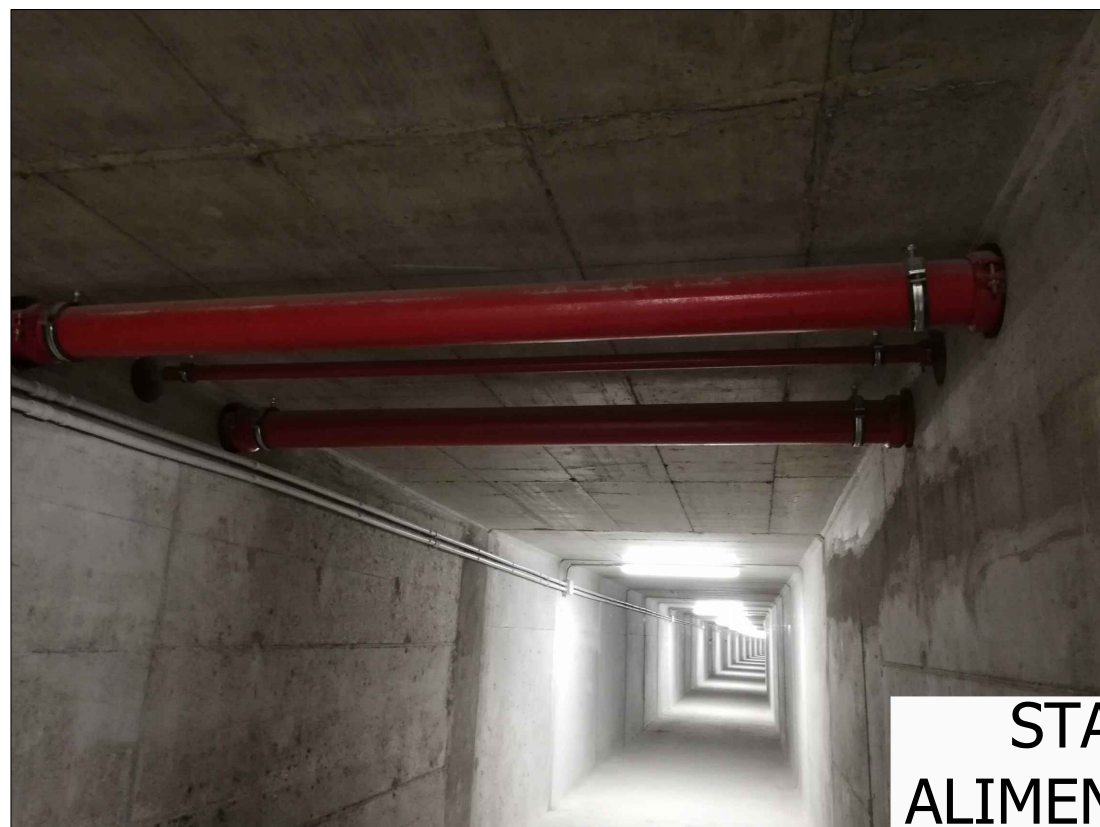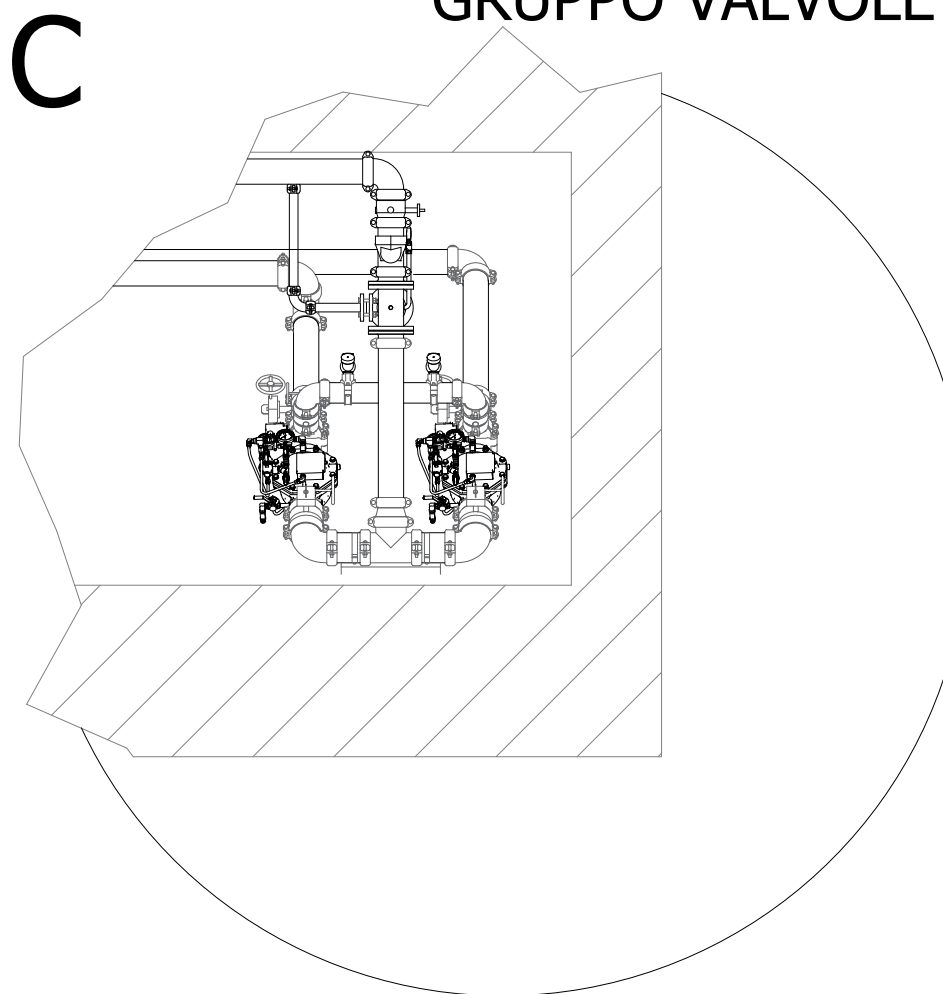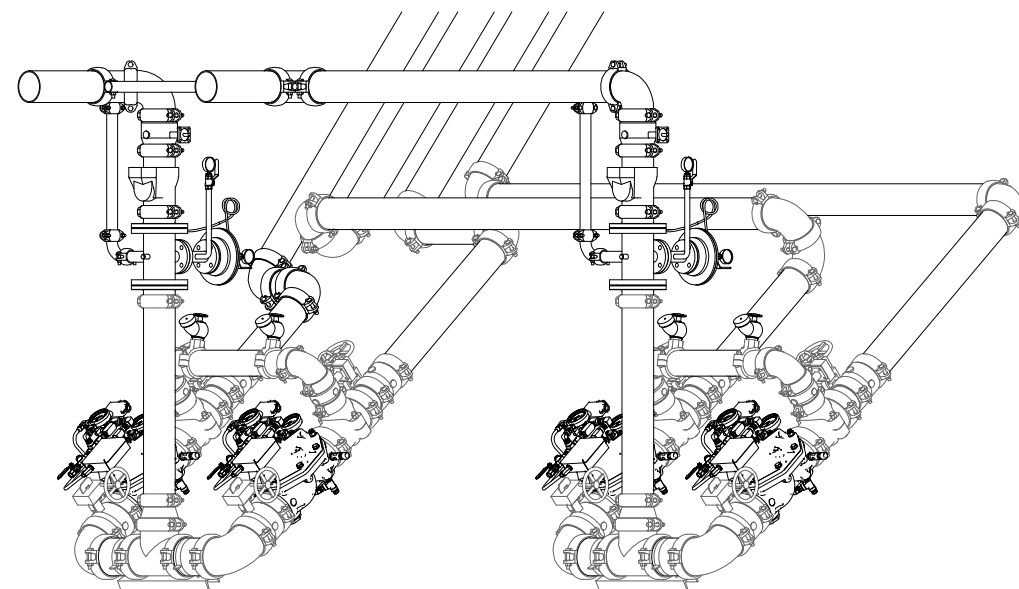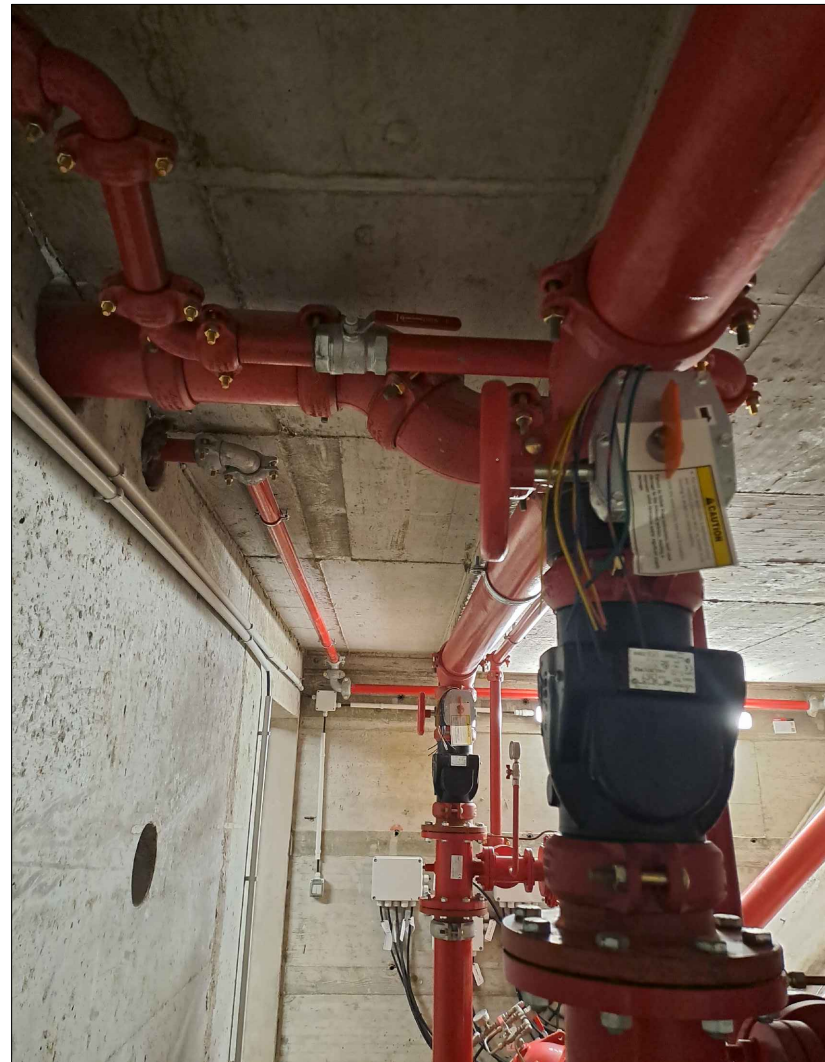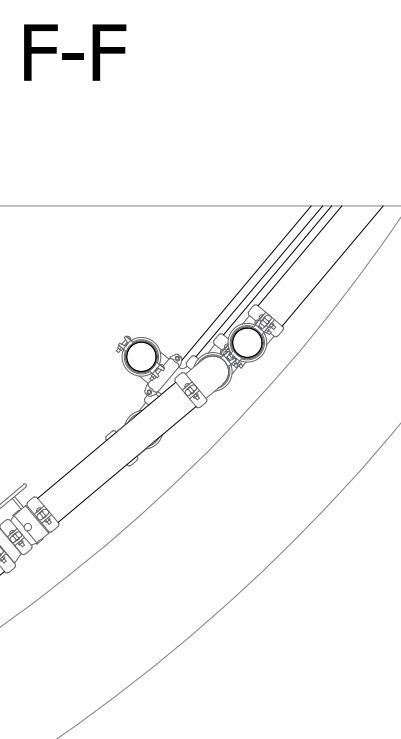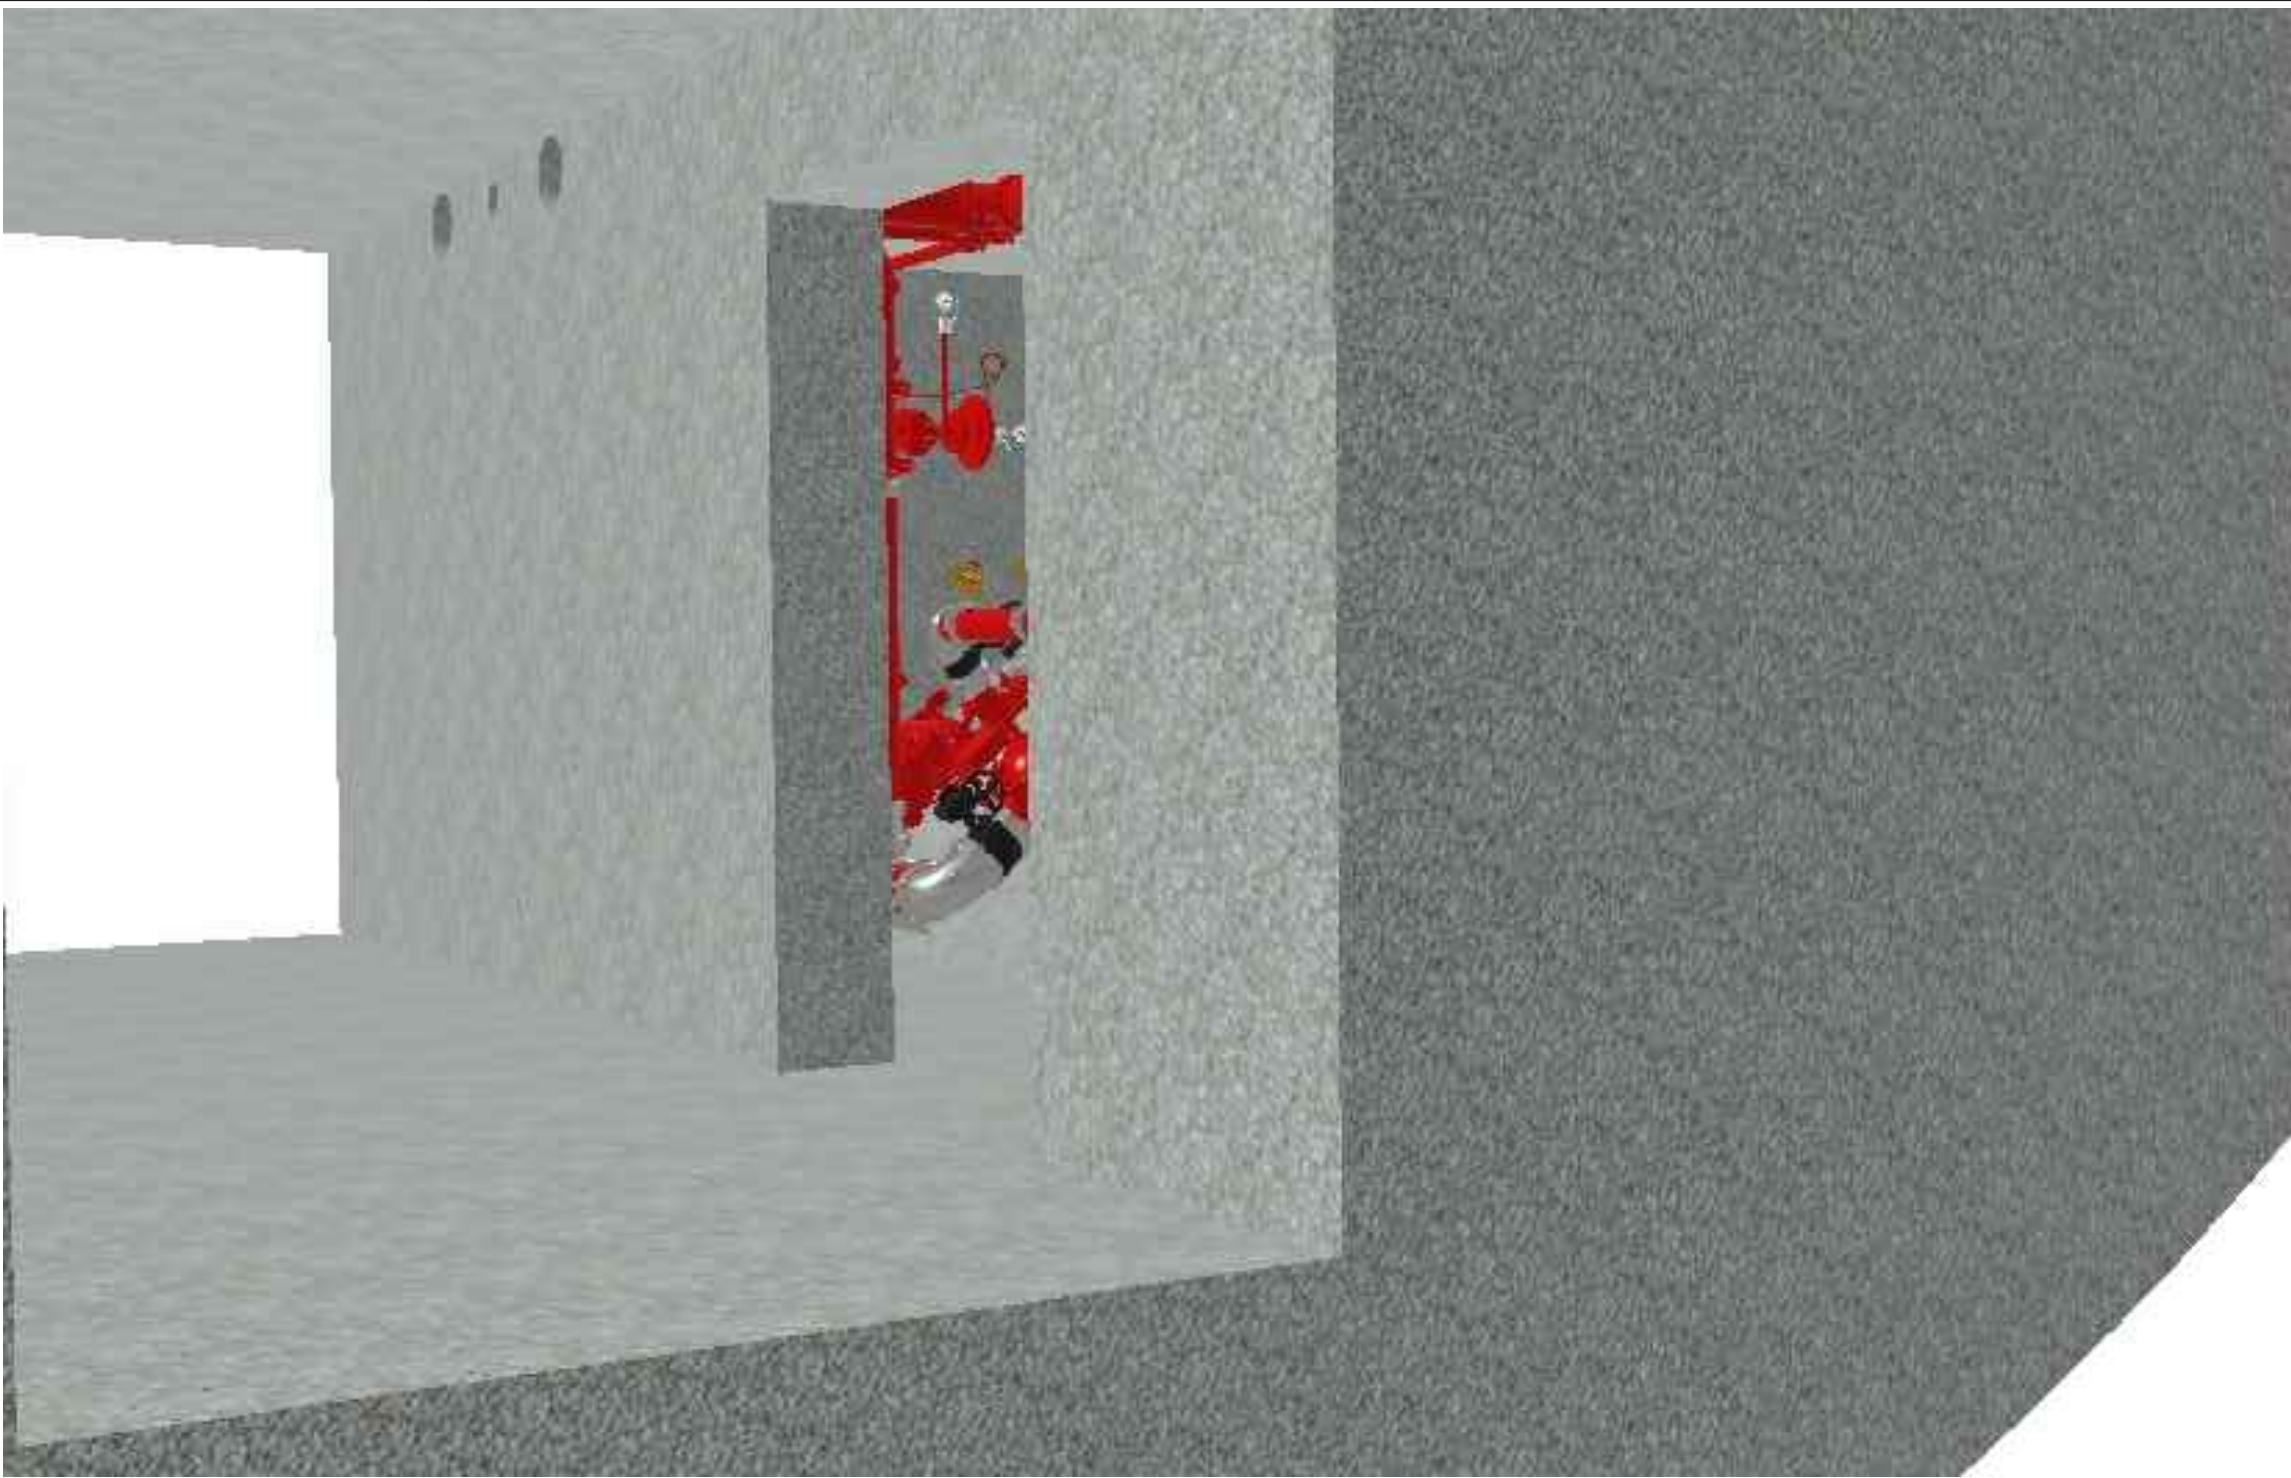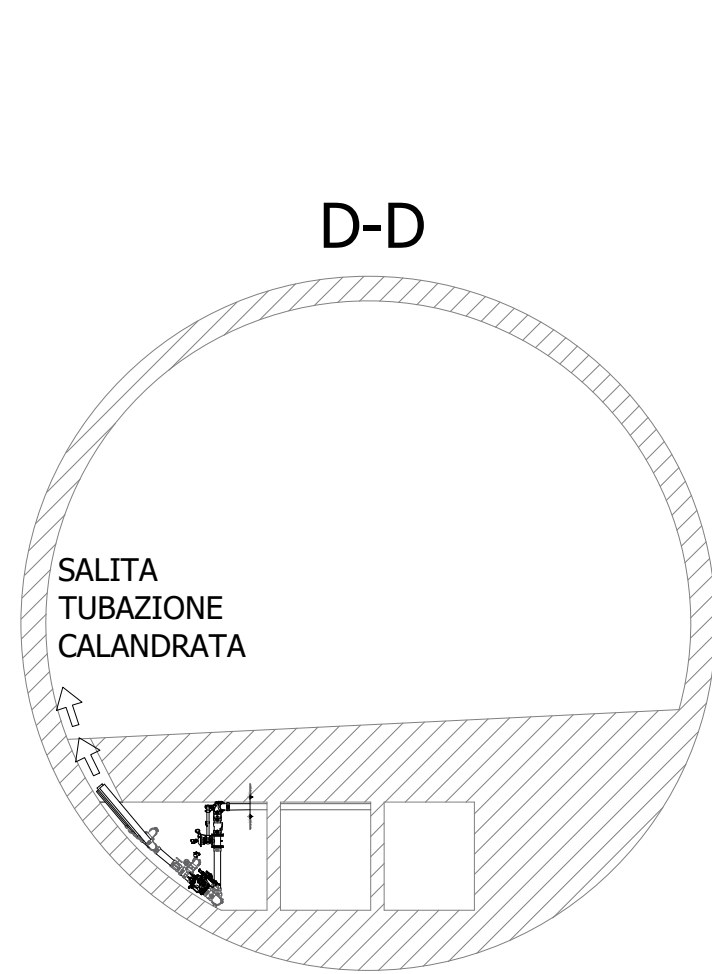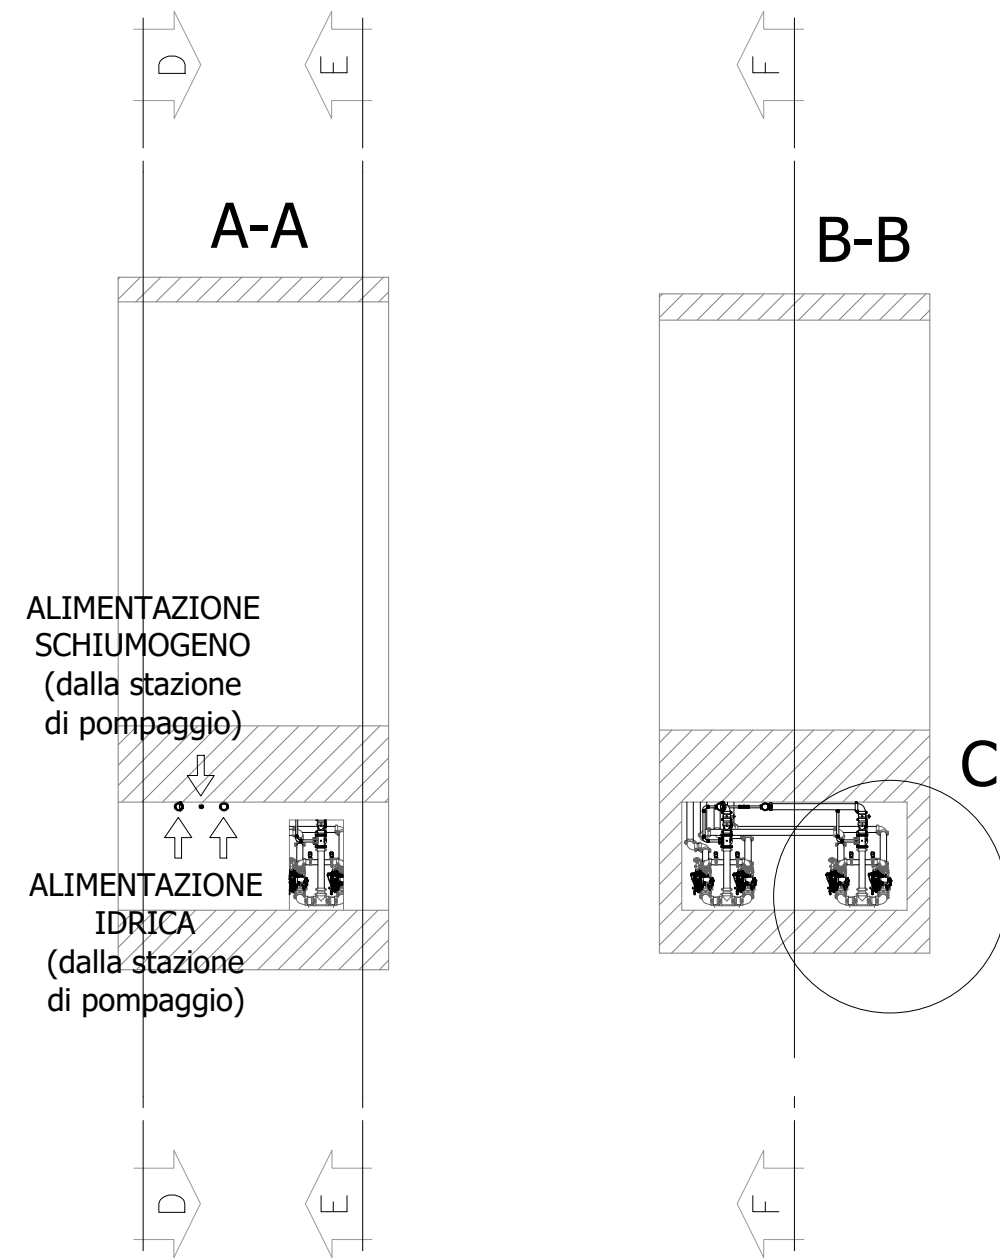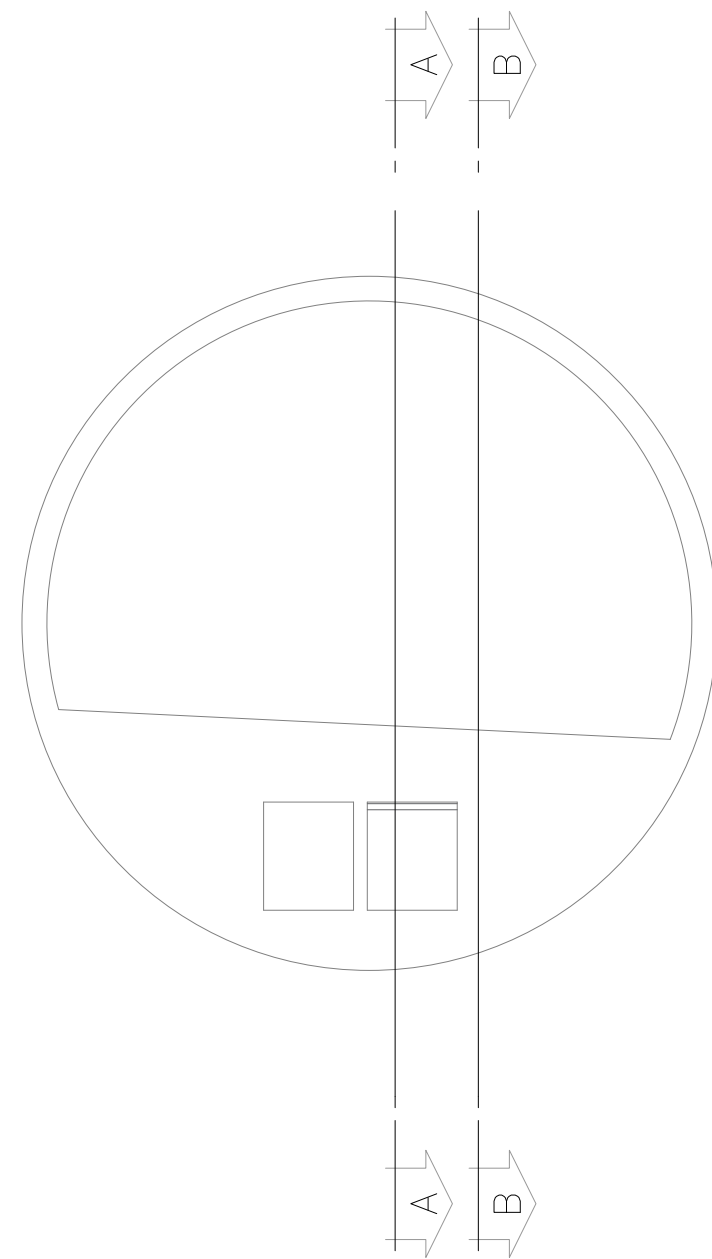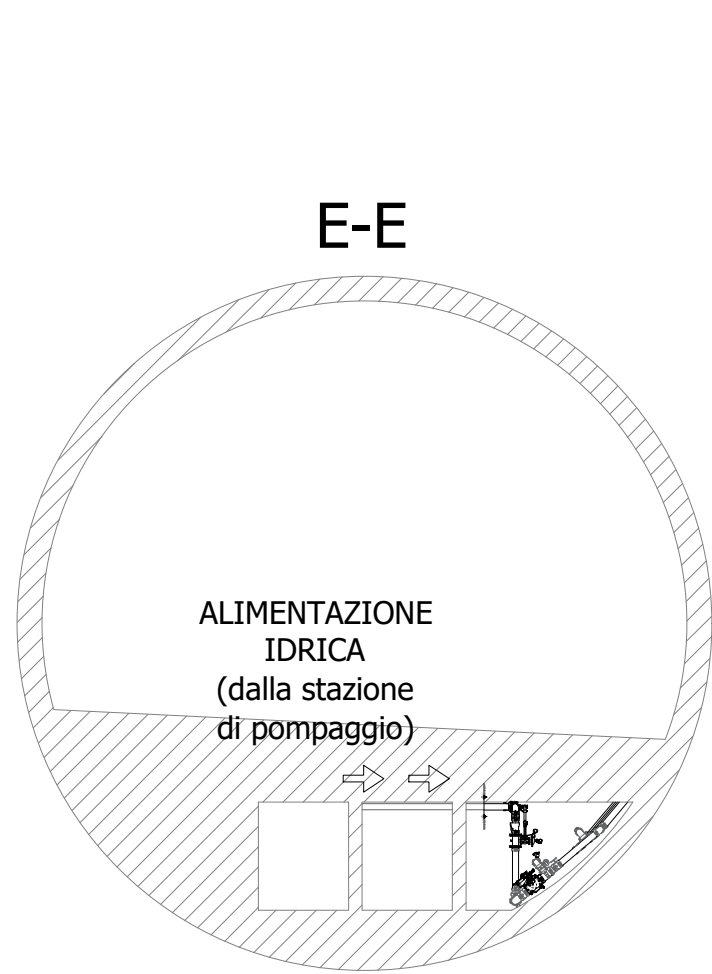

autostrade // per l'italia

AUTOSTRADA (A1) : MILANO — NAPOLI
TRATTO : BARBERINO — FIRENZE NORD

AMPLIAMENTO ALLA TERZA CORSIA
BARBERINO DI MUGELLO — INCISA VALDARNO

**PROGETTO AS-BUILT
LOTTO 2**

A1 — NUOVA CARREGGIATA SUD

IMPIANTI
DISEGNI GENERALI
IMPIANTO IDRICO ANTINCENDIO
TIPICO LOCALE VALVOLE GALLERIA

AMPLIA INFRASTRUCTURES

IL DIRETTORE TECNICO:
ING. WARD UH

IL PROGETTISTA DI
DETAGLIO IM:
Euroimpianti


TECNE
Sustainable
Engineering

IL DIRETTORE DEI LAVORI
ING. FRANCESCO FIORETTI
ORDINE INGEGNERI ROMA
N. 16238


WBS	REVISIONE	ELABORATO	DATA	REVISIONE




SEZIONE TIPO - NICCHIA IDRANTE UNI45
1:50

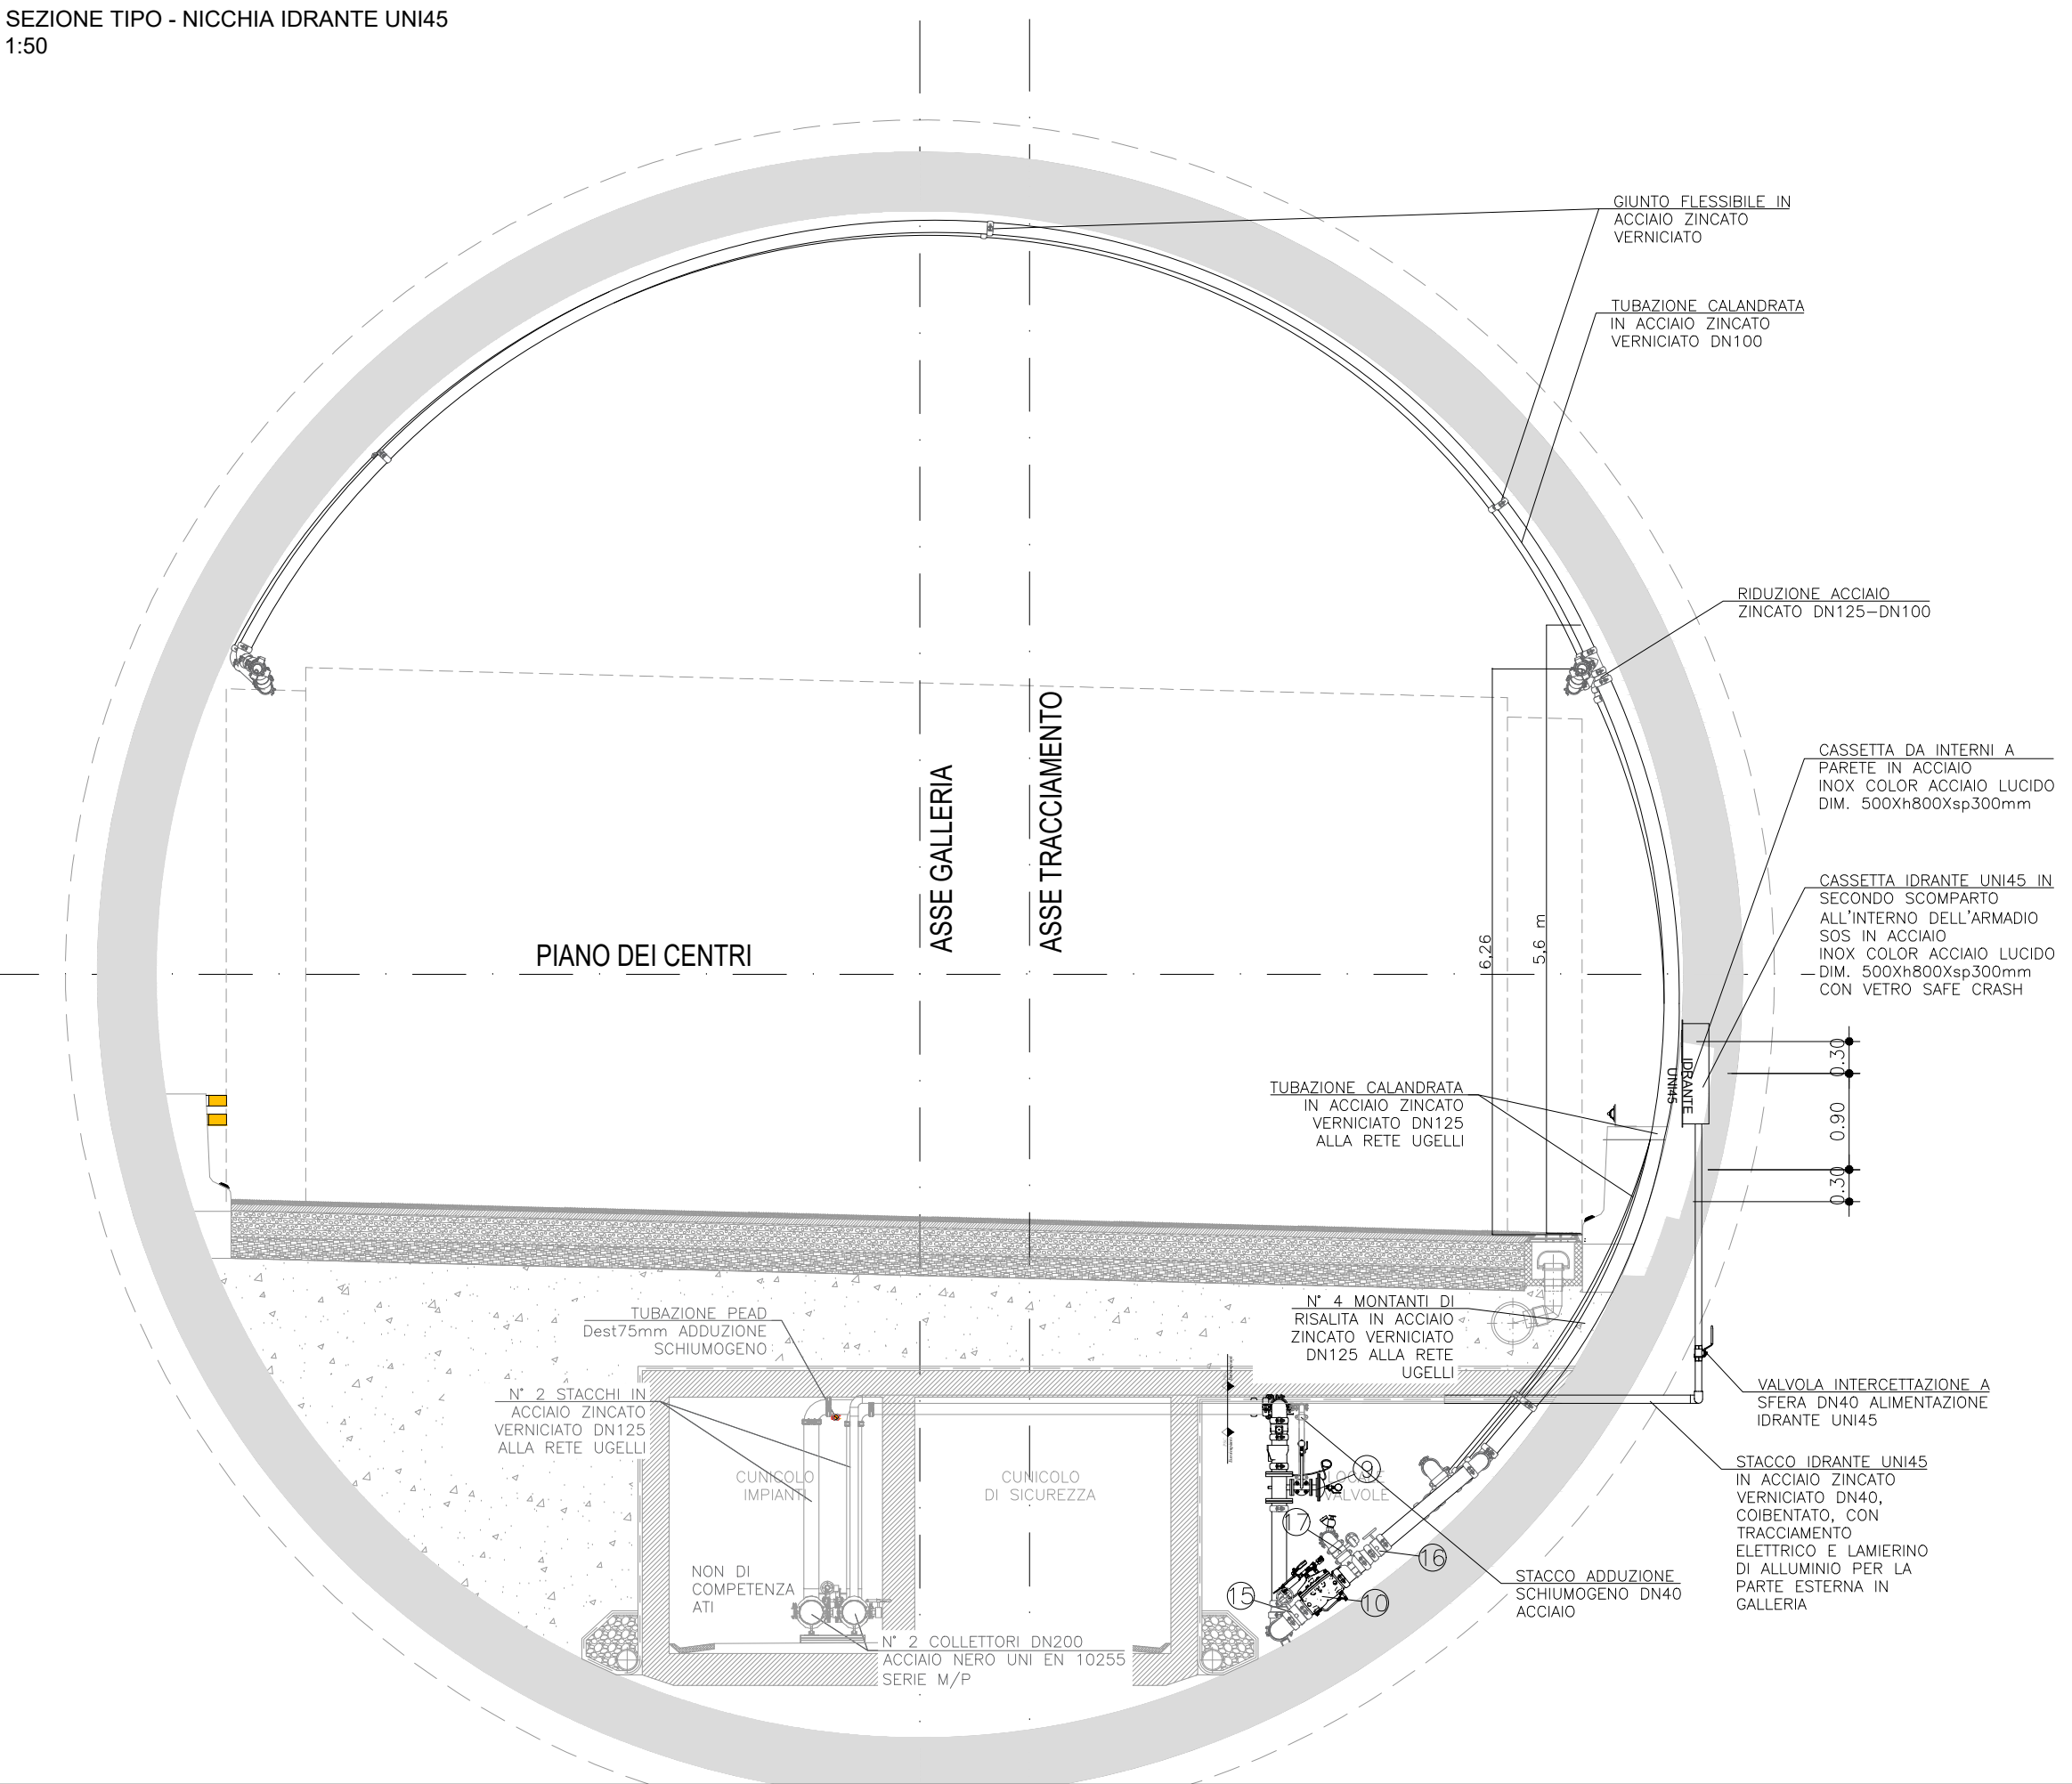


PLANIMETRIA CUNICOLO - NICCHIA IDRANTE UNI45
1:50

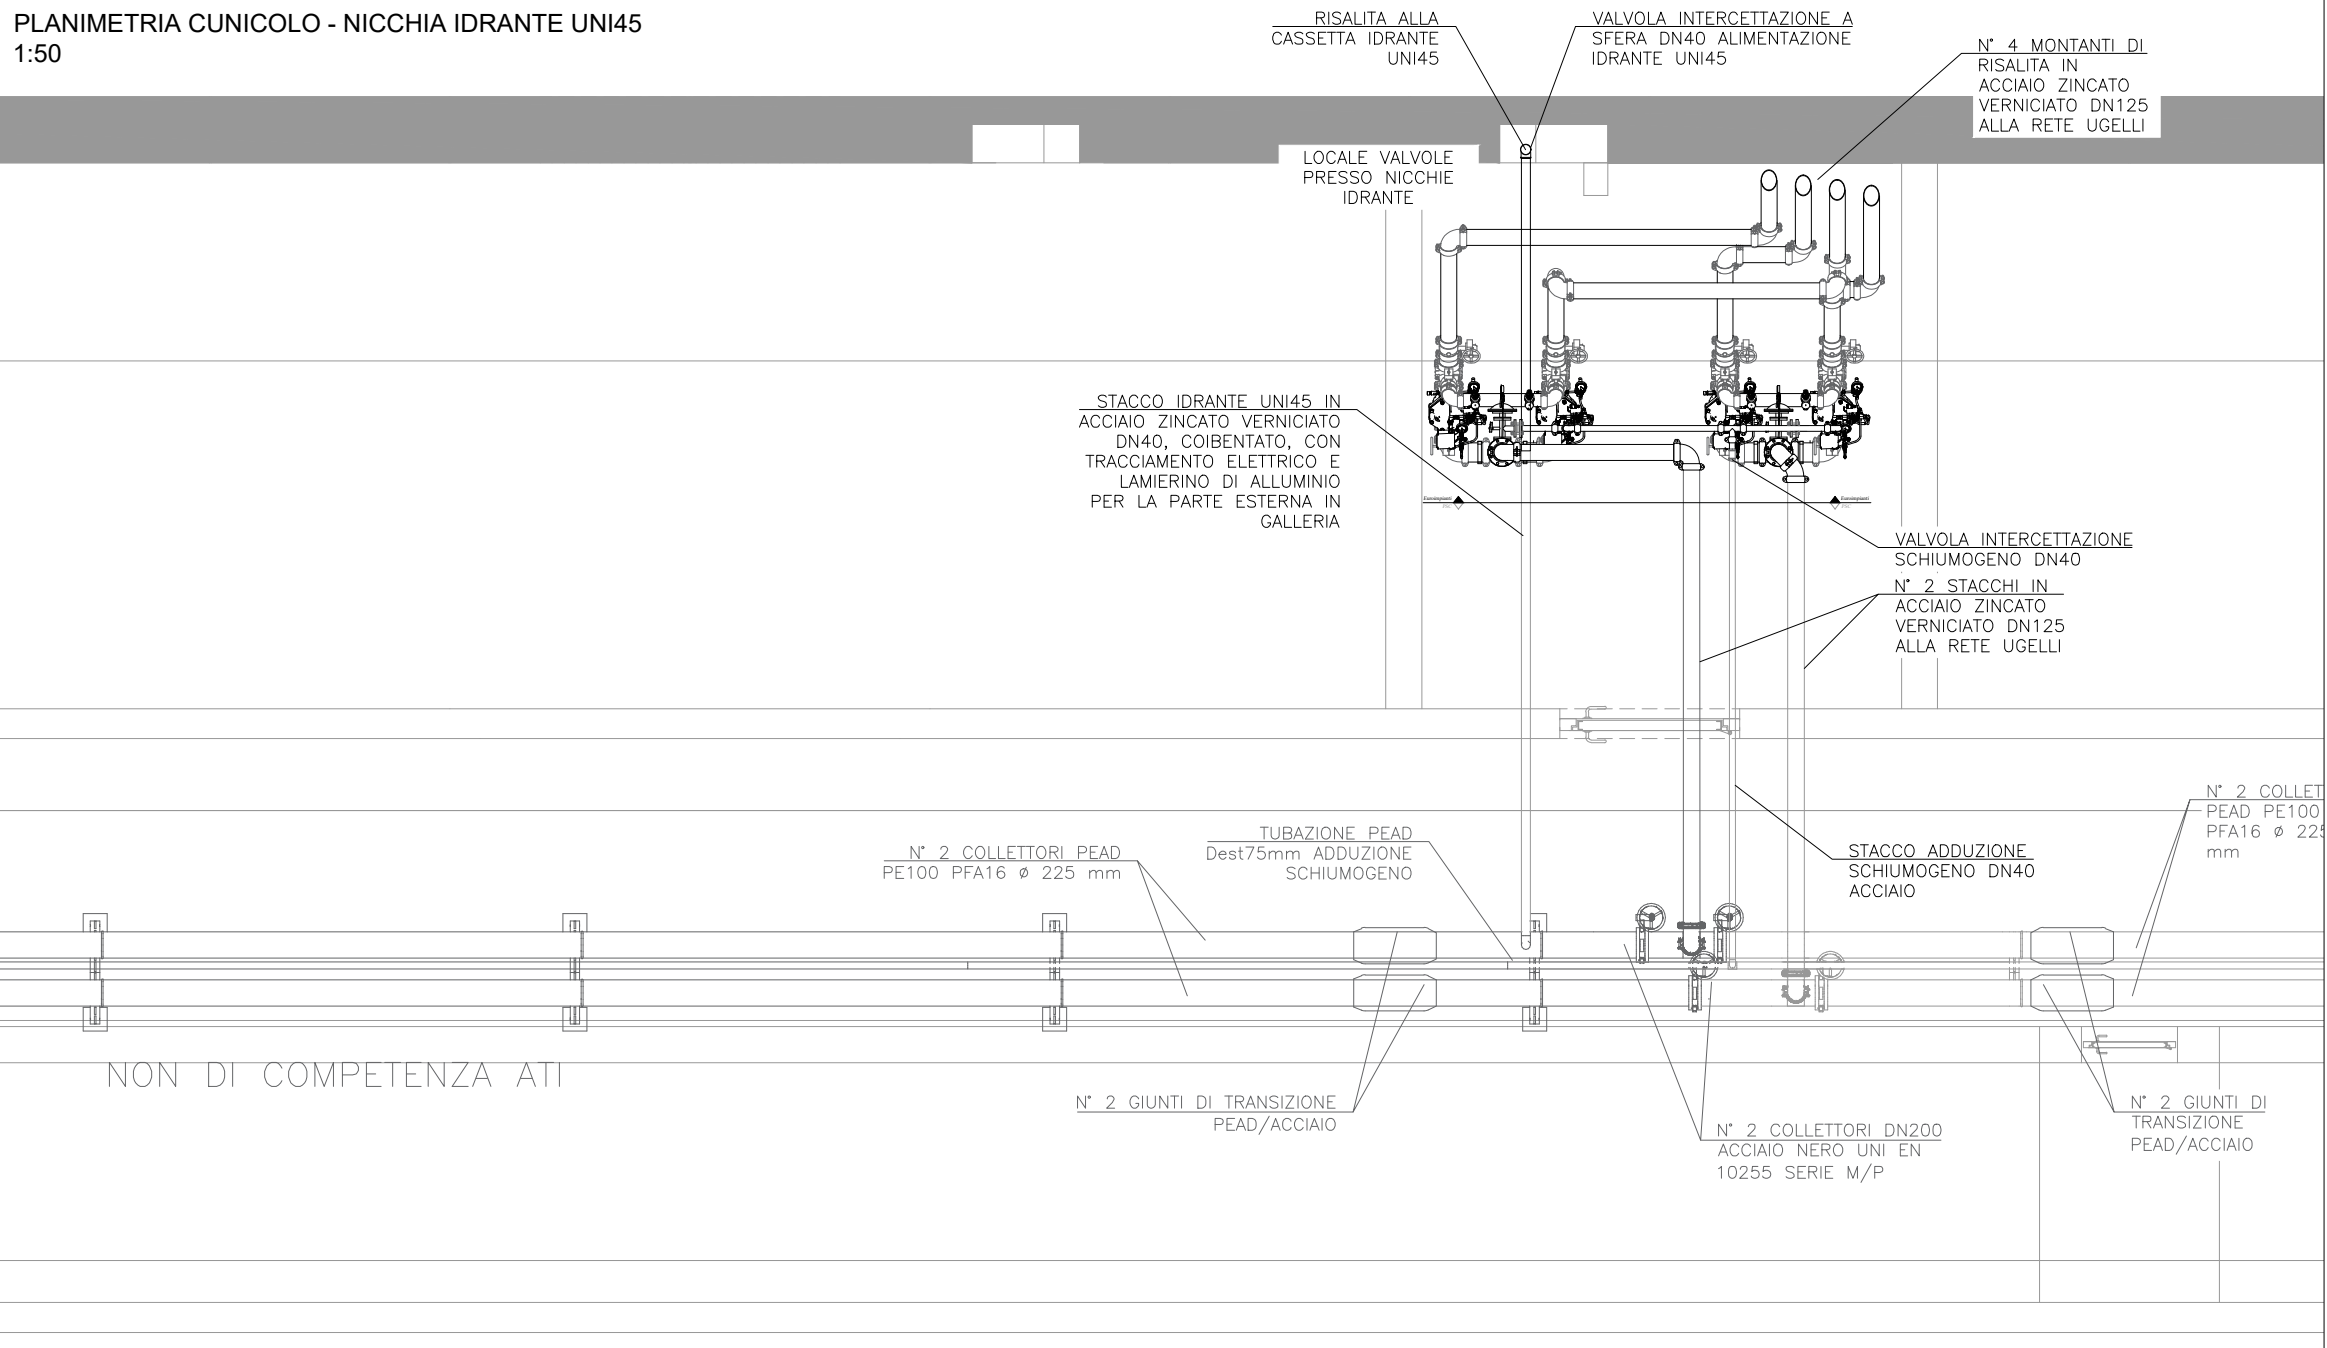

TIPICO NICCHIA IDRANTE UNI 45
1:50

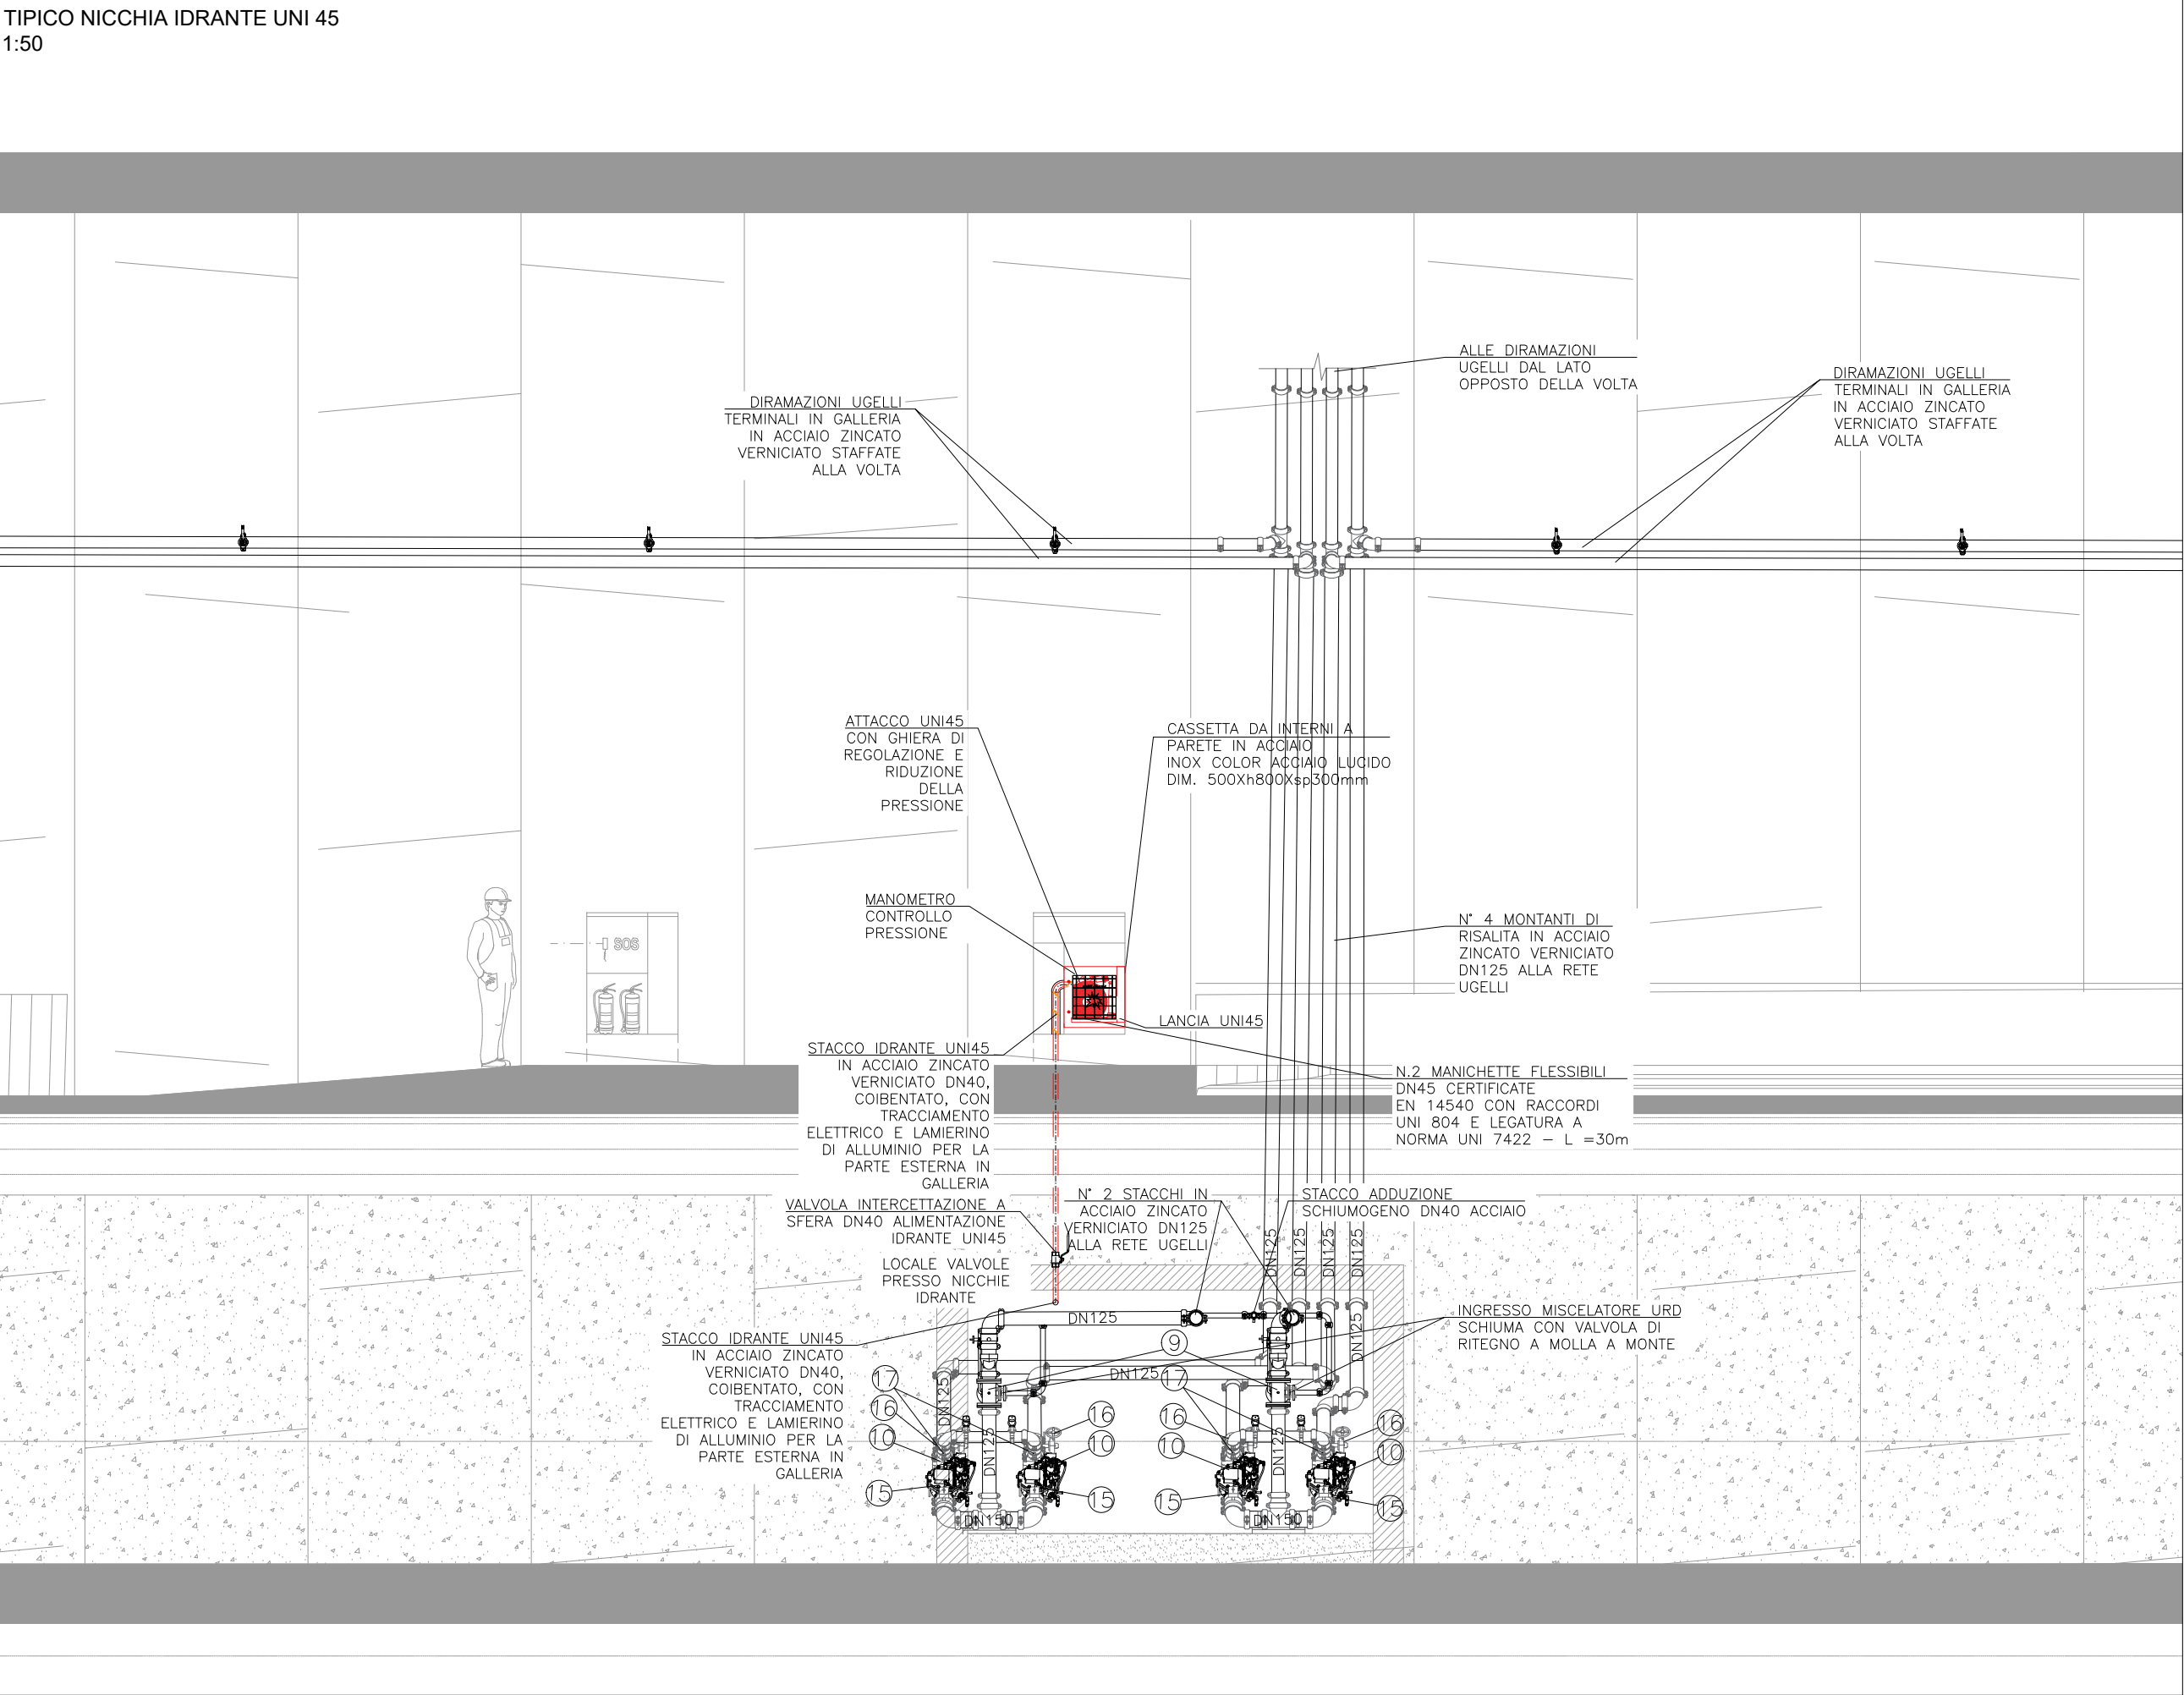

PLANIMETRIA PIANO STRADALE - NICCHIA IDRANTE UNI45
1:50

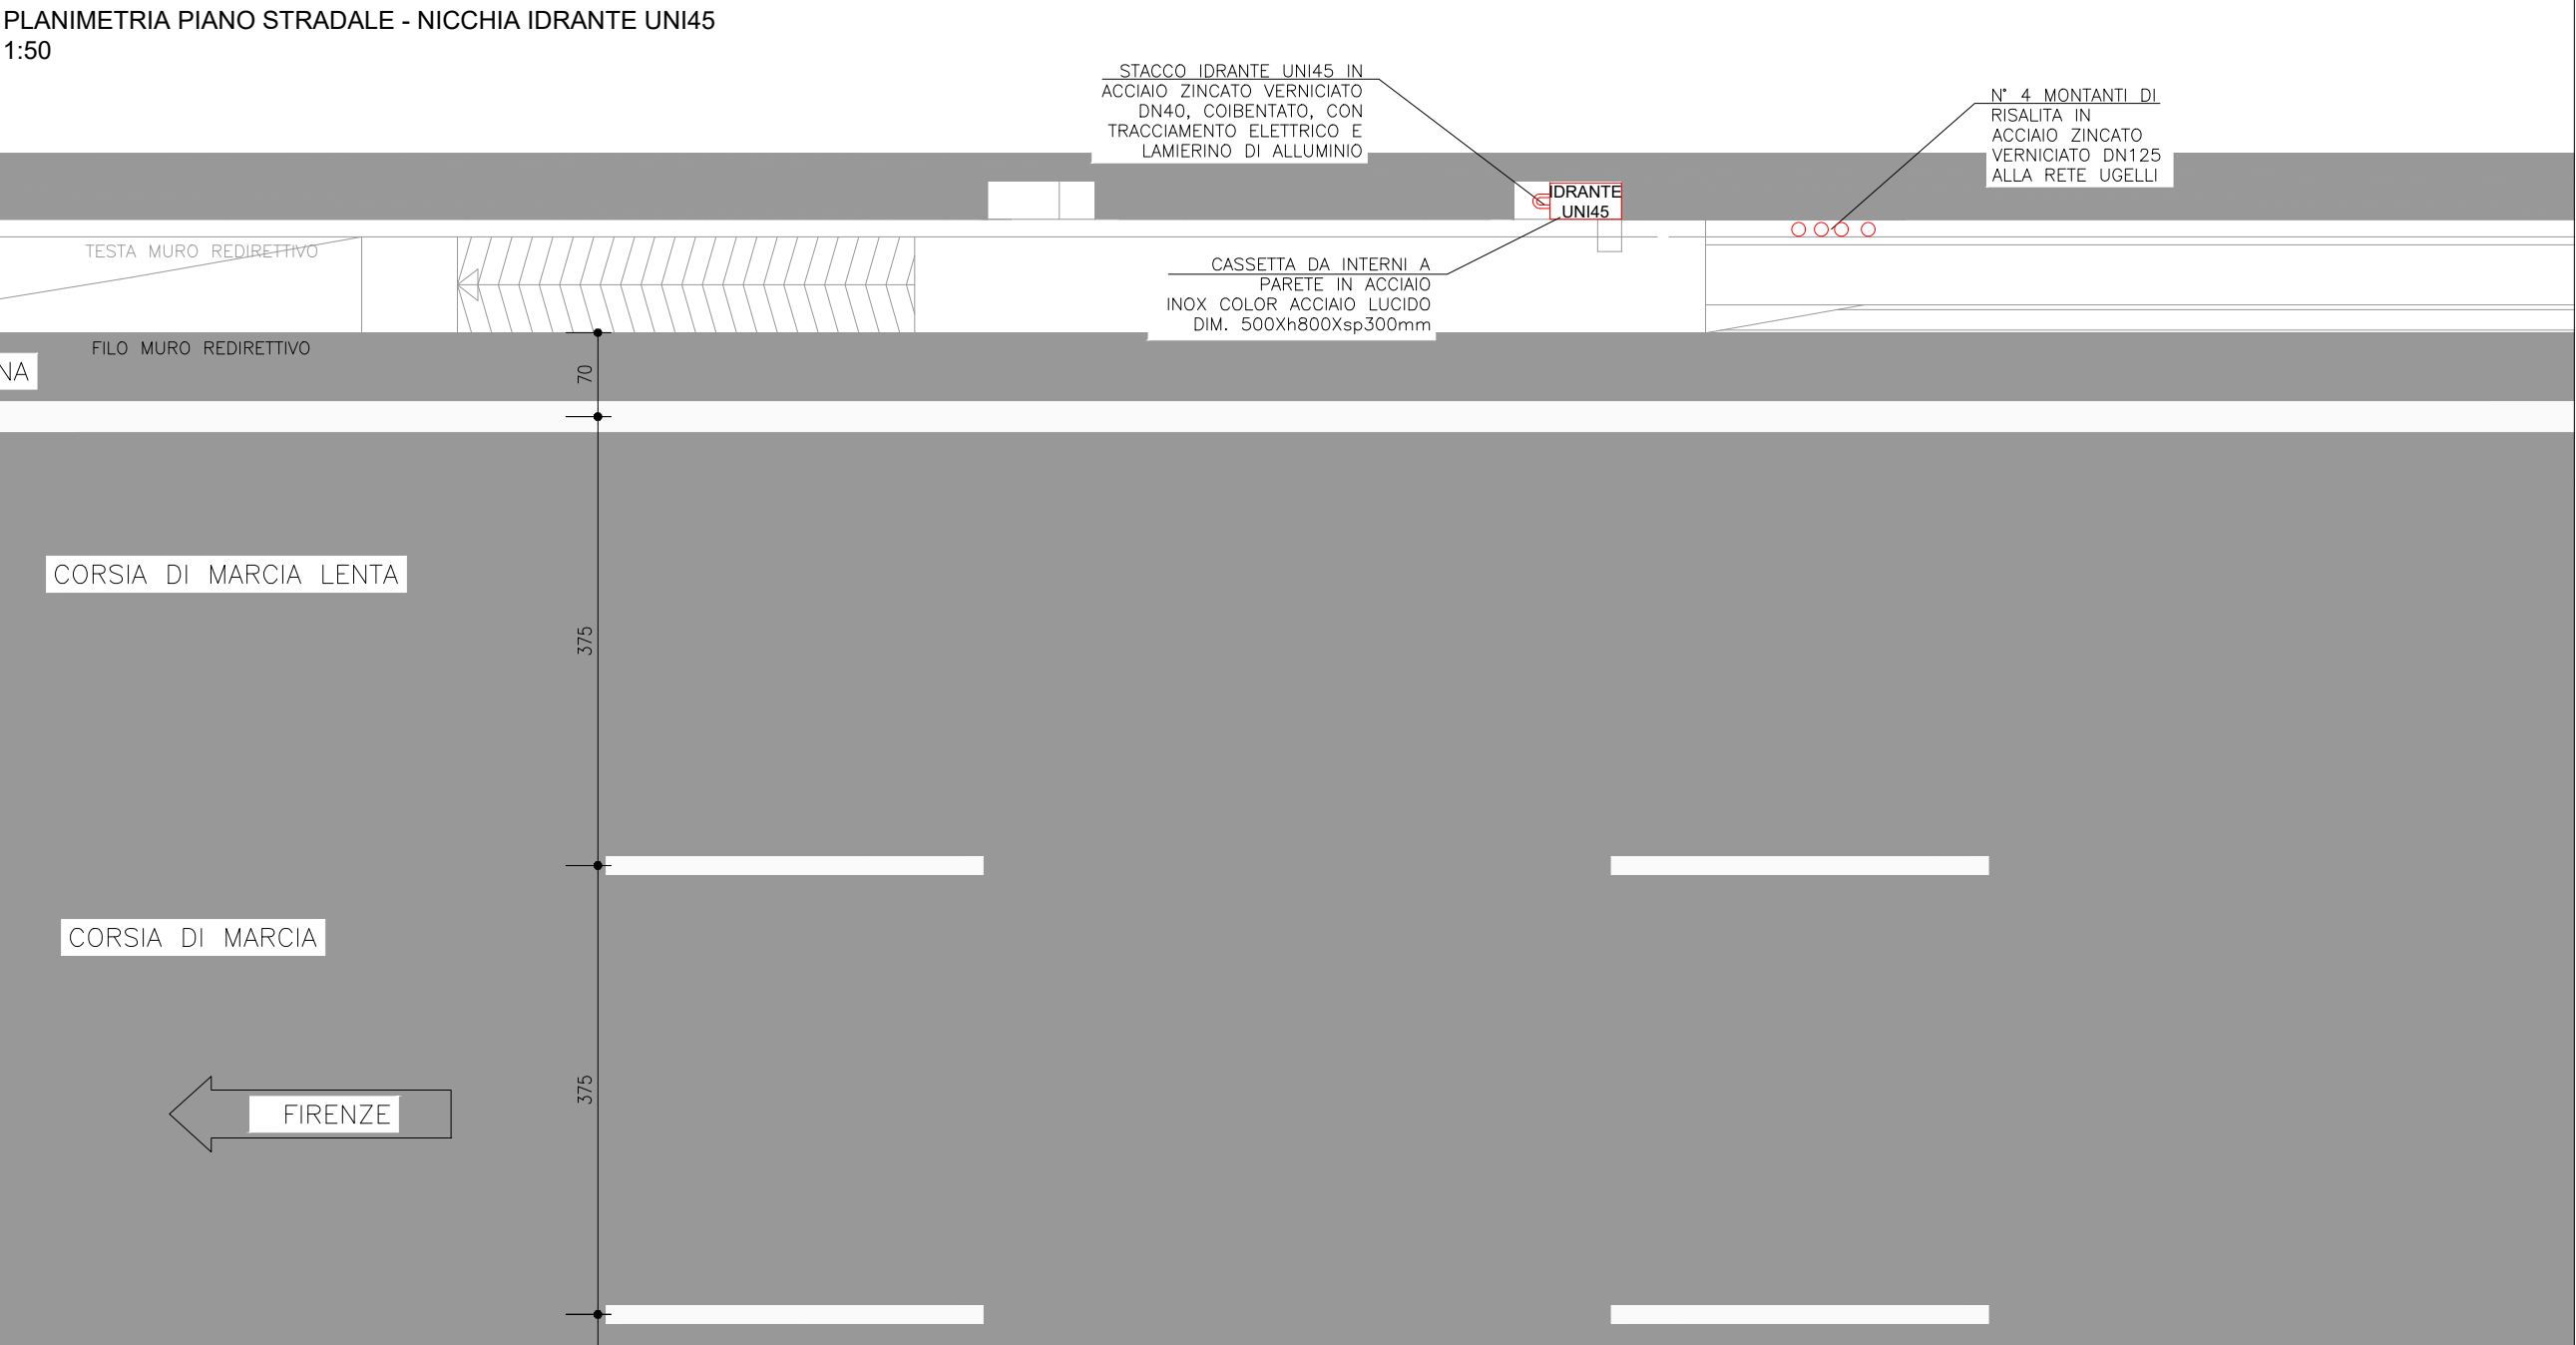

LEGENDA SCHEMA IMPIANTO ANTINCENDIO	
SIMBOLO	DESCRIZIONE
①	VALVOLA A FARFALLA DN200 MANUALE CON RIDUTTORE DI MANOVRA E VOLANTINO
②	VALVOLA A FARFALLA DN125 MANUALE A LEVA
③	VALVOLA A SFERA DN50 MANUALE
④	IDRANTE UNI45 CON RIDUTTORE DI PRESSIONE DINAMICO PREMONTATO
⑤	IDRANTE IN CASSETTA UNI70
⑥	ATTACCO AUTOPOMPA W/F UNI70
⑦	IDRANTE A COLONNA SOPRASUOLO DN100 - 2xUNI70
⑧	RIDUTTORE STABILIZZATORE DI PRESSIONE DI VALLE DN200 (REG. 5-12 bar)
⑨	MISCELATORE DI SCHIUMA A PRESSIONI BILANCIATE URD DN125 + VALVOLA DI RITEGNO A MOLLA A MONTE
⑩	VALVOLA A DILUVIO A COMANDO ELETTRICO CON RIARMO MANUALE DN150 E REGOLATORE DI PRESSIONE INTEGRATO
⑪	SALITA/DISCESA TUBAZIONE (ACCESSI CUNICOLO)
⑫	VALVOLA DI SFIORO RAPIDO ANTI COLPO D'ARRETE
⑬	VALVOLA A FARFALLA MANUALE DN65
⑭	VALVOLA A FARFALLA MANUALE DN40
⑮	VALVOLA A FARFALLA DN150 MANUALE CON RIDUTTORE DI MANOVRA E VOLANTINO
⑯	VALVOLA A FARFALLA DN125 MANUALE CON RIDUTTORE DI MANOVRA E VOLANTINO
⑰	VALVOLA A FARFALLA DN100 MANUALE CON RIDUTTORE DI MANOVRA E VOLANTINO

Per dettagli specifici del locale valvole vedere elaborati:
IMP22055RB_4
IMP22055RC_4
IMP22055RD_4

autostrade // per l'italia

AUTOSTRADA (A1) : MILANO – NAPOLI
TRATTO : BARBERINO – FIRENZE NORD

AMPLIAMENTO ALLA TERZA CORSIA
BARBERINO DI MUGELLO – INCISA VALDARNO

PROGETTO AS-BUILT
LOTTO 2

A1 – NUOVA CARREGGIATA SUD

IMPIANTI
DISEGNI GENERALI
SISTEMAZIONE GENERALE
IMPIANTO IDRICO ANTINCENDIO



RAGGRUPPAMENTO ATI:
– EUROIMPIANTI SPA
– CONVALT
– CIEL IMPIANTI SRL
– SFE ELETTROIMPIANTI SRL



IL DIRETTORE TECNICO:

ING. MARIO LITI

Mario Liti

IL PROGETTISTA DI




IL DIRETTORE DEI LAVORI
ING. FRANCESCO FIORETTI
ORDINE INGEGNERI ROMA
N. 16298


MIS	RIFERIMENTO ELABORATO				DATA	REVISIONE	
	DIRETTORE	ATI	UNITÀ	N. PROGRESSIVO		n.	DATA
GN12					11 Novembre 2021	1	11 Dicembre 2021
						2	2 Febbraio 2022
						3	3 Luglio 2022
						4	

IL PRESENTE DOCUMENTO NON POTRÀ ESSERE COPIATO, RIPRODOTTO O ALTRIMENTI PUBBLICATO, IN TUTTO O IN PARTE, SENZA IL CONSENSO SCRITTO DELLA SOC. AUTOTRADE PER L'ITALIA S.p.A. SOTTO PENSA DI SANZIONI PENALI E CIVILI. IL PRESENTE DOCUMENTO NON POTRÀ ESSERE COPIATO, RIPRODOTTO O ALTRIMENTI PUBBLICATO, IN TUTTO O IN PARTE, SENZA IL CONSENSO SCRITTO DELLA SOC. AUTOTRADE PER L'ITALIA S.p.A. SOTTO PENSA DI SANZIONI PENALI E CIVILI.


SEZIONE CORRENTE C - C
1:50

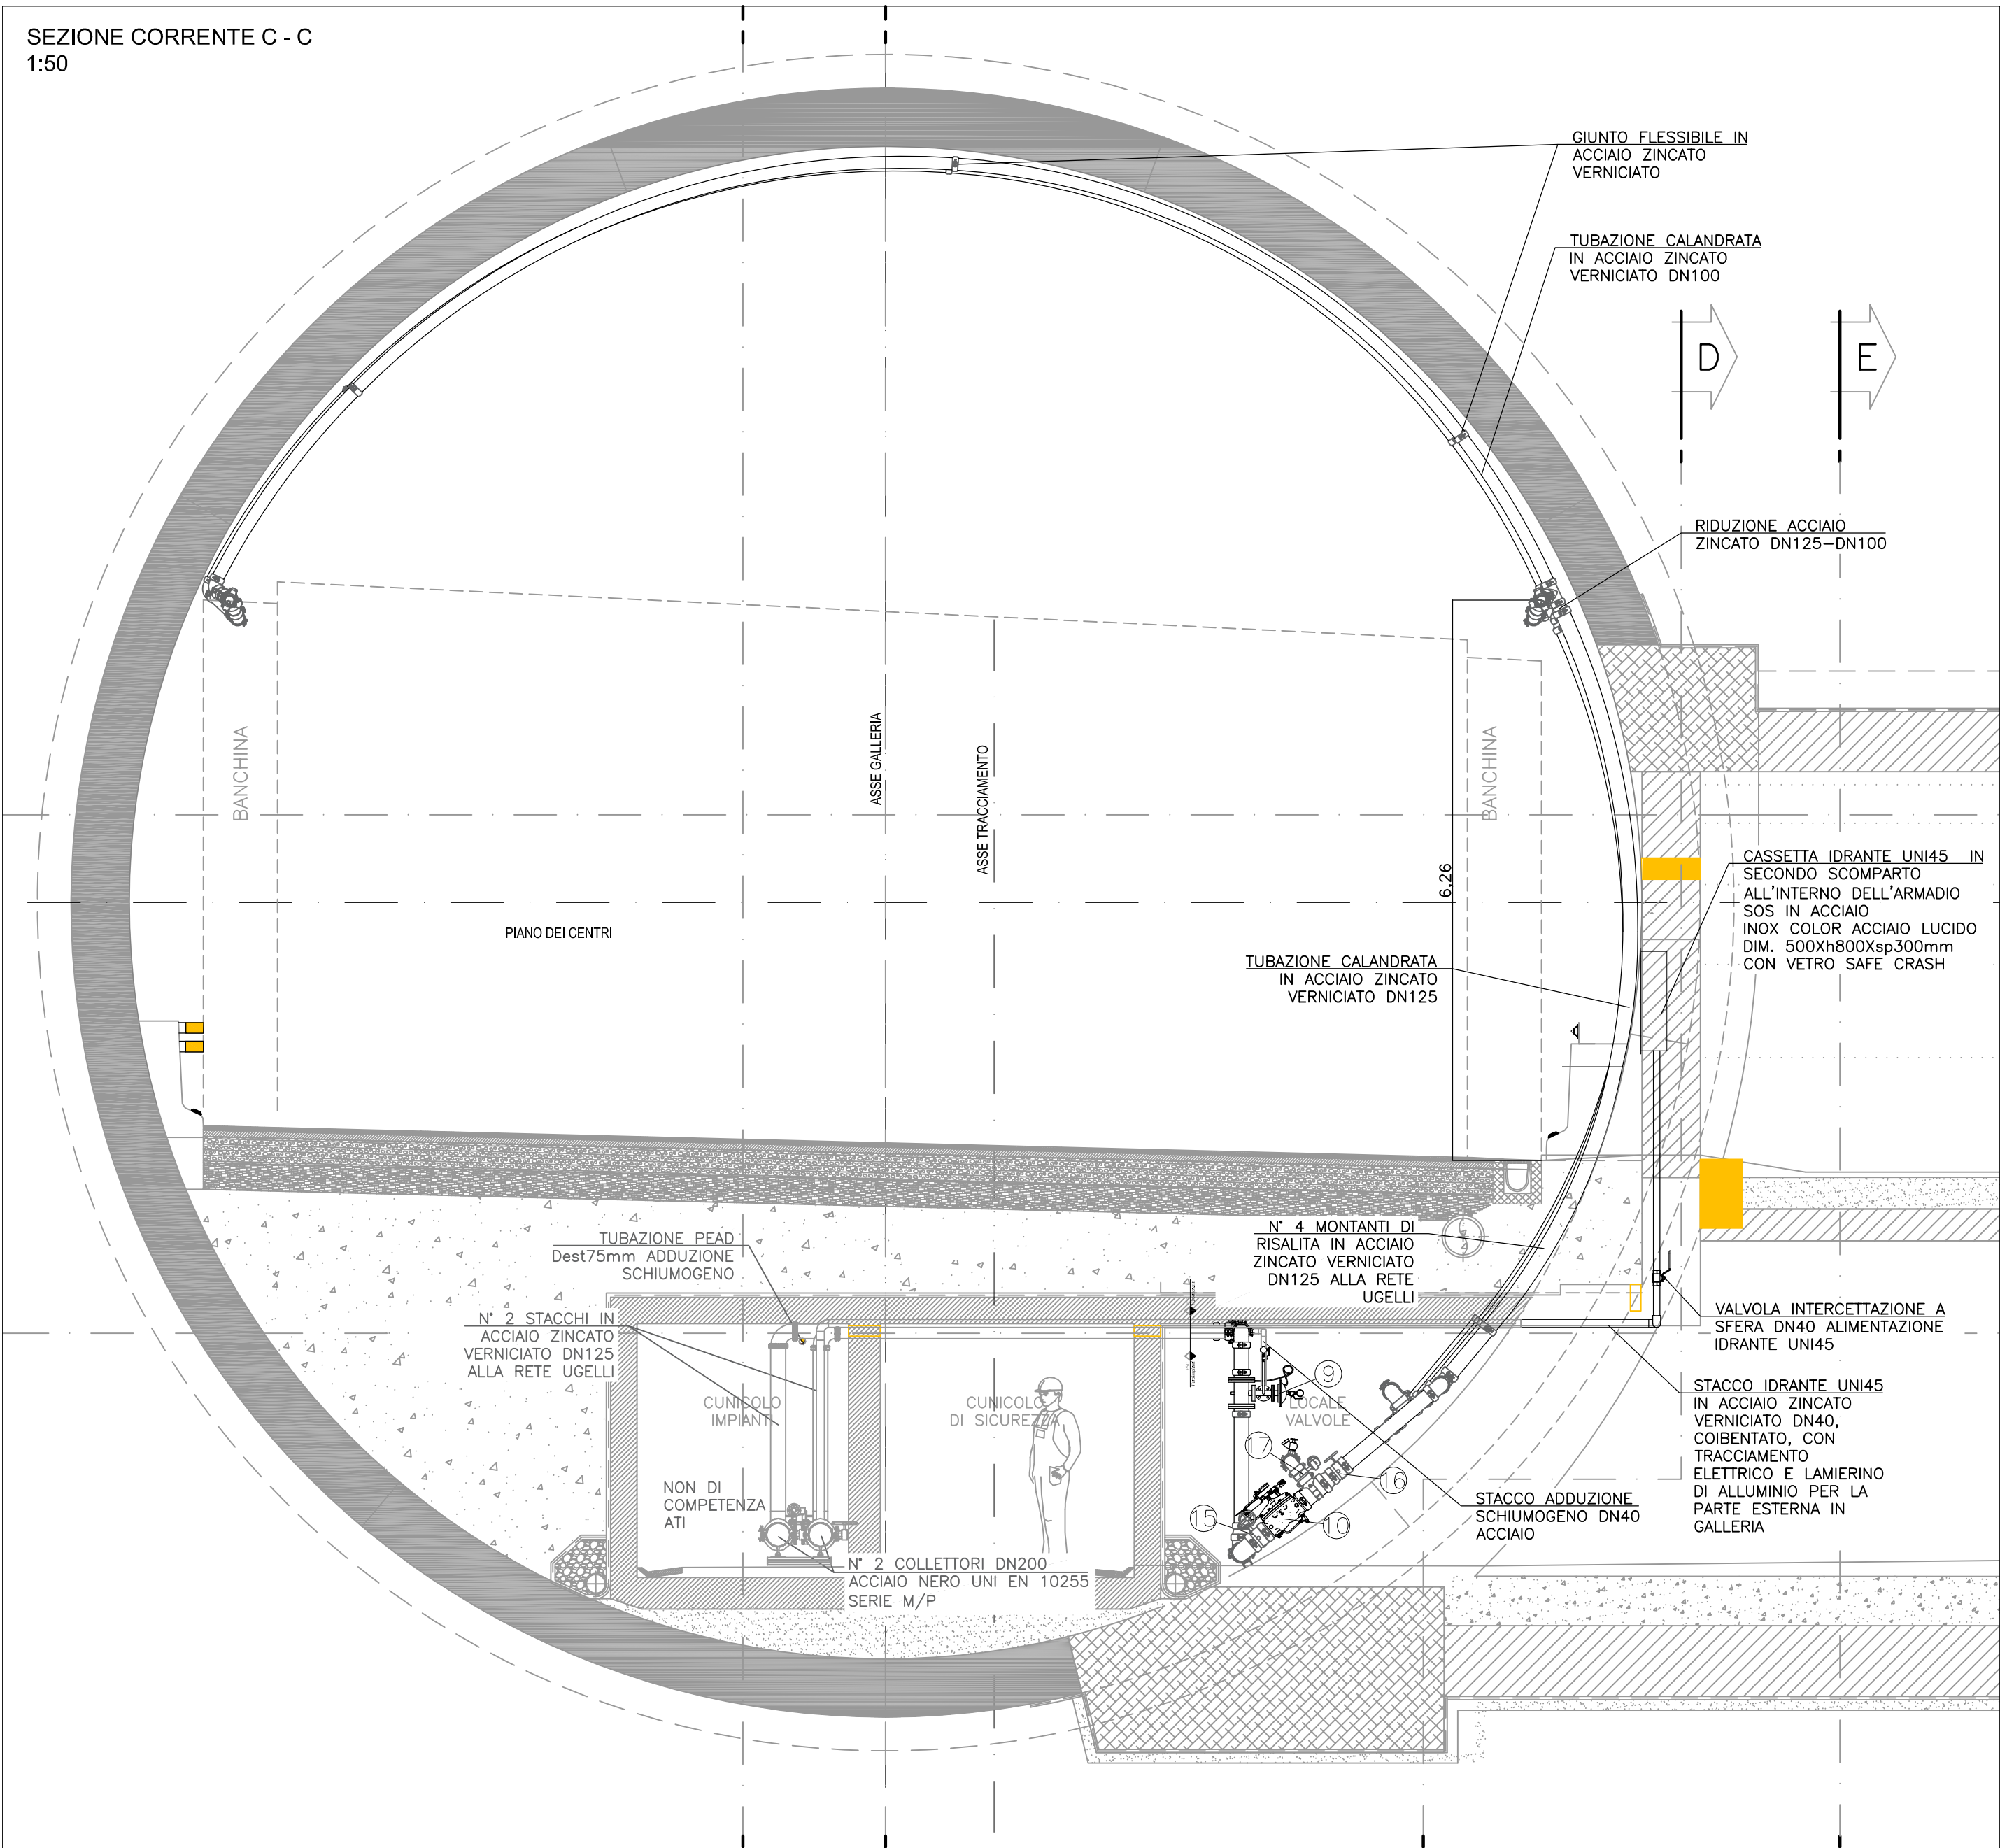


PIANTA GENERALE CUNICOLI GALLERIA
(ESTRATTO)
1:100

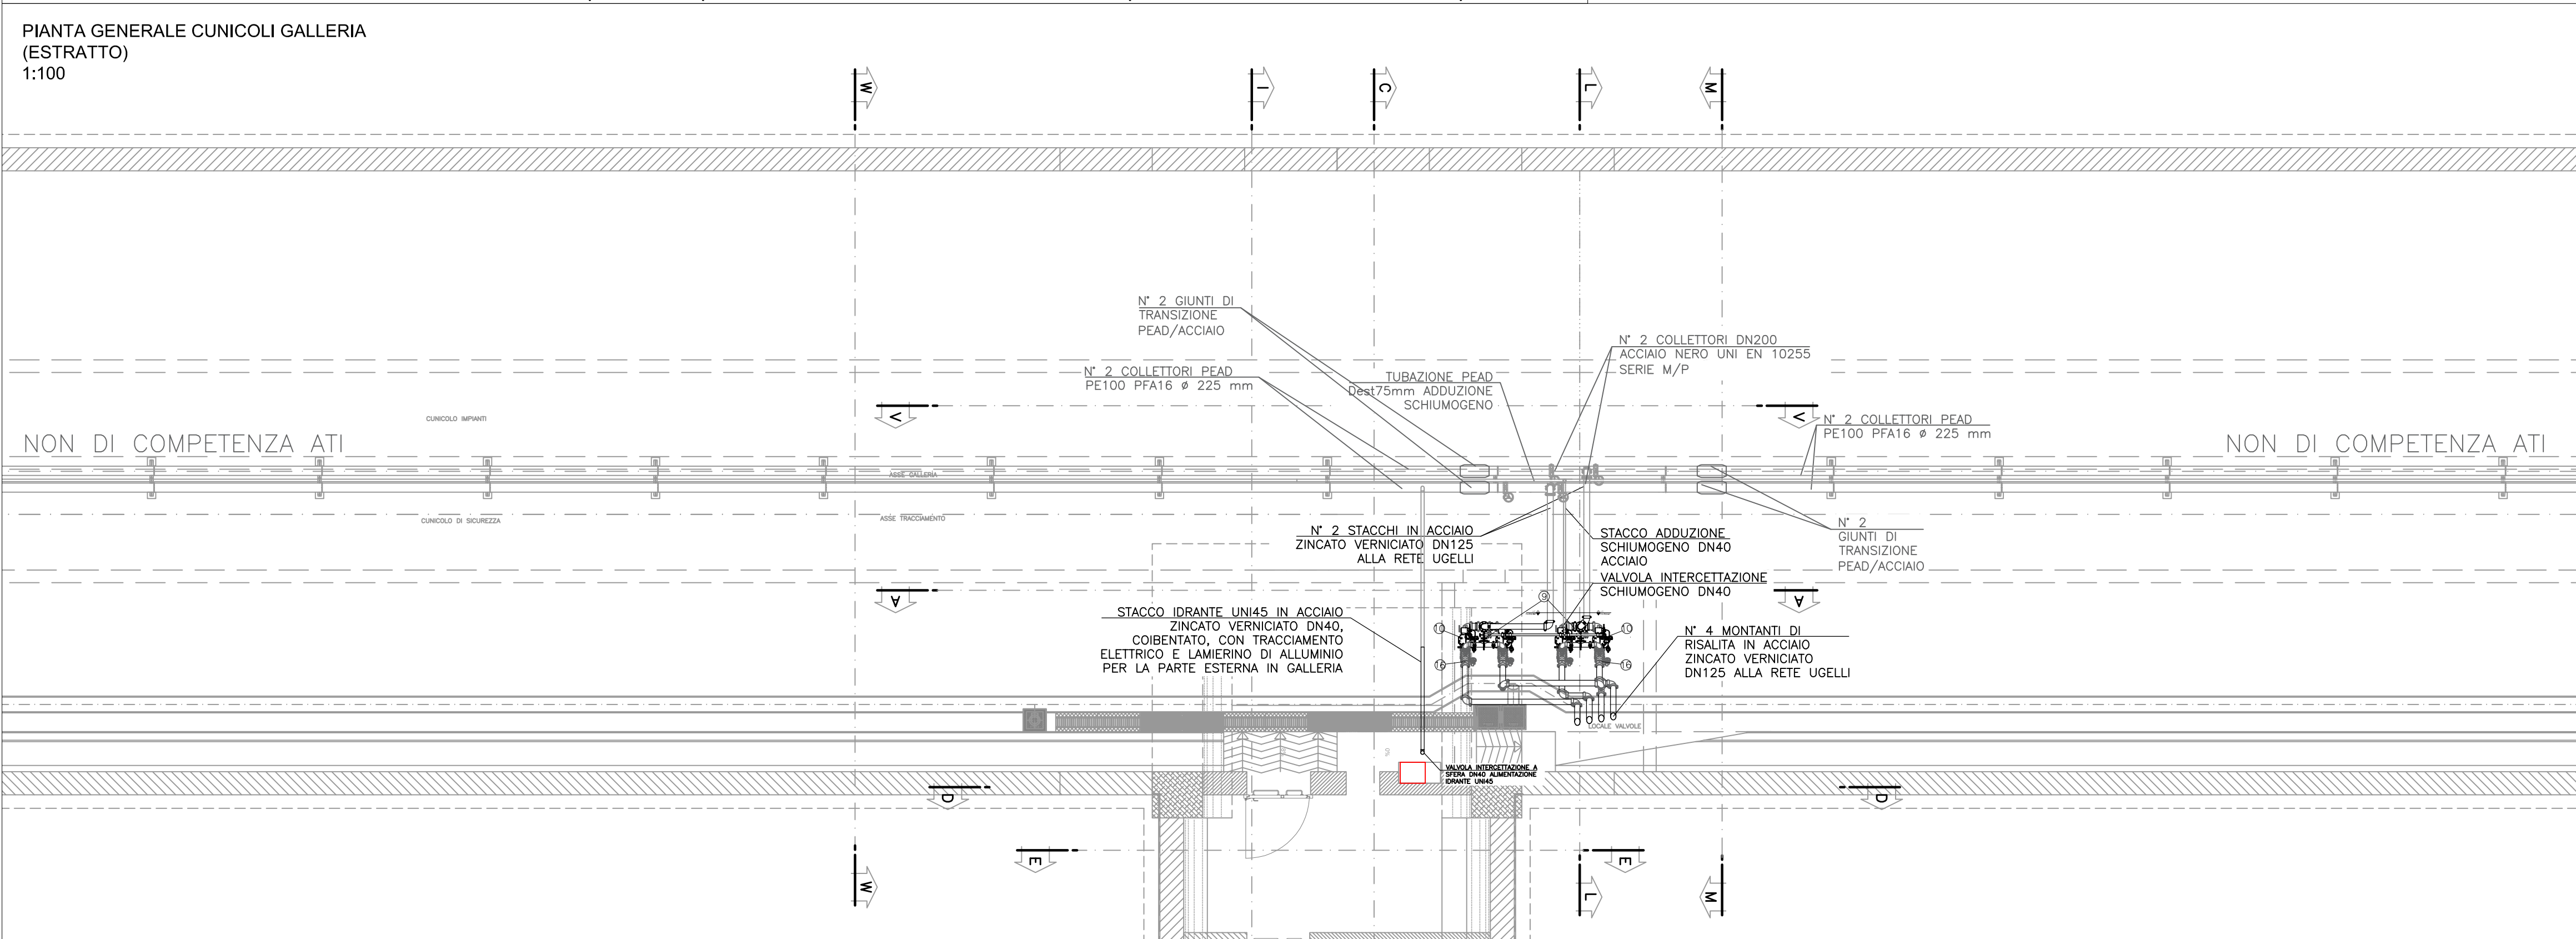

SEZIONE CORRENTE A - A
1:50

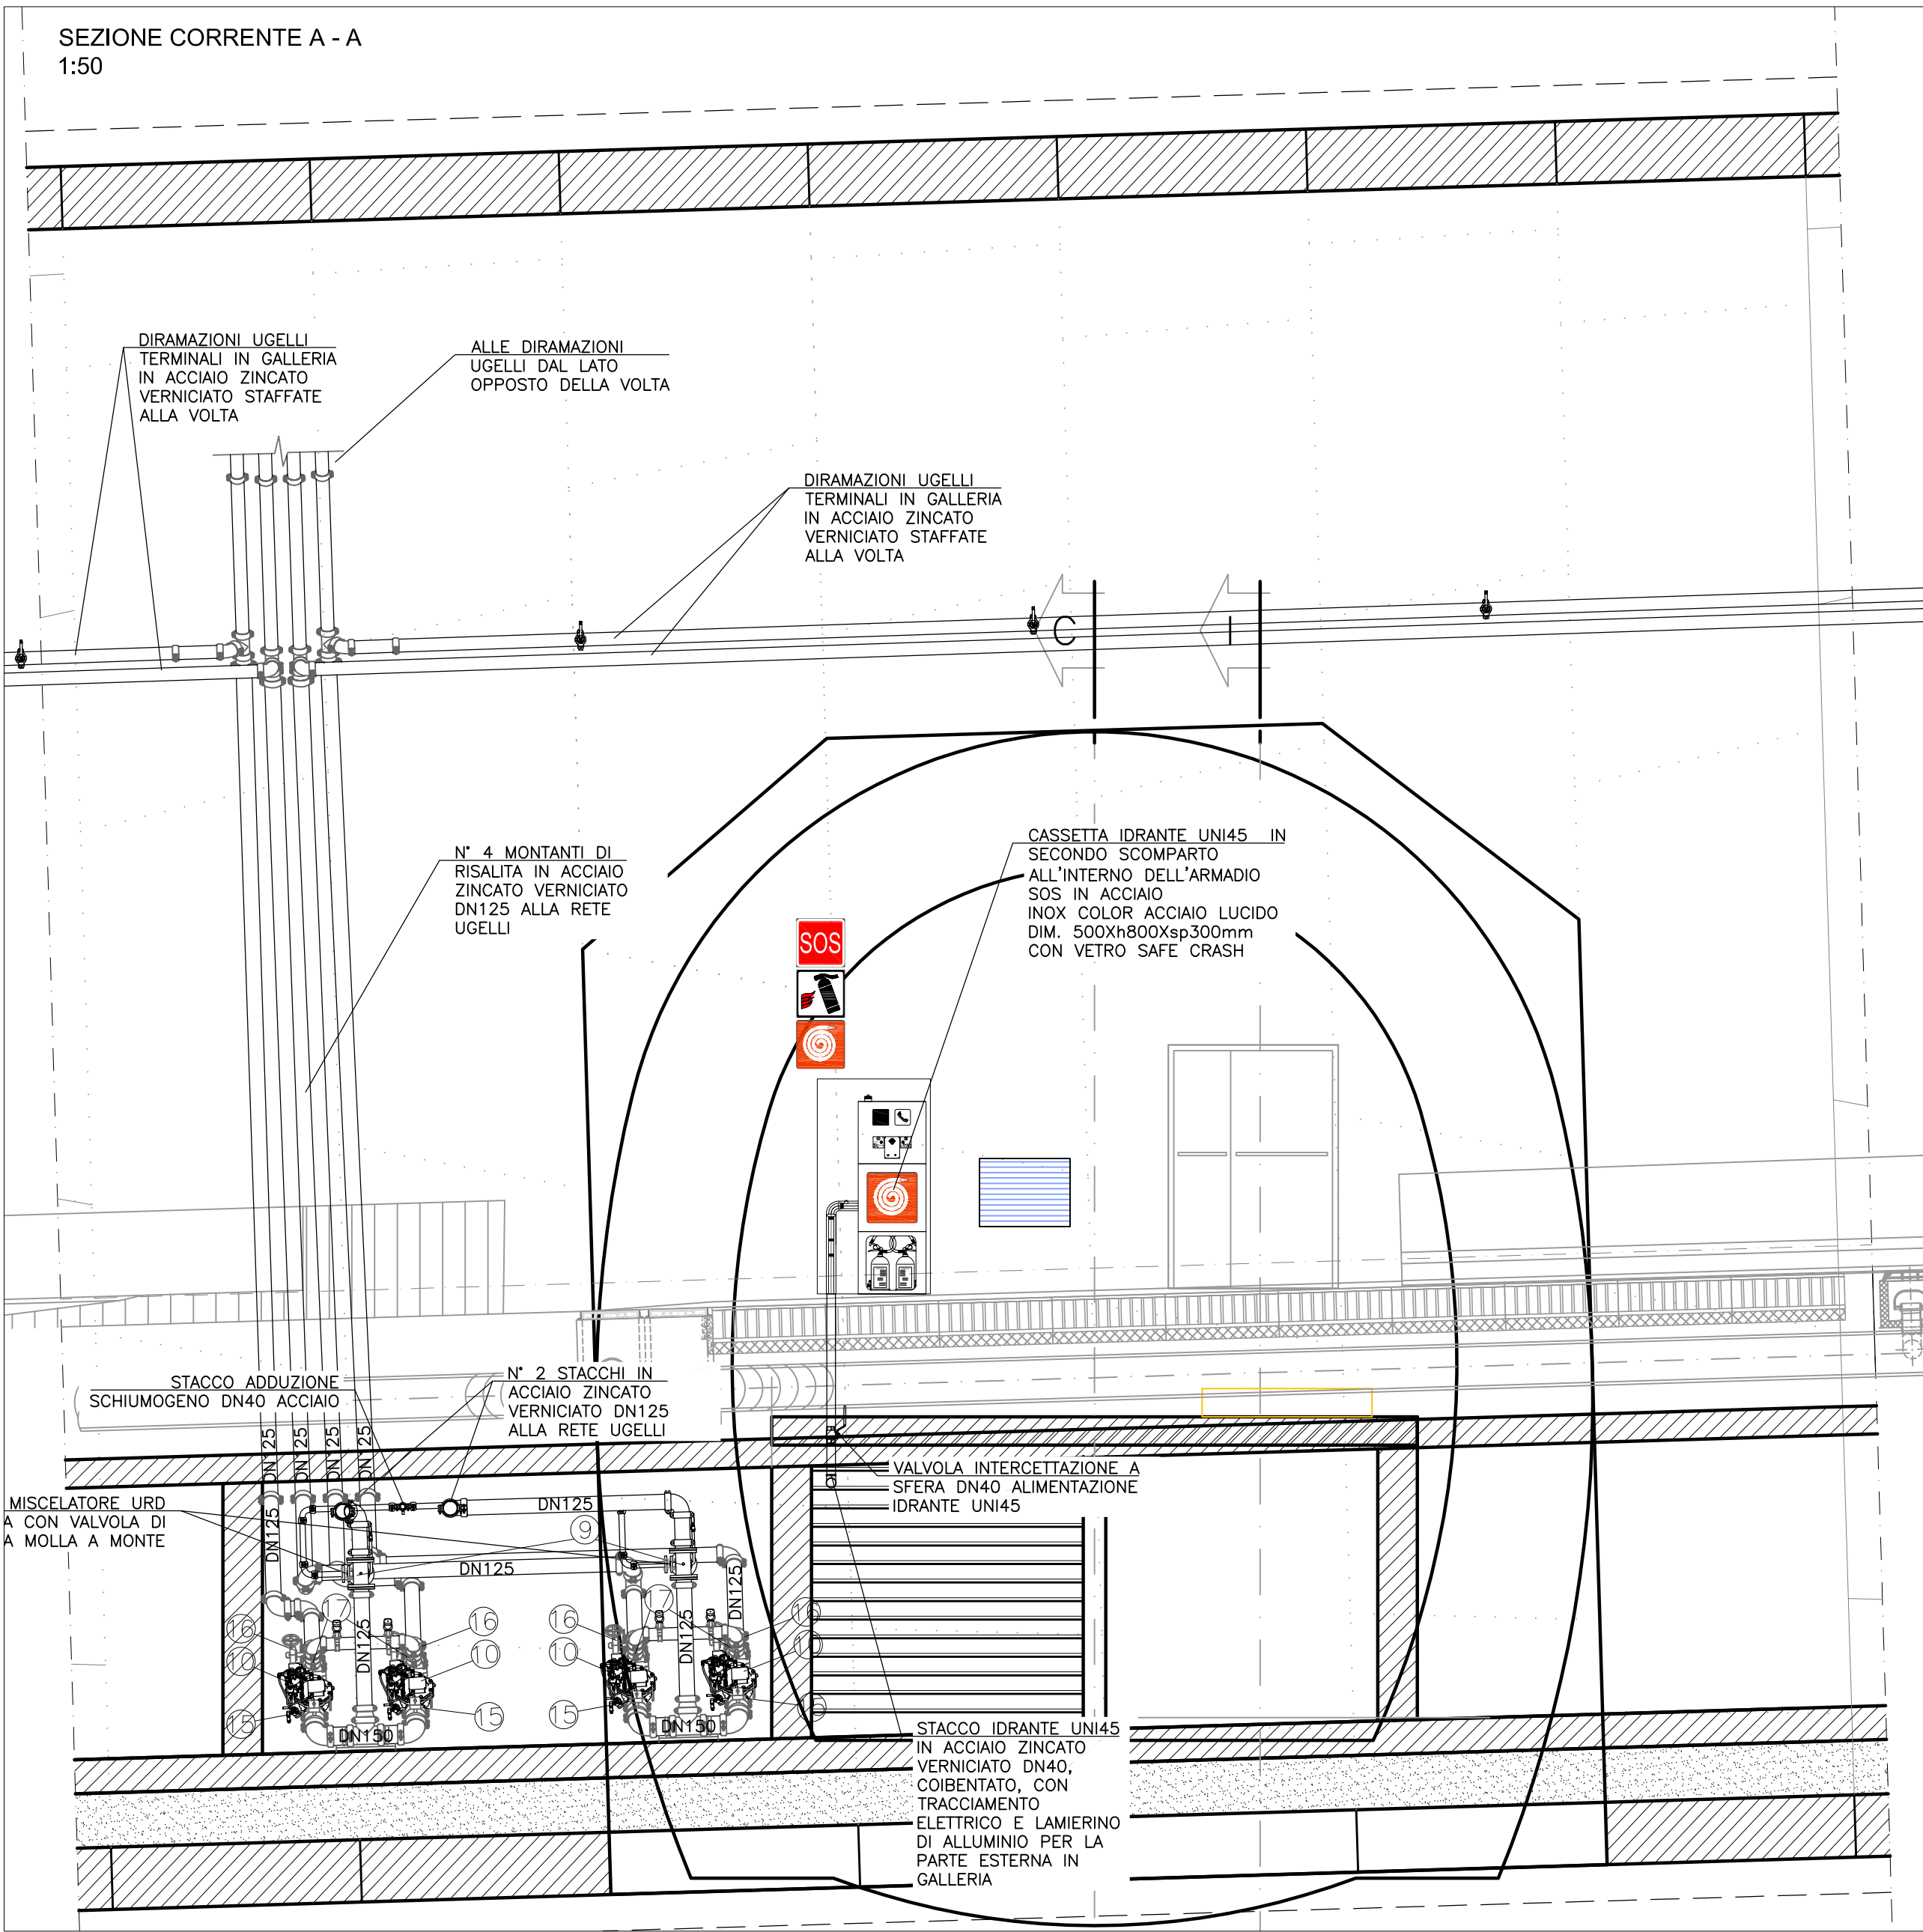

TIPICO USCITA DI EMERGENZA
VISTA PROSPETTICA
f.s.

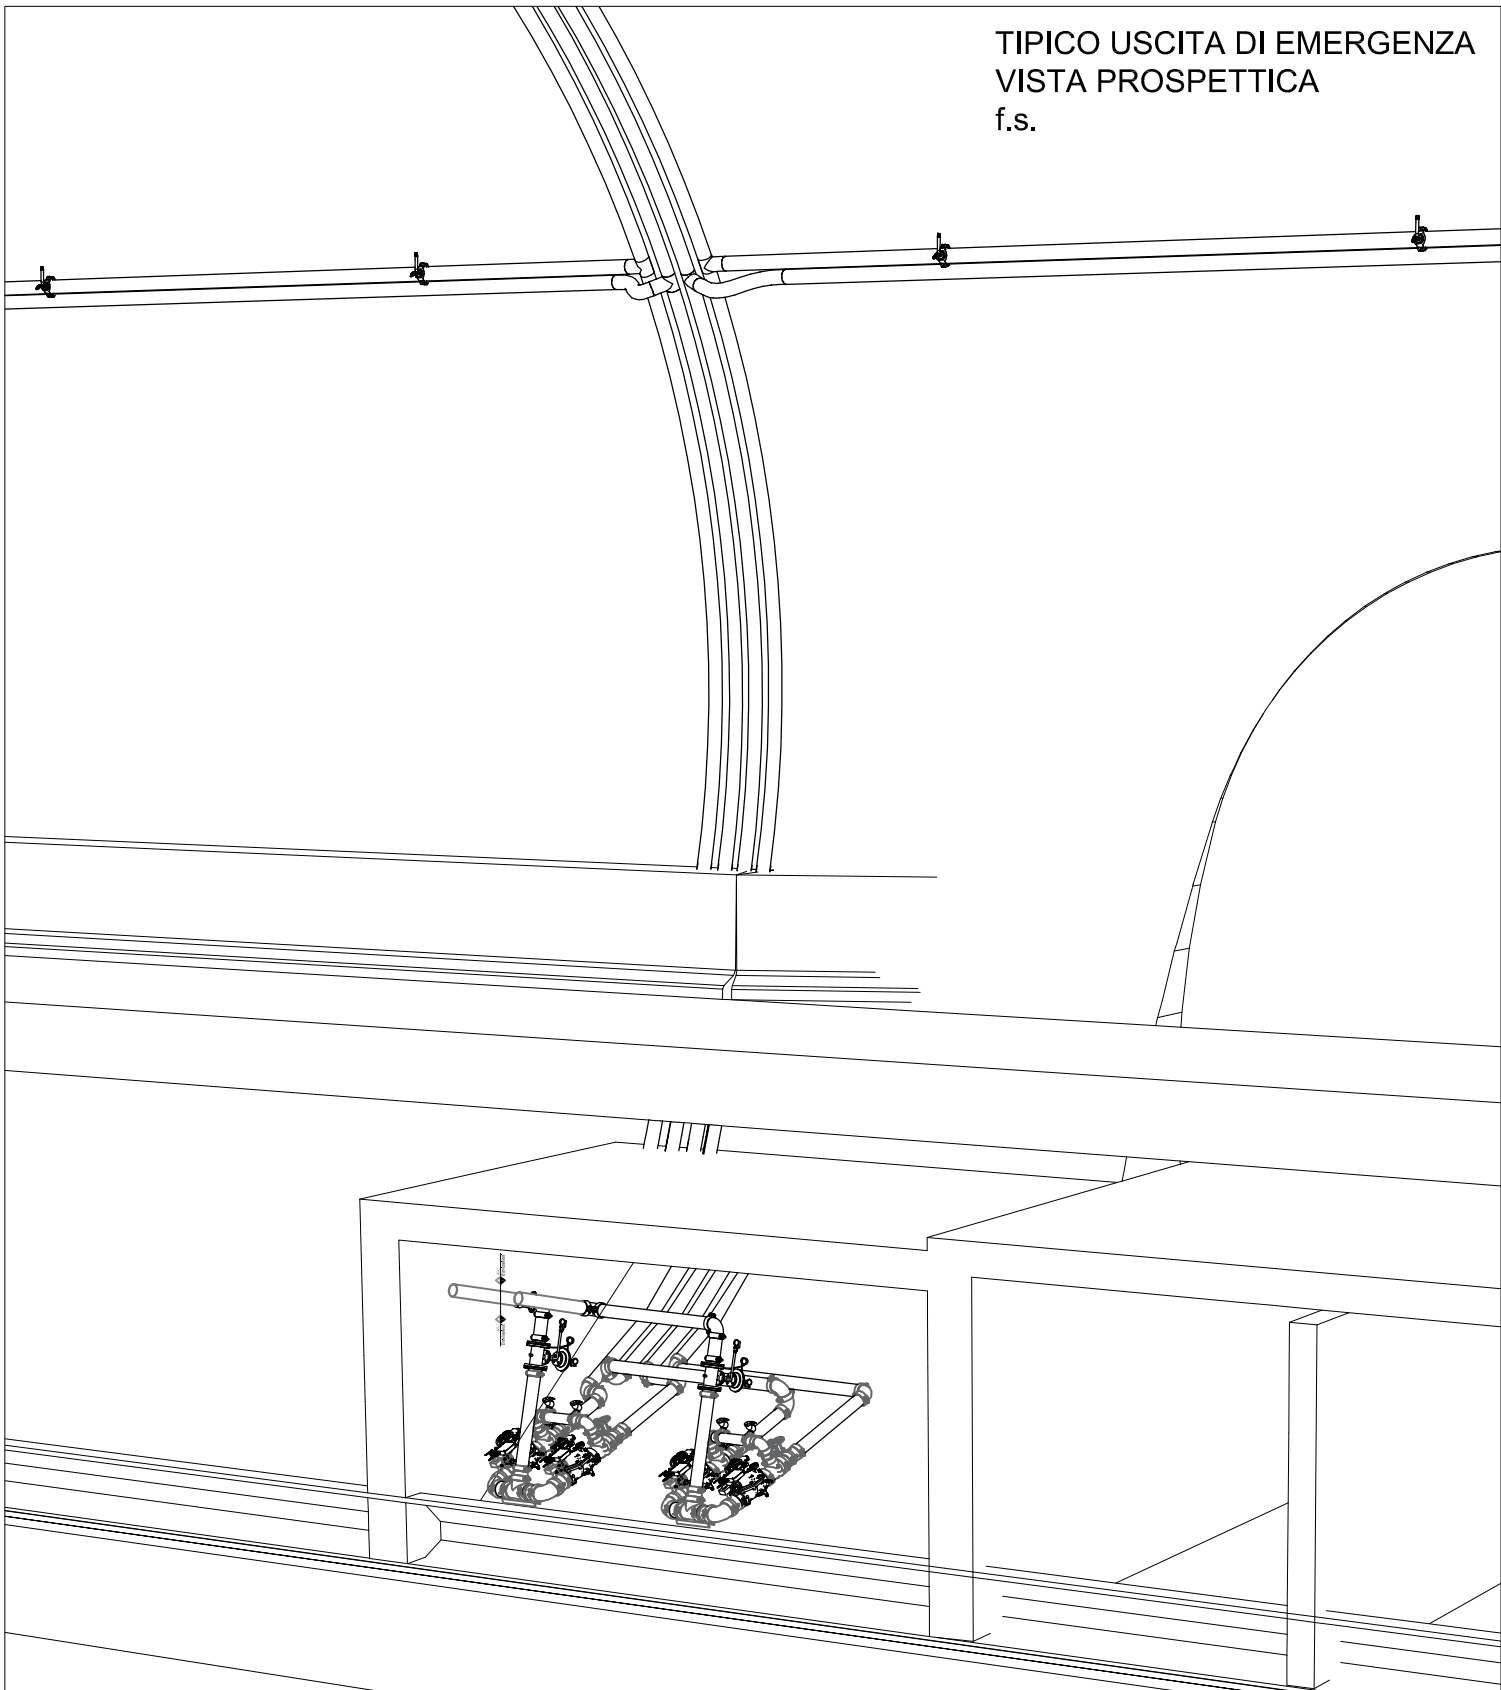

autostrade // per l'italia

AUTOSTRADA (A1) : MILANO — NAPOLI
TRATTO : BARBERINO — FIRENZE NORD

AMPLIAMENTO ALLA TERZA CORSIA
BARBERINO DI MUGELLO — INCISA VALDARNO

PROGETTO AS-BUILT
LOTTO 2

A1 — NUOVA CARREGGIATA SUD

IMPIANTI
DISEGNI GENERALI
TIPICI USCITE DI EMERGENZA (NAP..)
SISTEMAZIONE GENERALE
IMPIANTO IDRICO ANTINCENDIO

pavimental
gruppo Atlantia

RAGGRUPPAMENTO ATI:
— EUROIMPIANTI SPA
— CONVALT
— CIEL IMPIANTI SRL
— SFE ELETTROIMPIANTI SRL

Tecne
Gruppo Autostrade per l'Italia

IL DIRETTORE TECNICO:

GEOM. ITALO MENEGOLA



IL PROGETTISTA DI
DETTAGLIO IM:

Euroimpianti



IL DIRETTORE DEI LAVORI
ING. CARLO LONGHARDI
ORDINE INGEGNERI ANCONA
N. A3957

WBS	REFERIMENTO	ELABORATO	DATA	REVISIONE
GN12	DIRETTORIO	FILE	11/2021	n. data
	codice commessa	ATI	11/2021	1 Dicembre 2021
	310182EURIMP22054R-2	n. progressivo	11/2021	2 Dicembre 2021
			1:100 - 1:50	3 Febbraio 2022
				4

IL PRESENTE DOCUMENTO NON POTRÀ ESSERE COPIATO, RIPRODOTTO O ALTAMENTE PUBBLICATO IN TUTTO O IN PARTE, SENZA IL CONSENSO SCRITTO DELLA SOC. AUTOSTRADE PER L'ITALIA S.p.A. (CON ILLUZO NON AUTORIZZATO). QUALI PRESENTATI A NORMA DI LEGGE.
THIS DOCUMENT MAY NOT BE COPIED, REPRODUCED OR PUBLISHED, EITHER IN PART OR IN ITS ENTIRETY, WITHOUT THE WRITTEN PERMISSION OF SOC. AUTOSTRADE PER L'ITALIA S.P.A. (UNAUTHORIZED USE WILL BE PROSECUTED BY LAW).

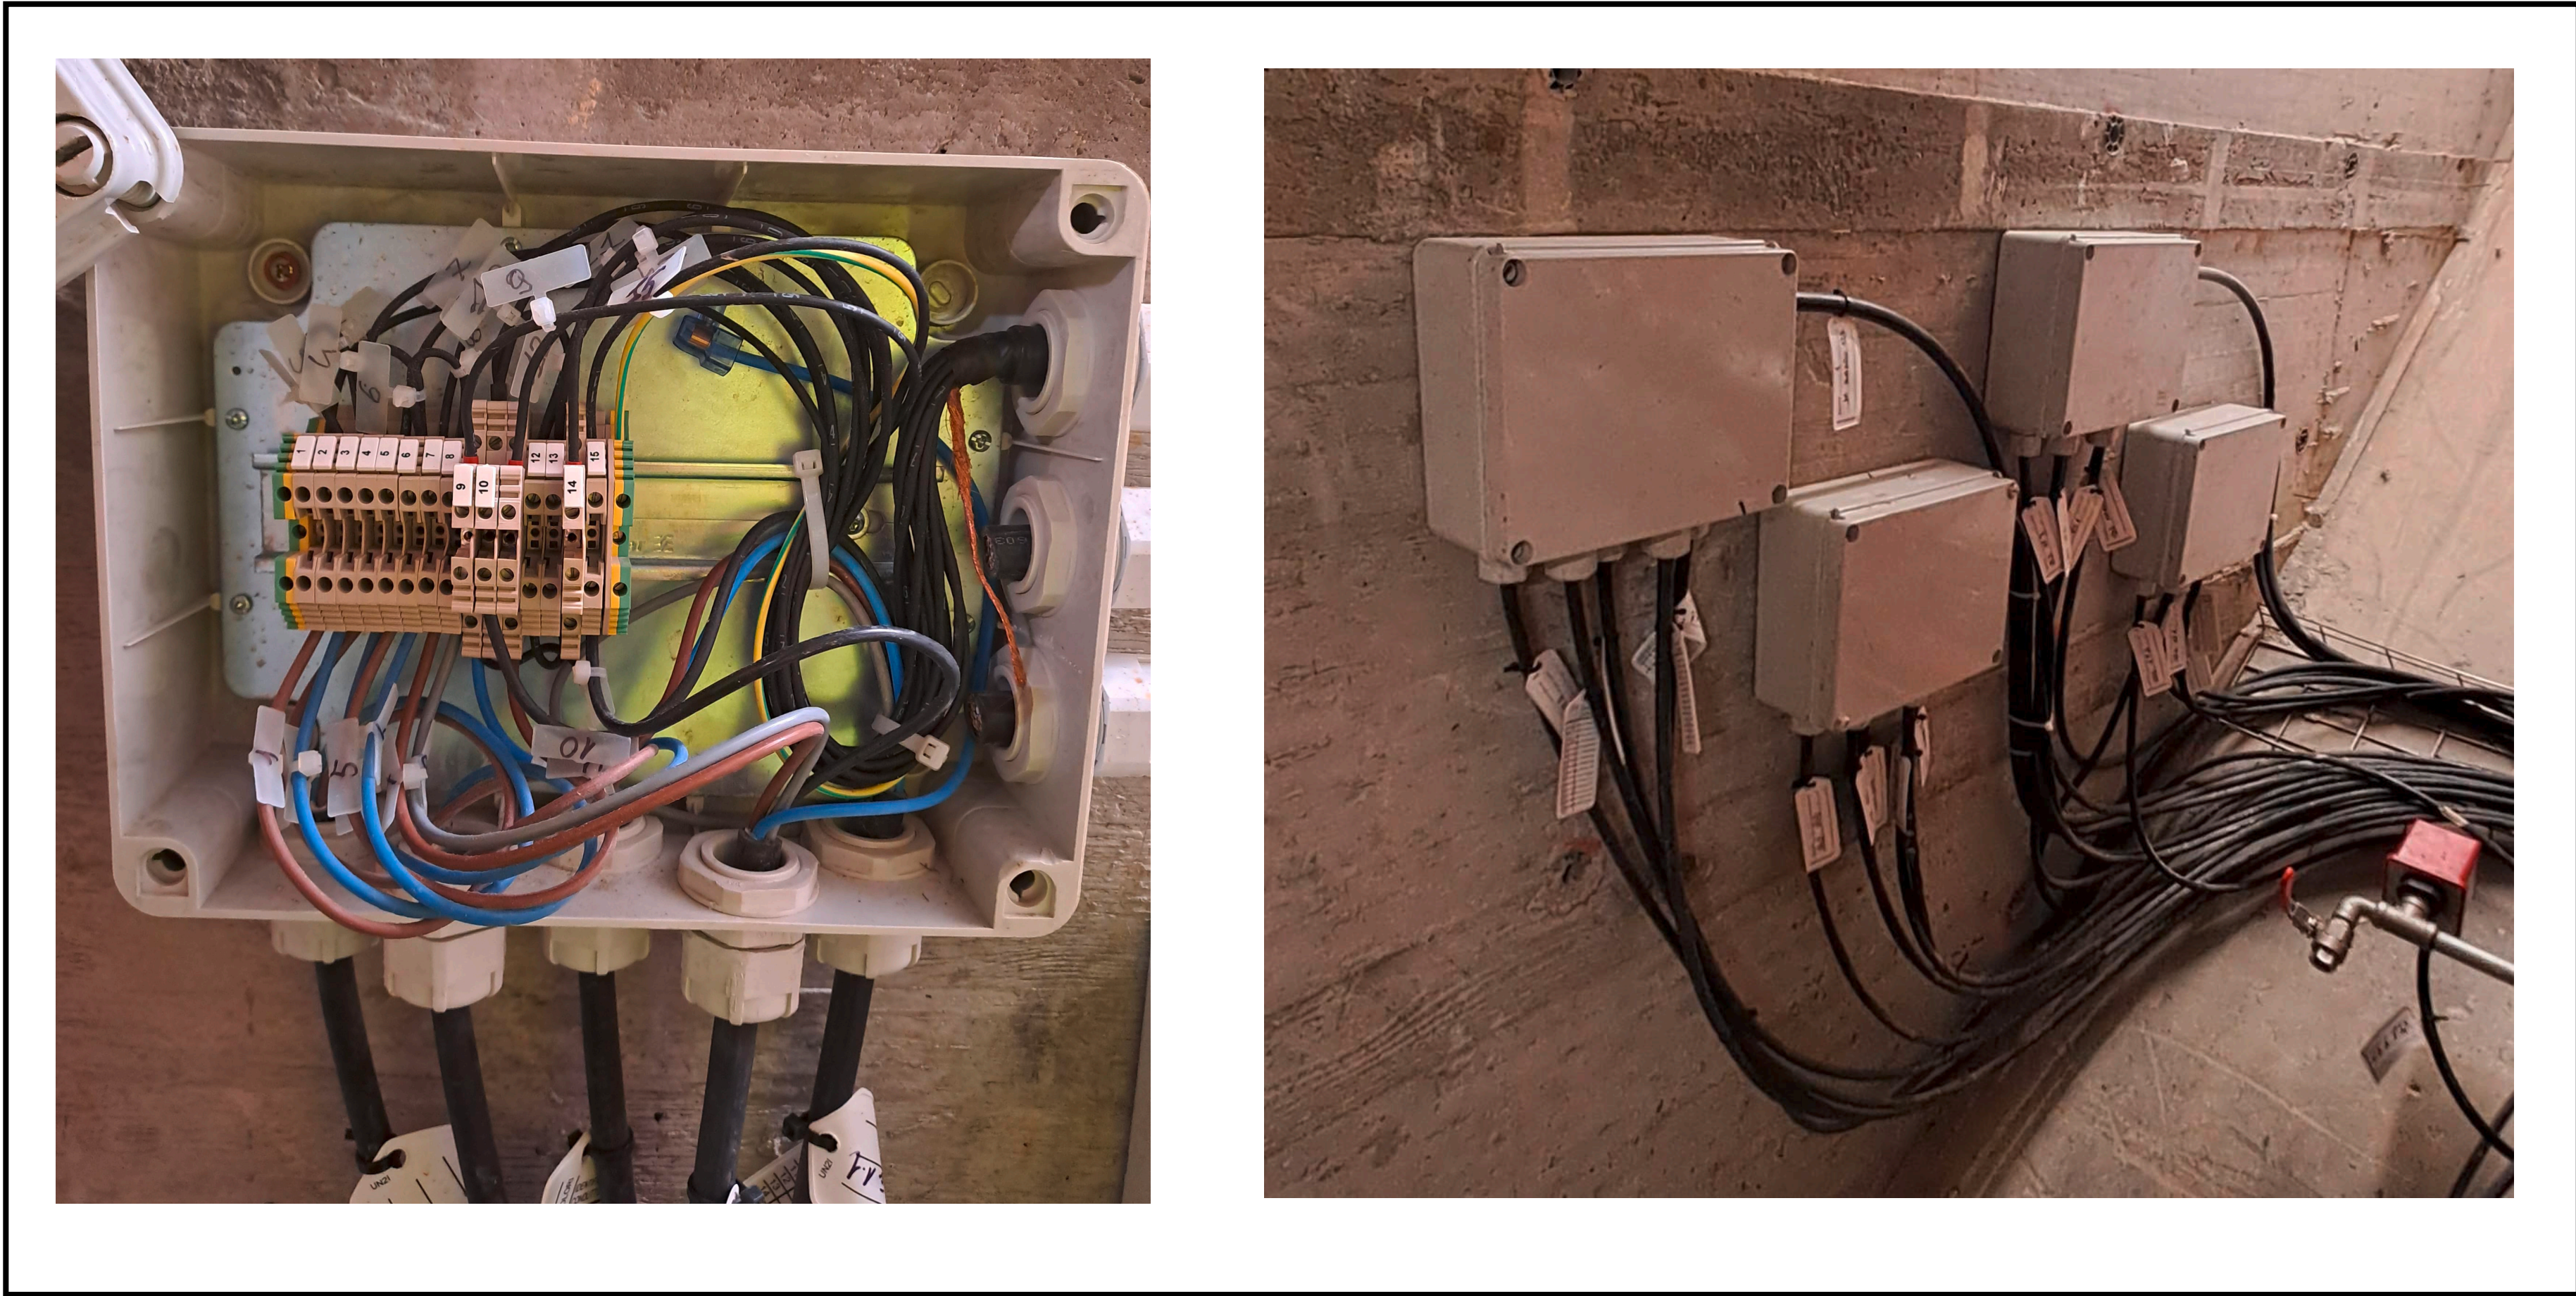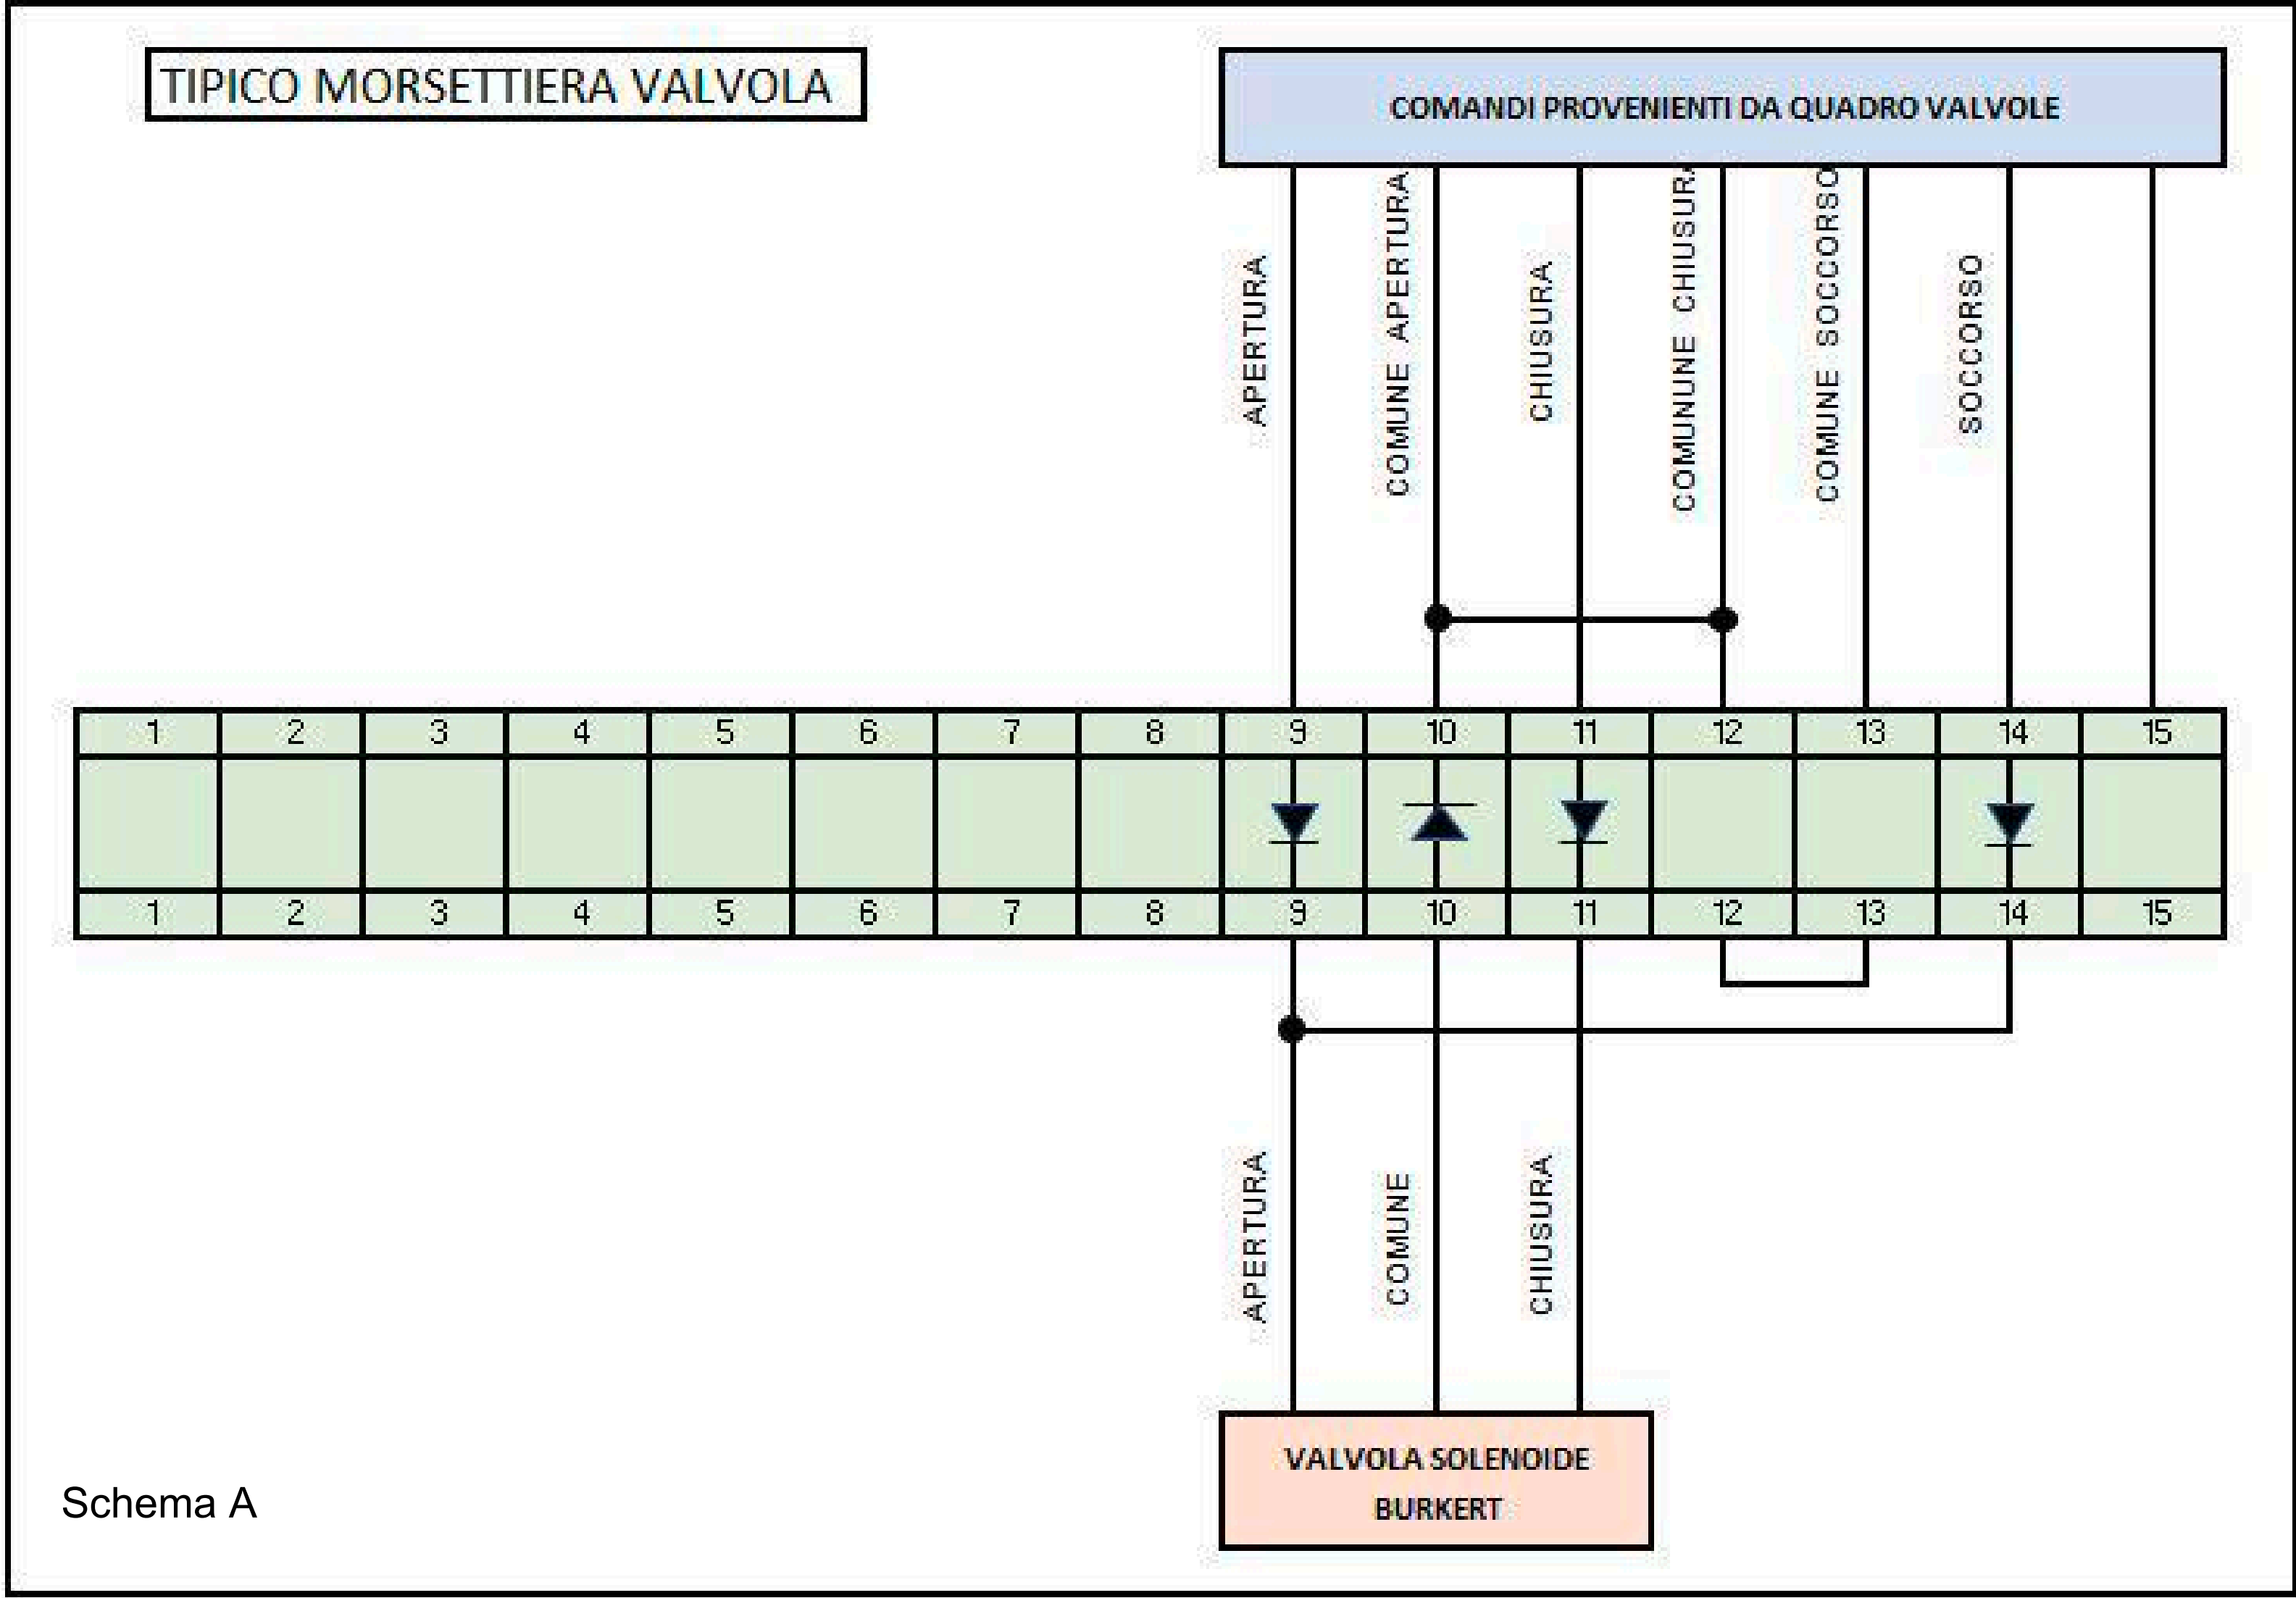

Nei morsetti n.9-10-11-14 sono stati installati diodi come da "Schema A"

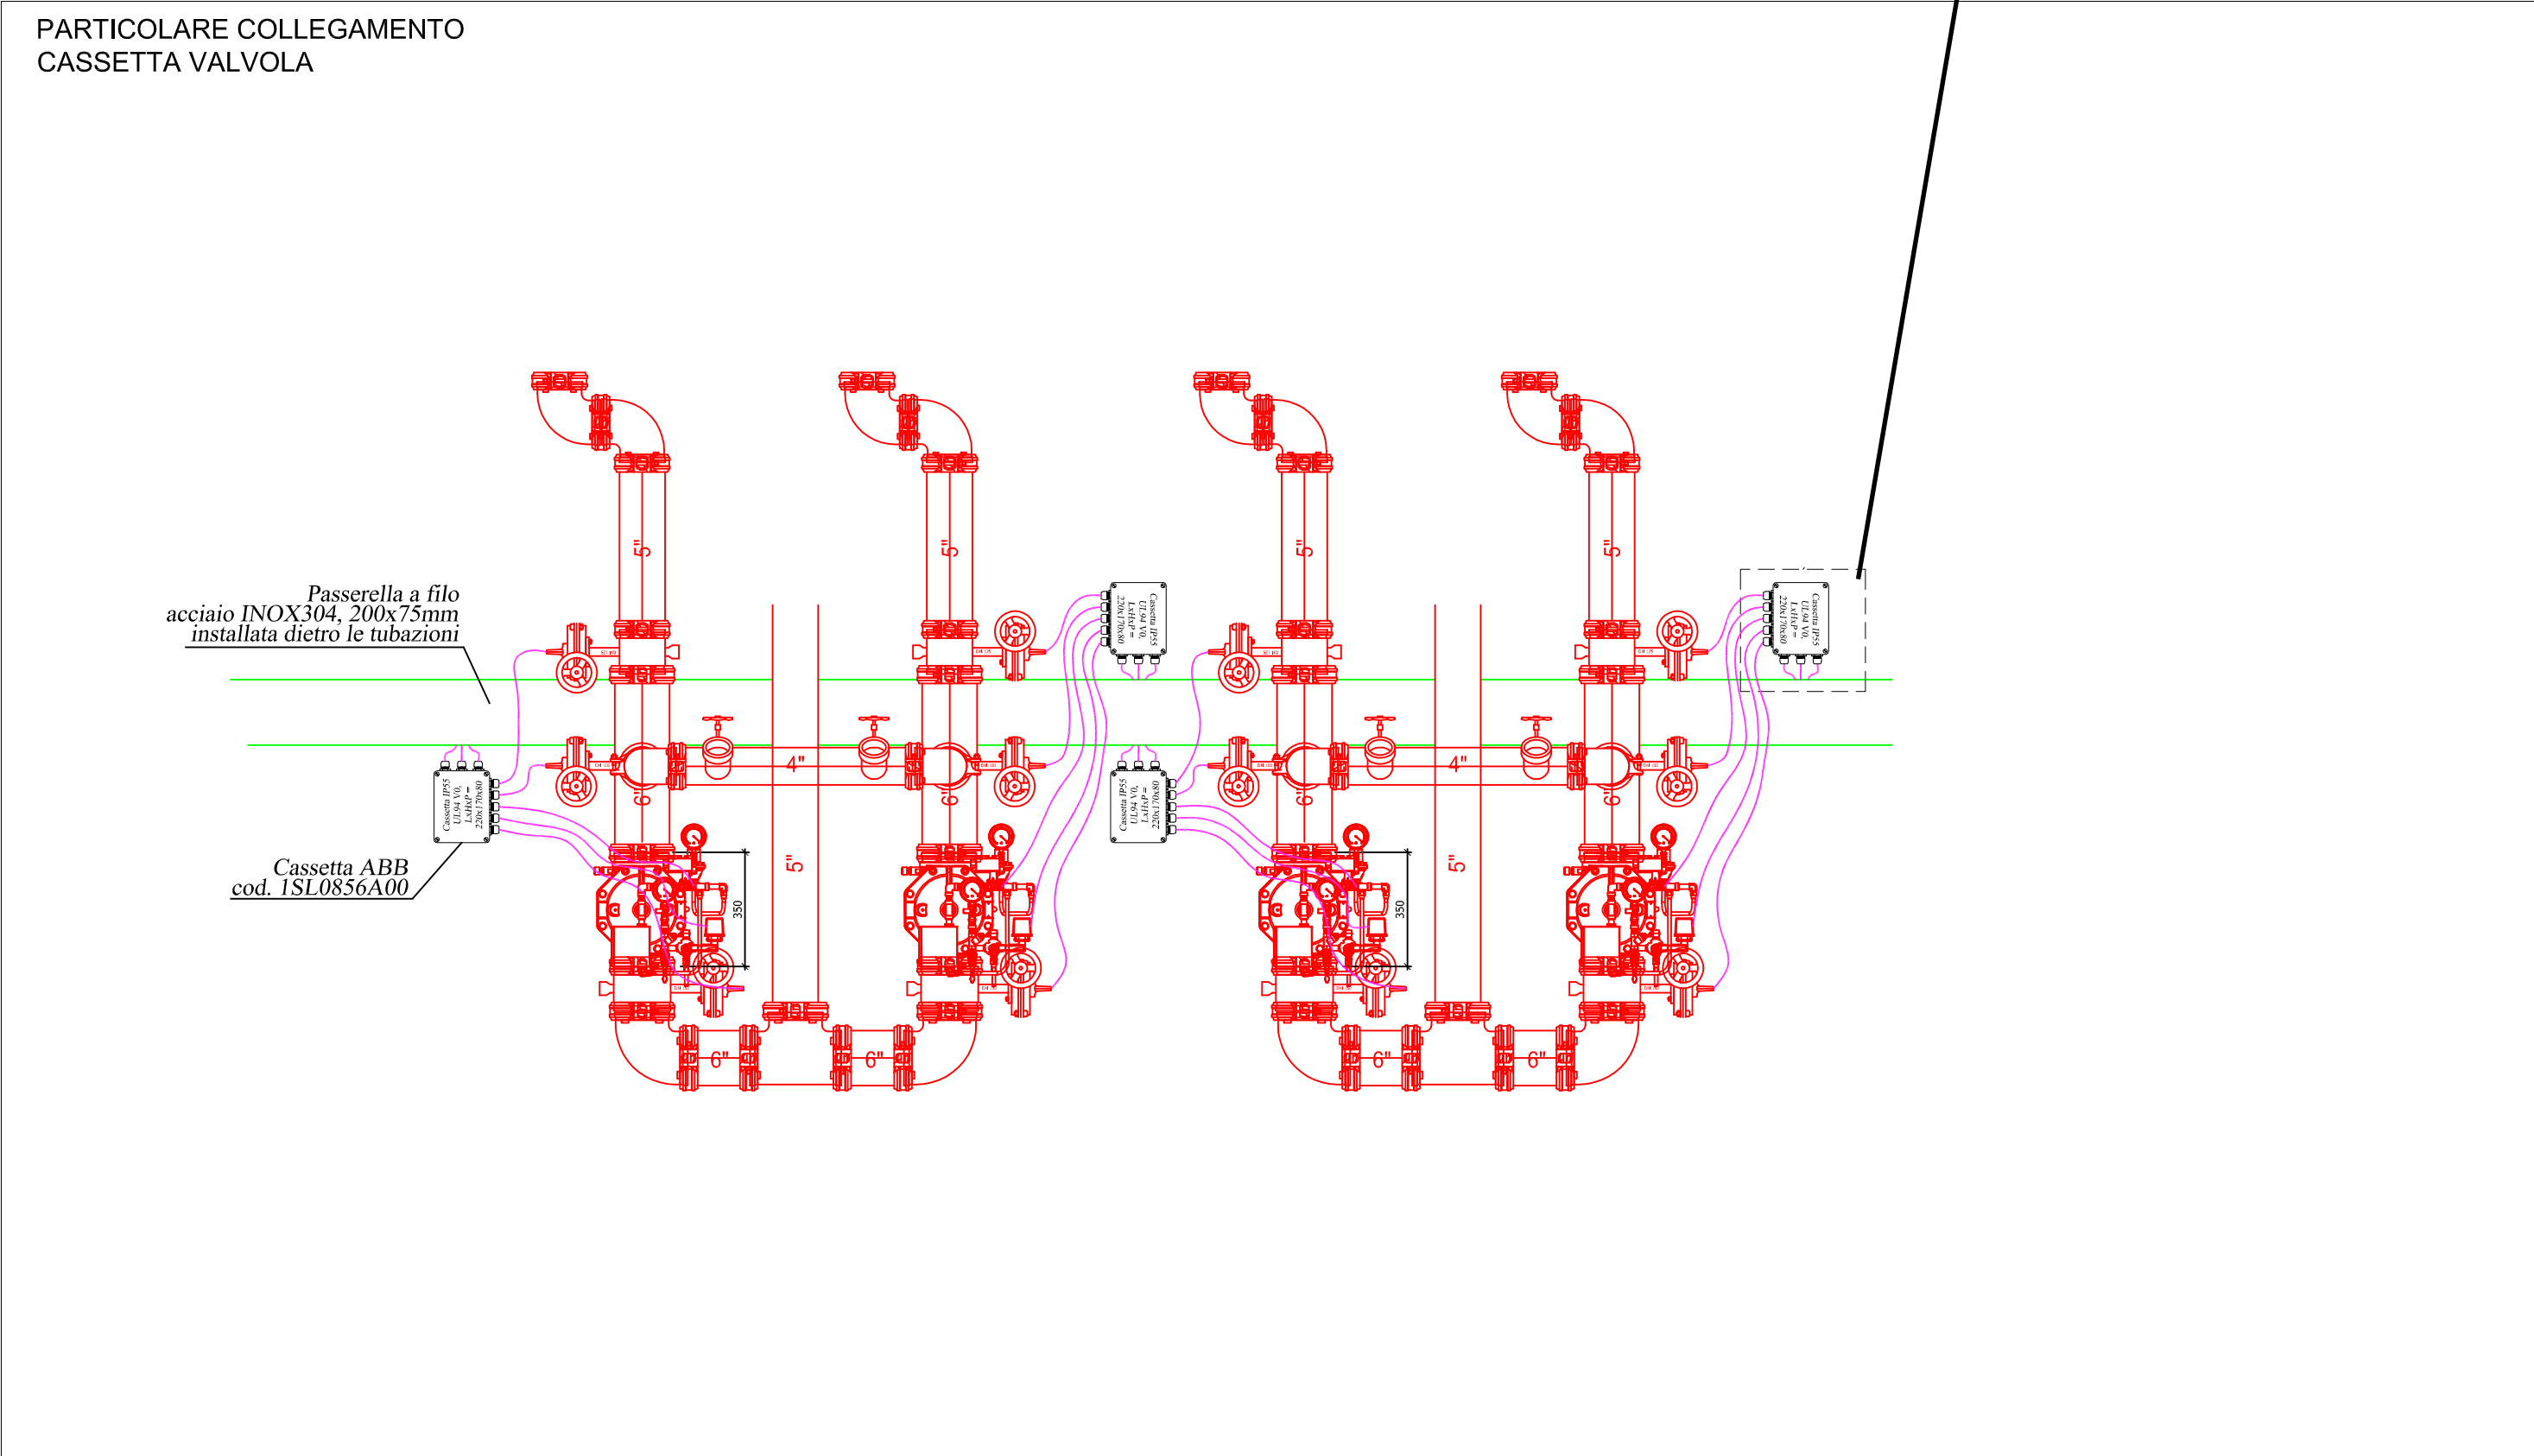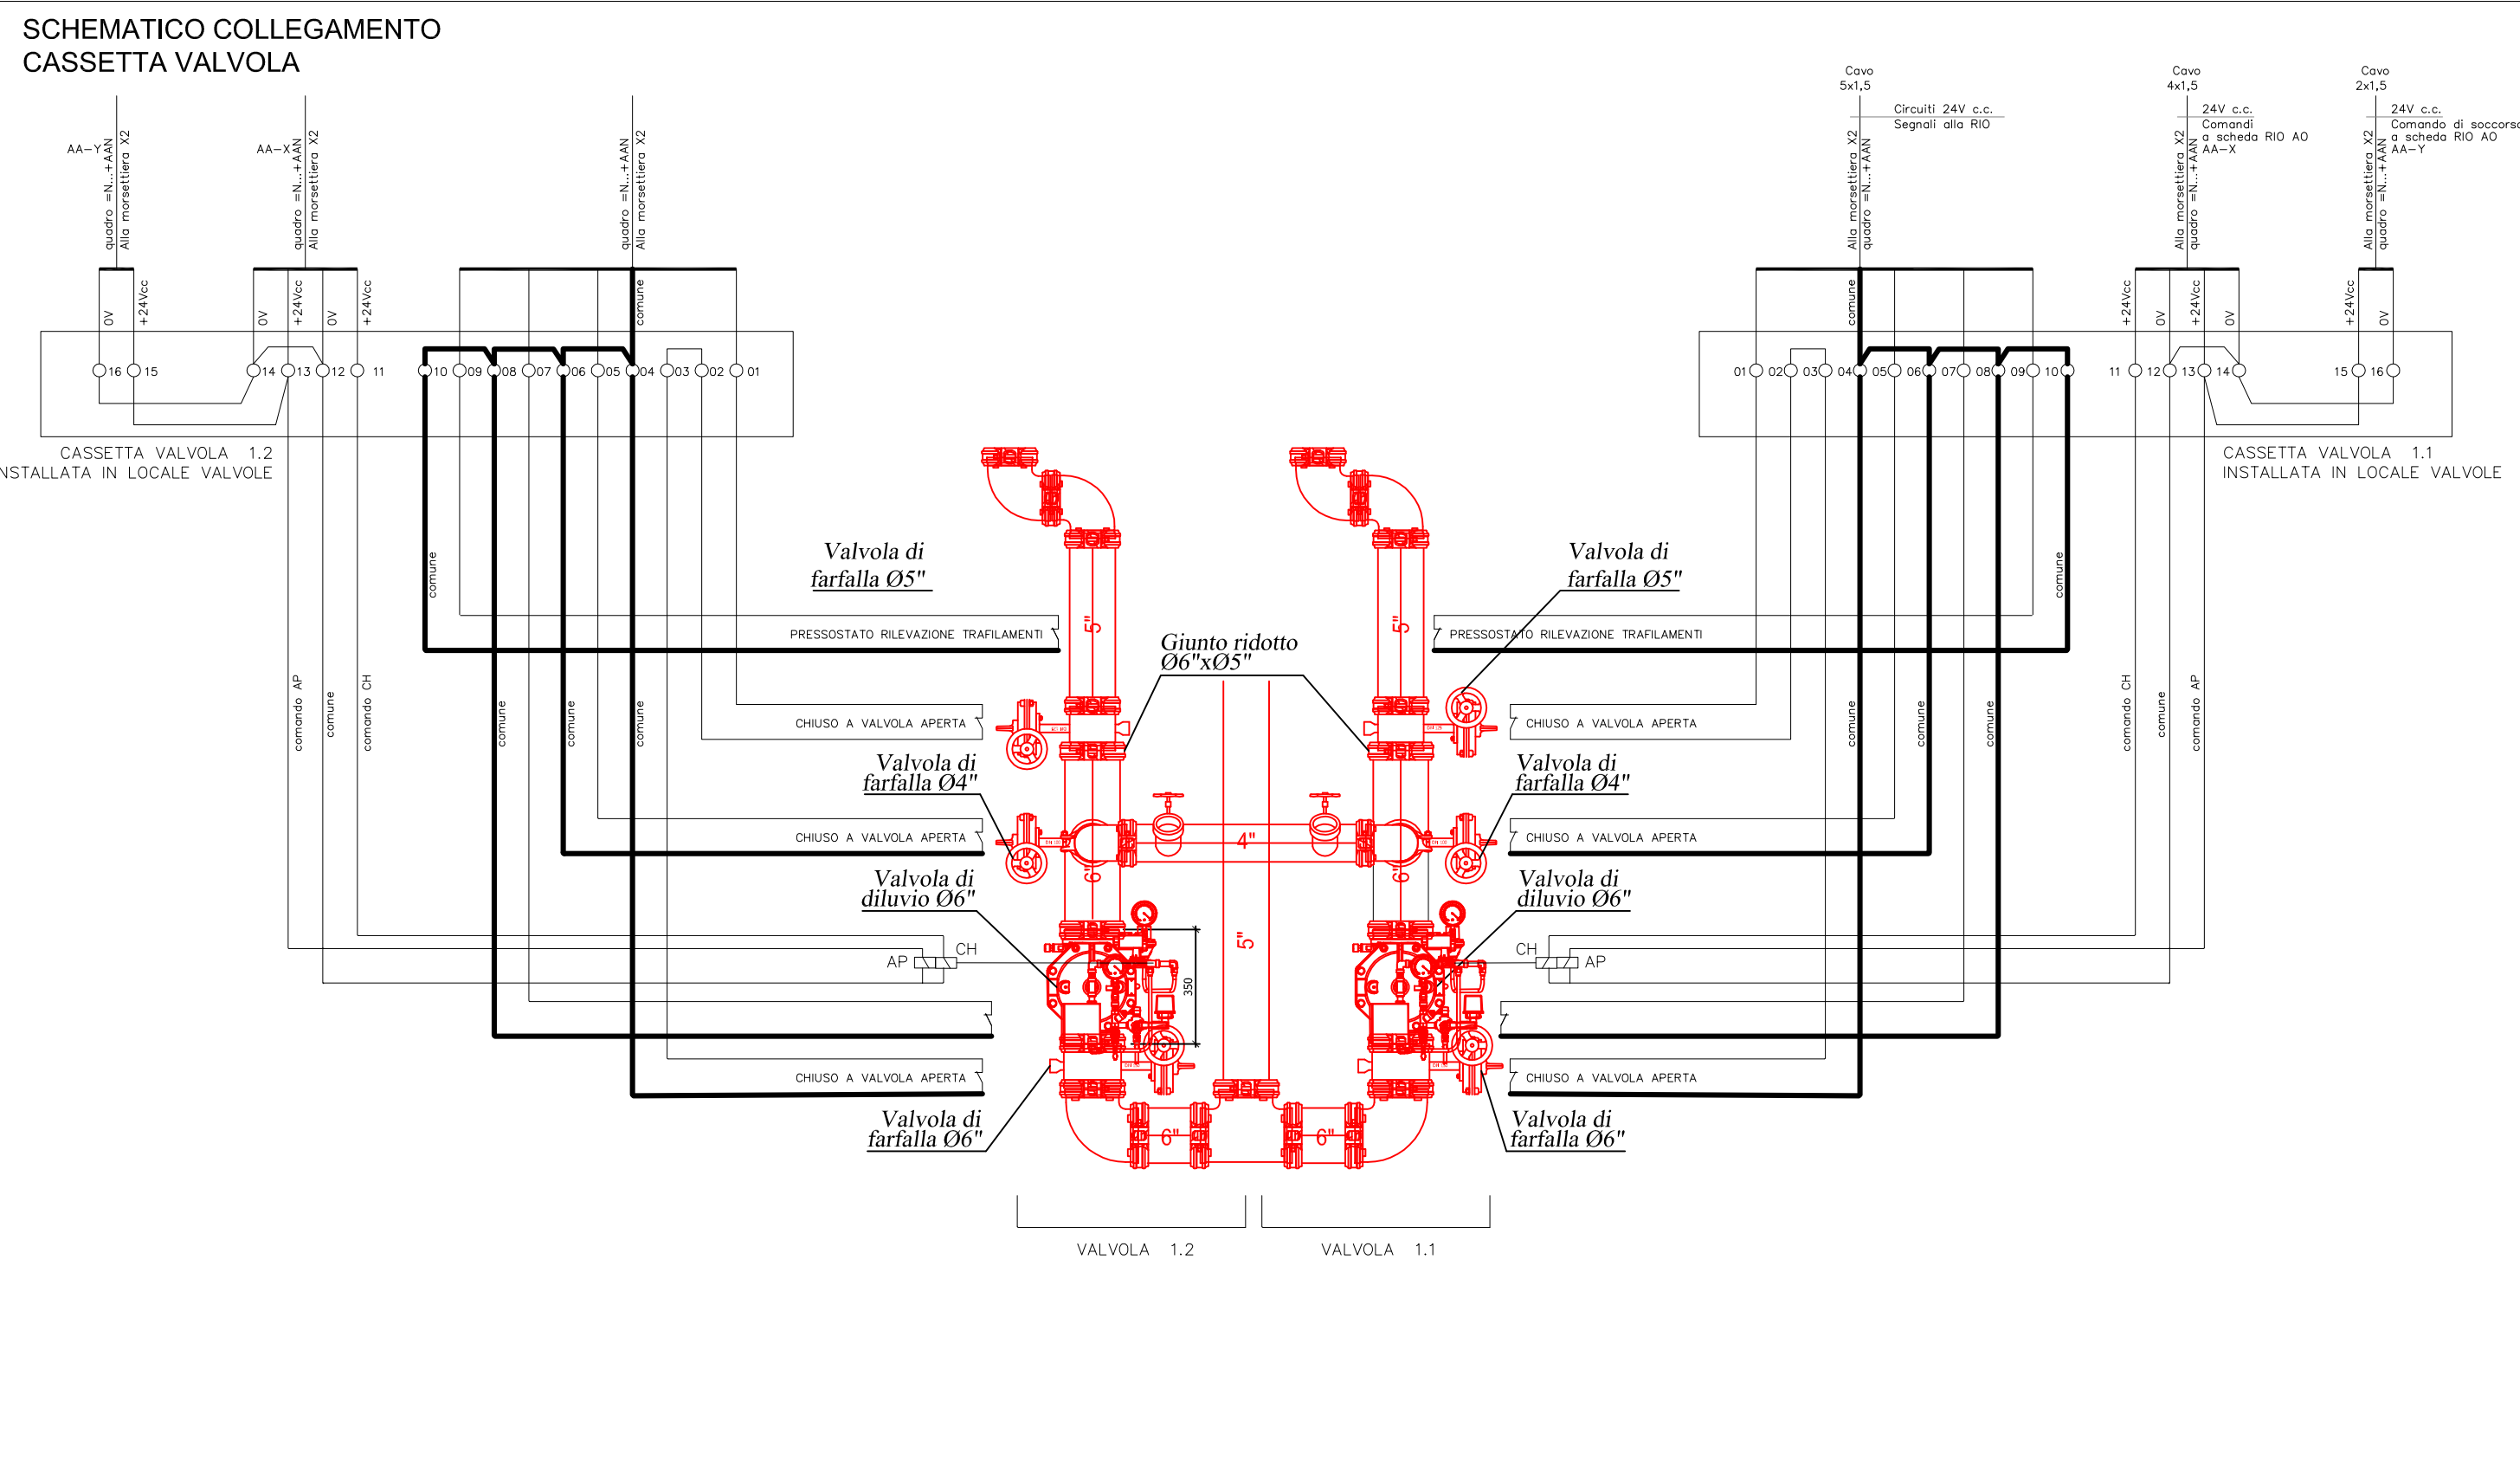

autostrade // per l'italia

AUTOSTRADA (A1) : MILANO — NAPOLI
TRATTO : BARBERINO — FIRENZE NORD

AMPLIAMENTO ALLA TERZA CORSIA
BARBERINO DI MUGELLO — INCISA VALDARNO

PROGETTO AS-BUILT
LOTTO 2

A1 — NUOVA CARREGGIATA SUD

IMPIANTI
DISEGNI GENERALI — SANTA LUCIA A COLLINA
TIPICI USCITE DI EMERGENZA (NAP..)
SISTEMAZIONE GENERALE IMPIANTO IDRICO ANTINCENDIO
D I O D I

AMPLIA
INFRASTRUCTURES

Euroimpianti

TECNE
Sustainable
Engineering

IL DIRETTORE TECNICO:
ING. MARIO LITI
ORDINE INGEGNERI FIRENZE
N. 4815
Mario Liti

**IL PROGETTISTA DI
DETTAGLIO IM :**
RAGGRUPPAMENTO ATI:
- EUROIMPIANTI SPA
- CONVALT
- CIEL IMPIANTI SRL
- SFE ELETTROIMPIANTI SRL

IL DIRETTORE DEI LAVORI:
ING. FRANCESCO FIORETTI
ORDINE INGEGNERI ROMA
N. 16298

WBS
GN12

RIFERIMENTO		ELABORATO		FILE	
DIRETTORE	ATI	UNITA'	N. progressivo		
310182	EURIMP	22054R	3		

DATA:
Novembre 2021
SCALA:

REVISIONE
n. data
0 Novembre 2021
1 Dicembre 2021
2 Febbraio 2022
3 Agosto 2023

IL PRESENTE DOCUMENTO NON POTRA' ESSERE COPIATO, RIPRODOTTO O ALTAMENTE PUBBLICATO IN TUTTO O IN PARTE, SENZA IL CONSENSO SCritto DELLA SOC. AUTOSTRADE PER L'ITALIA - S.p.A., OGNI UTILIZZO NON AUTORIZZATO SARANNO PERSOGNATO A NORMA DI LEGGE.
THIS DOCUMENT MAY NOT BE COPIED, REPRODUCED OR PUBLISHED, EITHER IN PART OR IN ITS ENTIRETY, WITHOUT THE WRITTEN PERMISSION OF SOC. AUTOSTRADE PER L'ITALIA S.p.A., UNAUTHORIZED USE WILL BE PROSECUTED BY LAW.